



申請地  
地名,地番: 静岡市葵区堤町914-187の一部

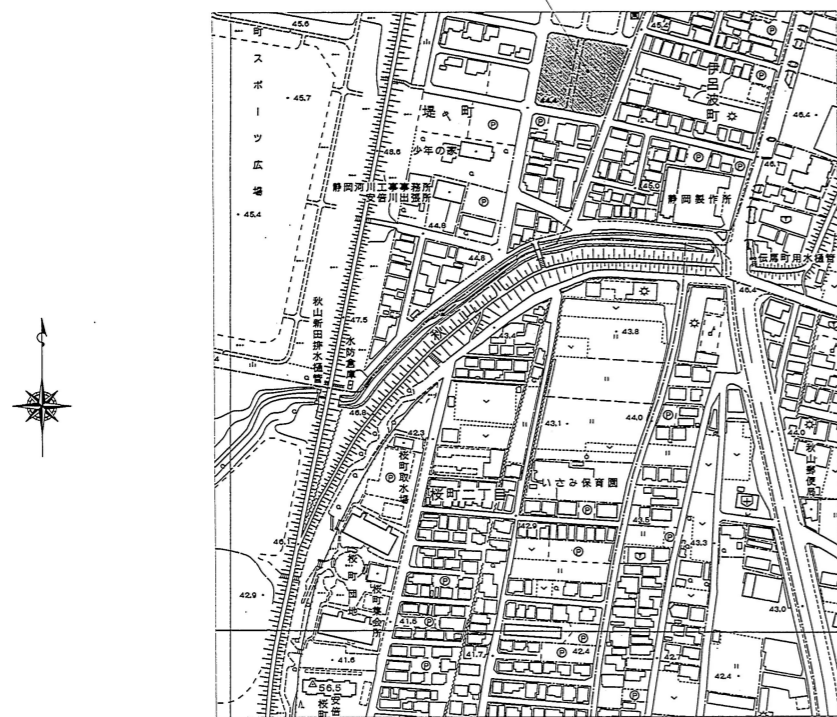


附近見取図 1: 2500

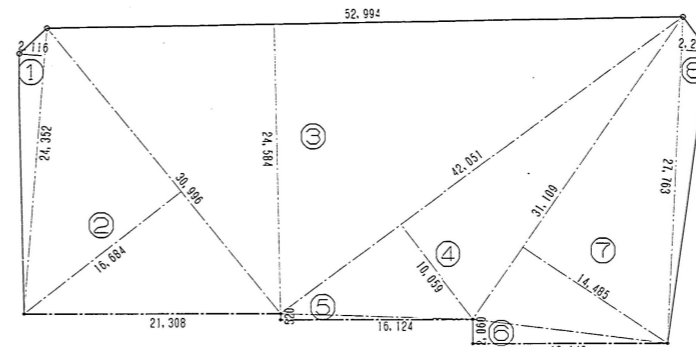


一時保護所棟敷地求積図 1: 300

No.	底 辺	高 さ	倍面積
①	24.35	2.12	51.62
②	31.00	16.68	517.08
③	52.99	24.58	1302.49
④	42.05	10.06	423.02
⑤	16.12	0.52	8.38
⑥	16.15	2.06	33.27
⑦	31.11	14.49	450.78
⑧	27.76	2.26	62.74
倍 面 積			2849.39
面 積			1424.70

申請地  
地名,地番: 静岡市葵区堤町914-187の一部

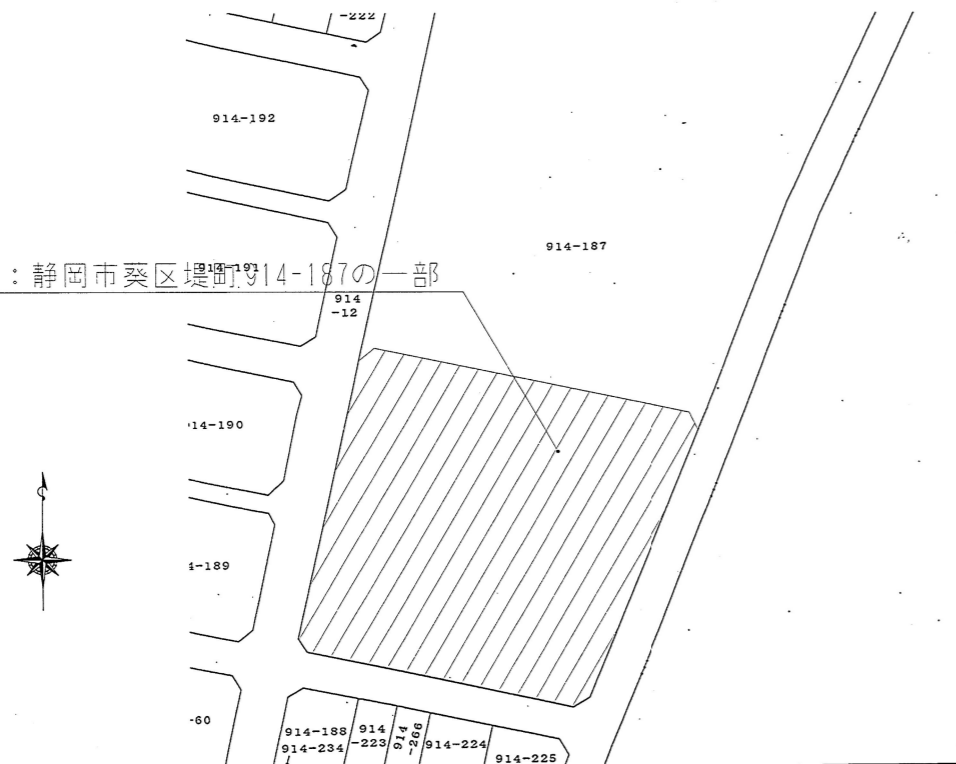

公図写し 1: 600

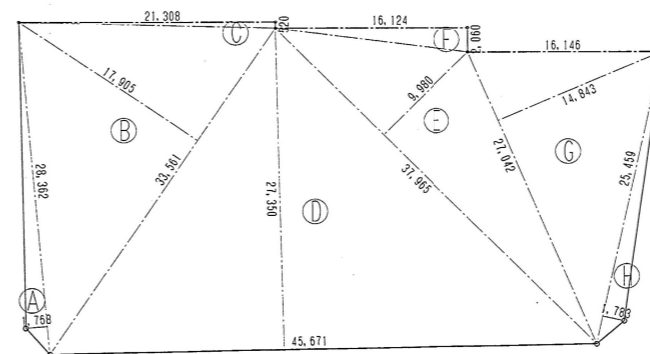

相談所棟敷地求積図 1: 300

No.	底 辺	高 さ	倍面積
Ⓐ	28.36	1.77	50.20
Ⓑ	33.56	17.91	601.06
Ⓒ	21.31	0.52	11.08
Ⓓ	45.67	27.35	1249.07
Ⓔ	37.97	9.98	378.94
Ⓕ	16.12	2.06	33.21
Ⓖ	27.04	14.84	401.27
Ⓗ	25.46	1.78	45.32
倍 面 積			2770.15
面 積			1385.08

286-91750



株式会社 川口建築都市設計事務所  
KAWAGUCHI ARCHITECTS AND ASSOCIATES

〒422-8077 静岡市大和1丁目8番9-202号  
TEL 054(282)8041 FAX 254(282)4435  
E-mail arkawaguchi@aol.com, wds.no.jp

一級建築士登録 第74045号  
川口昌臣

業務種別

工事名称

平成18年度 福祉委 第1号  
児童相談所・一時保護所・障害者更生相談所設計業務委託

日付

ファイル名

MEN01

図面名称

付近見取り図・求積図

縮尺

1: 100

施設コード 06-061

番号 A-07



《 認定番号一覧 》

- 石膏ボード : t=12.5 不燃 NM-8619
- 石膏ボード : t= 9.5 準不燃QM-9828
- ガラス繊維不織布入石膏板 ( G R R ) : t= 6.0 不燃 NM-9354

公共建築課  
19.4.9  
決裁済

一時保護所棟

多機能単層弾性仕上材吹付 → 断熱防音結露防止多機能単層弾性仕上材を示す。

\*\*\* 内部仕上表 \*\*\*

階	室名	床		巾木・障		壁		天井				窓		カーテンボックス		造作家具	備考
		仕上	種別	仕上	種別	仕上	種別	仕上	高さ	防火性能	種別	仕上	種別	仕上	種別		
1階	脱衣室1	長尺ビニールシート張 t=2.0 ゴルクワイル脱衣室用 t=3.0 下地フリースローアープラスチック床東 パーティクルボード t=20、合板 t=12		ビニール巾木	100 60	無機質ビニールクロス張 LGS90型 PB 12.5+6RG t=6.0下地 鉄骨柱及び外壁下地部分はLGS19型下地	不燃 NM-0384	化粧石膏ボード t=9.5 LGS19型 下地	2.400	準不燃 QM-9824		塩ビ製		栓UC		上り框タモ積層材90×50UC 欄：ポストフォームW=300 エンドパネル(メタミン) t=40 鏡 360×800 1箇所 タオル掛けフック 2箇所	
	浴室	磁器質無釉タイル t=9.0 下地モルタル t=21.5 押えコンクリート t=70 アスファルト防水 均しモルタル		陶器質タイル t=5 コンクリート立上モルタル下地 (窓下まで727防水共立上げ)		陶器質タイル t=5 LGS90型 防水PB 12.5下地 鉄骨柱及び外壁下地部分はLGS19型下地		塩ビ製バスリブ(木目調) W=200 建具発泡ウレタン裏打付 LGS19型 下地	2.400			バスリブ 専用廻り縁			浴槽：11A×イデアトーン同等品 鏡300×4003箇所 洗面器置台 TOTOCW650同等品 御影石面台(桜) 185×20 排水ユニット 格引きトラップ 140×200 シャワーフック 6個 タオルフック3個		
	脱衣室1トイレ	長尺ビニールシート張 t=2.0 下地モルタル全ゴテ t=28		陶器質タイル100角タイル貼 t=5 見切 見付25木製EP-G コンクリート立上 モルタル下地(F.L.+1.00)	900	無機質ビニールクロス張 LGS90型 PB 12.5+6RG t=6.0下地 鉄骨柱及び外壁下地部分はLGS19型下地	不燃 NM-0384	化粧石膏ボード t=9.5 LGS19型 下地	2.400	準不燃 QM-9824		塩ビ製				リングタオル掛け	
	脱衣室2	長尺ビニールシート張 t=2.0 下地フリースローアープラスチック床東 パーティクルボード t=20、合板 t=12		ビニール巾木	60	無機質ビニールクロス張 LGS90型 PB 12.5+6RG t=6.0下地 鉄骨柱及び外壁下地部分はLGS19型下地	不燃 NM-0384	化粧石膏ボード t=9.5 LGS19型 下地	2.400	準不燃 QM-9824		塩ビ製					
	ユニットバス															UB：JMV1616EM同等品 窓枠	
	宿直室	スタイロフォーム t=40 締付 複合2種フローリング t=13 踏込部 長尺シート t=2.0 下地フリースローアープラスチック床東 パーティクルボード t=20、合板 t=12		ビニール巾木 曇寄せ 桧		無機質ビニールクロス張 LGS90型 PB 12.5+6RG t=6.0下地 鉄骨柱及び外壁下地部分はLGS19型下地	不燃 NM-0384	化粧石膏ボード t=9.5 LGS19型 下地	2.400	準不燃 QM-9824		塩ビ製		栓UC		上り框 40×100 付け長押 見付60 UC 押入見切 110×25 UC ユニットバスEHCI014A 扉がらり付き	
	押入	合板 t=12		雑巾摺 杉		合板 t=4		合板 t=4(改め口付)				杉見付30				中段 枕欄	
	宿直室ユニットバス															ユニットバスEHCI014A (手洗い・トイレ付き)扉がらり付き	
	洗濯コーナー	長尺ビニールシート張 t=2.0 下地フリースローアープラスチック床東 パーティクルボード t=20、合板 t=12		ビニール巾木	60	ケイカル板目すかし t=6.0 EP-G LGS90型 PB 12.5+6RG t=6.0下地 鉄骨柱及び外壁下地部分はLGS19型下地	不燃 NM-0384	化粧石膏ボード t=9.5 LGS19型 下地	2.400	準不燃 QM-9824		塩ビ製				ステンレス製流し W=1200 P=ISC-126R ステンレス 4'4"棚 W=600	
	洗面コーナー	長尺ビニールシート張 t=2.0 下地フリースローアープラスチック床東 パーティクルボード t=20、合板 t=12		不燃化粧合板 見切り・巾木：人口木材	900	多機能単層弾性仕上材吹付 LGS90型 PB 12.5+6RG t=6.0下地 鉄骨柱及び外壁下地部分はLGS19型下地	不燃 NM-0384	化粧石膏ボード t=9.5 LGS19型 下地	2.400	準不燃 QM-9824		塩ビ製				鏡360×800 2箇所 1200×600 1箇所 リングタオル掛け 2箇所 甲板：ポストフォームW=110 マープライトカウンター TOTOML120同等品 エンドパネル(メラミン) t=40 1枚	
2階	女子児童トイレ	長尺ビニールシート張 t=2.0 下地モルタル全ゴテ t=28		陶器質タイル100角タイル貼 t=5 見切 見付25木製EP-G コンクリート立上 モルタル下地(F.L.+1.00)	1100	多機能単層弾性仕上材吹付 LGS90型 防水PB12.5下地 鉄骨柱及び外壁下地部分はLGS19型下地		化粧石膏ボード t=9.5 LGS19型 下地	2.400	準不燃 QM-9824		塩ビ製				甲板：ポストフォーム W=110	
	女子更衣室	長尺ビニールシート張 t=2.0 下地フリースローアープラスチック床東 パーティクルボード t=20、合板 t=12		ビニール巾木	60	無機質ビニールクロス張 LGS90型 PB 12.5+6RG t=6.0下地 鉄骨柱及び外壁下地部分はLGS19型下地	不燃 NM-0384	化粧石膏ボード t=9.5 階段裏：石膏ボード t=9.5 LGS19型 下地	2.400	準不燃 QM-9824		塩ビ製					
	通用口廊下	長尺ビニールシート張 t=2.0 下地フリースローアープラスチック床東 パーティクルボード t=20、合板 t=12		ビニール巾木	60	無機質ビニールクロス張 LGS90型 PB 12.5+6RG t=6.0下地 鉄骨柱及び外壁下地部分はLGS19型下地	不燃 NM-0384	化粧石膏ボード t=9.5 LGS19型 下地	2.400	準不燃 QM-9824		塩ビ製				見切木製UC、付長押 見付60 UC	
	通用口	モルタル全ゴテ仕上 t=30				無機質ビニールクロス張 LGS90型 PB 12.5+6RG t=6.0下地 鉄骨柱及び外壁下地部分はLGS19型下地	不燃 NM-0384	化粧石膏ボード t=9.5 LGS19型 下地	2.400	準不燃 QM-9824		塩ビ製				上り框 50×90 タモ積層材 UC	
	1人用居室	スタイロフォーム t=40 締付 長尺ビニールシート t=2.0(踏込部) 下地フリースローアープラスチック床東 パーティクルボード t=20、合板 t=12		曇寄せ 桧		多機能単層弾性仕上材吹付 指示3'×2'小粒300ワット t=3 下地合板 t=4 LGS90型 PB 12.5+6RG t=6.0下地	不燃 NM-9354	化粧石膏ボード t=9.5 LGS19型 下地	2.400	準不燃 QM-9824		塩ビ製		栓UC		上り框90×45UC押入見切110×25UC、付長押見付60UC 木製柱型コーナー材 40×40面取りUC指示コーナー見切り見付60	
	2人用居室	スタイロフォーム t=40 締付 長尺ビニールシート t=2.0(踏込部) 下地フリースローアープラスチック床東 パーティクルボード t=20、合板 t=12		曇寄せ 桧		多機能単層弾性仕上材吹付 指示3'×2'小粒300ワット t=3 下地合板 t=4 LGS90型 PB 12.5+6RG t=6.0下地	不燃 NM-9354	化粧石膏ボード t=9.5 LGS19型 下地	2.400	準不燃 QM-9824		塩ビ製		栓UC		上り框90×45UC押入見切110×25UC、付長押見付60UC 木製柱型コーナー材 40×40面取りUC指示コーナー見切り見付60	
	各居室押入	合板 t=12		雑巾摺 杉		合板 t=4		合板 t=4(改め口付)				杉見付30				中段 枕欄	
	男子更衣室	長尺ビニールシート張 t=2.0 下地フリースローアープラスチック床東 パーティクルボード t=20、合板 t=12		ビニール巾木	60	無機質ビニールクロス張 LGS90型 PB 12.5+6RG t=6.0下地 鉄骨柱及び外壁下地部分はLGS19型下地	不燃 NM-0384	化粧石膏ボード t=9.5 LGS19型 下地	2.400	準不燃 QM-9824		塩ビ製		栓UC			
	洗濯コーナー	長尺ビニールシート張 t=2.0 下地フリースローアープラスチック床東 パーティクルボード t=20、合板 t=12		ビニール巾木	60	ケイカル板目すかし t=6.0 EP-G LGS90型 PB 12.5+6RG t=6.0下地 鉄骨柱及び外壁下地部分はLGS19型下地	不燃 NM-0384	化粧石膏ボード t=9.5 LGS19型 下地	2.400	準不燃 QM-9824		塩ビ製				ステンレス製流し W=900 P=ISC-96R ステンレス 4'4"棚 W=600	
	洗面コーナー	長尺ビニールシート張 t=2.0 下地フリースローアープラスチック床東 パーティクルボード t=20、合板 t=12		不燃化粧合板 見切り・巾木：人口木材	900	多機能単層弾性仕上材吹付 LGS90型 PB 12.5+6RG t=6.0下地 鉄骨柱及び外壁下地部分はLGS19型下地	不燃 NM-0384	化粧石膏ボード t=9.5 LGS19型 下地	2.400	準不燃 QM-9824		塩ビ製				鏡360×800 2箇所 1200×600 1箇所 リングタオル掛け 2箇所 甲板：ポストフォームW=110 マープライトカウンター TOTOML120同等品 エンドパネル(メラミン) t=40 1枚	
共通	男子児童トイレ	長尺ビニールシート張 t=2.0 下地フリースローアープラスチック床東 パーティクルボード t=20、合板 t=12		陶器質タイル100角タイル貼 t=5 見切 見付25木製EP-G コンクリート立上 モルタル下地(F.L.+1.00)	1200	多機能単層弾性仕上材吹付 LGS90型 防水PB12.5下地 鉄骨柱及び外壁下地部分はLGS19型下地		化粧石膏ボード t=9.5 LGS19型 下地	2.400	準不燃 QM-9824		塩ビ製					
	脱衣室	長尺ビニールシート張 t=2.0 ゴルクワイル脱衣室用 t=3.0 下地フリースローアープラスチック床東 パーティクルボード t=20、合板 t=12		ビニール巾木	60	無機質ビニールクロス張 LGS90型 PB 12.5+6RG t=6.0下地 鉄骨柱及び外壁下地部分はLGS19型下地	不燃 NM-0384	化粧石膏ボード t=9.5 LGS19型 下地	2.400	準不燃 QM-9824		塩ビ製				上り框タモ積層材90×50UC 欄：ポストフォームW=300 エンドパネル(メラミン) t=40 鏡 360×800 1箇所 タオル掛けフック 2箇所	
	浴室	磁器質無釉タイル t=8.5 下地モルタル t=21.5 押えコンクリート t=70 アスファルト防水 均しモルタル		磁器質タイル t=5 コンクリート立上モルタル下地 (窓下まで727防水共立上げ)		磁器質タイル t=5 LGS90型 防水PB 12.5下地 鉄骨柱及び外壁下地部分はLGS19型下地		塩ビ製バスリブ(木目調) W=200 建具発泡ウレタン裏打付 LGS19型 下地	2.400			バスリブ 専用廻り縁			浴槽：11A×イデアトーン同等品 鏡300×4003箇所 洗面器置台 TOTOCW650同等品 御影石面台(桜) 185×20 排水ユニット 格引きトラップ 140×200 シャワーフック 6個 タオルフック3個		
	倉庫	長尺ビニールシート張 t=2.0 下地フリースローアープラスチック床東 パーティクルボード t=20、合板 t=12		ビニール巾木	60	無機質ビニールクロス張 LGS90型 PB 12.5+6RG t=6.0下地 鉄骨柱及び外壁下地部分はLGS19型下地	不燃 NM-0384	化粧石膏ボード t=9.5 LGS19型 下地	2.400	準不燃 QM-9824		塩ビ製		栓UC			
	宿直室	スタイロフォーム t=40 締付 複合2種フローリング t=13 踏込部 長尺シート t=2.0 下地フリースローアープラスチック床東 パーティクルボード t=20、合板 t=12		ビニール巾木 曇寄せ 桧		無機質ビニールクロス張 LGS90型 PB 12.5+6RG t=6.0下地 鉄骨柱及び外壁下地部分はLGS19型下地	不燃 NM-0384	化粧石膏ボード t=9.5 LGS19型 下地	2.400	準不燃 QM-9824		塩ビ製		栓UC		上り框 40×100 付け長押 見付60 UC 押入見切 110×25 UC ユニットバスEHCI014A 扉がらり付き	
	押入	合板 t=12		雑巾摺 杉		合板 t=4		合板 t=4(改め口付)				杉見付30				中段 枕欄	
	宿直室ユニットバス															ユニットバスEHCI014A (手洗い・トイレ付き)扉がらり付き	
	廊下	長尺ビニールシート張 t=2.0 下地フリースローアープラスチック床東 パーティクルボード t=20、合板 t=12		準不燃処理無垢板(杉無節) t=6 W=90ワックス拭き	900	準不燃 QM-0435	不燃 NM-9354	化粧石膏ボード t=9.5 LGS19型 下地	2.500	準不燃 QM-9824		塩ビ製				垂直式救助袋 H1-スコーダー1型相当品 ステンレス製収納箱800×550×1240	
	物入	長尺ビニールシート張 t=2.0 下地フリースローアープラスチック床東 パーティクルボード t=20、合板 t=12		雑巾摺 杉		合板 t=4		合板 t=4(改め口付)				杉見付30					
	階段	長尺ビニールシート張 t=2.0 下地モルタル全ゴテ t=38		準不燃処理無垢板(杉無節) t=6 W=90ワックス拭き	900	準不燃 QM-0435	不燃 NM-0384	化粧石膏ボード t=9.5 LGS19型 下地	2.400	準不燃 QM-9824		塩ビ製		栓UC		段鼻ノンスリップ：ステンレス製 W=35 特殊塩ビ製タイヤ入 天板：タモ積層材見付25 UC 2段手摺：半硬質樹脂二層成形(抗菌剤入) φ34 H=649~800	



286-91754



株式会社川口建築都市設計事務所  
KAWAGUCHI ARCHITECTS AND ASSOCIATES

〒422-0077 静岡市大和1丁目9番3-202号  
TEL 054(282)8041 FAX 054(282)4533  
E-mail arkawaguchi@mail.vbs.ne.jp

一級建築士登録 第74045号  
川口昌臣

工事名称

平成19年度 児童・障害者更生相談所、一時保護所建築工事

日付

ファイル名

NSH02

図面名称

一時保護所棟 仕上表(2)

縮尺

施設コード


06-061

番号

A-11

延床面積

相談所棟

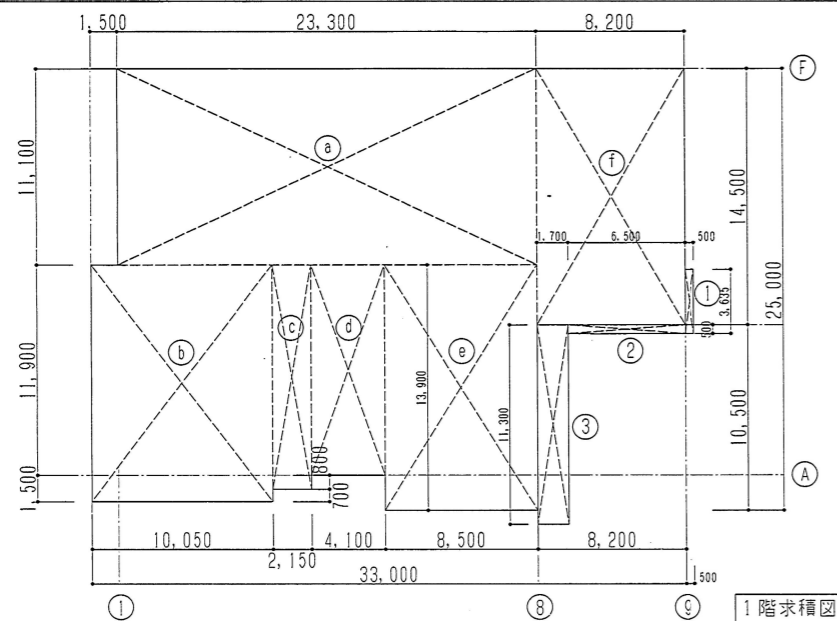

1階床面積

- Ⓐ  $23.30 \times 11.10 = 258.63$
- Ⓑ  $10.05 \times 13.40 = 134.67$
- Ⓒ  $2.15 \times 12.70 = 27.31$
- Ⓓ  $11.90 \times 4.10 = 48.79$
- Ⓔ  $8.50 \times 13.90 = 118.15$
- Ⓕ  $8.20 \times 14.50 = 118.90$
- ①  $0.50 \times 3.635 = 1.82$
- ②  $6.50 \times 0.50 = 3.25$
- ③  $1.70 \times 11.30 = 19.21$
- [合計] 730.73 (S1)

2階床面積

- Ⓖ  $2.30 \times 12.35 = 28.41$
- Ⓗ  $16.00 \times 18.00 = 288.00$
- [合計] 316.41


延床面積

- 1階床面積 730.73m<sup>2</sup>
- 2階床面積 316.41m<sup>2</sup>
- [合計] 1047.14m<sup>2</sup>

相談所棟建築面積

- S1 = 730.73
- Ⓐ  $11.10 \times 0.50 = 5.55$
- Ⓑ  $10.80 \times 1.20 = 12.96$
- Ⓒ  $6.80 \times 1.00 = 6.80$
- Ⓓ  $3.635 \times 1.00 = 3.64$
- [合計] 759.68

一時保護所棟

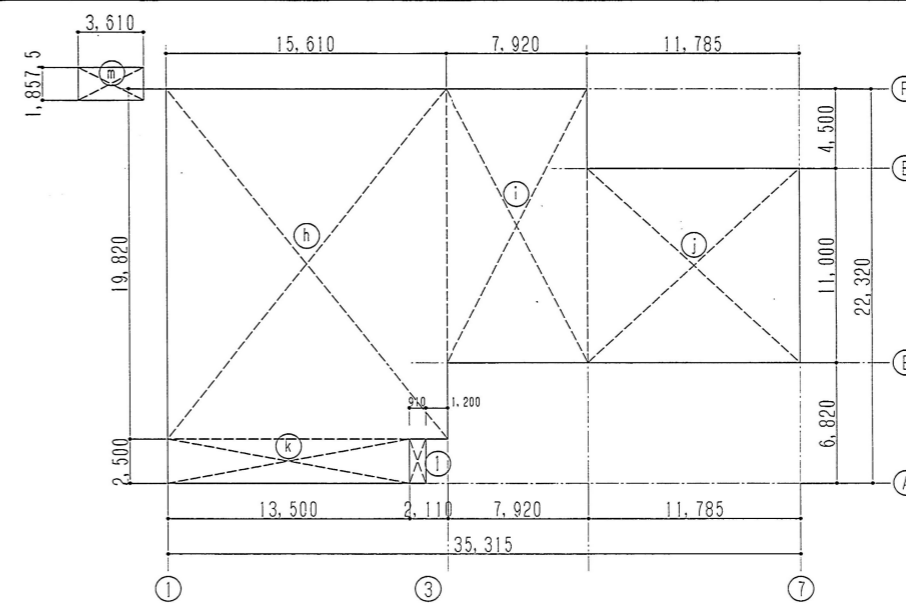

1階床面積

- Ⓗ  $15.61 \times 19.82 = 309.39$
- ①  $7.92 \times 15.50 = 122.76$
- ②  $11.79 \times 11.00 = 129.69$
- Ⓚ  $13.50 \times 2.50 = 33.75$
- Ⓜ  $3.61 \times 1.86 = 6.71$
- ③  $0.91 \times 2.50 = 2.28$
- [合計] 604.58 (S2)

2階床面積

- ④  $21.01 \times 11.00 = 231.11$
- [合計] 231.11



延床面積


- 1階床面積 604.58m<sup>2</sup>
- 2階床面積 231.11m<sup>2</sup>
- [合計] 835.69m<sup>2</sup>

一時保護所棟建築面積

- S2 = 604.58
- $1.00 \times 2.50 = 2.50$
- [合計] 607.08

建築面積

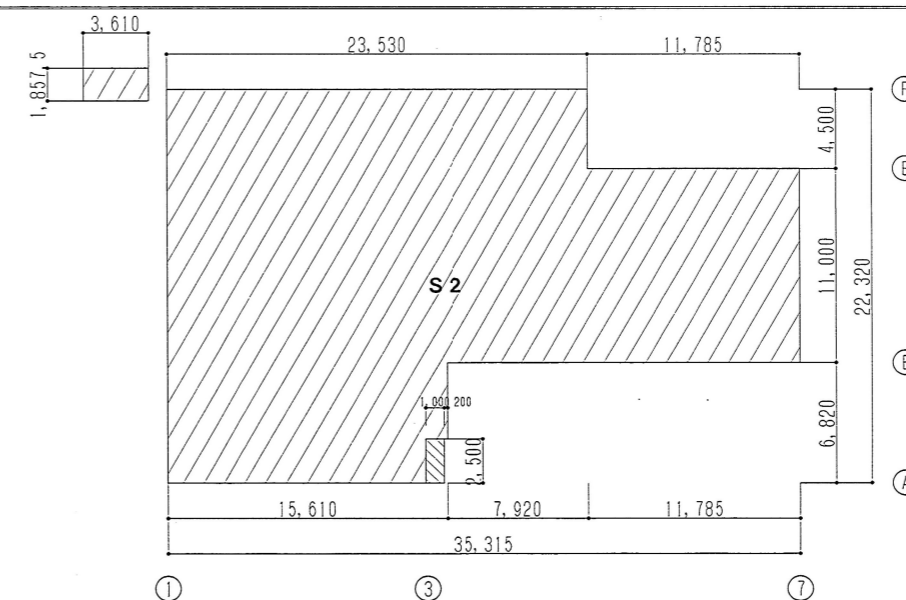
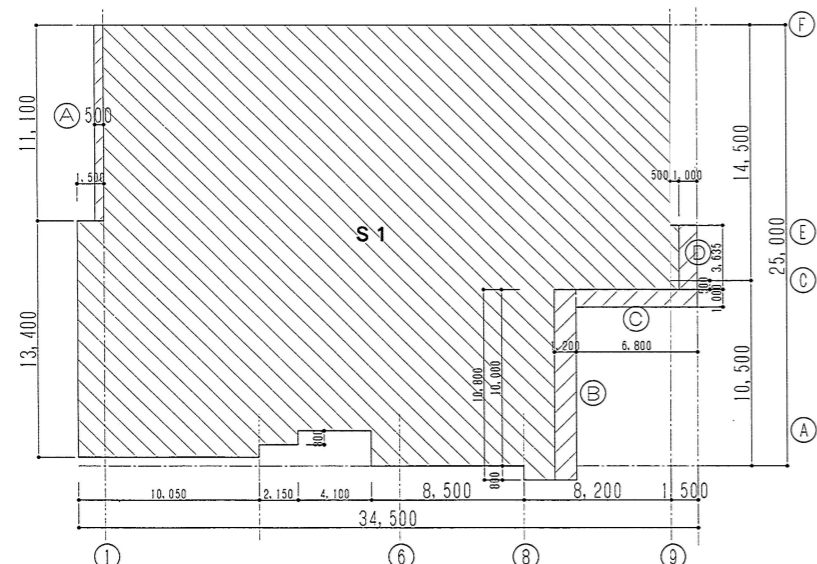


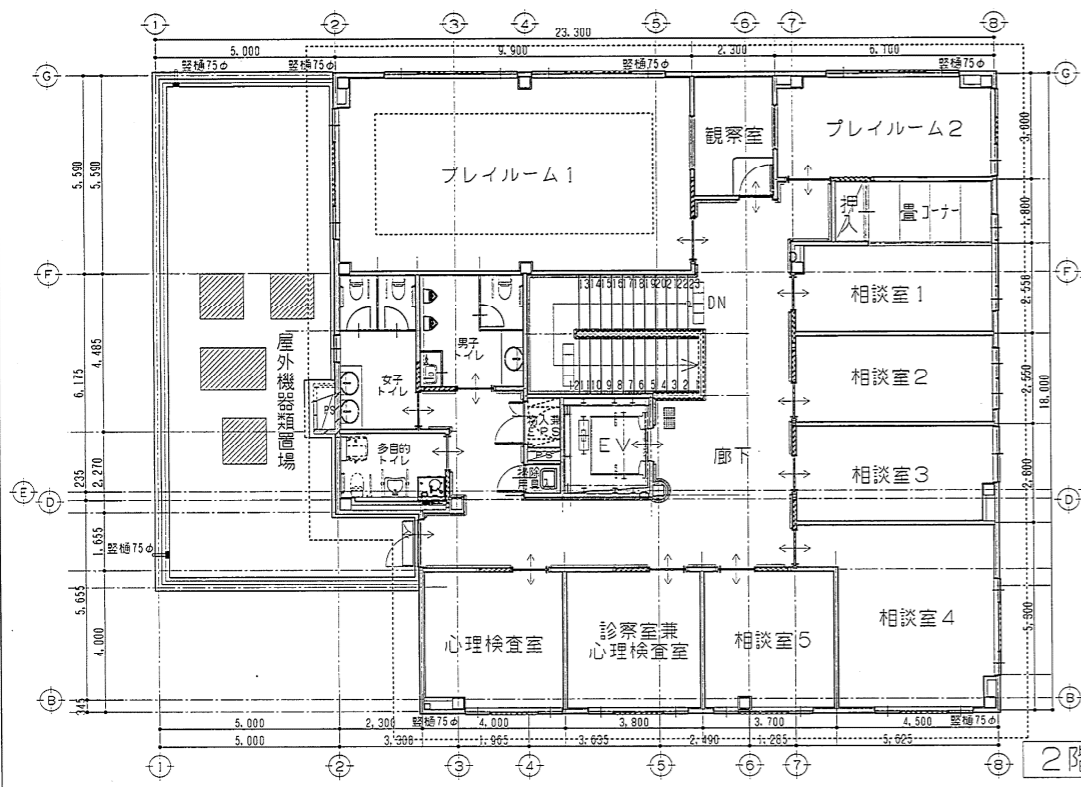


2階平面図

面積表


	相談所棟	一時保護所棟
1階	730.73㎡	604.58㎡ ※外物置含む
2階	316.41㎡	231.11㎡
合計	1047.14㎡	835.69㎡ ※外物置含む

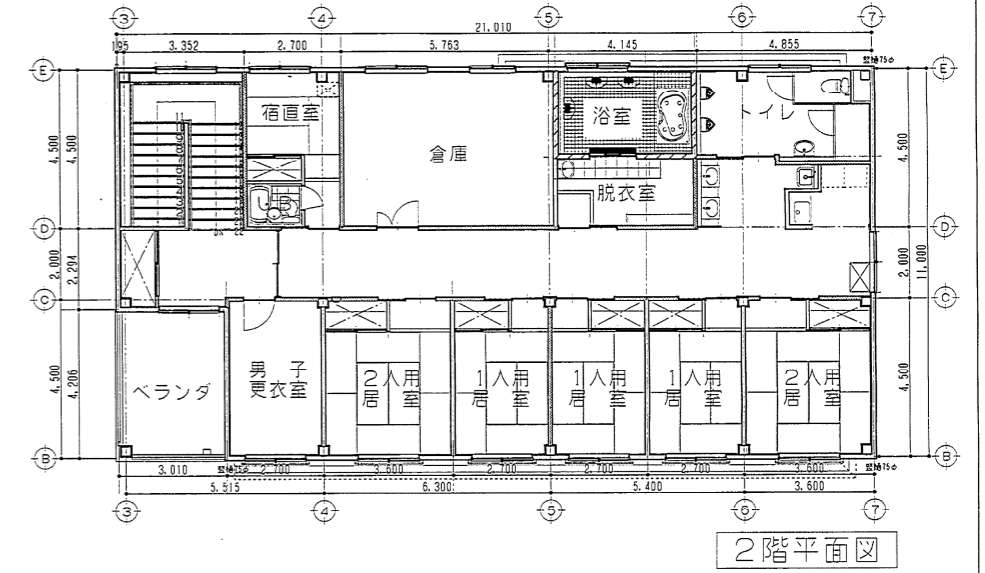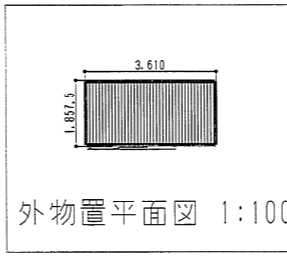



2階平面図

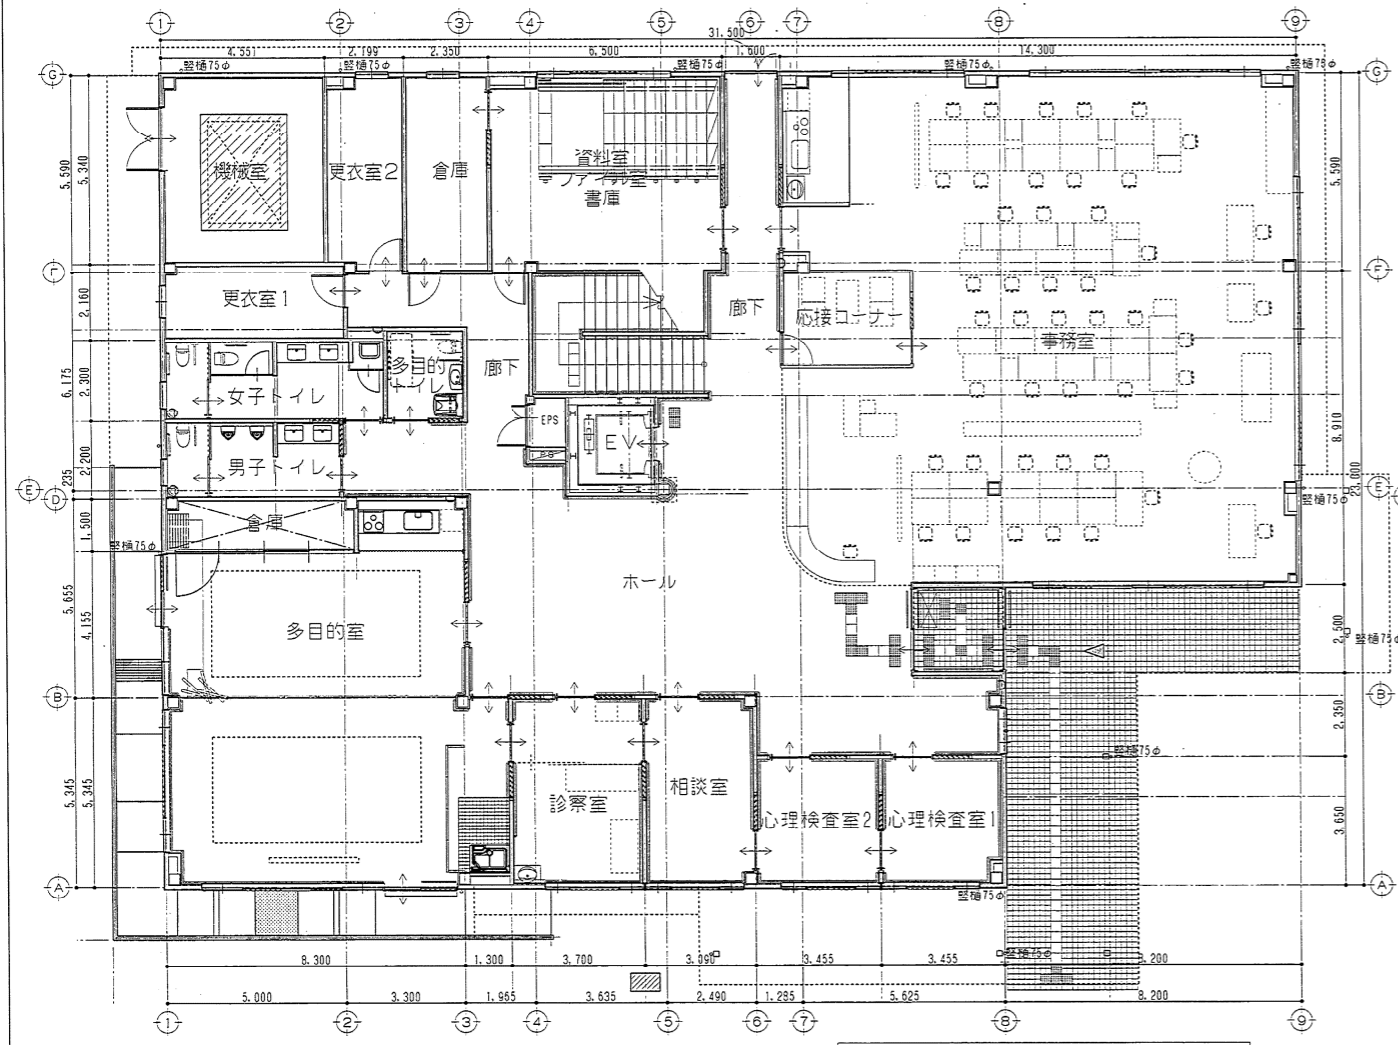

相談所棟 1階平面図 1:100

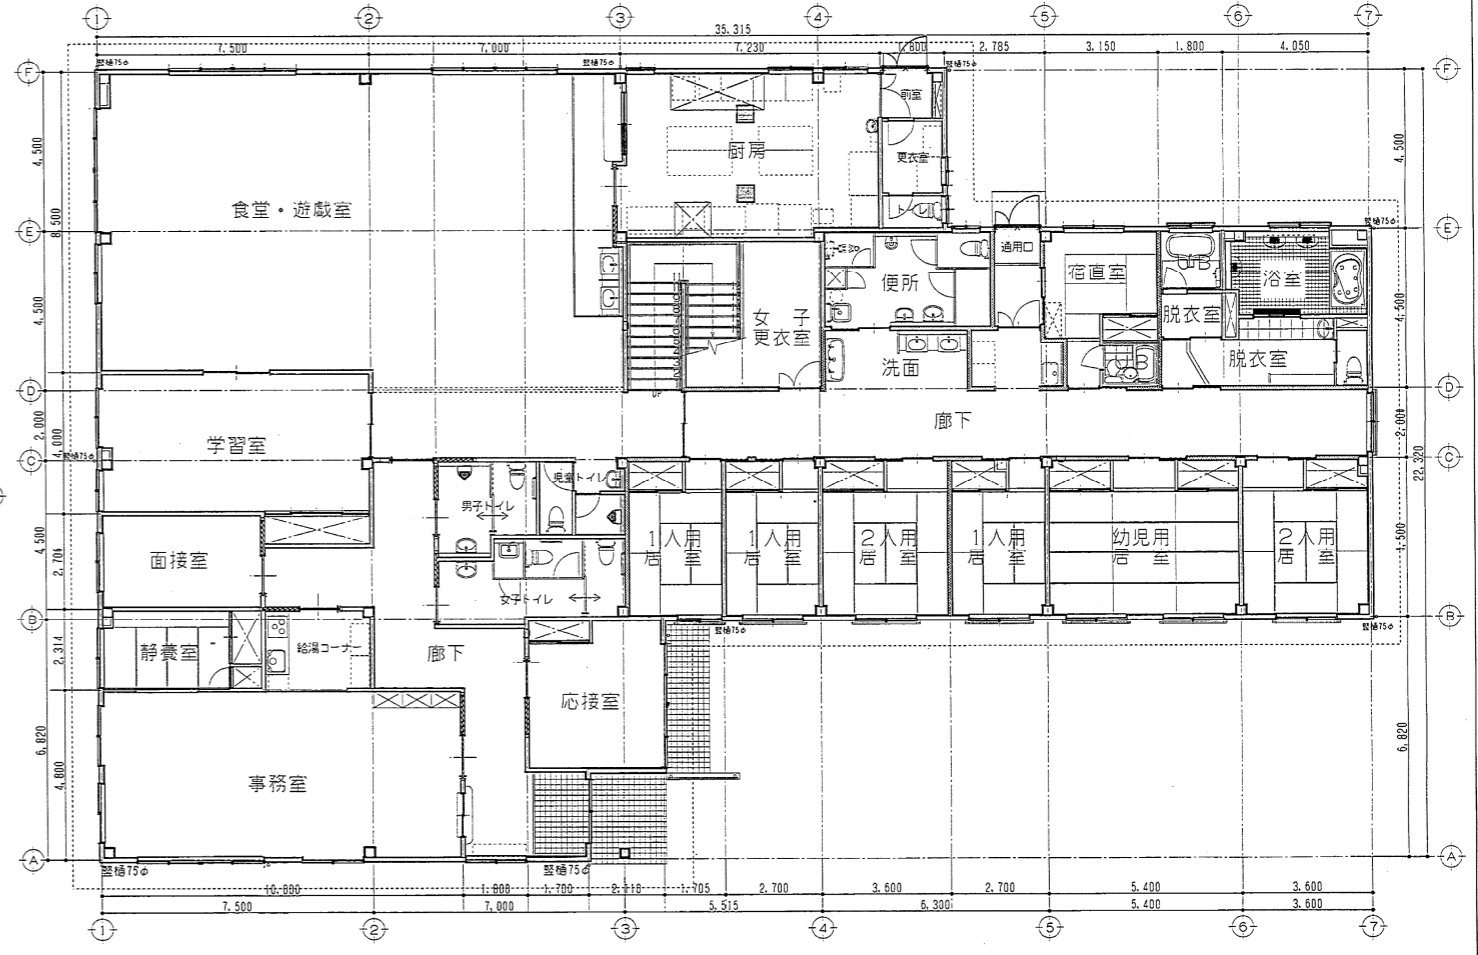

一時保護所棟 1階平面図 1:100

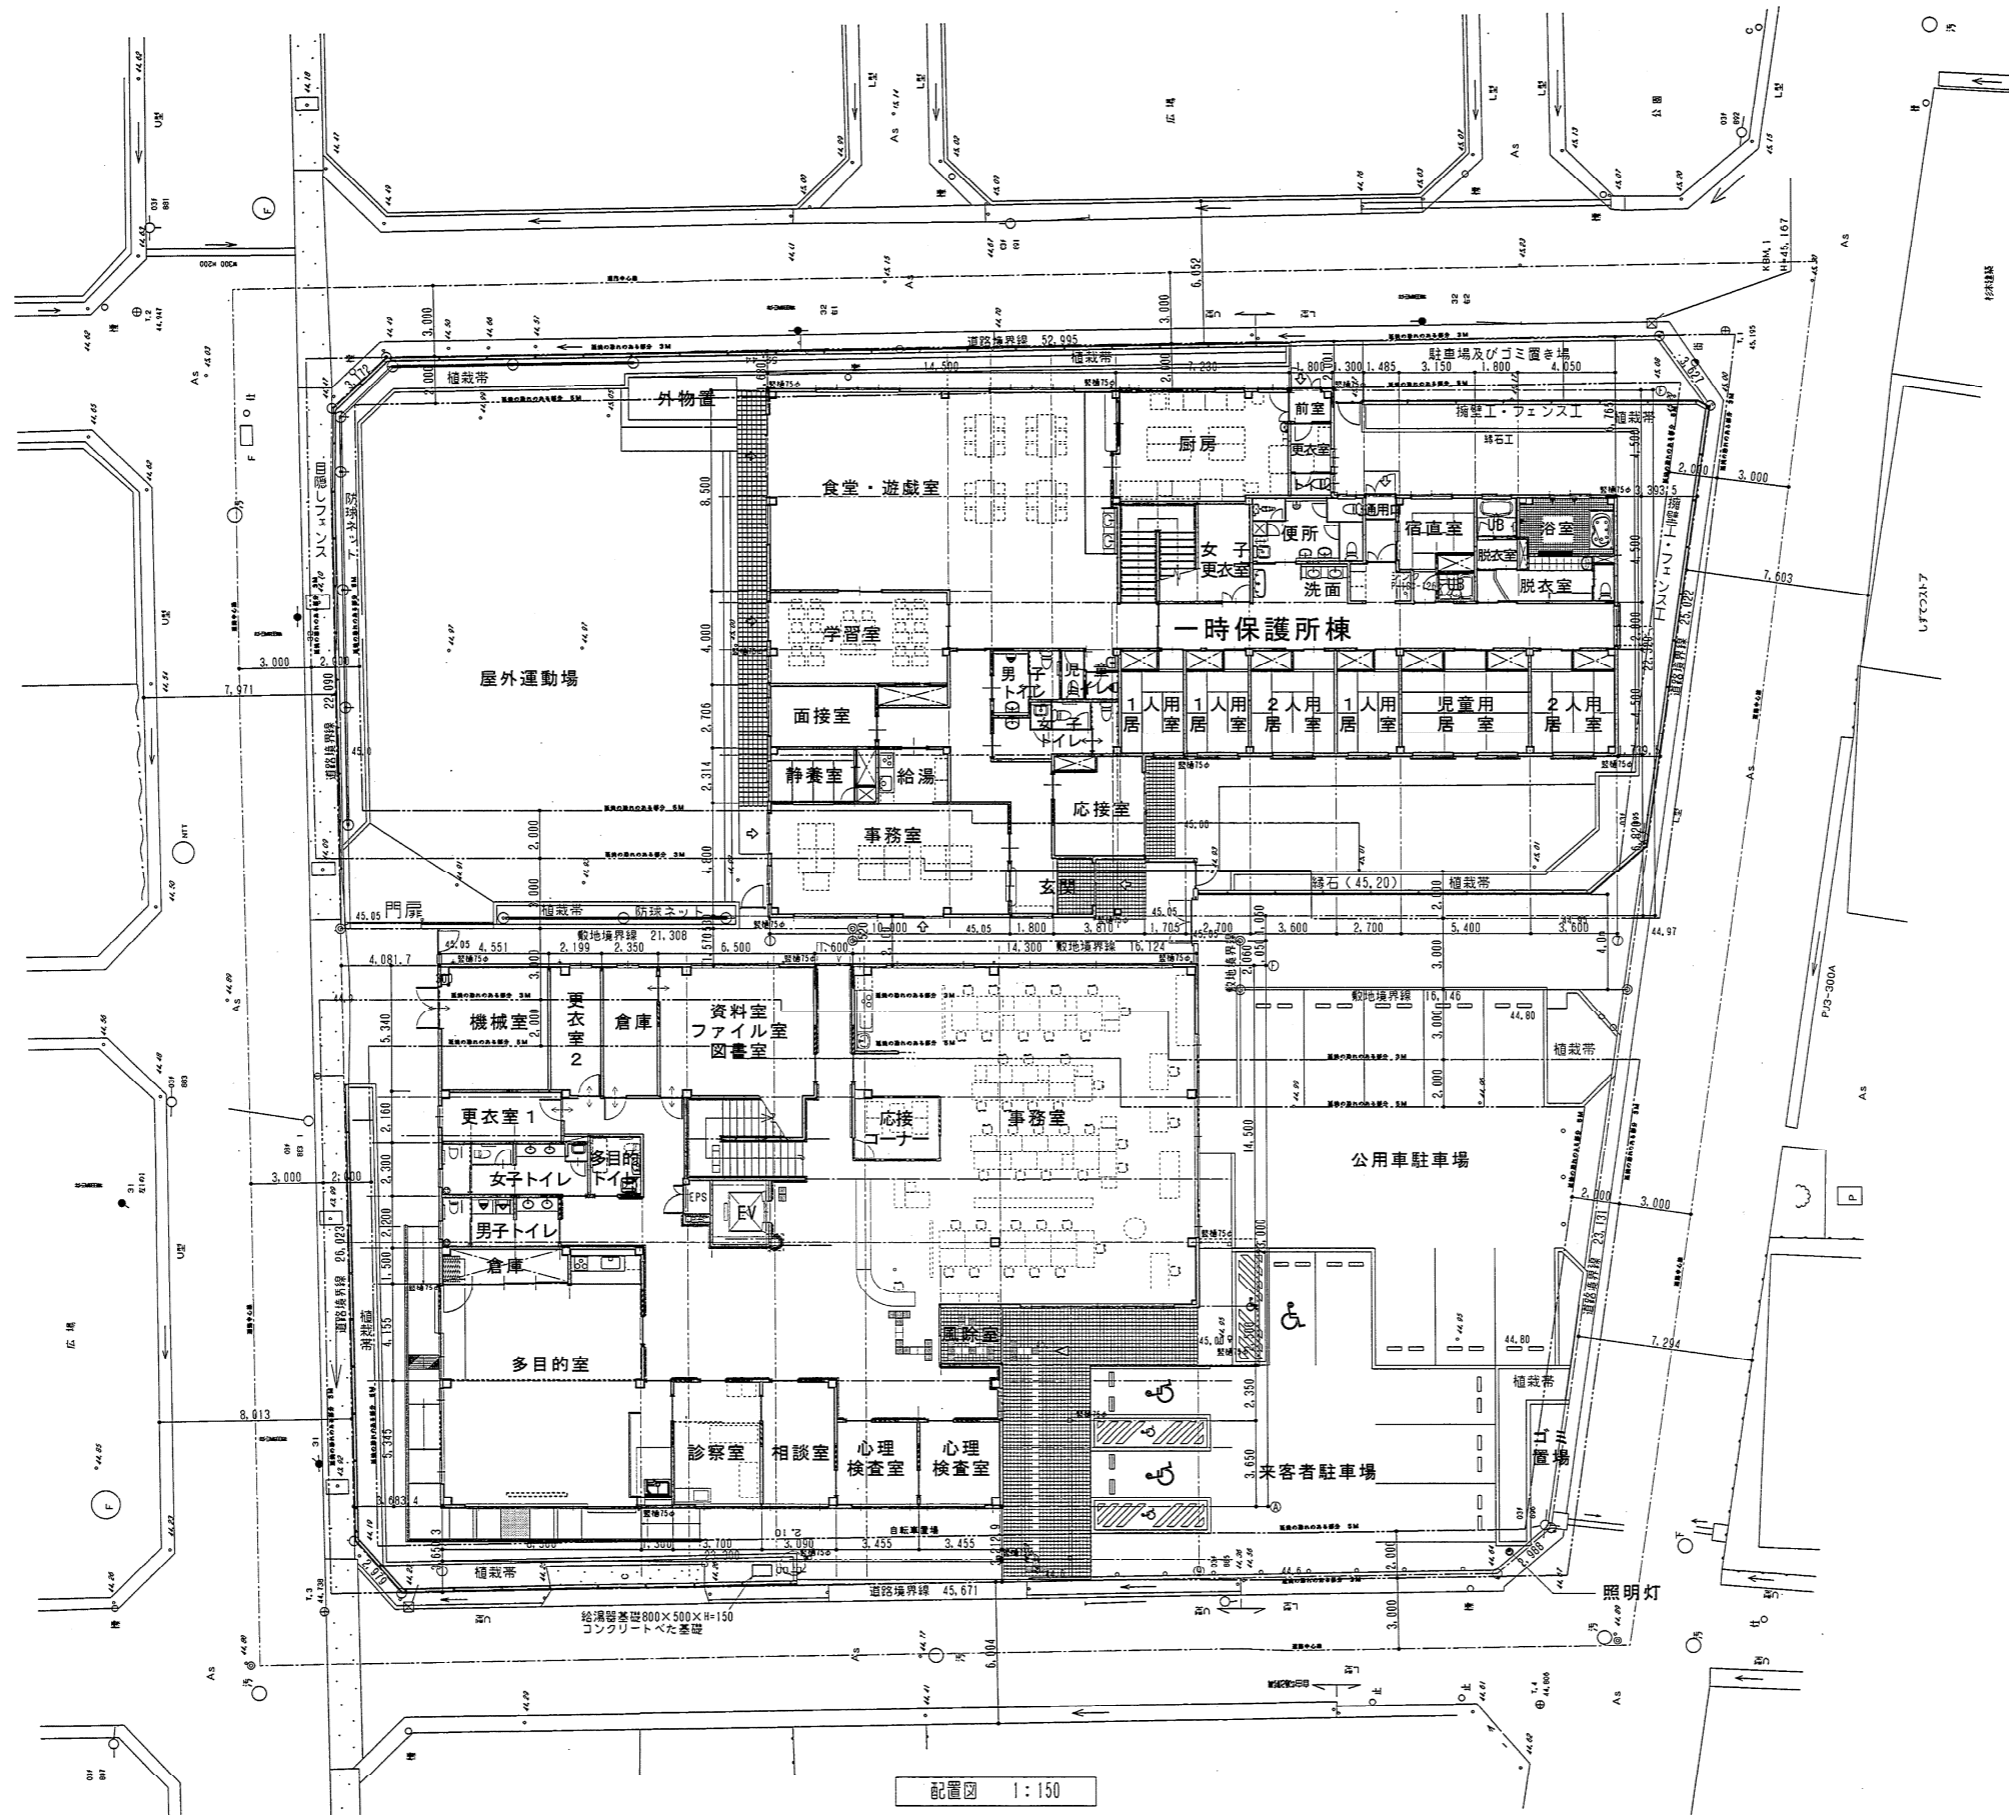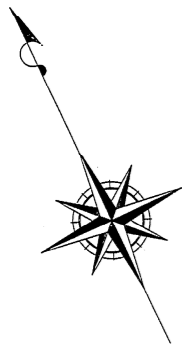

配置図 1:150

286-91755



株式会社 川口建築都市設計事務所  
KAWAGUCHI ARCHITECTS AND ASSOCIATES

〒422-8077 静岡県大和町目黒8-202号  
TEL 054(282)8041 FAX 254(282)4635  
E-mail arkawaguchi@net1.wbs.ne.jp

一級建築士登録 第74045号  
川口 昌

業務種別

工事名称

平成19年度 児童・障害者更生相談所、一時保護所建築工事

日付

ファイル名

HA101

図面名称

児童相談所・一時保護所、障害者更生相談所 配置図

縮尺

1:150

施設コード 06-061

番号 A-12





286-91783



株式会社 川口建築都市設計事務所  
KAWAGUCHI ARCHITECTS AND ASSOCIATES

〒422-8077 静岡県大和1丁目8番8-202号  
TEL 054(282)8041 FAX 284(282)4835  
E-mail arkawaguchi@mail.mbc.ne.jp

一級建築士登録 第74045号  
川口昌

工事名称  
平成19年度 児童・障害者更生相談所、一時保護所建築工事

日付

ファイル名  
ELV01


図面名称  
一時保護所棟 立面図・断面図

縮尺  
1:100

施設コード  
No. 06-061  
番号 A-40






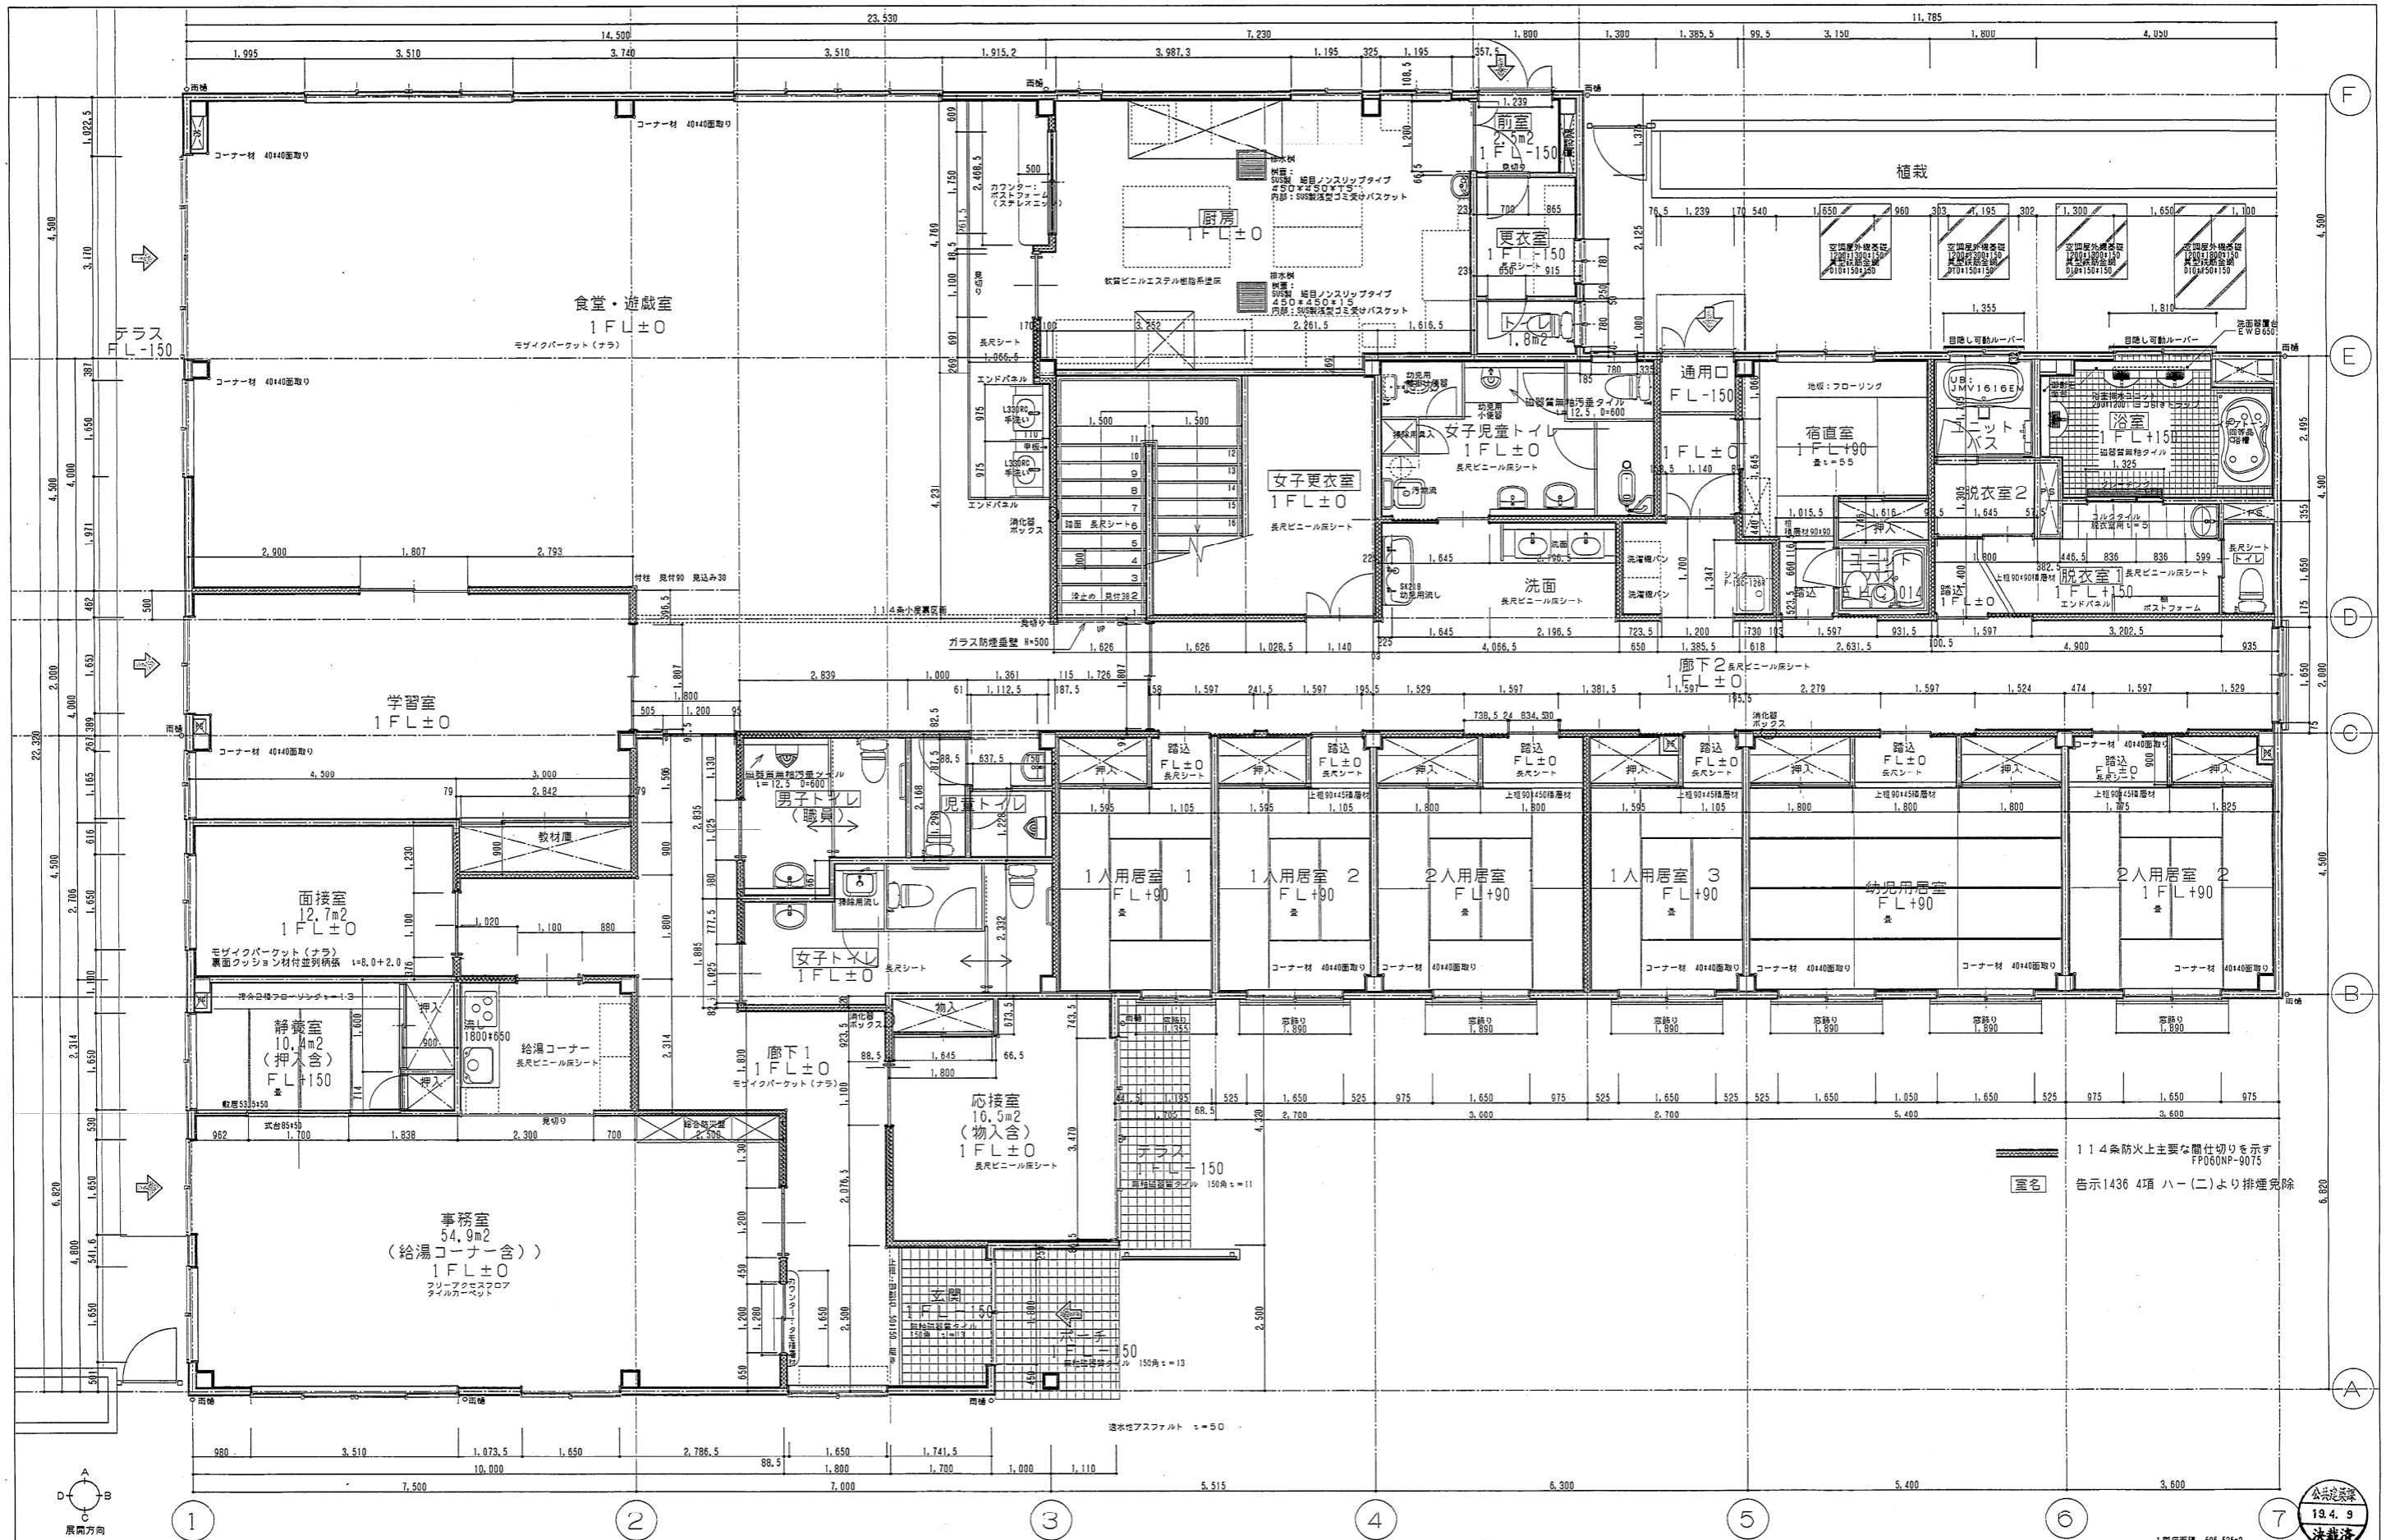

114条防火上主要な間仕切りを示す  
FP000NP-9075  
告示1436 4項 ハー(二)より排煙免除



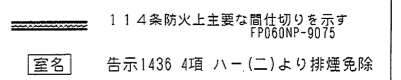

建具表 1

符号	数量	AD-1	AD-2a	AD-2b	AD-3
場所		1階:玄関	1階:前室、通用口	1階:前室、通用口	1階:前室
型式		引違い戸 + ランマ突き出し窓	100 引違い戸 + ランマ突き出し窓	70 引違い戸 + ランマ突き出し窓	70 引違い戸 + ランマ突き出し窓
材質		アルミ製 ステンカラー	アルミ製 ステンカラー	アルミ製 ステンカラー	アルミ製 ステンカラー
仕上		複層ガラス (FL5+A6+TP4)	複層ガラス (FL5+A6+TP4)	複層ガラス (FL5+A6+TP4)	複層ガラス (FL5+A6+TP4)
金物		クレンボ付 オペレーター (埋込) ハリフリータイプ	クレンボ付 オペレーター (埋込) ハリフリータイプ	クレンボ付 オペレーター (埋込) ハリフリータイプ	クレンボ付 オペレーター (埋込) ハリフリータイプ
備考		付属金物一式	付属金物一式	付属金物一式	付属金物一式
図					
符号	数量	AD-4	AW-1a	AW-1b	AW-2a
場所		1階:浴室 (2箇所)	1階:廊下1、廊下2、事務室、待合室、前室、食室、前室、居室、前室、浴室 (2箇所)	1階:廊下1、廊下2、事務室、待合室、前室、食室、前室、居室、前室、浴室 (2箇所)	1階:事務室、食室、前室
型式		3枚引戸	引違い窓	引違い窓	引違い窓
材質		アルミ製 (住宅サッシュ) カラー	アルミ製 (住宅サッシュ) カラー	アルミ製 (住宅サッシュ) カラー	アルミ製 (住宅サッシュ) カラー
仕上		複層ガラス (FL5+A6+TP4)	複層ガラス (FL5+A6+TP4)	複層ガラス (FL5+A6+TP4)	複層ガラス (FL5+A6+TP4)
金物		クレンボ付 オペレーター (埋込) ハリフリータイプ	クレンボ付 オペレーター (埋込) ハリフリータイプ	クレンボ付 オペレーター (埋込) ハリフリータイプ	クレンボ付 オペレーター (埋込) ハリフリータイプ
備考		付属金物一式	付属金物一式	付属金物一式	付属金物一式
図					
符号	数量	AW-3	AW-4	AW-5	AW-6
場所		1階:事務室、学習室	1階:学習室	1階:食室、前室	1階:食室、前室
型式		引違い戸 + ランマ突き出し窓 テラスタイプ	引違い窓	引違い戸 + ランマ突き出し窓	引違い戸 + ランマ突き出し窓
材質		アルミ製 (住宅サッシュ) カラー H 格付	アルミ製 (住宅サッシュ) カラー W H 格付	アルミ製 (住宅サッシュ) カラー	アルミ製 (住宅サッシュ) カラー
仕上		複層ガラス (FL5+A6+TP4)	複層ガラス (FL5+A6+TP4)	複層ガラス (FL5+A6+TP4)	複層ガラス (FL5+A6+TP4)
金物		クレンボ付 オペレーター (埋込) ハリフリータイプ	クレンボ付 オペレーター (埋込) ハリフリータイプ	クレンボ付 オペレーター (埋込) ハリフリータイプ	クレンボ付 オペレーター (埋込) ハリフリータイプ
備考		付属金物一式	付属金物一式	付属金物一式	付属金物一式
図					
符号	数量	AW-7	AW-8	AW-9	AW-10
場所		1階:前室	1階:前室	1階:浴室 (2箇所)	1階:浴室 (2箇所)
型式		引違い窓	引違い窓	引違い窓	引違い窓
材質		アルミ製 (住宅サッシュ) カラー	アルミ製 (住宅サッシュ) カラー	アルミ製 (住宅サッシュ) カラー	アルミ製 (住宅サッシュ) カラー
仕上		複層ガラス (FL5+A6+TP4)	複層ガラス (FL5+A6+TP4)	複層ガラス (FL5+A6+TP4)	複層ガラス (FL5+A6+TP4)
金物		クレンボ付 オペレーター (埋込) ハリフリータイプ	クレンボ付 オペレーター (埋込) ハリフリータイプ	クレンボ付 オペレーター (埋込) ハリフリータイプ	クレンボ付 オペレーター (埋込) ハリフリータイプ
備考		付属金物一式	付属金物一式	付属金物一式	付属金物一式
図					

\*\*\* 建具キープラン 1:150 \*\*\*

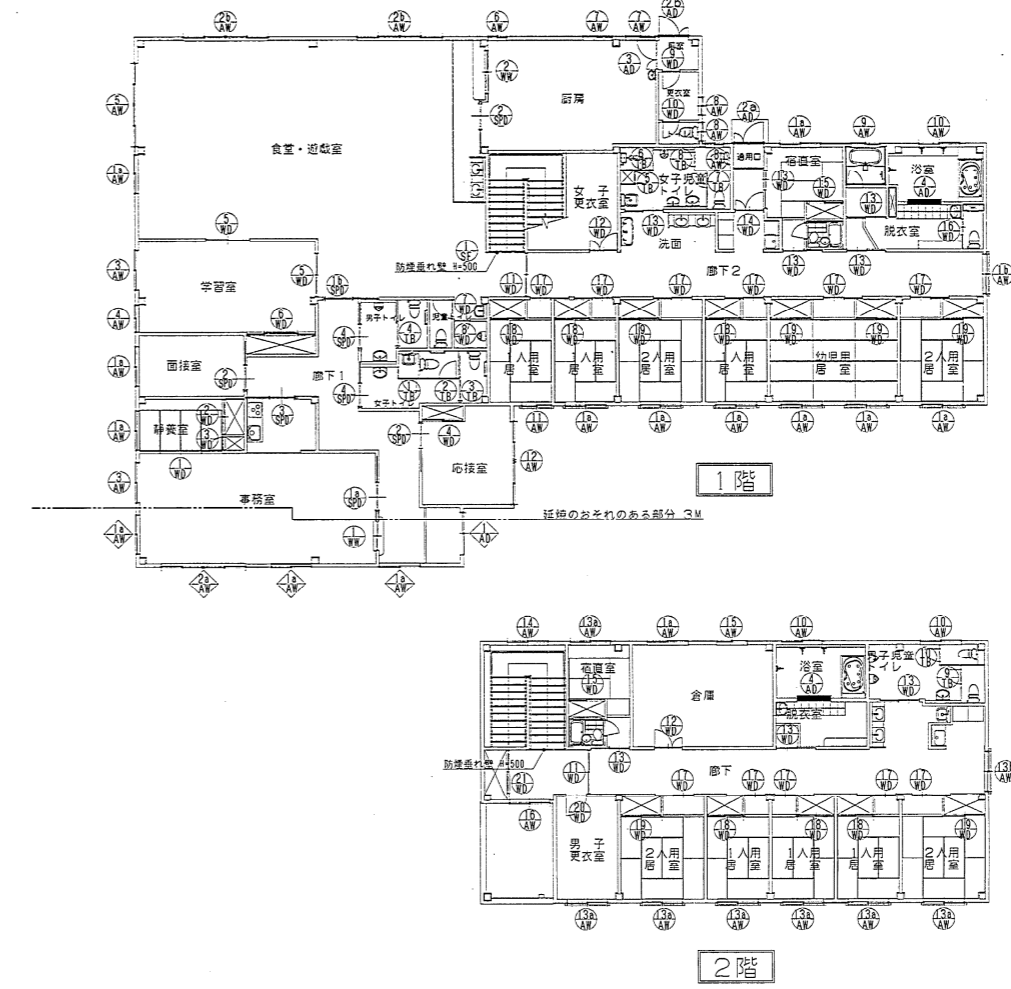

防火設備  
網入りガラスを示す

FL:フロート板ガラス TP:強化ガラス TPK:強化ガラス(型) PW:網入層板ガラス FW:網入型板ガラス A:空気層

286-91798



株式会社 川口建築都市設計事務所  
KAWAGUCHI ARCHITECTS AND ASSOCIATES

〒422-8077 静岡県駿河区大井町1丁目8番3-202号  
TEL 054(282)8041 FAX 054(282)4935  
E-mail k-awaguchi@nifty.ne.jp

一級建築士登録 第74045号  
川口昌

工事名称  
平成19年度 児童・障害者更生相談所、一時保護所建築工事

日付

ファイル名  
THY01


図面名称

建具キープラン 建具表 1

縮尺  
1:100 1:50

施設コード  
No. 06-061  
番号 A-55



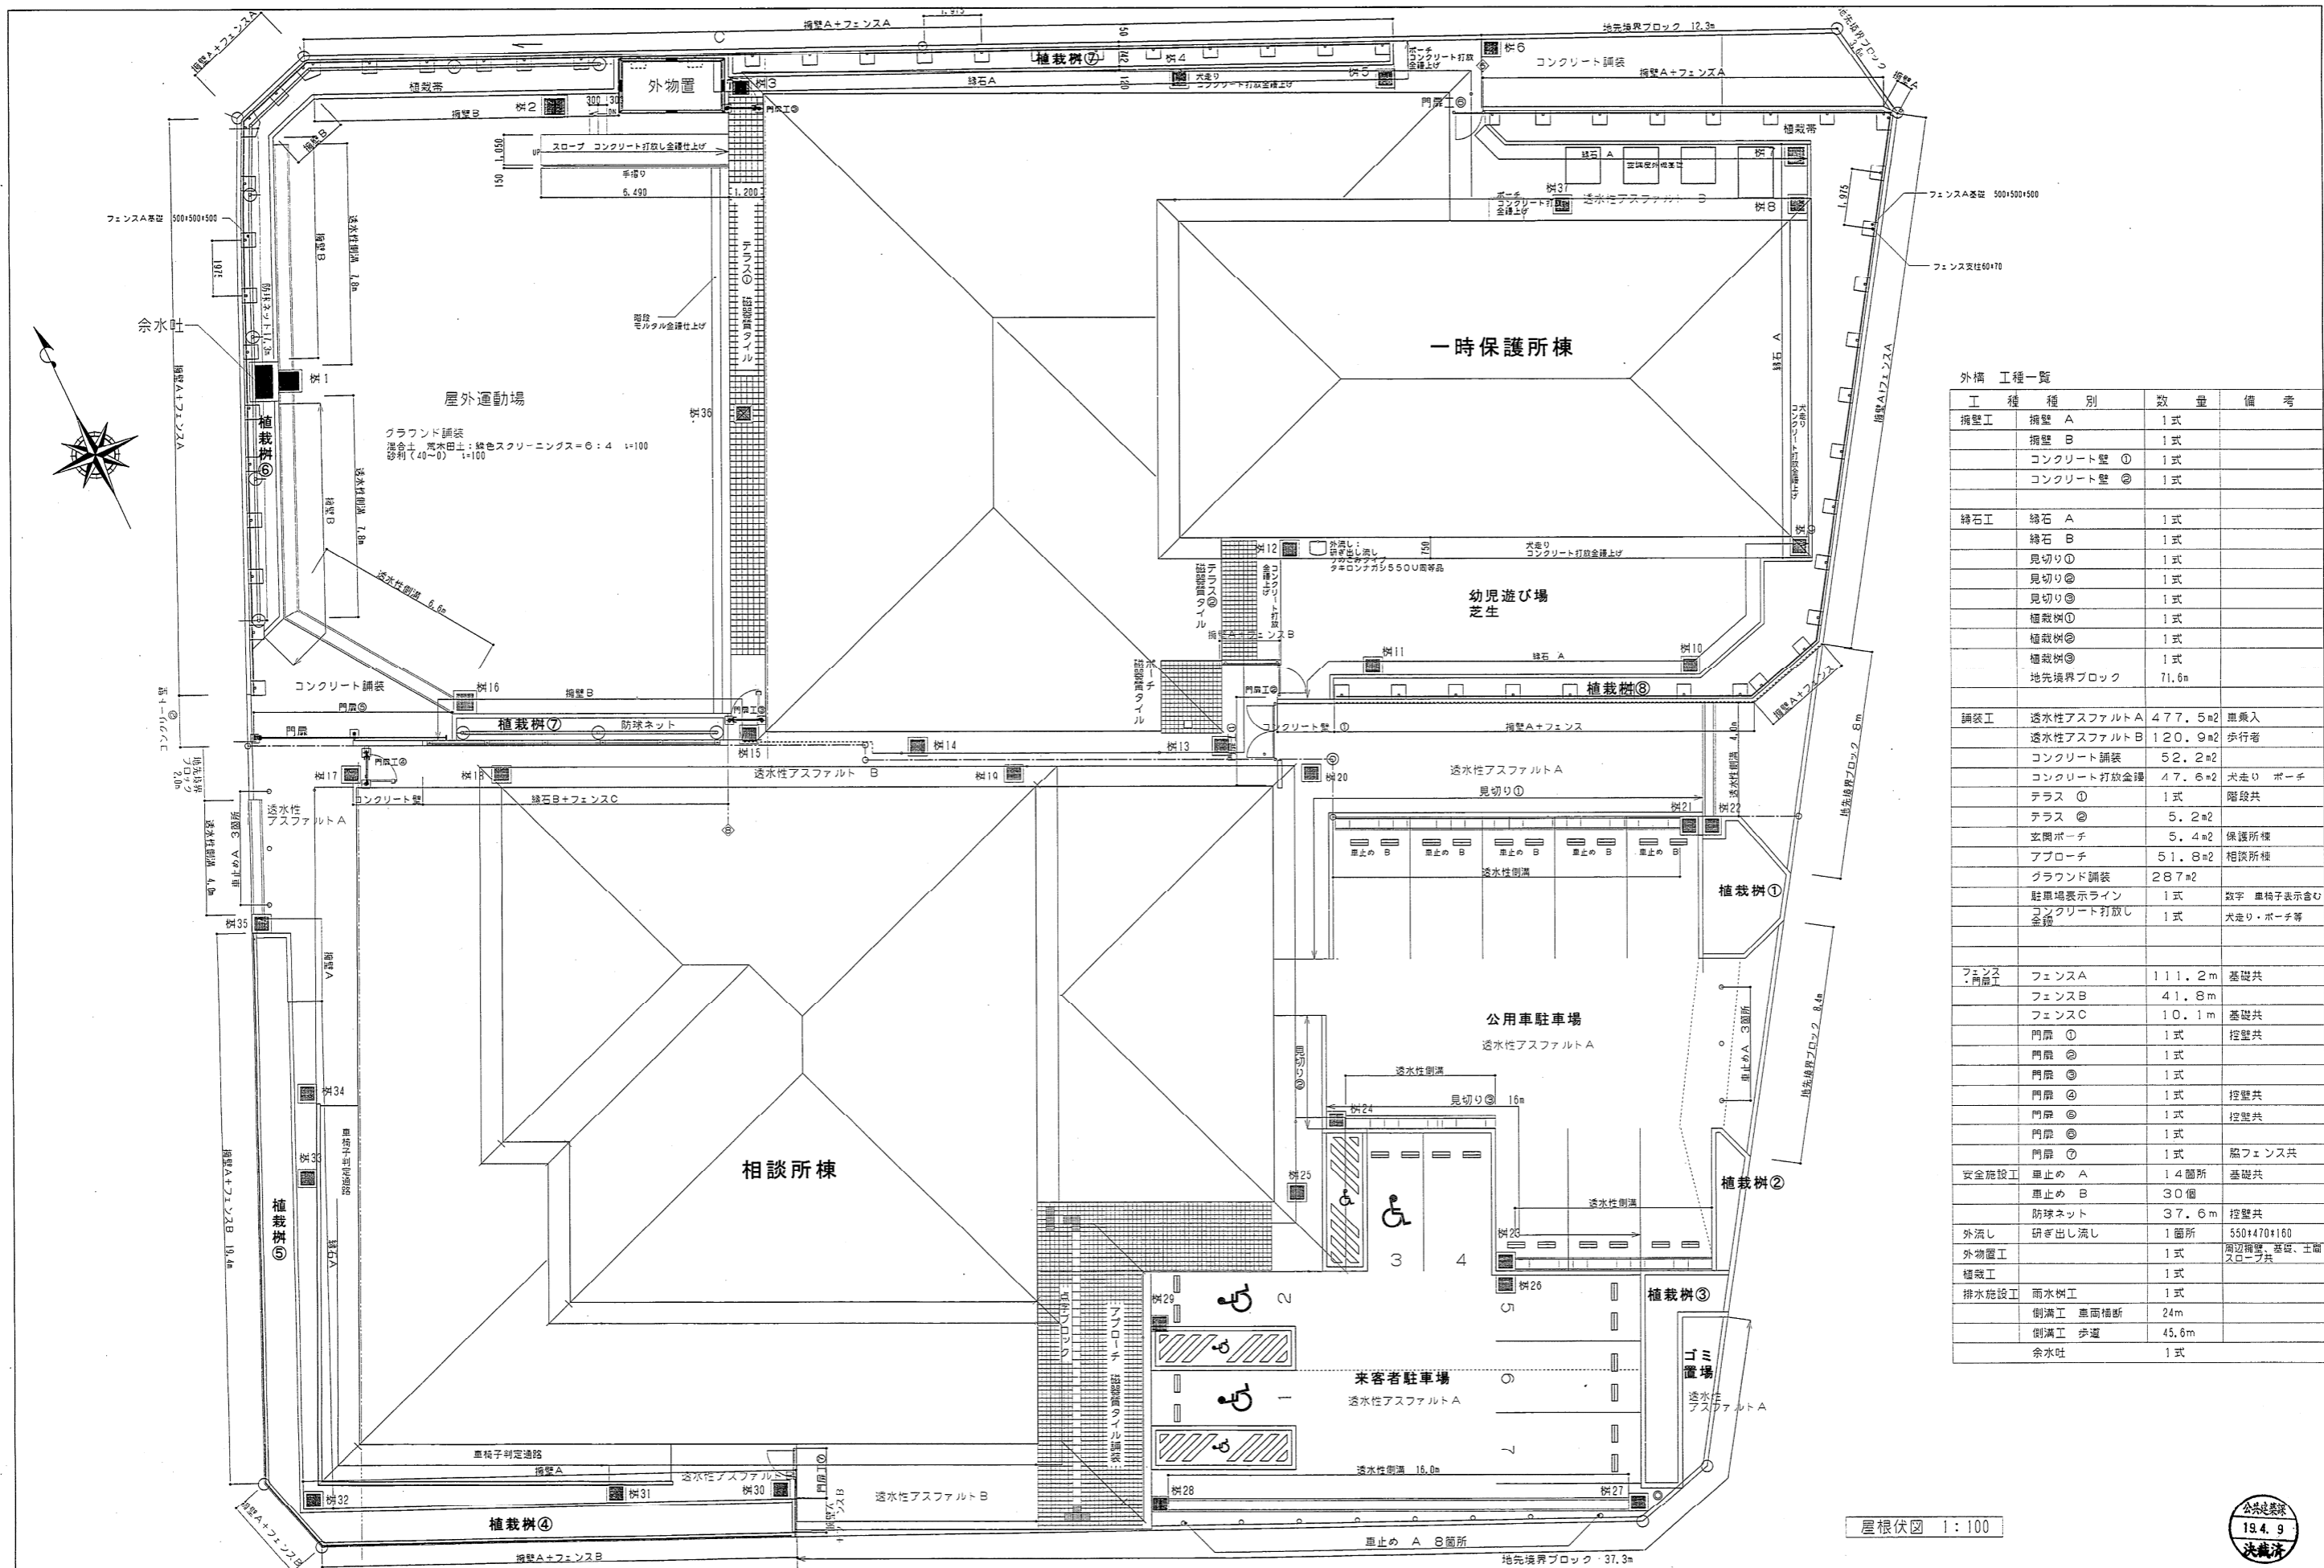


外構 工種一覧			
工 種	種 別	数 量	備 考
擁壁工	擁壁 A	1 式	
	擁壁 B	1 式	
	コンクリート壁 ①	1 式	
	コンクリート壁 ②	1 式	
緑石工	緑石 A	1 式	
	緑石 B	1 式	
	見切り①	1 式	
	見切り②	1 式	
	見切り③	1 式	
	植栽樹①	1 式	
	植栽樹②	1 式	
	植栽樹③	1 式	
	地先境界ブロック	71.6m	
舗装工	透水性アスファルト A	477.5m <sup>2</sup>	車庫入
	透水性アスファルト B	120.9m <sup>2</sup>	歩行者
	コンクリート舗装	52.2m <sup>2</sup>	
	コンクリート打放金網	47.6m <sup>2</sup>	犬走り ポーチ
	テラス ①	1 式	階段共
	テラス ②	5.2m <sup>2</sup>	
	玄関ポーチ	5.4m <sup>2</sup>	保護所棟
	アプローチ	51.8m <sup>2</sup>	相談所棟
	グラウンド舗装	287m <sup>2</sup>	
	駐車場表示ライン	1 式	数字 車椅子表示含む
	コンクリート打放し金網	1 式	犬走り・ポーチ等
フェンス・門扉工	フェンス A	111.2m	基礎共
	フェンス B	41.8m	
	フェンス C	10.1m	基礎共
	門扉 ①	1 式	控壁共
	門扉 ②	1 式	
	門扉 ③	1 式	控壁共
	門扉 ④	1 式	控壁共
	門扉 ⑤	1 式	控壁共
	門扉 ⑥	1 式	脇フェンス共
安全施設工	車止め A	14箇所	基礎共
	車止め B	30個	
	防球ネット	37.6m	控壁共
外流し	研ぎ出し流し	1箇所	550*470*160
外物置工		1 式	周辺擁壁、基礎、土留スロープ共
植栽工		1 式	
排水施設工	雨水樹工	1 式	
	側溝工 車庫橋断	24m	
	側溝工 歩道	45.6m	
	余水吐	1 式	

屋根伏図 1:100



I. 工事名称
II. 建築概要
III. 設備概要
IV. 工事区分

工事概要書竣工図面
図面 NO
E-01-32

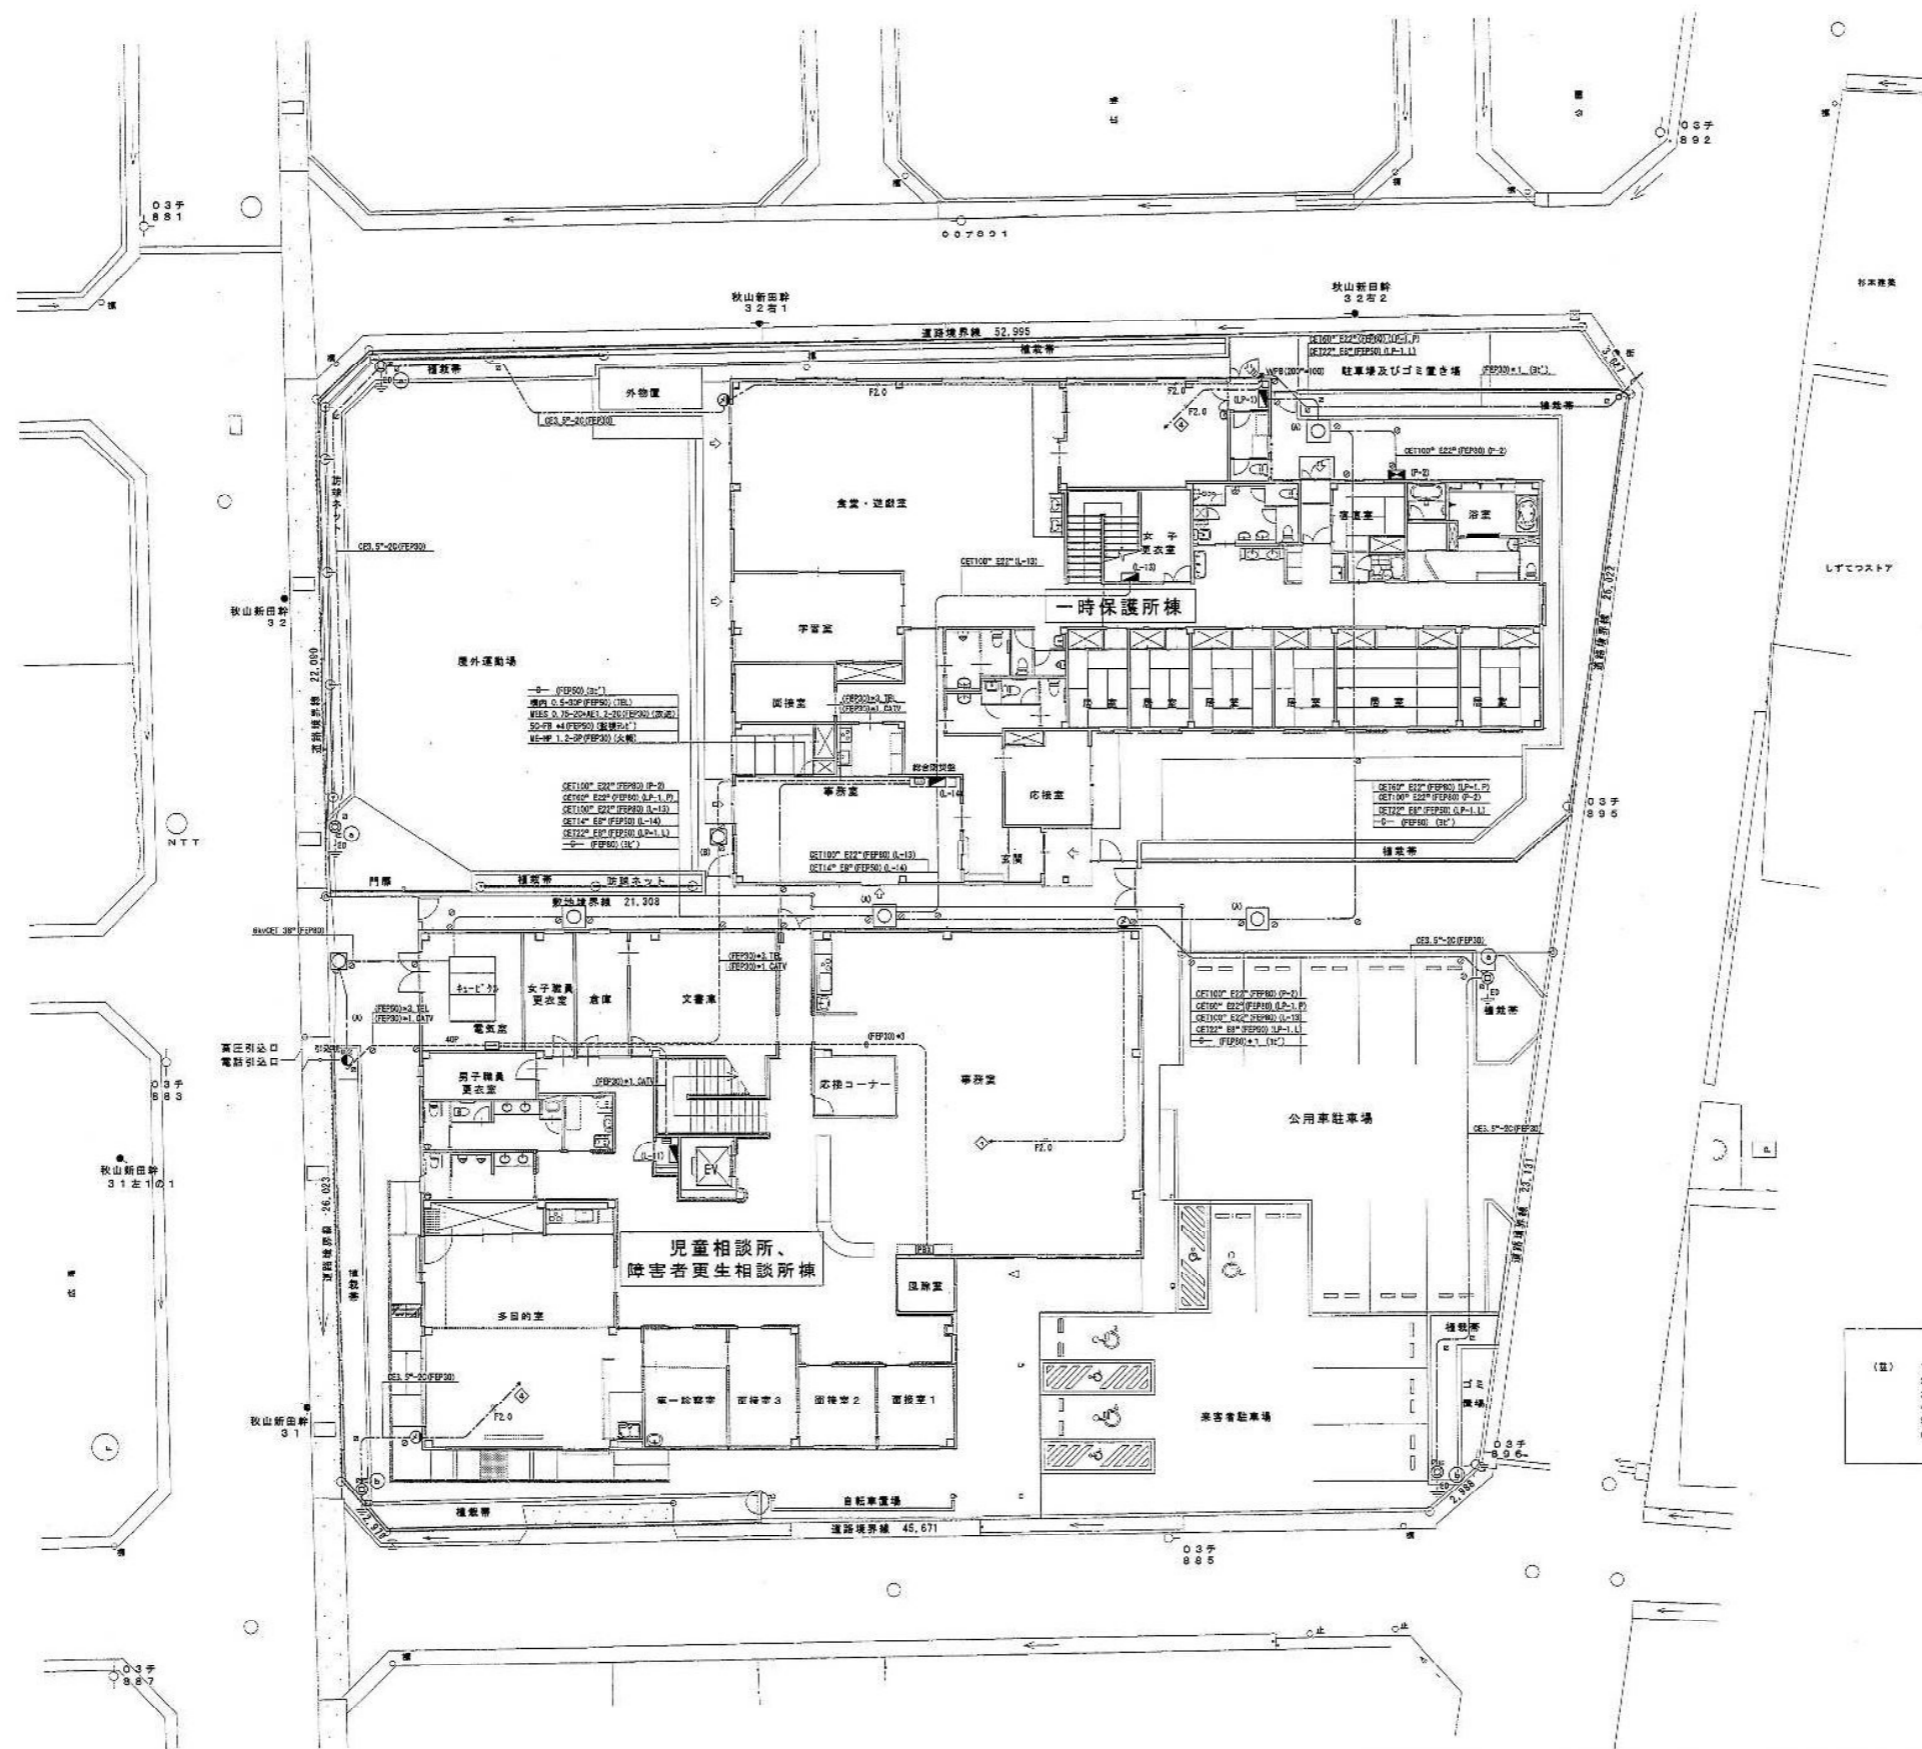

- (注) 1. 特設なケーブル施設等は、DL-400以上とする。  
2. 途中接続等には、有線表示シートを添付すること。  
3. 途中(○)は、電線表示線を示す。  
4. 途中(△)は、電線表示線を示す。  
5. ハンドホール (A)は、900×900×300h (600φ 5.0tan 72A-4H)を示す。  
6. ハンドホール (B)は、600×600×300h (600φ 5.0tan 72A-4H)を示す。

286-91893

電気設備工事設計施工 静岡県知事許可 (特) 第4号

府中電機工業株式会社

静岡市葵区東草深町21番2号 TEL(054)245-3678 FAX(054)247-1886

担当  
中田


縮尺  
1/150

作図年月日  
—

工事名  
平成19年度 子子支 第2号 児童・障害者更生相談所、一時保護所電気工事


図面名  
配置図 竣工図面

図面 NO  
E-02-32

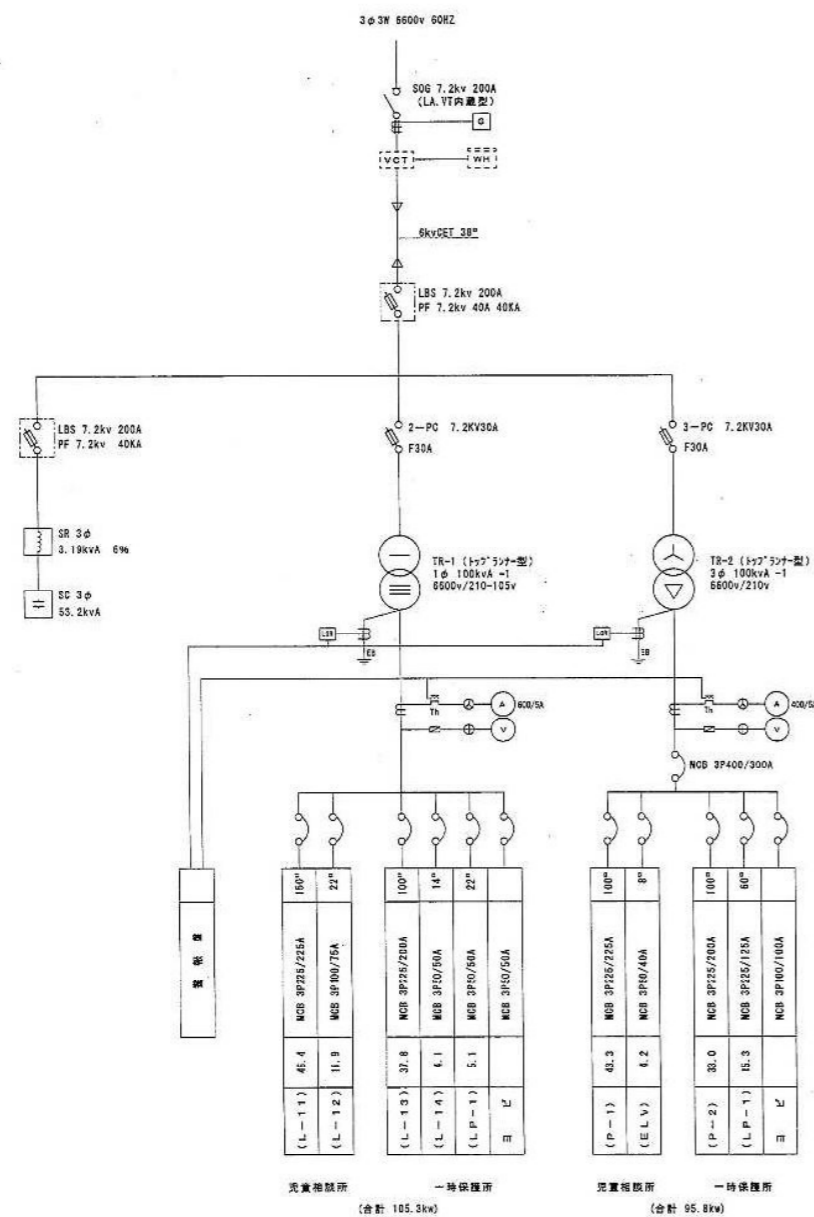


受変電設備系統図

- (注) 1. (社) 日本電気協会推薦品 (屋内型・指定色塗装) とすること。  
2. 各機器の取付け等は、取組仕様を遵守すること。  
3. 接地基準は、別途 (建設工事) とすること。

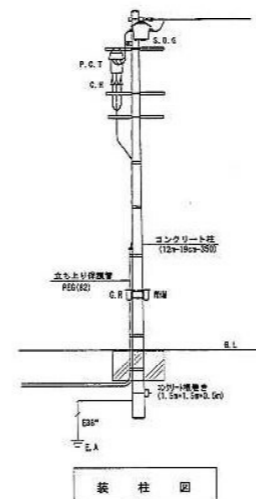


装柱図

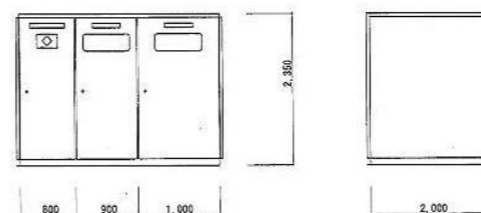

受変電設備装柱図 (参考図)


記号	幹線 2-2" A	地中保護管	立上保護管	備考
(P-1)	6KVDET 30"	FEP (80)	PE (80)	
(P-2)	600VDET 100"	FEP (80)	VE (83)	
(P-3)	600VDE 8"-30"	FEP (30)		
(L-1)	600VDET 150"	FEP (80)		
(L-2)	600VDET 22"	FEP (50)		
(L-3)	600VDET 22"		PF (36)	
(L-4)	DET 14" E8"	FEP (50)		
(L-5)	DET 100" E22"	FEP (80)		
(L-6)	DET 22" E8"		PF (36)	
(L-7)	DET 22" E8"	FEP (50)		耐熱電気
(L-8)	DET 60" E22"	FEP (30)		耐熱電力
(L-9)	DET 100" E22"	FEP (80)		
(L-10)		FEP (80)+1		

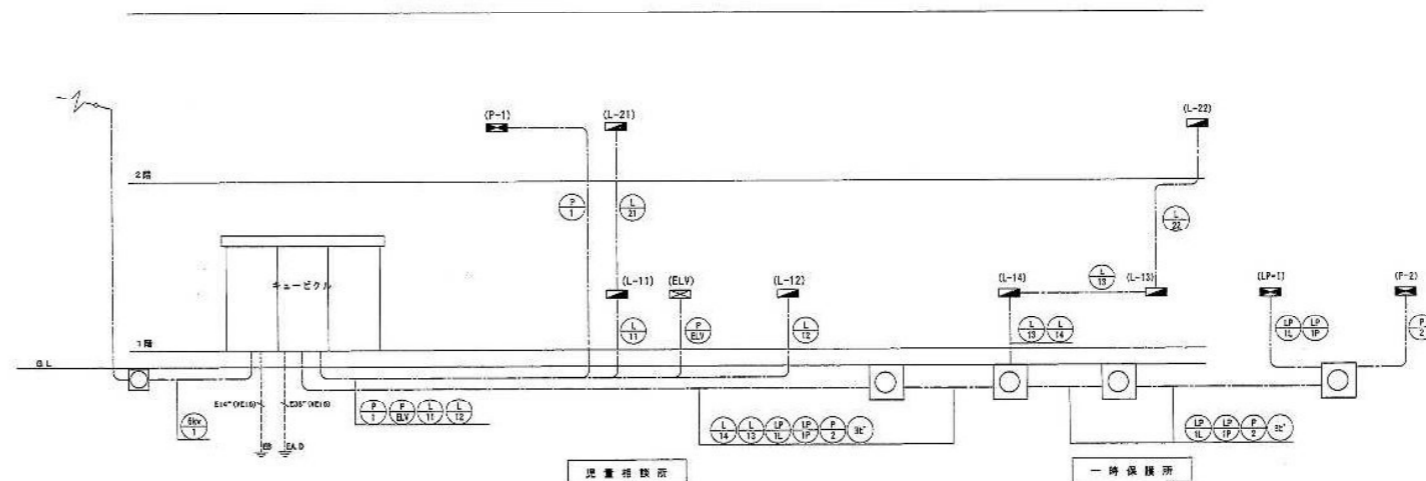

幹線設備系統図


照明器具図

A' (FRS25B-322PH)	C (FSS9-322PH)	F (FSS9MPB-322PH)	H (FSR2-321PH)	I (FSS9-321PH)	J (FRF9-P454)
B' (FRS-41857-PH)	D (FSSB-321PH)	G (FSS9MPB-321PH)			
A' H132w*2 埋込型 (防滴防塵型)	C H132w*2 直付型	F H132w*2 直付型 防滴型	H H132w*1 直付型	I H132w*1 直付型	J FHP45w*4 埋込型
B' H132w*1 埋込型	D H132w*1 直付型	G H132w*1 直付型 防滴型			
A' FHR-42848N-PK0	C FHT-42307N-PA9	F FHT-42388N-PH9	H FHT-41107N-PA9	I FHT-41007N-PA9	J FHR-54320-PH9
B' FHR-41857-PH9	D FHT-41307N-PA9	G FHT-41388N-PH9			
K (FRL12-P323)	L (FRL12-P323)	M	O (FRS21-H161)		
		N	P (FRS21-H321)	FHE32WX2 兼器具用器具	FPL15WX1 ブラケット
			Q (FRS21-H421)		
K FHP32w*3 埋込型	L FHP36w*3 埋込型	M ツイン85w 直付型	O FHT16w*1 ダウンライト		
		N ツイン100w 直付型	P FHT32w*1 ダウンライト	ボルトフリー (100~242V) 器具・天吊用器具 本体: ステンレス (ワールホワイト) グロブ: アクリル (乳白)	器具用UVカット仕様 カバー: アクリル (乳白) サイズ: W100 L=324 H=89
			Q FHT42w*1 ダウンライト		
K FHR-33311-PR9	L FHR-33310-PR9	M FVH87588SEN	O FDH-11016-PR9	R' FSW42500Z	S' HLW1820C
		N FVH12588SEN	P FDH-S1016		
			Q FDH-41011		
T	U	V	W (FRS21-H421兼型)	X	Z'
T FL20W*1 埋込型	U FL40W*1 片反射型 (F=45分以内 防滴型・高効率型)	V FL20W*1 直付型 (PUC1-201)	W FHT42w*1 ダウンライト (調光用)	X FHT32w*1 ダウンライト (調光用)	EFD15WX1 ブラケット 器具用UVカット仕様 カバー: アクリル (乳白) サイズ: W=200 H=280 品番: 5110
T FB21931NB	U FT-41185NK-RL	V FB-2339NB	W FDH-41011-PM9	X FHD-31910MG-PM9	Z' HEN6515BC
a					
b					
a HF250w ボール灯 (下向き・全方向)					
b HF250w ボール灯 (下向き・後方カット)					
ア	ウ	エ	オ	キ	
イ					
ア ハロゲン13w*1 非常灯	ウ 200型型通電口誘導灯 (誘導管付点滅型)	エ 200型型通電口誘導灯 (片面型)	オ 200型型通電口誘導灯 (両面型)	キ H132w*1 防滴誘導灯 (Oとセンサー付)	
イ ハロゲン30w*1 非常灯					
ア IEM-13221HN	ウ FBK-20403VX-PS17	エ FBK-20403-PS17	オ FBK-20404-PS17	キ FHTS-41860K-PD9	
イ IEM-30221HN			カ FDK-20403-PS17		

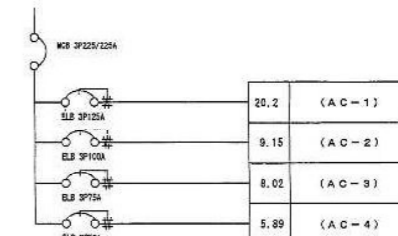


(SUS製・屋外壁掛型)

動力分電盤 (P-1)

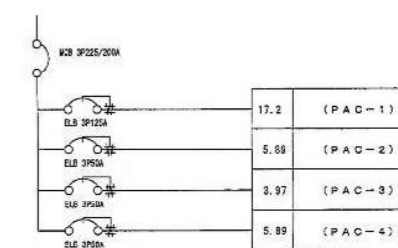

(SUS製・屋外壁掛型)

動力分電盤 (P-2)

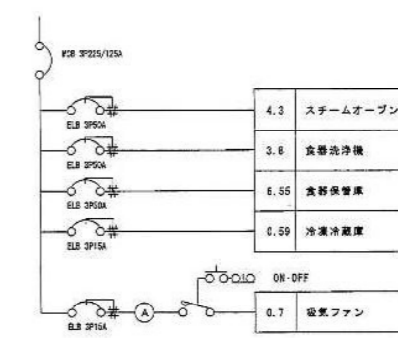

※ 電灯回路と同一分電盤に配線

(屋内壁掛型)



動力分電盤 (LP-1)


分電盤リスト

盤名称 電気方式 幹線サイズ 合計容量	分電盤系統	回路 番号	電圧 V	M C B	E L B	P 数 AF / AT	負荷名称	シ ケ ン ス 方 式	消費容量 VA	備考
(L-11) 103W 210/105V CUT 150" 46.4(kw)	(A) ○	200/100	○			2P100AF/75AT	(L-21)		14,640	
		1 100	○			2P50AF/20AT	照明灯		U 220	
		2 100	○			2P50AF/20AT	非常照明		A 470	
		200/100	○			3P225AF/150AT			A 31,720	
		1 200	○			2P50AF/20AT	1Hヒーター		A 5,800	
		2 200	○			2P50AF/20AT	エアコン室内機		A 450	
		3 200	○			2P50AF/20AT	エアコン室内機		A 670	
		4 200	○			2P50AF/20AT	電灯		T 1,000	T.M.1
		3 100	○			2P50AF/20AT	電気洗濯機		A 880	
		4 100	○			2P50AF/20AT	電気洗濯機		A 560	
		5 100	○			2P50AF/20AT	便 所		A 700	
		6 100	○			2P50AF/20AT	多目的室		A 830	
		7 100	○			2P50AF/20AT	多目的室		A 740	
		8 100	○			2P50AF/20AT	第1多目的室		A 500	
		9 100	○			2P50AF/20AT	通 下		R 500	R.Y.2
		10 100	○			2P50AF/20AT	ホール		R 700	R.Y.2
		11 100	○			2P50AF/20AT	ホール		R 300	R.Y.2
		12 100	○			2P50AF/20AT	廊 下		R 400	R.Y.2
		13 100	○			2P50AF/20AT	事務室		R 1,000	R.Y.2
		14 100	○			2P50AF/20AT	事務室		R 800	R.Y.2
		15 100	○			3P50AF/20AT	事務室		R 900	R.Y.2
		16 100	○			2P50AF/20AT	応接室・通廊		A 230	
		17 100	○			2P50AF/20AT	外 灯		T 360	T.M.1
		18 100	○			2P50AF/20AT	アプローチ・自転車庫		T 440	T.M.2
		19 100	○			2P50AF/20AT	自動ドア		A 1,000	
		20 100	○			2P50AF/20AT	2222(事務室)		A 300	
		21 100	○			2P50AF/20AT	2222(応接室・通廊)		A 400	
		22 100	○			2P50AF/20AT	2222(女子更衣)		A 840	
		23 100	○			2P50AF/20AT	2222(多目的室)		A 520	
		24 100	○			2P50AF/20AT	2222(男子更衣)		A 620	
		25 100	○			2P50AF/20AT	電気温水器		A 600	
		26 100	○			2P50AF/20AT	電圧調整器		A 1,000	
		27 100	○			2P50AF/20AT	2222(ELV)		A 500	
		28 100	○			2P50AF/20AT	2222(多目的室)		A 480	
		29 100	○			2P50AF/20AT	2222(多目的室)		A 300	
		30 100	○			2P50AF/20AT	2222(多目的室・応接室)		A 200	
		31 100	○			2P50AF/20AT	2222(第1多目的室)		A 400	
		32 100	○			2P50AF/20AT	2222(応接室2・5)		A 400	
		33 100	○			2P50AF/20AT	2222(応接室1)		A 400	
		34 100	○			2P50AF/20AT	全館空調機		A 650	
		35 100	○			2P50AF/20AT	全館空調機		A 750	
		36 100	○			2P50AF/20AT	2222(男子更衣)		A 770	
		37 100	○			2P50AF/20AT	2222(女子更衣)		A 770	
		38 100	○			2P50AF/20AT	2222(多目的室)		A 770	
		39 100	○			2P50AF/20AT	2222(管理室)		A 300	
		40 100	○			2P50AF/20AT	2222(電子レンジ)		A 1,000	
		41 100	○			2P50AF/20AT	2222(電子レンジ)		A 1,000	TU(4P)+4
		42 100	○			2P50AF/20AT	音声設備装置		A	
		43 100	○			2P50AF/20AT	TVブースターコンセント		A	
		44 100	○			2P50AF/20AT	予 備		A	
		45 100	○			2P50AF/20AT	予 備		A	
		46 100	○			2P50AF/20AT	予 備		A	
		47 100	○			2P50AF/20AT	管理室		A 300	
		48 100	○			2P50AF/20AT	予 備		A	


盤名称 電気方式 幹線サイズ 合計容量	分電盤系統	回路 番号	電圧 V	M C B	E L B	P 数 AF / AT	負荷名称	シ ケ ン ス 方 式	消費容量 VA	備考
(L-12) 103W 210/105V CUT 22" 11.9(kw)	(E) ○	200/100	○			3P100AF/75AT			11,900	
		A 100	○			2P50AF/20AT	自動火災検知機		A 300	
		B 100	○			2P50AF/20AT	放送アンプ		A 500	
		C 100	○			2P50AF/20AT	電話主装置		A 300	
		D 100	○			2P50AF/20AT	トイレ所出電機		A 300	
		E 100	○			2P50AF/20AT	監視テレビ		A 500	
		F 100	○			2P50AF/20AT	管理用電子秤・LAN主装置		A	
		G 100	○			2P50AF/20AT	放送灯番号機		U 100	
		H 100	○			2P50AF/20AT	非常照明-1(103-3)		A 100	
		1 200	○			2P50AF/30AT	1Hヒーター		A 4,000	
		2 200	○			2P50AF/30AT	予 備		A	
		1 100	○			2P50AF/20AT	2222(事務室)		A 400	
		2 100	○			2P50AF/20AT	2222(カウンタ)		A 400	
		3 100	○			2P50AF/20AT	2222(コピー)		A 1,000	
		4 100	○			2P50AF/20AT	2222(事務室)		A 400	
		5 100	○			2P50AF/20AT	2222(事務室)		A 400	
		6 100	○			2P50AF/20AT	2222(事務室)		A 300	
		7 100	○			2P50AF/20AT	2222(事務室)		A 600	
		8 100	○			2P50AF/20AT	2222(事務室)		A 400	
		9 100	○			2P50AF/20AT	2222(事務室)		A 400	
		10 100	○			2P50AF/20AT	2222(事務室)		A 600	
		11 100	○			2P50AF/20AT	電気温水器		A 600	
		12 100	○			2P50AF/20AT	2222(事務室)		A	
		13 100	○			2P50AF/20AT	2222(事務室)		A	
		14 100	○			2P50AF/20AT	2222(事務室)		A	
		15 100	○			2P50AF/20AT	2222(事務室)		A	
		16 100	○			2P50AF/20AT	2222(事務室)		A	
		17 100	○			2P50AF/20AT	予 備		A	
		18 100	○			2P50AF/20AT	予 備		A	

盤名称 電気方式 幹線サイズ 合計容量	分電盤系統	回路 番号	電圧 V	M C B	E L B	P 数 AF / AT	負荷名称	シ ケ ン ス 方 式	消費容量 VA	備考
(L-21) 103W 210/105V CUT 22" 14.7(kw)	(B) ○	1 100	○			2P50AF/20AT	非常照明		A 370	
		1 200	○			2P50AF/20AT	エアコン室内機		A 510	
		2 200	○			2P50AF/20AT	予 備		A	
		2 100	○			2P50AF/20AT	ブレイム大		A 600	
		3 100	○			2P50AF/20AT	便 所		A 620	
		4 100	○			2P50AF/20AT	廊 下		R 700	R.Y.2
		5 100	○			2P50AF/20AT	階段室4・5・6		A 600	
		6 100	○			2P50AF/20AT	階段室2・3		A 600	
		7 100	○			2P50AF/20AT	階段室1・ブレイム小		A 700	
		8 100	○			2P50AF/20AT	2222(便所)		A 1,040	
		9 100	○			2P50AF/20AT	2222(多目的室)		A 940	
		10 100	○			2P50AF/20AT	2222(屋外)		A 200	
		11 100	○			2P50AF/20AT	電気温水器(2222)		A 600	
		12 100	○			2P50AF/20AT	2222(階段室5・6)		A 400	
		13 100	○			2P50AF/20AT	2222(階段室3・4)		A 500	
		14 100	○			2P50AF/20AT	2222(階段室2・第2多目的室)		A 400	
		15 100	○			2P50AF/20AT	2222(階段室1)		A 400	
		16 100	○			2P50AF/20AT	2222(2F・3F・4F)		A 300	
		17 100	○			2P50AF/20AT	2222(事務室)		A 600	
		18 100	○			2P50AF/20AT	2222(監視1F)		A 500	
		19 100	○			2P50AF/20AT	2222(2F・3F・4F)		A 300	
		20 100	○			2P50AF/20AT	2222(2F・3F・4F)		A 200	
		21 100	○			2P50AF/20AT	全館空調機		A 770	
		22 100	○			2P50AF/20AT	2222(男子更衣)		A 770	
		23 100	○			2P50AF/20AT	2222(女子更衣)		A 770	
		24 100	○			2P50AF/20AT	2222(多目的室)		A 770	
		25 100	○			2P50AF/20AT	2222(多目的室)		A	TU(4P)+1
		26 100	○			2P50AF/20AT	予 備		A	
		27 100	○			2P50AF/20AT	予 備		A	
		28 100	○			2P50AF/20AT	予 備		A	
		29 100	○			2P50AF/20AT	予 備		A	
		30 100	○			2P50AF/20AT	予 備		A	
		31 100	○			2P50AF/20AT	予 備		A	
		32 100	○			2P50AF/20AT	予 備		A	

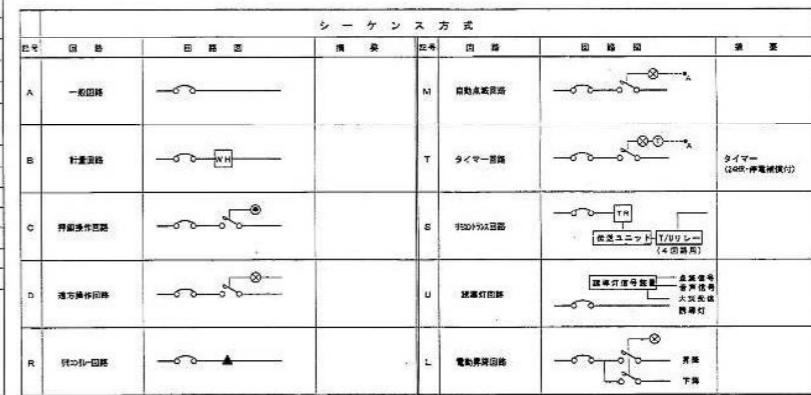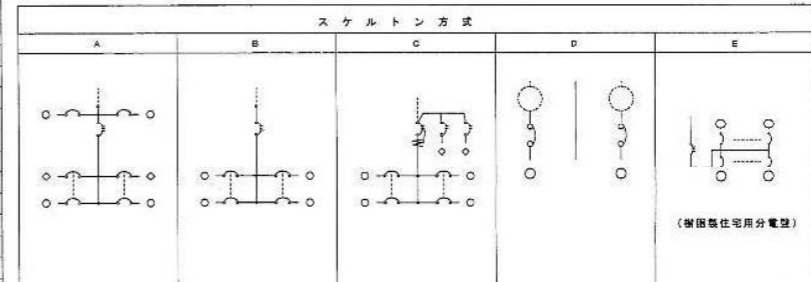

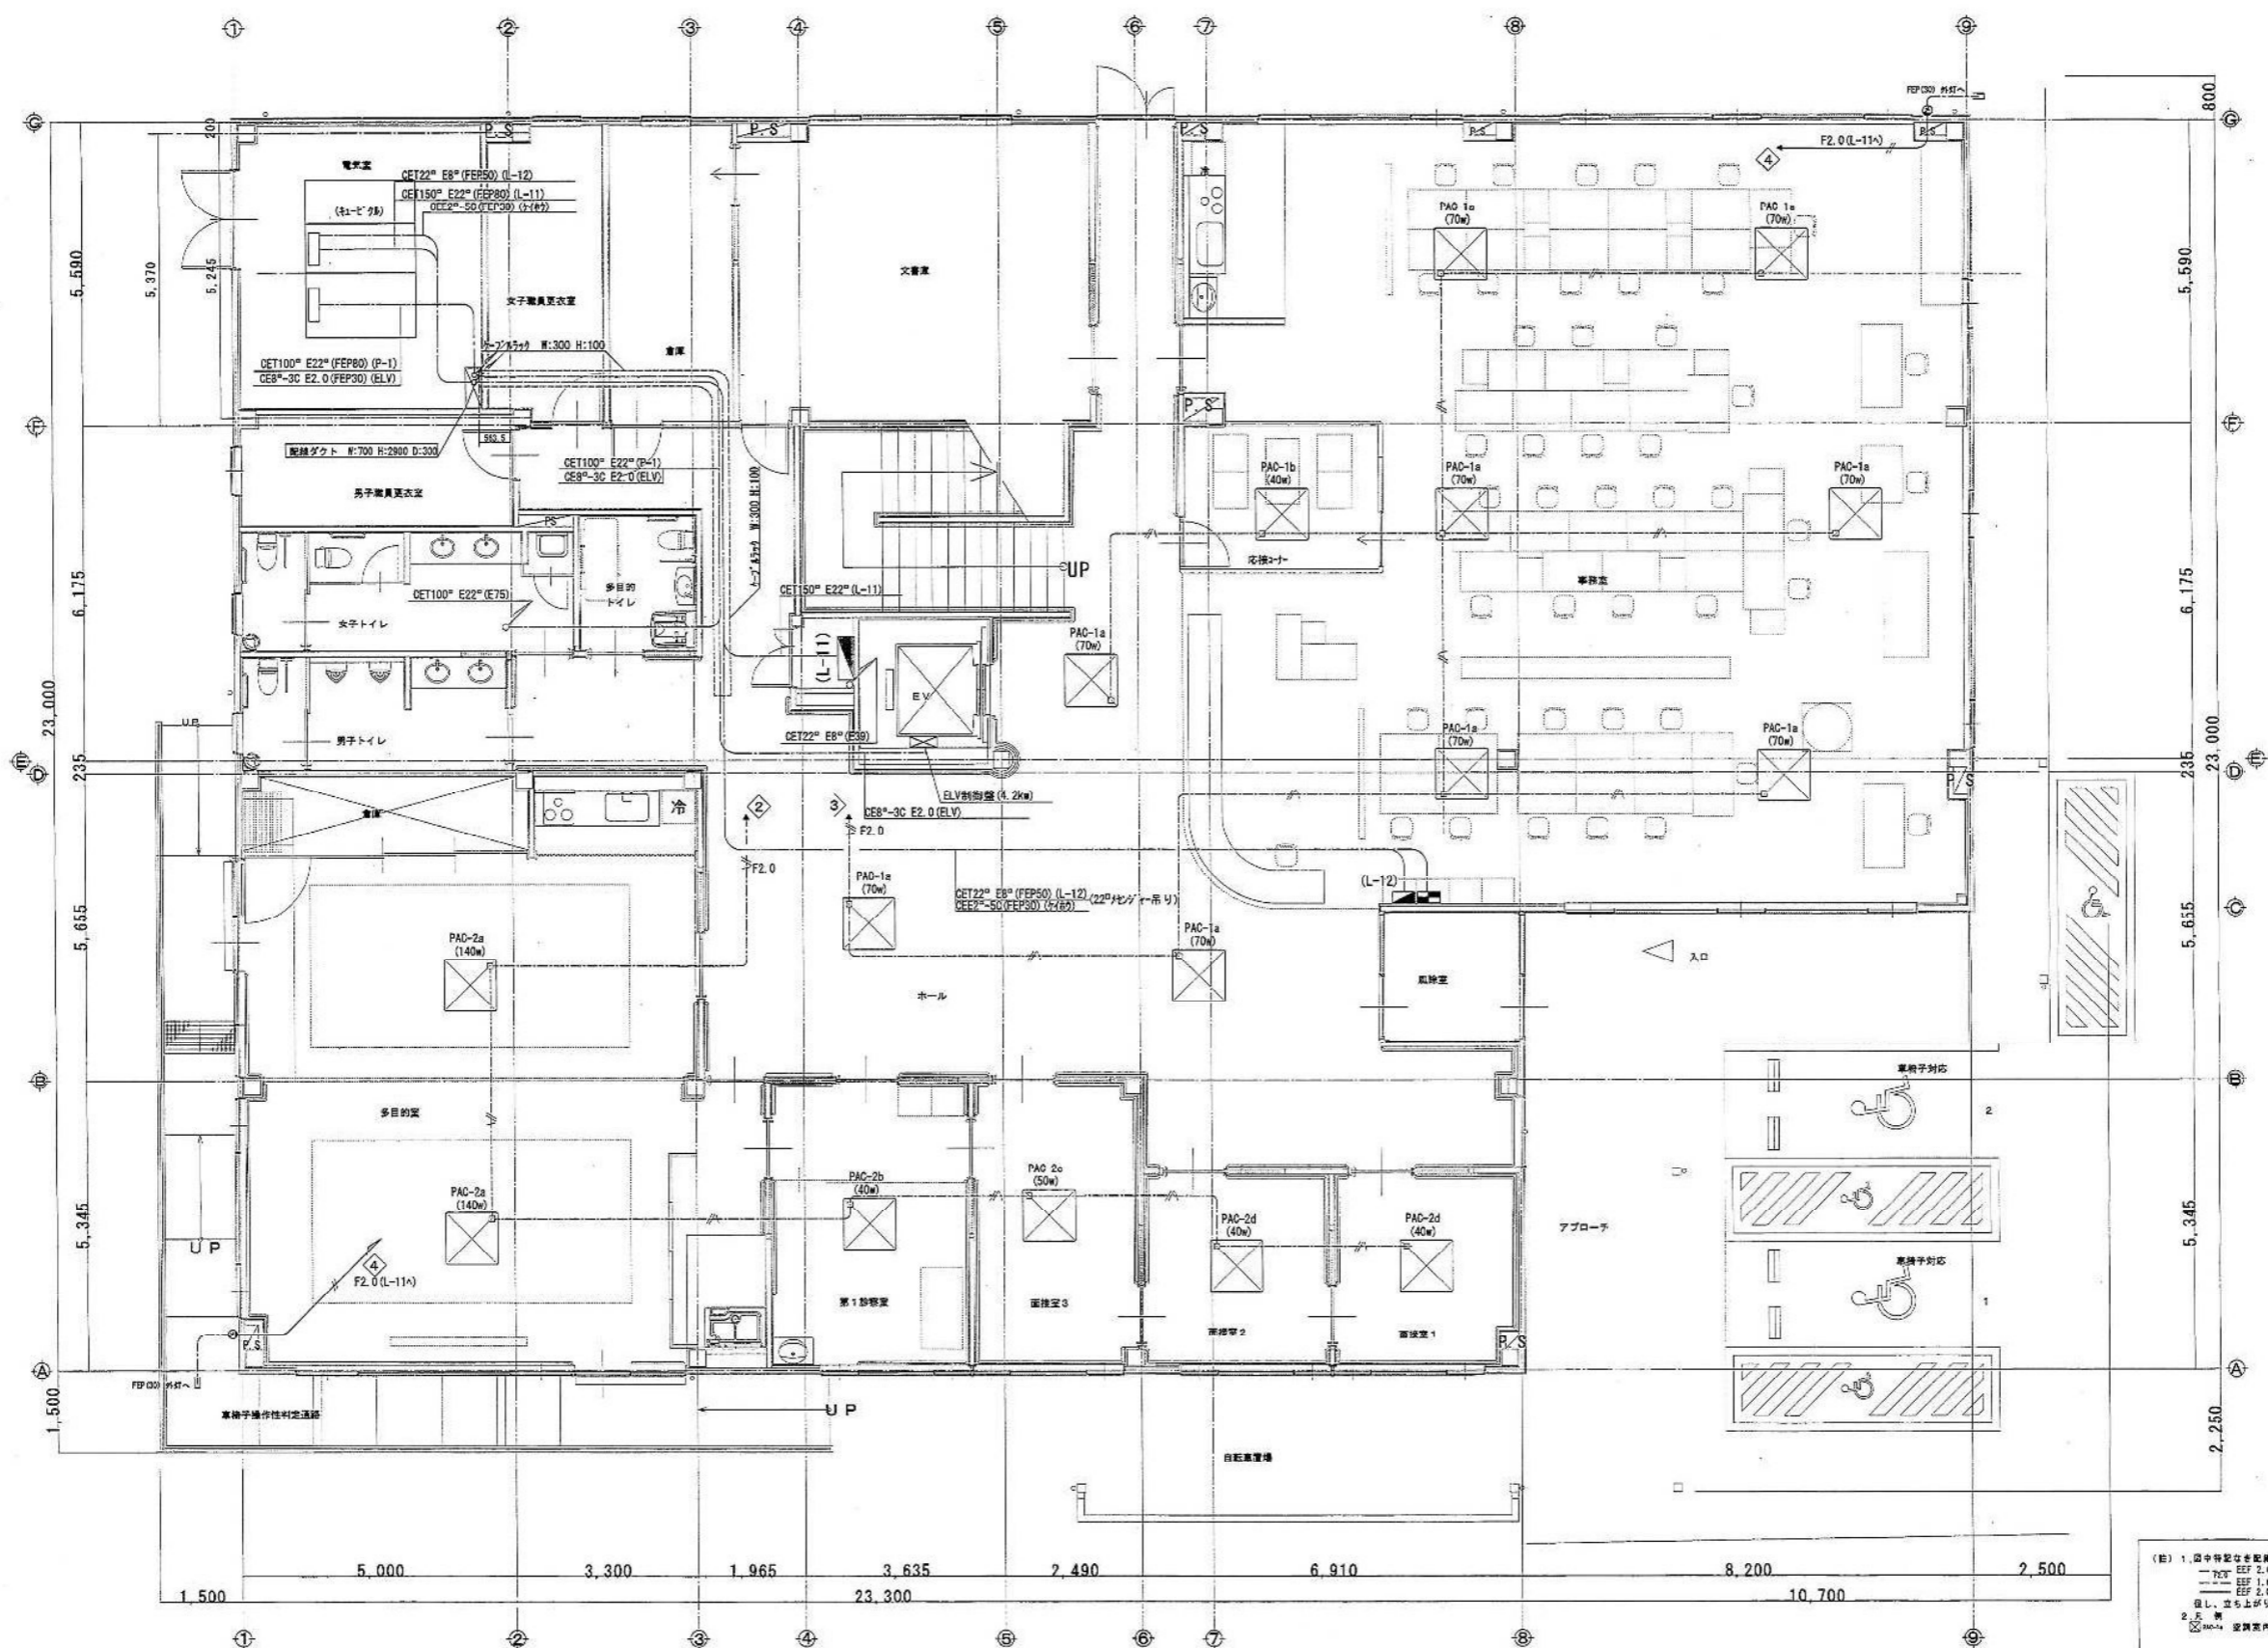


(注) 1. 図中特記なき配線は、下記による。  
 --- 100V 2.0-30  
 --- 100V 1.0-30  
 --- 100V 2.0-40  
 但し、立ち上がり引込下付はP.P.管にて保護のこと。  
 2. 凡 例  
 □ 100V 2.0-30 (1.6 200V)

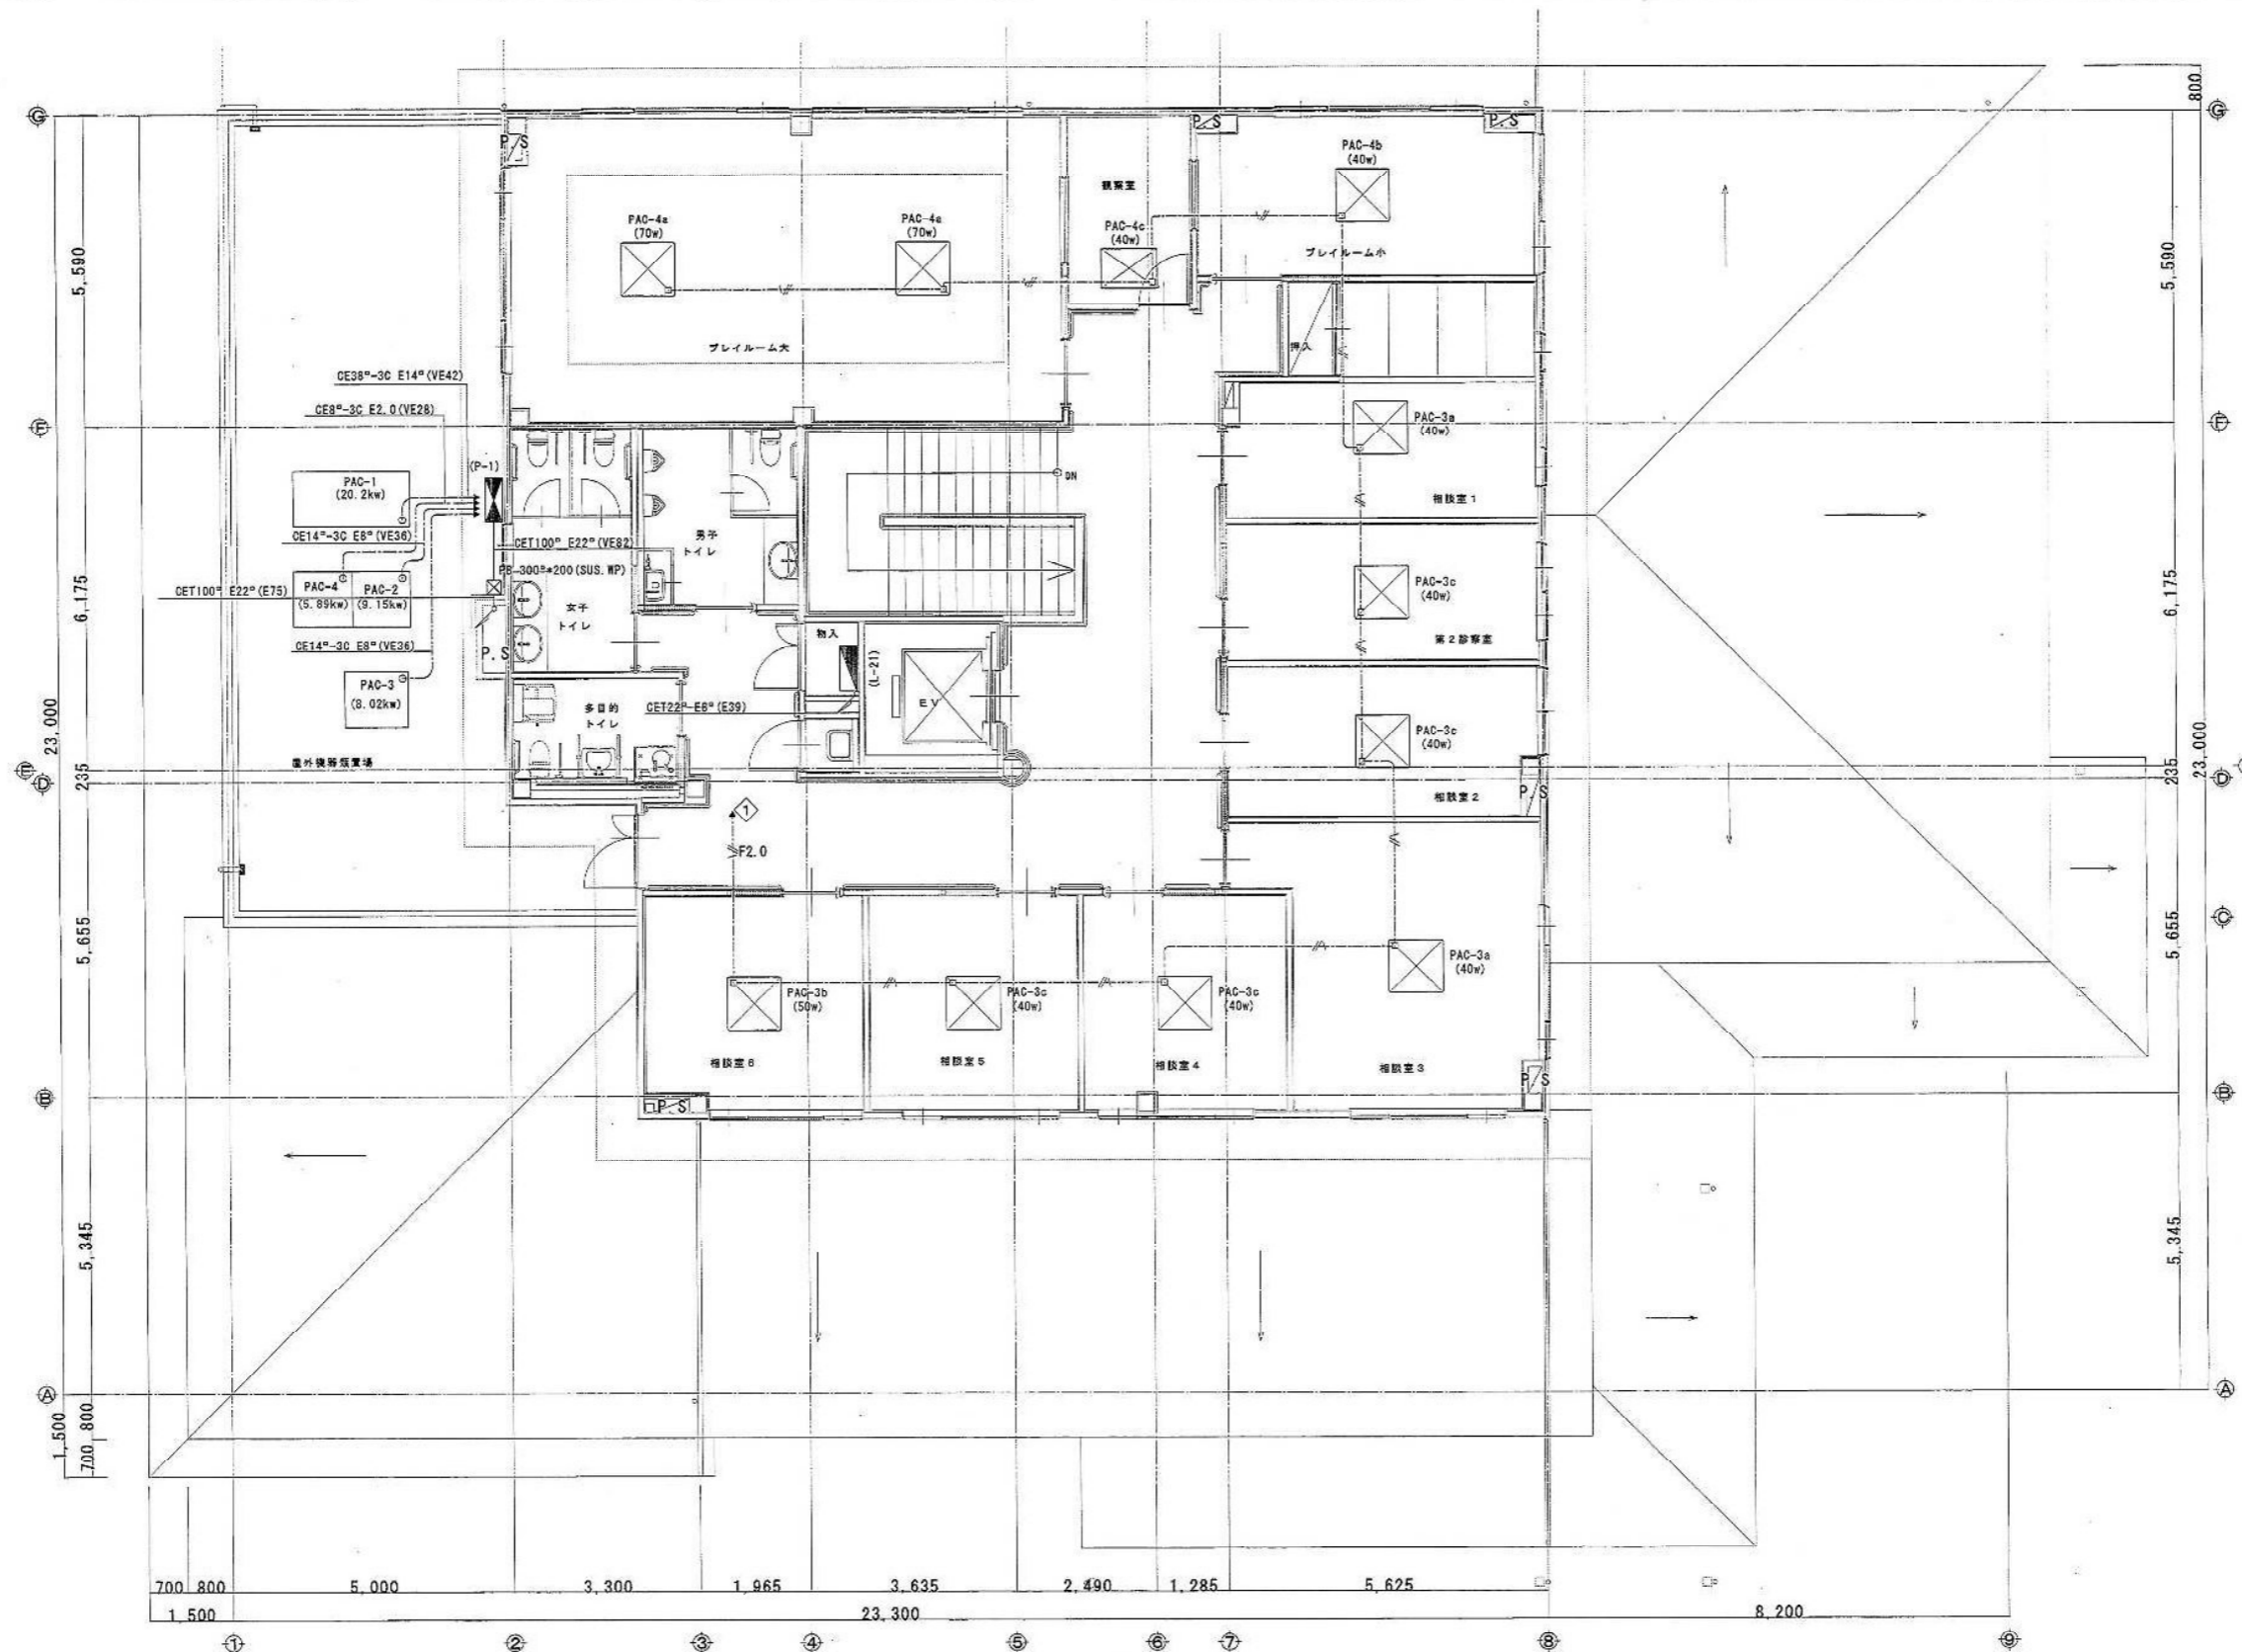


<div data-bbox="207 1932 504 1974"> <div>児童相談所</div> <div>286-91898</div> </div>	<div data-bbox="810 1862 1869 1974"> <div>電気設備工事設計施工 静岡県知事許可 (特) 第4号</div> <div>府中電機工業株式会社</div> <div>静岡市葵区東草深町2-1番2号 TEL (054) 245-3678 FAX (054) 247-1886</div> </div>	<div data-bbox="1869 1862 2131 1974"> <div>担当 縮尺 作図年月日</div> <div>中田 1/60</div> </div>	<div data-bbox="2131 1862 2769 1974"> <div>工事名 平成19年度 子子支 第2号 児童・障害者更生相談所、一時保護所電気工事</div> <div>図面名 児童相談所棟2階低圧幹線・動力 配線竣工図面</div> <div>図面 NO E-07-32</div> </div>






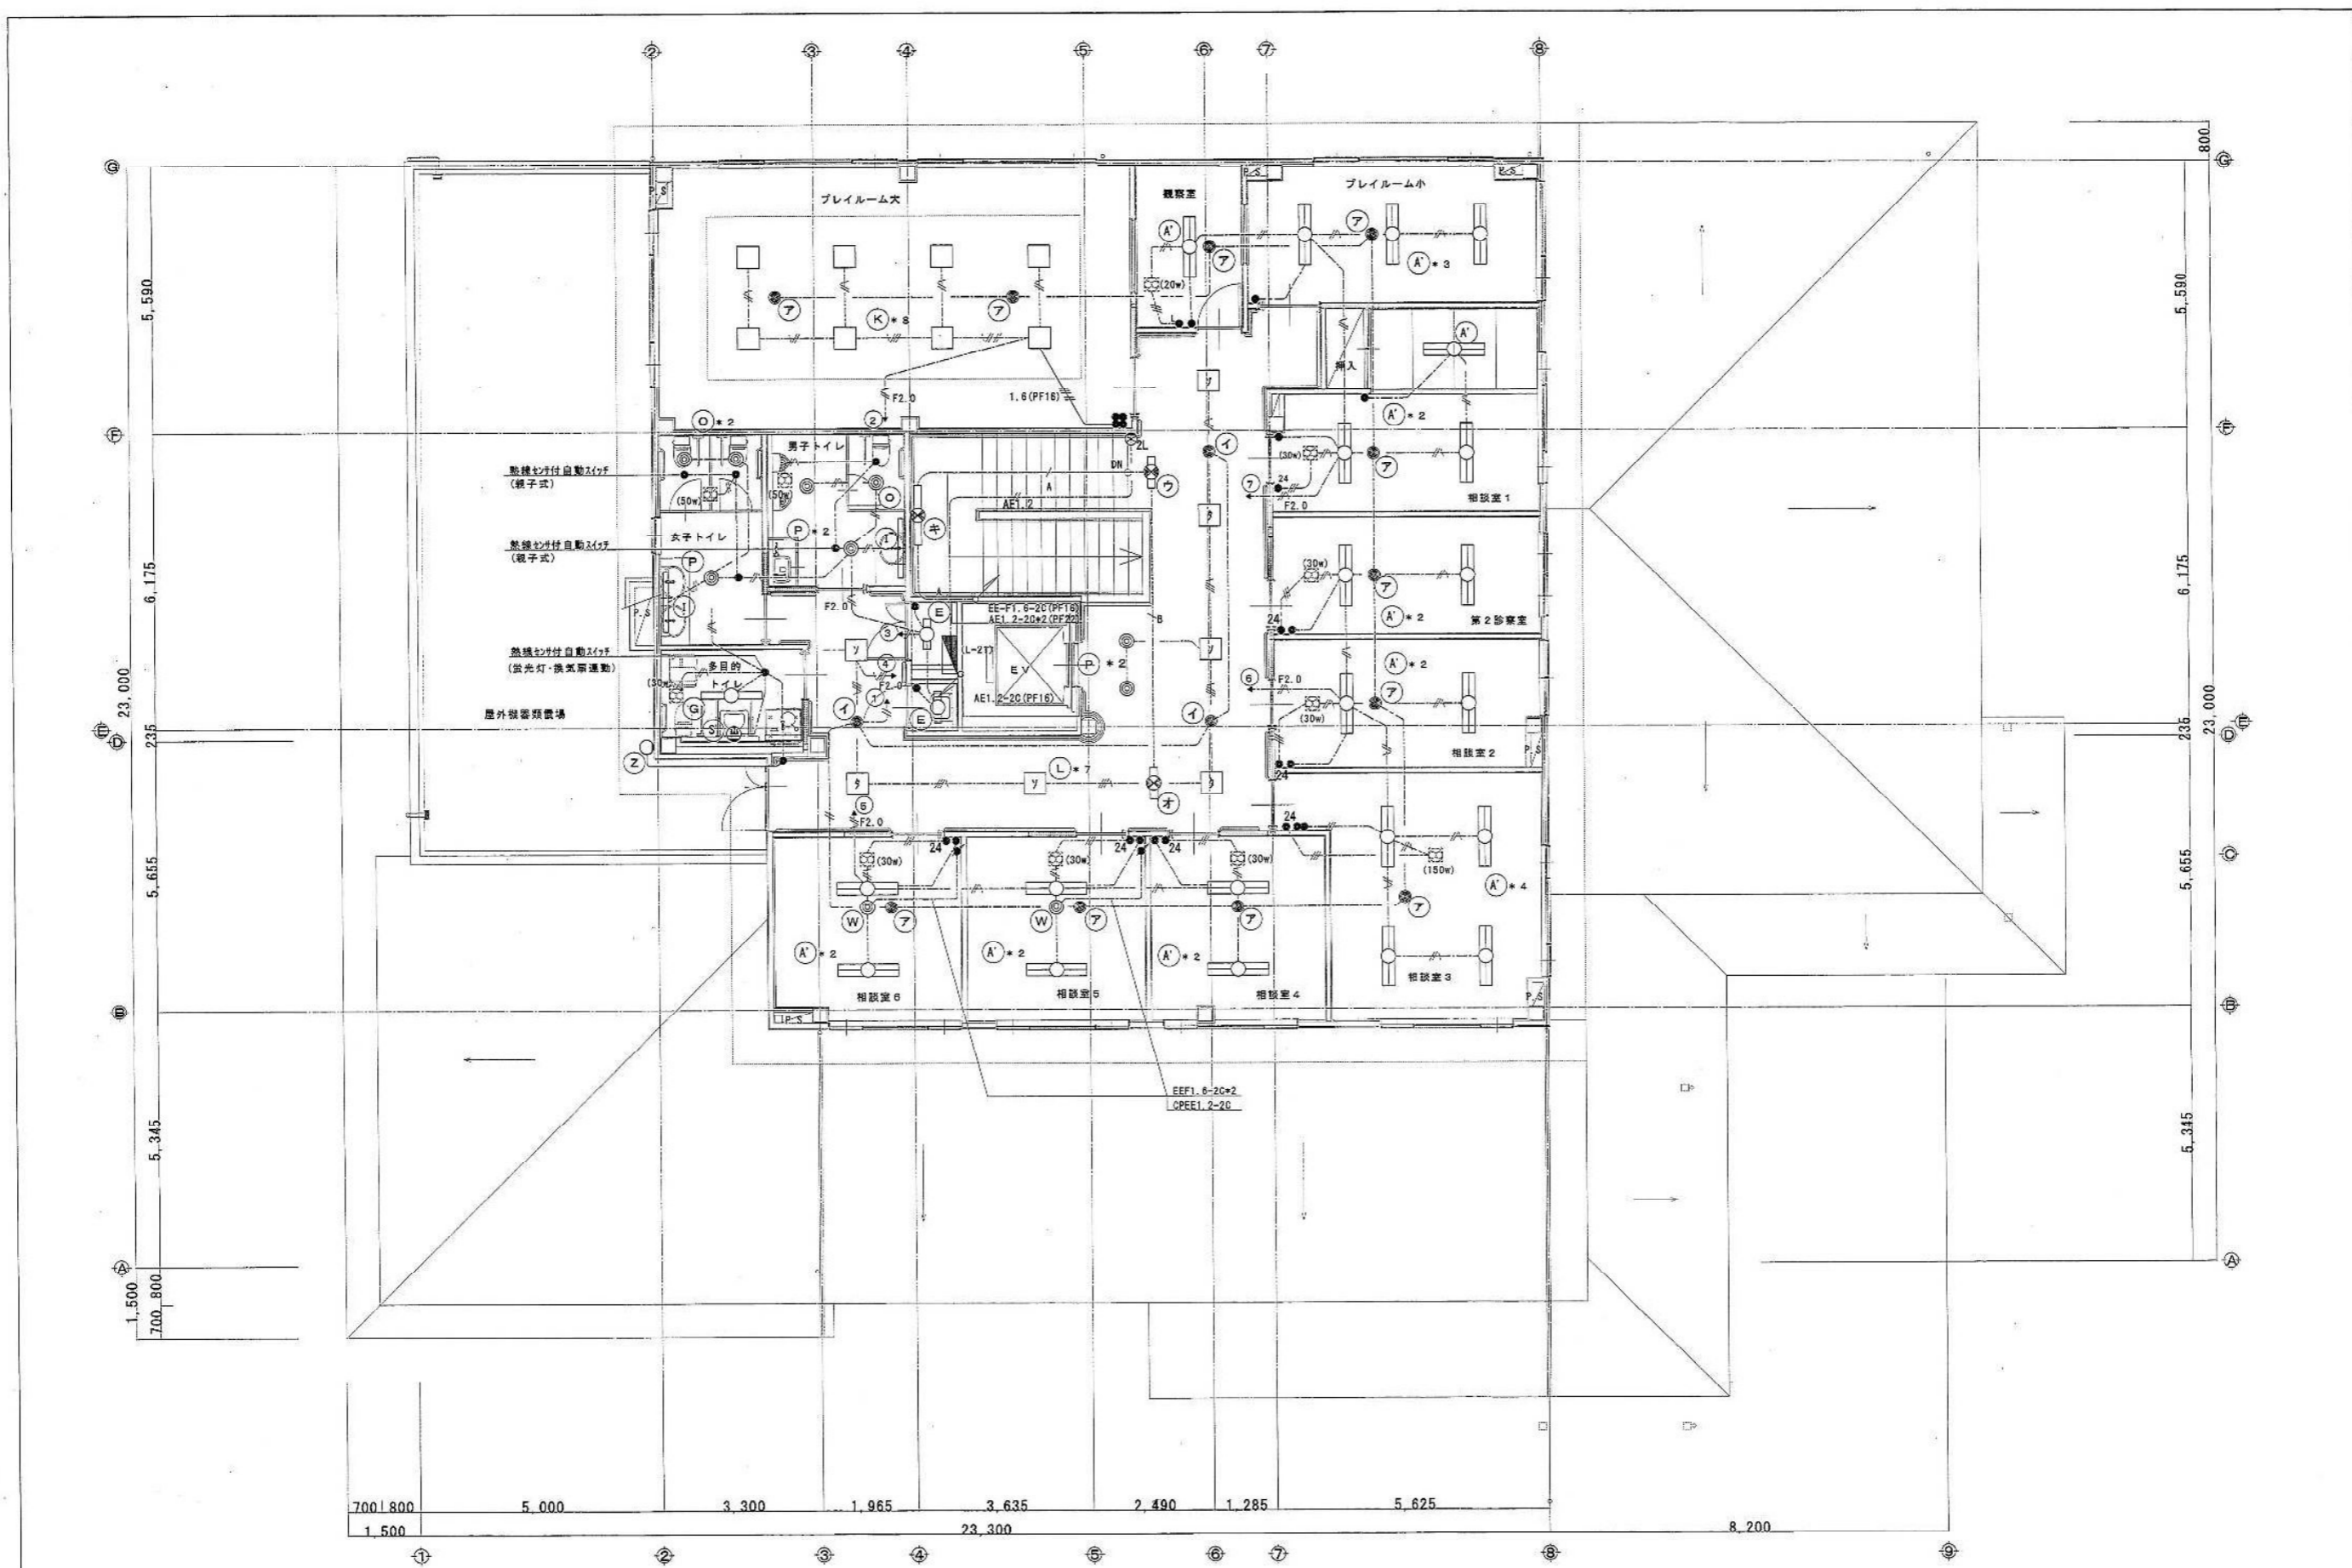


<div>児童相談所</div> <div>286-91900</div>	<div>電気設備工事設計施工 静岡県知事許可 (特) 第4号</div> <div>府中電機工業株式会社</div> <div>静岡市葵区東草深町21番2号 TEL (054) 245-3678 FAX (054) 247-1886</div>	<div>担当 縮尺 作図年月日</div> <div>中田 1/60</div>	<div>工事名</div> <div>平成19年度 子子支 第2号 児童・障害者更生相談所、一時保護所電気工事</div> <div>図面名</div> <div>児童相談所棟 2階 電灯配線竣工図面</div> <div>図面 NO</div> <div>E-09-32</div>




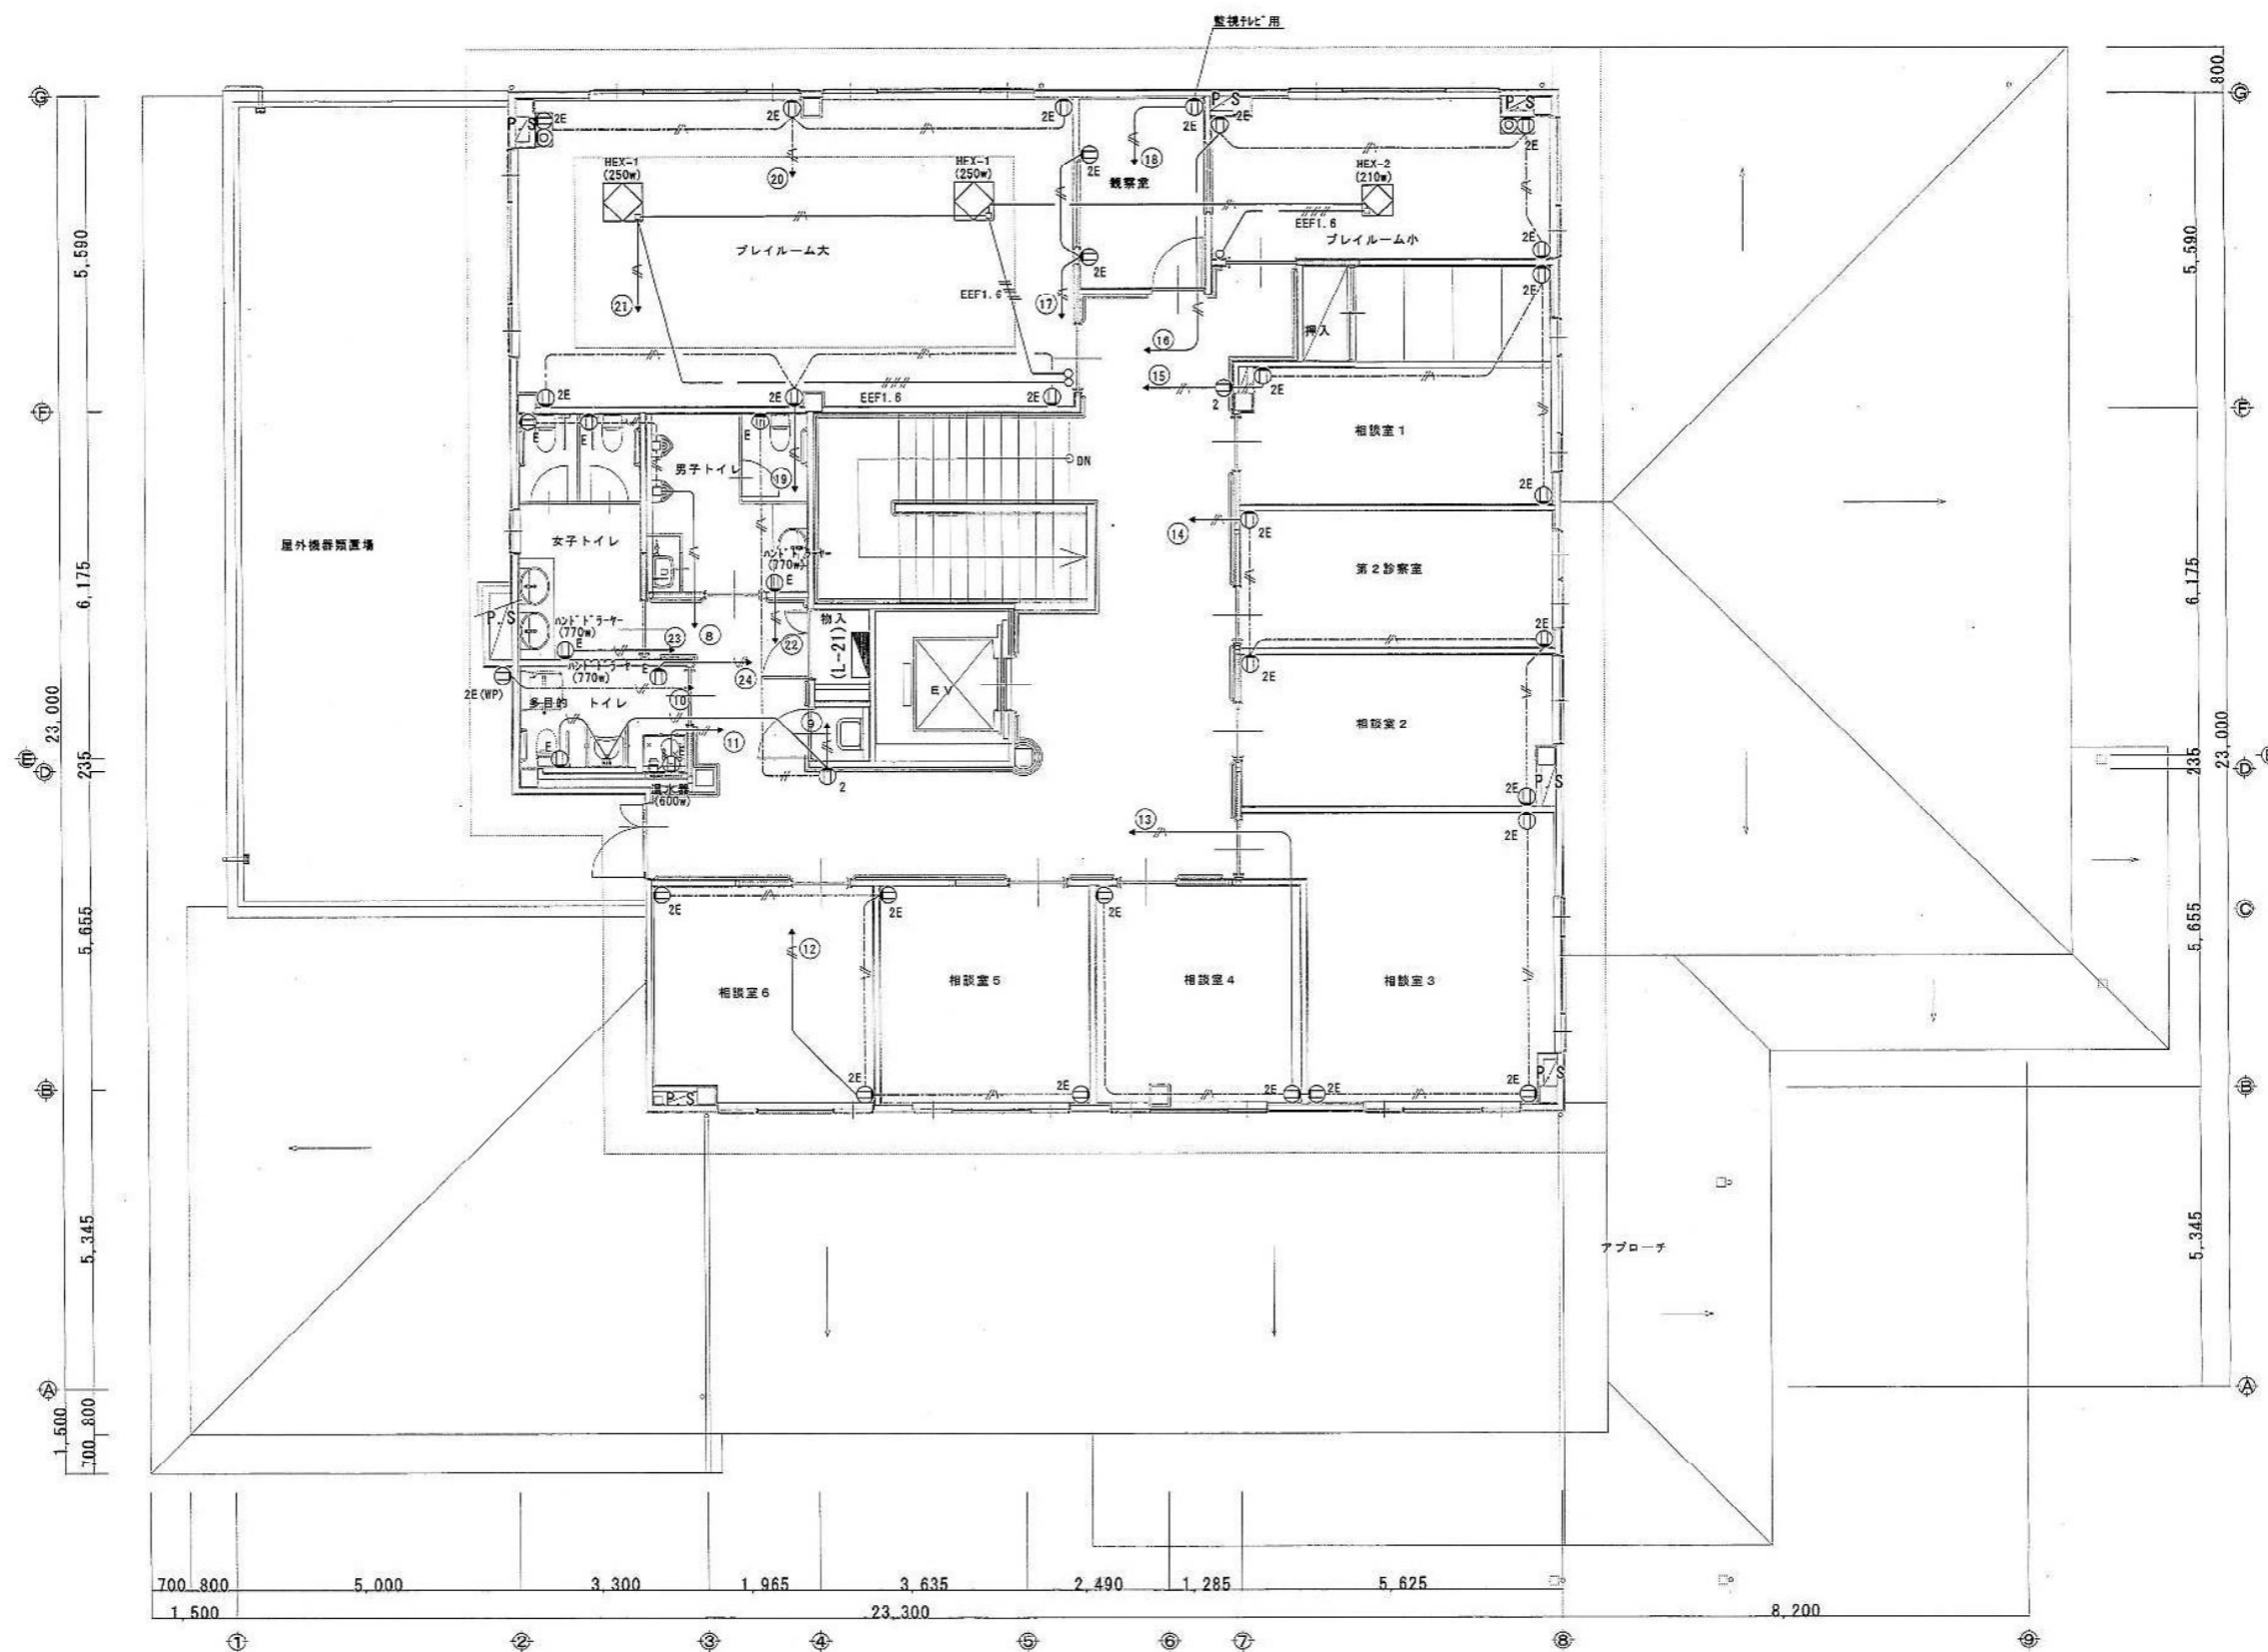

児童相談所	286-91902	電気設備工事設計施工 静岡県知事許可 (特) 第4号 <b>府 中 電 機 工 業 株 式 会 社</b> 静岡市美区東草深町2 1番2号 TEL (054) 245-3678 FAX (054) 247-1886	担 当 縮 尺 作 図 年 月 日 中 田 1/60	工事名 平成19年度 子子支 第2号 児童・障害者更生相談所、一時保護所電気工事 図面名 児童相談所棟 2階 コンセント配線竣工図面 図面 NO E-11-32

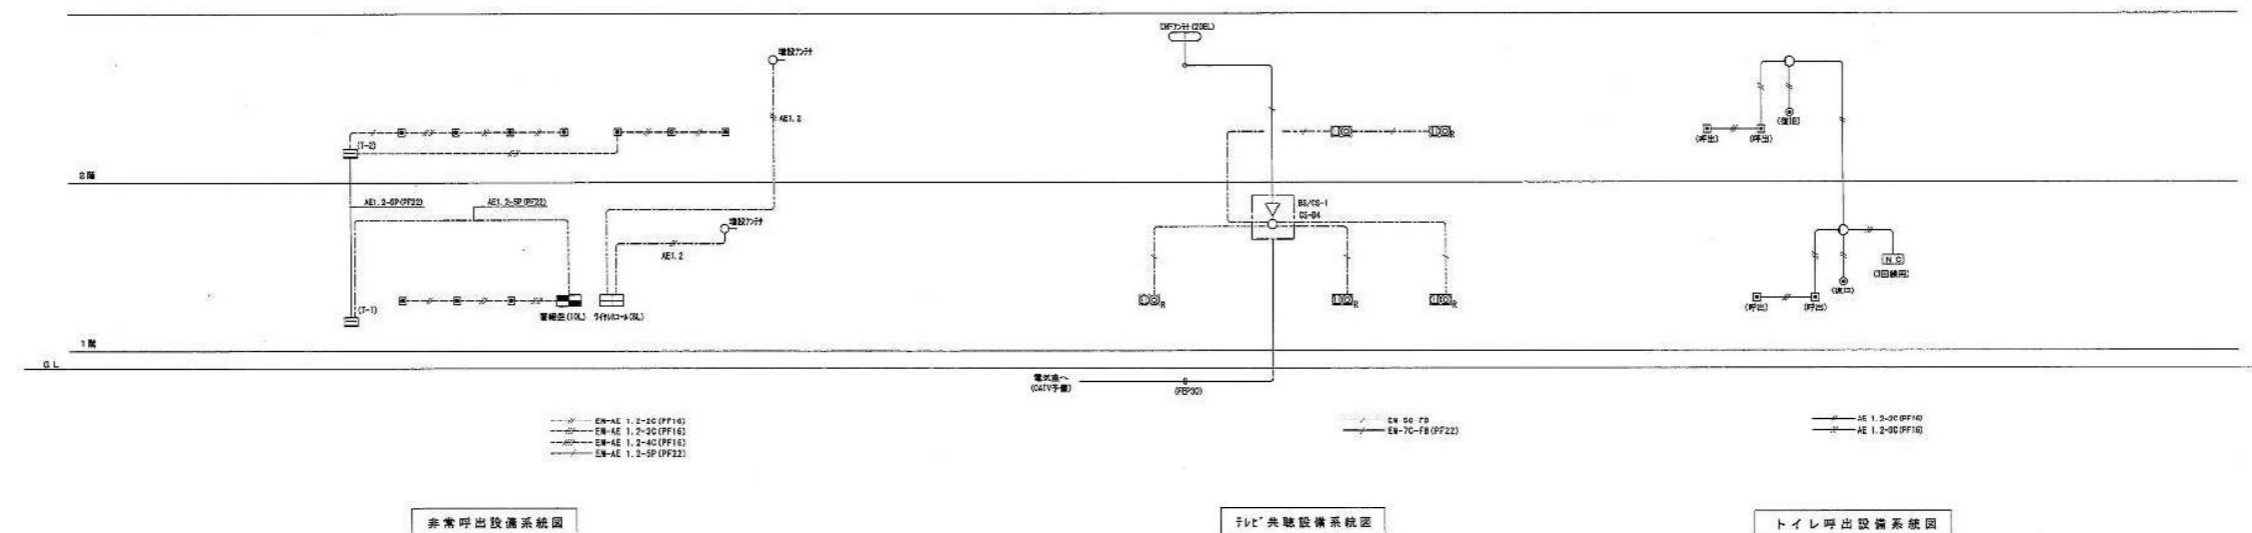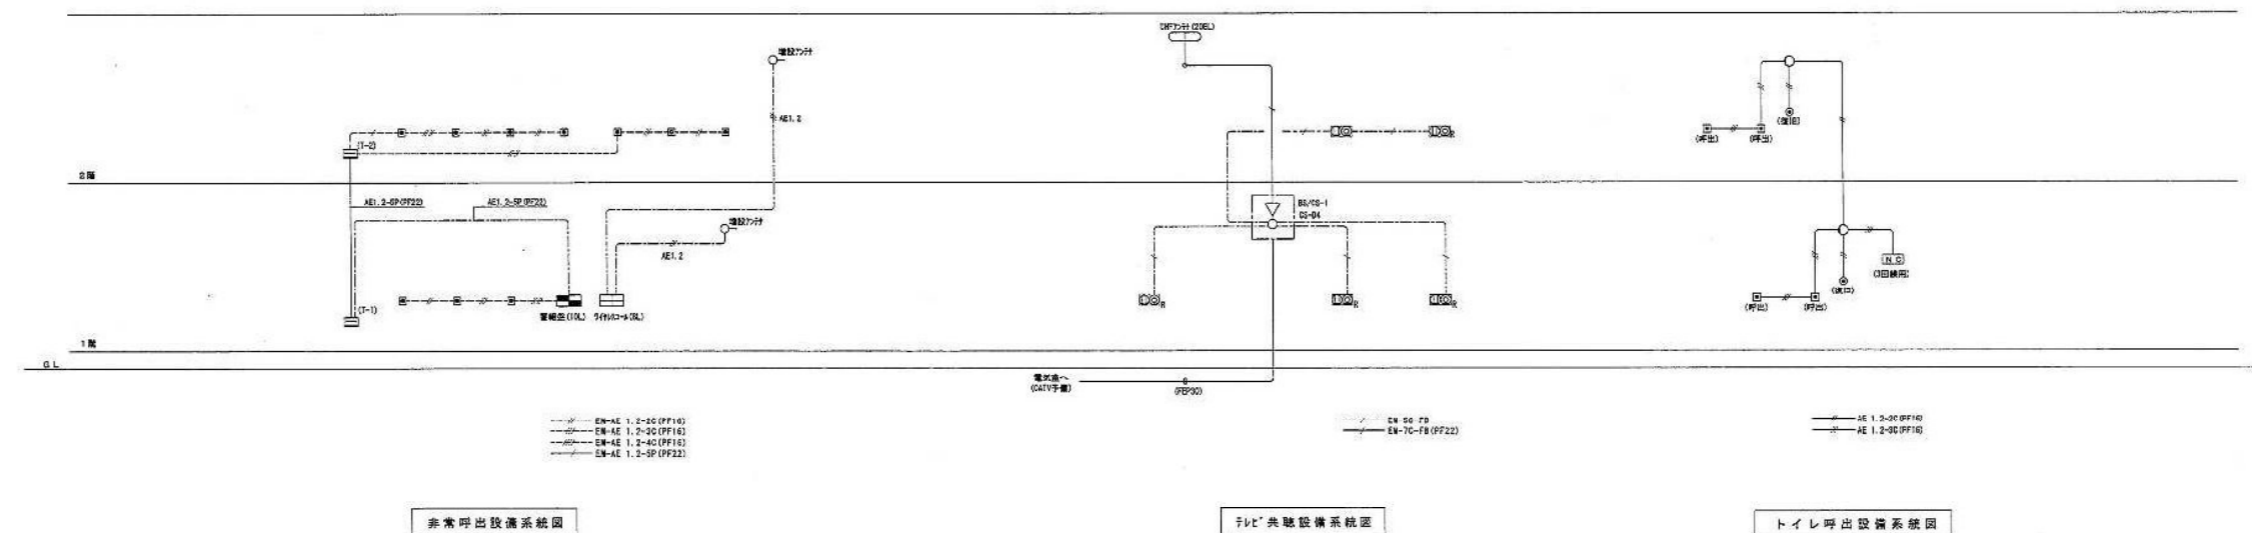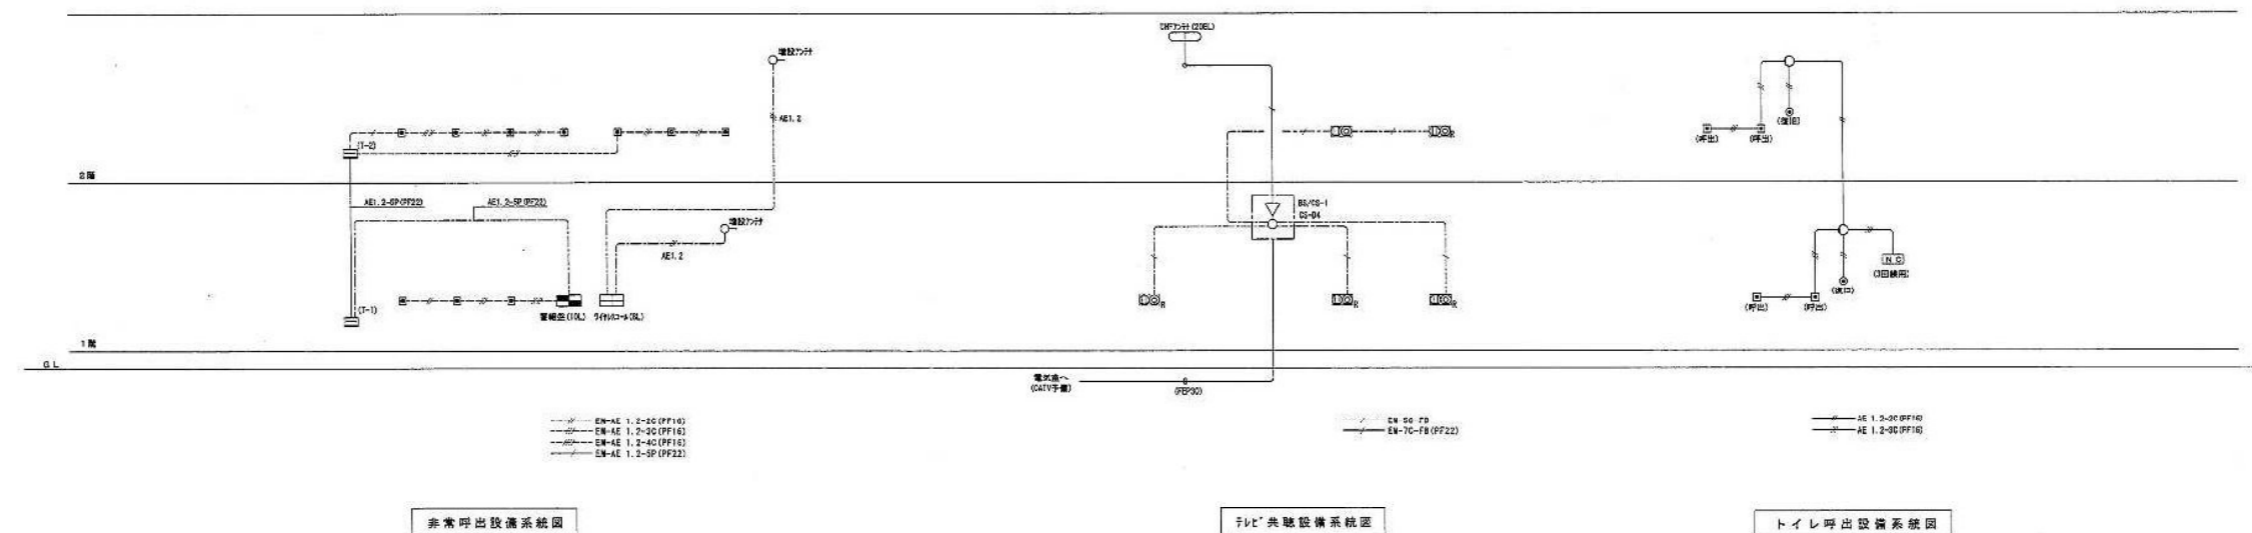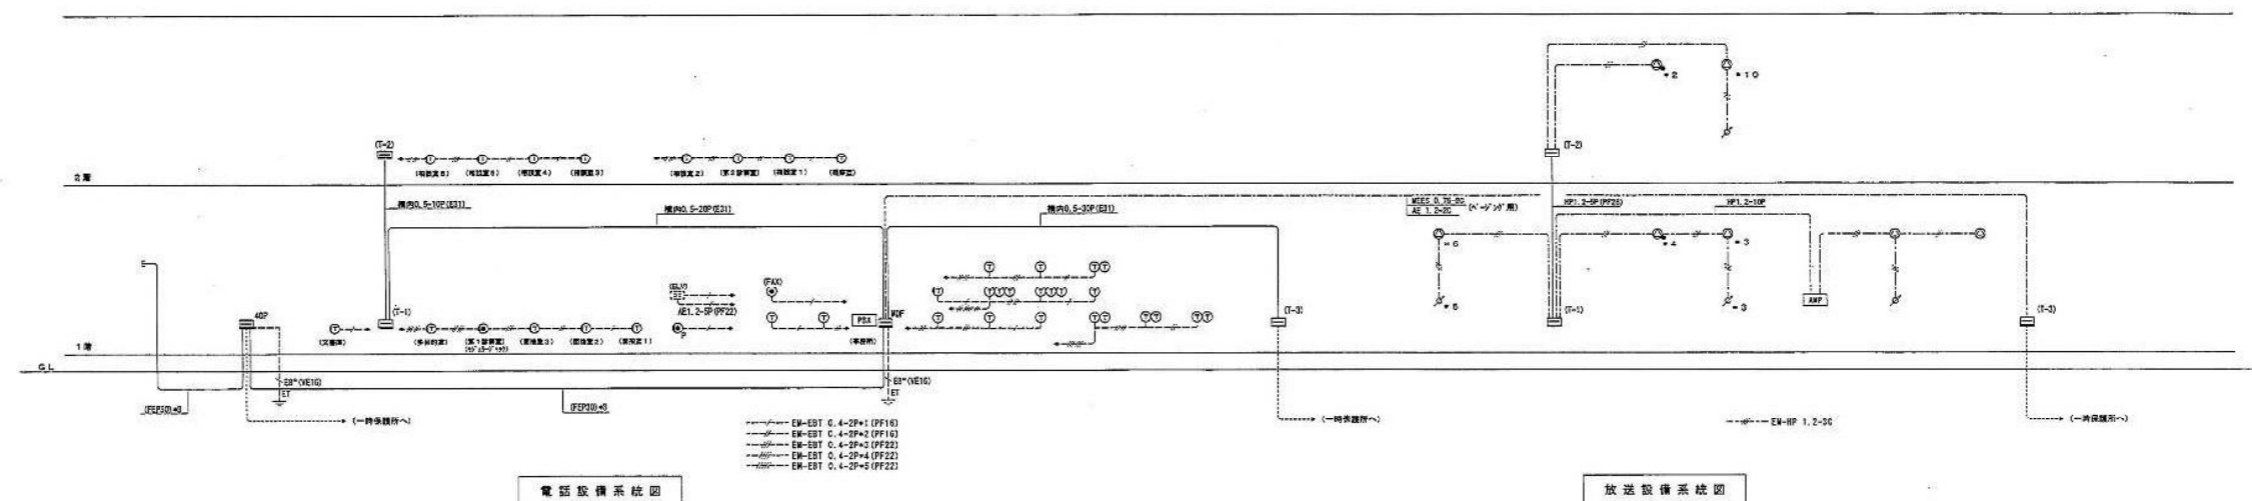

総合防災盤

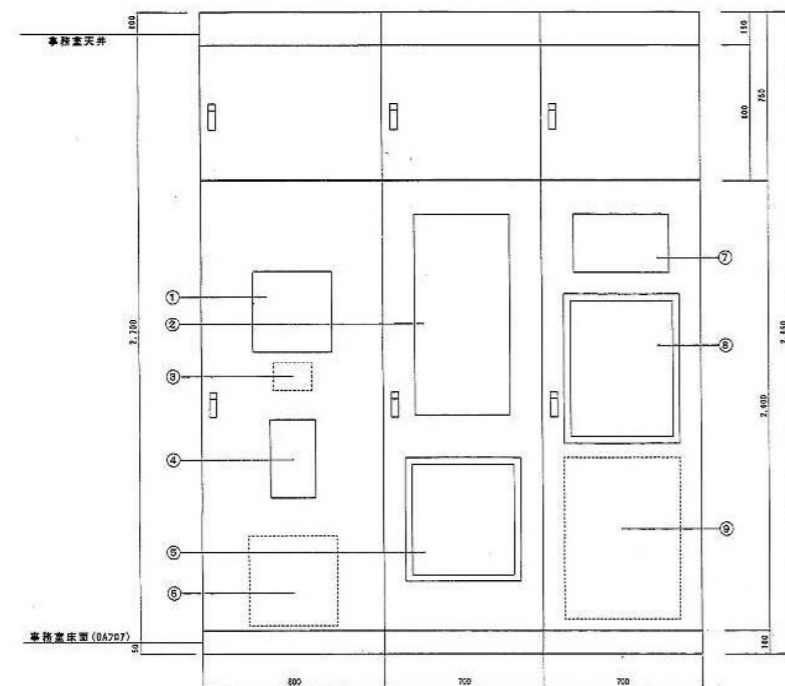

番号	名称
1	火災警報受信機
2	監視カメラモニター盤
3	リモコンセレクトスイッチ18L
4	エレベーターインターホン
5	防犯カメラ設置
6	電子交換機
7	トイレ呼出警報機
8	非常通報機
9	電灯分電盤 (L-12)

放送機器仕様

AMP	アンプ
ハイパワーアンプ	
定格出力	120W 170Ω (100系) 4Ω
スピーカー選択スイッチ	5端子
入力回路	マイク1/ライン5、マイク2/ライン6
出力回路	前面マイク、ライン1~4/チャイム、アンプ
機能	ライン出力、録音出力×2 受発信機能 (ミュージック回路)
周波数特性	50Hz~20kHz ±0.5dB
CDプレーヤーMDレコーダー	周波数特性: 20Hz~20kHz ±0.5dB S/N比: 100dB以上
MDレコーダー部	周波数特性: 20Hz~20kHz ±0.5dB S/N比: 95dB以上 (基準値)
電源制御ユニット	電圧 AC100V 50/60Hz AC電流容量 全コンセント合計最大14.8A以下 電源コンセント 11 (通動×9 非常動×2) その他 外部電源制御入力端子: 1回路 非常用放送設備端子: 1回路 増設用制御出力端子: 1回路


天井埋込スピーカー	ホーン型コーンスピーカー
天井埋込スピーカー (ATT付)	

定格入力	SW (3.3kΩ) 1W (10kΩ)
周波数特性	100~15,000Hz
出力音圧レベル	92dB (1W, 1m)
使用スピーカー	16cmコーンスピーカー
音圧レベル	4段階 (0dB, 6dB, 12dB, 18dB)
スピーカーパネル	アルミバンディング

定格入力	15W
入力インピーダンス	670Ω, 1kΩ, 2kΩ
周波数特性	150Hz~15kHz
出力音圧レベル	99dB (1m/1W)

監視カメラ機器仕様

システム系統図

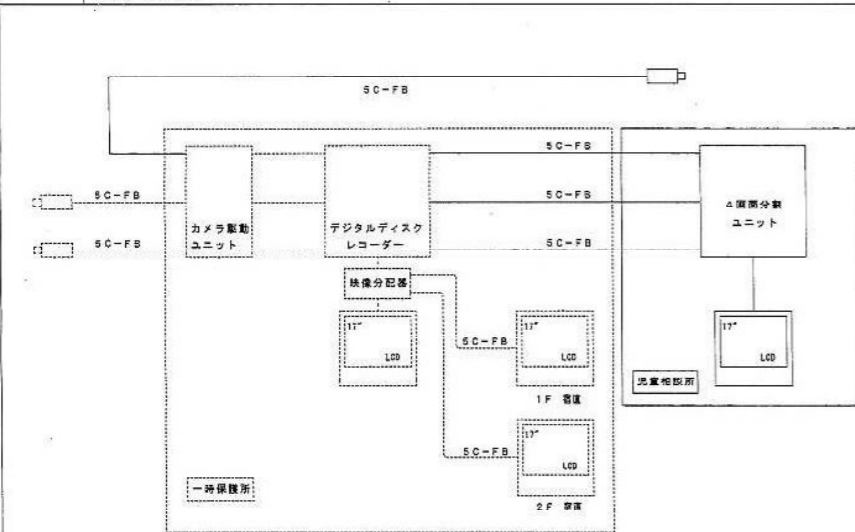

17型LCDモニター

LCDディスプレイ	17型 TFT
画素数	1280×1024 (SXGA)
入力端子	ビデオ×1, Sビデオ×1, VGA×1, 音声×1
出力端子	ビデオ×1, 音声×1
スピーカー出力	0.5W
機能	入力選択、ピクチャーインピクチャー

画面分割ユニット

映像入力	VB31.0Vp-p 75Ω×4
映像出力	1.0Vp-p 75Ω 4画面/1画面/シーケンス
VTR出力	1.0Vp-p 75Ω 4画面表示専用
タイトル	1画面につき最大8文字 (英数字・カタカナ)
その他	アラーム入出力

電源制御ユニット

電圧	AC100V 50/60Hz
AC電流容量	全コンセント合計最大14.8A以下
電源コンセント	11 (通動×9 非常動×2)
その他	外部電源制御入力端子: 1回路 非常用放送設備端子: 1回路 増設用制御出力端子: 1回路

カラーカメラ

電圧	専用電源より供給
撮像素子	1/3型 インターラインCCD
解像度	水平: 480本 垂直: 350本以上 (中心部)
最低照度	1.0ルクス (WIDE時)
S/N	50dB (AGC OFF時)
機能	フリックレス: 入/切、撮影: 強/弱 逆光補正: 入/切、LED: 入/切 防水性: カメラ本体部 JIS-C-0920 (IP66) (指定の設置方法による)

電話設備機器仕様

デジタルボタン電話主装置

電圧	AC100V 50/60Hz
外線数	アナログ: 12/18
内線数	多機能電話: 44/48
機能	夜間切替 (宿便室) 自動/手動 構内放送機能 増設バッテリー (停電時バックアップ約15分)

デジタルボタン電話機	26台
デジタルボタン電話機 (停電用)	4台
方式	デジタル式
外線ボタン	24キー
表示	漢字表示

トイレ呼出警報機

電圧	AC100V 50/60Hz
表示方法	呼出音 (3種類より選択) 表示灯 (3基・LED点灯)
形状	3ヶ所1ヶ所型

非常呼出警報機 (10窓)

電圧	AC100V 50/60Hz
受信入力	無電圧・接点
出力	一括警報出力
ブザータイマー	連続鳴動又は1.3.6分
停電検出時間	全周入力 (10分) 5回路入力 (30分)
機能	ランプチェック機能・自己検定機能 状態表示機能・ブザーON/OFF切替機能

小電力型リチウム電池受信機 (8窓)

電圧	DC12V (受信機より供給)
電流の種類	特定小電力無線
使用周波数	CH1, CH3, CH5, CH7 (スイッチにて設定)
停電検出時間	全周入力 (10分) 5回路入力 (30分)
表示機能	周知消滅、別動消滅、リチウム電池

増設アンテナ 2台

電圧	AC100V 50/60Hz
電流の種類	特定小電力無線
使用周波数	CH1, CH3, CH5, CH7

ペンダント発光器 8台

電圧	DC3V (単4乾電池2本)
電流の種類	特定小電力無線
使用周波数	CH1, CH3, CH5, CH7

電気設備工事設計施工 静岡県知事許可 (特) 第4号

府中電機工業株式会社

静岡市葵区東車道町2番2号 TEL (054) 245-3678 FAX (054) 247-1886

担当

縮尺

作図年月日

工事名

平成19年度 子子支 第2号 児童・障害者更生相談所、一時保護所電気工事

中田

—

—

図面名


児童相談所棟 弱電設備機器仕様 竣工図面

図面 NO


E-13-32

児童相談所 286-91904



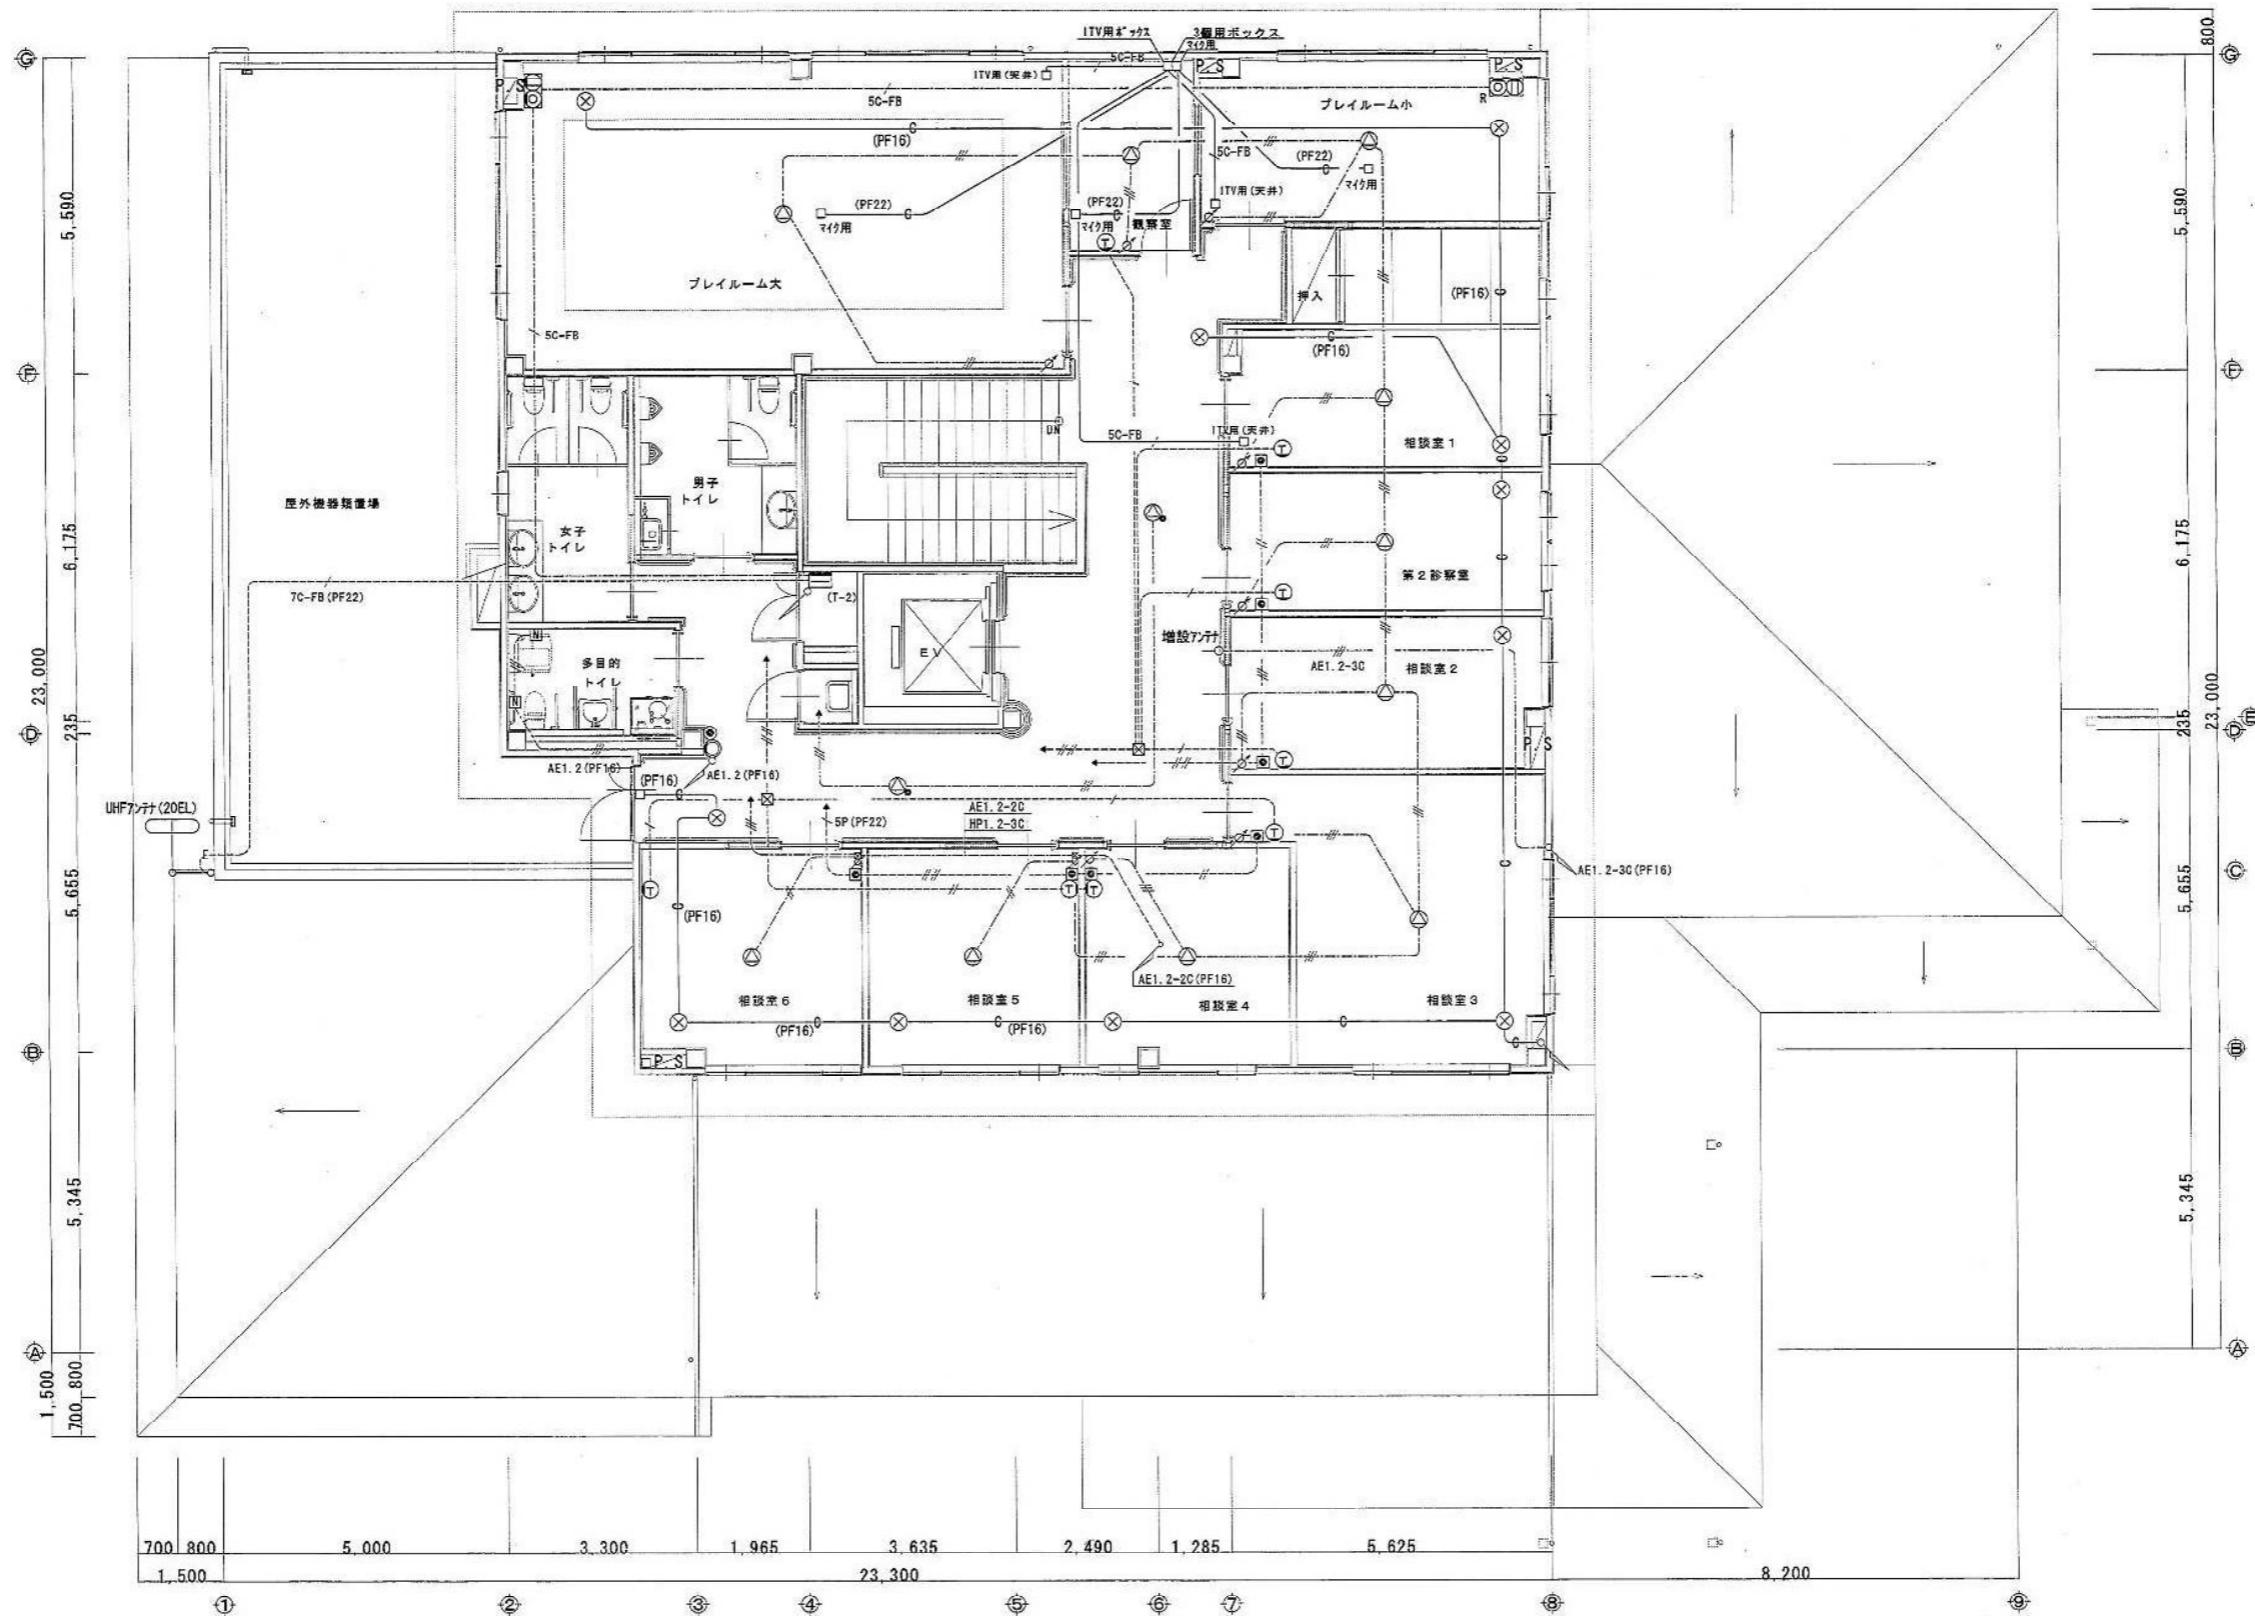

児童相談所 286-91906		電気設備工事設計施工 静岡県知事許可 (特) 第4号		府 中 電 機 工 業 株 式 会 社		担 当 縮 尺 作図年月日		工事名 平成19年度 子子支 第2号 児童・障害者更生相談所・一時保護所電気工事	
		静岡市葵区東草深町2 1 番 2 号 TEL (054) 245-3678 FAX (054) 247-1886		中 田 1/60		図面名 児童相談所棟 2階 弱電配線竣工図面		図面 NO E-15-32	

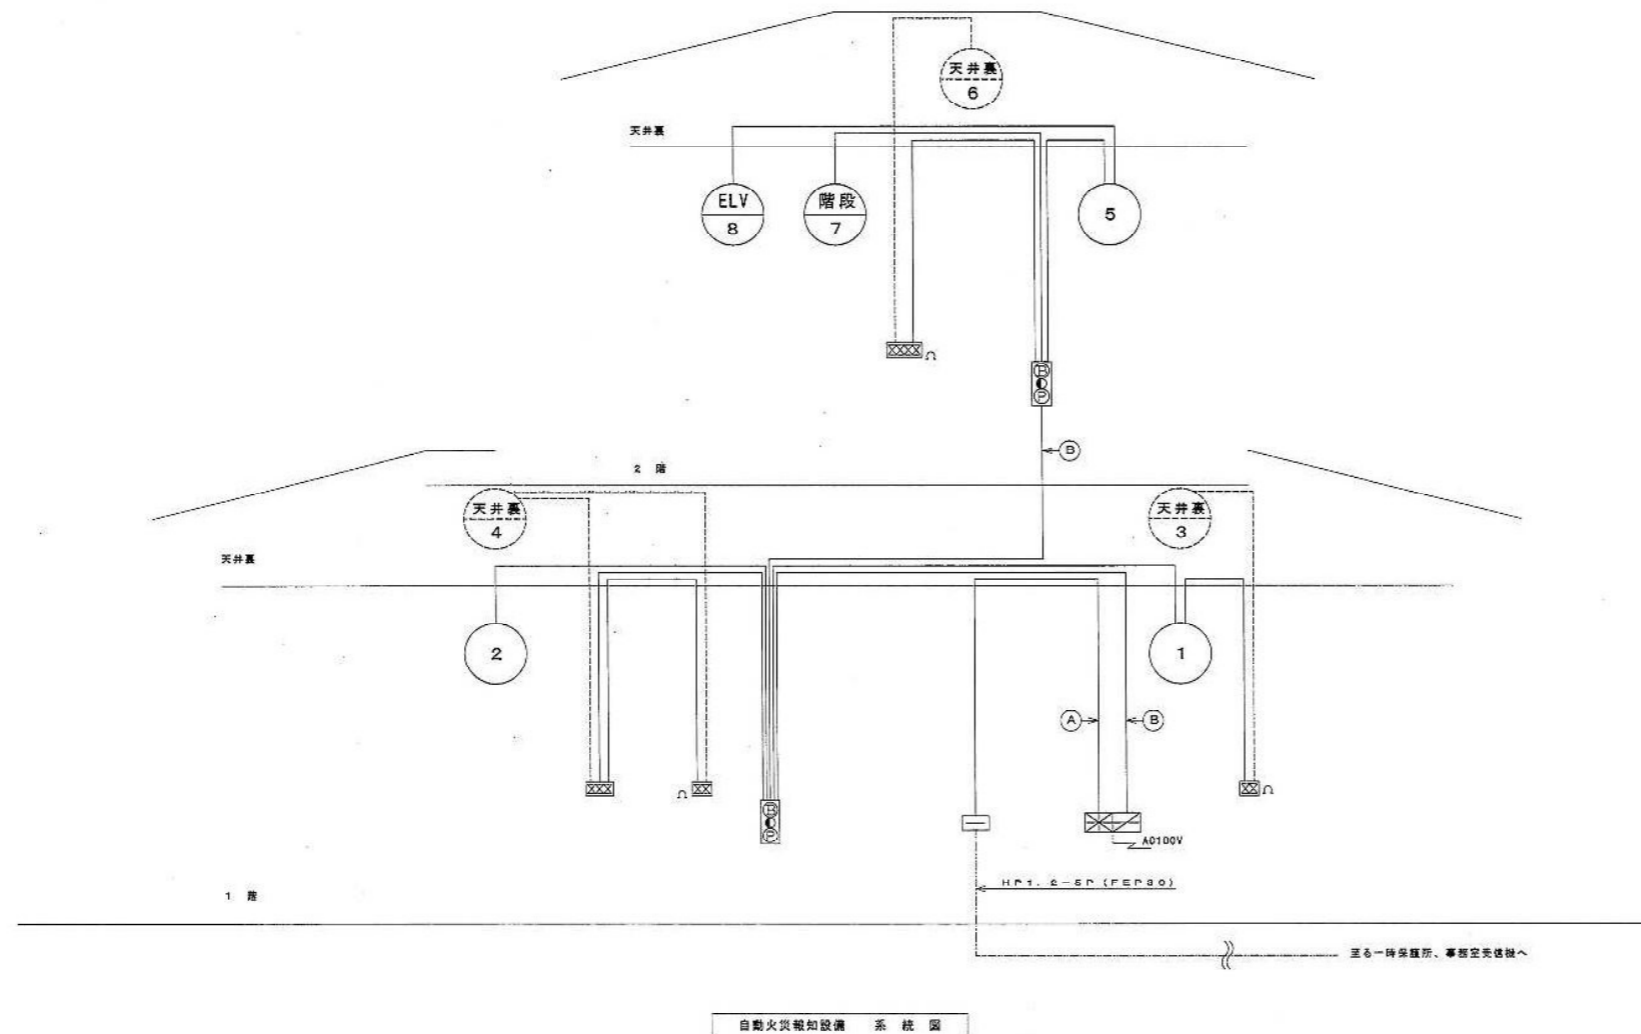



記号	凡 例	注 意
	複 合 受 信 機	P 型 1 線 15 回線 自火報 10 回線、警報 5 回線
	電 鈴	DC24V, φ150mm
	表 示 灯	AC/DC24V, LED
	発 信 機	P 型 1 線
	差動式分布型感知器	2 種
	差動式スポット型感知器	2 種
	定温式スポット型感知器	特種 防水型
	定温式スポット型感知器	1 種 防水型
	光電式スポット型感知器	2 種
	光電式スポット型感知器	2 種 点検口付
	終 端 抵 抗	
	立 ち 上 げ ・ 引 き 下 げ	
	配 管 配 線	
	空 気 管	天井裏
	プ ル ボ ッ ク ス	
	機 器 収 容 函	埋込型   継込型
	警 戒 区 域 番 号	1 ~ 8
	警 戒 区 域 番 号	天井裏
	警 戒 区 域 番 号	

注記

- 特記なき配線は、AEO、9-2C、AEO、9-4Cとする。
- 機器収納面等からの配線・空気の立ち上げ引き下げ部分は、PF管保護とする。
- 一時保護所への配線、信号内容は、「児童相談所の受信機が受信した火災信号・他警報」の識別代表信号等を送信し、一時保護所の複合受信機は、警報表示回線にてこの表示を行なう。

②・・・HP1, 2-5P (PF22)  
③・・・HP1, 2-10P (PF28)

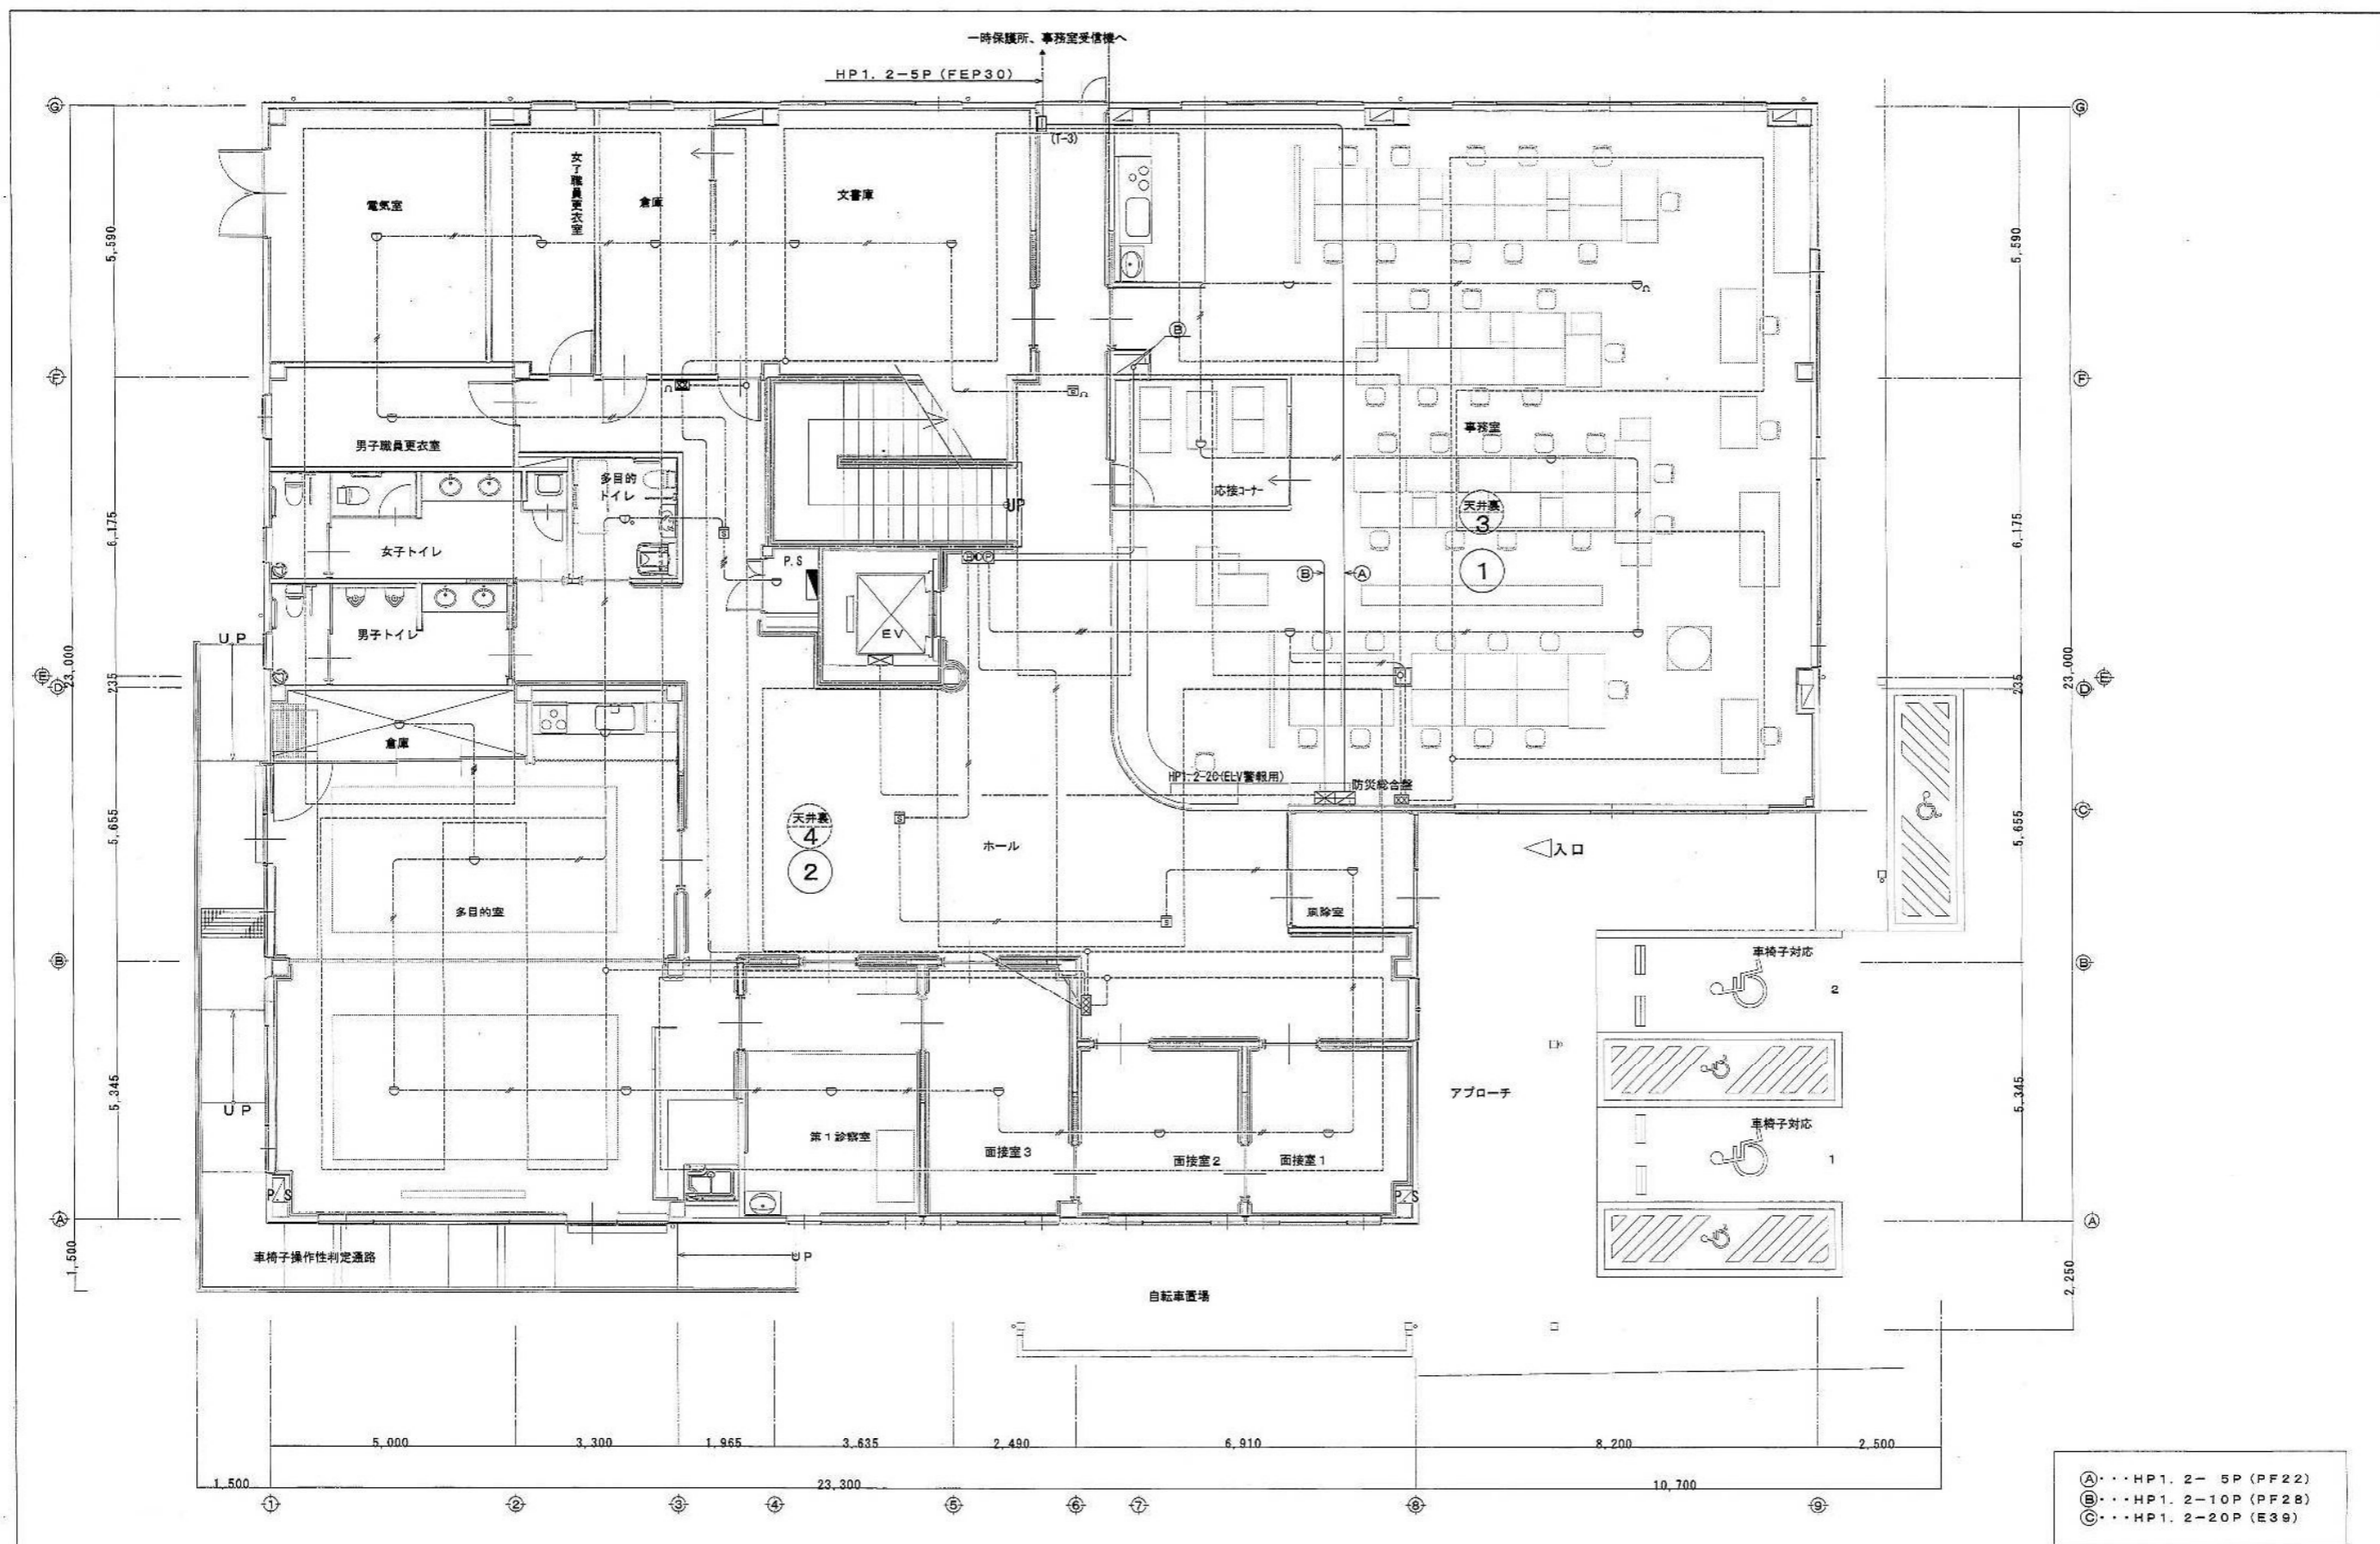

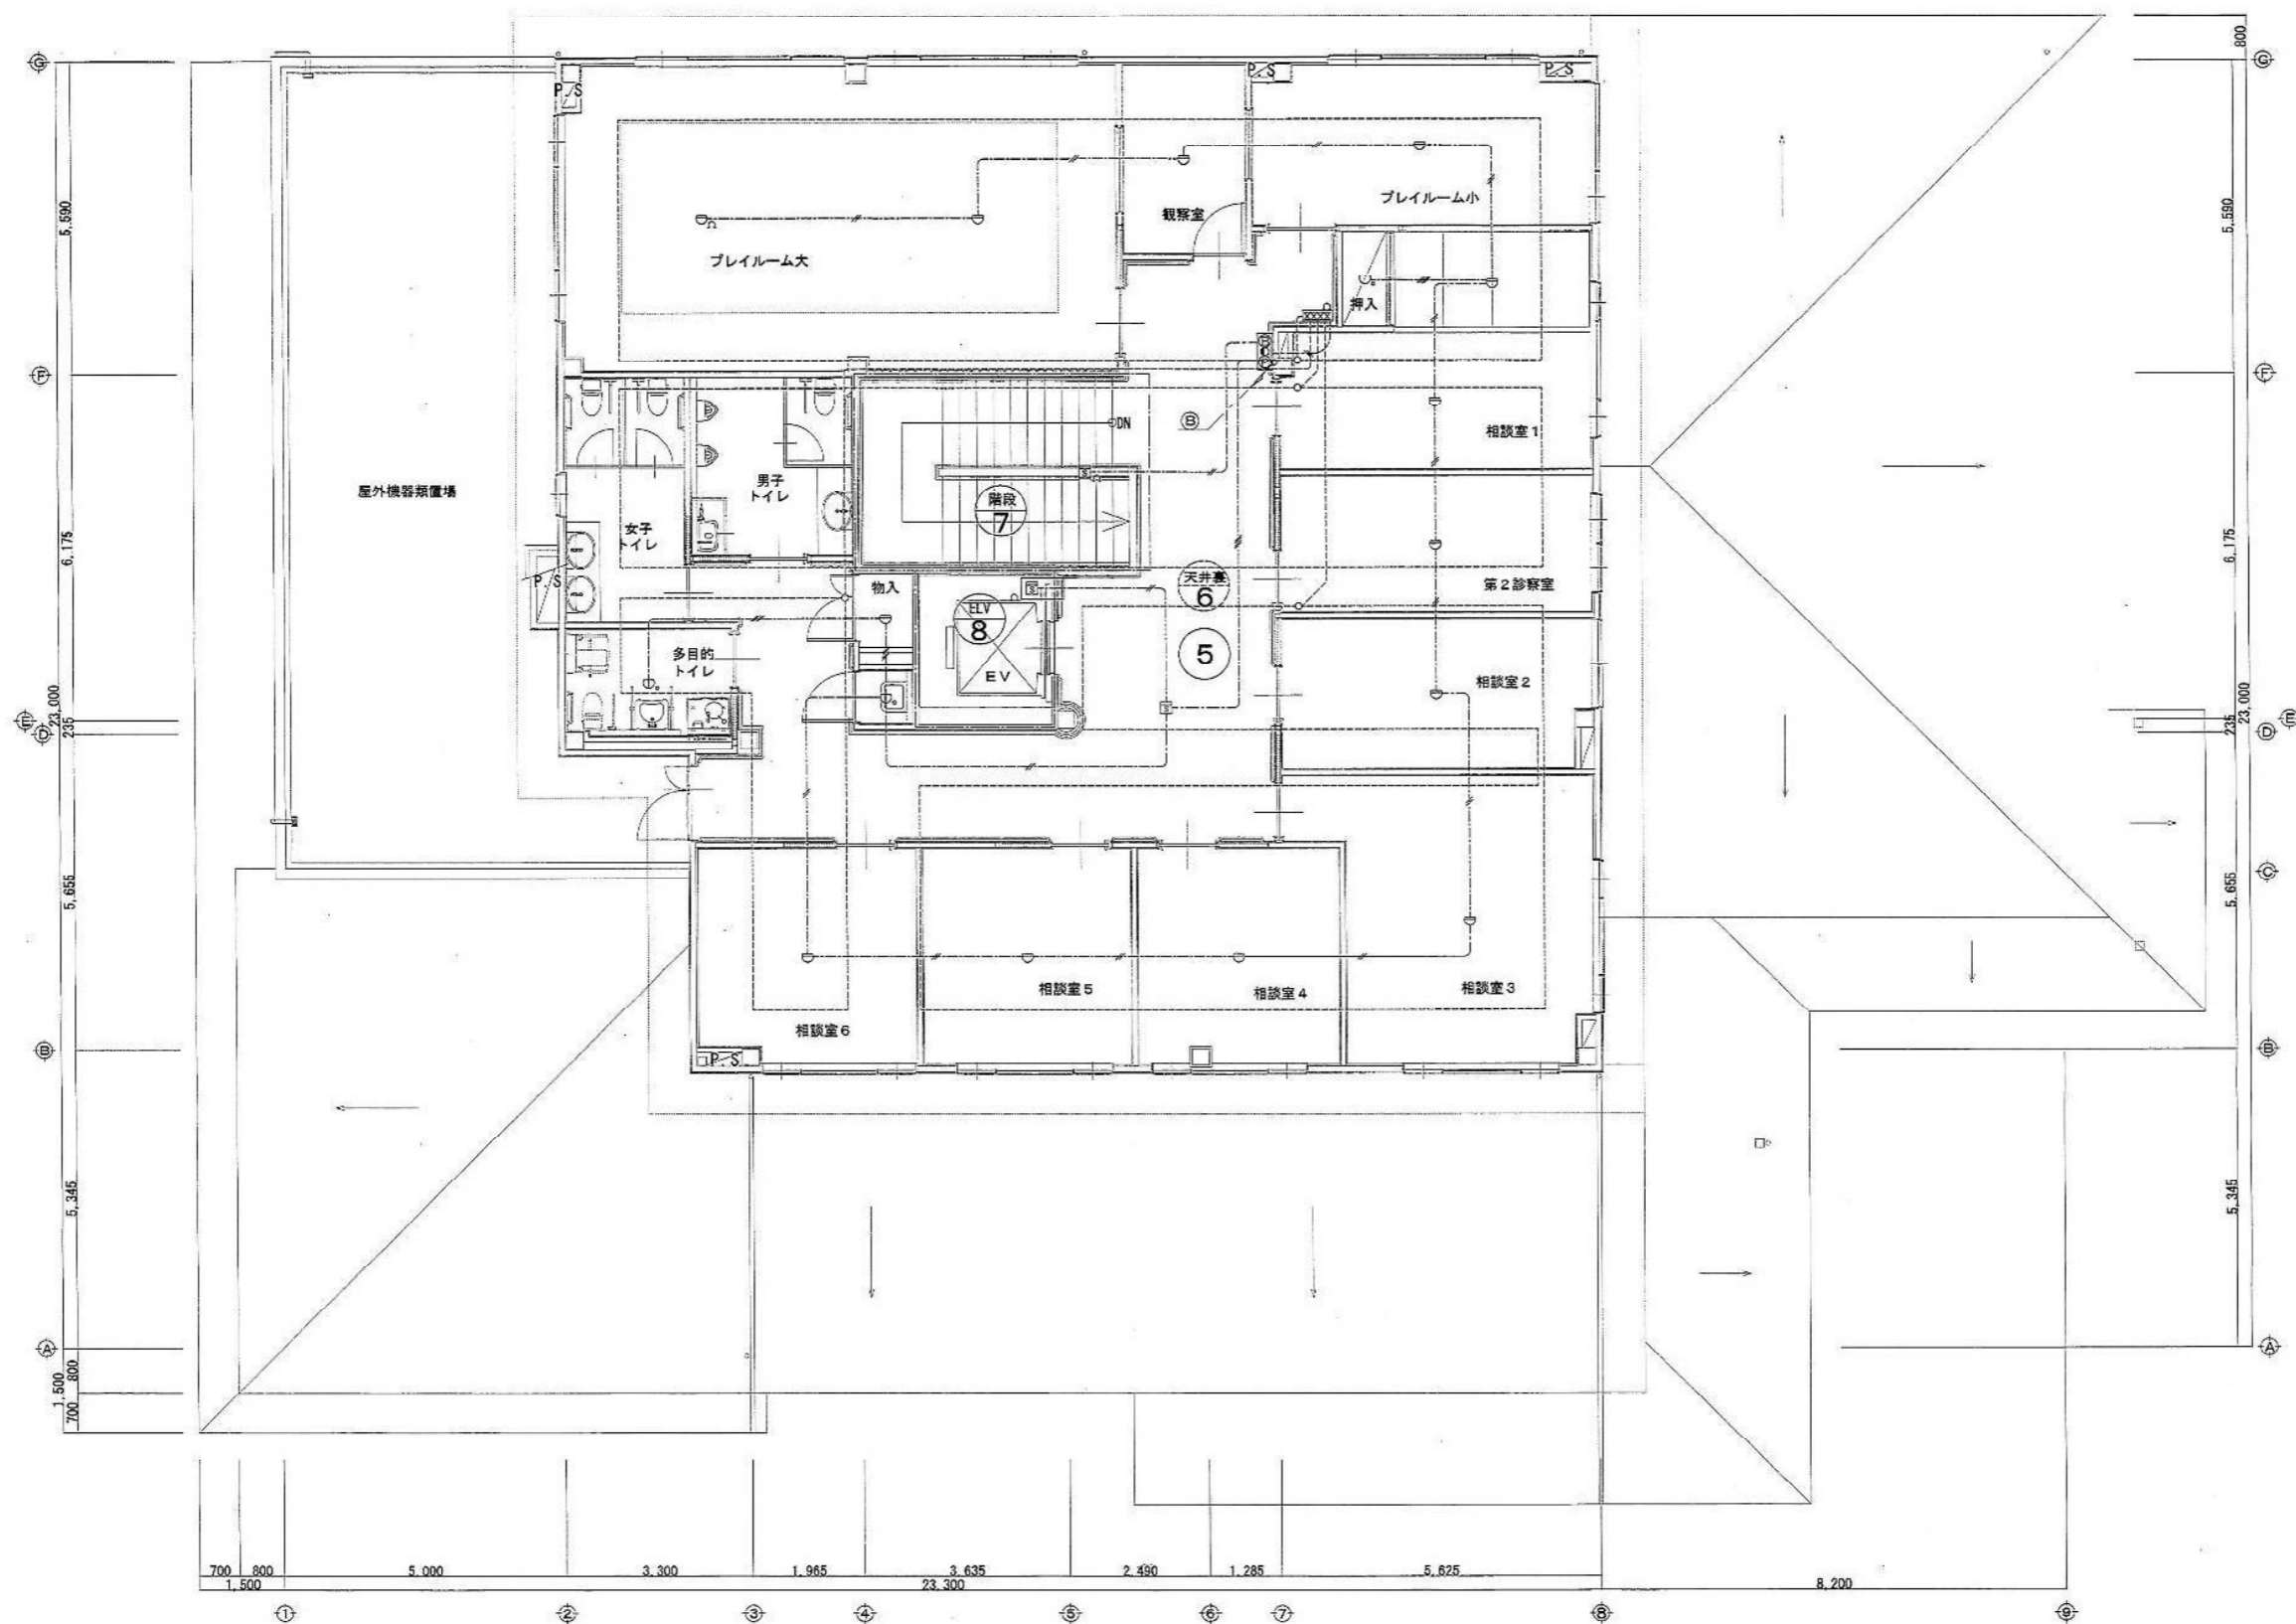

- A・・・HP1. 2- 5P (PF22)  
 B・・・HP1. 2-10P (PF28)  
 C・・・HP1. 2-20P (E39)


児童相談所 286-91909		電気設備工事設計施工 静岡県知事許可 (特) 第4号  府 中 電 機 工 業 株 式 会 社  静岡市葵区東草深町21番2号 TEL (054) 245-3678 FAX (054) 247-1886	担 当	縮 尺	作図年月日	工事名 平成19年度 子子支 第2号 児童・障害者更生相談所、一時保護所電気工事
			中 田	1/60		図面名 児童相談所様 2階 自動火災報知器配線竣工図面

分電盤リスト


名称 電気方式 幹線サイズ 合計容量	分電盤系統	回路 番号	電圧 V	M C B	E L B	P 数 AF / AT	負荷名称	シ ケ ン ス 方 式	実 効 容 量 VA	備 考
(L-13) 103V 210/105V CVT 100" 37.8(kw)	(A)	200/100	○			3P50AF/50AT	(L-22)	A	7,670	
		1	100	○		2P50AF/20AT	照明灯	U	220	
		2	100	○		2P50AF/20AT	非常照明	A	490	
		200/100	○			3P225AF/150AT		A	30,130	
		1	200	○		2P50AF/50AT	IHヒーター	A	4,000	
		2	200	○		2P50AF/20AT	エアコン室内機	A	570	
		3	200	○		2P50AF/20AT	エアコン室内機	A	210	
		4	200	○		2P50AF/20AT	扇灯	T	400	TM+1
		3	100	○		2P50AF/20AT	事務室	A	1,030	
		4	100	○		2P50AF/20AT	事務室	A	580	
		5	100	○		2P50AF/20AT	食堂・給湯室	R	720	RY+2
		6	100	○		2P50AF/20AT	食堂・給湯室	R	720	RY+2
		7	100	○		2P50AF/20AT	食堂・給湯室(ダウンライト)	R	530	RY+2
		8	100	○		2P50AF/20AT	洗面	A	710	
		9	100	○		2P50AF/20AT	廊下	R	820	RY+4
		10	100	○		2P50AF/20AT	浴室	A	580	
		11	100	○		2P50AF/20AT	浴室	A	880	
		12	100	○		2P50AF/20AT	廊下・浴室	R	930	RY+2
		13	100	○		2P50AF/20AT	浴室・洗面	A	1,050	
		14	100	○		2P50AF/20AT	外灯	T	500	TM+2

名称 電気方式 幹線サイズ 合計容量	分電盤系統	回路 番号	電圧 V	M C B	E L B	P 数 AF / AT	負荷名称	シ ケ ン ス 方 式	実 効 容 量 VA	備 考
(L-14) 103V 210/105V CVT 14" 4.1(kw)	(E)	200/100	○			3P50AF/50AT		A	4,100	
		A	100	○		2P50AF/20AT	自動火災報知機	A	300	
		B	100	○		2P50AF/20AT	非常照明機	A	300	
		C	100	○		2P50AF/20AT	放送アンプ	A	500	
		D	100	○		2P50AF/20AT	LAM主装置	A	300	
		E	100	○		2P50AF/20AT	監視テレビ	A	500	
		F	100	○		2P50AF/20AT	読書灯信号機	A	200	
		G	100	○		2P50AF/20AT	予備	A		
		H	100	○		2P50AF/20AT	予備	A		
		1	100	○		2P50AF/20AT	トイレ(事務室)	A	400	
		2	100	○		2P50AF/20AT	トイレ(事務室)	A	400	
		3	100	○		2P50AF/20AT	トイレ(事務室)	A	400	
		4	100	○		2P50AF/20AT	トイレ(事務室)	A	400	
		5	100	○		2P50AF/20AT	予備	A		
		6	100	○		2P50AF/20AT	予備	A		
		7	100	○		2P50AF/20AT	予備	A		
		8	100	○		2P50AF/20AT	予備	A		
		9	100	○		2P50AF/20AT	予備	A		
		10	100	○		2P50AF/20AT	予備	A		
(L-22) 103V 210/105V CVT 22" 7.7(kw)	(B)	200/100	○			3P50AF/50AT	非常照明	A	210	
		1	200	○		2P50AF/20AT	エアコン室内機	A	230	
		2	100	○		2P50AF/20AT	浴室	A	980	
		3	100	○		2P50AF/20AT	食堂・給湯室	A	460	
		4	100	○		2P50AF/20AT	洗面・浴室	A	770	
		5	100	○		2P50AF/20AT	廊下・更衣室	R	430	RY+2
		6	100	○		2P50AF/20AT	管理室	A	300	
		17	100	○		2P50AF/20AT	予備	A		
		18	100	○		2P50AF/20AT	予備	A		
		19	100	○		2P50AF/20AT	予備	A		
		20	100	○		2P50AF/20AT	予備	A		

名称 電気方式 幹線サイズ 合計容量	分電盤系統	回路 番号	電圧 V	M C B	E L B	P 数 AF / AT	負荷名称	シ ケ ン ス 方 式	実 効 容 量 VA	備 考
(L-15) 103V 210/105V CVT 22" 5.1(kw) (電力系統と同一に配線)	(B)	200/100	○			3P50AF/50AT		A	5,030	
		1	200	○		2P50AF/20AT	エアコン室内機	A	270	
		2	200	○		2P50AF/20AT	予備	A		
		1	100	○		2P50AF/20AT	非常照明	A	20	
		12	100	○		2P50AF/20AT	予備	A		
		13	100	○		2P50AF/20AT	予備	A		
		14	100	○		2P50AF/20AT	予備	A		
		15	100	○		2P50AF/20AT	予備	A		
		16	100	○		2P50AF/20AT	予備	A		

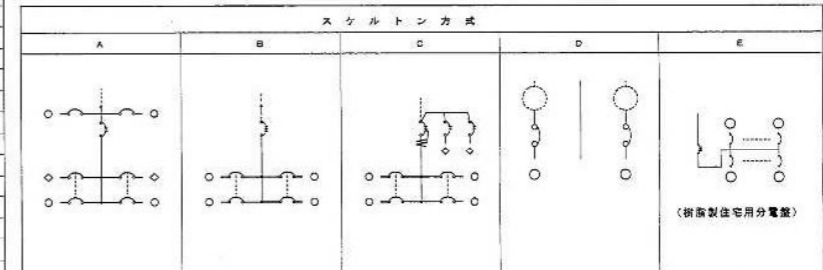


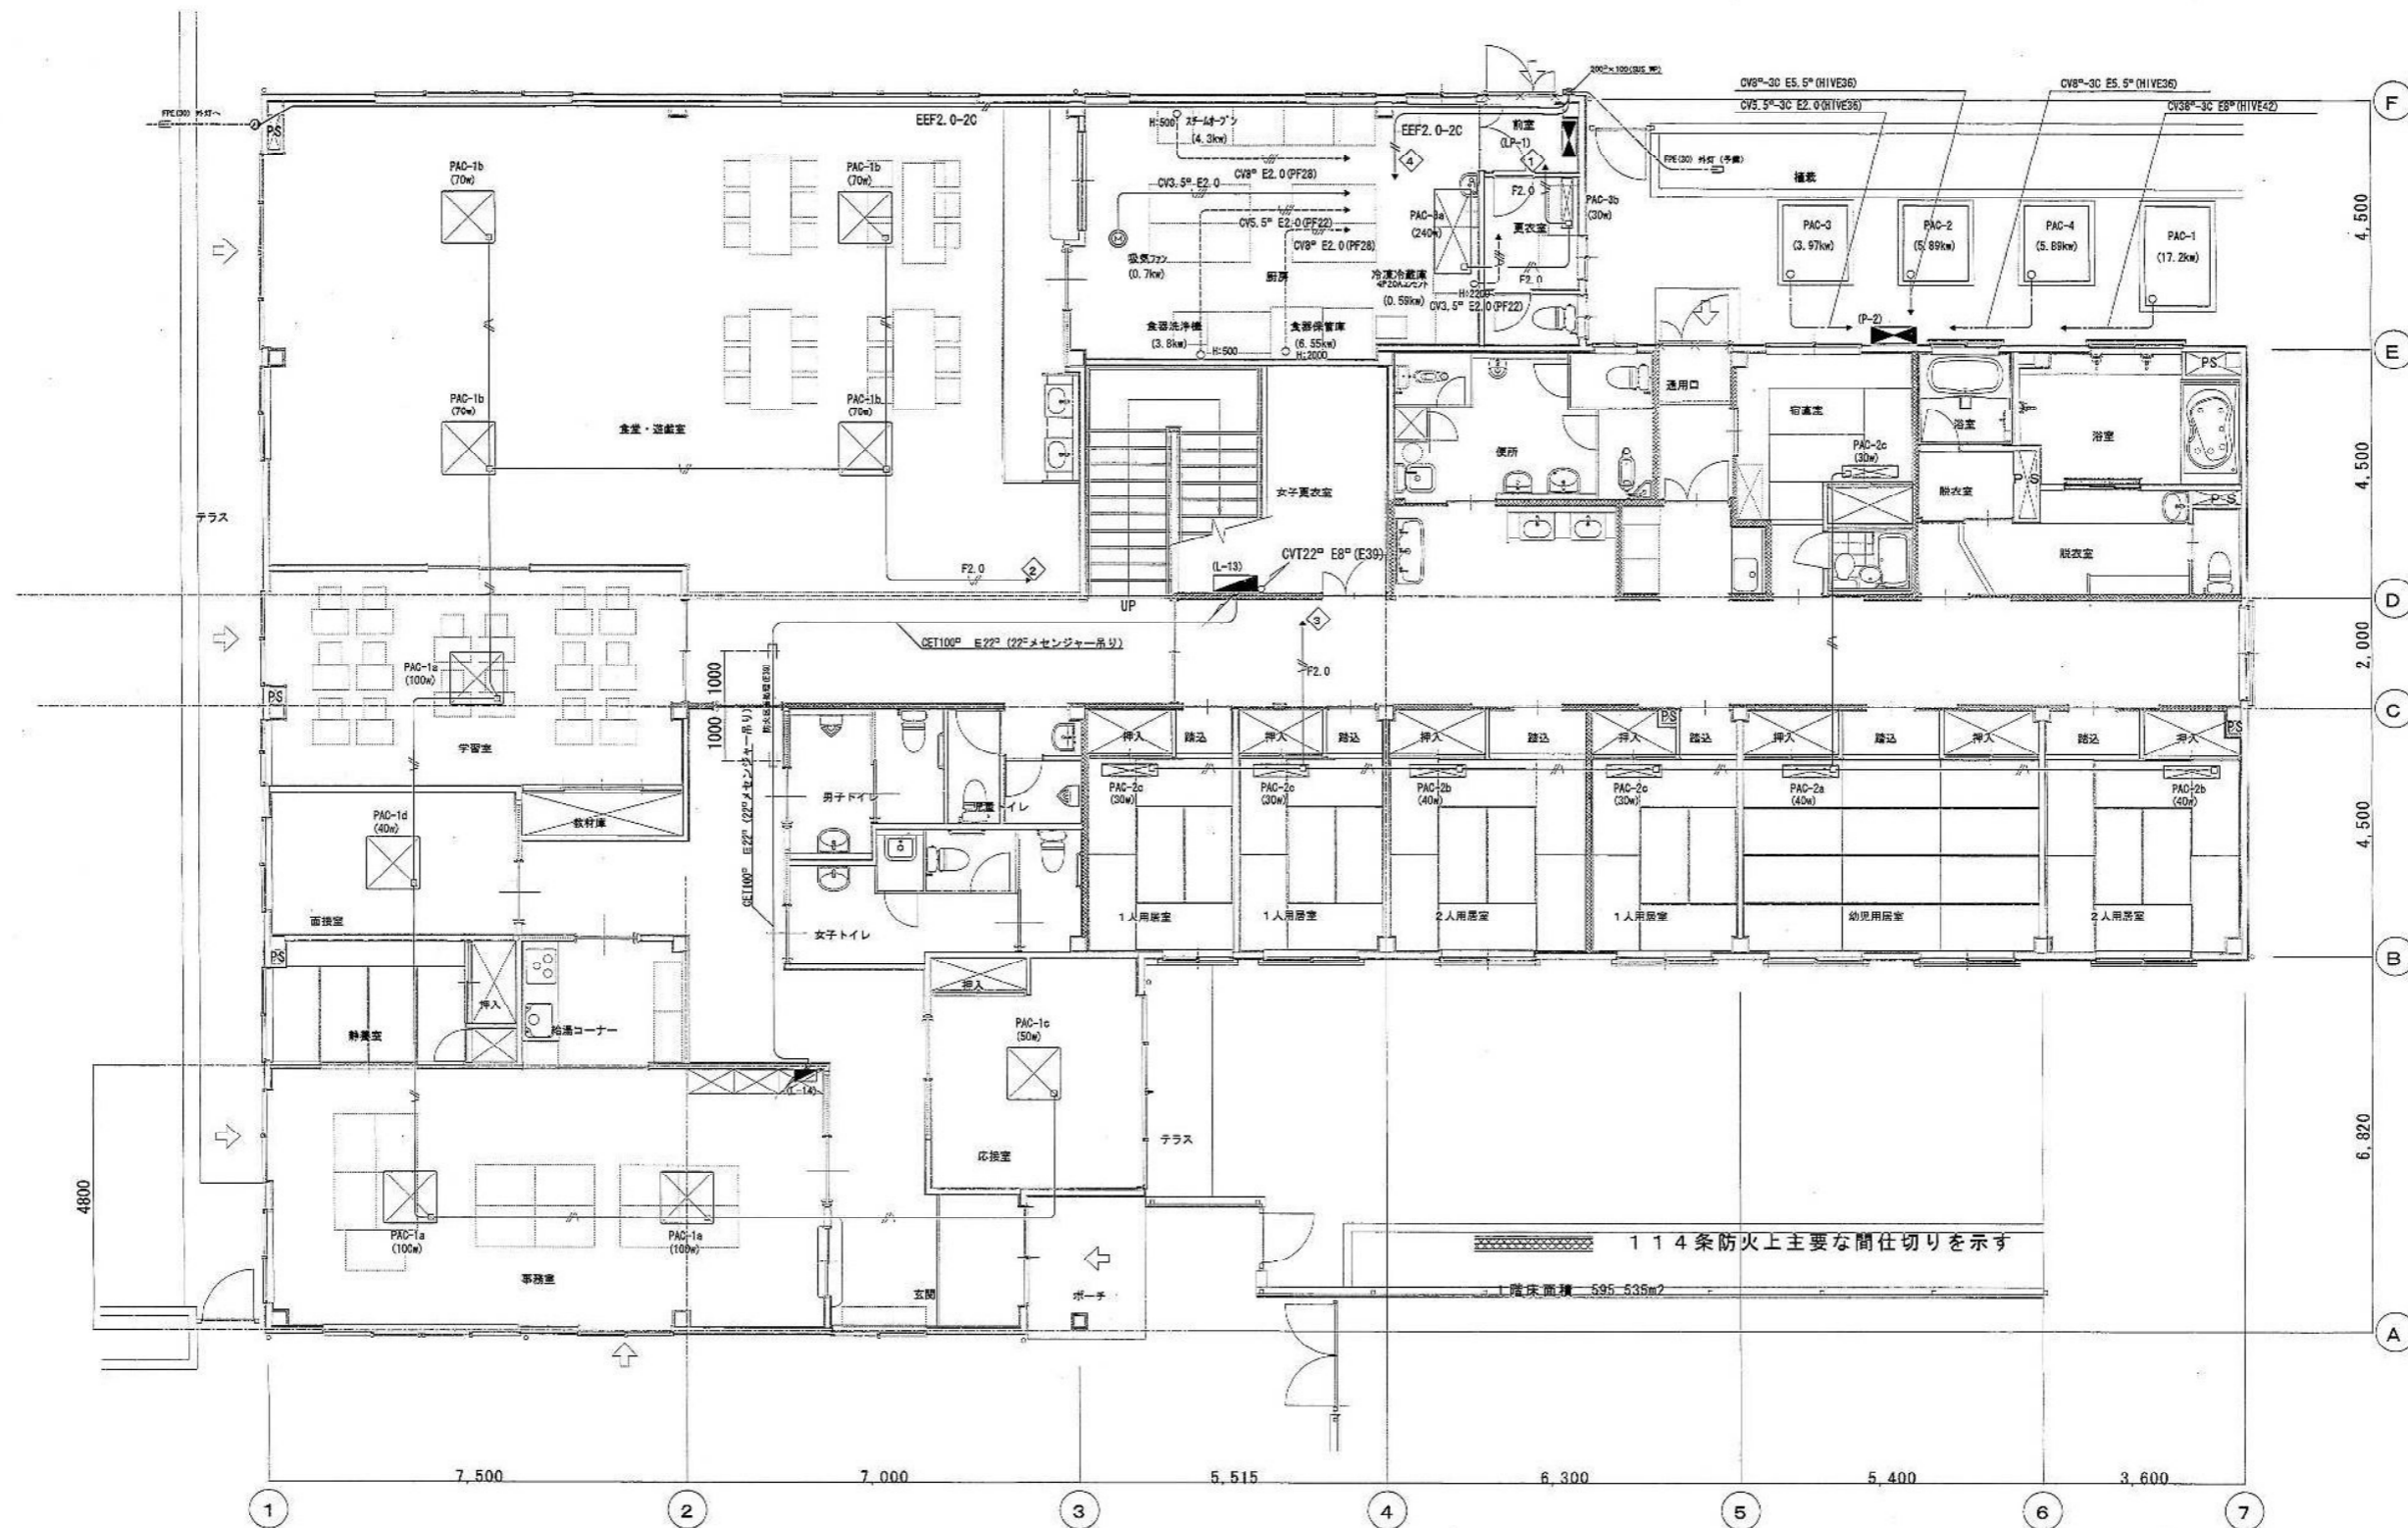


114条防火上主要な間仕切りを示す

1階床面積 595.535m<sup>2</sup>

(注) 1. 図中特記なき配線は、下記による。  
 2. 凡 例  
 3. 凡 例  
 4. 凡 例  
<p>一時保護所</p>	<p>286-91911</p>	<p>電気設備工事設計施工 静岡県知事許可 (特) 第4号</p> <p><b>府 中 電 機 工 業 株 式 会 社</b></p> <p>静岡市葵区東草深町2-1番2号 TEL (054) 245-3678 FAX (054) 247-1886</p>	<p>担 当 中 田</p> <p>縮 尺 1/60</p> <p>作 図 年 月 日</p>	<p>工事名 平成19年度 子子支 第2号 児童・障害者更生相談所、一時保護所電気工事</p> <p>図面名 一時保護所棟 1階 低圧幹線・動力・外灯配線竣工図面</p> <p>図面 NO E-20-32</p>
--------------	------------------	--	---	--

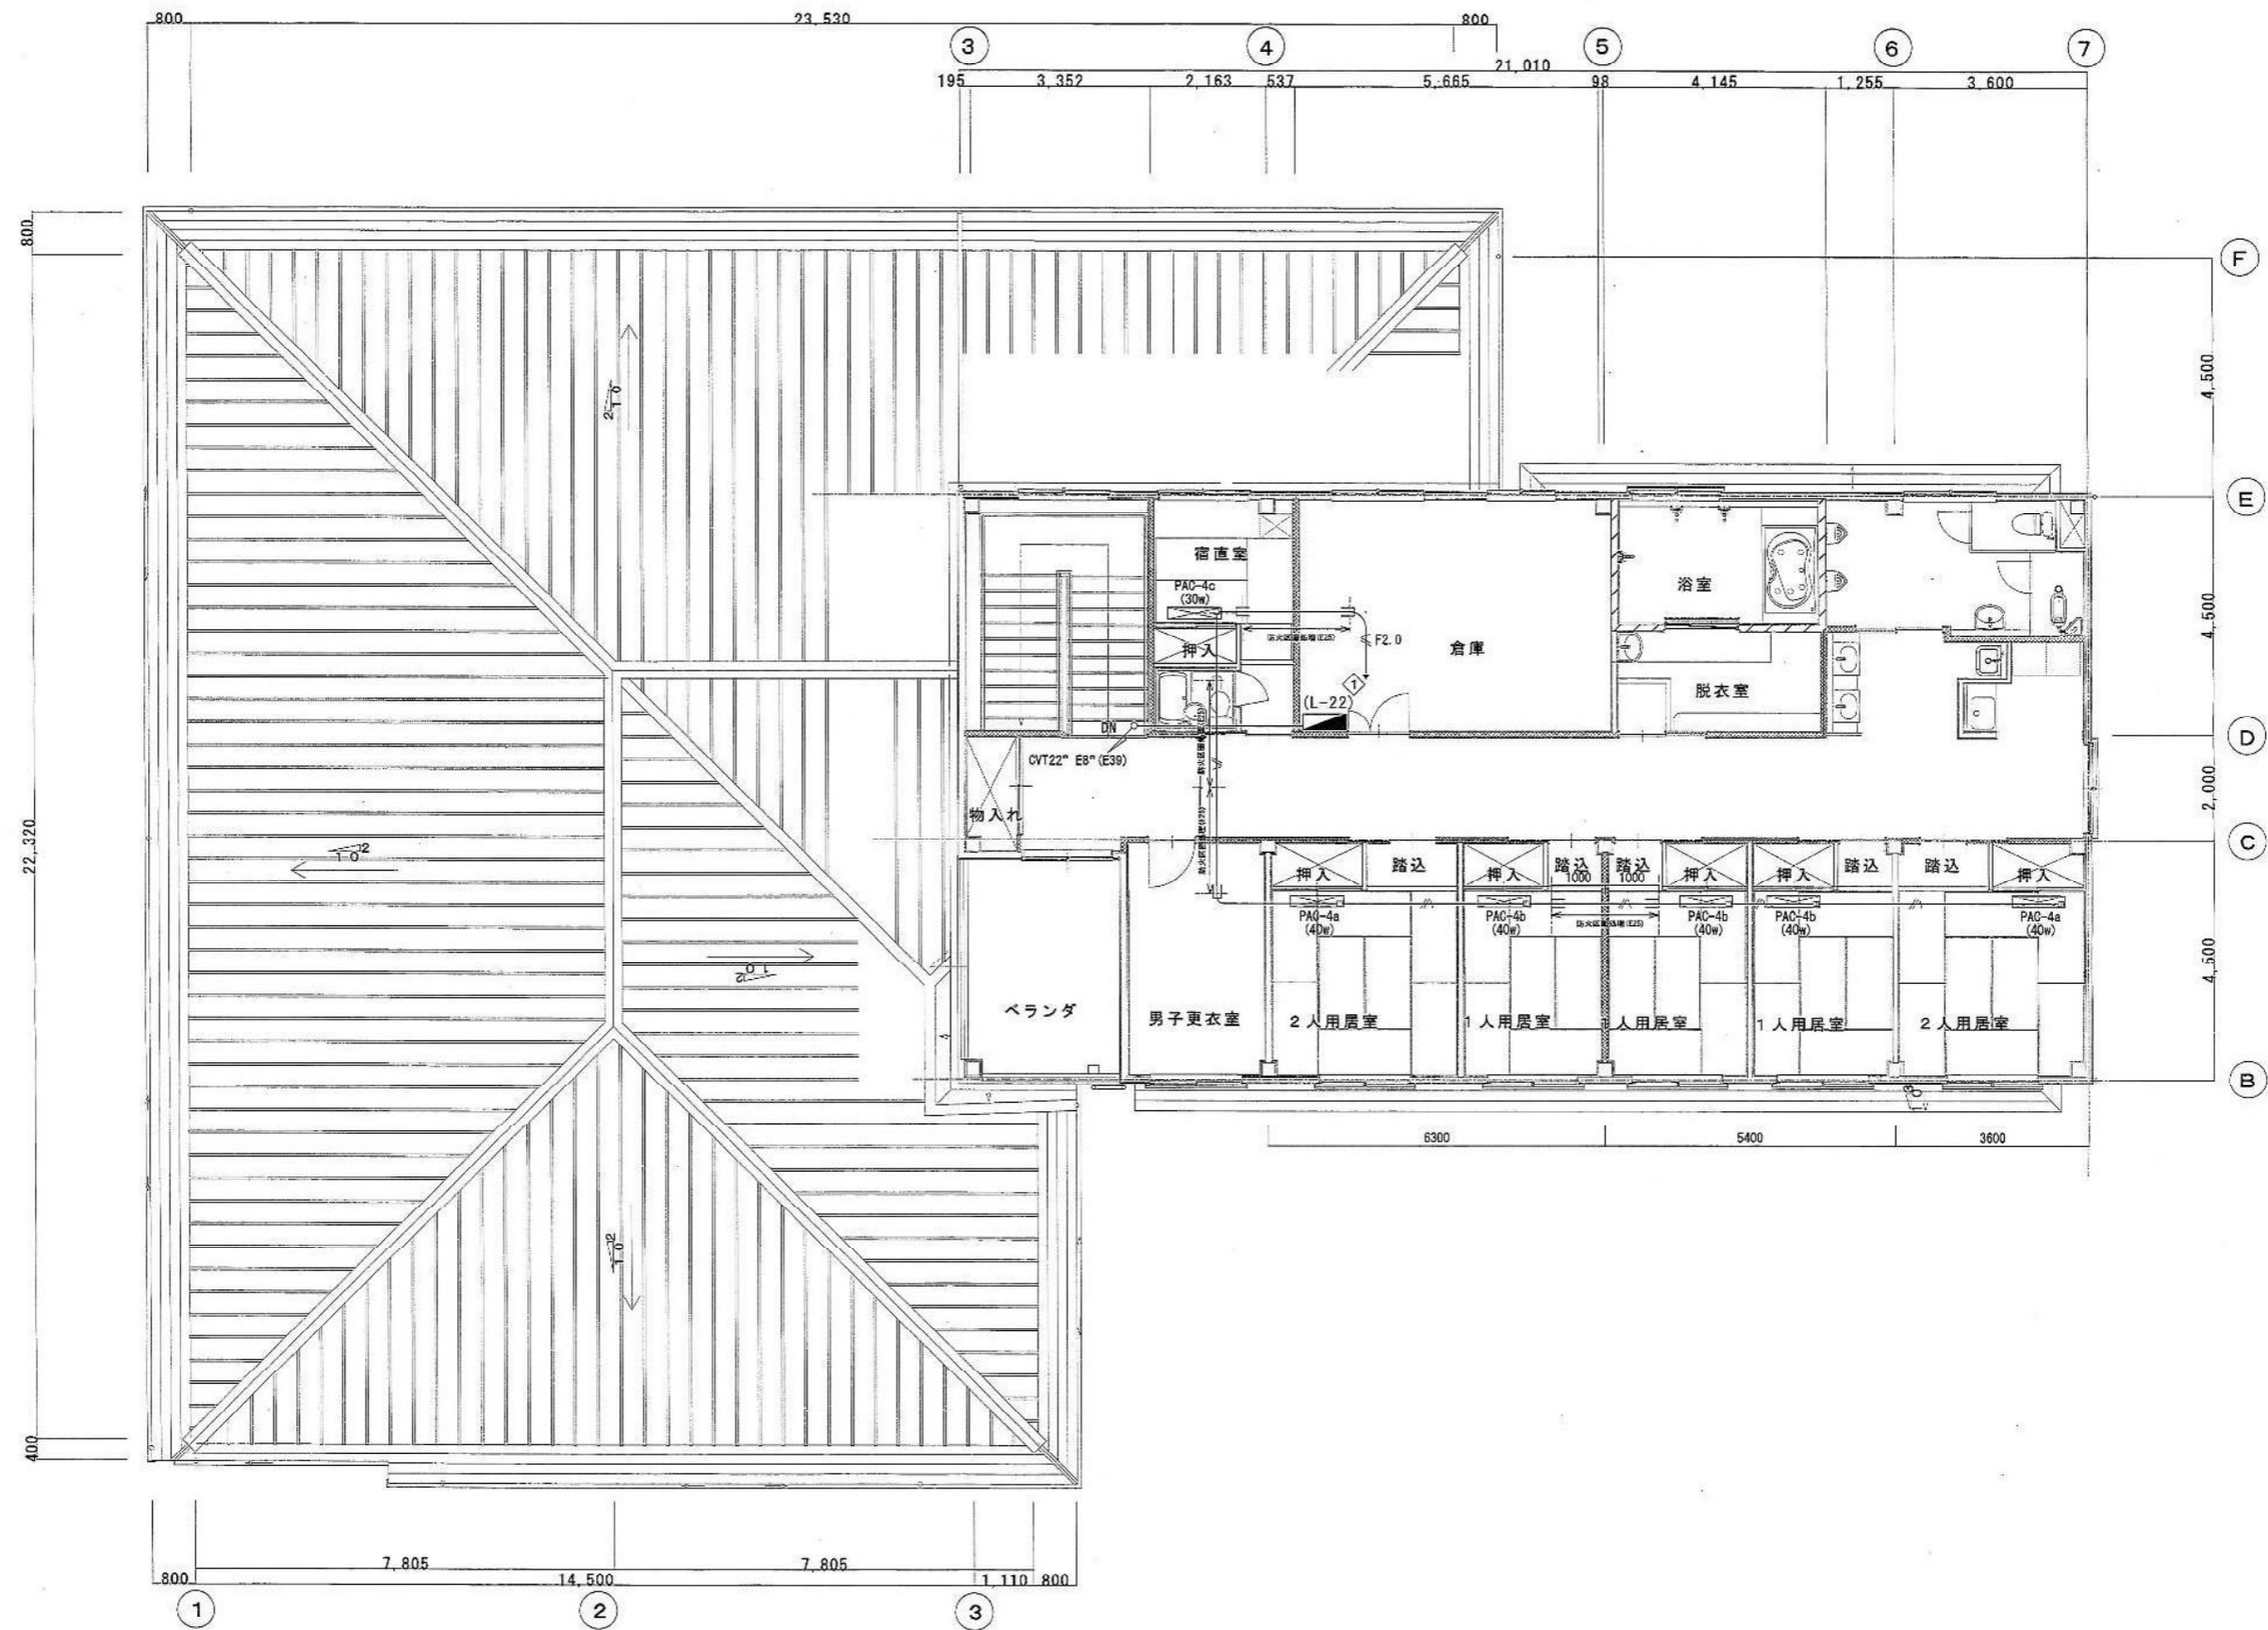

114条防火上主要な間仕切りを示す


<p>一時保護所 286-91912</p>	<p>電気設備工事設計施工 静岡県知事許可 (特) 第4号</p> <p><b>府 中 電 機 工 業 株 式 会 社</b></p> <p>静岡市葵区東草深町2-1番2号 TEL (054) 245-3678 FAX (054) 247-1886</p>	<p>担当 縮尺 作図年月日</p> <p>中田 1/60</p>	<p>工事名 平成19年度 子子支 第2号 児童・障害者更生相談所、一時保護所電気工事</p> <p>図面名 一時保護所棟 2階 低圧幹線・動力配線竣工図面 図面 NO E-21-32</p>
------------------------	--	-----------------------------------	--



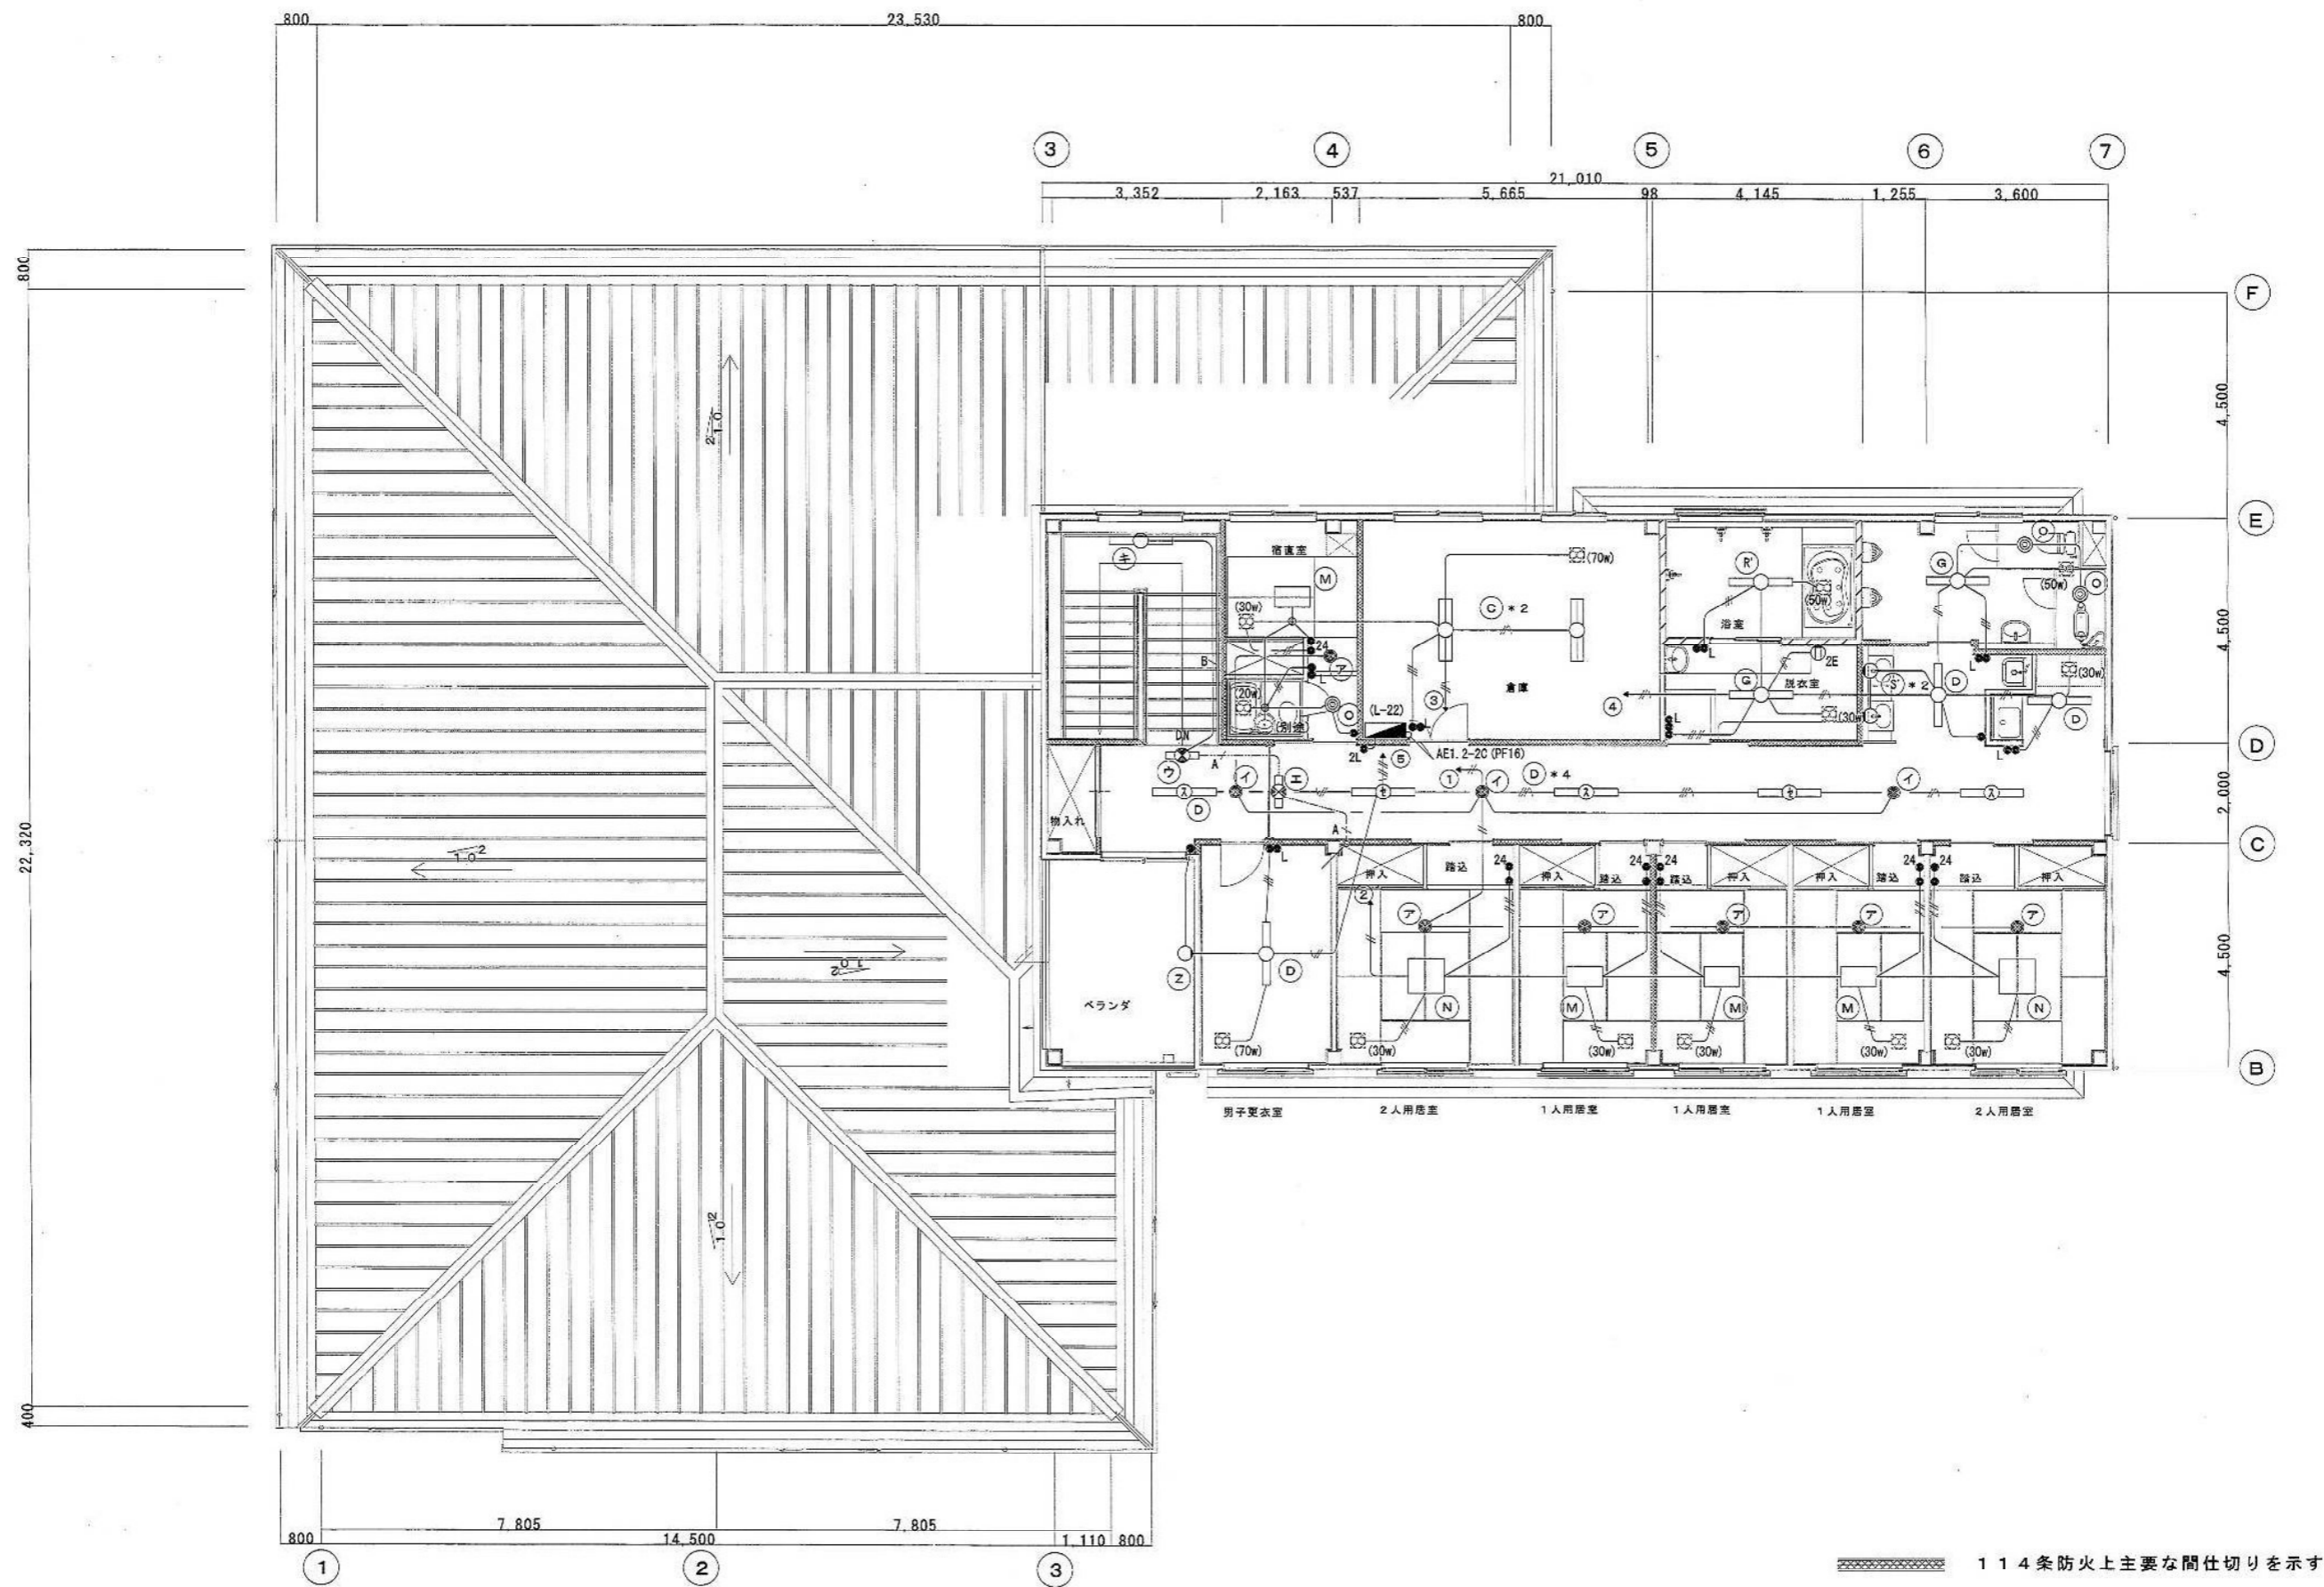


<p>一時保護所 286-91914</p>	<p>電気設備工事設計施工 静岡県知事許可 (特) 第4号</p> <p><b>府 中 電 機 工 業 株 式 会 社</b></p> <p>静岡市葵区東草深町2-1番2号 TEL (054) 245-3678 FAX (054) 247-1886</p>	<p>担 当 縮 尺 作 図 年 月 日</p> <p>中 田 1/60</p>	<p>工事名 平成19年度 子子支 第2号 児童・障害者更生相談所、一時保護所電気工事</p> <p>図面名 一時保護所棟 2階 電灯配線竣工図面 図面 NO E-23-32</p>
------------------------	--	--	---



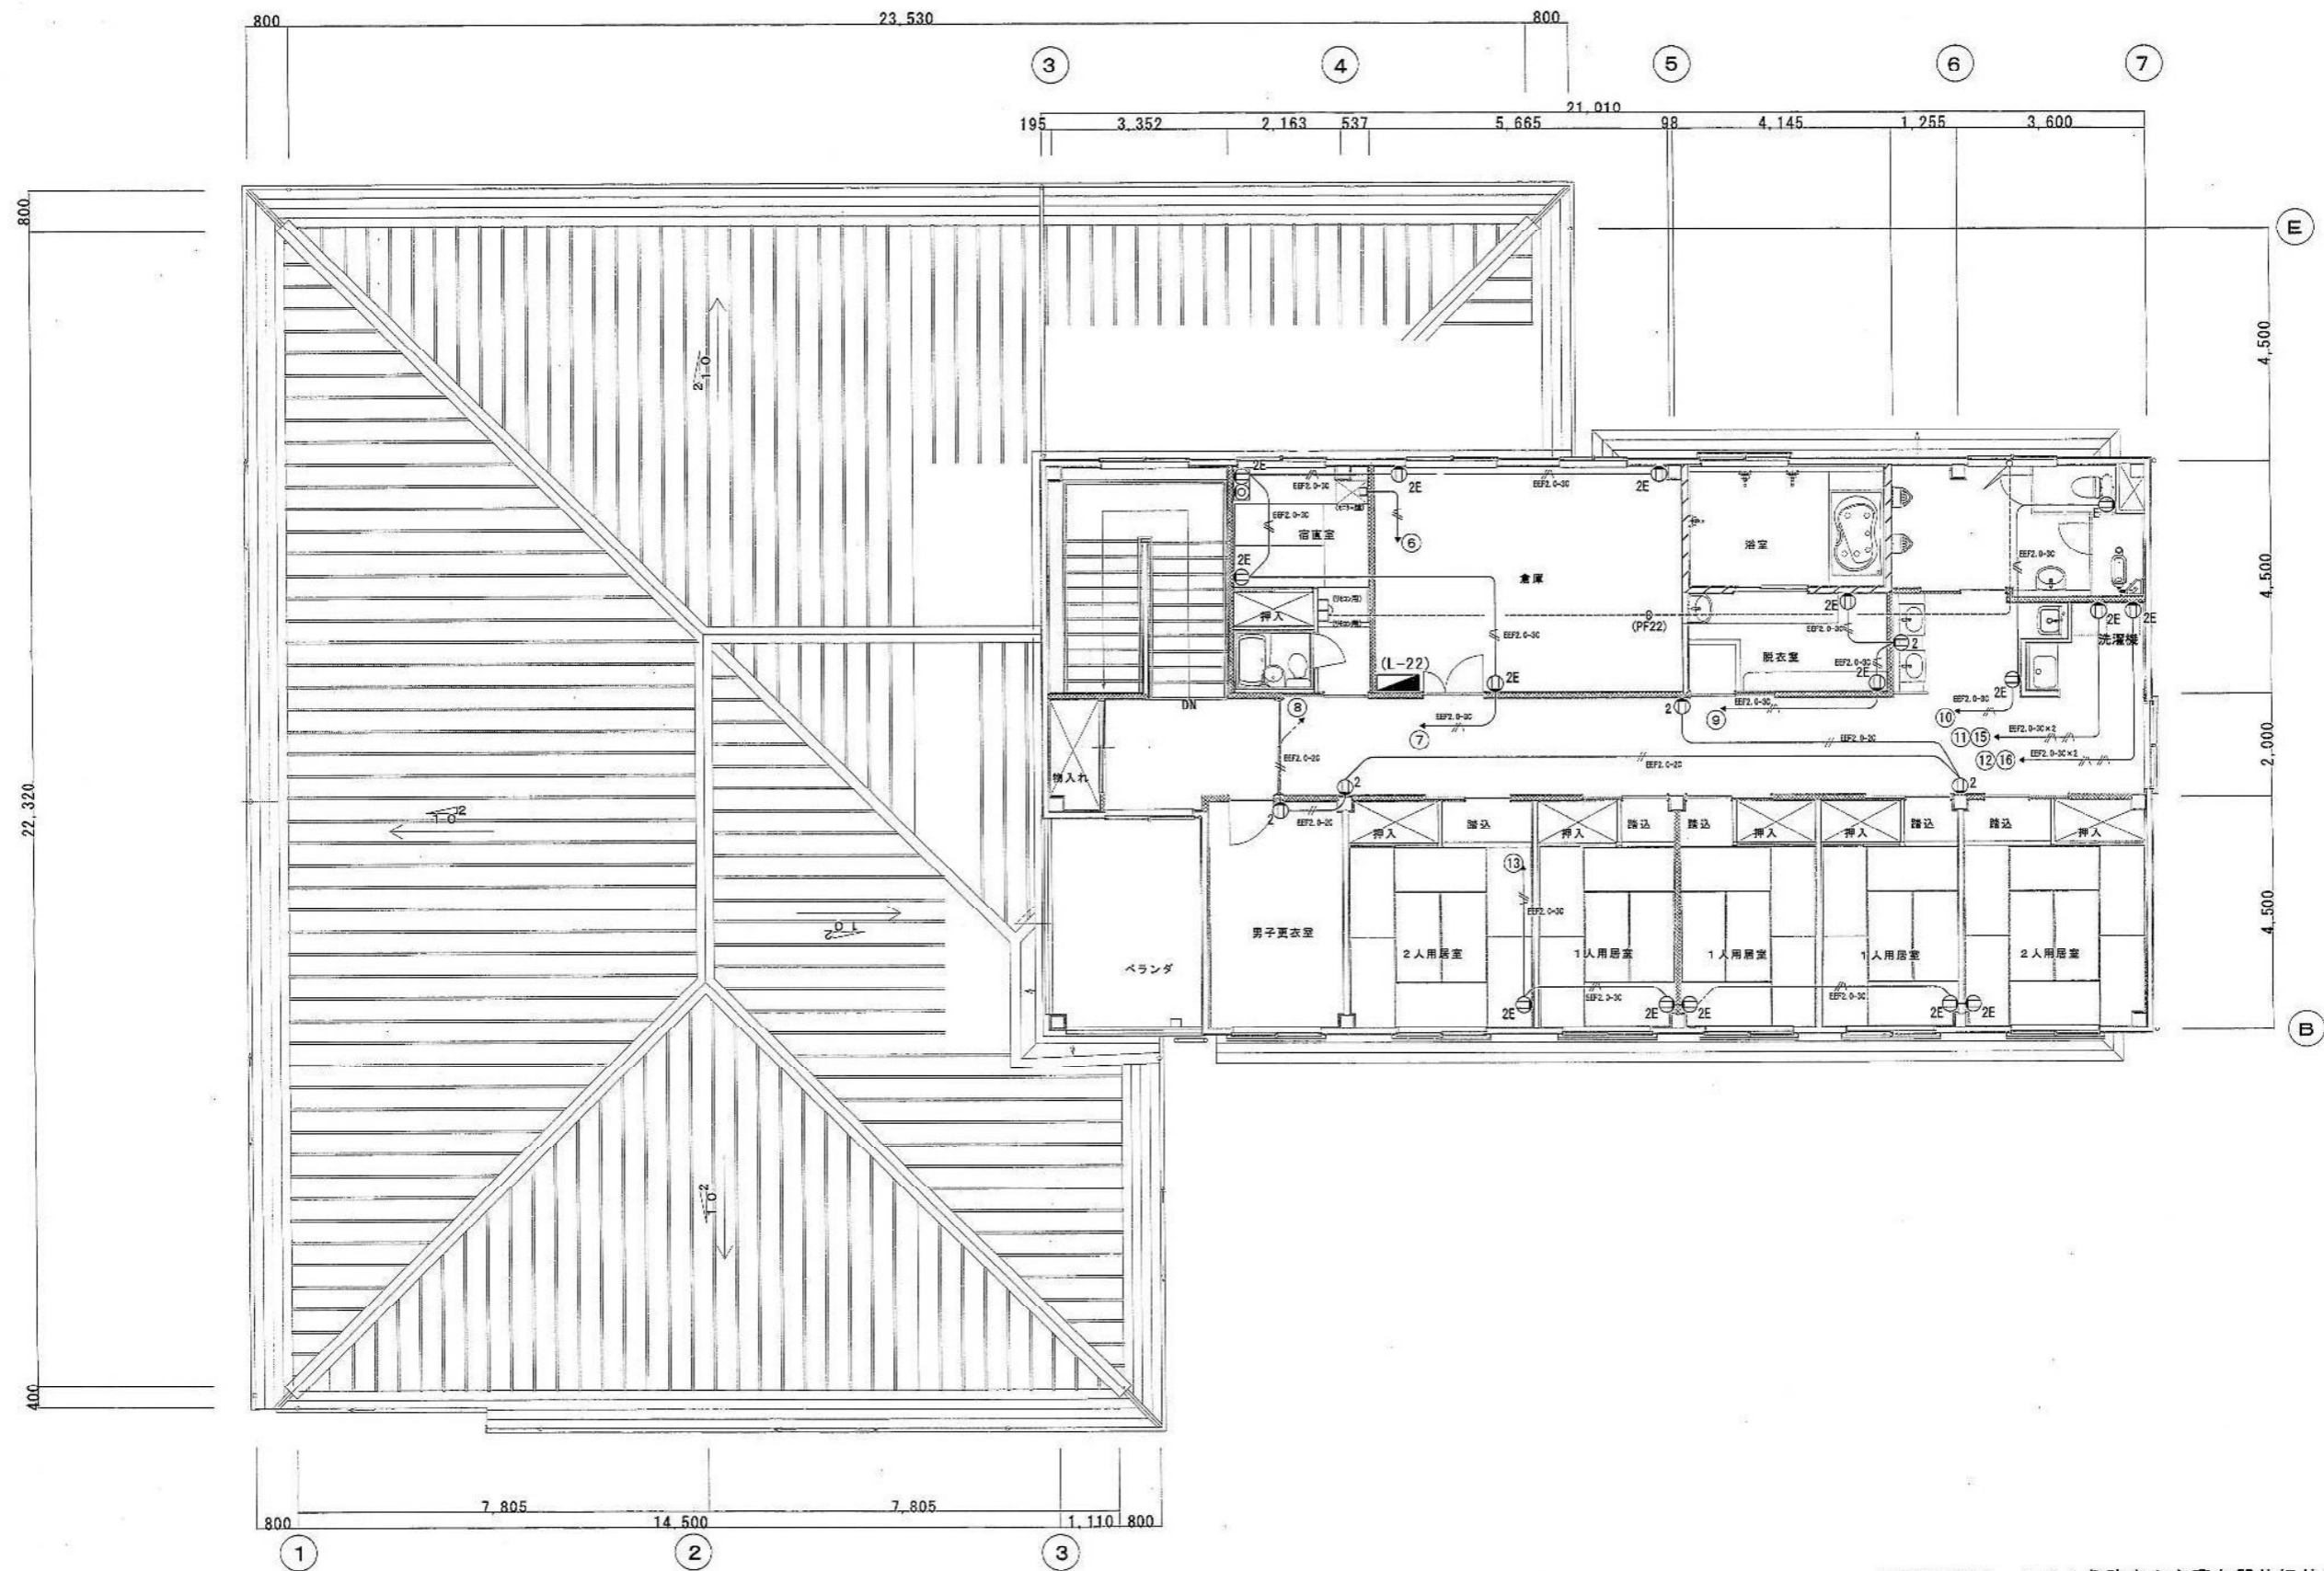


114条防火上主要な間仕切りを示す

一時保護所	286-91916	電気設備工事設計施工 静岡県知事許可 (特) 第4号 <b>府中電機工業株式会社</b> 静岡市葵区東草深町2-1番2号 TEL (054) 245-3678 FAX (054) 247-1886	担当 中田 縮尺 1/60 作図年月日	工事名 平成19年度 子子支 第2号 児童・障害者更生相談所、一時保護所電気工事 図面名 一時保護所棟 2階 コンセント配線竣工図面 図面 NO E-25-32
-------	-----------	--	---------------------------	--

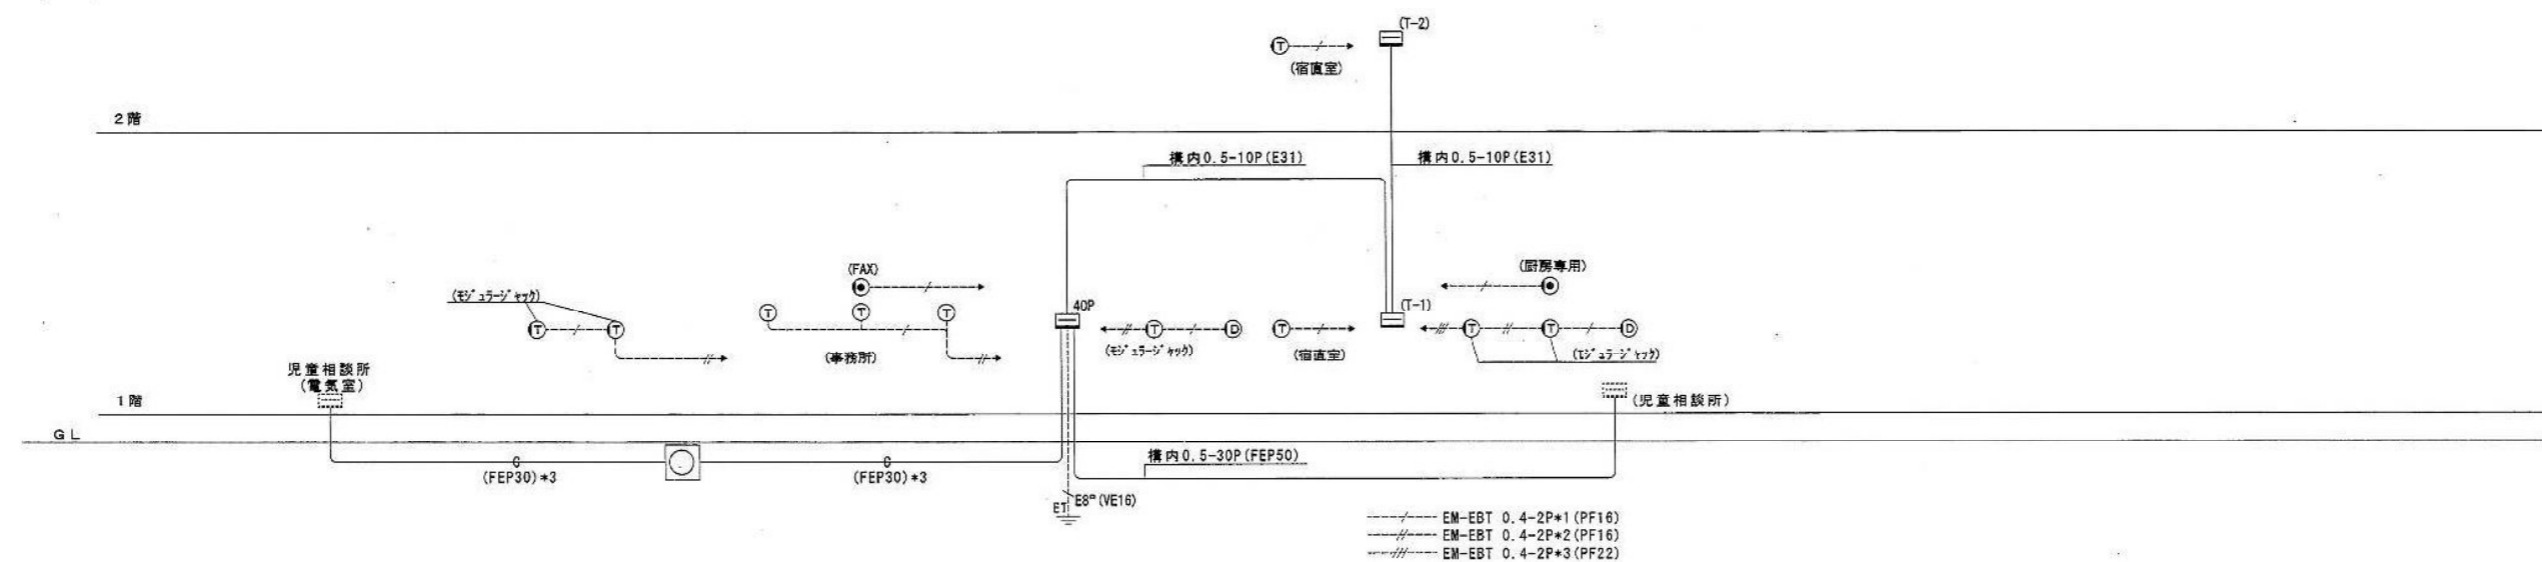

電話設備系統図

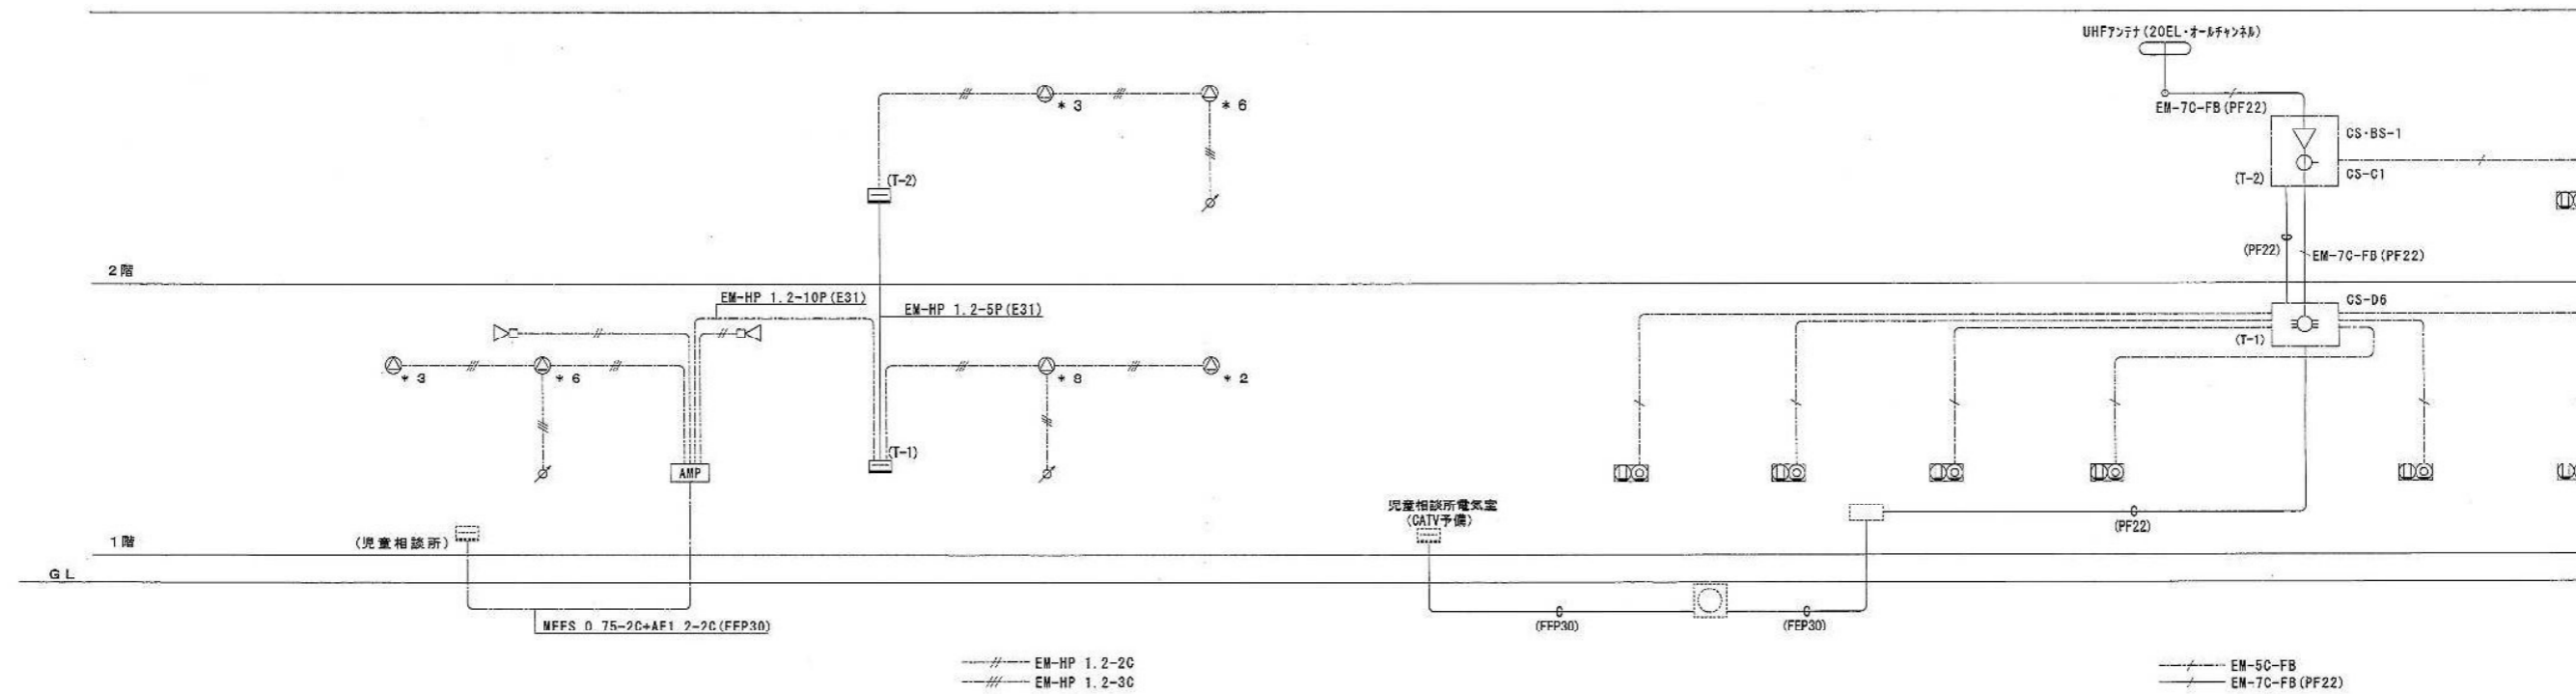


放送設備系統図

テレビ視聴設備系統図

一時保護所	286-91917	電気設備工事設計施工 静岡県知事許可 (特) 第4号	府中電機工業株式会社	静岡市葵区東草深町2-1番2号 TEL (054) 245-3678 FAX (054) 247-1886	担当	縮尺	作図年月日	工事名 平成19年度 子子支 第2号 児童・障害者更生相談所、一時保護所電気工事
					中田			図面名 一時保護所様 電気設備 系統図 竣工図面 図面 NO E-26-32

## 総合防災室

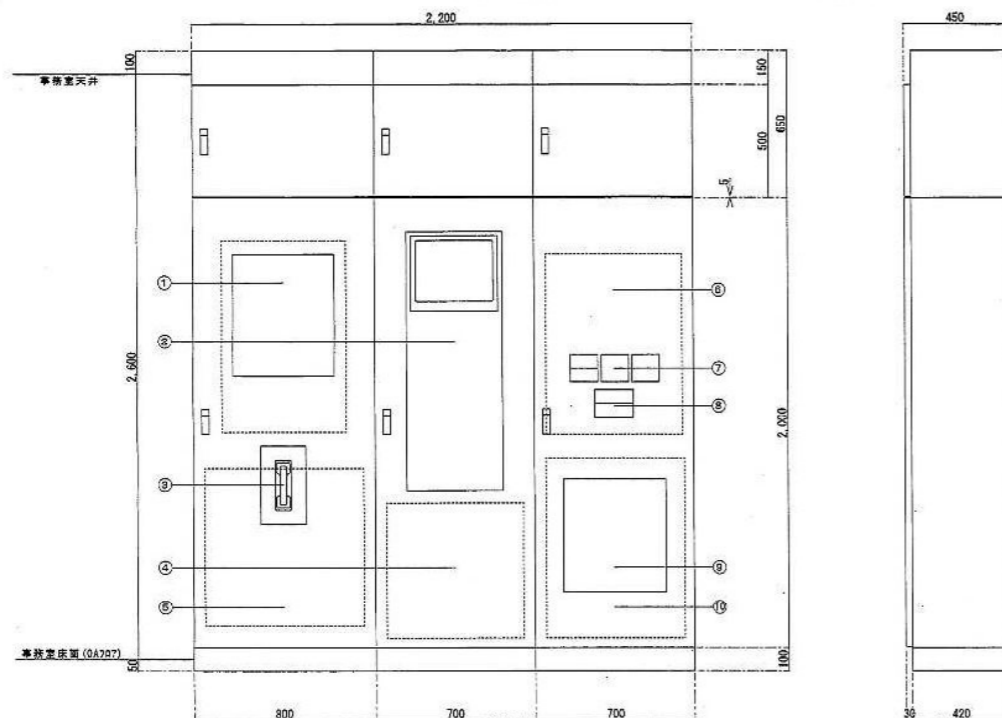

番号	名称	仕様
1	火災警報装置	
2	緊急照明装置	
3	火災通報装置(手動)	
4	火災通報装置(自動)	

## 放送機器仕様


項目	仕様
ハイパワーアンプ	
定格出力	120W 170Ω (100系) 4Ω
スピーカー選択スイッチ	5基100系
入力回路	マイク1/ライン5、マイク2/ライン6
出力回路	前面マイク、ライン1~4/チャイム、アンプ
出力	ライン出力、録音出力×2
機能	優先放送機能(ミュート/リターン)
電源制御ユニット	
電源	AC100V 50/60Hz
AC電圧容量	全コンセント合計最大14.8A以下
電源コンセント	11(通電) 5(非通電)×2
その他	外部電源制御入力端子: 1回路 非常用放送装置端子: 1回路 増設用制御出力端子: 1端子

項目	仕様
天井埋込スピーカー	
天井埋込スピーカー (ATT付)	
定格入力	3W (3.3kΩ) 1W (10kΩ)
周波数特性	100~15,000Hz
出力音圧レベル	92dB (1W, 1m)
使用スピーカー	16cmコンスピアカー
音圧レベル	4段階 (0dB, -6dB, -12dB, 断)
スピーカーパネル	アルミバンテング


項目	仕様
ホーン型コンスピアカー	
定格入力	15W
入力インピーダンス	870Ω, 1kΩ, 2kΩ
周波数特性	150Hz~15kHz
出力音圧レベル	99dB (1m/1W)

## 監視カメラ機器仕様

## システム系統図

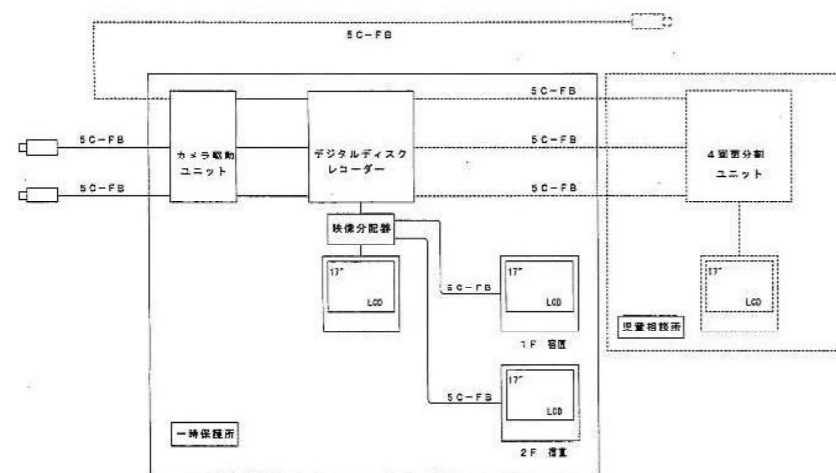

## モニター座 (1・2階直置)

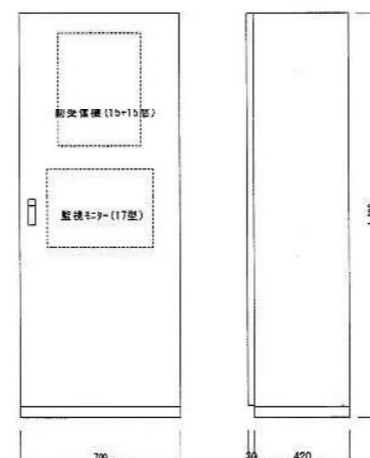

## カメラ駆動ユニット

項目	仕様
電源	AC100V 50/60Hz
入力	映像×4、アラーム×4
出力	映像×4、スポット×1、VS/VDS×1
データ	データ、アラーム×1

## デジタルディスクレコーダー

項目	仕様
電源	AC100V 50/60Hz
入力	映像×4、音声×1
出力	映像×4、音声×1
内蔵ハードディスク	160GB
機能	同時録画、再生可能
ネットワークインターフェース内蔵	(10Base-T/100Base-TX)

## 17型LCDモニター

項目	仕様
LCDディスプレイ	17型 TFT
画素数	1280×1024 (SXGA)
入力端子	ビデオ×1、Sビデオ×1、VGA×1、音声×1
コンポーネント	(Y/Pb/Pr) ×1
出力端子	ビデオ×1、音声×1
スピーカー出力	0.5W
機能	入力選択、ピクチャーインピクチャー

## 映像分配器

項目	仕様
映像入力	1回路 (スイッチ切替で2回路)
映像出力	1 入力時: 6回路 2 入力時: 5回路

## カラーカメラ

項目	仕様
電源	専用電源より供給
撮像素子	1/3型 インターラインCCD
解像度	水平: 480本 垂直: 550本以上 (中心部)
最低照度	1.0ルクス (WIDE時)
S/N	50dB (AGC OFF時)
機能	フリッカーレス: 入/切、露光: 強/弱
追従補正	入/切、LED: 入/切
耐水性	カメラ本体部 JIS-C-0920
IP66	(指定の設置方法による)

## 電話設備機器仕様

項目	仕様
デジタルボタン電話機	9台
デジタルボタン電話機 (停電用)	2台
方式	デジタル式
外線ボタン	24キー
表示	漢字表示

## ドアホン

項目	仕様
ドアホン	2台

## 弱電端子盤

名称	電話	放送	テレビ	備考
T-1	20P	10P	分岐器×1	
T-2	10P	10P	分岐器×1	

電気設備工事設計施工 静岡県知事許可 (特) 第4号

府中電機工業株式会社

静岡県英区草深町21番2号 TEL(054)245-3678 FAX(054)247-1886


担当 中田 補尺 作図年月日

工事名 平成19年度 子子支 第2号 児童・障害者更生相談所、一時保護所電気工事  
図面名 一時保護所棟 弱電設備機器仕様竣工図面 図面 NO E-27-32


一時保護所

286-91918



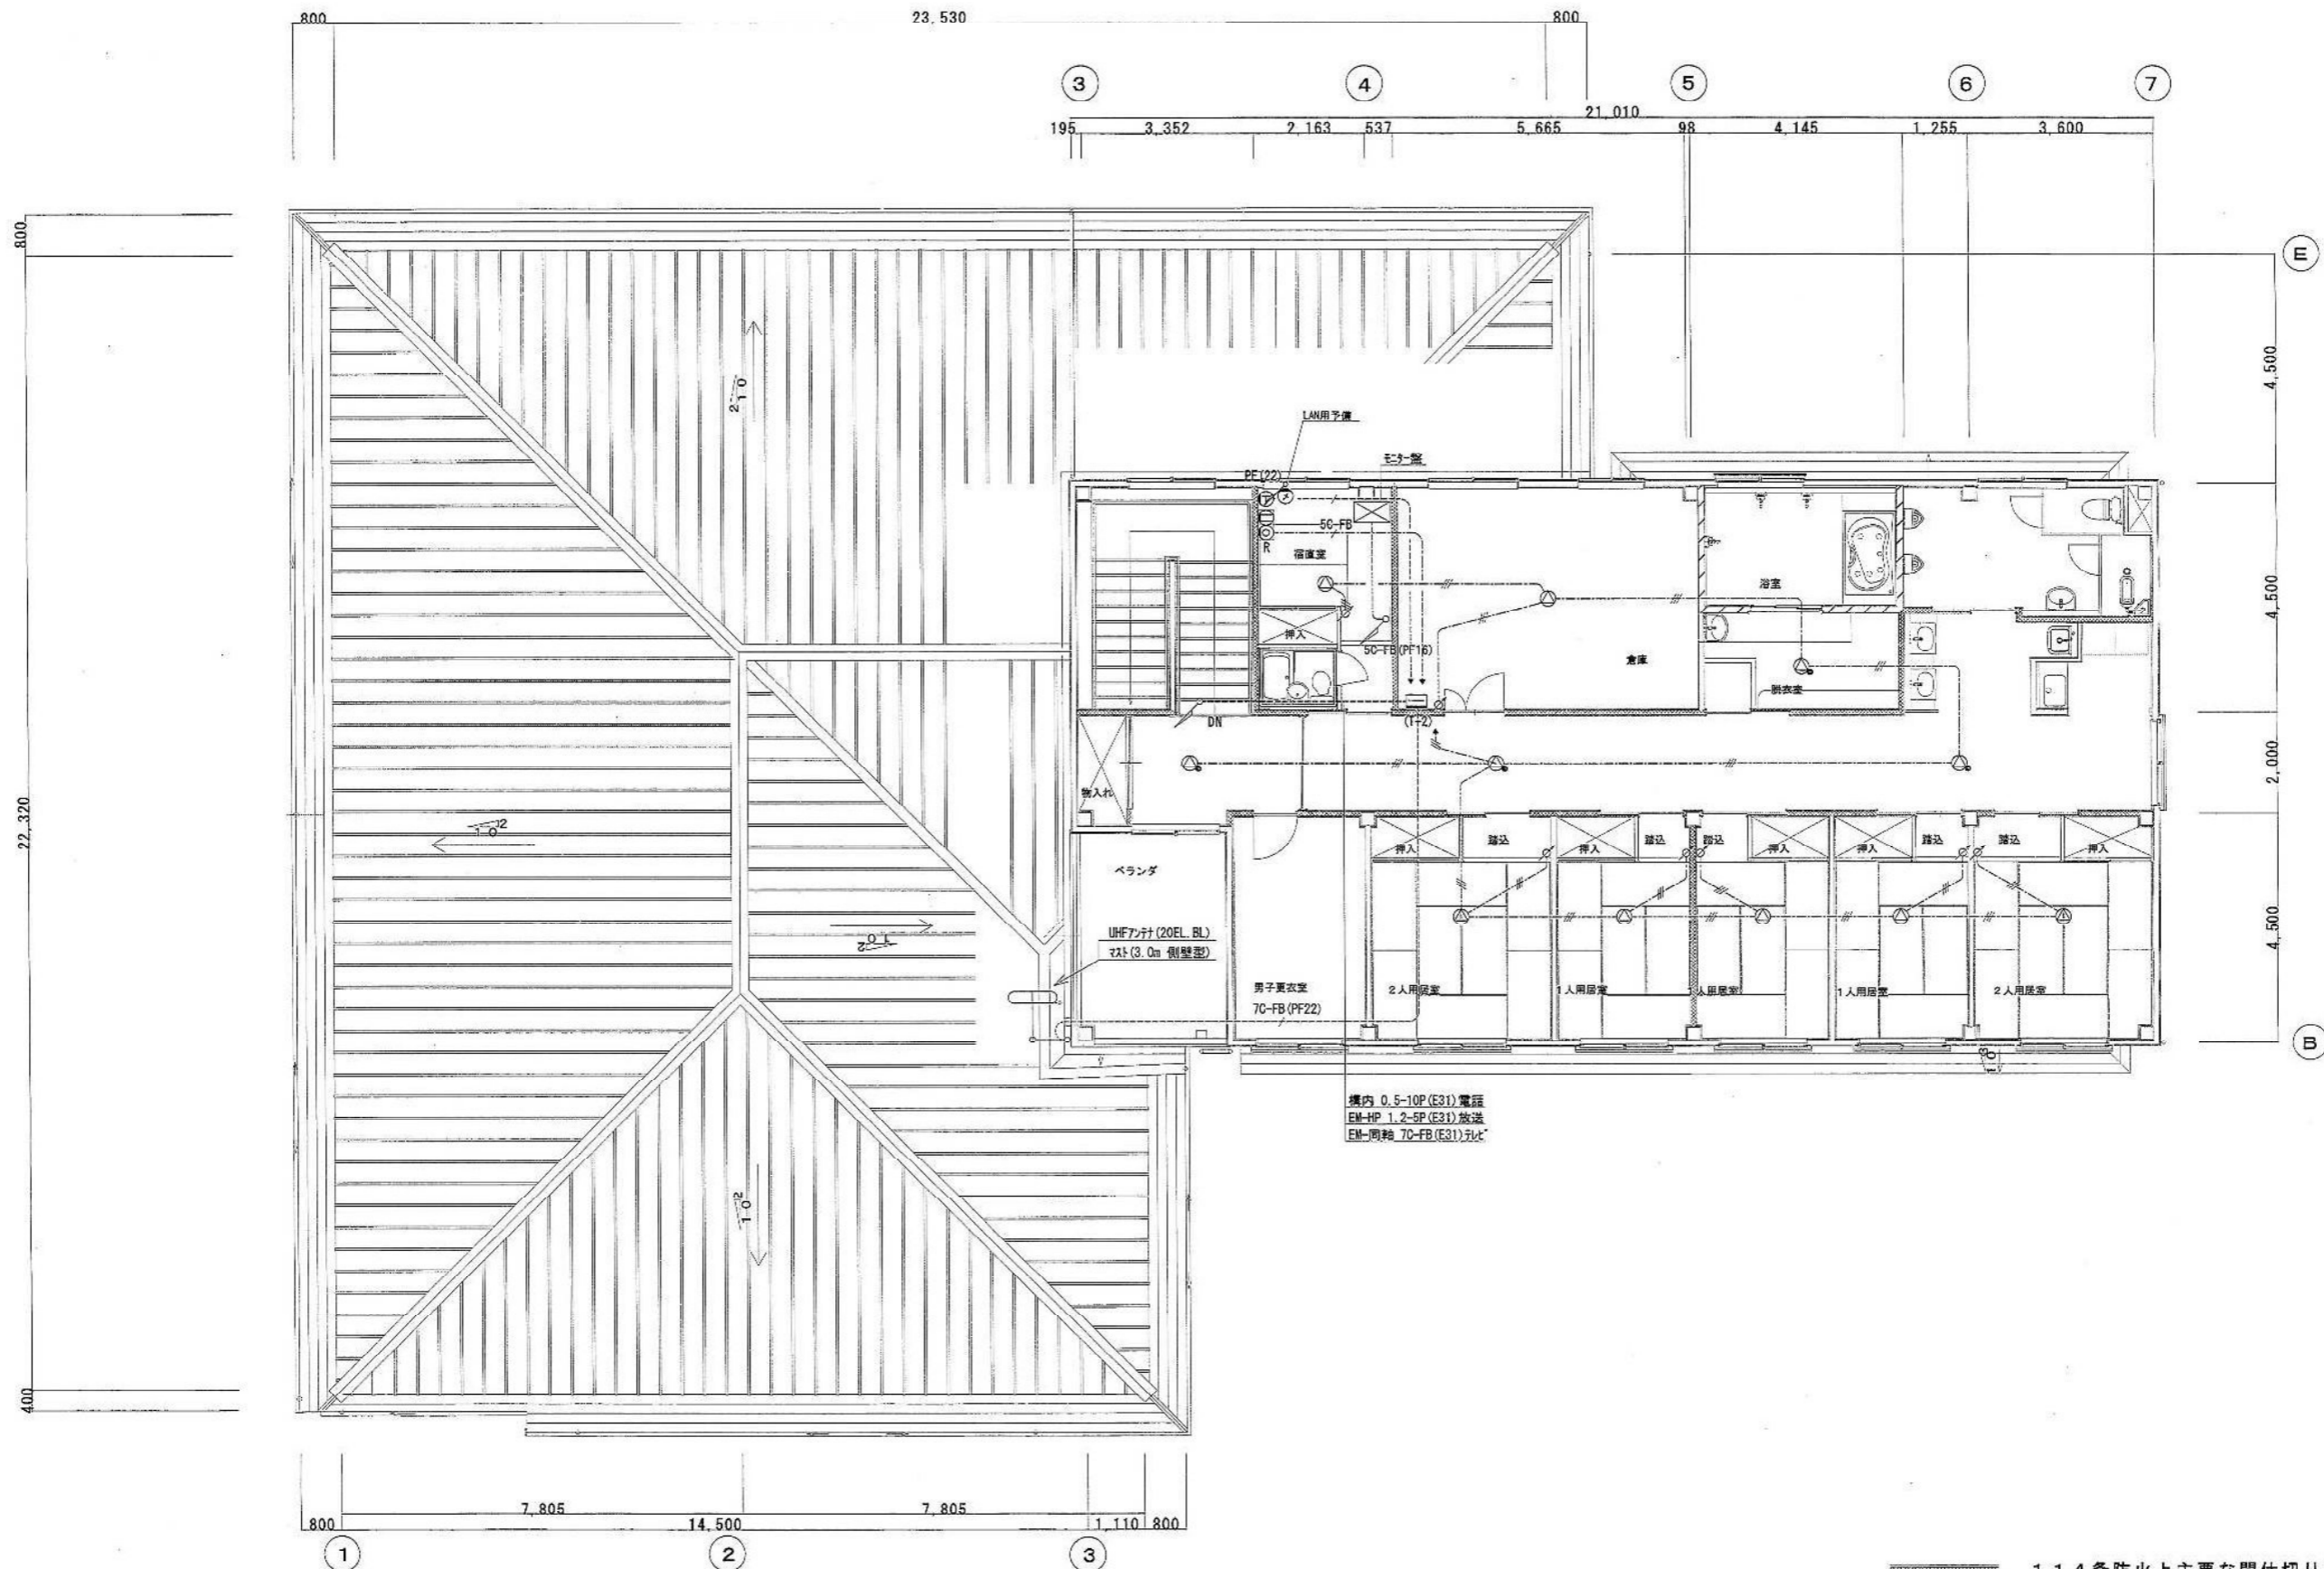


<p>一時保護所</p> <p>286-91920</p>	<p>電気設備工事設計施工 静岡県知事許可 (特) 第4号</p> <p>府中電機工業株式会社</p> <p>静岡市葵区東草深町21番2号 TEL(054)245-3678 FAX(054)247-1886</p>	<p>担当 中田</p> <p>縮尺 1/60</p> <p>作図年月日</p>	<p>工事名 平成19年度 子子支 第2号 児童・障害者更生相談所、一時保護所電気工事</p> <p>図面名 一時保護所棟 2階 弱電配線竣工図面</p> <p>図面 NO E-29-32</p>
-------------------------------	---	--	--

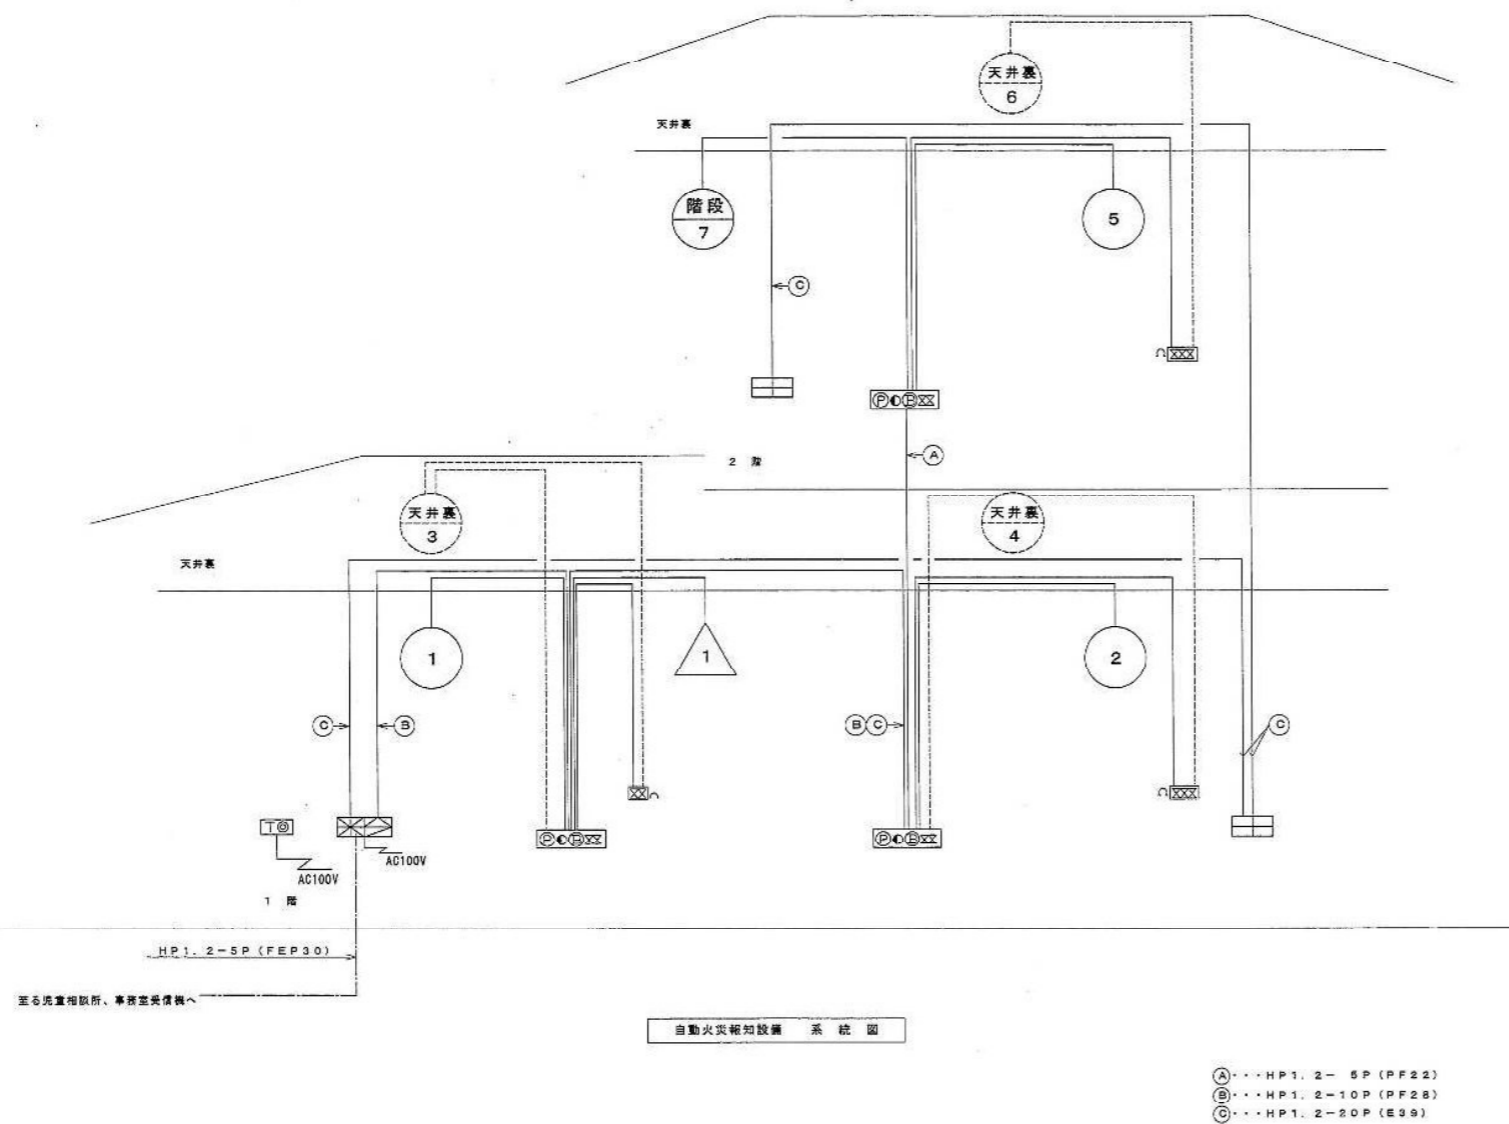


凡 例		
記 号	名 称	備 考
	複 合 受 信 機	P 型 1 級 2 5 回 線
	火 災 警 報 機	自 火 報 1 5 回 線、警 報 1 0 回 線 (ガ ス 漏 1 回 線)
	火 災 警 報 機	警 報 型 自 火 報 1 5 回 線、警 報 1 5 回 線
	電 鈴	D C 2 4 V、φ 1 5 0 m m
	警 示 灯	A C / D C 2 4 V、L E D
	発 信 機	P 型 1 級
	差 動 式 分 布 型 感 知 器	2 種
	差 動 式 ス ポ ッ ト 型 感 知 器	2 種
	定 温 式 ス ポ ッ ト 型 感 知 器	特 種
	定 温 式 ス ポ ッ ト 型 感 知 器	特 種 防 水 型
	定 温 式 ス ポ ッ ト 型 感 知 器	1 種 防 水 型
	光 電 式 ス ポ ッ ト 型 感 知 器	2 種
	終 端 抵 抗	
	立 ち 上 げ ・ 引 き 下 げ	
	配 管 配 線	
	空 気 管	天 井 裏
	ブ ル ボ ッ ク ス	
	機 器 収 容 函	増 込 型 (P) (U) (E) 増 込 型
	警 戒 区 域 番 号	1 ~ 7
	警 戒 区 域 番 号	天 井 裏
	警 戒 区 域 番 号	
	火 災 通 報 装 置	注 記 参 照
	ガ ス も れ 検 知 器	都 市 ガ ス 用 A C 1 0 0 V 型 移 接 接 点 付
	ガ ス も れ 警 戒 区 域 番 号	移 接 信 号 1

- 註 記
- 特記なき記録は、AEO. 9-2C、AEO. 9-4Cとする。
  - 機器収納等からの配線・空気管の立上げ引下げ部分は、PF管保護とする。
  - 児童相談所からの配線、信号内容は、「児童相談所の受信機が受信した火災信号・他警報」の代表信号を送信し、当館受信機での受信対応は、児童相談所の火災・警報として、No.11からの運動器作動表示回路分での表示を行ない、音響は受信機・表示機のみが鳴動とさせる。
  - 火災通報装置は手動式とし、自動火災報知機とは運動しないものとする。

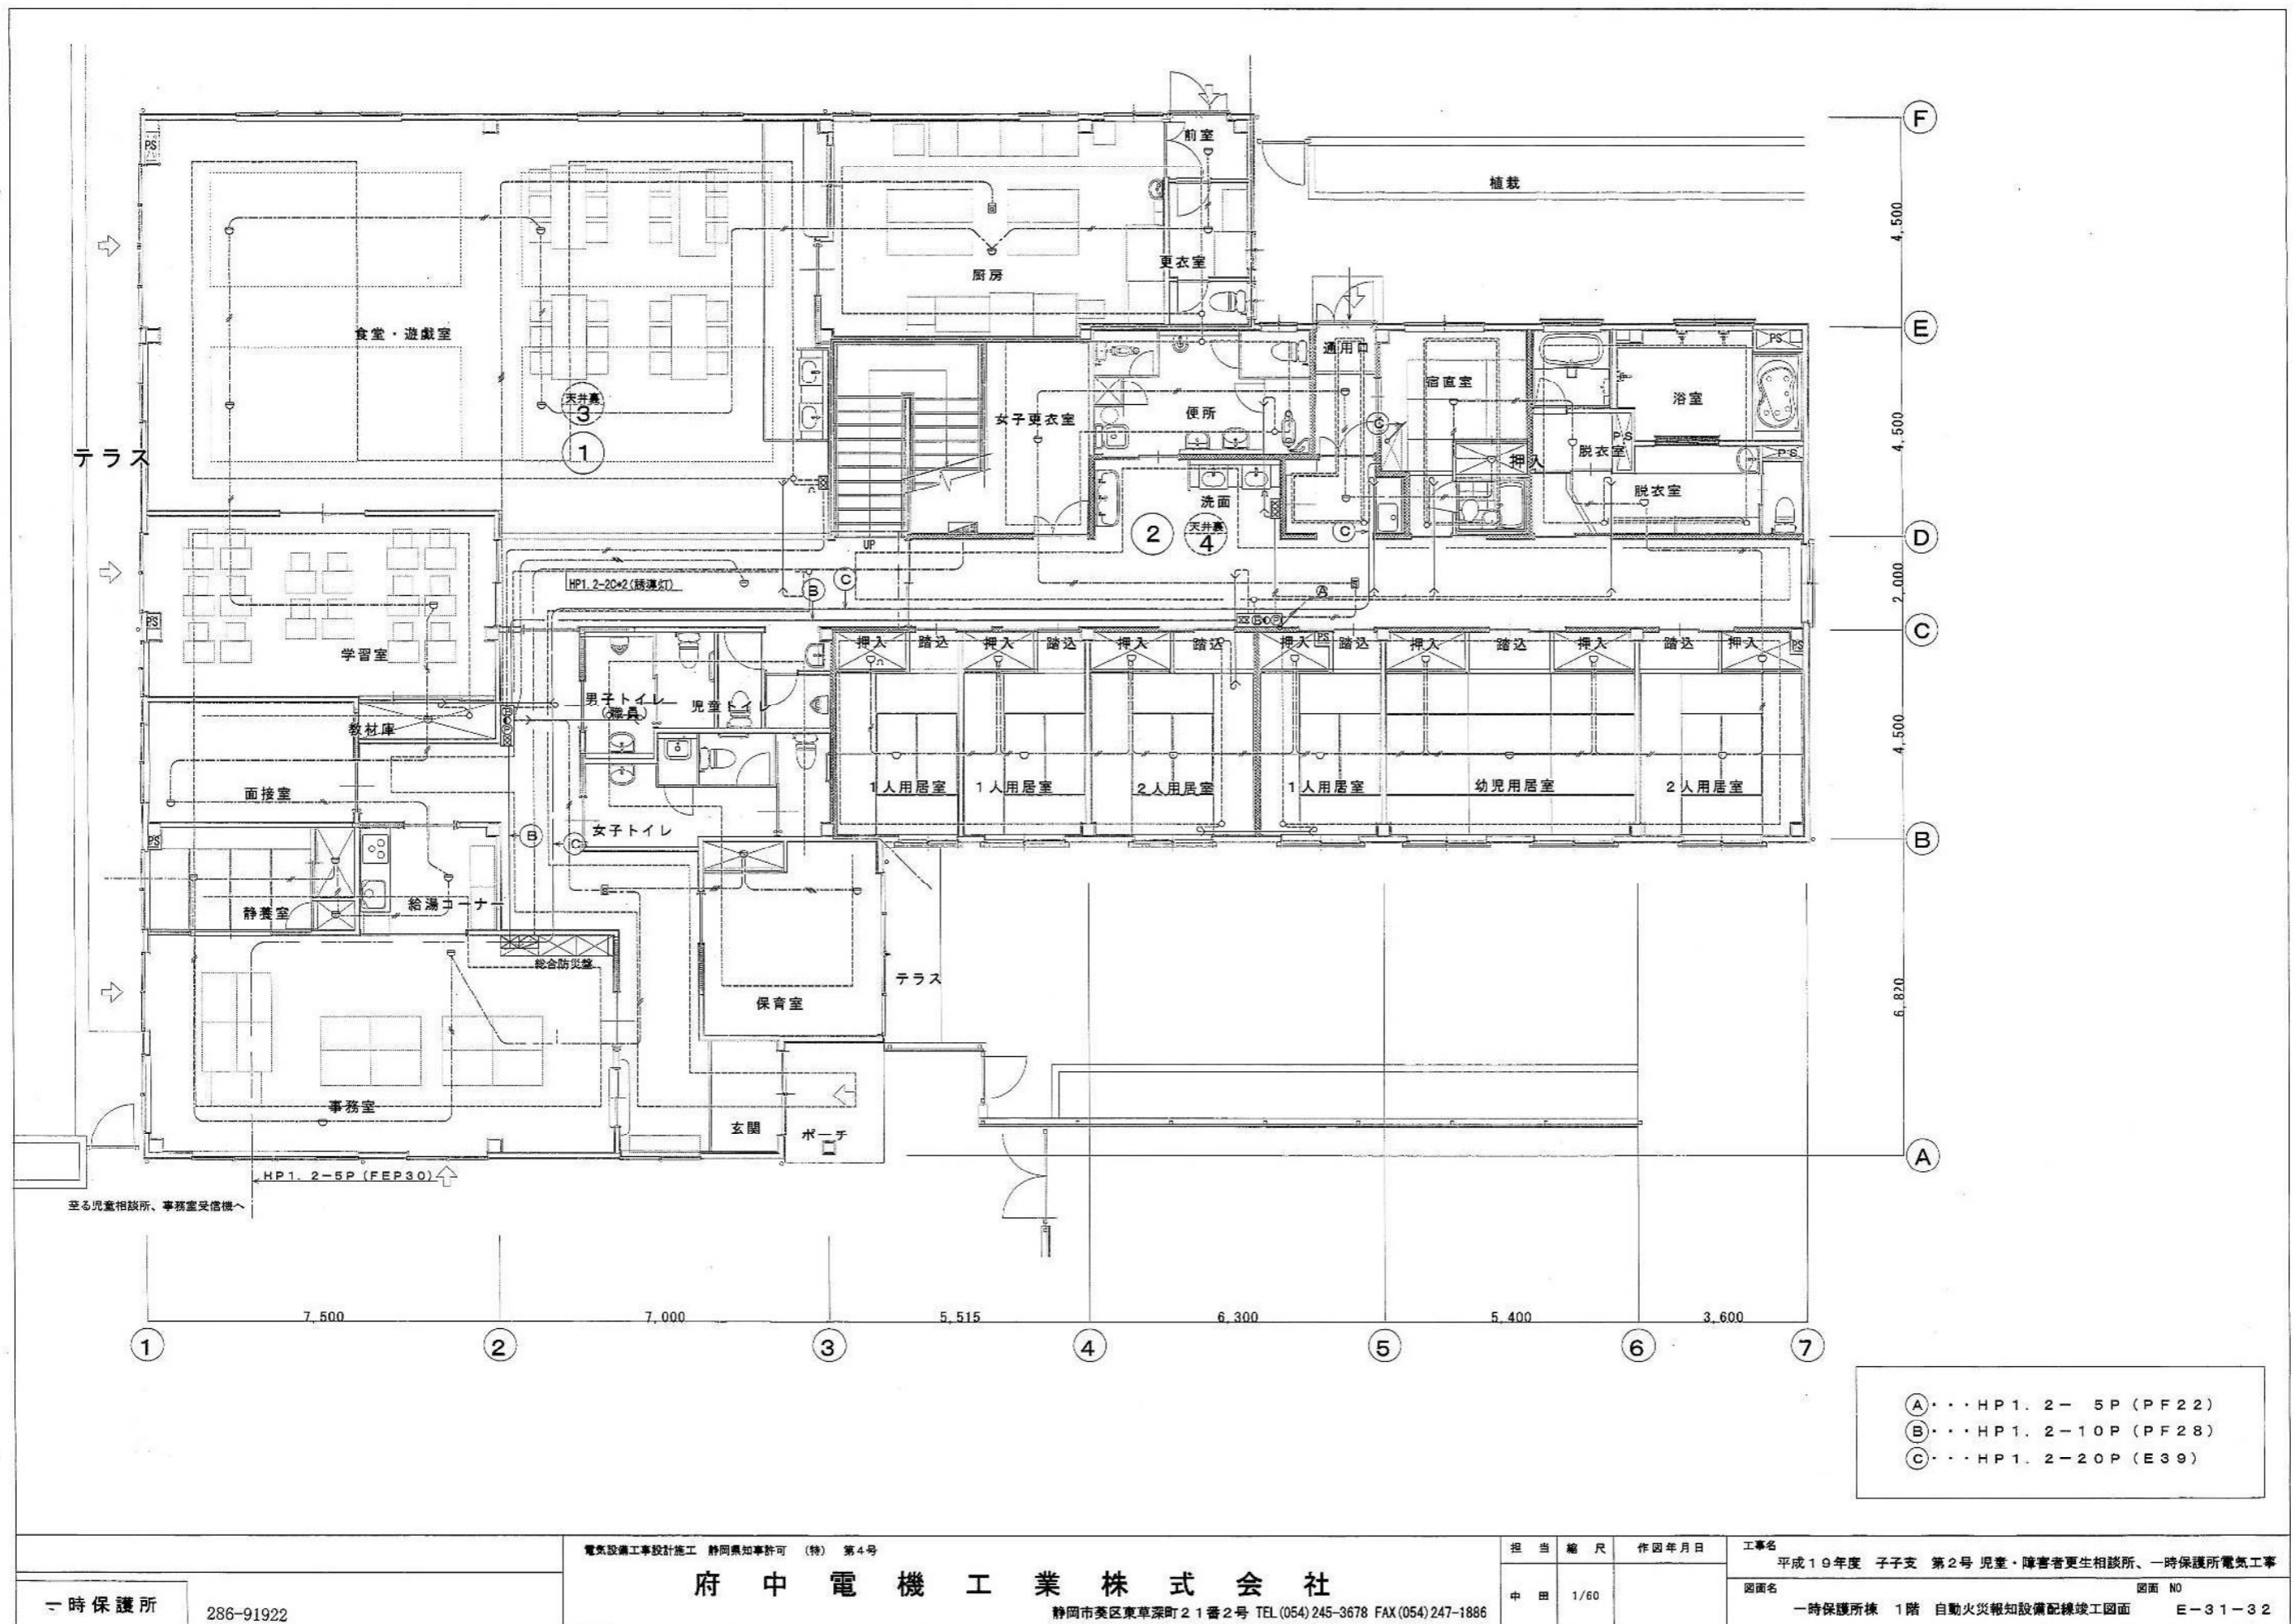


- A・・・HP1.2-5P (PF22)  
B・・・HP1.2-10P (PF28)  
C・・・HP1.2-20P (E39)

一時保護所		電気設備工事設計施工 静岡県知事許可 (特) 第4号		担当	縮尺	作図年月日	工事名
286-91922		府中電機工業株式会社		中田	1/60		平成19年度 子子支 第2号 児童・障害者更生相談所、一時保護所電気工事
		静岡市葵区東草深町21番2号 TEL (054) 245-3678 FAX (054) 247-1886					図面名
							一時保護所棟 1階 自動火災報知設備配線竣工図面
							図面 NO
							E-31-32

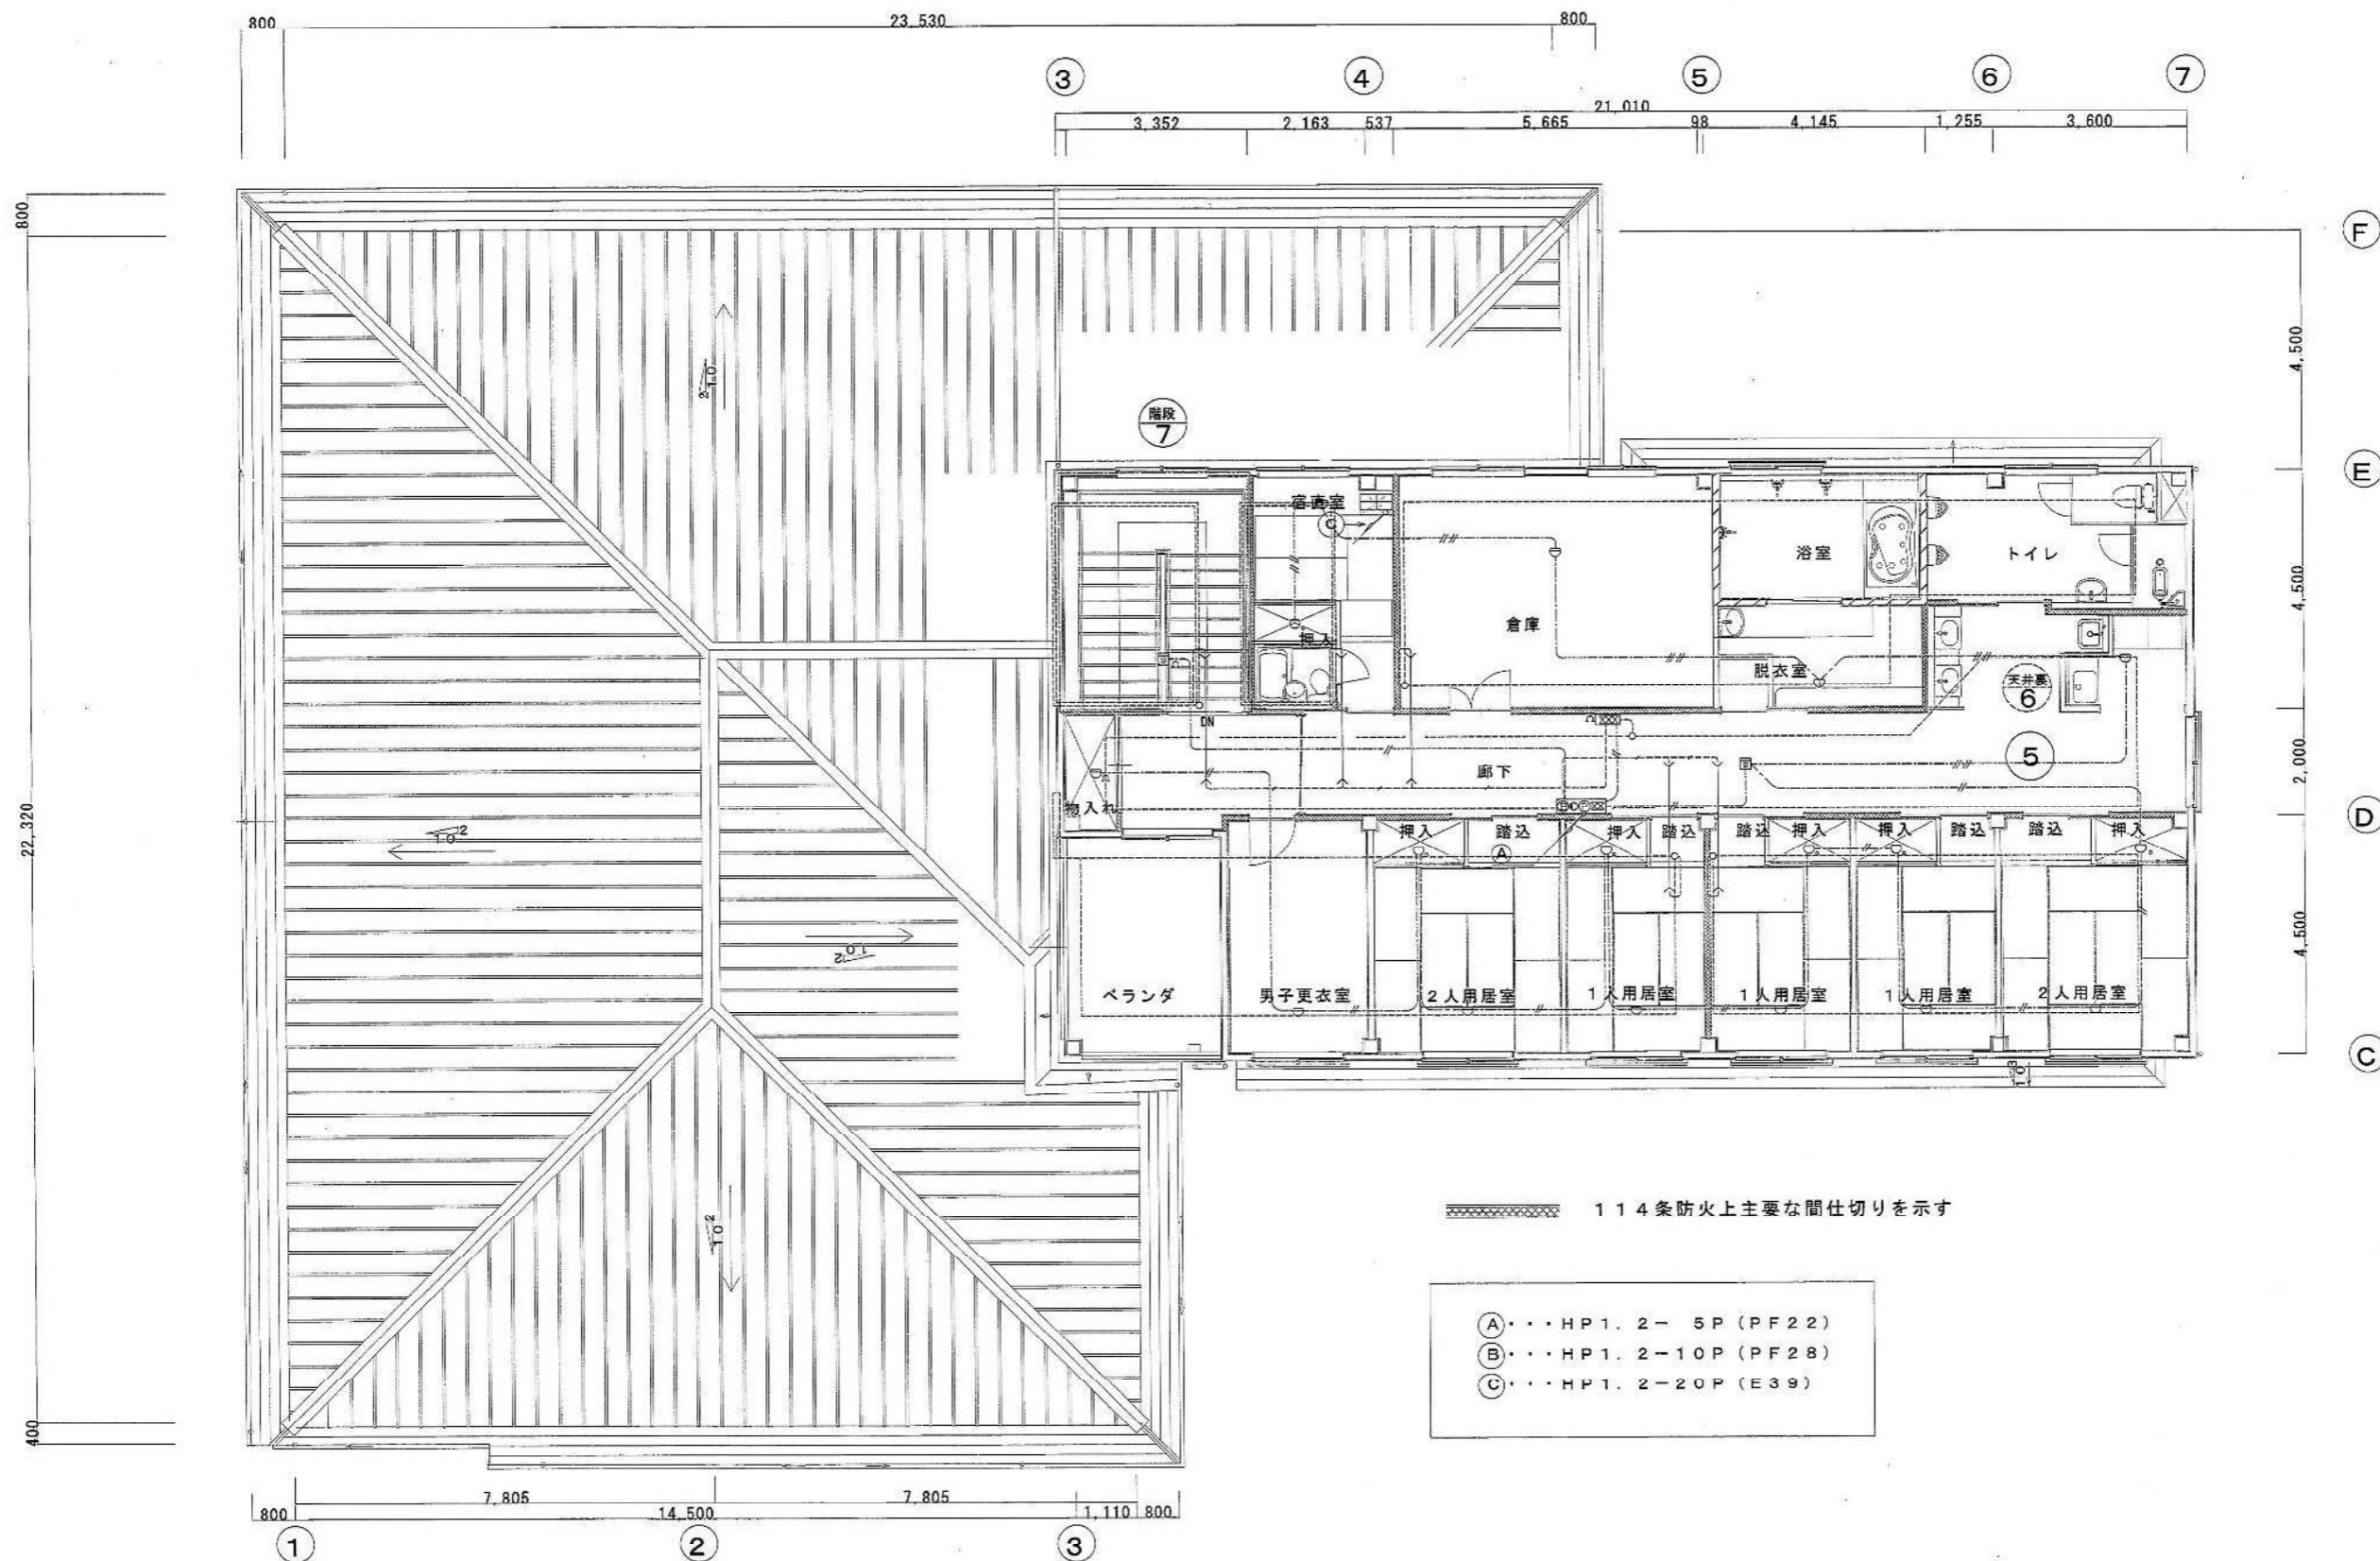

一時保護所	286-91923	電気設備工事設計施工 静岡県知事許可 (特) 第4号 <b>府中電機工業株式会社</b> 静岡市葵区東草深町21番2号 TEL.(054)245-3678 FAX.(054)247-1886	担当 縮尺 作図年月日 中田 1/60	工事名 平成19年度 子子支 第2号 児童・障害者更生相談所、一時保護所電気工事 図面名 一時保護所棟 2階 自動火災報知設備配線竣工図面 図面 NO E-32-32
-------	-----------	---	------------------------	--

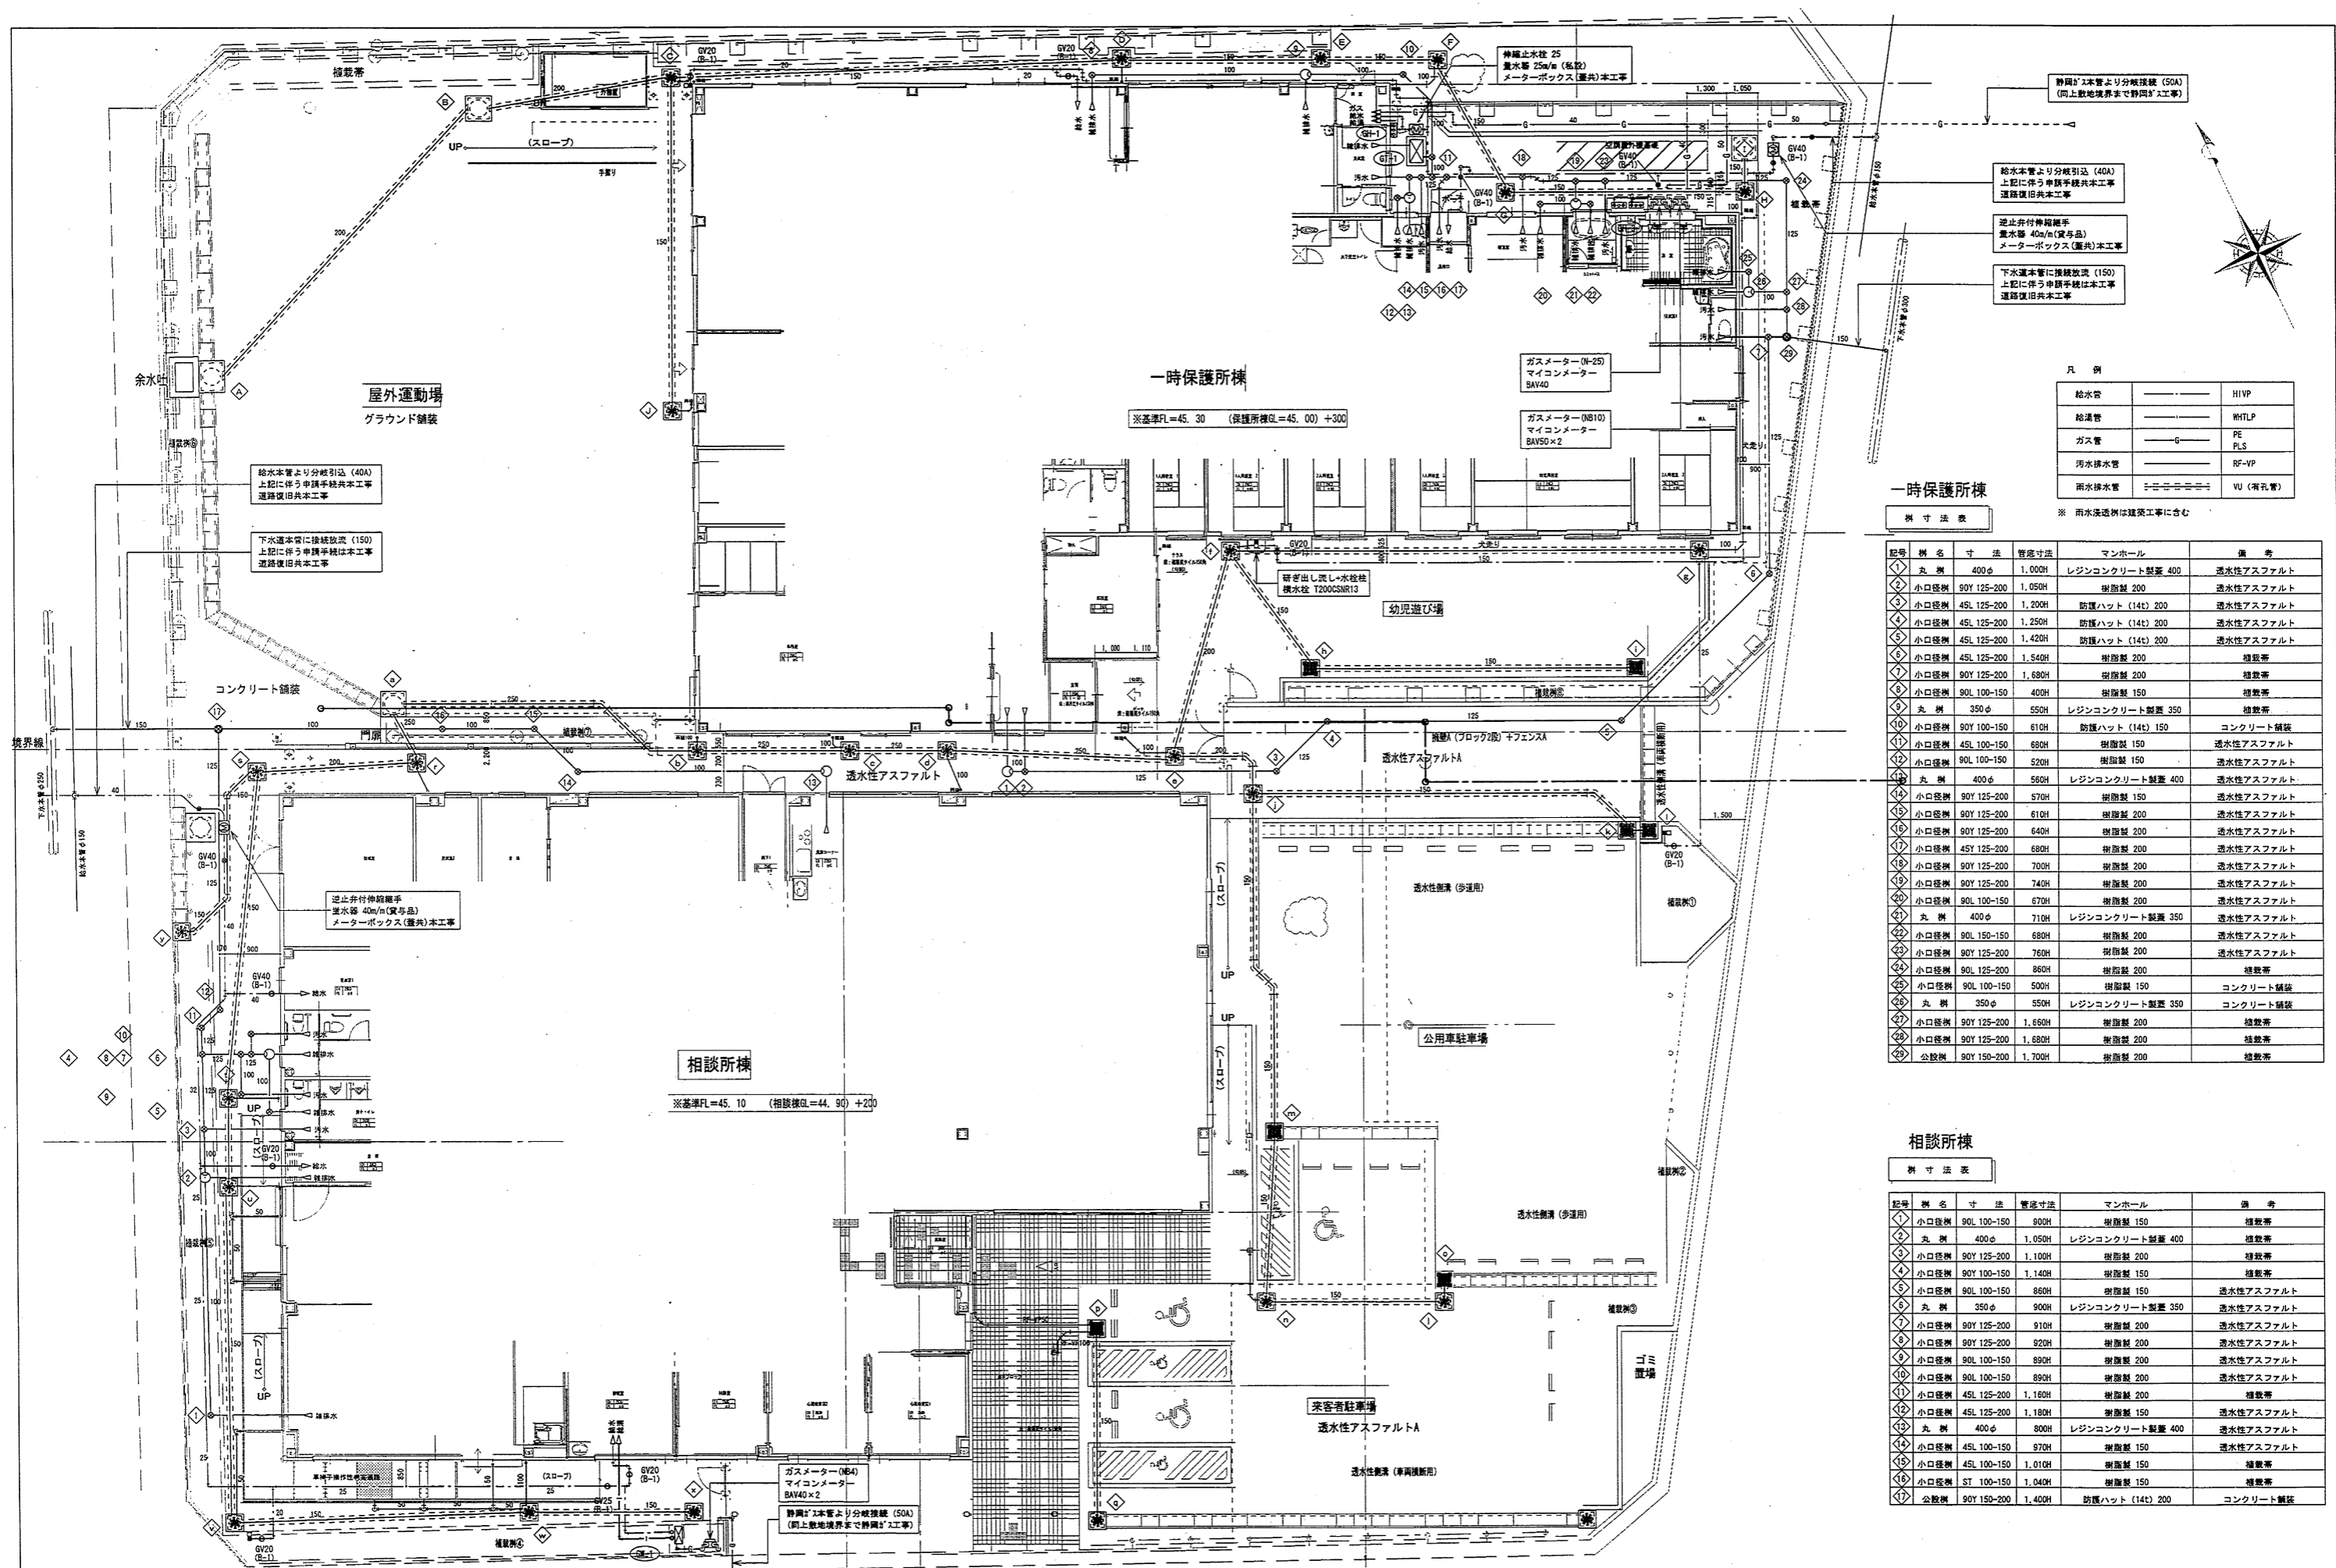

凡 例

給水管	———	H1VP
給湯管	———	WH1LP
ガス管	———	PE
汚水排水管	———	RF-VP
雨水排水管	———	VU (有孔管)

※ 雨水透過性は建築工事を含む

一時保護所棟


樹 寸 法 表



記号	樹 名	寸 法	管径寸法	マンホール	備 考
①	丸 樹	400φ	1,000H	レジンコンクリート製蓋 400	透水性アスファルト
②	小口径樹	90Y 125-200	1,050H	樹脂製 200	透水性アスファルト
③	小口径樹	45L 125-200	1,200H	防護ハット (14c) 200	透水性アスファルト
④	小口径樹	45L 125-200	1,250H	防護ハット (14c) 200	透水性アスファルト
⑤	小口径樹	45L 125-200	1,420H	防護ハット (14c) 200	透水性アスファルト



相談所棟

樹 寸 法 表


記号	樹 名	寸 法	管径寸法	マンホール	備 考
⑰	公設樹	90Y 150-200	1,400H	防護ハット (14c) 200	コンクリート舗装

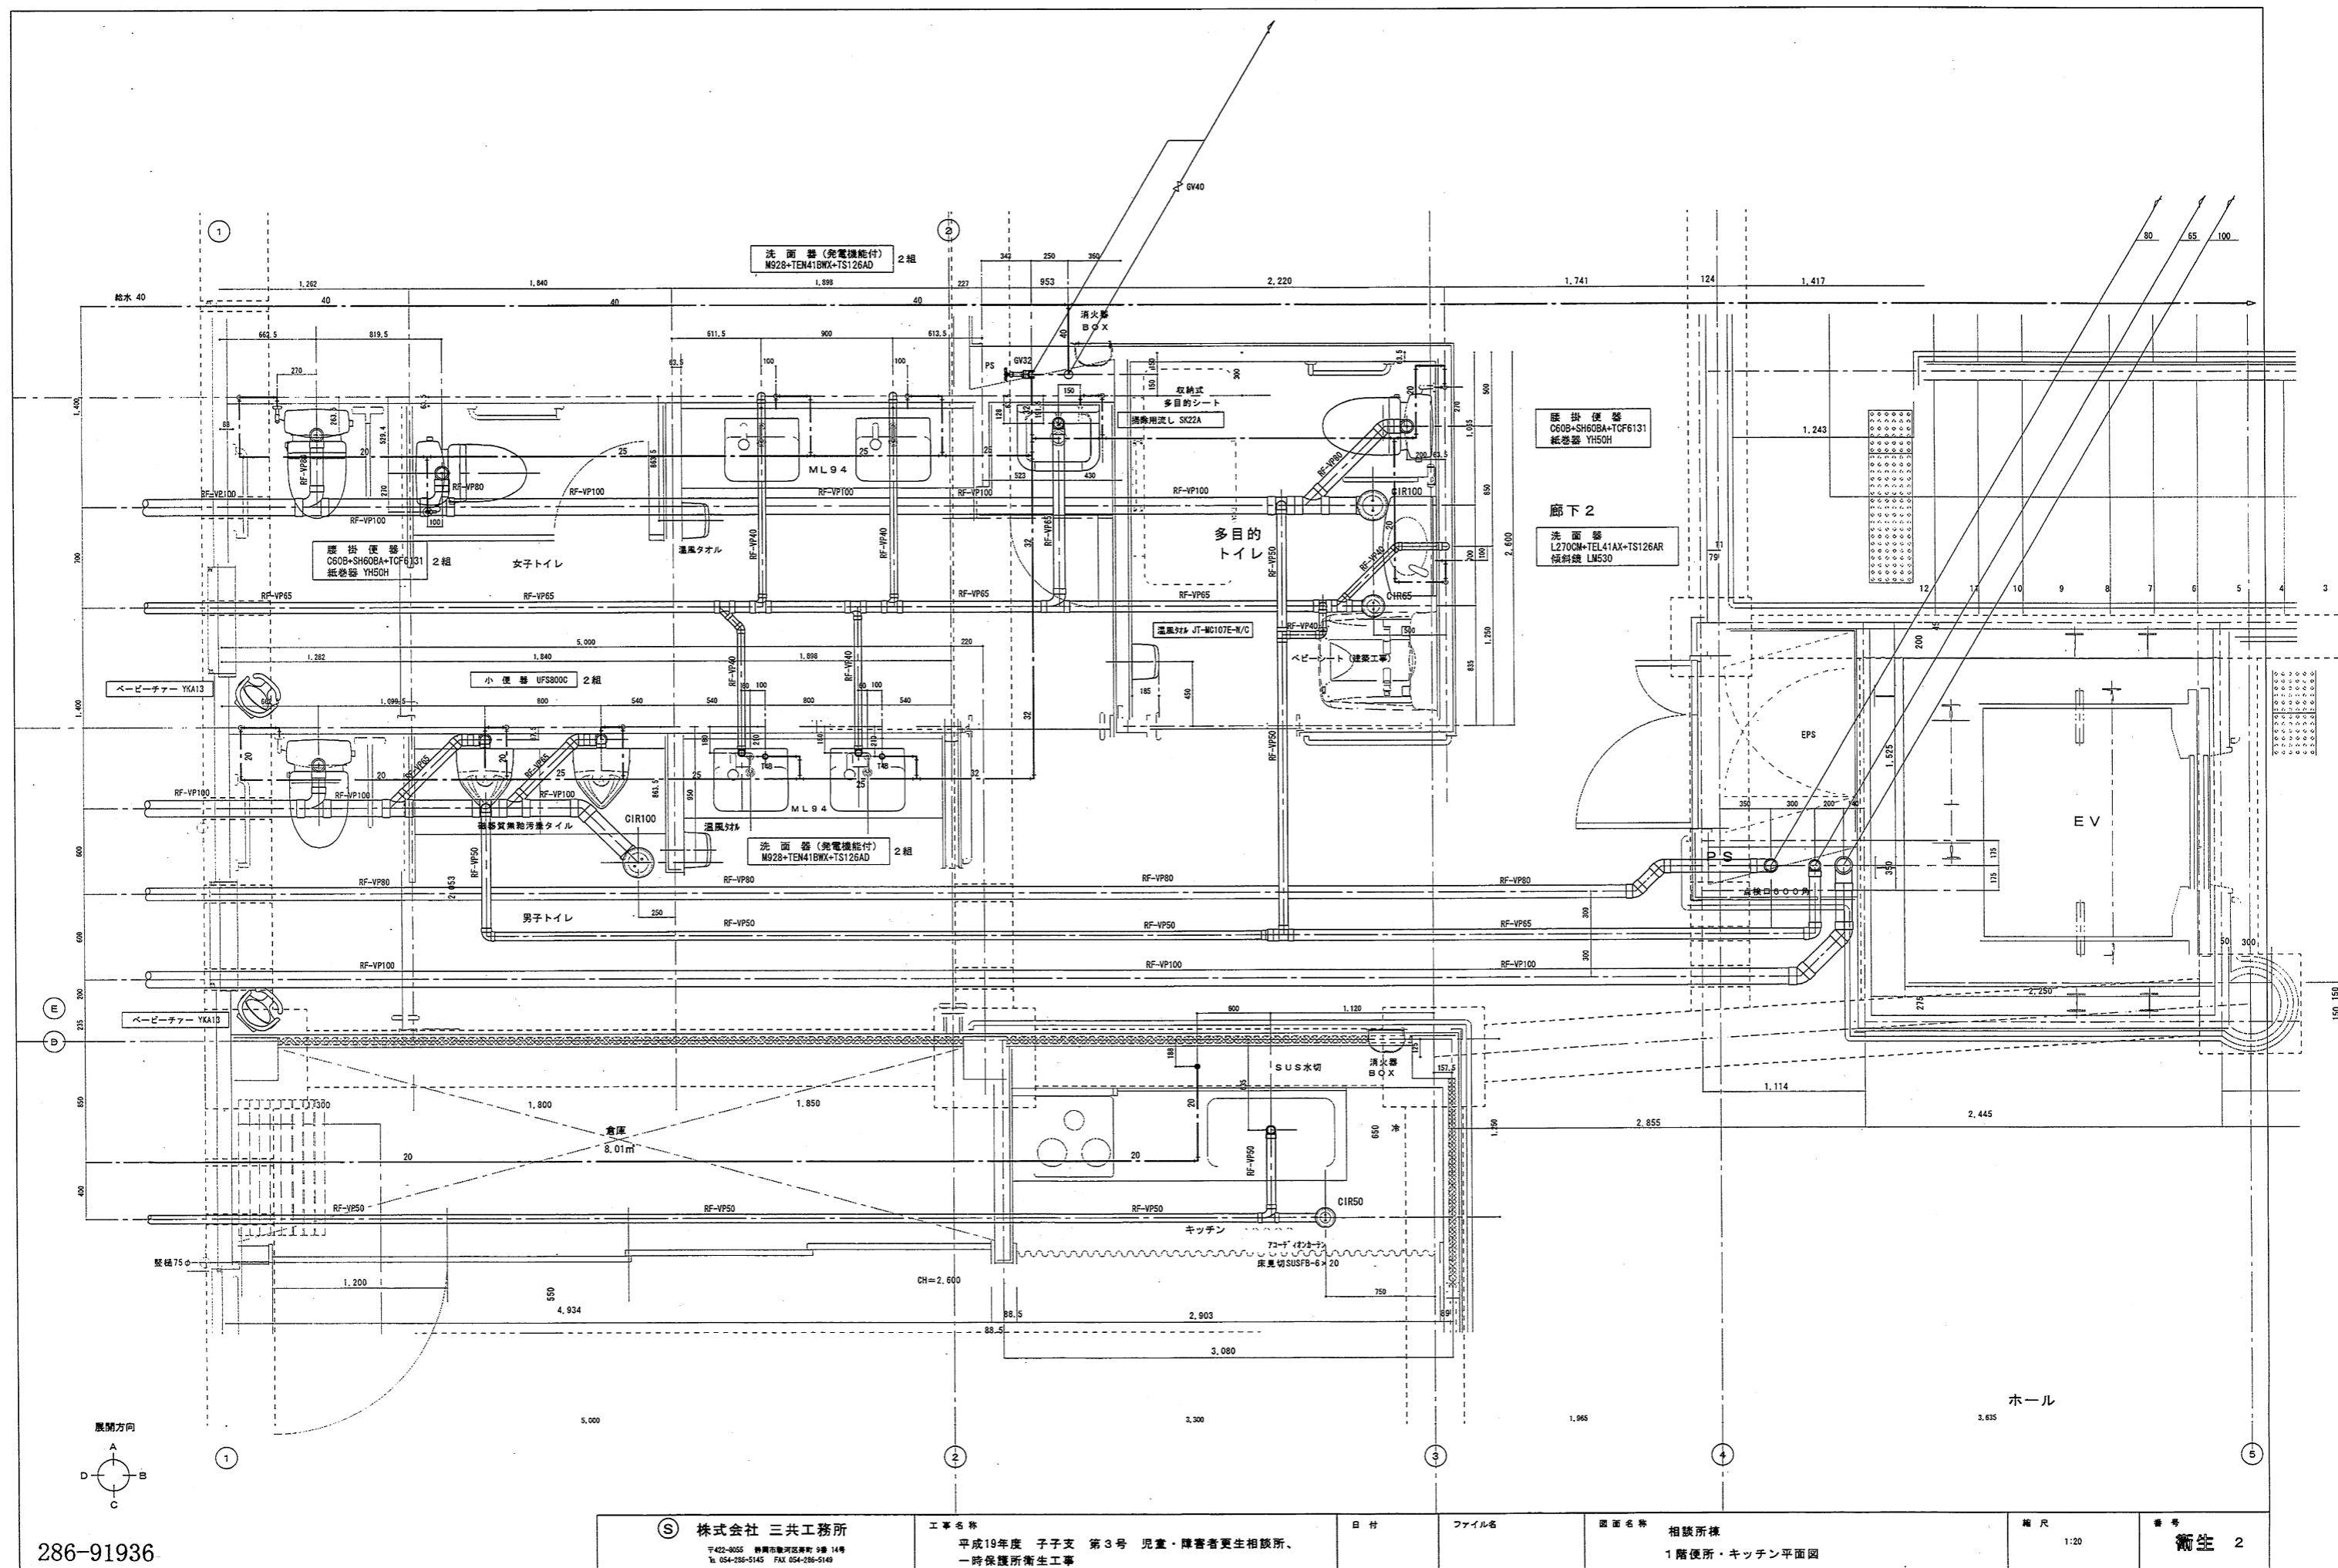

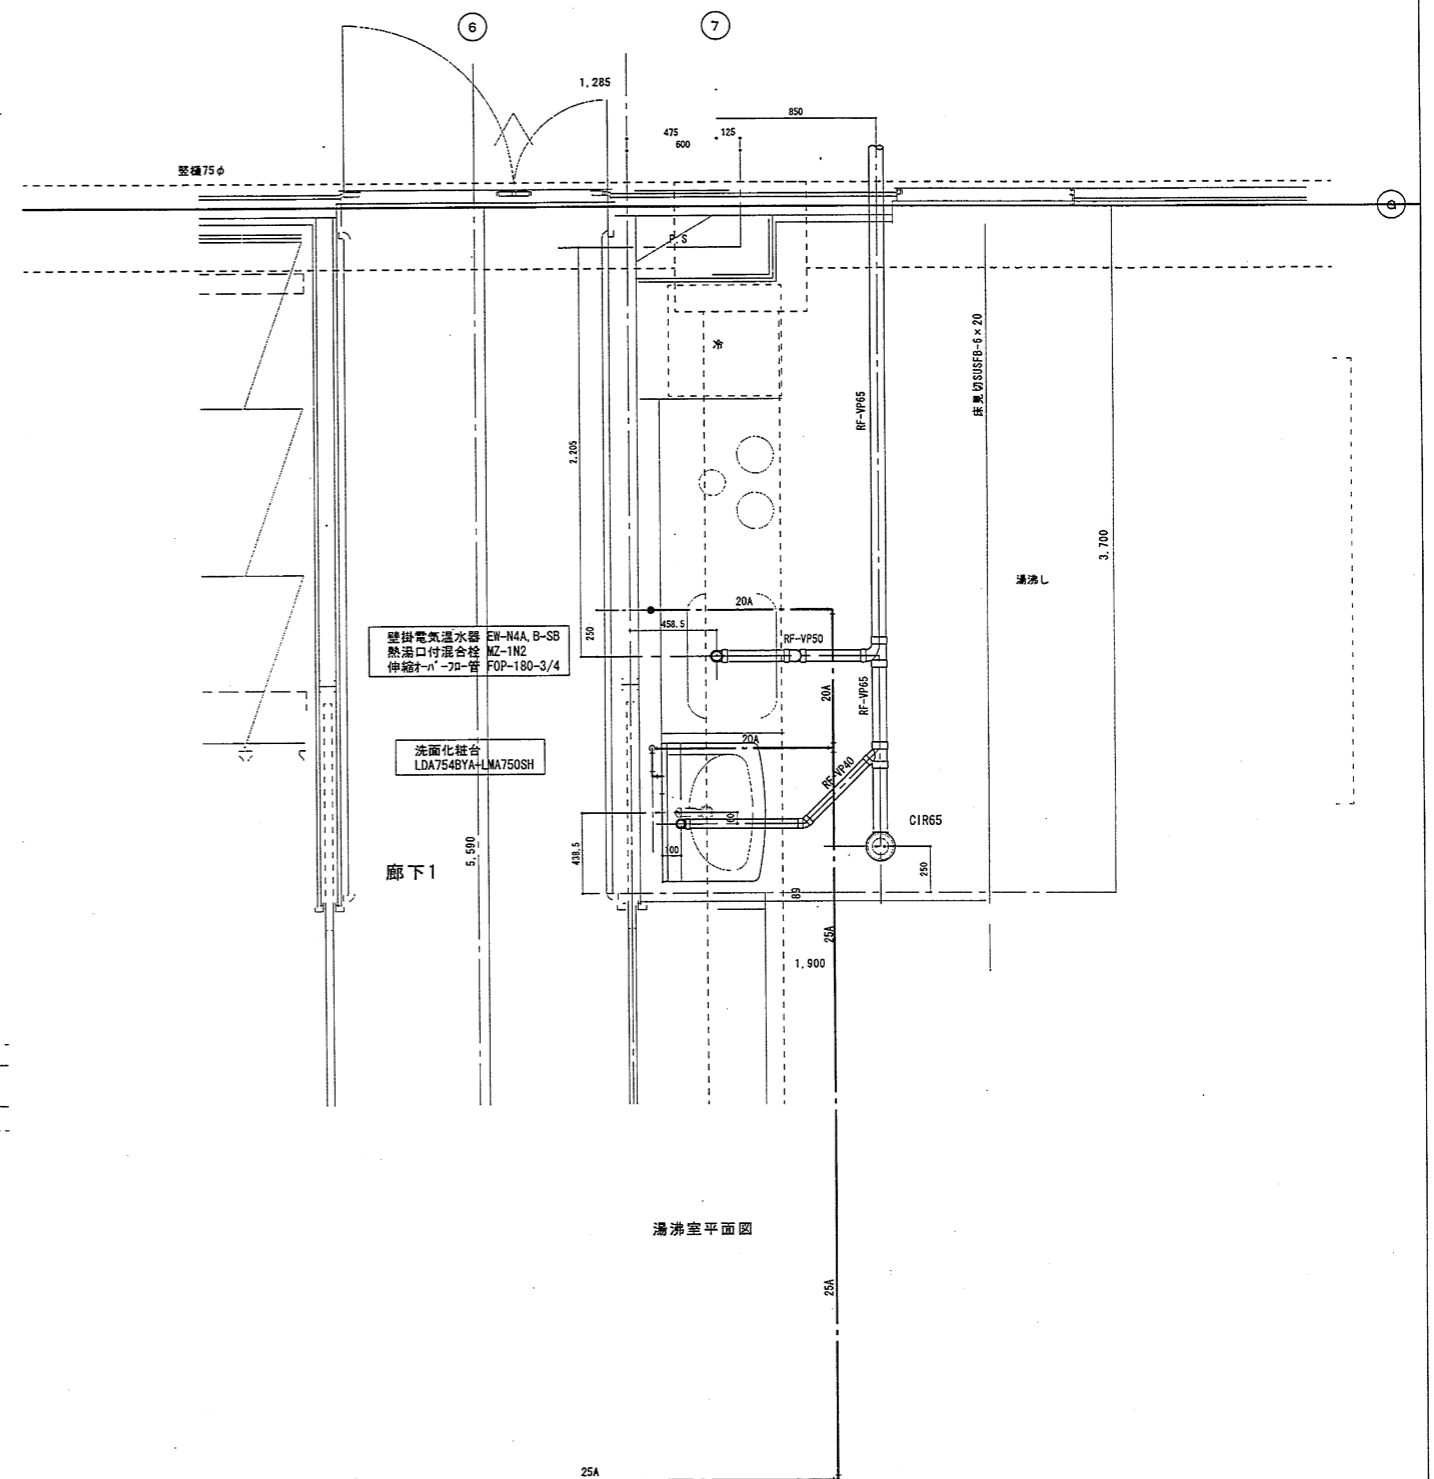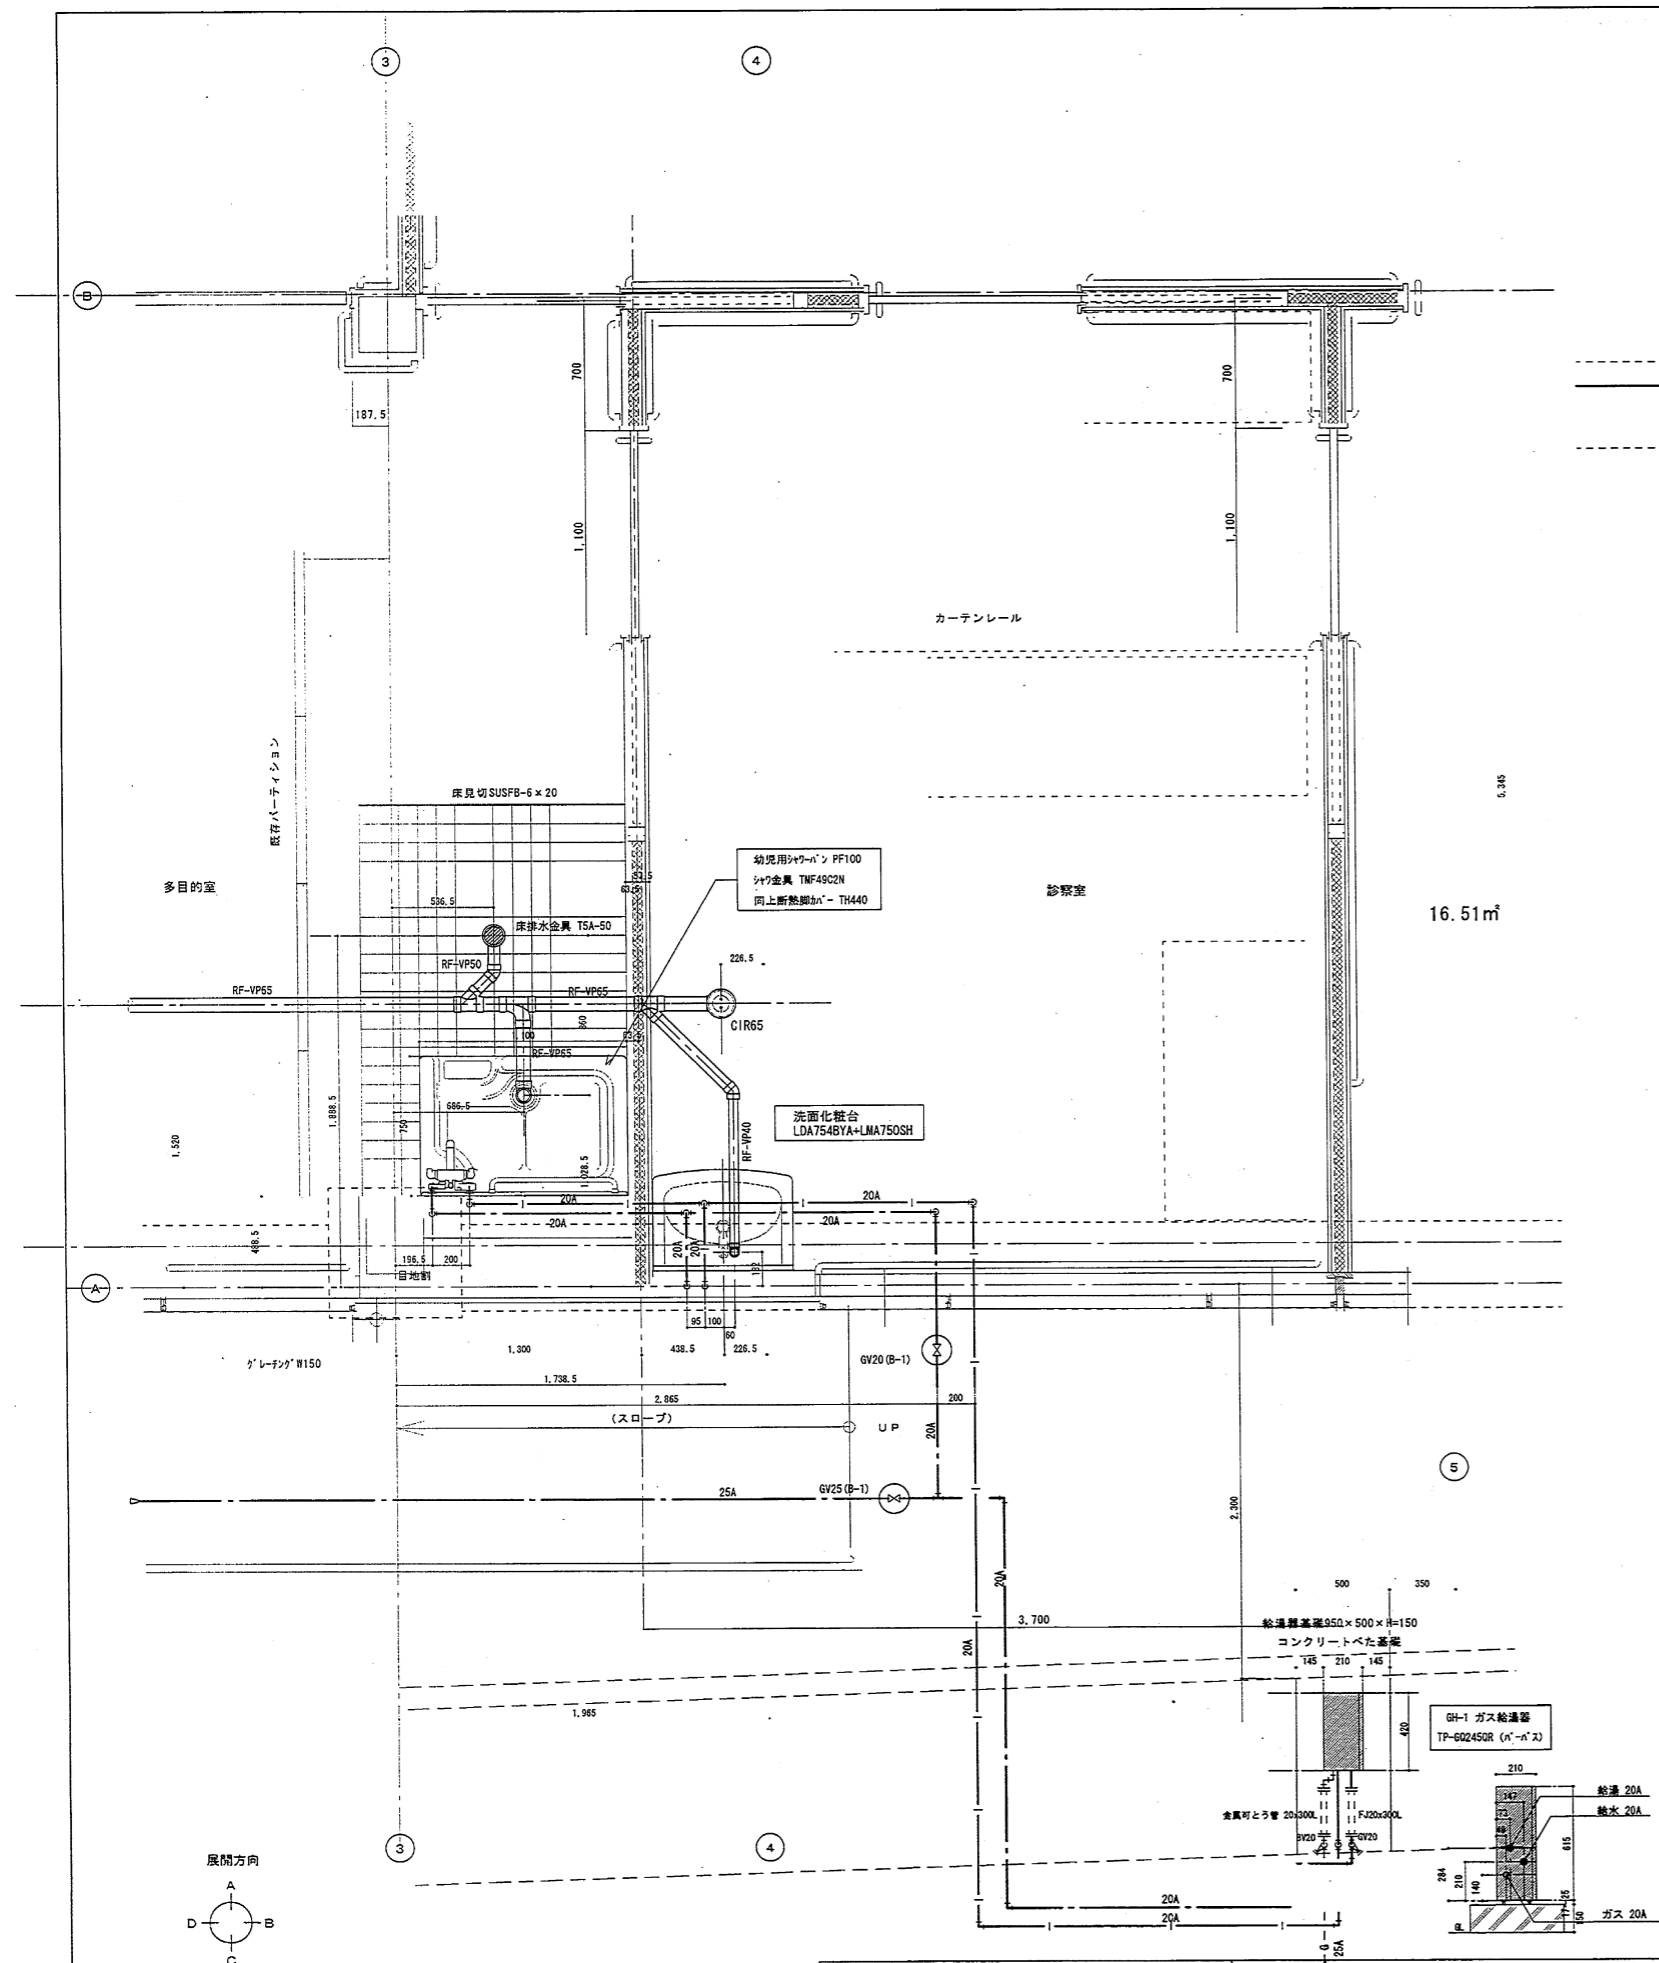


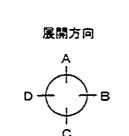
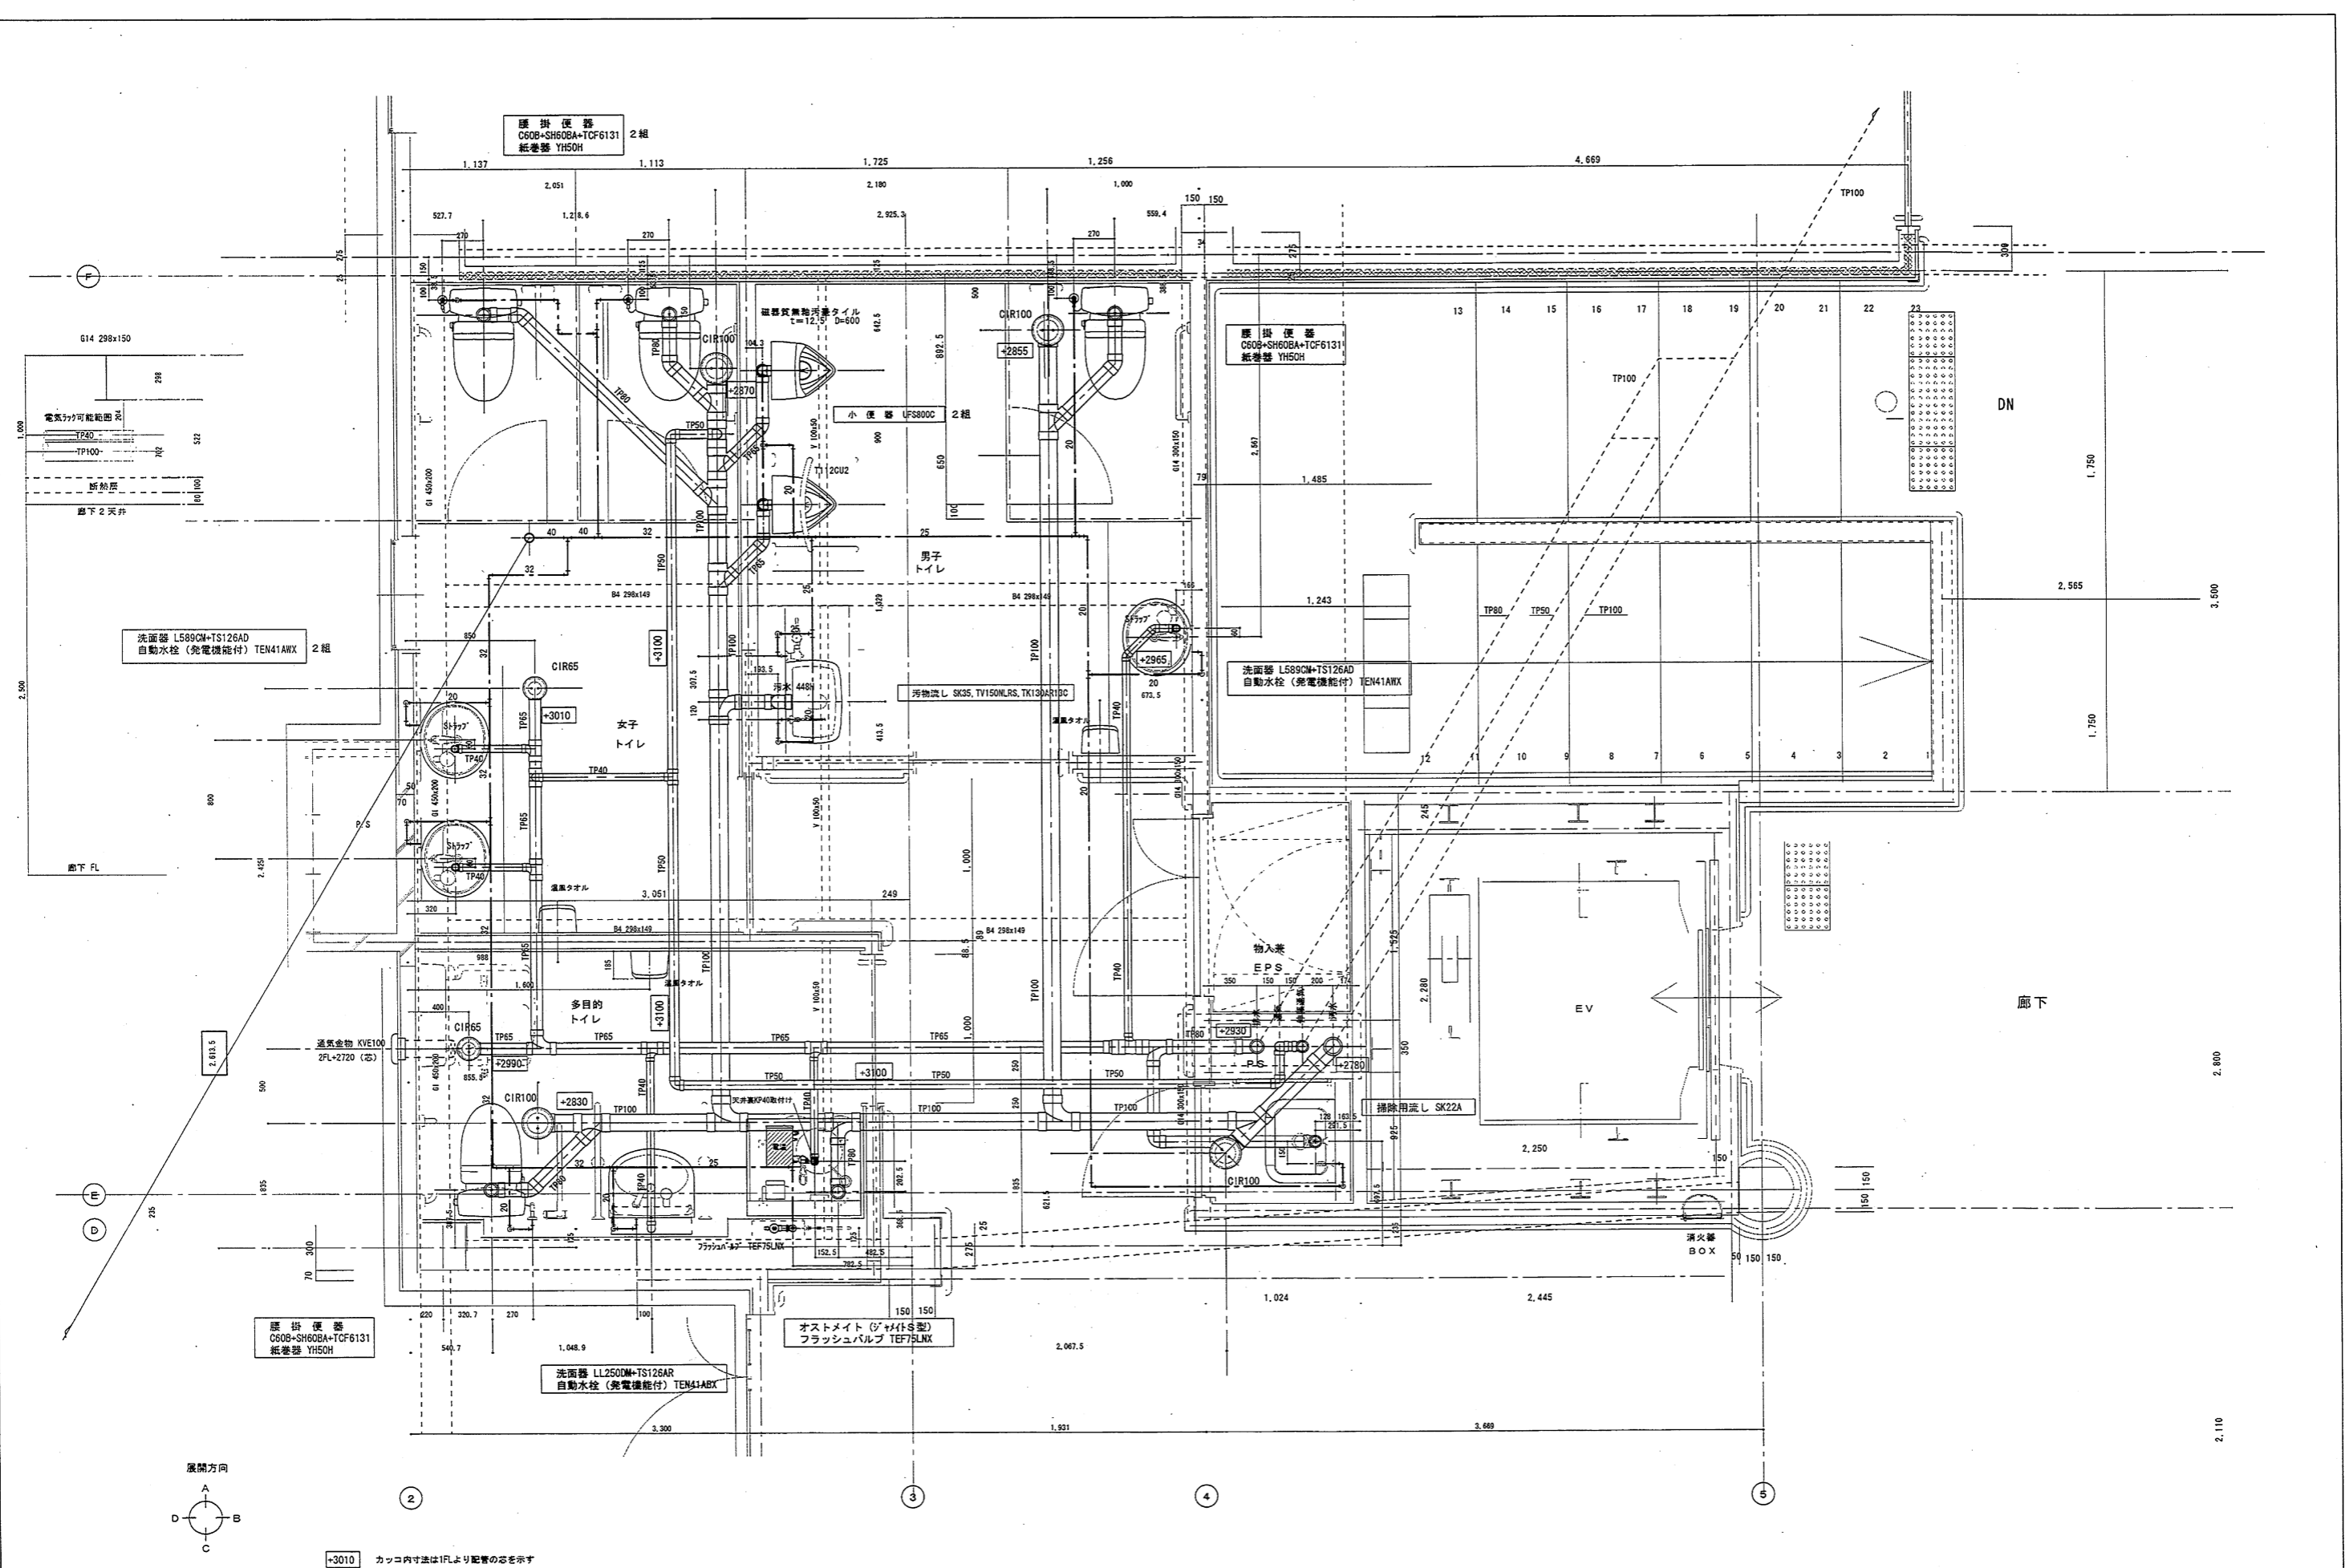




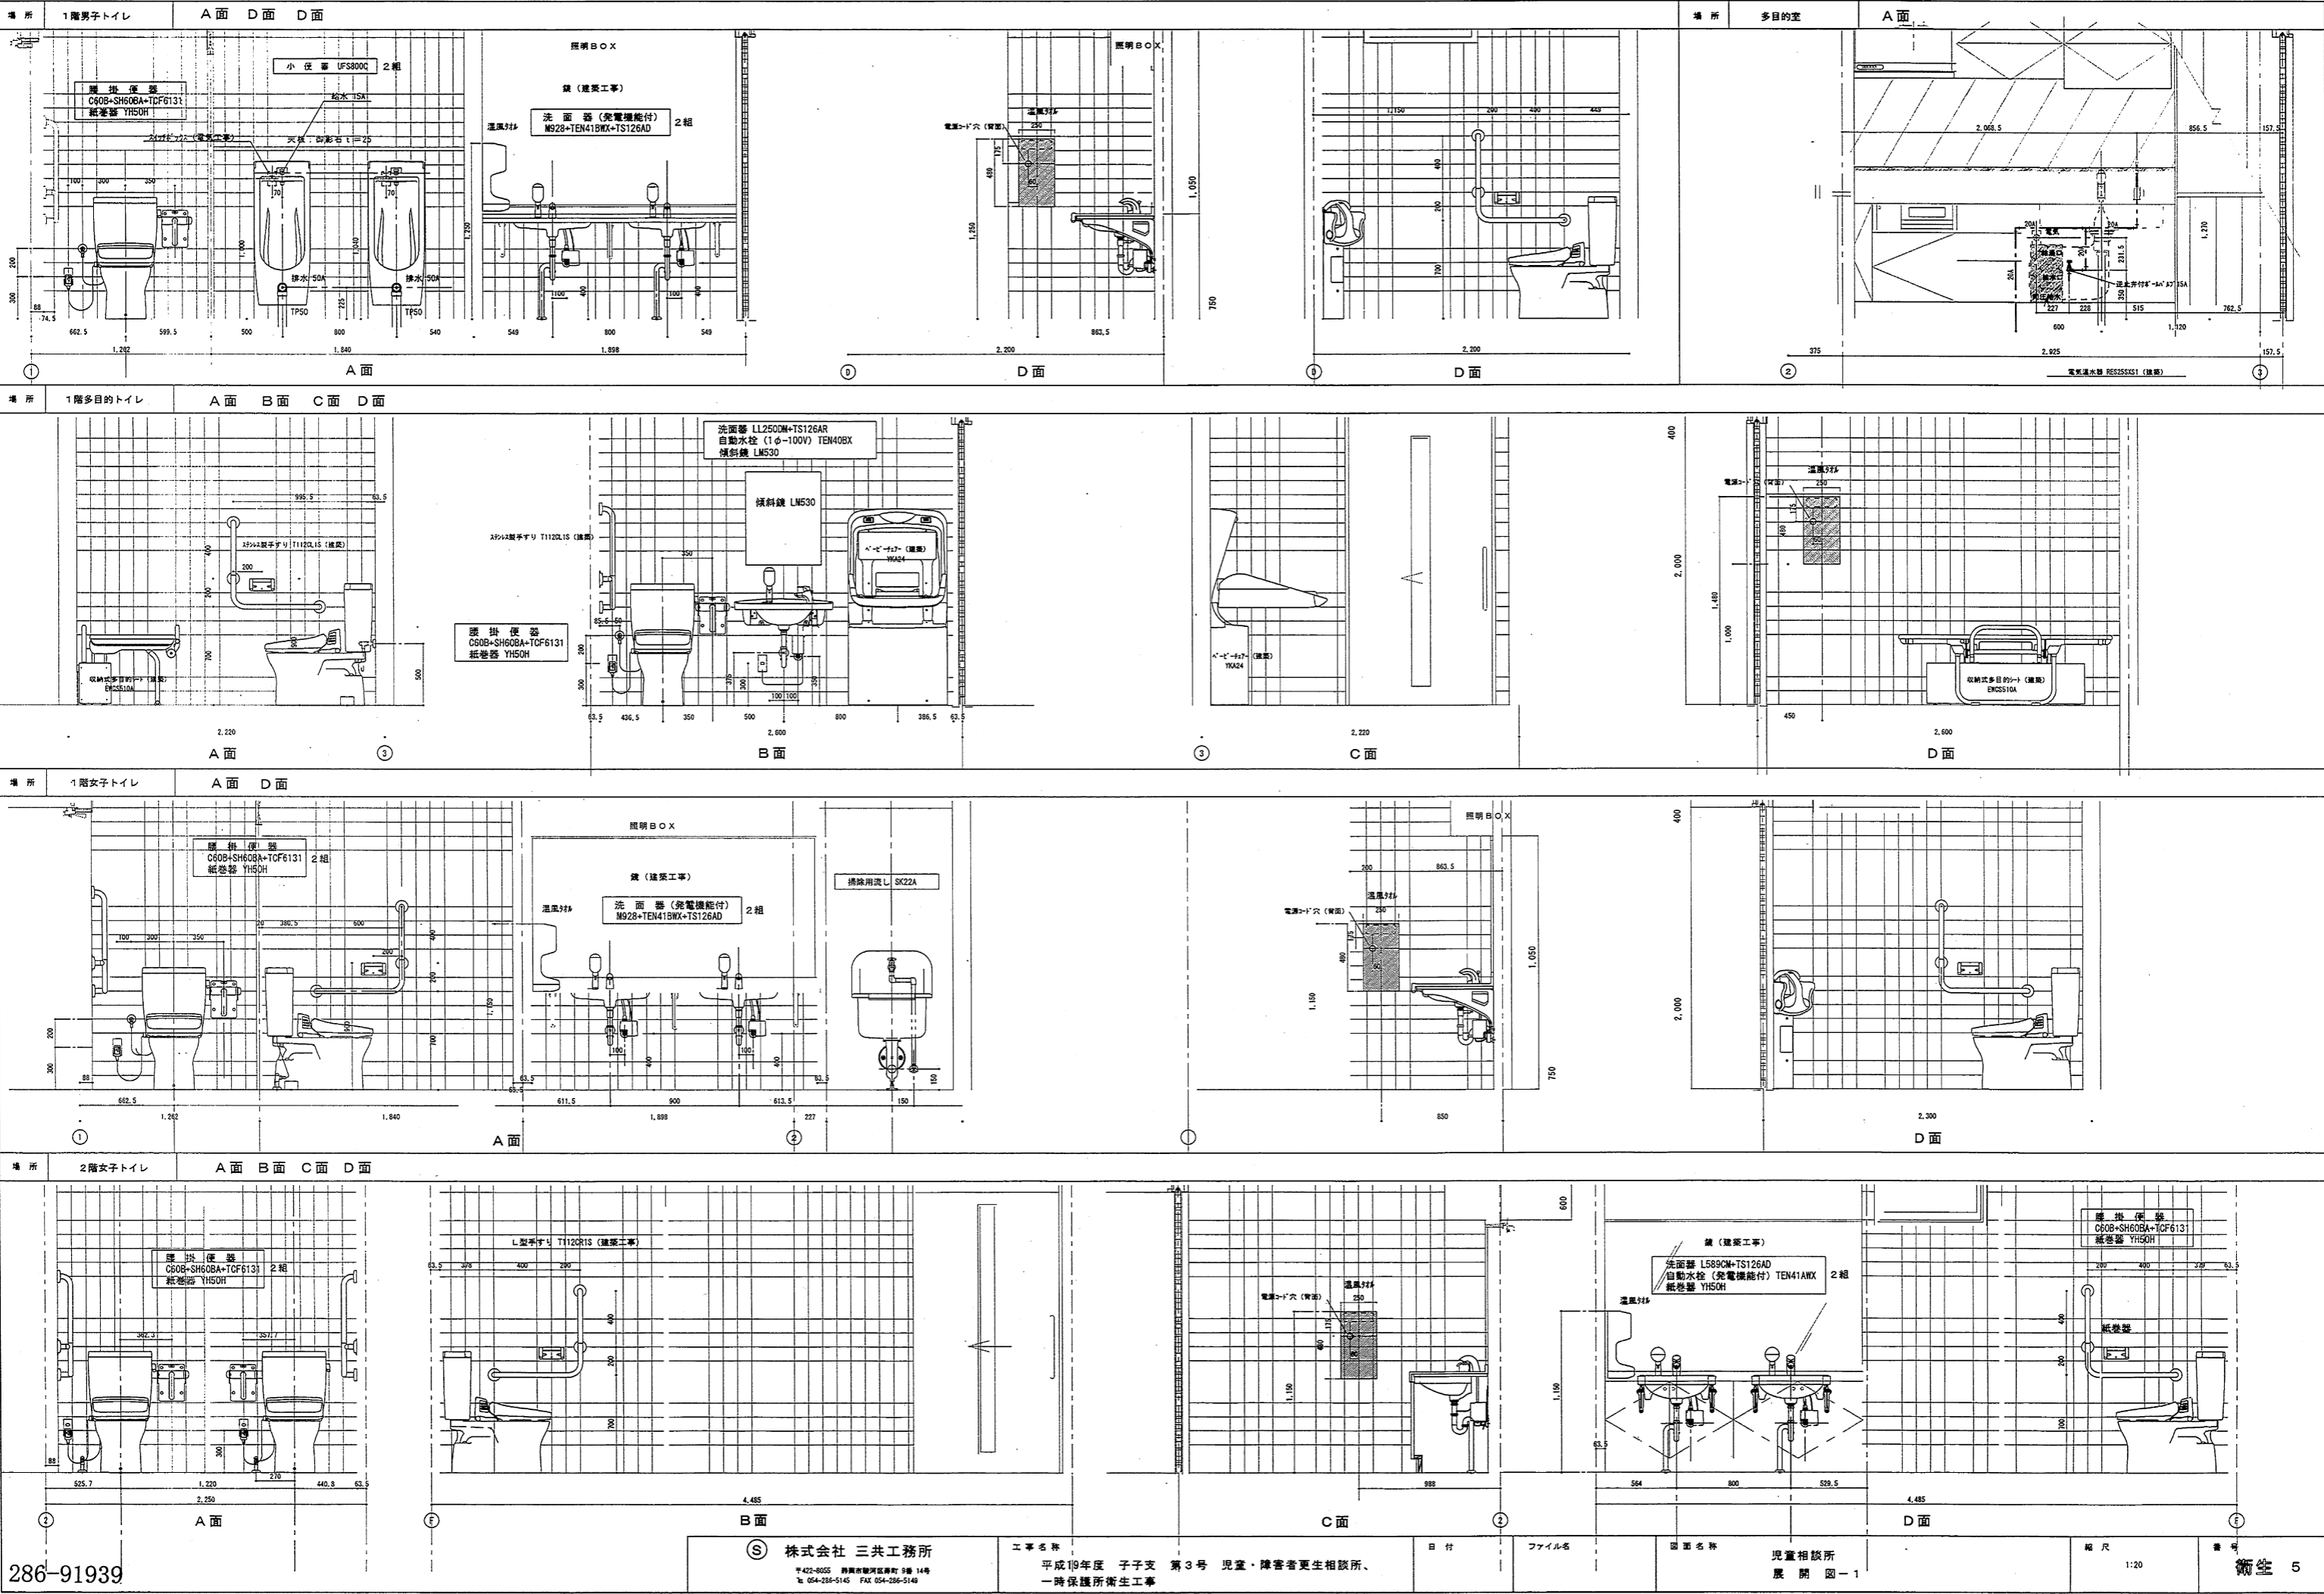







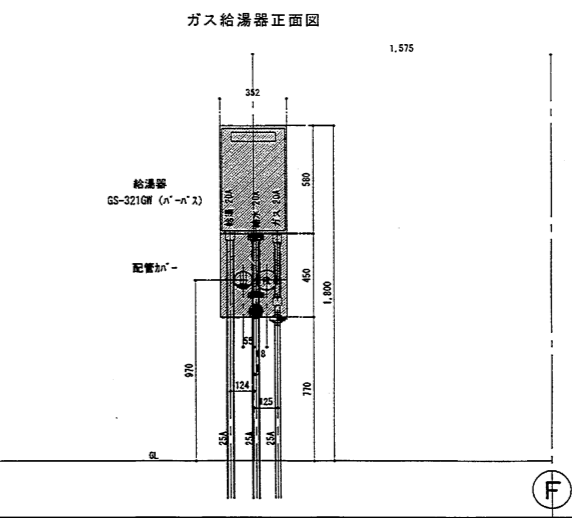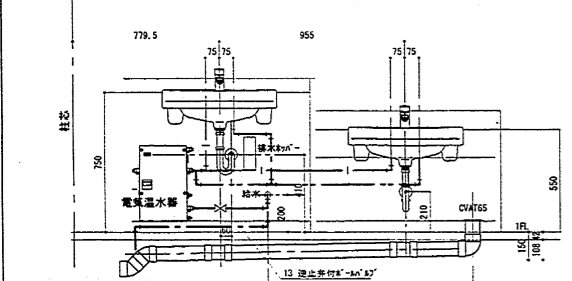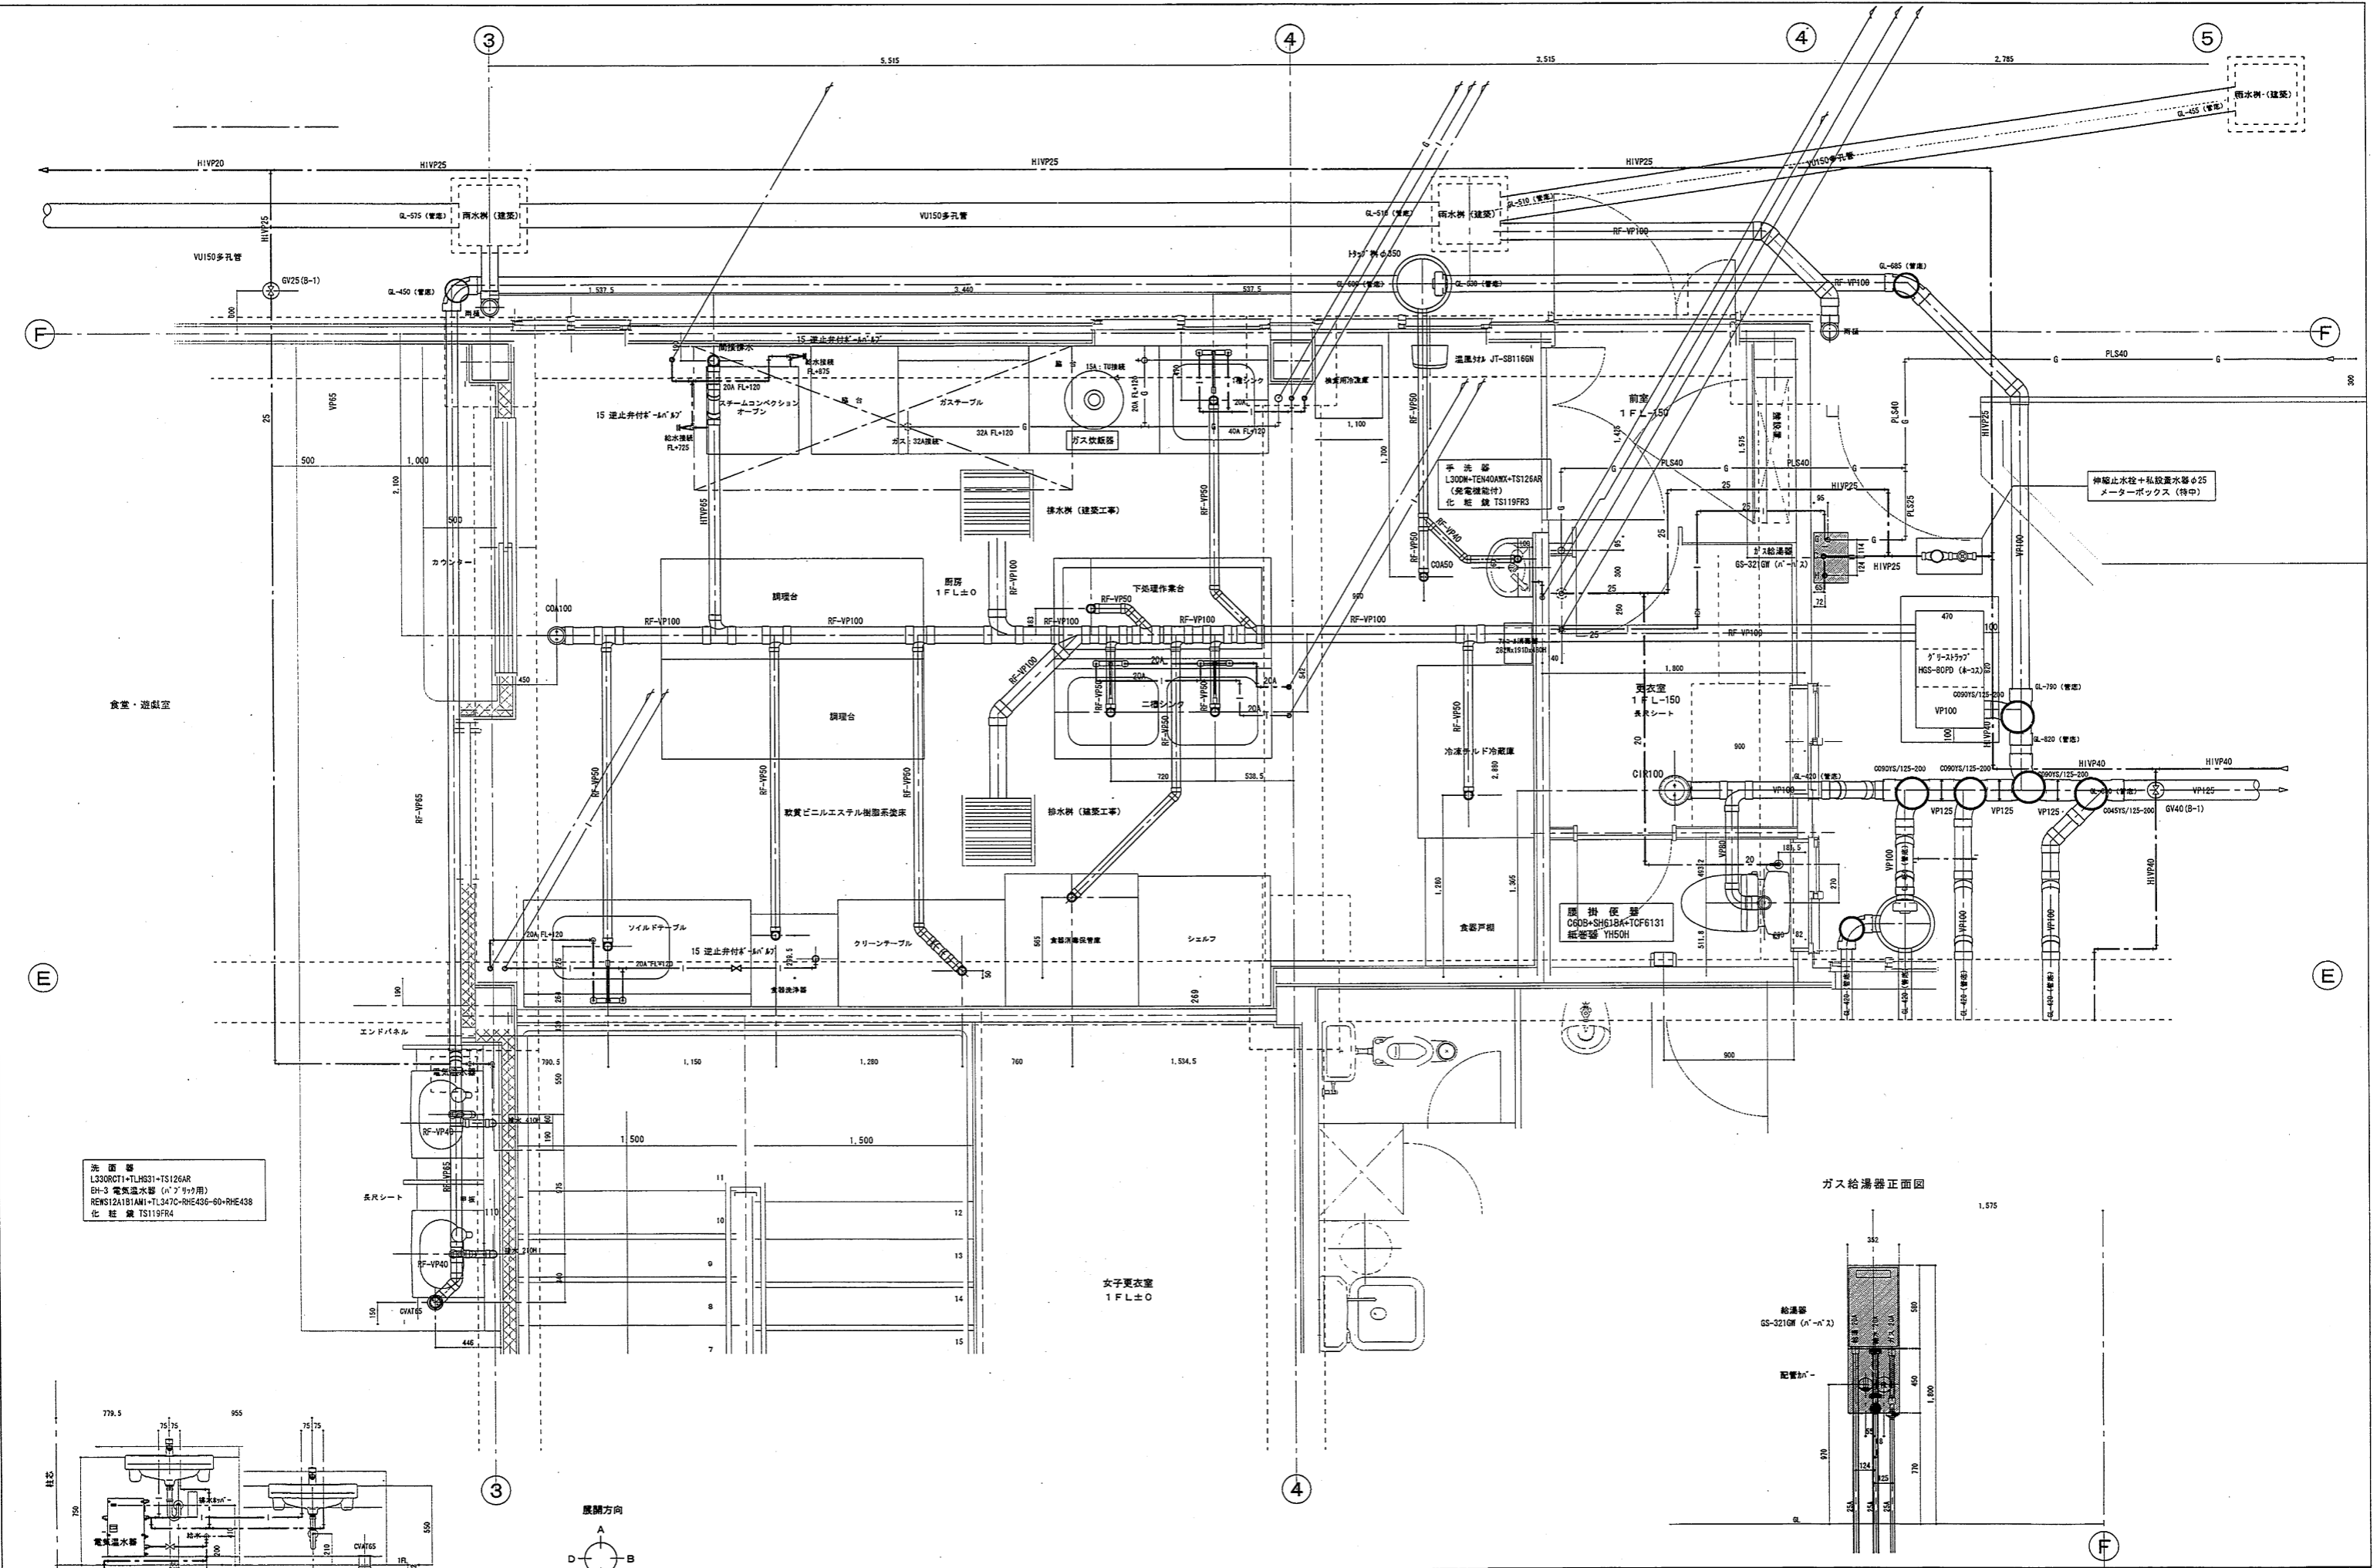

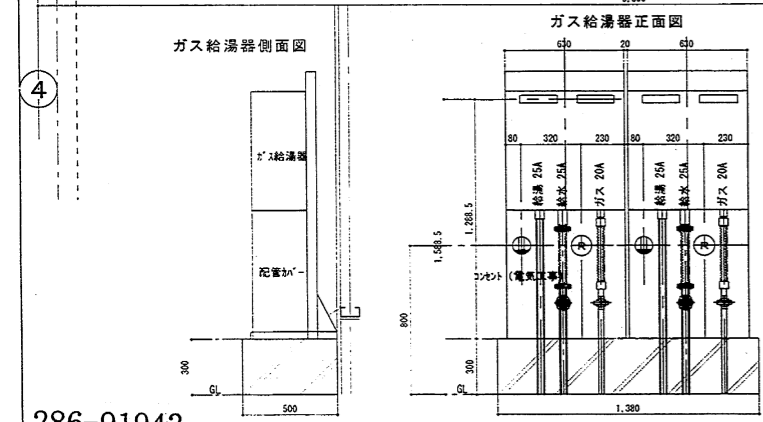

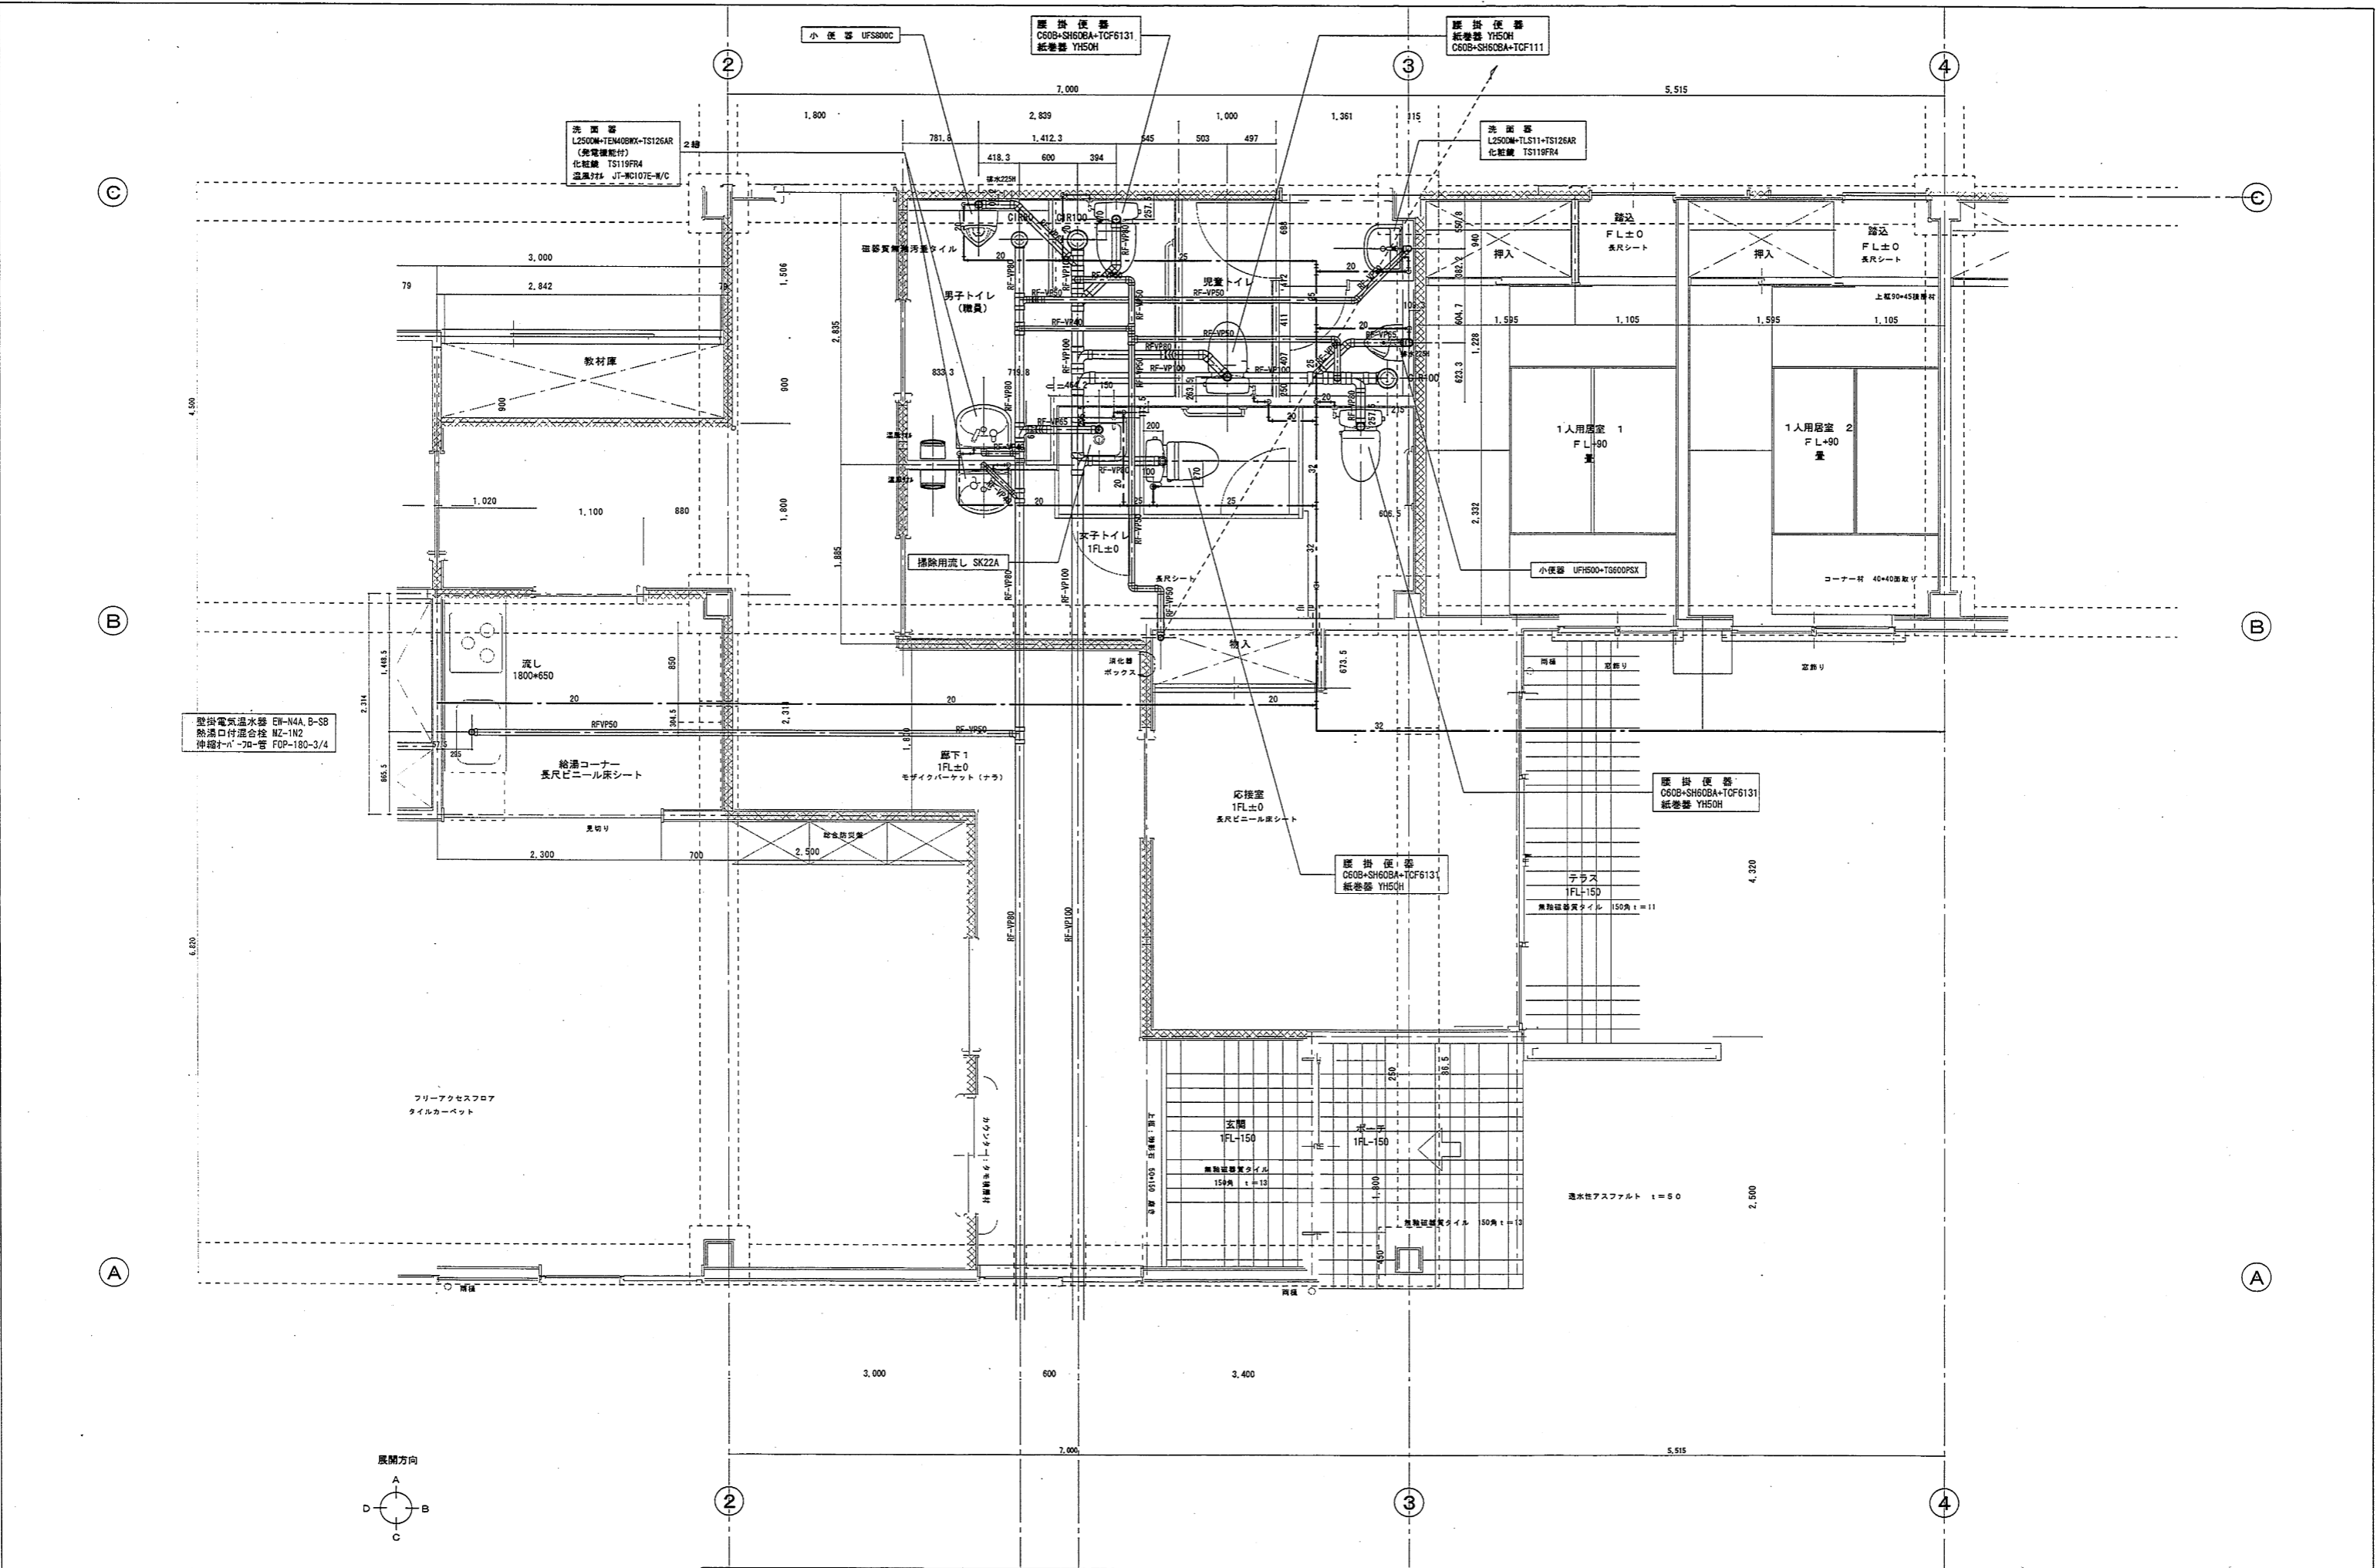


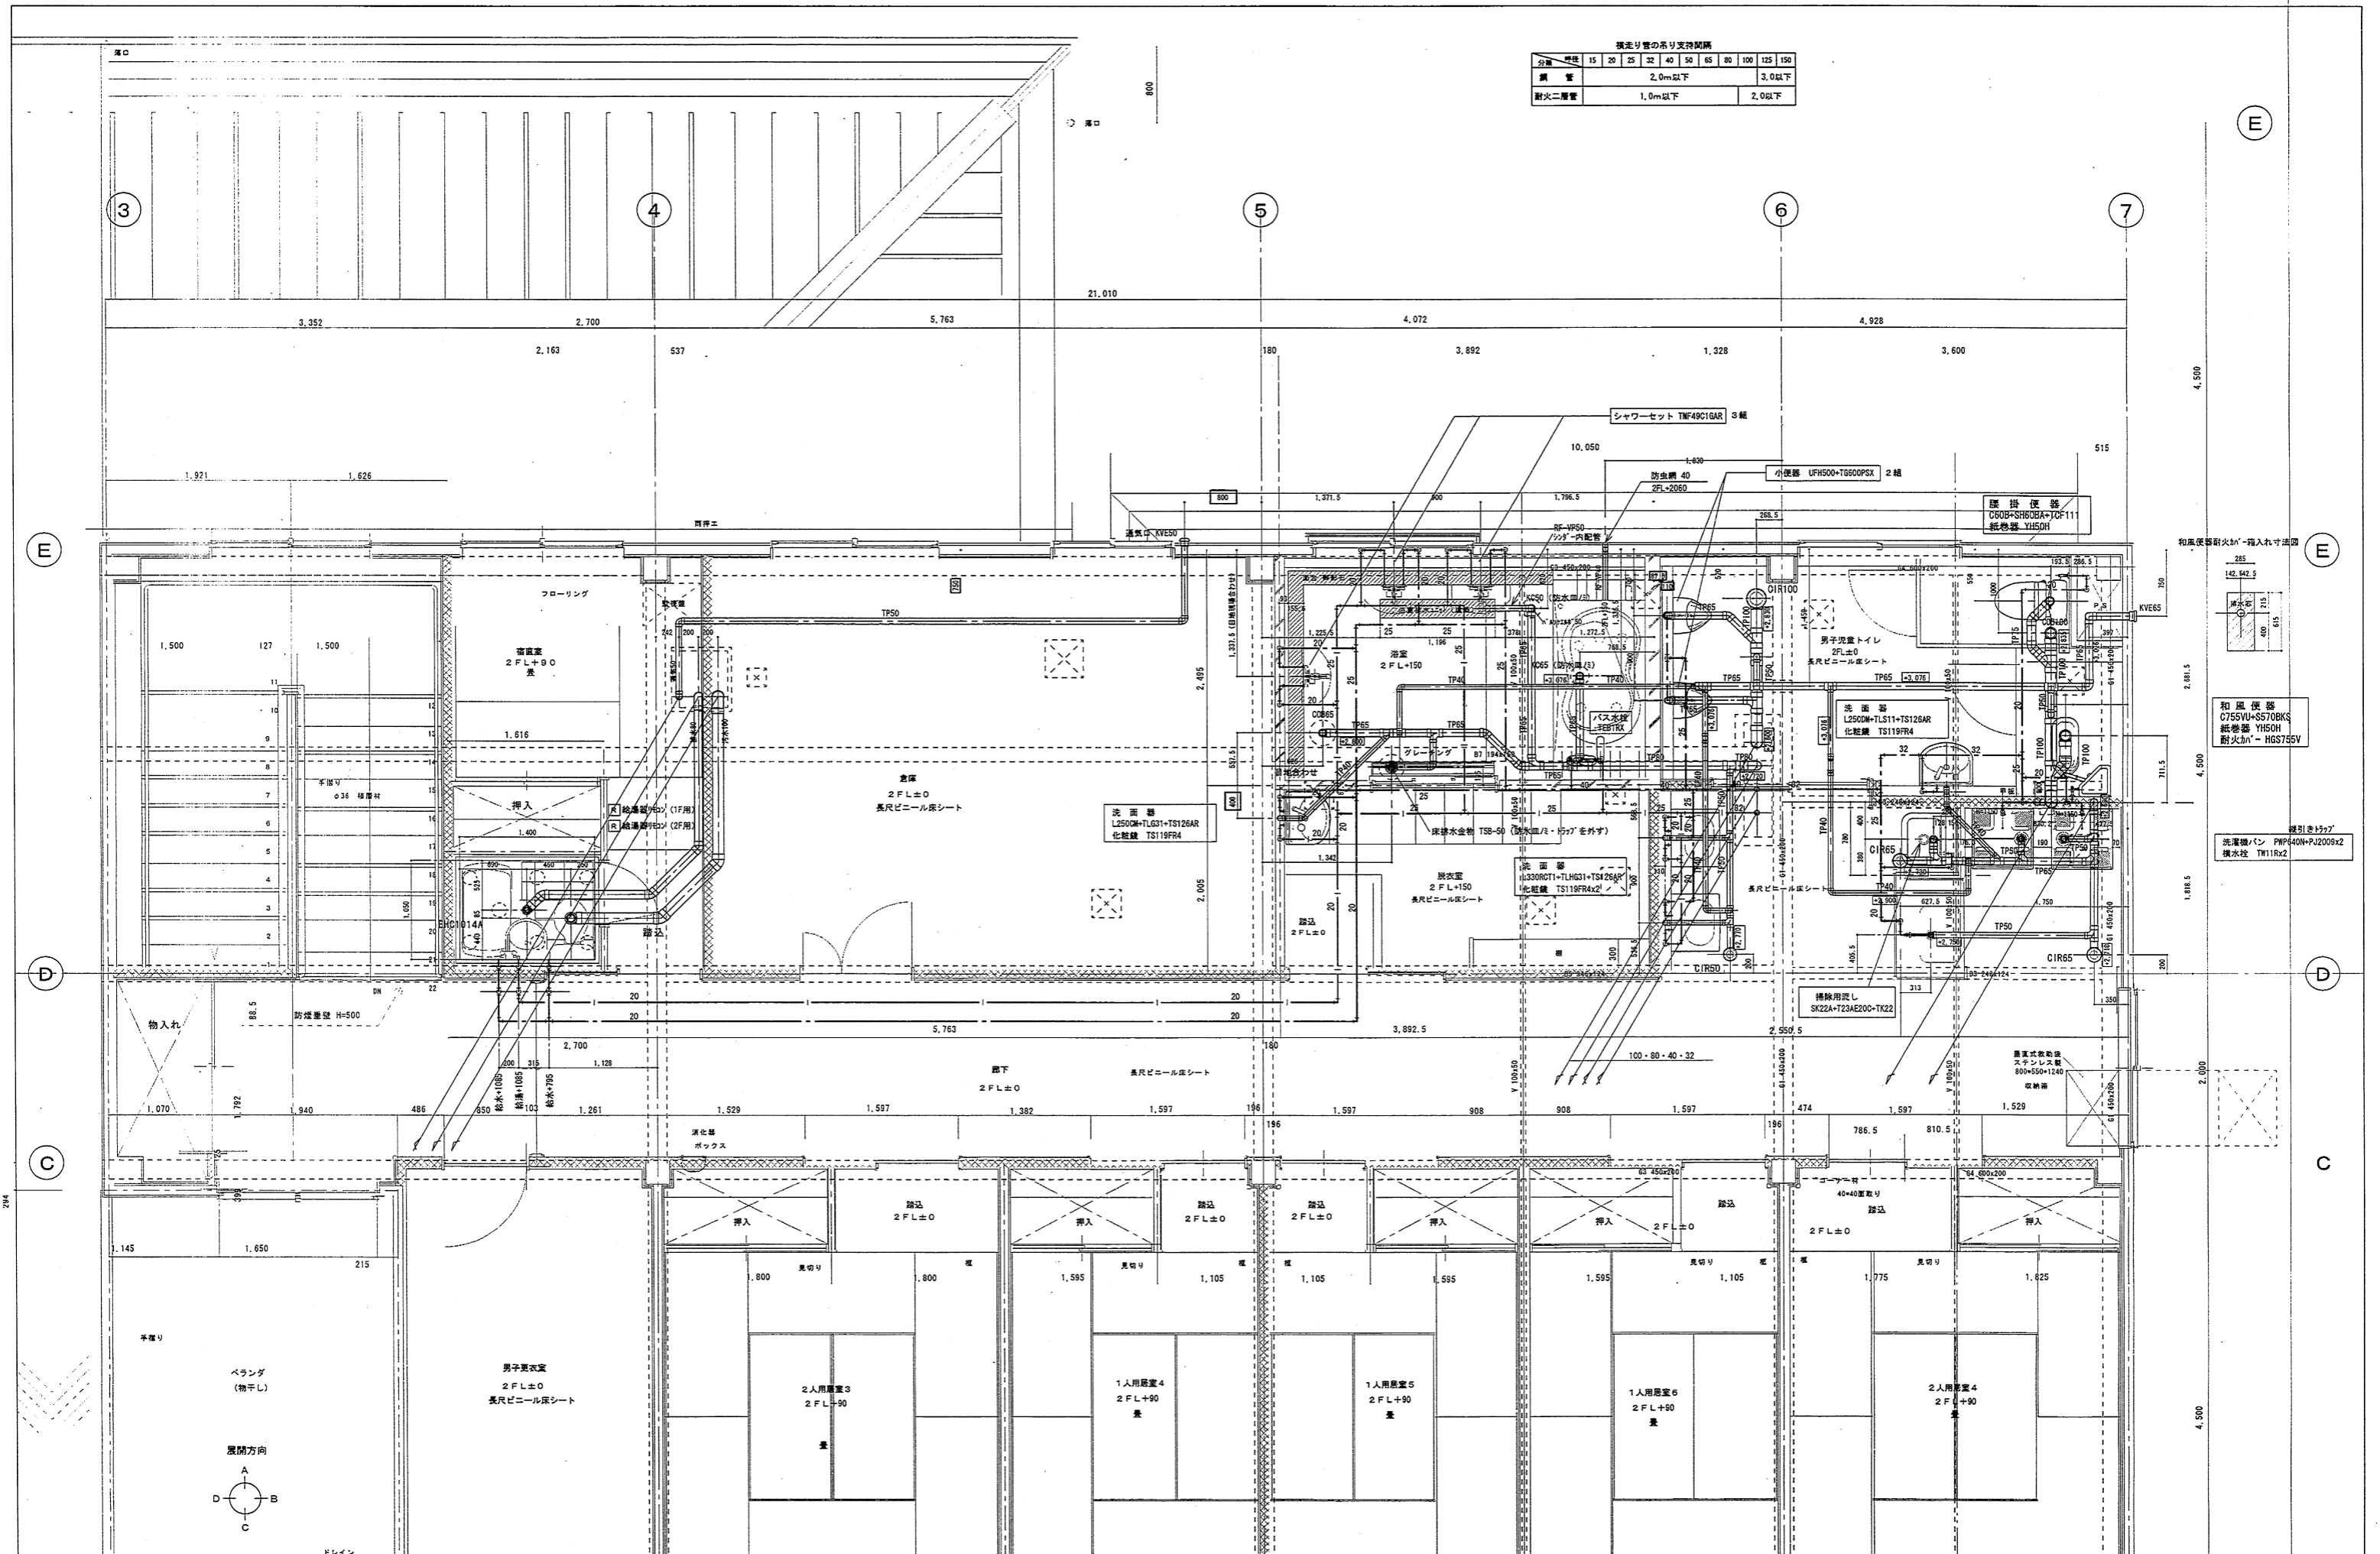


③ 株式会社 三共工務所  
〒422-8255 静岡県駿河区馬場 9番 14号  
TEL 054-236-5145 FAX 054-236-5149

工事名称  
平成19年度 子子支 第3号 児童・障害者更生相談所、  
一時保護所衛生工事

日付  
ファイル名  
図面名称  
一時保護所  
2階平面詳細図

縮尺  
1:30  
衛生 11

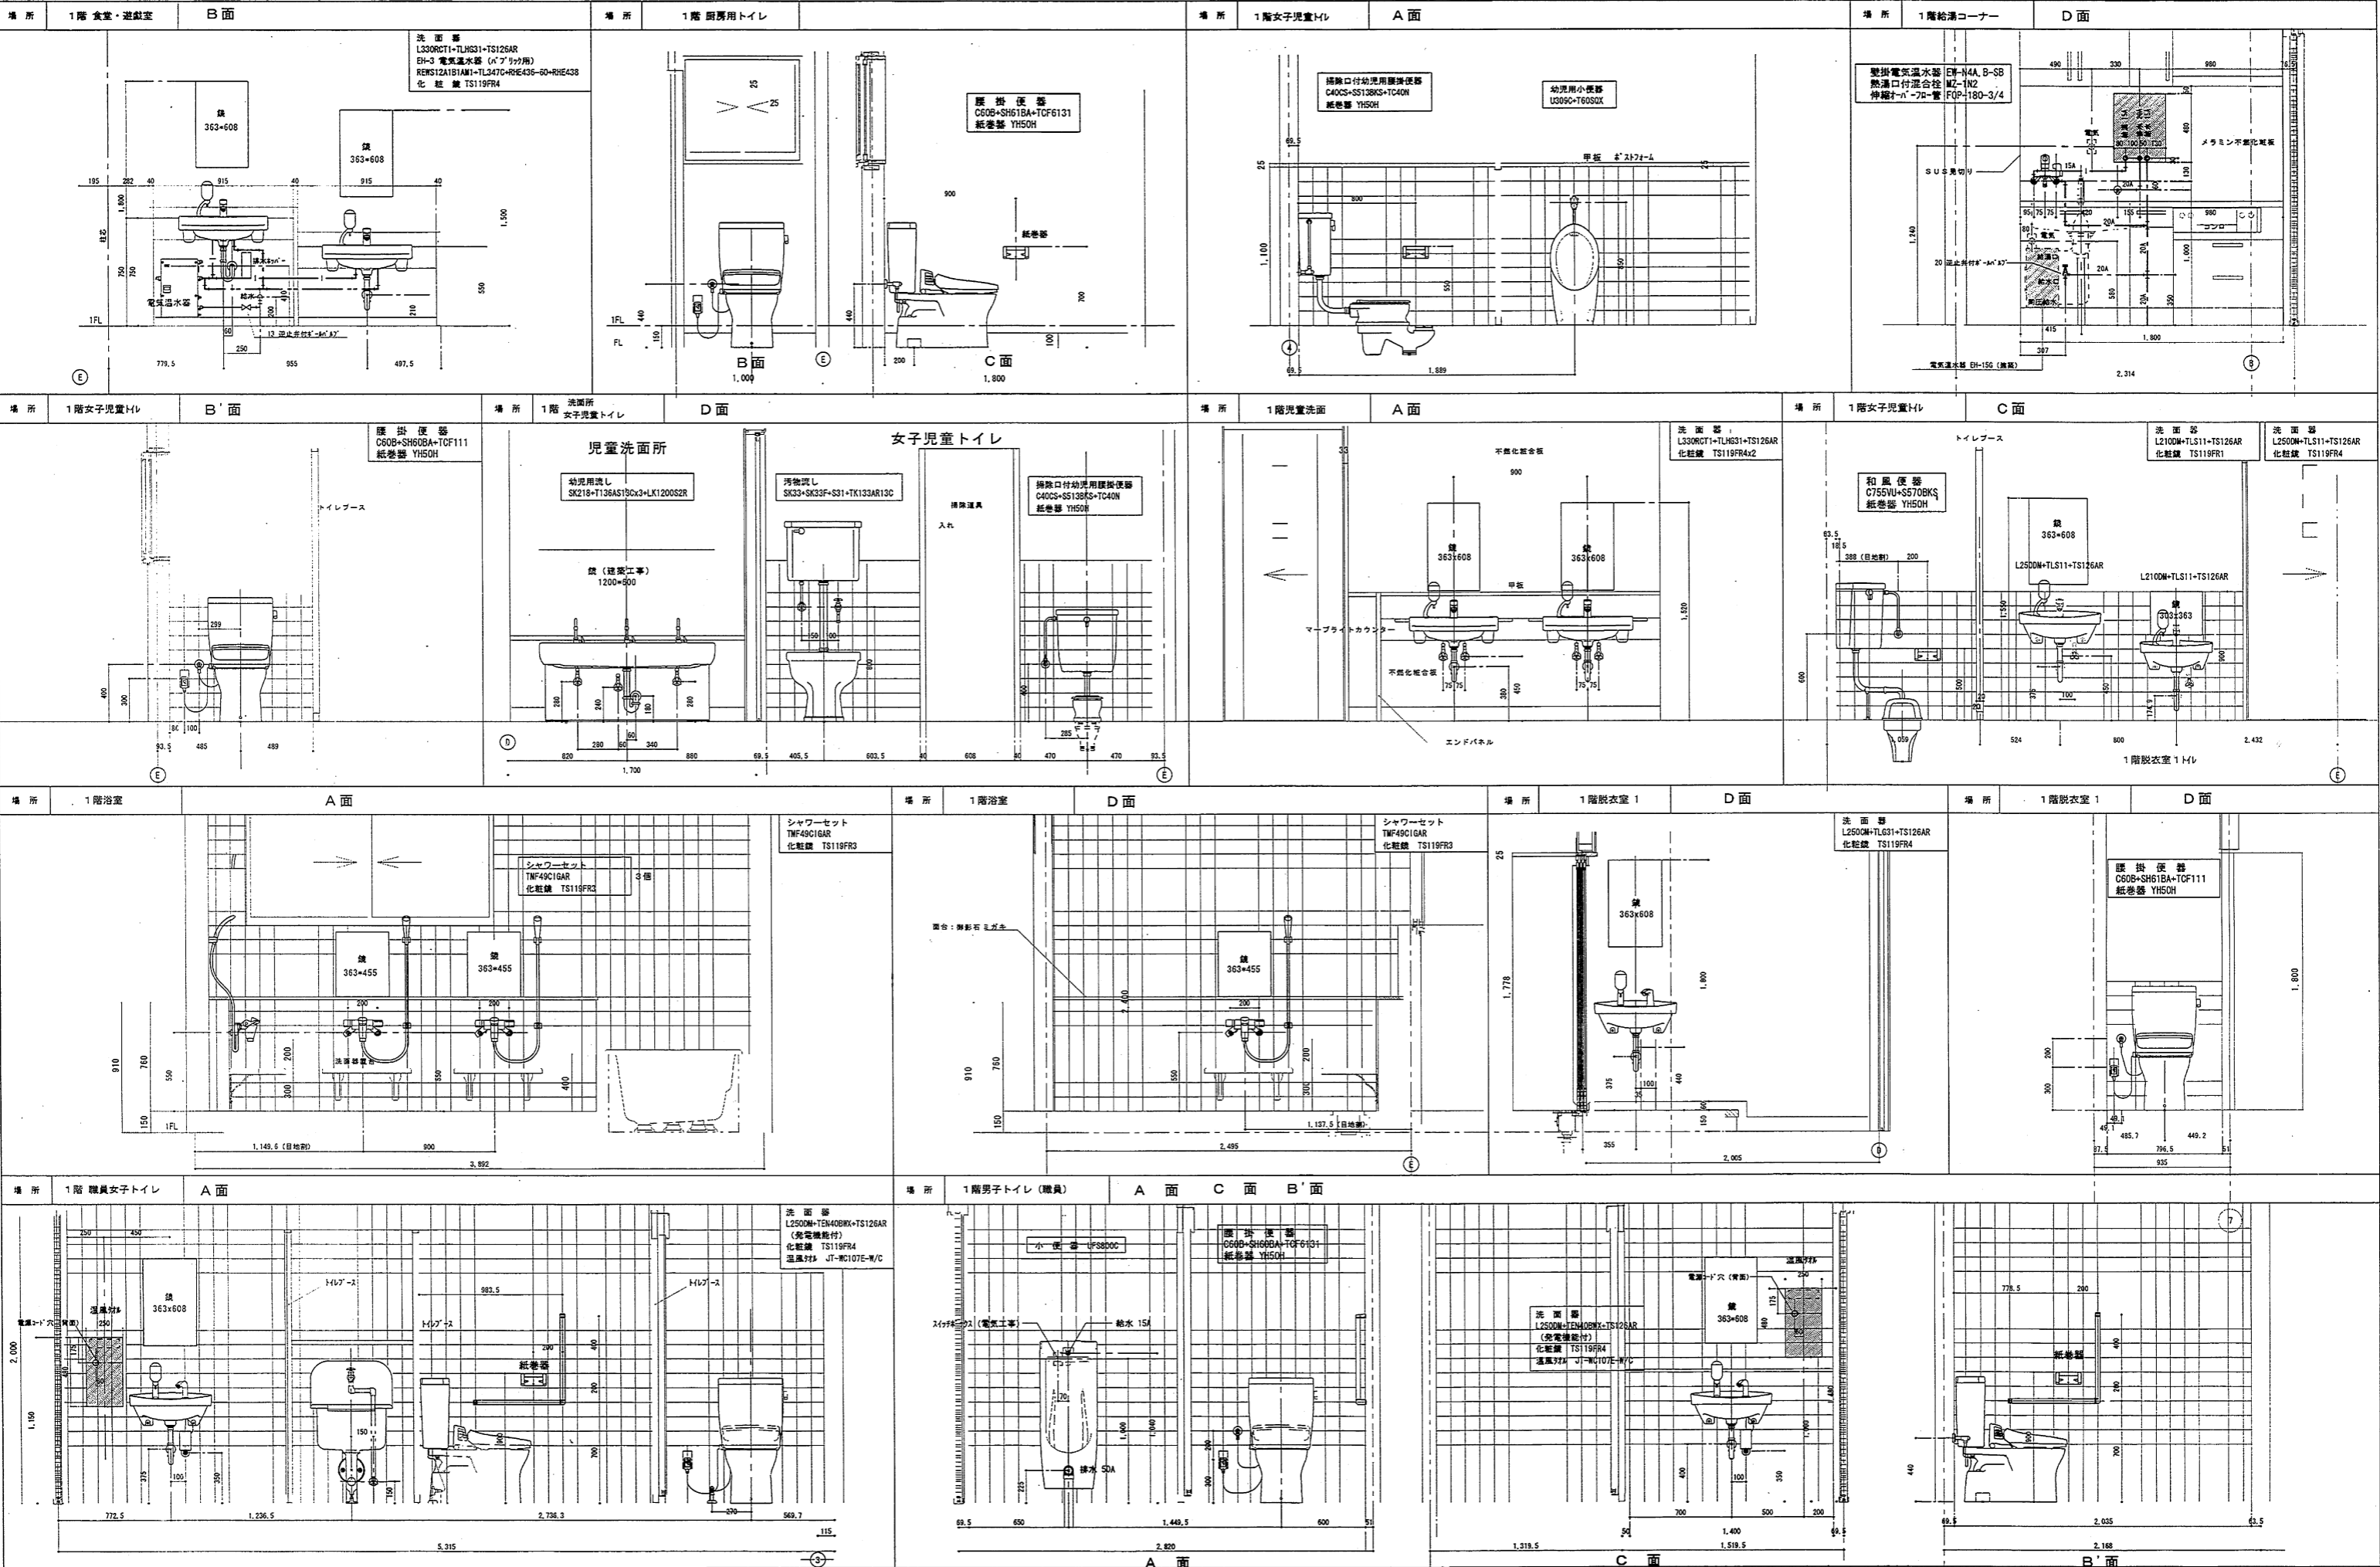



空調機器表

機器品番	機器名称	設置階	機 器 仕 様	電 源	台数	備 考
PAC-1	空冷ヒートポンプエアコン (インバーター) (マルチ型)	屋外機器設置場	屋 外 機 冷房能力 69.0 KW 暖房能力 76.5 KW 消費電力 21.84 KW 高調波対策品 防振架台、分岐管、他附属品一式	PLHY-P590SCM-E1 (三菱電機)	3φ200V	1 コンクリート基礎建築工事 防振架台設置
PAC-1-a	空冷ヒートポンプエアコン (インバーター) (マルチ型)	事務室 ホール	屋 内 機 (天井カセット4方向形) 冷房能力 7.1 KW 暖房能力 8.0 KW 消費電力 0.050 KW 屋内外渡り線、操作線、コントロールSW、吊金物付、附属品一式	PLFY-P718M-E1 (三菱電機)	1φ200V	9 ドレンアップ機能付 自動昇降機能付
PAC-1-b	空冷ヒートポンプエアコン (インバーター) (マルチ型)	応接コーナー	屋 内 機 (天井カセット4方向形) 冷房能力 3.6 KW 暖房能力 4.0 KW 消費電力 0.030 KW 屋内外渡り線、操作線、コントロールSW、吊金物付、附属品一式	PLFY-P718M-E1 (三菱電機)	1φ200V	1 ドレンアップ機能付 自動昇降機能付
PAC-2	空冷ヒートポンプエアコン (インバーター) (マルチ型)	屋外機器設置場	屋 外 機 冷房能力 33.5 KW 暖房能力 37.5 KW 消費電力 9.10 KW 高調波対策品 防振架台、分岐管、他附属品一式	PLHY-P335CM-E1 (三菱電機)	3φ200V	1 コンクリート基礎建築工事 防振架台設置
PAC-2-a	空冷ヒートポンプエアコン (インバーター) (マルチ型)	多目的室	屋 内 機 (天井カセット4方向形) 冷房能力 11.2 KW 暖房能力 12.5 KW 消費電力 0.130 KW 屋内外渡り線、操作線、コントロールSW、吊金物付、附属品一式	PLFY-P112SM-E1 (三菱電機)	1φ200V	2 ドレンアップ機能付 自動昇降機能付
PAC-2-b	空冷ヒートポンプエアコン (インバーター) (マルチ型)	第一診察室	屋 内 機 (天井カセット4方向形) 冷房能力 5.6 KW 暖房能力 6.3 KW 消費電力 0.040 KW 屋内外渡り線、操作線、コントロールSW、吊金物付、附属品一式	PLFY-P568M-E1 (三菱電機)	1φ200V	1 ドレンアップ機能付
PAC-2-c	空冷ヒートポンプエアコン (インバーター) (マルチ型)	面接室3	屋 内 機 (天井カセット4方向形) 冷房能力 4.5 KW 暖房能力 5.0 KW 消費電力 0.040 KW 屋内外渡り線、操作線、コントロールSW、吊金物付、附属品一式	PLFY-P458M-E1 (三菱電機)	1φ200V	1 ドレンアップ機能付 自動昇降機能付
PAC-2-d	空冷ヒートポンプエアコン (インバーター) (マルチ型)	面接室1 面接室2	屋 内 機 (天井カセット4方向形) 冷房能力 3.6 KW 暖房能力 4.0 KW 消費電力 0.030 KW 屋内外渡り線、操作線、コントロールSW、吊金物付、附属品一式	PLFY-P368M-E1 (三菱電機)	1φ200V	2 ドレンアップ機能付 自動昇降機能付
PAC-3	空冷ヒートポンプエアコン (インバーター) (マルチ型)	屋外機器設置場	屋 外 機 冷房能力 28.0 KW 暖房能力 31.5 KW 消費電力 8.20 KW 高調波対策品 防振架台、分岐管、他附属品一式	PLHY-P280CM-E1 (三菱電機)	3φ200V	1 コンクリート基礎建築工事 防振架台設置
PAC-3-a	空冷ヒートポンプエアコン (インバーター) (マルチ型)	相談室1 相談室3	屋 内 機 (天井カセット4方向形) 冷房能力 5.6 KW 暖房能力 6.3 KW 消費電力 0.040 KW 屋内外渡り線、操作線、コントロールSW、吊金物付、附属品一式	PLFY-P568M-E1 (三菱電機)	1φ200V	2 ドレンアップ機能付 自動昇降機能付
PAC-3-b	空冷ヒートポンプエアコン (インバーター) (マルチ型)	相談室6	屋 内 機 (天井カセット4方向形) 冷房能力 4.5 KW 暖房能力 5.0 KW 消費電力 0.040 KW 屋内外渡り線、操作線、コントロールSW、吊金物付、附属品一式	PLFY-P458M-E1 (三菱電機)	1φ200V	1 ドレンアップ機能付 自動昇降機能付
PAC-3-c	空冷ヒートポンプエアコン (インバーター) (マルチ型)	第二診察室 相談室2 相談室4 相談室5	屋 内 機 (天井カセット4方向形) 冷房能力 3.6 KW 暖房能力 4.0 KW 消費電力 0.030 KW 屋内外渡り線、操作線、コントロールSW、吊金物付、附属品一式	PLFY-P368M-E1 (三菱電機)	1φ200V	4 ドレンアップ機能付 自動昇降機能付

(共通事項) 1次側電源（屋外・屋内提供）の供給は電気工事とする。  
冷房能力以外の仕事は参考値とする。  
冷媒は全て新冷媒とし、機器は高圧対応製品とする。  
コントロールSW設置位置は環境実査員に確認の上設置する事。  
各室空調機の運転/停止制御用集中管理リモコンを事務室に設置する。  
機器はグリーン購入法適合品とする。

機 器 品 番	機 器 名 称	取 置 所	機 器 仕 様	電 源	台 数	備 考
PAC-4	空冷ヒートポンプエアコン (インバーター) (マルチ型)	屋外機器類置場	屋 外 機 冷房能力 22.4 KW 消費電力 5.73 KW 防振隔台、分岐管、他附属品一式	PUHY-P224CM-E1 (三菱電機) 暖房能力 25.0 KW 高調波対策品	3φ200V	1 コンクリート基礎建築工事 防振架台設置
PAC-4-a	空冷ヒートポンプエアコン (インバーター) (マルチ型)	ブレイルーム (大)	屋 内 機 (天井カセット4方向形) 冷房能力 7.1 KW 消費電力 0.050 KW 屋内外渡り線、操作線、コントロールSW、吊金物付、附属品一式	PLFY-P718M-E1 (三菱電機) 暖房能力 8.0 KW	1φ200V	2 ドレンアップ機能付 自動昇降機能付
PAC-4-b	空冷ヒートポンプエアコン (インバーター) (マルチ型)	ブレイルーム (小)	屋 内 機 (天井カセット4方向形) 冷房能力 5.6 KW 消費電力 0.040 KW 屋内外渡り線、操作線、コントロールSW、吊金物付、附属品一式	PLFY-P568M-E1 (三菱電機) 暖房能力 6.3 KW	1φ200V	1 ドレンアップ機能付 自動昇降機能付
PAC-4-c	空冷ヒートポンプエアコン (インバーター) (マルチ型)	観察室	屋 内 機 (天井カセット1方向形) 冷房能力 3.6 KW 消費電力 0.10 KW 屋内外渡り線、操作線、コントロールSW、吊金物付、附属品一式	PMFY-P368M-E1 (三菱電機) 暖房能力 4.0 KW	1φ200V	1 ドレンアップ機能付 自動昇降機能付

286-91966

頁 更				株式会社富山冷熱工業	策 画	設 計	検 査	承 担	工事名称	作成年月日	工事コード
					..	..	..	..	平成19年度 児童・障害者更生相談所、一時保護所空調工事	07.11/01	
									図面名称	縮 尺	図面番号
									児童相談所、障害者更生相談所棟 空調機器表		AC-1


### 換氣機器表

機器品番	機器名称	設置室	機器仕様	電源	台数	備考
HEX-1	全熱交換器	事務室 ブレイルーム(大)	天井埋込タイプ LGH-50RX4 (三菱電機) 低騒音形(マイコンタイプ) 風量 450CMH (280CMH) 静圧 130Pa 接続口径 200φ 消費電力 0.244 KW 24時間換気ワイド型コントロールSW (電気工事に支給) 深形フード (ステンレス製、防虫網、ギャラリ付) 焼付塗装 深形フード (ステンレス製、防虫網、ギャラリ、FD付) 焼付塗装	1φ100V	5	24時間換気機配付 吊金物共
HEX-2	全熱交換器	多目的室 ブレイルーム(小)	天井埋込タイプ LGH-35RX4 (三菱電機) 低騒音形(マイコンタイプ) 風量 300CMH (120CMH) 静圧 130Pa 接続口径 150φ 消費電力 0.210 KW 24時間換気ワイド型コントロールSW (電気工事に支給) 深形フード (ステンレス製、防虫網、ギャラリ、FD付) 焼付塗装 ベントキャップ (ステンレス製、防虫網、ギャラリ付) 焼付塗装	1φ100V	3	24時間換気機配付 吊金物共
HEX-3	全熱交換器	第一診察室	天井カセットタイプ LGH-150X4 (三菱電機) 低騒音形(マイコンタイプ) 風量 120CMH (30CMH) 静圧 100Pa 接続口径 100φ 消費電力 0.080 KW 24時間換気ワイド型コントロールSW (電気工事に支給) 深形フード (ステンレス製、防虫網、ギャラリ付) 焼付塗装	1φ100V	1	24時間換気機配付 吊金物共
FH-1	天井換気扇	相談室3	天井埋込タイプ VD-182LP7-X (三菱電機) 低騒音形(インテリアタイプ) 風量 180CMH (40CMH) 静圧 50Pa 接続口径 150φ 消費電力 0.143 KW 24時間換気ワイド型コントロールSW (電気工事に支給) 深形フード (ステンレス製、防虫網、ギャラリ付) 焼付塗装	1φ100V	1	24時間換気機配付 吊金物共
FH-2	天井換気扇	相談室1 応接コーナー	天井埋込タイプ VD-182LP7-X (三菱電機) 低騒音形(インテリアタイプ) 風量 150CMH (30CMH) 静圧 50Pa 接続口径 150φ 消費電力 0.036 KW 24時間換気ワイド型コントロールSW (電気工事に支給) 深形フード (ステンレス製、防虫網、ギャラリ付) 焼付塗装 深形フード (ステンレス製、防虫網、ギャラリ、FD付) 焼付塗装	1φ100V	2	24時間換気機配付 吊金物共
FH-3	天井換気扇	相談室2 面接室3 相談室6 相談室5	天井カセットタイプ VD-152LP7-X (三菱電機) 低騒音形(インテリアタイプ) 風量 120CMH (30CMH) 静圧 80Pa 接続口径 100φ 消費電力 0.023 KW 24時間換気ワイド型コントロールSW (電気工事に支給) 深形フード (ステンレス製、防虫網、ギャラリ付) 焼付塗装	1φ100V	4	24時間換気機配付 吊金物共
FH-4	天井換気扇	面接室1 面接室2 第二診察室 相談室4	天井カセットタイプ VD-152LP7-X (三菱電機) 低騒音形(インテリアタイプ) 風量 90CMH (20CMH) 静圧 50Pa 接続口径 100φ 消費電力 0.023 KW 24時間換気ワイド型コントロールSW (電気工事に支給) 深形フード (ステンレス製、防虫網、ギャラリ付) 焼付塗装	1φ100V	4	24時間換気機配付 吊金物共
FH-5	天井換気扇	観察室	天井カセットタイプ VD-152X7-Z (三菱電機) 低騒音形(インテリアタイプ) 風量 60CMH 静圧 50Pa 接続口径 100φ 消費電力 0.014 KW 深形フード (ステンレス製、防虫網、ギャラリ付) 焼付塗装	1φ100V	1	吊金物共
FH-6	天井換気扇	資料室・フリス ・書庫	天井埋込タイプ VD-182XP7-Z (三菱電機) 低騒音形(インテリアタイプ) 風量 220CMH 静圧 70Pa 接続口径 150φ 消費電力 0.040 KW 深形フード (ステンレス製、防虫網、ギャラリ、FD付) 焼付塗装	1φ100V	1	吊金物共
FH-7	天井換気扇	更衣室1 更衣室2 倉庫	天井埋込タイプ VD-182XP7-Z (三菱電機) 低騒音形(インテリアタイプ) 風量 160CMH 静圧 70Pa 接続口径 150φ 消費電力 0.040 KW 深形フード (ステンレス製、防虫網、ギャラリ、FD付) 焼付塗装 ベントキャップ (ステンレス製、防虫網、ギャラリ付) 焼付塗装	1φ100V	3	吊金物共

居室内については、24時間換気とする。

機器品番	機器名称	設置室	機 器 仕 様	電 源	台数	備 考
F H - 8	天 井 換 気 扇	事務室 多目的室	本体設置共建築工事 (排気ダクト及び本体へのダクト接続は本工事) 接続口径 150φ 深形フード (ステンレス製、防虫網、ギャリリ付) 焼付塗装 ベントキャップ (ステンレス製、防虫網、ギャリリ付) 焼付塗装		2	
F H - 9	天 井 換 気 扇	1階女子トイレ	天井埋込タイプ VD-232B7 (三菱電機) 風 量 3300NMH 静 圧 100Pa 接続口径 150φ 消費電力 0.082 KW ベントキャップ (ステンレス製、防虫網、ギャリリ付) 焼付塗装	1φ100V	1	吊金物共
F H - 10	天 井 換 気 扇	1階男子トイレ	天井埋込タイプ VD-202C7 (三菱電機) 低騒音形(防湿タイプ) 風 量 2800NMH 静 圧 80Pa 接続口径 150φ 消費電力 0.043 KW ベントキャップ (ステンレス製、防虫網、ギャリリ付) 焼付塗装	1φ100V	1	吊金物共
F H - 11	天 井 換 気 扇	2階女子トイレ 2階男子トイレ	天井埋込タイプ VD-202AC7 (三菱電機) 低騒音形(防湿タイプ) 風 量 2500NMH 静 圧 80Pa 接続口径 150φ 消費電力 0.044 KW 人感センサーS-W (電気工事) 深形フード (ステンレス製、防虫網、ギャリリ付) 焼付塗装	1φ100V	2	吊金物共
F H - 12	天 井 換 気 扇	2階多目的トイレ	天井埋込タイプ VD-202AC7 (三菱電機) 低騒音形(防湿タイプ) 風 量 1700NMH 静 圧 60Pa 接続口径 150φ 消費電力 0.044 KW 人感センサーS-W (電気工事) 深形フード (ステンレス製、防虫網、ギャリリ付) 焼付塗装	1φ100V	1	吊金物共
F H - 13	天 井 換 気 扇	1階多目的トイレ	天井埋込タイプ VD-202AC7 (三菱電機) 低騒音形(防湿タイプ) 風 量 700NMH 静 圧 60Pa 接続口径 150φ 消費電力 0.044 KW 人感センサーS-W (電気工事) ベントキャップ (ステンレス製、防虫網、ギャリリ付) 焼付塗装	1φ100V	1	吊金物共
F W - 1	有 圧 換 気 扇	機械 (電気) 室	壁取付タイプ (排気用) E6-40CSXB (三菱電機) ステンレスタイプ 風 量 23000NMH 静 圧 20Pa 羽根口径 400φ 消費電力 0.126 KW 温度スイッチ共 ステンレス製ウエザークバー (FD付)、シャッター、枠、防虫アミ、防護アミ付	1φ100V	1	
F W - 2	有 圧 換 気 扇	機械 (電気) 室	壁取付タイプ (給気用) E6-40CSXB (三菱電機) ステンレスタイプ 風 量 23000NMH 静 圧 20Pa 羽根口径 400φ 消費電力 0.126 KW ステンレス製ウエザークバー (FD付)、シャッター、枠、防虫アミ、防護アミ付	1φ100V	1	
O A - 1	給気レジスター		接続口径 100φ 給気グリル フィルター付 風量調節機能付 ステンレス製深型フード (防虫アミ付)			
O A - 2	給気レジスター		接続口径 150φ 給気グリル フィルター付 風量調節機能付 ステンレス製深型フード (防虫アミ付)			

相談所棟

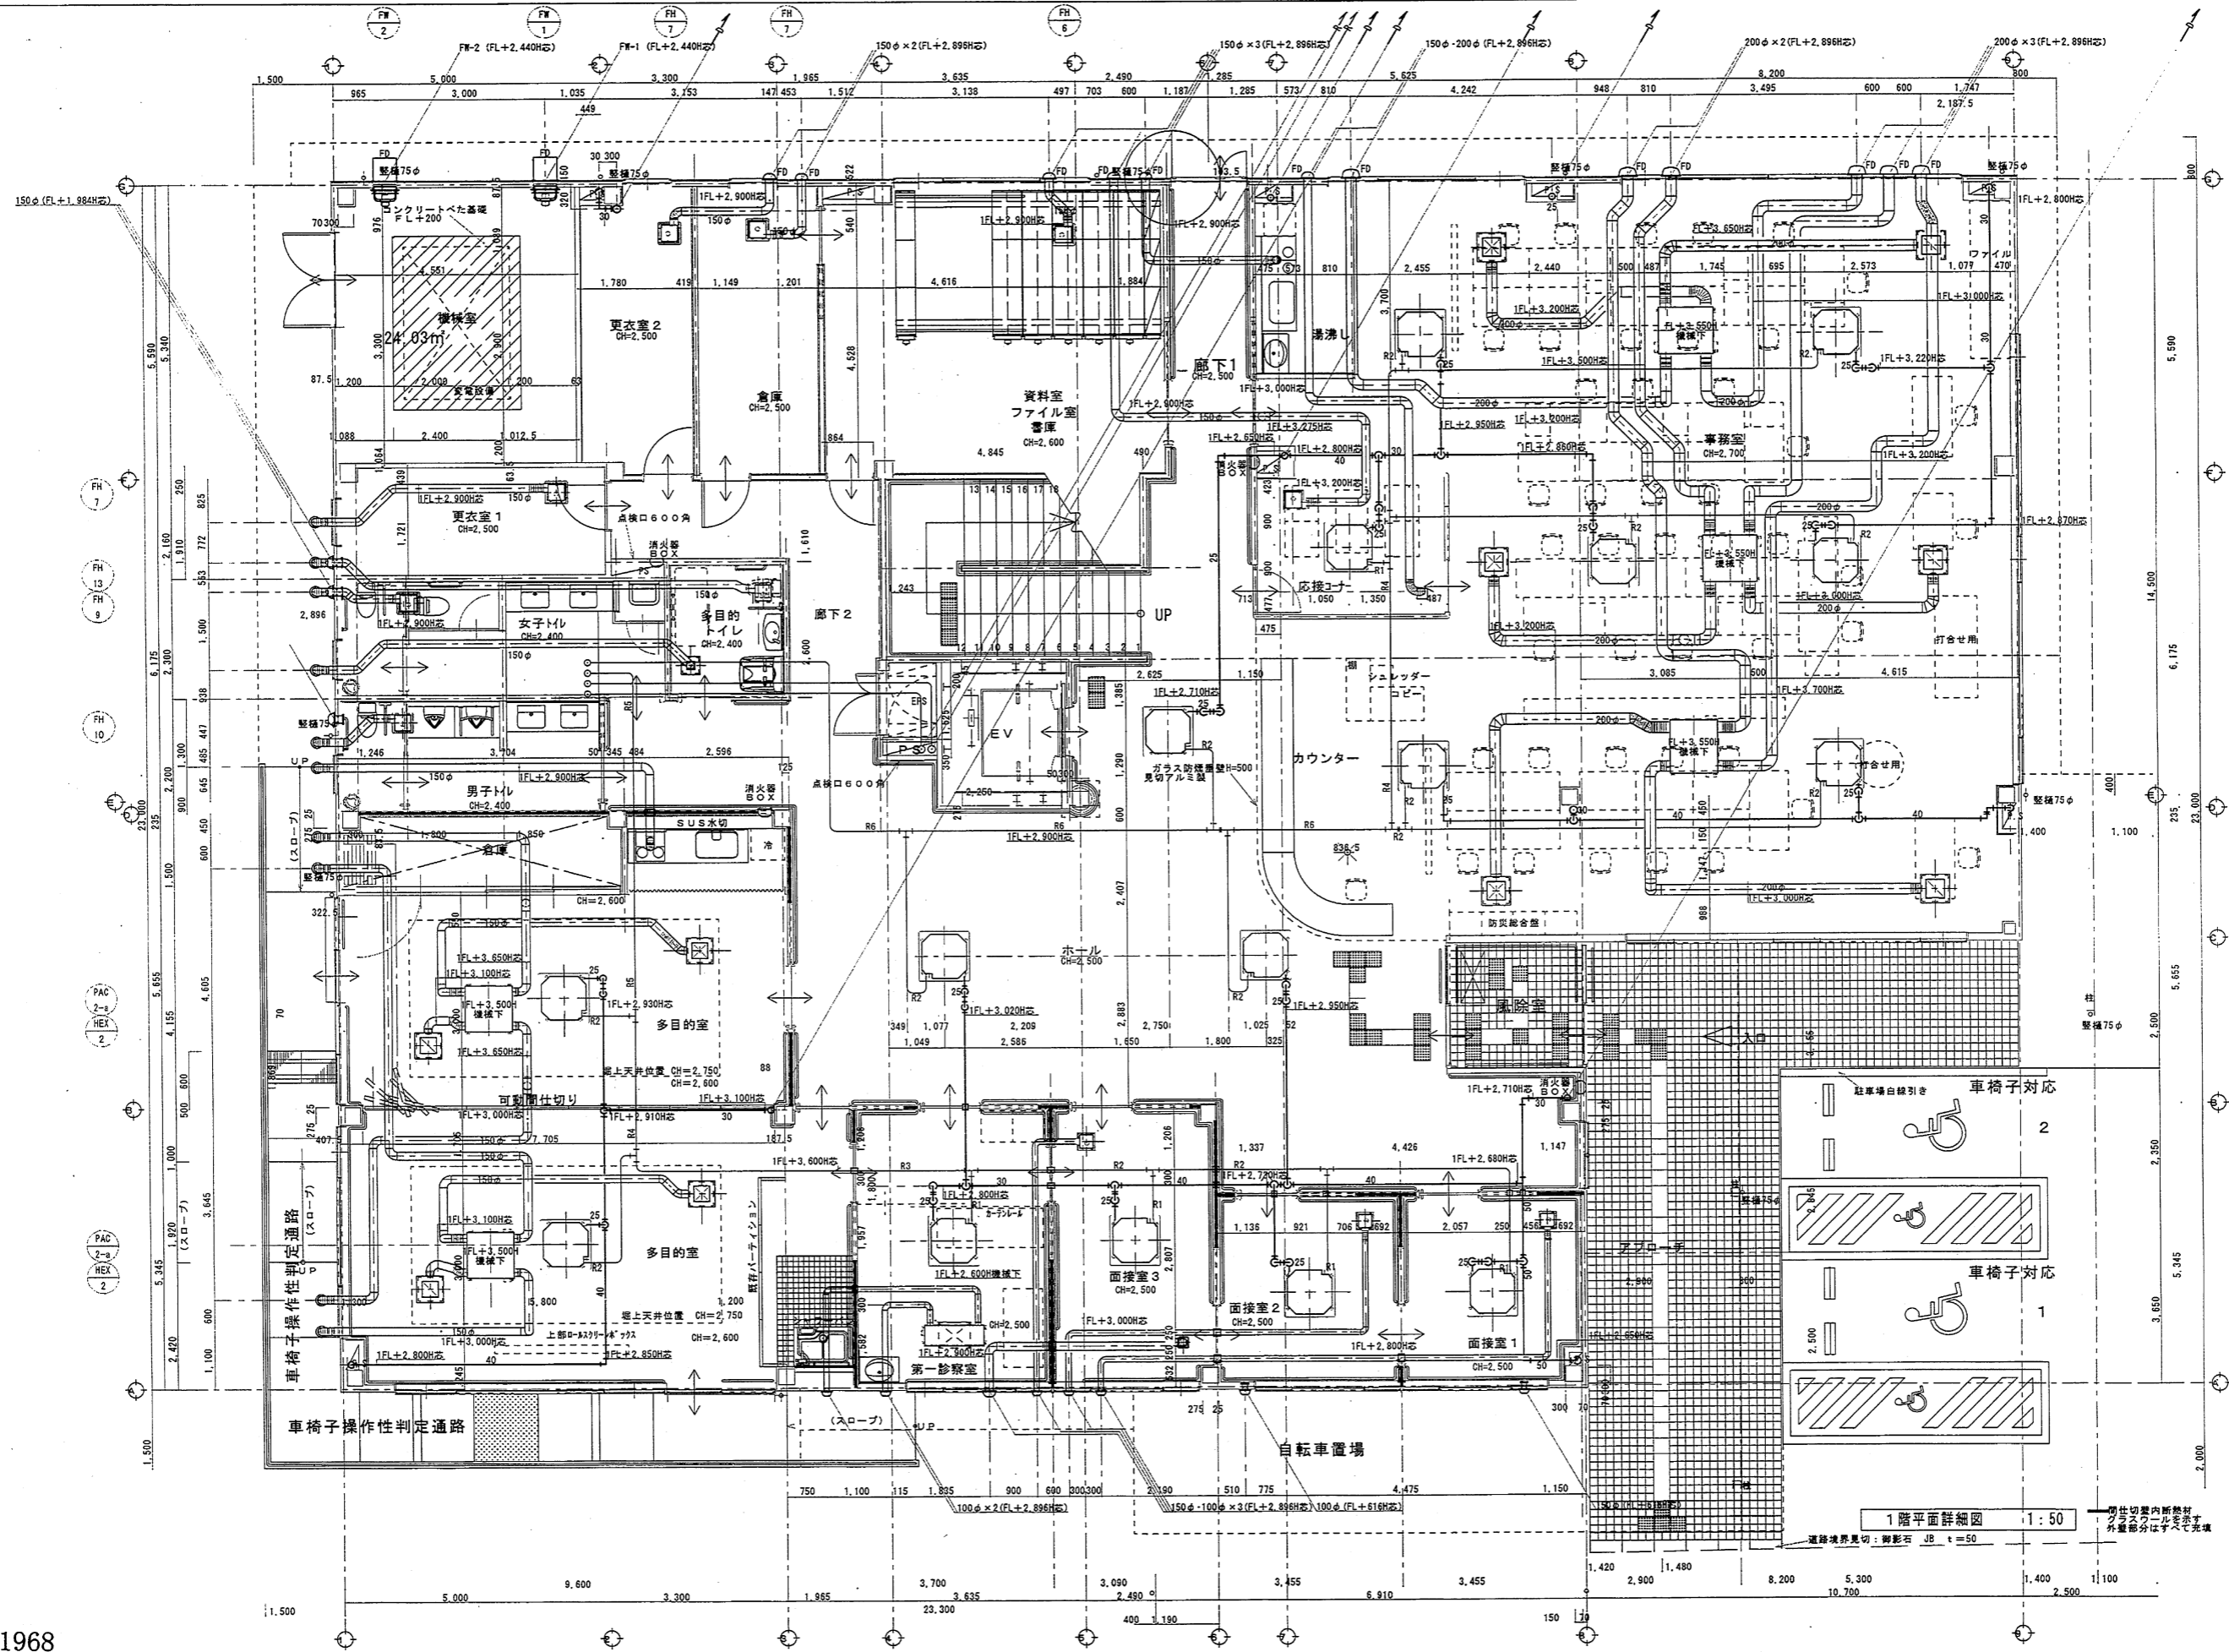

HEX 1/2  
PAC 1/6

待合室	給気口VHS 300×300 (F付)	2
風量 300m <sup>3</sup> /h		
間上BOX (GW25mm内貼)		
500×500×500		
排気口 HS 300×300		
風量 300m <sup>3</sup> /h		
間上BOX (GW25mm内貼)		
500×500×500		

事務室	給気口VHS 350×350 (F付)	3
風量 450m <sup>3</sup> /h		
間上BOX (GW25mm内貼)		
550×550×500		
排気口 HS 350×350		
風量 450m <sup>3</sup> /h		
間上BOX (GW25mm内貼)		
550×550×500		


多目的室	給気口VHS 150×150 (F付)	1
風量 100m <sup>3</sup> /h		
間上BOX (GW25mm内貼)		
350×350×300		

液管/ガス管	
R1 6.35φ12.70φ	
R2 9.52φ15.88φ	
R3 9.52φ19.05φ	
R4 9.52φ22.22φ	
R5 12.70φ25.40φ	
R6 15.88φ28.58φ	

286-91968

株式会社富山冷熱工業

製図	設計	検図	承認	工事名称	作成年月日	工事コード
				平成19年度 児童・障害者更生相談所、一時保護所空調工事	07.11/01	
図面名称					縮尺	図面番号
相談所棟 1階空調平面図					1/60	AC-3

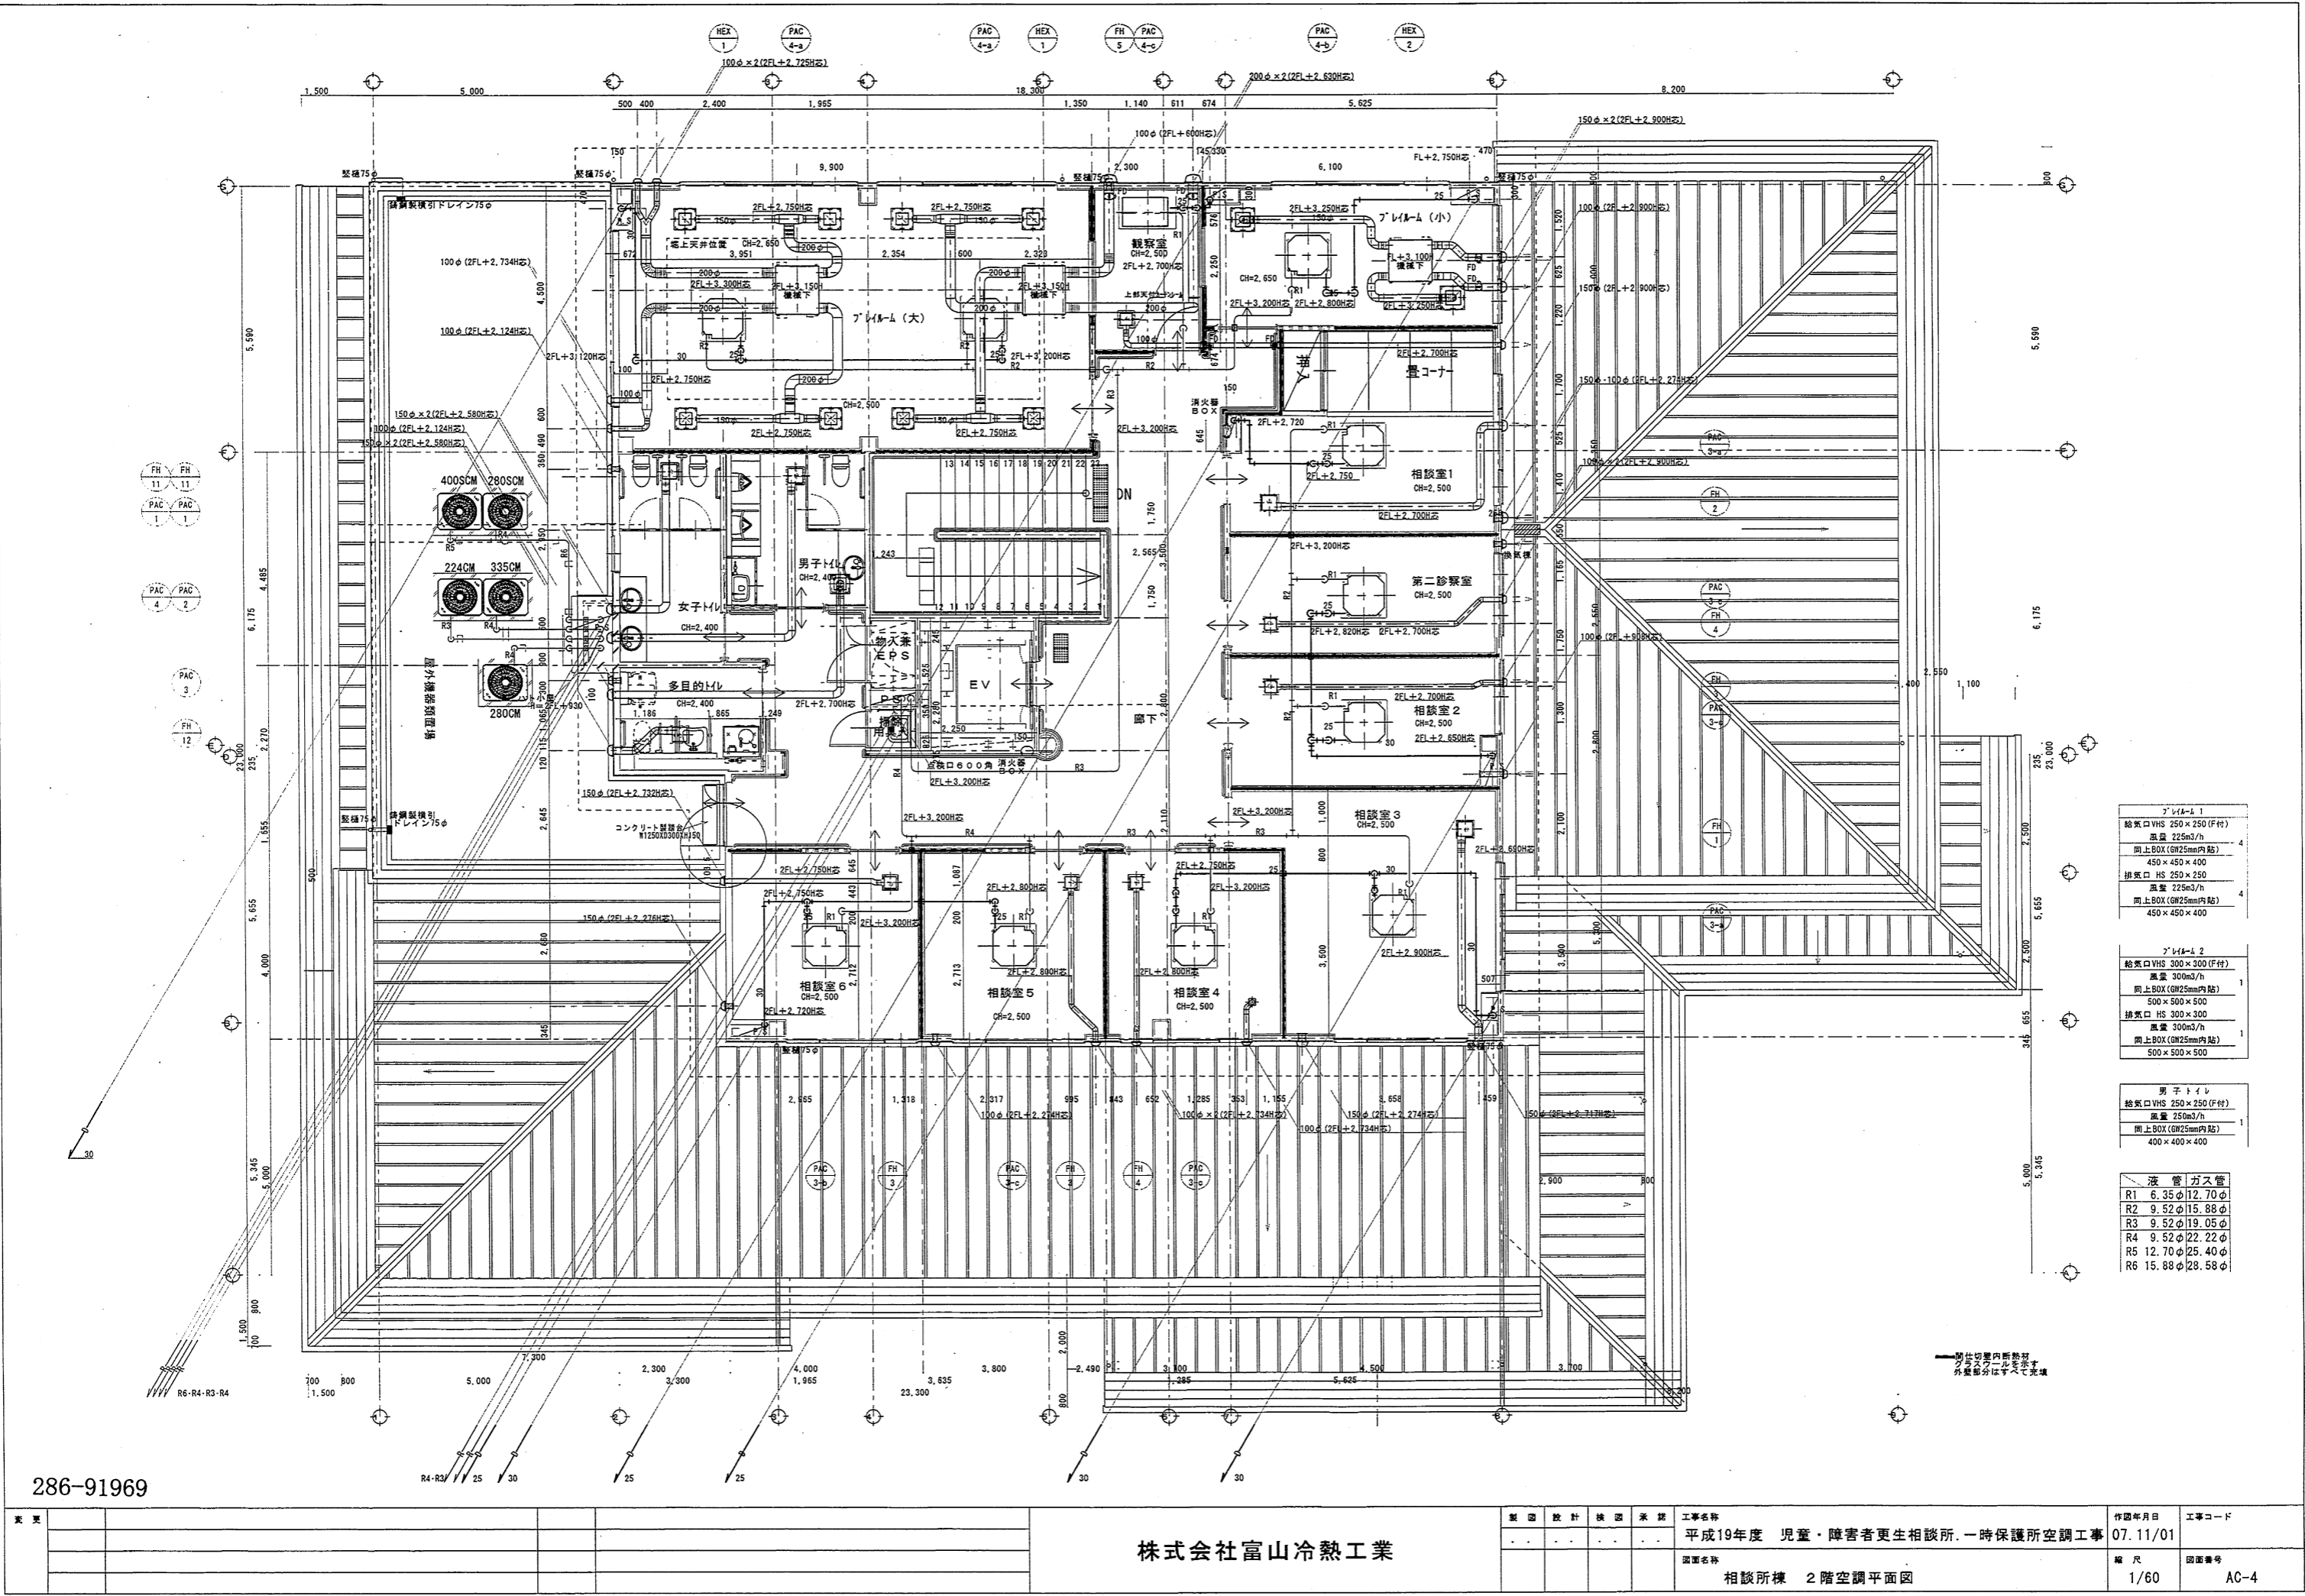

286-91969

株式会社富山冷熱工業

製図	設計	検図	承認	工事名称	作図年月日	工事コード
				平成19年度 児童・障害者更生相談所、一時保護所空調工事	07.11/01	
				図面名称	縮尺	図面番号
				相談所棟 2階空調平面図	1/60	AC-4

空調機器表

機器品目	機器名称	設置所	機器仕様	電圧	台数	備考
PAC-1	空冷ヒートポンプエアコン (インバーター) (マルチ型)	屋外機器設置場	屋外機 冷房能力 63.0 KW 消費電力 18.01 KW 分岐管、地附属品一式	3φ200V	1	コンクリート基礎建築工事
PAC-1-a	空冷ヒートポンプエアコン (インバーター) (マルチ型)	事務室 学習室	屋内機 (天井カセット4方向形) 冷房能力 9.0 KW 消費電力 0.070 KW 屋内外渡り線、操作線、コントロールSW、吊金物付、附属品一式	1φ200V	3	ドレンアップ機能付 自動昇降機能付
PAC-1-b	空冷ヒートポンプエアコン (インバーター) (マルチ型)	食堂・遊戯室	屋内機 (天井カセット4方向形) 冷房能力 8.0 KW 消費電力 0.060 KW 屋内外渡り線、操作線、コントロールSW、吊金物付、附属品一式	1φ200V	4	ドレンアップ機能付 自動昇降機能付
PAC-1-c	空冷ヒートポンプエアコン (インバーター) (マルチ型)	応接室	屋内機 (天井カセット4方向形) 冷房能力 4.5 KW 消費電力 0.040 KW 屋内外渡り線、操作線、コントロールSW、吊金物付、附属品一式	1φ200V	1	ドレンアップ機能付 自動昇降機能付
PAC-1-d	空冷ヒートポンプエアコン (インバーター) (マルチ型)	面接室	屋内機 (天井カセット4方向形) 冷房能力 3.6 KW 消費電力 0.030 KW 屋内外渡り線、操作線、コントロールSW、吊金物付、附属品一式	1φ200V	1	ドレンアップ機能付 自動昇降機能付
PAC-2	空冷ヒートポンプエアコン (インバーター) (マルチ型)	屋外機器設置場	屋外機 冷房能力 22.4 KW 消費電力 5.73 KW 分岐管、地附属品一式	3φ200V	1	コンクリート基礎建築工事
PAC-2-a	空冷ヒートポンプエアコン (インバーター) (マルチ型)	幼児用居室	屋内機 (壁掛形) 冷房能力 5.6 KW 消費電力 0.060 KW 屋内外渡り線、操作線、コントロールSW、吊金物付、附属品一式	1φ200V	1	
PAC-2-b	空冷ヒートポンプエアコン (インバーター) (マルチ型)	2人用居室	屋内機 (壁掛形) 冷房能力 3.6 KW 消費電力 0.060 KW 屋内外渡り線、操作線、コントロールSW、吊金物付、附属品一式	1φ200V	2	
PAC-2-c	空冷ヒートポンプエアコン (インバーター) (マルチ型)	1人用居室 1階居室	屋内機 (壁掛形) 冷房能力 2.8 KW 消費電力 0.040 KW 屋内外渡り線、操作線、コントロールSW、吊金物付、附属品一式	1φ200V	4	
PAC-3	空冷ヒートポンプエアコン (インバーター) (マルチ型)	屋外機器設置場	屋外機 冷房能力 14.0 KW 消費電力 3.19 KW 分岐管、地附属品一式	3φ200V	1	コンクリート基礎建築工事
PAC-3-a	空冷ヒートポンプエアコン (インバーター) (マルチ型)	厨房	屋内機 (厨房用ステンレス製エアコン) 冷房能力 14.0 KW 消費電力 0.340 KW 屋内外渡り線、操作線、コントロールSW、吊金物付、附属品一式	1φ200V	1	
PAC-3-b	空冷ヒートポンプエアコン (インバーター) (マルチ型)	更衣室	屋内機 (壁掛形) 冷房能力 2.8 KW 消費電力 0.040 KW 屋内外渡り線、操作線、コントロールSW、吊金物付、附属品一式	1φ200V	1	

(共通事項) 1次側電源（屋外機、屋内機共）の供給は電気工事とする。  
 冷暖房能力以外の仕様は参考値とする。  
 冷暖は全て新冷媒とし、機器は高効率対象品とする。  
 コントロールSW設置位置は現場監督員に確認の上設置する事。  
 各室空調機の運転/停止制御用集中管理リモコンを事務室に設置する。  
 機器はグリーン購入法適合品とする。

機 器 品 番	機 器 名 称	設 置 所	機 器 仕 様	電 源	台 数	備 考
PAC-4	空冷ヒートポンプエアコン (インバーター) (マルチ型)	屋外機器設置場	屋 外 機 冷房能力 22.4 KW 消費電力 5.73 KW 分岐箱, 他附属品一式	PURFY-P224QM-E1 (三菱電機) 暖房能力 25.0 KW	3φ200V	1 コンクリート基礎建築工事
PAC-4-a	空冷ヒートポンプエアコン (インバーター) (マルチ型)	2人用居室	屋 内 機 (壁掛形) 冷房能力 5.6 KW 消費電力 0.060 KW 屋内外張り線, 操作線, コントロールSW, 吊金物付, 附属品一式	PKFY-P56QM-E1 (三菱電機) 暖房能力 6.3 KW	1φ200V	2
PAC-4-b	空冷ヒートポンプエアコン (インバーター) (マルチ型)	1人用居室	屋 内 機 (壁掛形) 冷房能力 3.6 KW 消費電力 0.060 KW 屋内外張り線, 操作線, コントロールSW, 吊金物付, 附属品一式	PKFY-P36QM-E1 (三菱電機) 暖房能力 4.0 KW	1φ200V	3
PAC-4-c	空冷ヒートポンプエアコン (インバーター) (マルチ型)	2階宿直室	屋 内 機 (壁掛形) 冷房能力 2.8 KW 消費電力 0.040 KW 屋内外張り線, 操作線, コントロールSW, 吊金物付, 附属品一式	PKFY-P28QM-E1 (三菱電機) 暖房能力 3.2 KW	1φ200V	1

286-91970

更 更				株式会社富山冷熱工業	製 図	設 計	検 査	承 諾	工事名称 平成19年度 児童・障害者更生相談所、一時保護所空調工事	作図年月日 07.11/01	工事コード
					..	..	..	..	図面名称 一時保護所棟 空調機器表	縮 尺	図面番号 AC-5

換気機器表


機器品番	機器名称	設置室	機器仕様	電源	台数	備考
HEX-1	全熱交換器	食堂・遊戯室	天井埋込タイプ LGH-100RX4-60 (三菱電機) 低騒音形(マイコンタイプ) 風量 1050CMH (200CMH) 静圧 160Pa 接続口径 250φ 消費電力 0.625 KW 24時間換気ワイド型コントロールSW (電気工事に支給) 深形フード (ステンレス製、防虫網、ギャラリ付) 焼付塗装	1φ100V	2	24時間換気機能付 吊金物共
HEX-2	全熱交換器	事務室	天井埋込タイプ LGH-35RX4 (三菱電機) 低騒音形(マイコンタイプ) 風量 330CMH (70CMH) 静圧 160Pa 接続口径 150φ 消費電力 0.210 KW 24時間換気ワイド型コントロールSW (電気工事に支給) 深形フード (ステンレス製、防虫網、ギャラリ付) 焼付塗装	1φ100V	1	24時間換気機能付 吊金物共
HEX-3	全熱交換器	学習室	天井カセットタイプ LGH-25CX4 (三菱電機) 低騒音形(マイコンタイプ) 風量 240CMH (40CMH) 静圧 80Pa 接続口径 150φ 消費電力 0.133 KW 24時間換気ワイド型コントロールSW (電気工事に支給) 深形フード (ステンレス製、防虫網、ギャラリ付) 焼付塗装	1φ100V	1	24時間換気機能付 吊金物共
FH-1	天井換気扇	応接室	天井埋込タイプ VD-15ZLXP7-X (三菱電機) 低騒音形(インテリアタイプ) 風量 120CMH (20CMH) 静圧 70Pa 接続口径 100φ 消費電力 0.023 KW 24時間換気ワイド型コントロールSW (電気工事に支給) 深形フード (ステンレス製、防虫網、ギャラリ付) 焼付塗装	1φ100V	1	24時間換気機能付 吊金物共
FH-2	天井換気扇	静養室 面接室	天井埋込タイプ VD-15ZLXP7-X (三菱電機) 低騒音形(インテリアタイプ) 風量 90CMH (20CMH) 静圧 40Pa 接続口径 100φ 消費電力 0.023 KW 24時間換気ワイド型コントロールSW (電気工事に支給) 深形フード (ステンレス製、防虫網、ギャラリ付) 焼付塗装	1φ100V	2	24時間換気機能付 吊金物共
FH-3	天井換気扇	2F男子更衣室 倉庫 厨房	天井埋込タイプ VD-20ZLXP7-X (三菱電機) 低騒音形(インテリアタイプ) 風量 320CMH 静圧 80Pa 接続口径 150φ 消費電力 0.062 KW 24時間換気ワイド型コントロールSW (電気工事に支給) 深形フード (ステンレス製、防虫網、ギャラリ付) 焼付塗装	1φ100V	3	吊金物共
FH-4	天井換気扇	幼児居室	天井埋込タイプ VD-18ZLXP7-X (三菱電機) 低騒音形(インテリアタイプ) 風量 180CMH (20CMH) 静圧 30Pa 接続口径 150φ 消費電力 0.036 KW 24時間換気ワイド型コントロールSW (電気工事に支給) 深形フード (ステンレス製、防虫網、ギャラリ付) 焼付塗装	1φ100V	2	24時間換気機能付 吊金物共
FH-5	天井換気扇	事務室	本体設置共建築工事 (排気ダクト及び本体へのダクト接続は本工事) 接続口径 150φ 深形フード (ステンレス製、防虫網、ギャラリ付) 焼付塗装		1	
FH-6	天井換気扇	1F女子更衣室	天井埋込タイプ VD-15ZXP7-Z (三菱電機) 低騒音形(インテリアタイプ) 風量 120CMH 静圧 60Pa 接続口径 100φ (125φ) 消費電力 0.023 KW 深形フード (ステンレス製、防虫網、ギャラリ付) 焼付塗装	1φ100V	1	吊金物共
FH-7	天井換気扇	宿直室 1人居室 2人居室	天井埋込タイプ VD-15ZLXP7-X (三菱電機) 低騒音形(インテリアタイプ) 風量 60CMH (20CMH) 静圧 50Pa 接続口径 100φ 消費電力 0.023 KW 24時間換気ワイド型コントロールSW (電気工事に支給) 深形フード (ステンレス製、防虫網、ギャラリ付) 焼付塗装	1φ100V	11	24時間換気機能付 吊金物共
FH-7-a	天井換気扇	厨房更衣室	天井埋込タイプ VD-15ZX7-Z (三菱電機) 低騒音形(インテリアタイプ) 風量 60CMH 静圧 50Pa 接続口径 100φ 消費電力 0.014 KW 深形フード (ステンレス製、防虫網、ギャラリ付) 焼付塗装	1φ100V	1	吊金物共

居室内については、24時間換気とする。

機器品番	機器名称	設置室	機器仕様	電源	台数	備考
FH-8	天井換気扇	女子トイレ 2階トイレ 便所	天井埋込タイプ VD-23ZB7 (三菱電機) 低騒音形(防湿タイプ) 風量 320CMH 静圧 140Pa 接続口径 150φ 消費電力 0.082 KW 深形フード (ステンレス製、防虫網、ギャラリ付) 焼付塗装	1φ100V	3	吊金物共
FH-9	天井換気扇	浴室 1階脱衣室	天井埋込タイプ VD-20ZC7 (三菱電機) 低騒音形(防湿タイプ) 風量 260CMH 静圧 80Pa 接続口径 150φ 消費電力 0.043 KW 深形フード (ステンレス製、防虫網、ギャラリ付) 焼付塗装	1φ100V	2	吊金物共
FH-10	天井換気扇	廊下 浴室小	天井埋込タイプ VD-20ZC7 (三菱電機) 低騒音形(防湿タイプ) 風量 200CMH 静圧 70Pa 接続口径 150φ 消費電力 0.025 KW 深形フード (ステンレス製、防虫網、ギャラリ付) 焼付塗装	1φ100V	3	吊金物共
FH-11	天井換気扇	男子トイレ	天井埋込タイプ VD-15ZC7 (三菱電機) 低騒音形(防湿タイプ) 風量 110CMH 静圧 60Pa 接続口径 100φ (125φ) 消費電力 0.0155 KW 深形フード (ステンレス製、防虫網、ギャラリ付) 焼付塗装	1φ100V	2	吊金物共
FH-12	天井換気扇	ユニットバス	天井埋込タイプ VD-15ZC7 (三菱電機) 低騒音形(防湿タイプ) 風量 80CMH 静圧 60Pa 接続口径 100φ 消費電力 0.0155 KW 深形フード (ステンレス製、防虫網、ギャラリ付) 焼付塗装	1φ100V	2	吊金物共
FH-13	天井換気扇	厨房トイレ 児童トイレ	天井埋込タイプ VD-13ZC7 (三菱電機) 低騒音形(防湿タイプ) 風量 70CMH 静圧 50Pa 接続口径 100φ 消費電力 0.015 KW 深形フード (ステンレス製、防虫網、ギャラリ付) 焼付塗装	1φ100V	3	吊金物共
FH-14	天井換気扇	1F脱衣室	天井埋込タイプ V-18ZMPC4 (三菱電機) 低騒音形(中間取付タイプ) 風量 260CMH 静圧 80Pa 接続口径 100φ 消費電力 0.033 KW 深形フード (ステンレス製、防虫網、ギャラリ付) 焼付塗装	1φ100V	1	吊金物共
FW-1	有圧換気扇	厨房用	壁取付タイプ (排気用) EG-40CSXB (三菱電機) 低騒音形ステンレスタイプ 風量 2000CMH 静圧 40Pa 羽根口径 400φ 消費電力 0.104 KW ステンレス製ウェザーカバー、シャッター、枠、防虫アミ付	1φ100V	1	
FW-2	有圧換気扇	厨房用	壁取付タイプ (排気用) EG-40CSXB (三菱電機) 低騒音形ステンレスタイプ 風量 1600CMH 静圧 40Pa 羽根口径 400φ 消費電力 0.104 KW ステンレス製ウェザーカバー、シャッター、枠、防虫アミ、防護アミ付	1φ100V	1	
FW-3	有圧換気扇	厨房用	壁取付タイプ (排気用) EG-40CSXB (三菱電機) 低騒音形ステンレスタイプ 風量 2400CMH 静圧 20Pa 羽根口径 400φ 消費電力 0.104 KW ステンレス製ウェザーカバー、シャッター、枠、防虫アミ、防護アミ付	1φ100V	2	
FF-1	ストレートシロッコファン	厨房用	天井埋込タイプ (排気用)BFS-150TX (三菱電機) 低騒音形ステンレスタイプ 風量 1200CMH 静圧 20Pa 羽根口径 400φ 消費電力 0.690 KW ステンレス製ウェザーカバー、シャッター、枠、防虫アミ、防護アミ付	3φ200V	1	吊金物共
OA-1			接続口径 100φ 給気グリル フィルター付 風量調節機能付 ステンレス製深型フード (防虫アミ付)			
OA-2			接続口径 150φ 給気グリル フィルター付 風量調節機能付 ステンレス製深型フード (防虫アミ付)			

286-91971

製 図					株 式 会 社 富 山 冷 熱 工 業	製 図	設 計	検 査	承 諾	工事名称	作図年月日	工事コード
						..	..	..	..	平成19年度 児童・障害者更生相談所・一時保護所空調工事	07.11/01	
										図面名称	縮 尺	図面番号
										一時保護所棟 換気機器表		AC-6

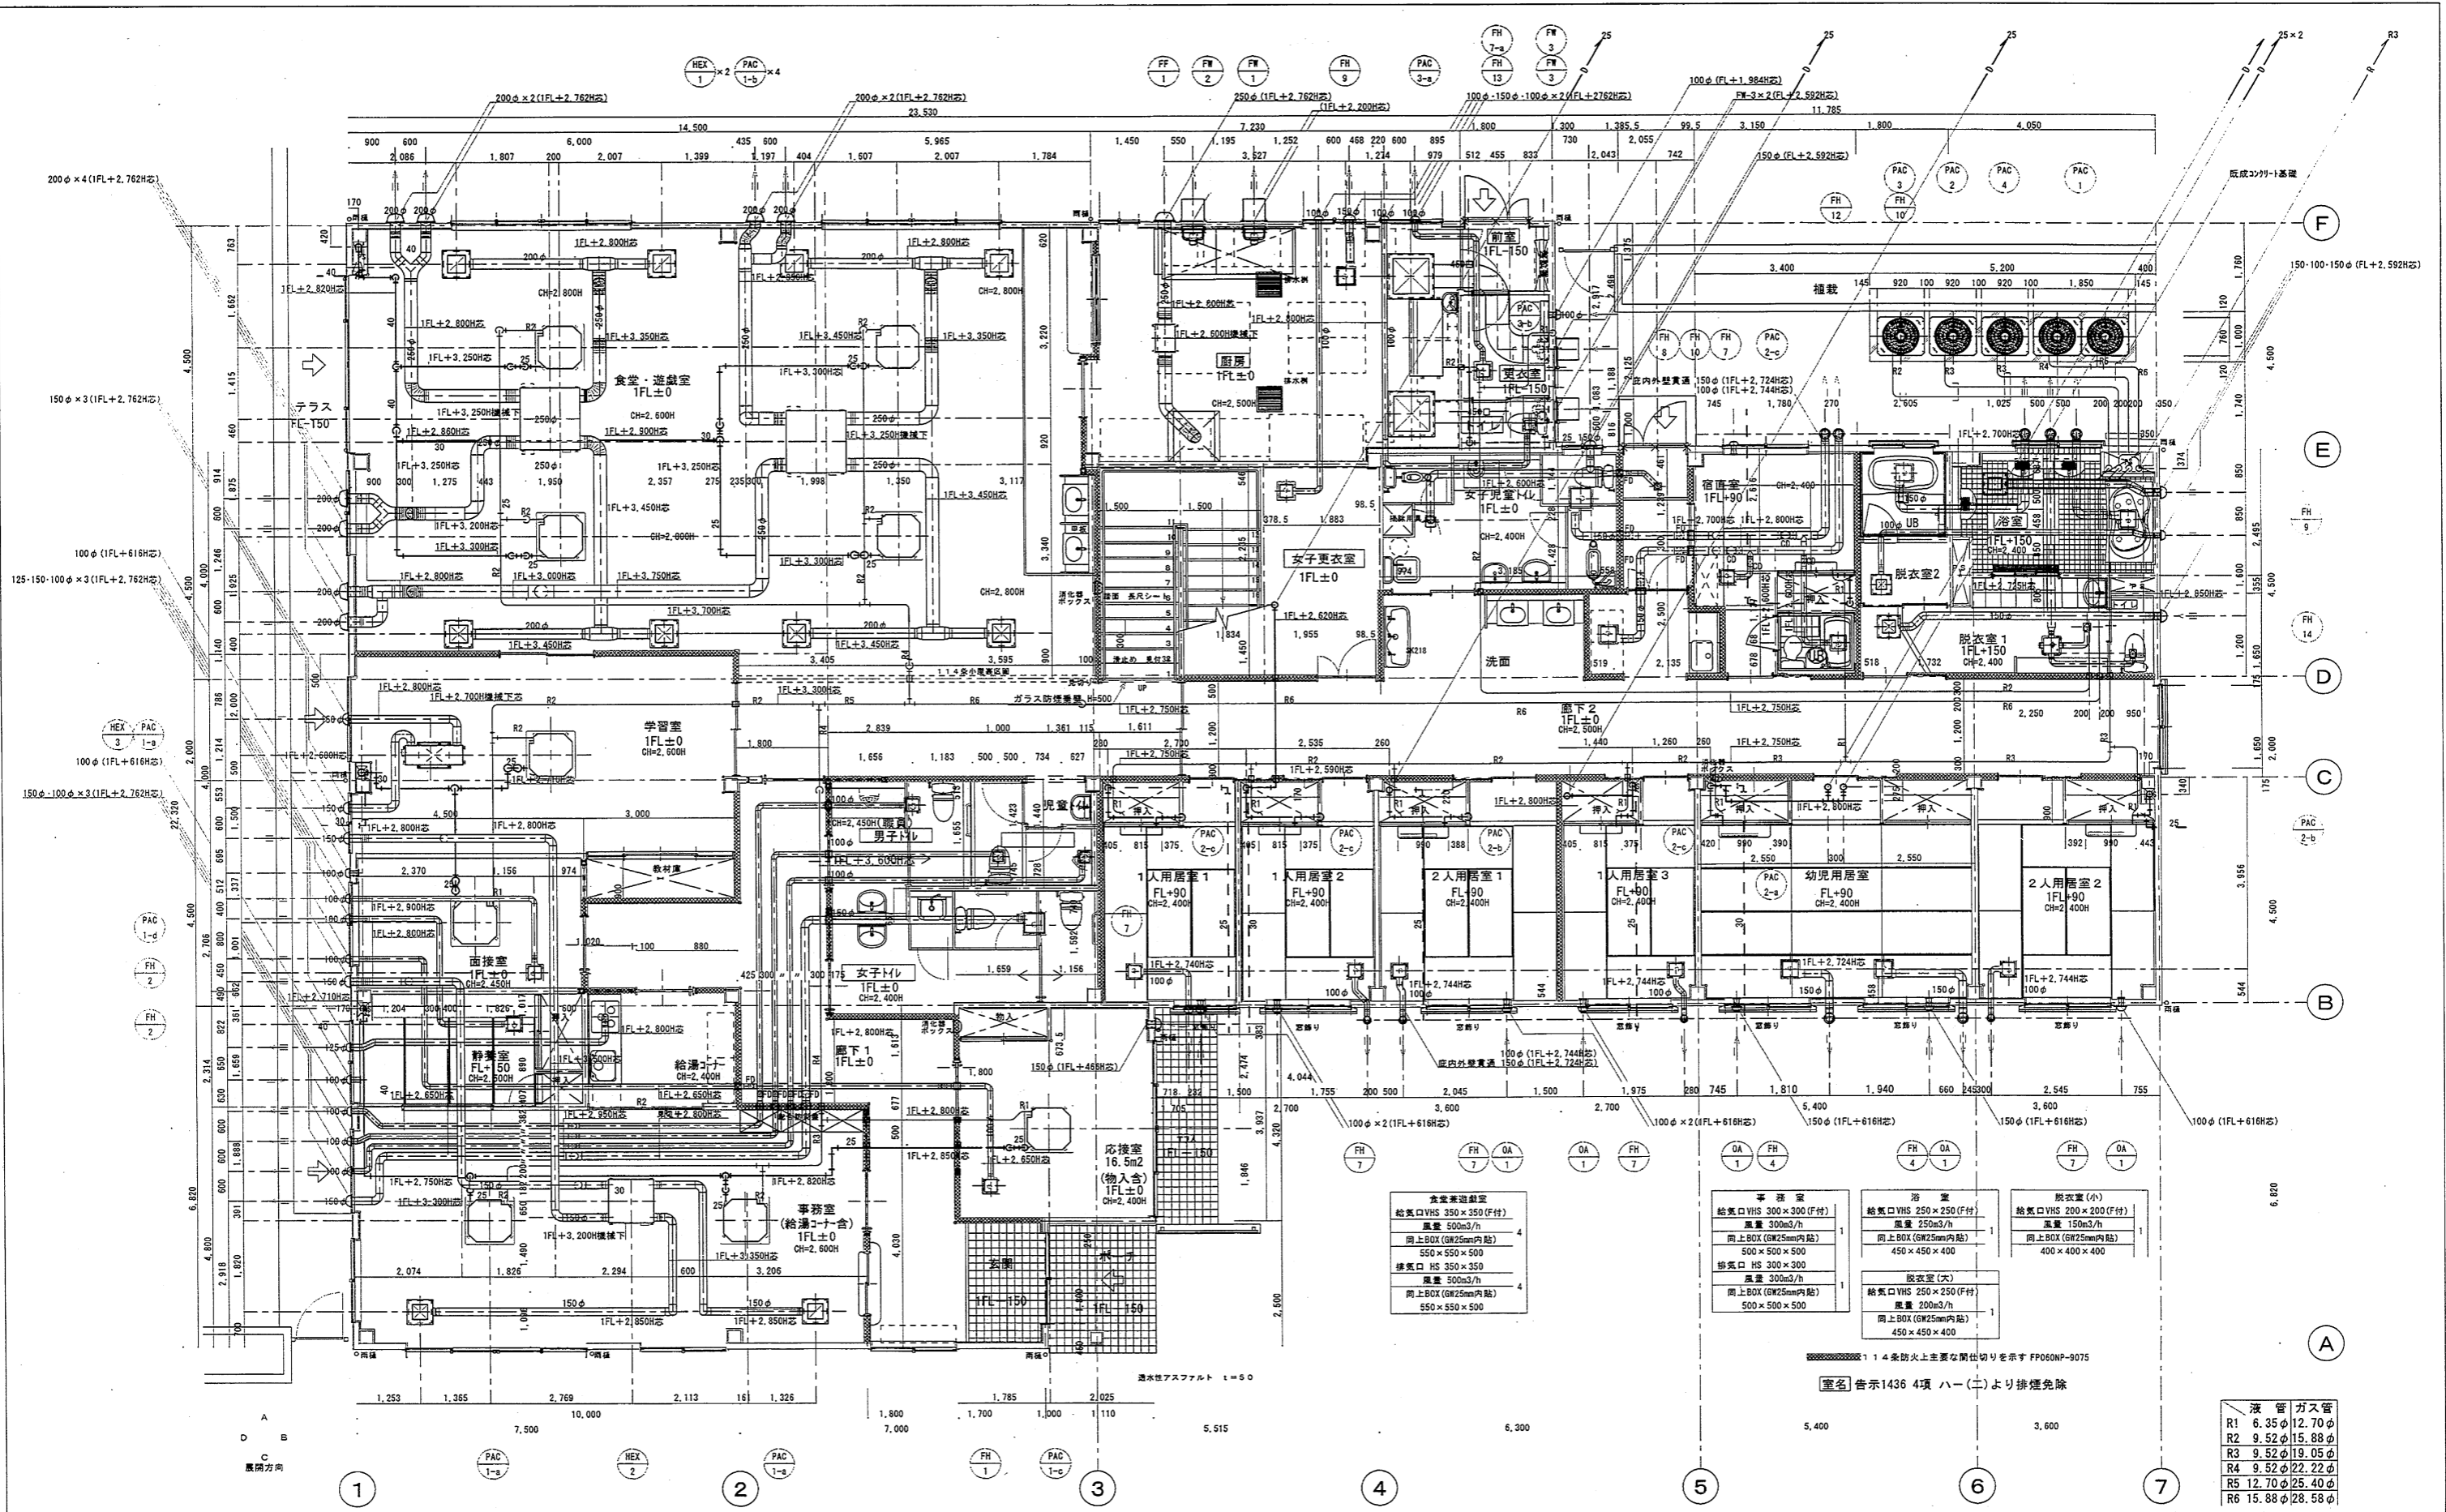

<b>食堂兼遊戯室</b> 給気口VHS 350×350(F付) 風量 500m <sup>3</sup> /h 同上BOX (GW25mm内貼) 550×550×500 排気口HS 350×350 風量 500m <sup>3</sup> /h 同上BOX (GW25mm内貼) 550×550×500	<b>事務室</b> 給気口VHS 300×300(F付) 風量 300m <sup>3</sup> /h 同上BOX (GW25mm内貼) 500×500×500 排気口HS 300×300 風量 300m <sup>3</sup> /h 同上BOX (GW25mm内貼) 500×500×500	<b>浴室</b> 給気口VHS 250×250(F付) 風量 250m <sup>3</sup> /h 同上BOX (GW25mm内貼) 450×450×400	<b>脱衣室(小)</b> 給気口VHS 200×200(F付) 風量 150m <sup>3</sup> /h 同上BOX (GW25mm内貼) 400×400×400
<b>脱衣室(大)</b> 給気口VHS 250×250(F付) 風量 200m <sup>3</sup> /h 同上BOX (GW25mm内貼) 450×450×400			

1 1 4 条防火上主要な開仕切りを示す FP060NP-9075

【室名】告示1436 4項 ハー(二)より排煙免除

液管	ガス管
R1 6.35φ12.70φ	
R2 9.52φ15.88φ	
R3 9.52φ19.05φ	
R4 9.52φ22.22φ	
R5 12.70φ25.40φ	
R6 15.88φ28.58φ	

- 特記事項
- OA取入れが外は全熱交換機まで保温施工する。
  - 自然給気が外は外壁から2Mまで保温施工する。
  - は区画貫通部とし耐火処理を行う。

286-91972

株式会社富山冷熱工業

製図	設計	校核	承認	工事名称	作成年月日	工事コード
				平成19年度 児童・障害者更生相談所、一時保護所空調工事	07.11/01	
図面名称					縮尺	図面番号
保護所棟 1階空調平面図					1/60	AC-7

