




河川台帳	河川名	図面名称	縮尺	水系区分	水系名	指定年月日	河川延長	流域面積	起 点	終 点
	谷津沢川	流域図	1:20000	準用河川	巴川	昭和50年9月22日	1.260km	1.30km ²	静岡市清水区馬走字宋舟204番の1地先の市道橋	二級河川大沢川への合流点

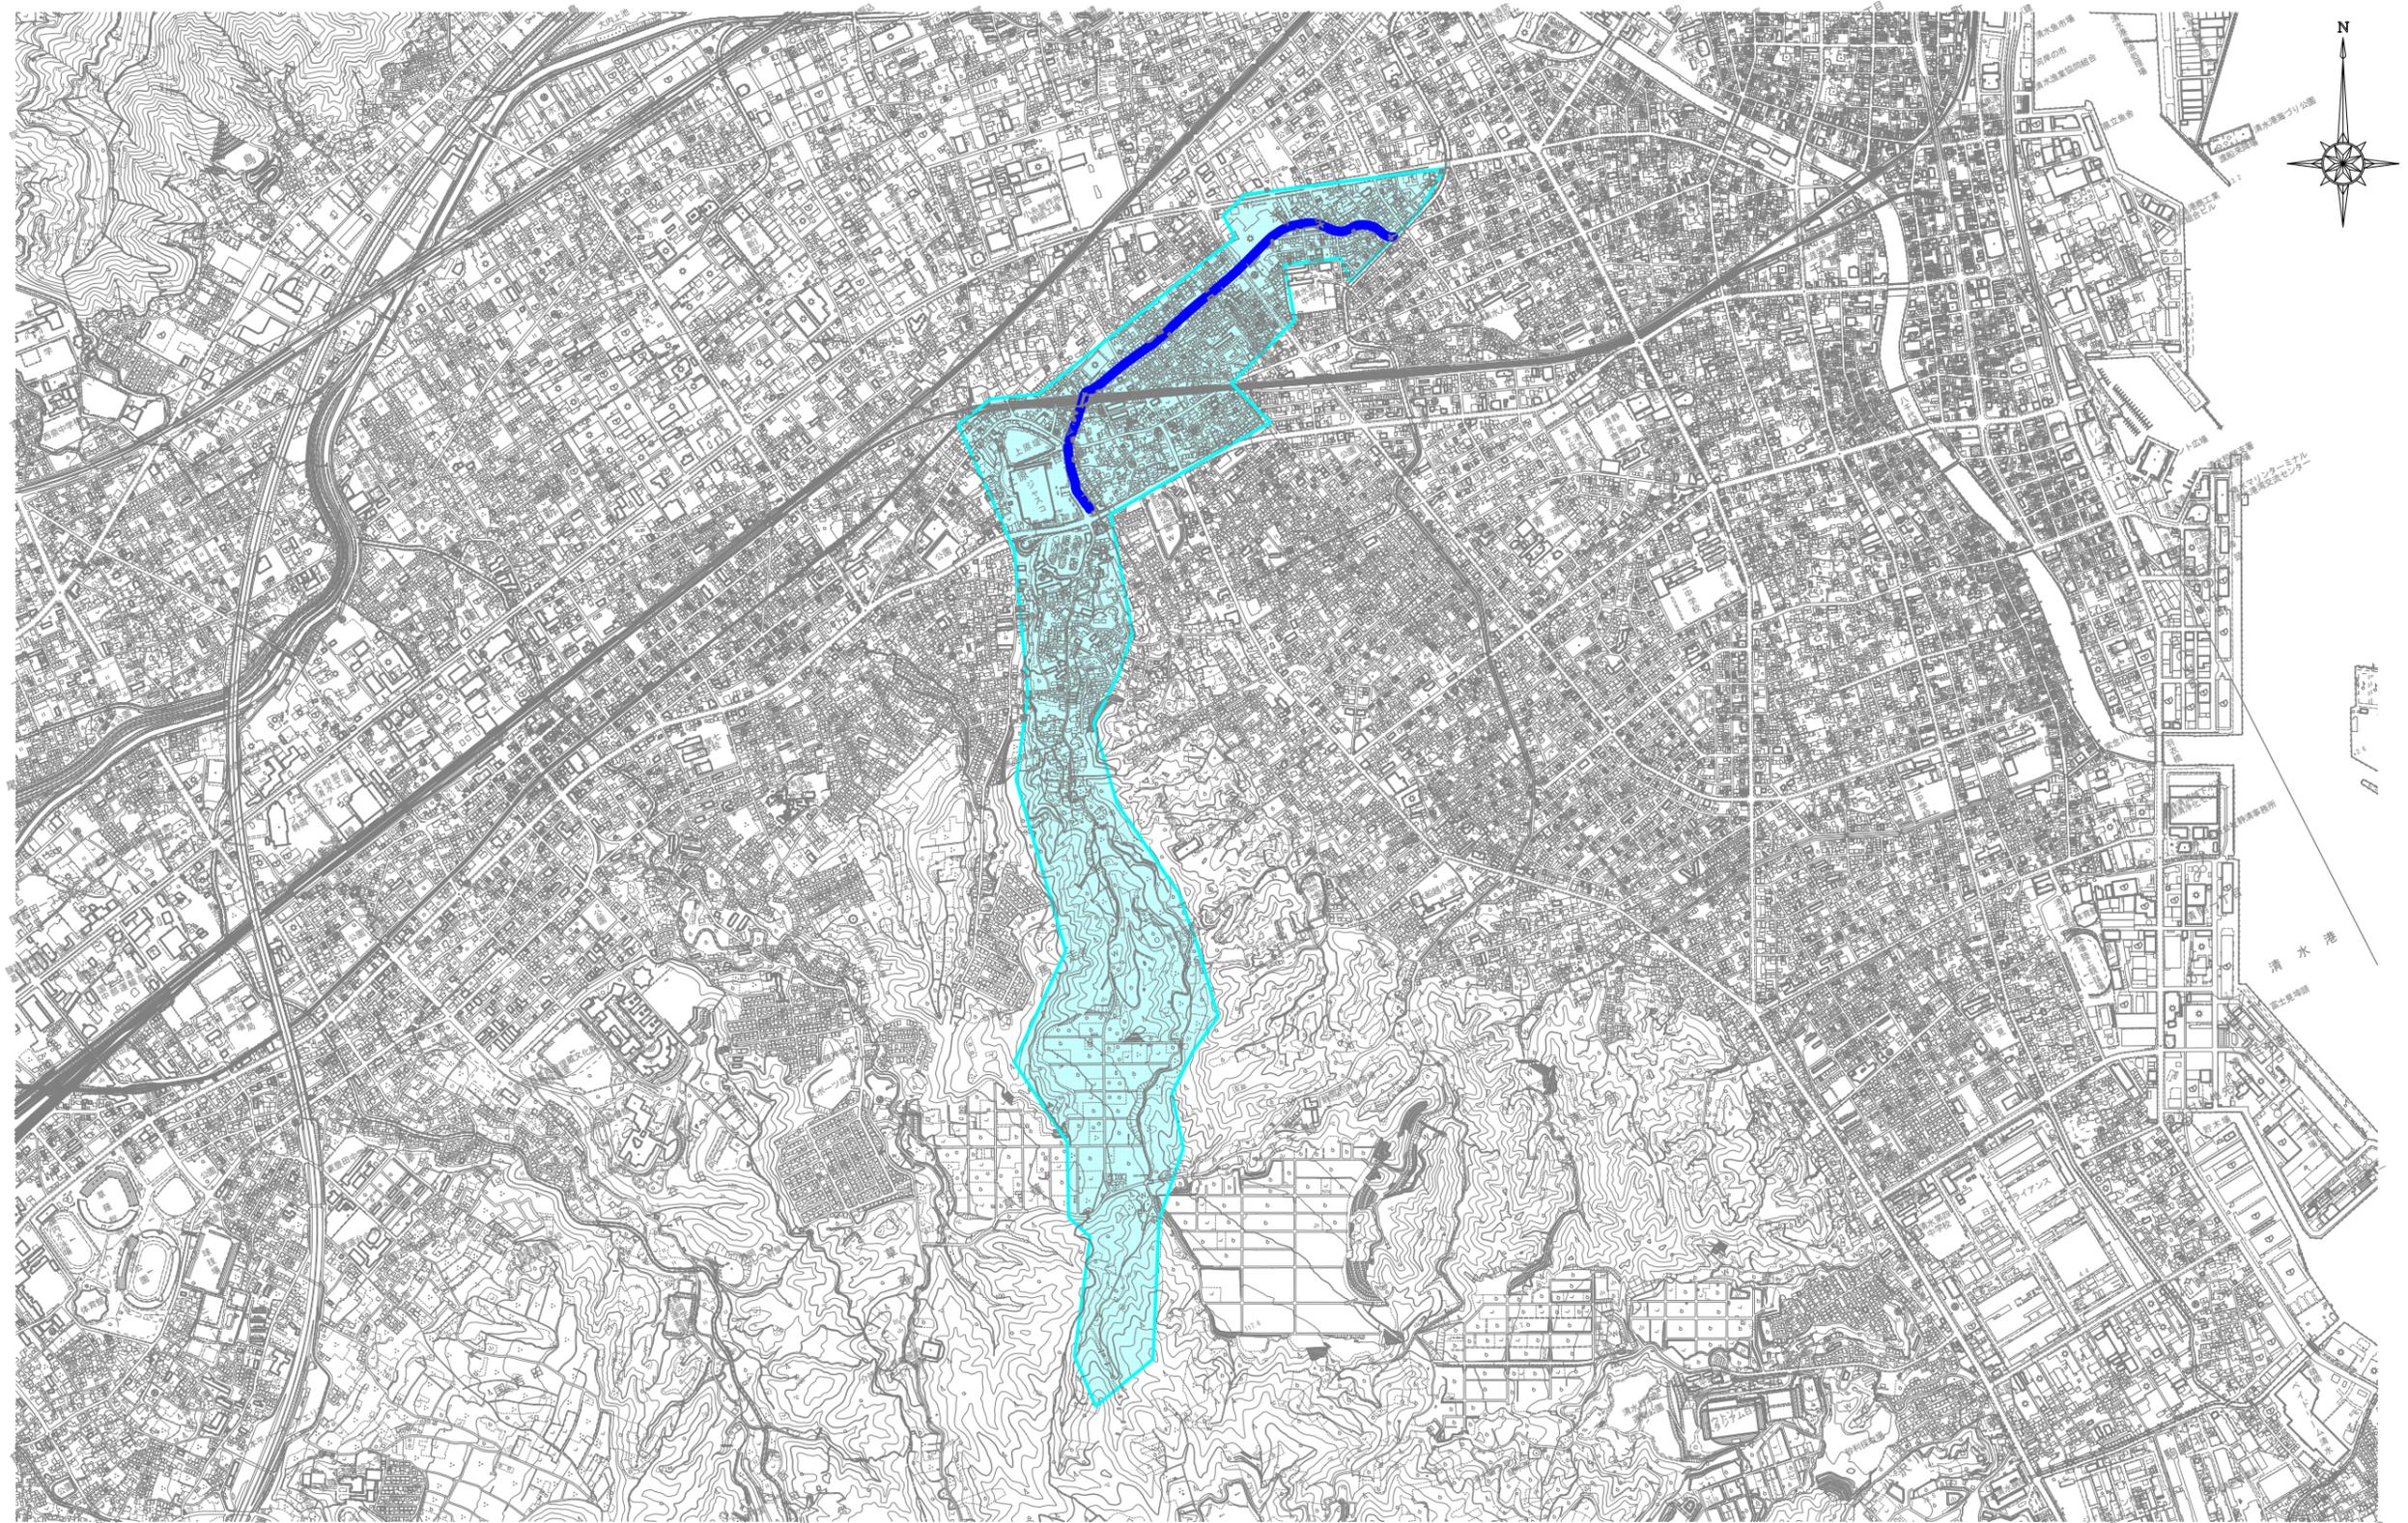

河川台帳	河川名	図面名称	縮尺	水系区分	水系名	指定年月日	河川延長	流域面積	起 点	終 点
	谷津沢川	河川区域図	1:1000	準用河川	巴川	昭和50年9月22日	1.260km	1.30km	静岡市清水区馬走字宋舟204番の1地先の市道橋	二級河川大沢川への合流点

ブロック積	コンクリート	石積	土堤

静岡市清水区

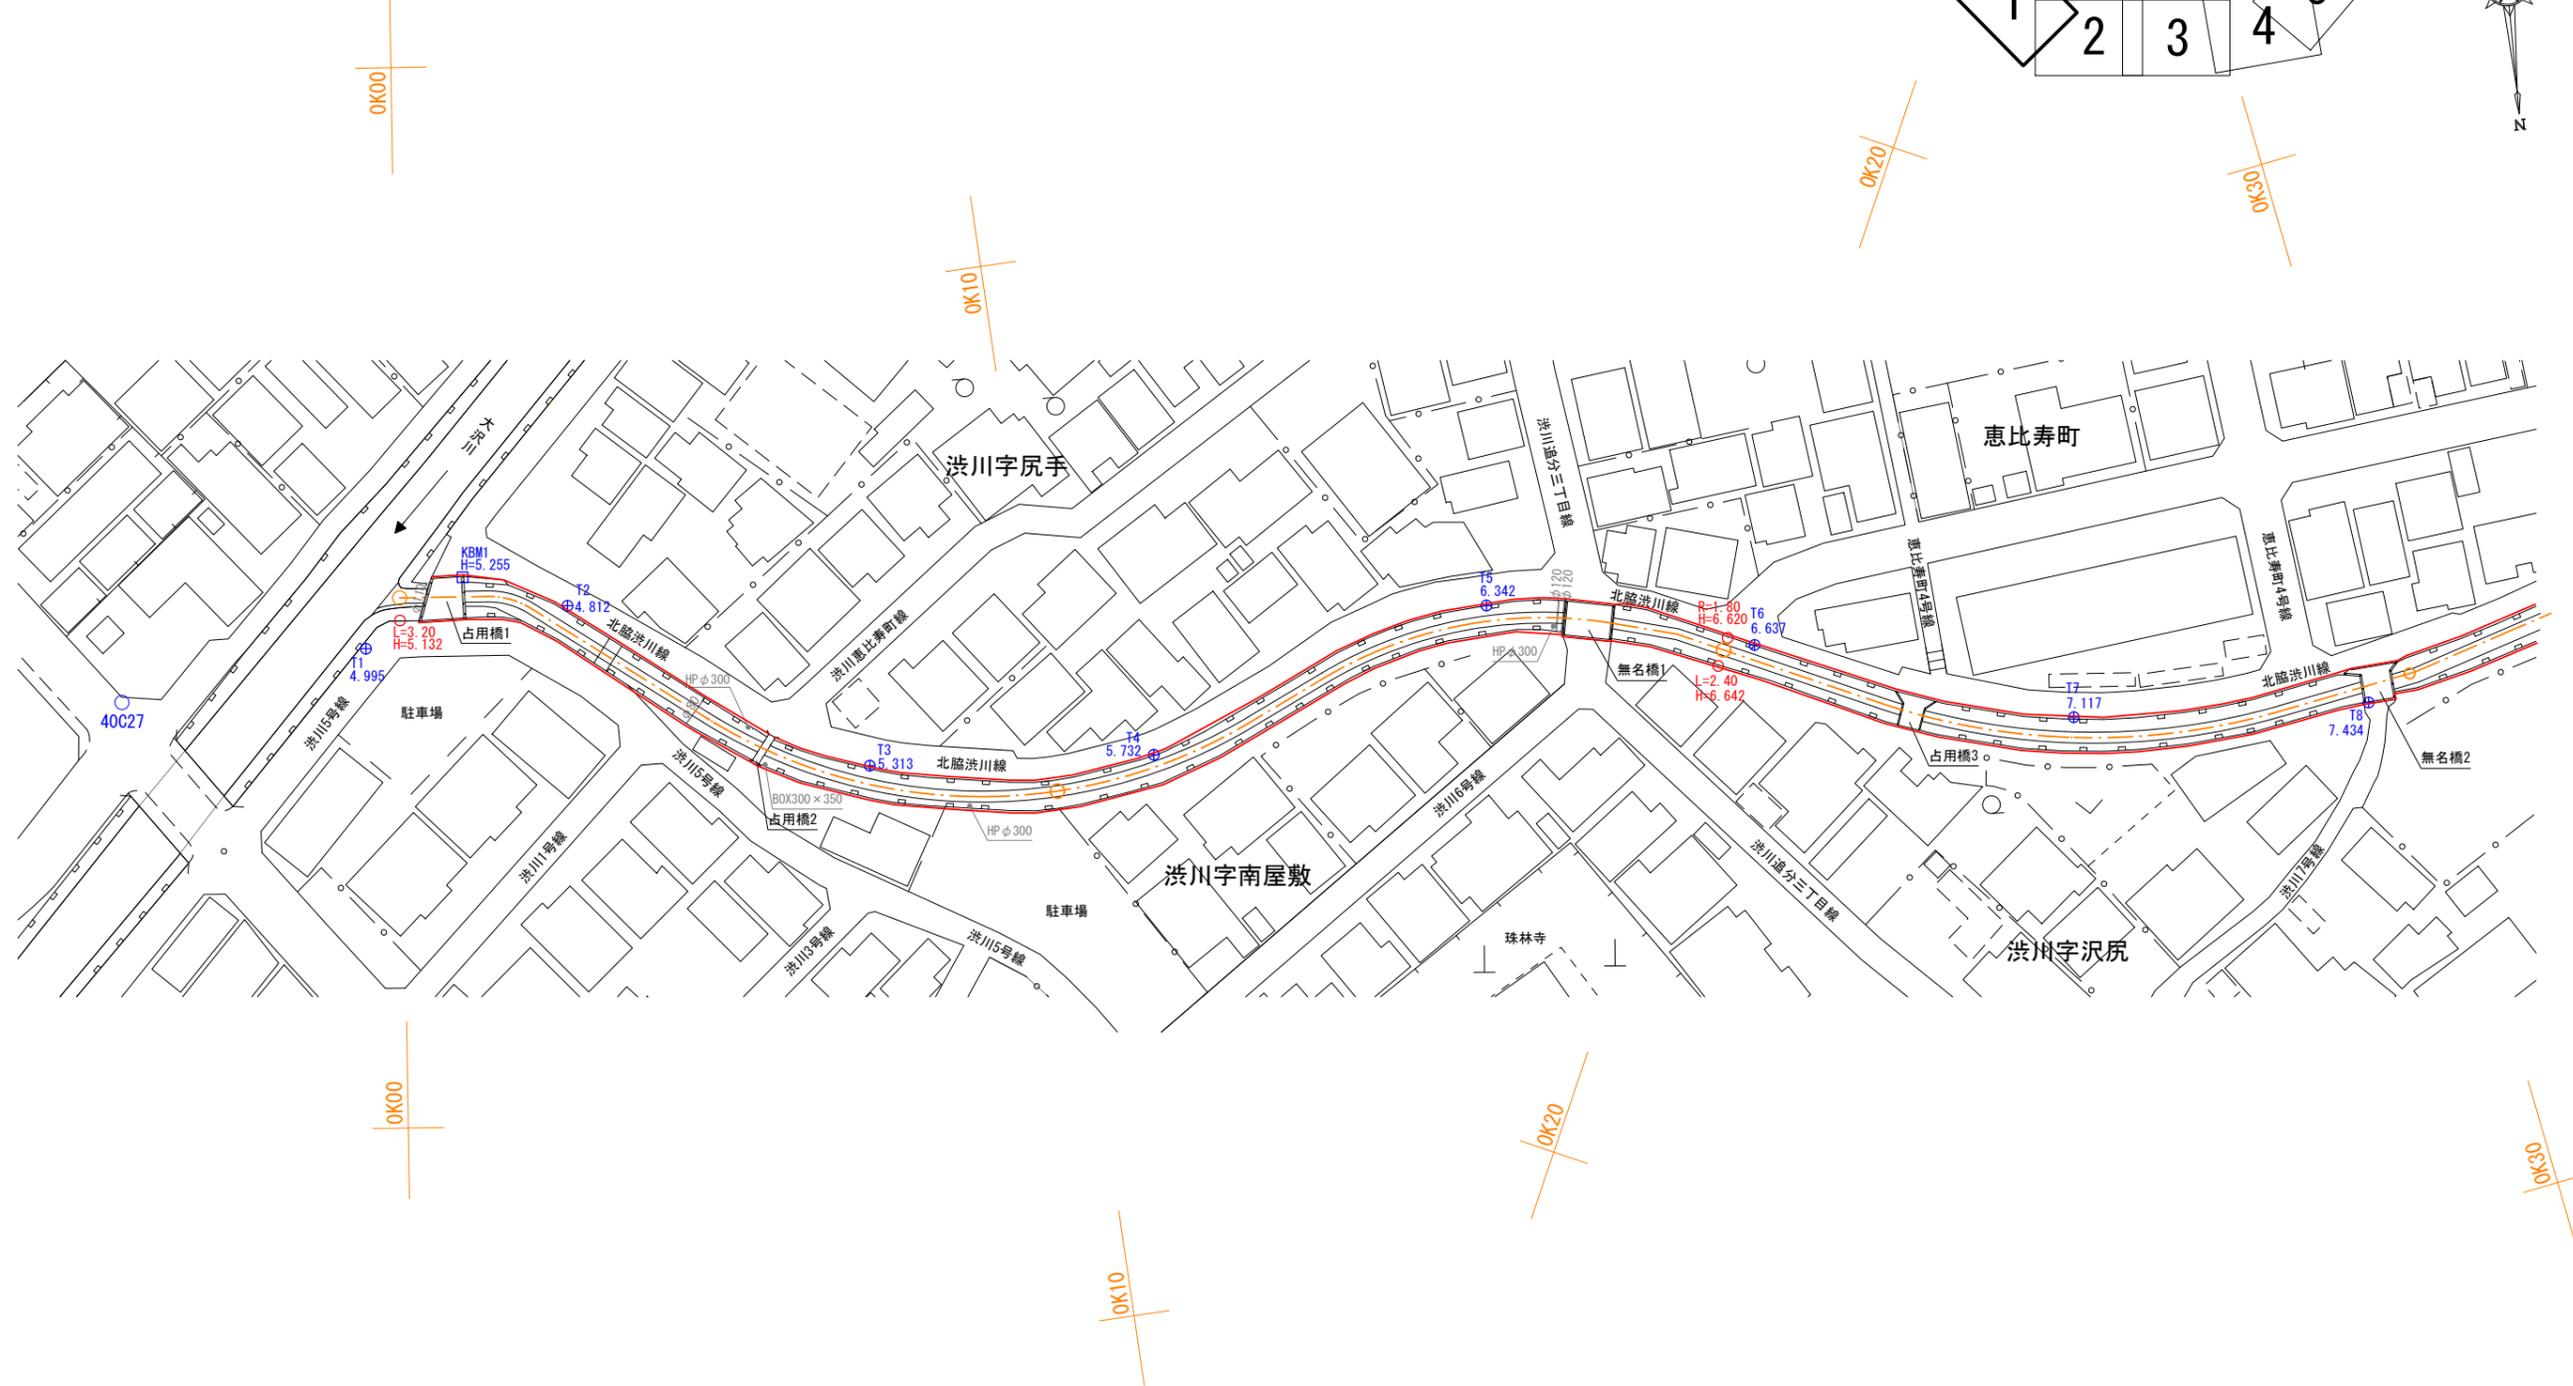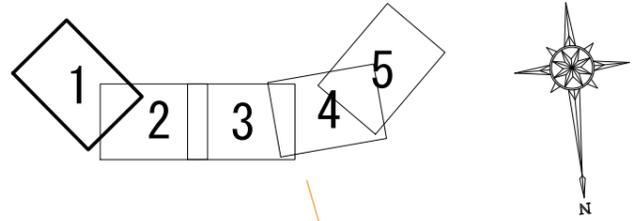



令和四年十二月調整

「流入管の記載は、管径300未満は省略している」

河川台帳	河川名	図面名称	縮尺	水系区分	水系名	指定年月日	河川延長	流域面積	起 点	終 点
		谷津沢川	河川区域図	1:1000	準用河川	巴川	昭和50年9月22日	1.260km	1.30km ²	静岡市清水区馬走字宋舟204番の1地先の市道橋

	ブロック積	コンクリート	石積	土堤
図式				


静岡市清水区

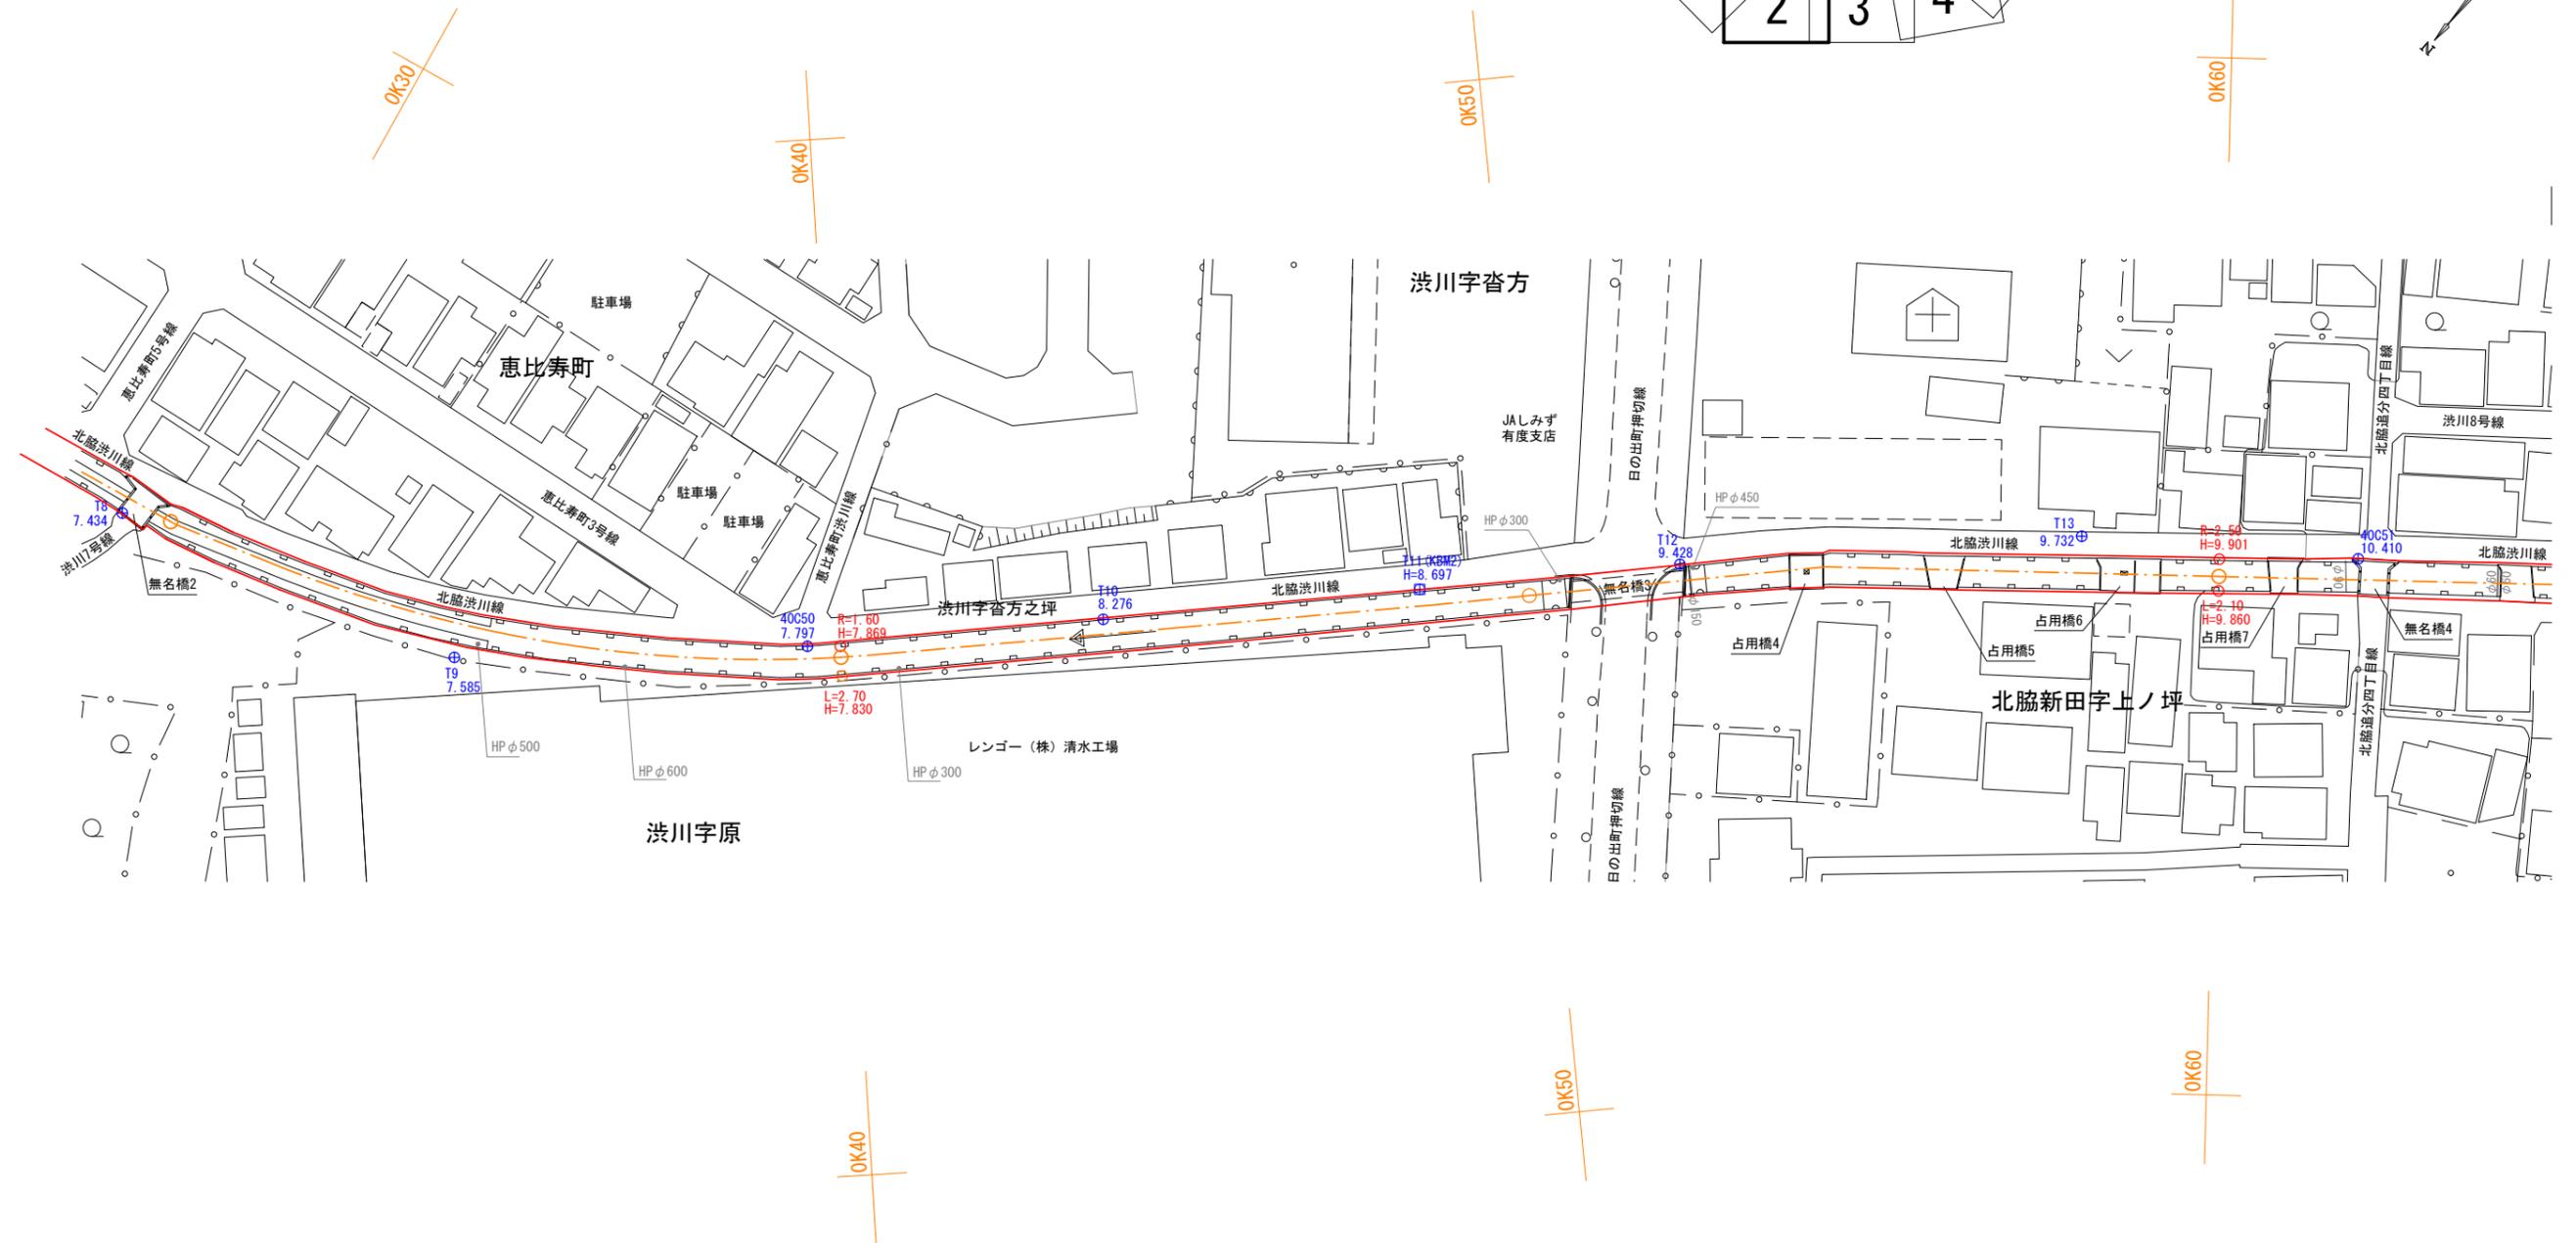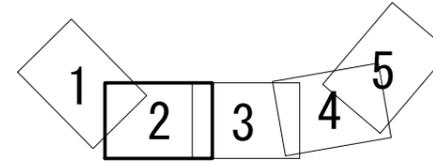

河川台帳	河川名	図面名称	縮尺	水系区分	水系名	指定年月日	河川延長	流域面積	起 点	終 点
	谷津沢川	河川区域図	1:1000	準用河川	巴川	昭和50年9月22日	1.260km	1.30km ²	静岡市清水区馬走字宋舟204番の1地先の市道橋	二級河川大沢川への合流点

	ブロック積	コンクリート	石積	土堤
図式				

静岡市清水区

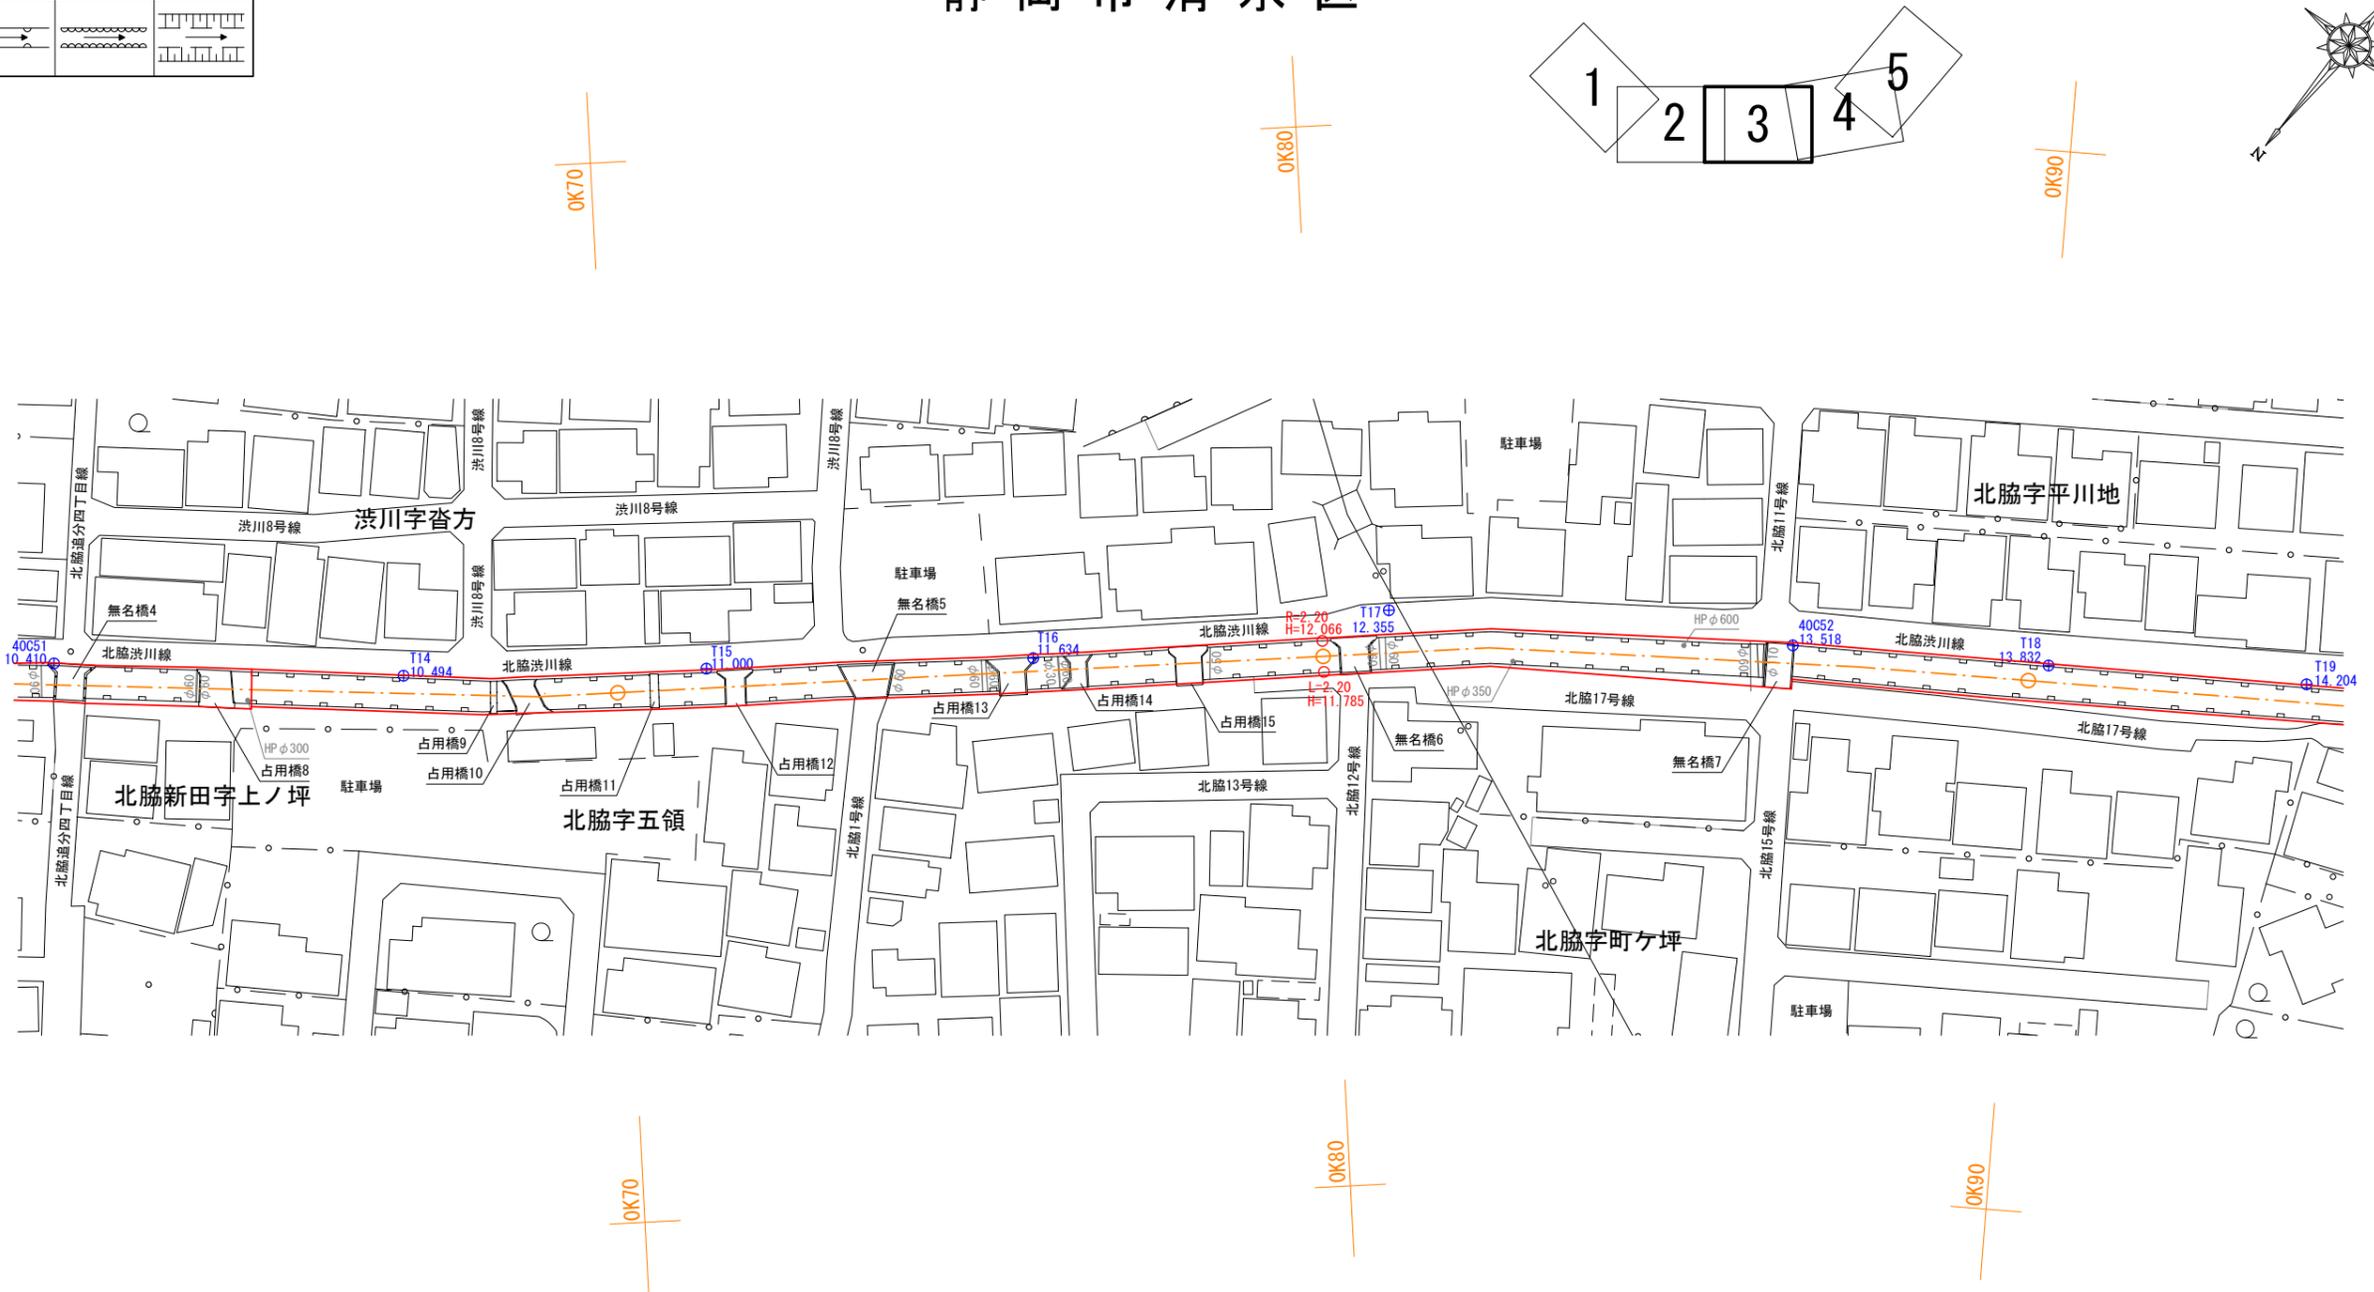



令和四年十二月調整

「流入管の記載は、管径300未満は省略している」

河川台帳	河川名	図面名称	縮尺	水系区分	水系名	指定年月日	河川延長	流域面積	起 点	終 点
		谷津沢川	河川区域図	1:1000	準用河川	巴川	昭和50年9月22日	1.260km	1.30km ²	静岡市清水区馬走字宋舟204番の1地先の市道橋

	ブロック積	コンクリート	石積	土堤
図式				

静岡市清水区


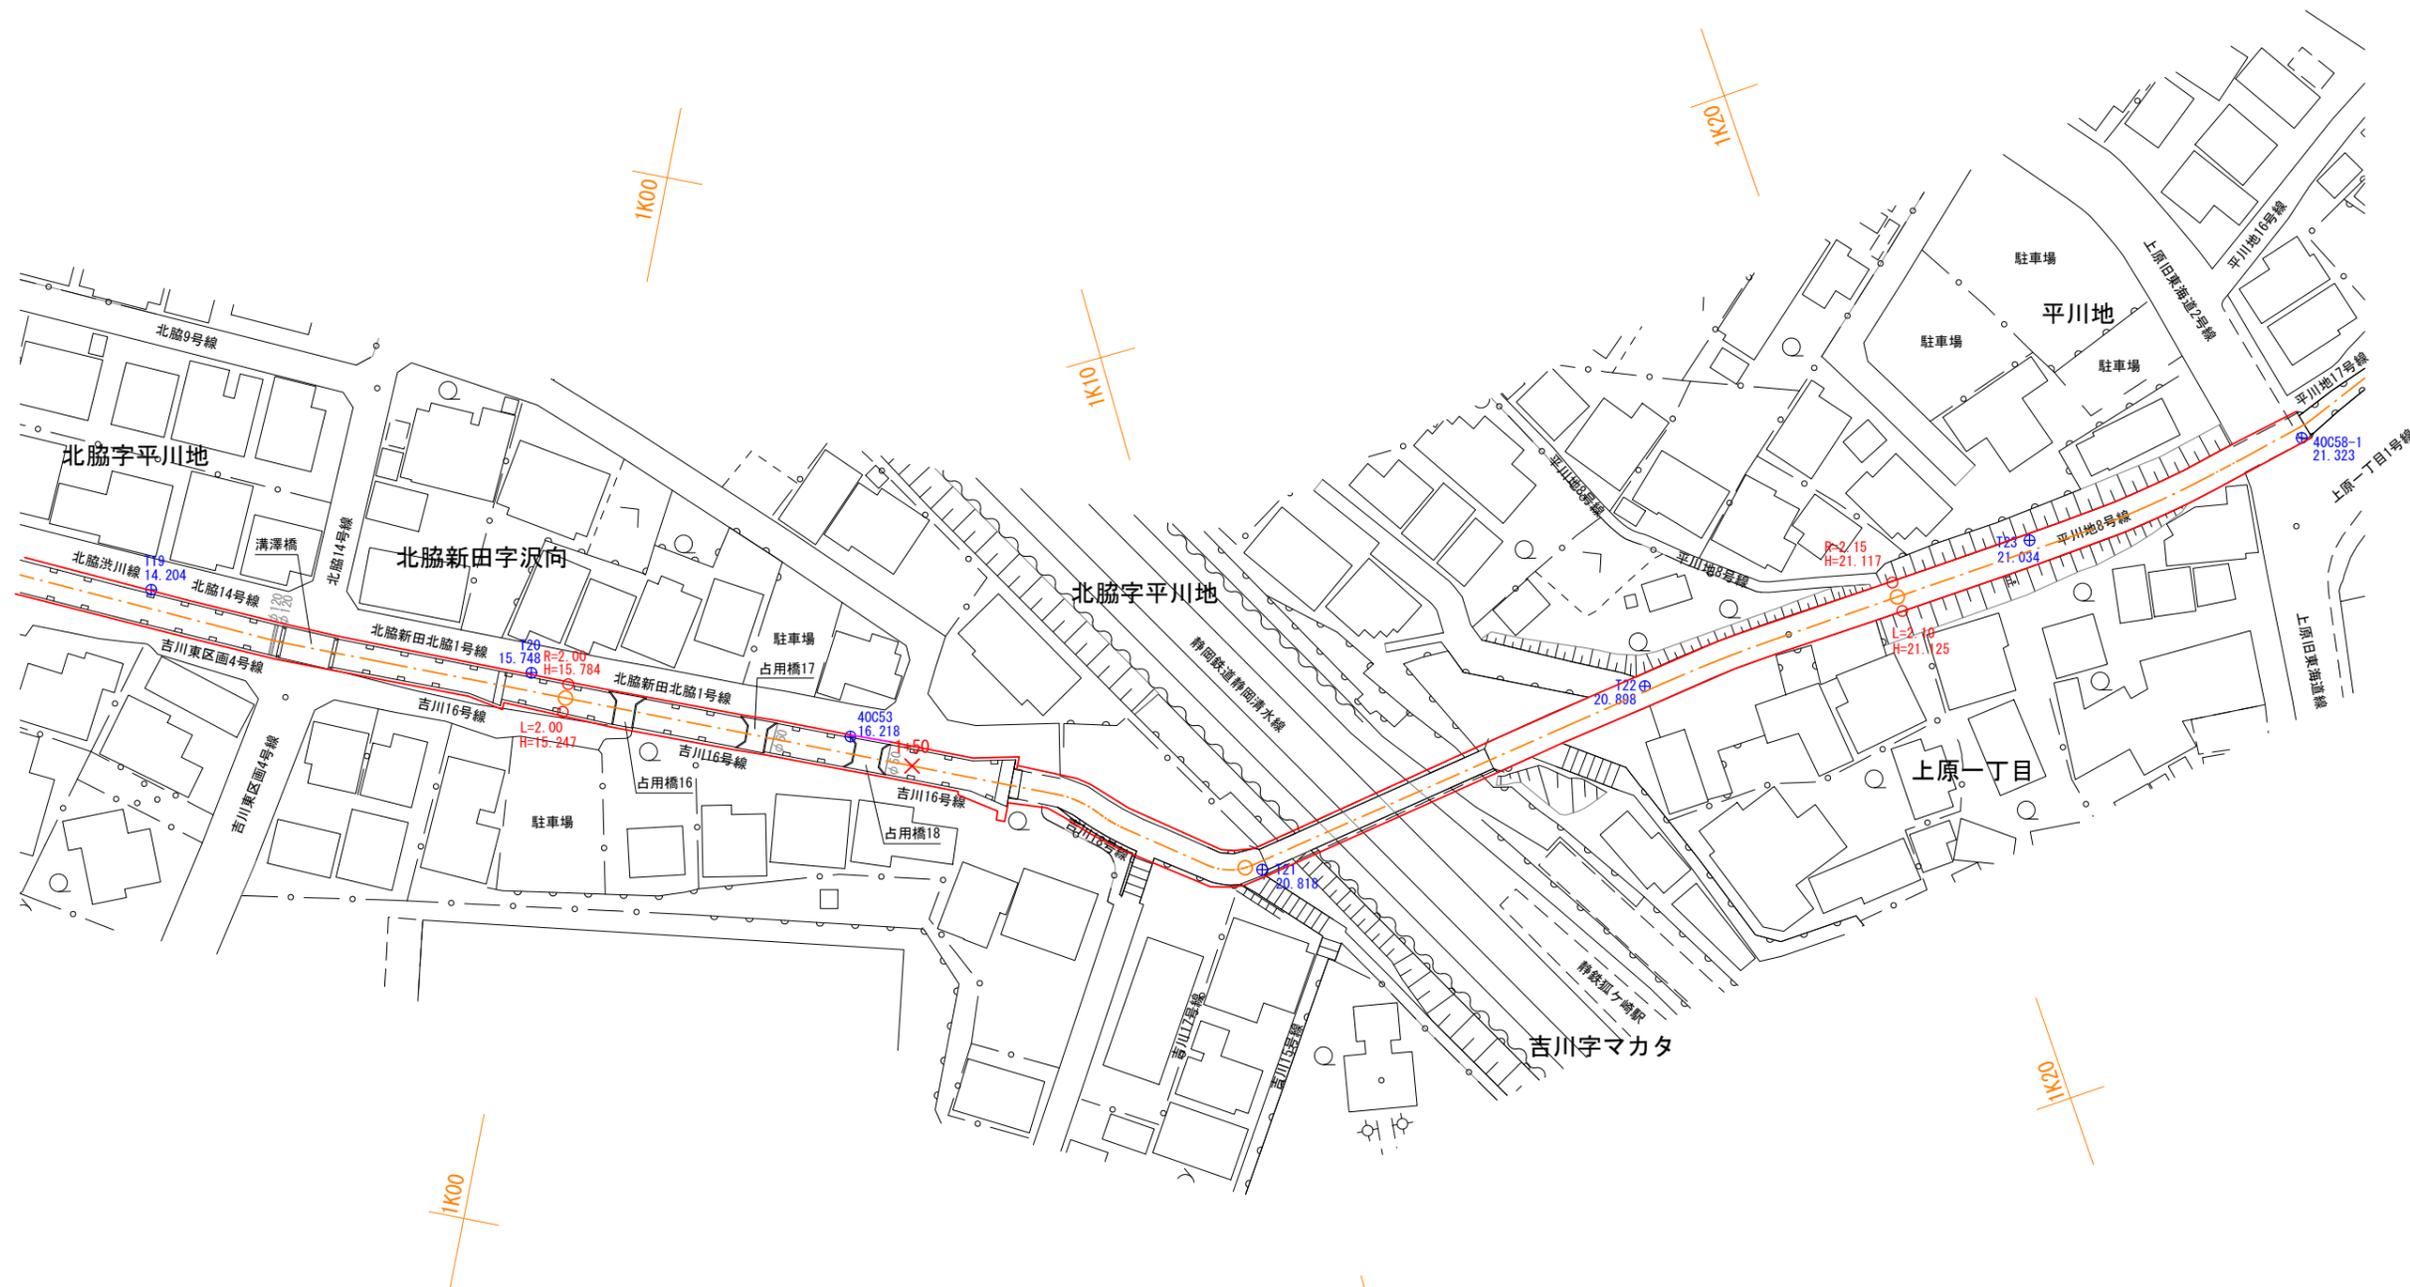
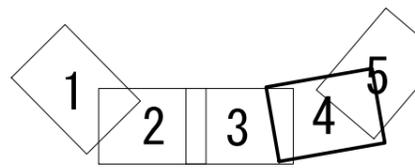


令和四年十二月調整

「流入管の記載は、管径300未満は省略している」

河川台帳	河川名	図面名称	縮尺	水系区分	水系名	指定年月日	河川延長	流域面積	起 点	終 点
	谷津沢川	河川区域図	1:1000	準用河川	巴川	昭和50年9月22日	1.260km	1.30km ²	静岡市清水区馬走字宋舟204番の1地先の市道橋	二級河川大沢川への合流点

静岡市清水区

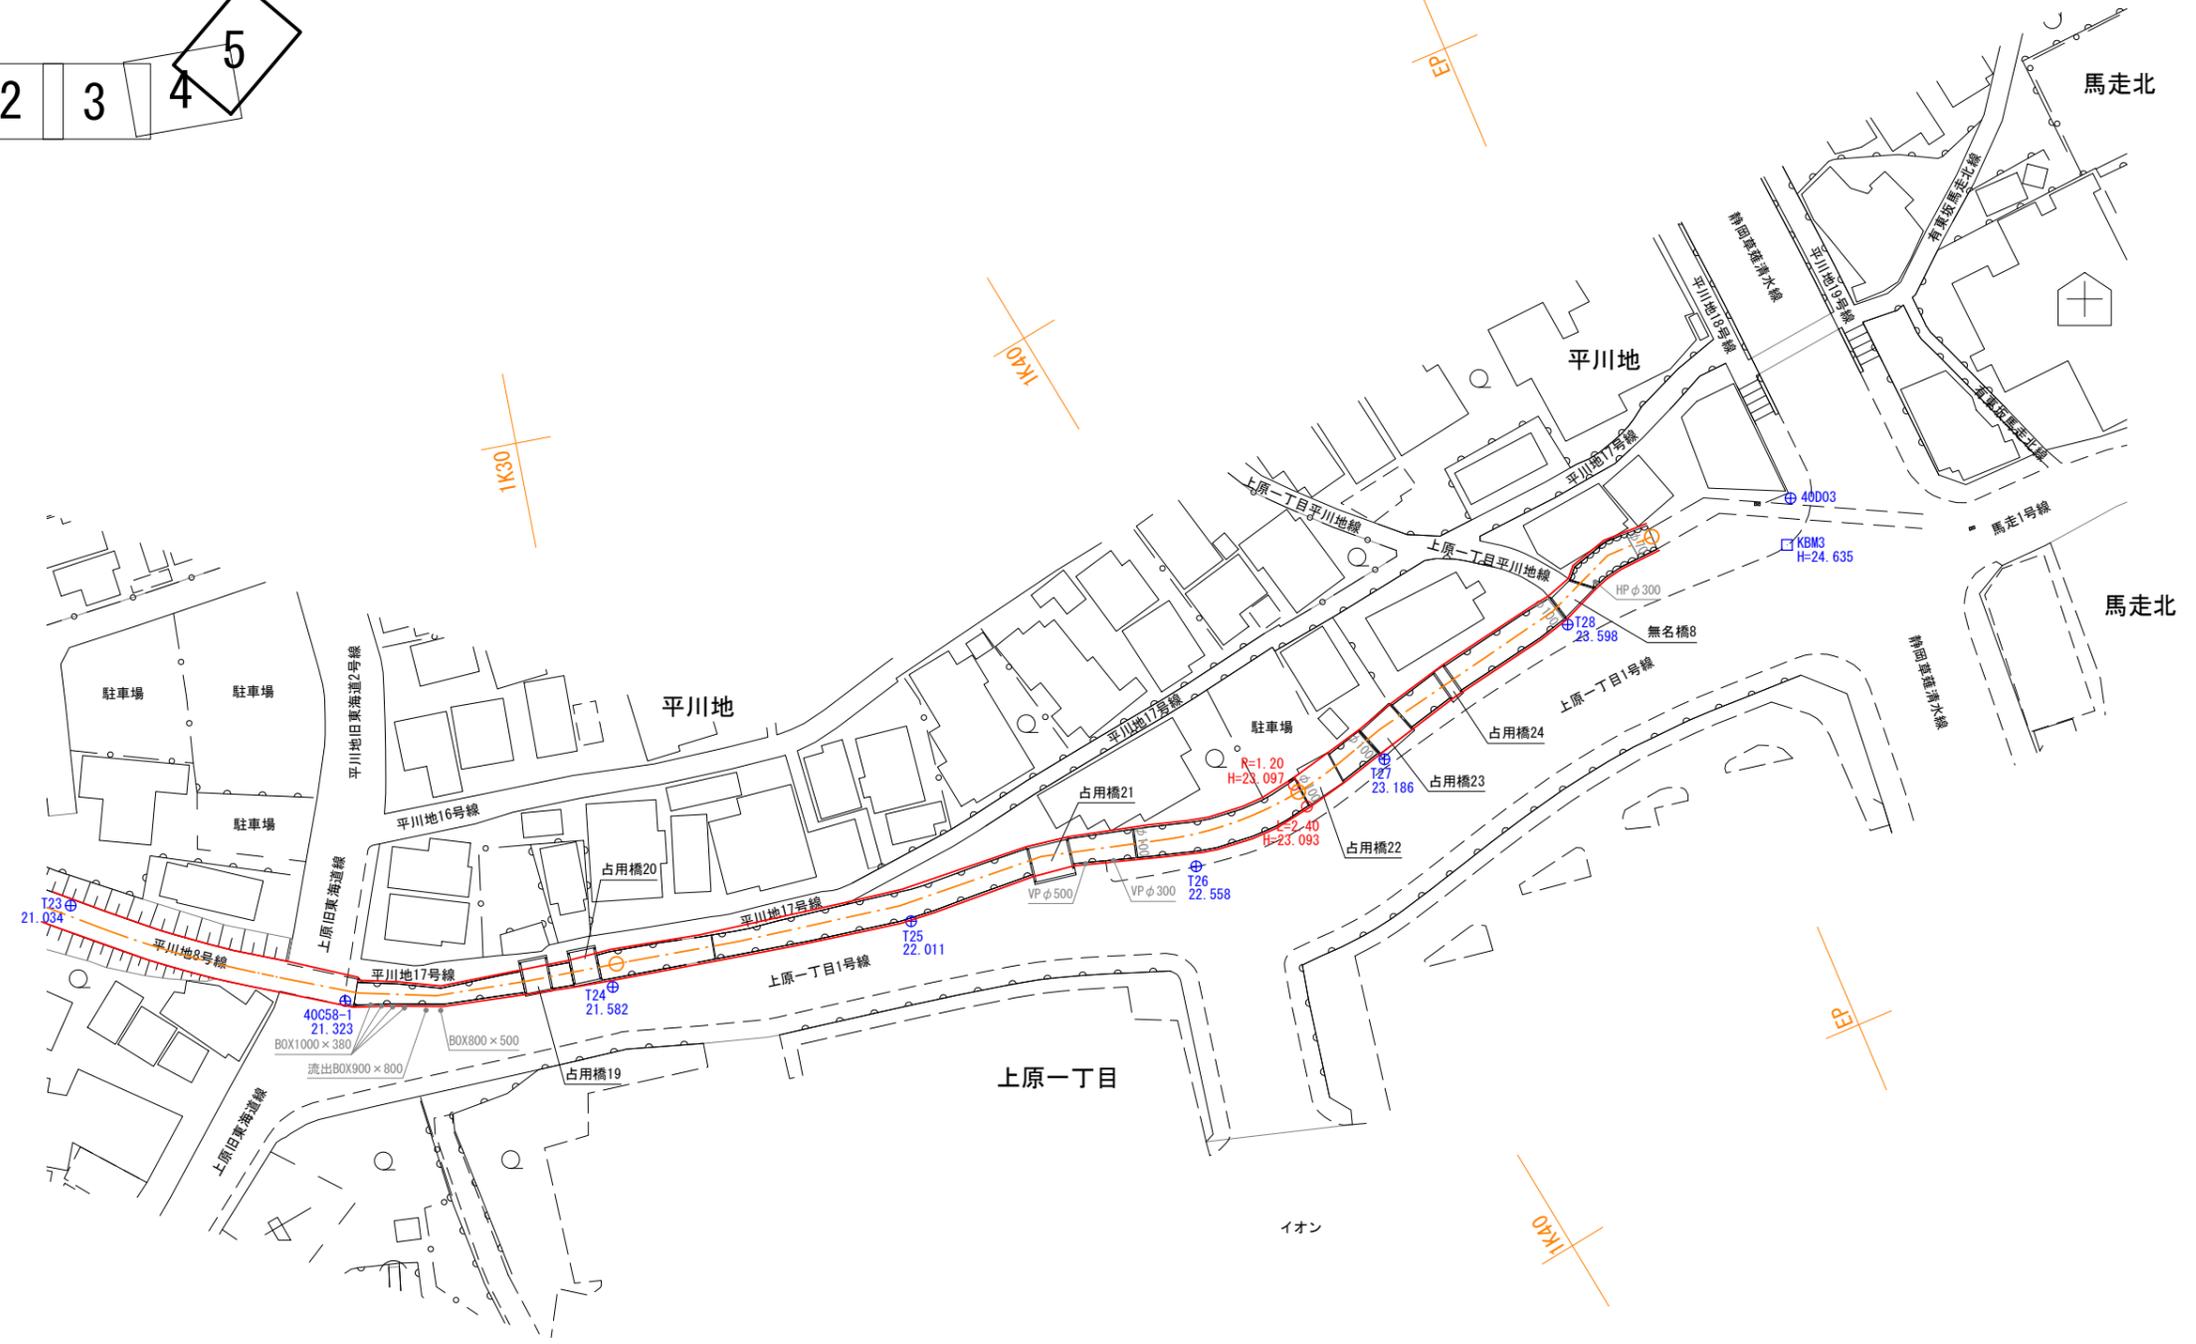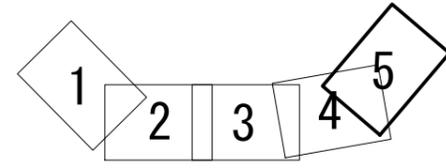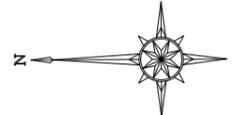


	ブロック積	コンクリート	石積	土堤
図式				

「流入管の記載は、管径300未満は省略している」

令和四年十二月調整

河川台帳	河川名	図面名称	縮尺	水系区分	水系名	指定年月日	河川延長	流域面積	起 点	終 点
	谷津沢川	縦断面図	V=1:200 H=1:1000	準用河川	巴川	昭和50年9月22日	1.260km	1.30km ²	静岡市清水区馬走字宋舟204番の1地先の市道橋	二級河川大沢川への合流点

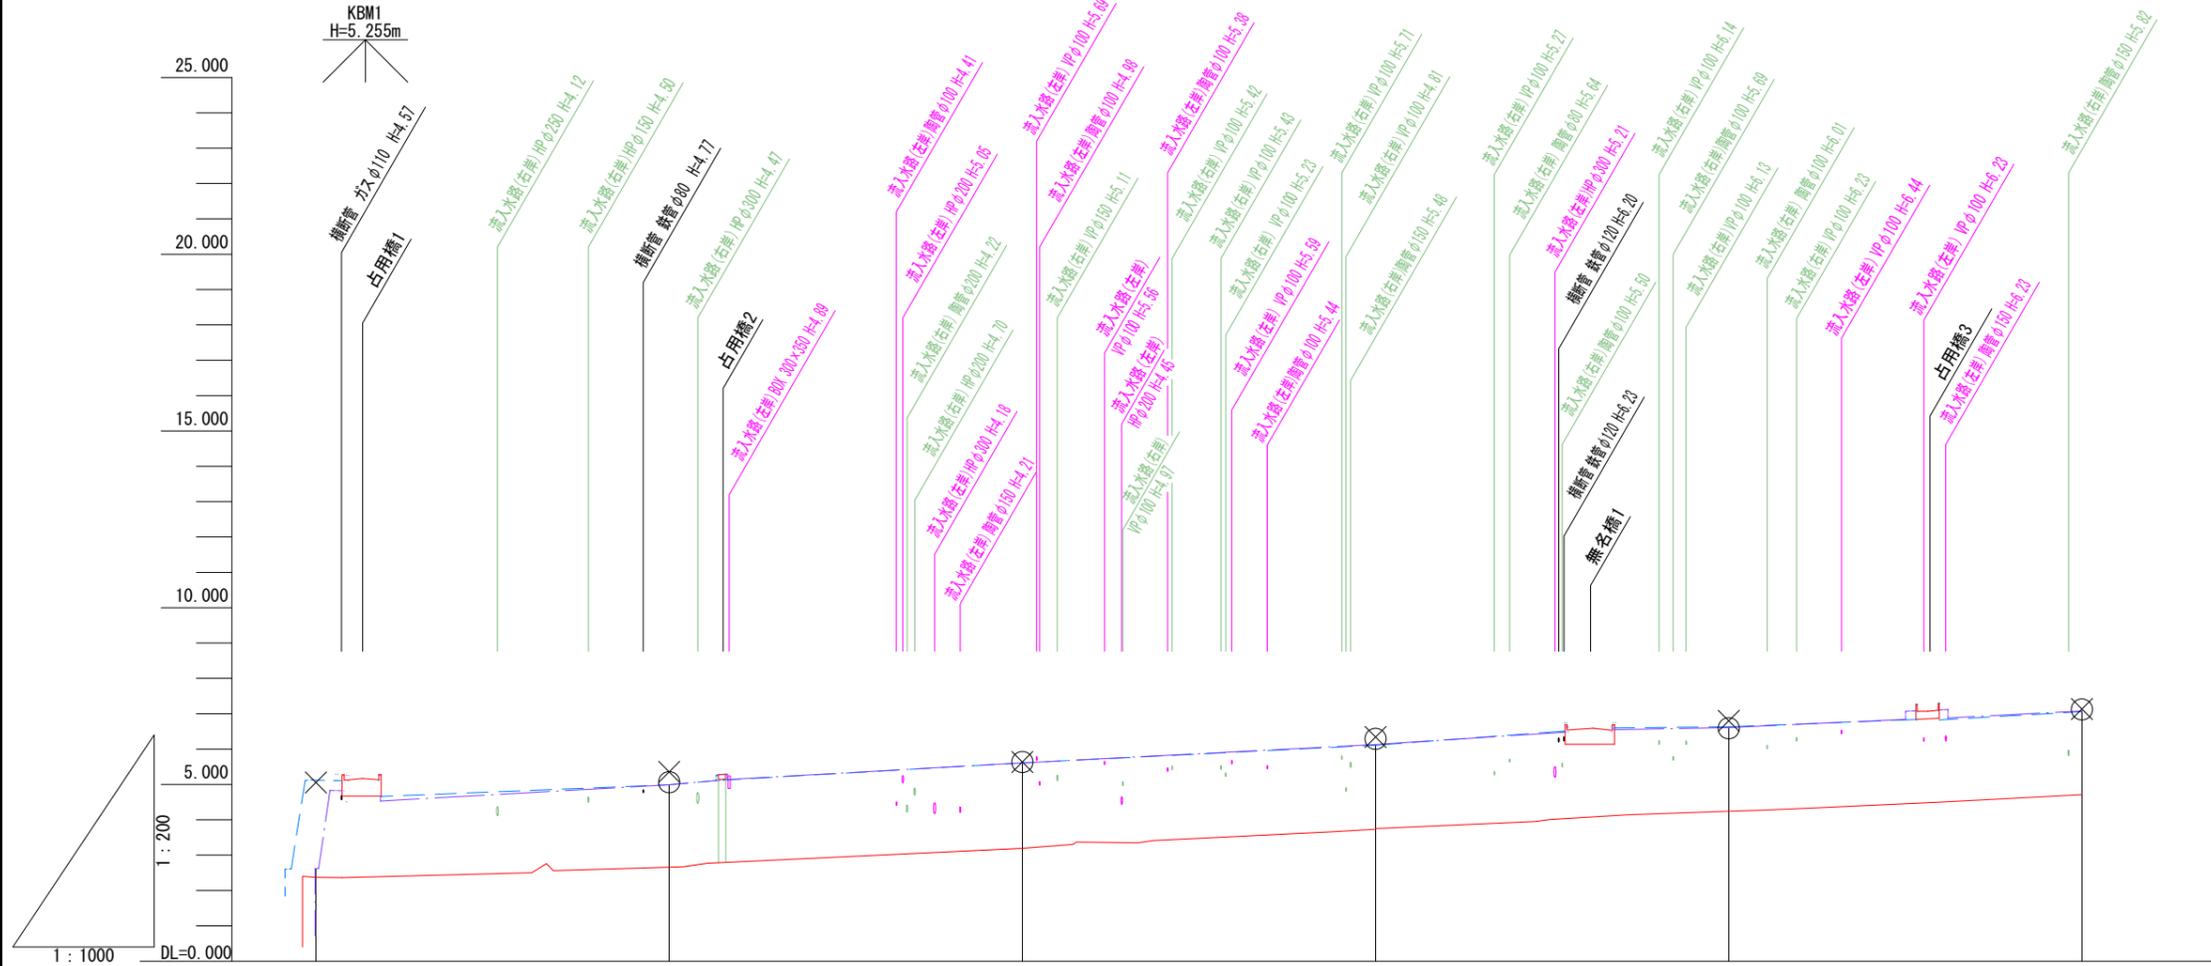


凡 例	
河床高	— (Red line)
左岸堤防高	- - - (Blue dashed line)
右岸堤防高	- - - (Purple dashed line)
左岸堤内高	× (Cross symbol)
右岸堤内高	○ (Circle symbol)

岸	堤内高		5.06	5.63	6.29	6.59	7.12
	堤防高	2.61	4.99	5.61	6.13	6.61	7.08
右	堤内高	5.06	5.36	5.63	6.34	6.80	7.13
	堤防高	5.12	4.99	5.61	6.11	6.63	7.06
左	最低河床高	2.37	2.66	3.19	3.74	4.24	4.71
	追加距離	0.000	50.000	100.000	150.000	200.000	250.000
単距離	距離	0.000	50.000	50.000	50.000	50.000	50.000
	測 点	0k00	0k05	0k10	0k15	0k20	0k25

谷津沢川

縦断面図

河川台帳	河川名	図面名称	縮尺	水系区分	水系名	指定年月日	河川延長	流域面積	起 点	終 点
	谷津沢川	縦断面図	V=1:200 H=1:1000	準用河川	巴川	昭和50年9月22日	1.260km	1.30km ²	静岡市清水区馬走字宋舟204番の1地先の市道橋	二級河川大沢川への合流点

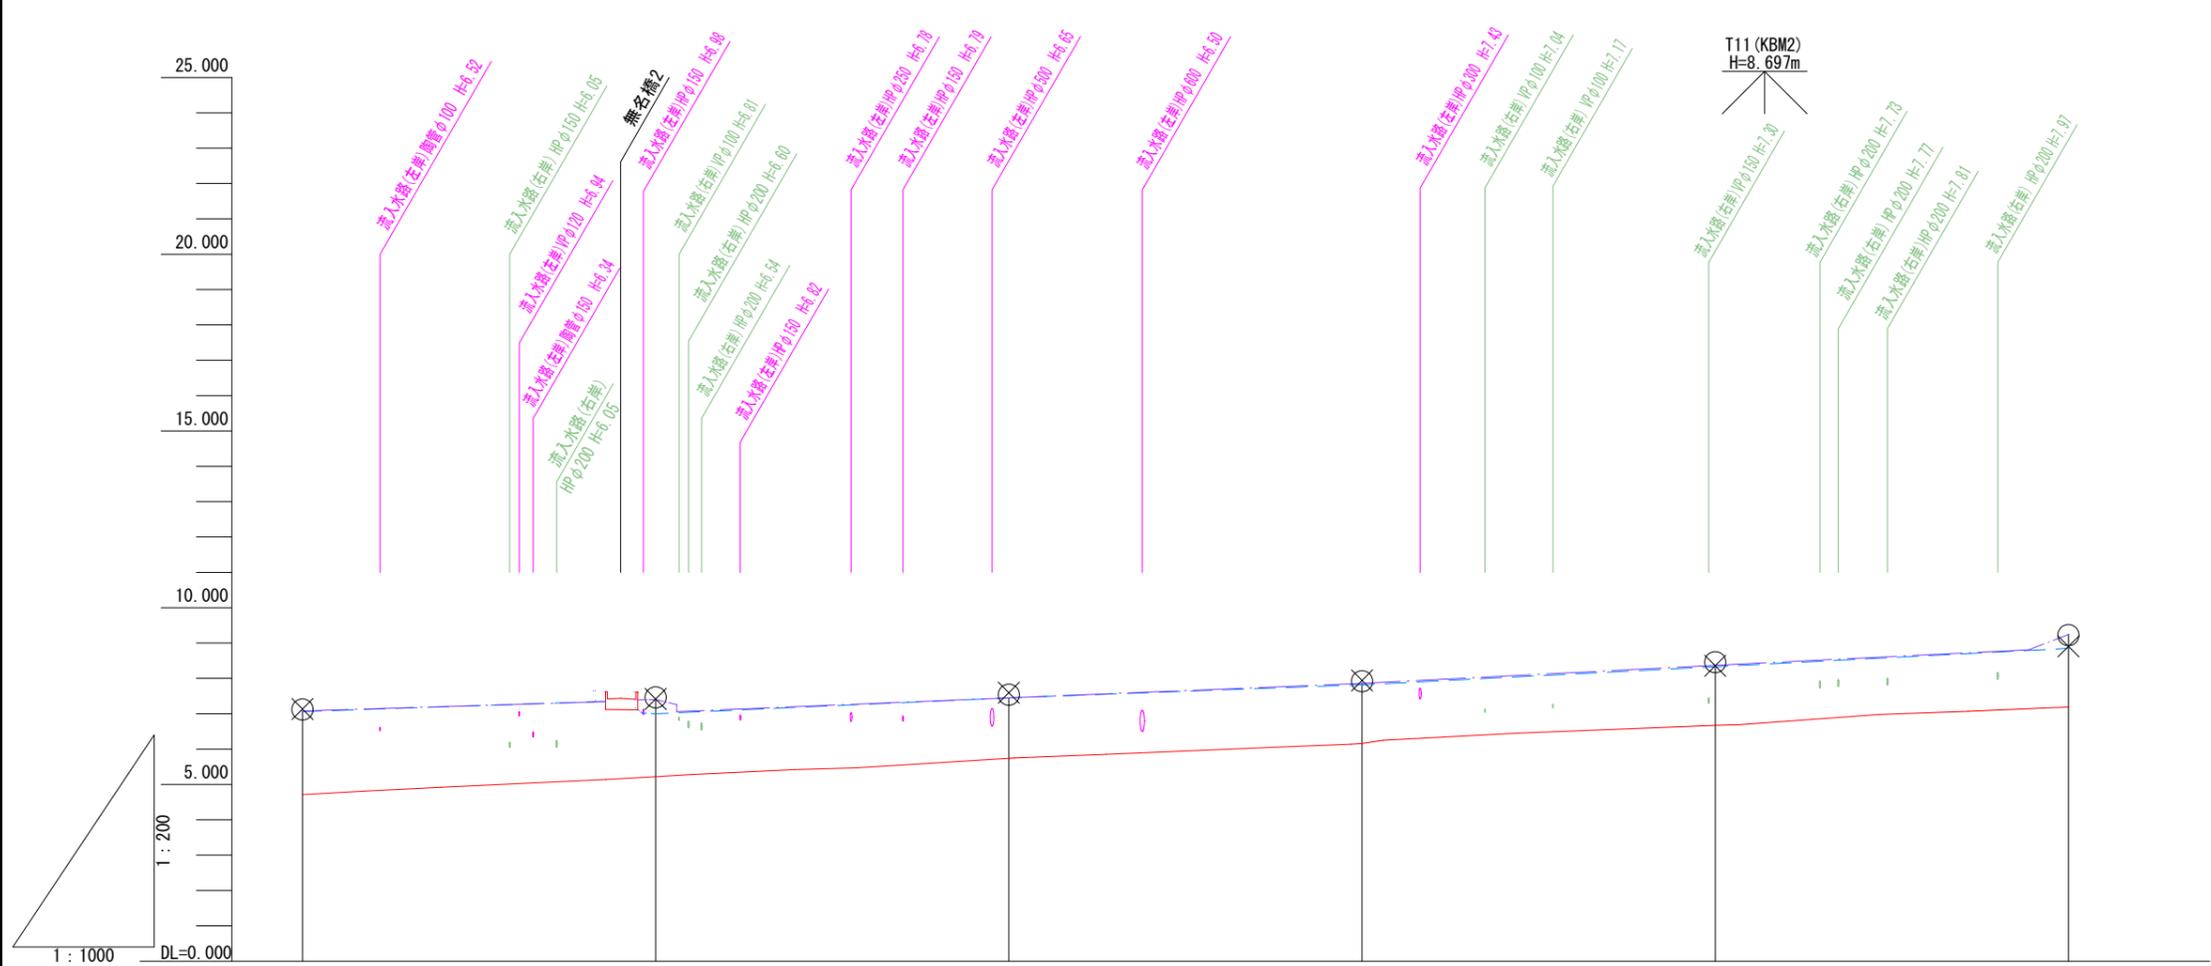


凡 例	
河床高	— (Red line)
左岸堤防高	- - - (Blue dashed line)
右岸堤防高	- - - (Blue dashed line)
左岸堤内高	⊗ (Cross symbol)
右岸堤内高	○ (Circle symbol)

岸	堤内高	7.12	7.46	7.54	7.92	8.46	9.22
	堤防高	7.08	7.40	7.45	7.86	8.37	9.24
右	堤内高	7.13	7.42	7.60	7.94	8.36	8.91
	堤防高	7.05	7.00	7.46	7.82	8.32	8.85
左	最低河床高	4.71	5.22	5.74	6.16	6.67	7.19
	追加距離	250.000	300.000	350.000	400.000	450.000	500.000
単距離	50.000	50.000	50.000	50.000	50.000	50.000	50.000
	測 点	0k25	0k30	0k35	0k40	0k45	0k50

谷津沢川

縦断面図


河川台帳	河川名	図面名称	縮尺	水系区分	水系名	指定年月日	河川延長	流域面積	起 点	終 点
	谷津沢川	縦断面図	V=1:200 H=1:1000	準用河川	巴川	昭和50年9月22日	1.260km	1.30km ²	静岡市清水区馬走字宋舟204番の1地先の市道橋	二級河川大沢川への合流点

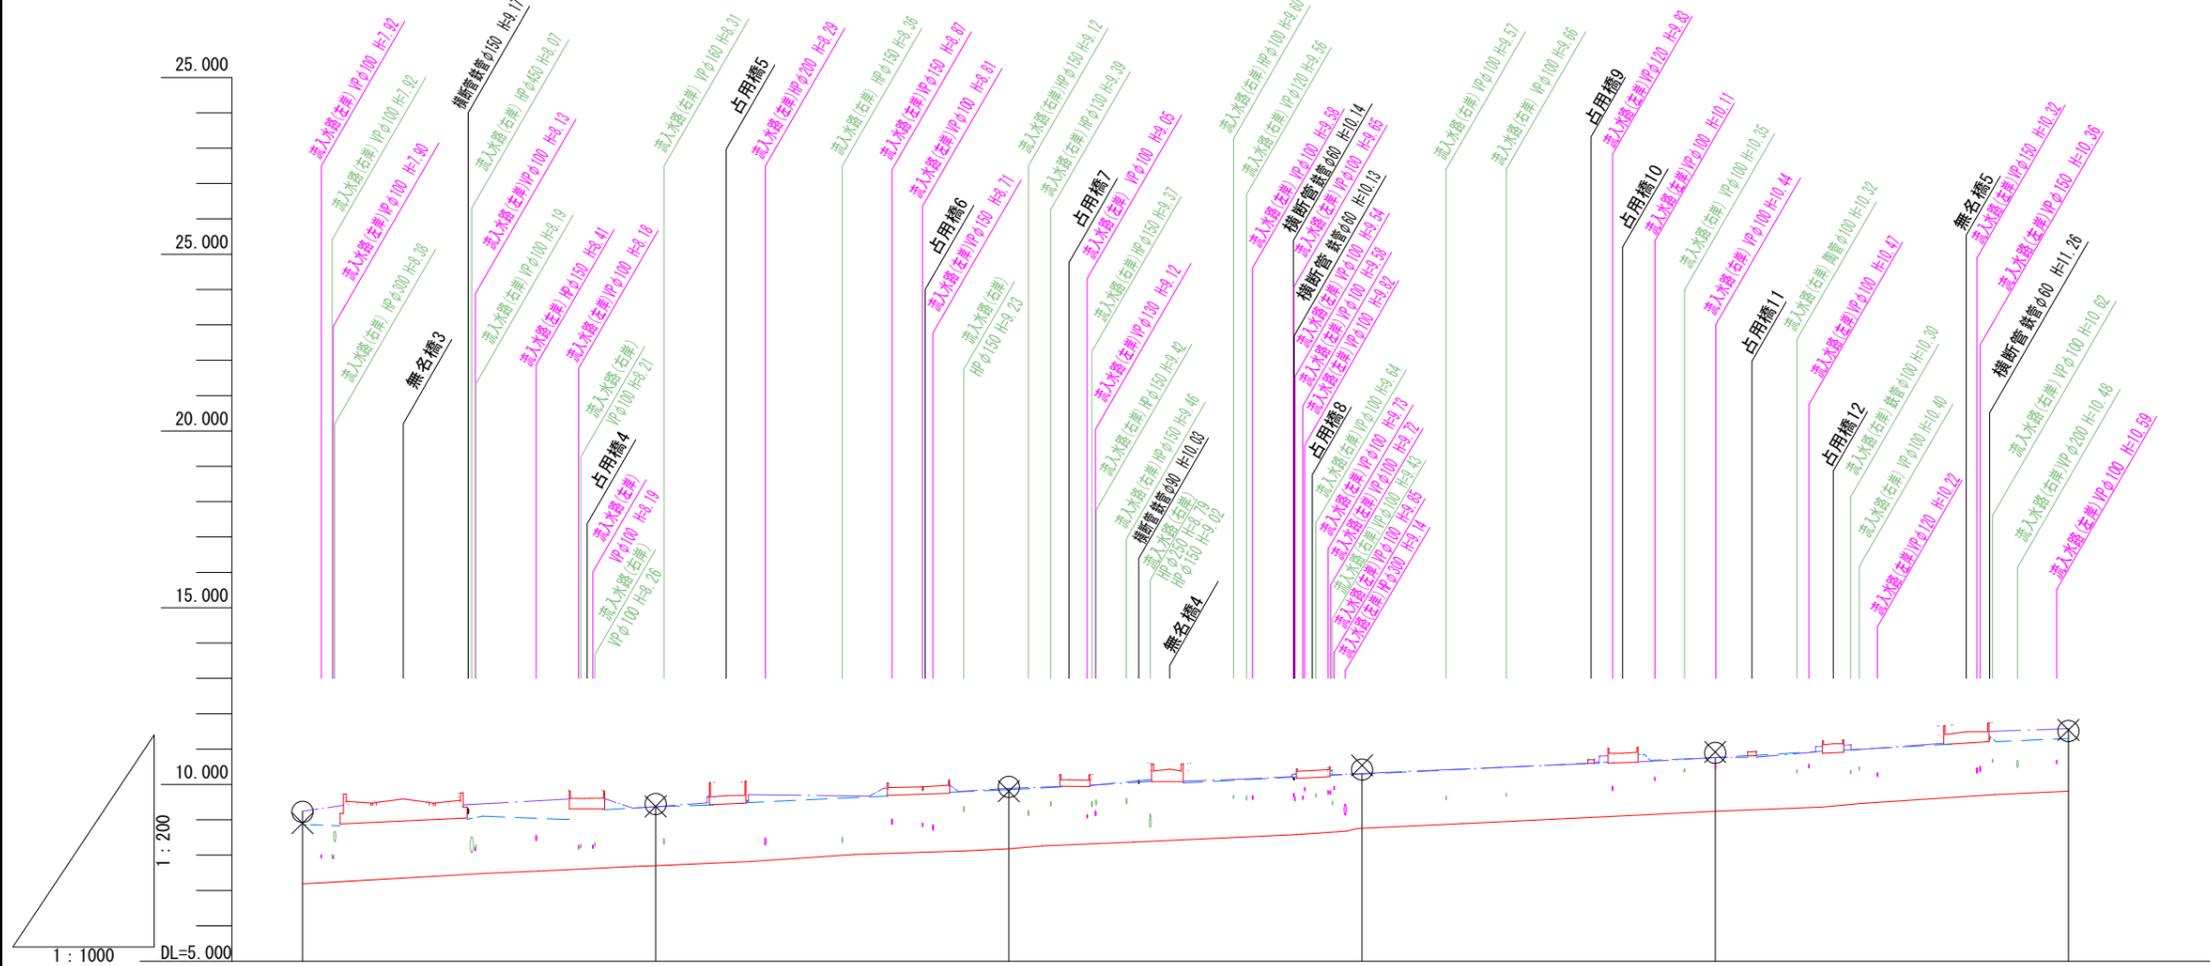

凡 例	
河床高	— (Red line)
左岸堤防高	— (Blue dashed line)
右岸堤防高	— (Purple dashed line)
左岸堤内高	⊗
右岸堤内高	○

岸	堤内高	9.22	9.44	9.93	10.42	10.89	11.54
	堤防高	9.24	9.37	9.89	10.31	10.76	11.58
左岸	堤内高	8.91	9.38	9.81	10.54	10.92	11.51
	堤防高	8.85	9.37	9.85	10.29	10.76	11.30
最低河床高	7.19	7.70	8.18	8.76	9.24	9.81	
追加距離	500.000	550.000	600.000	650.000	700.000	750.000	
単距離	50.000	50.000	50.000	50.000	50.000	50.000	
測点	0k50	0k55	0k60	0k65	0k70	0k75	

河川台帳	河川名	図面名称	縮尺	水系区分	水系名	指定年月日	河川延長	流域面積	起 点	終 点
	谷津沢川	縦断面図	V=1:200 H=1:1000	準用河川	巴川	昭和50年9月22日	1.260km	1.30km ²	静岡市清水区馬走字宋舟204番の1地先の市道橋	二級河川大沢川への合流点

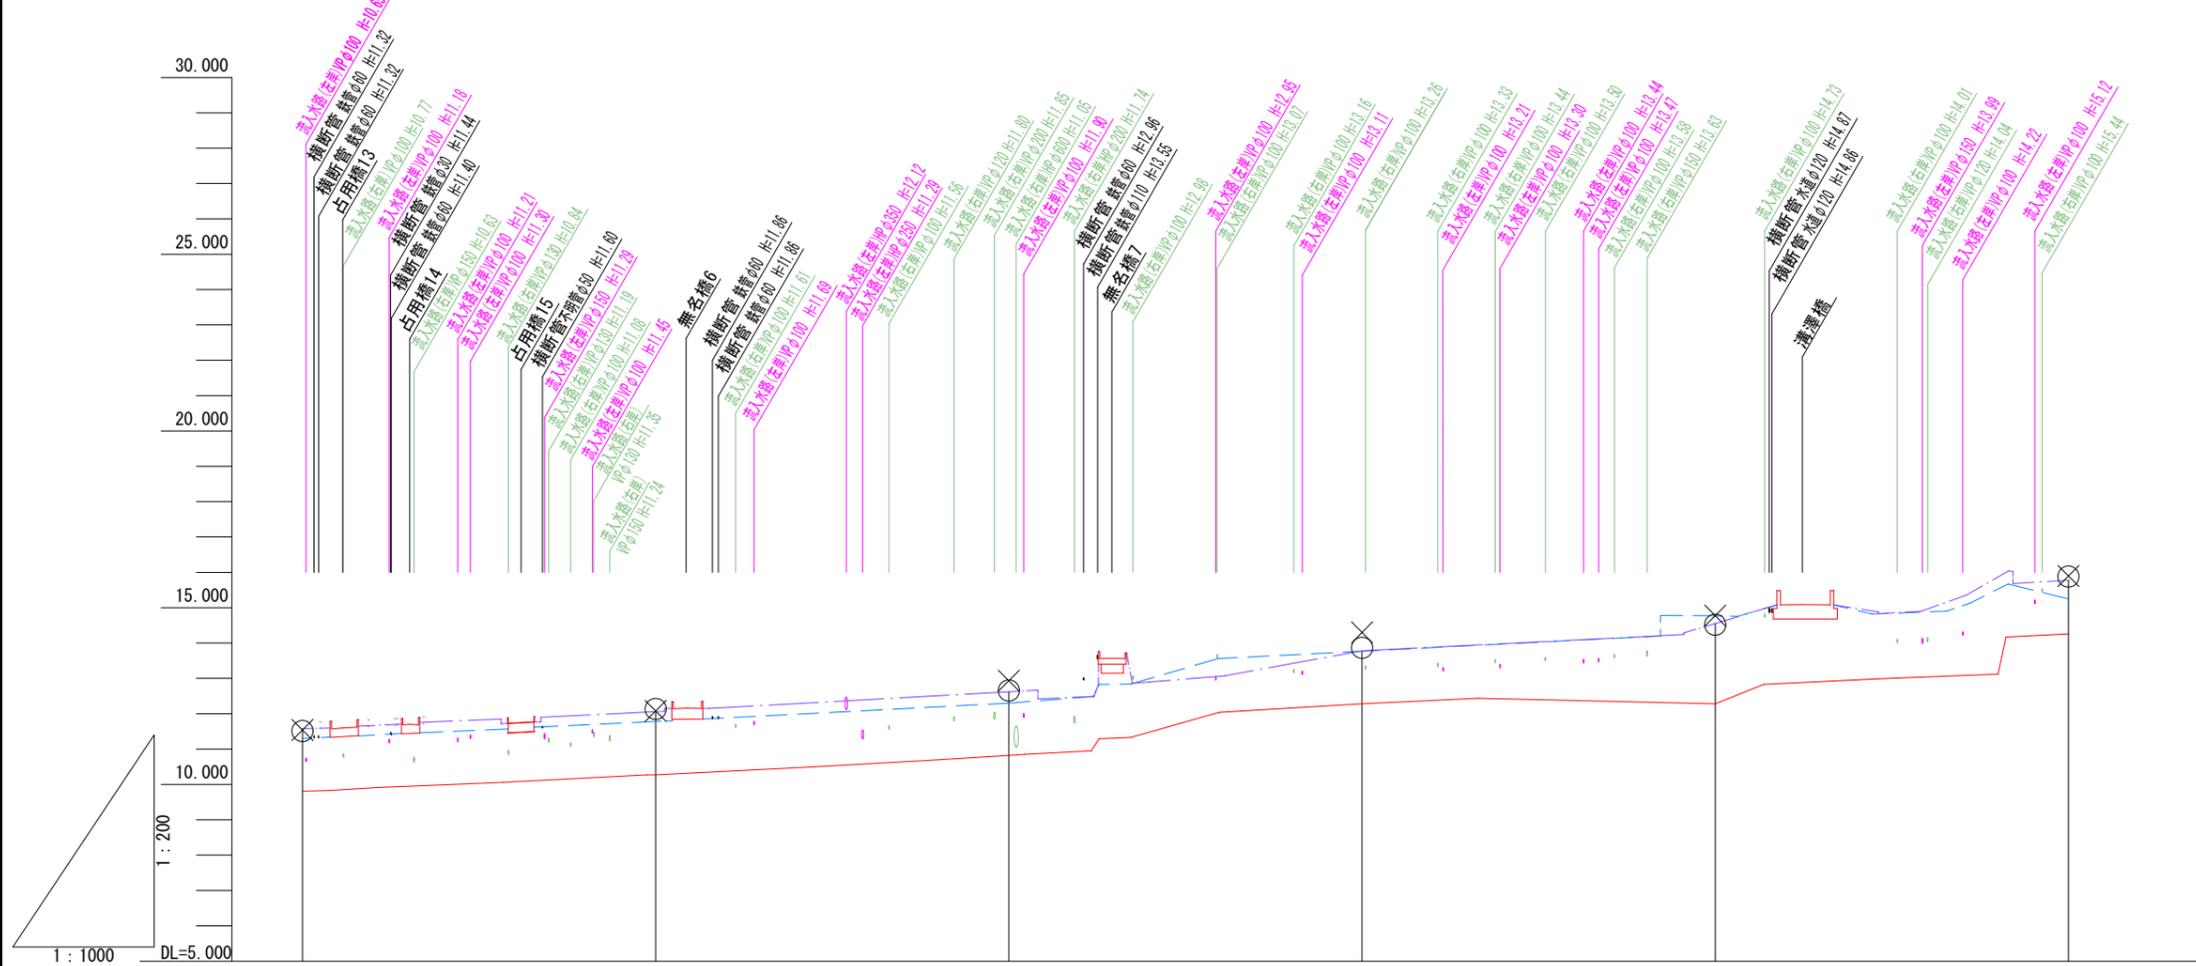


凡 例	
河床高	— (Red line)
左岸堤防高	- - - (Blue dashed line)
右岸堤防高	- - - (Purple dashed line)
左岸堤内高	× (Cross symbol)
右岸堤内高	○ (Circle symbol)

岸	堤内高	11.54	12.14	12.66	13.87	14.52	15.88
	堤防高	11.58	12.06	12.62	13.78	14.55	15.78
右	堤内高	11.51	12.08	12.93	14.30	14.77	15.90
	堤防高	11.30	11.78	13.00	13.77	14.77	15.25
最低河床高		9.81	10.27	10.82	12.28	12.28	14.26
追加距離		750.000	800.000	850.000	900.000	950.000	1000.000
単距離		50.000	50.000	50.000	50.000	50.000	50.000
測点		0+75	0+80	0+85	0+90	0+95	1+00

河川台帳	河川名	図面名称	縮尺	水系区分	水系名	指定年月日	河川延長	流域面積	起 点	終 点
	谷津沢川	縦断面図	V=1:200 H=1:1000	準用河川	巴川	昭和50年9月22日	1.260km	1.30km ²	静岡市清水区馬走字宋舟204番の1地先の市道橋	二級河川大沢川への合流点

凡 例	
河床高	— (赤線)
左岸堤防高	- - - (青線)
右岸堤防高	- - - (紫線)
左岸堤内高	×
右岸堤内高	○

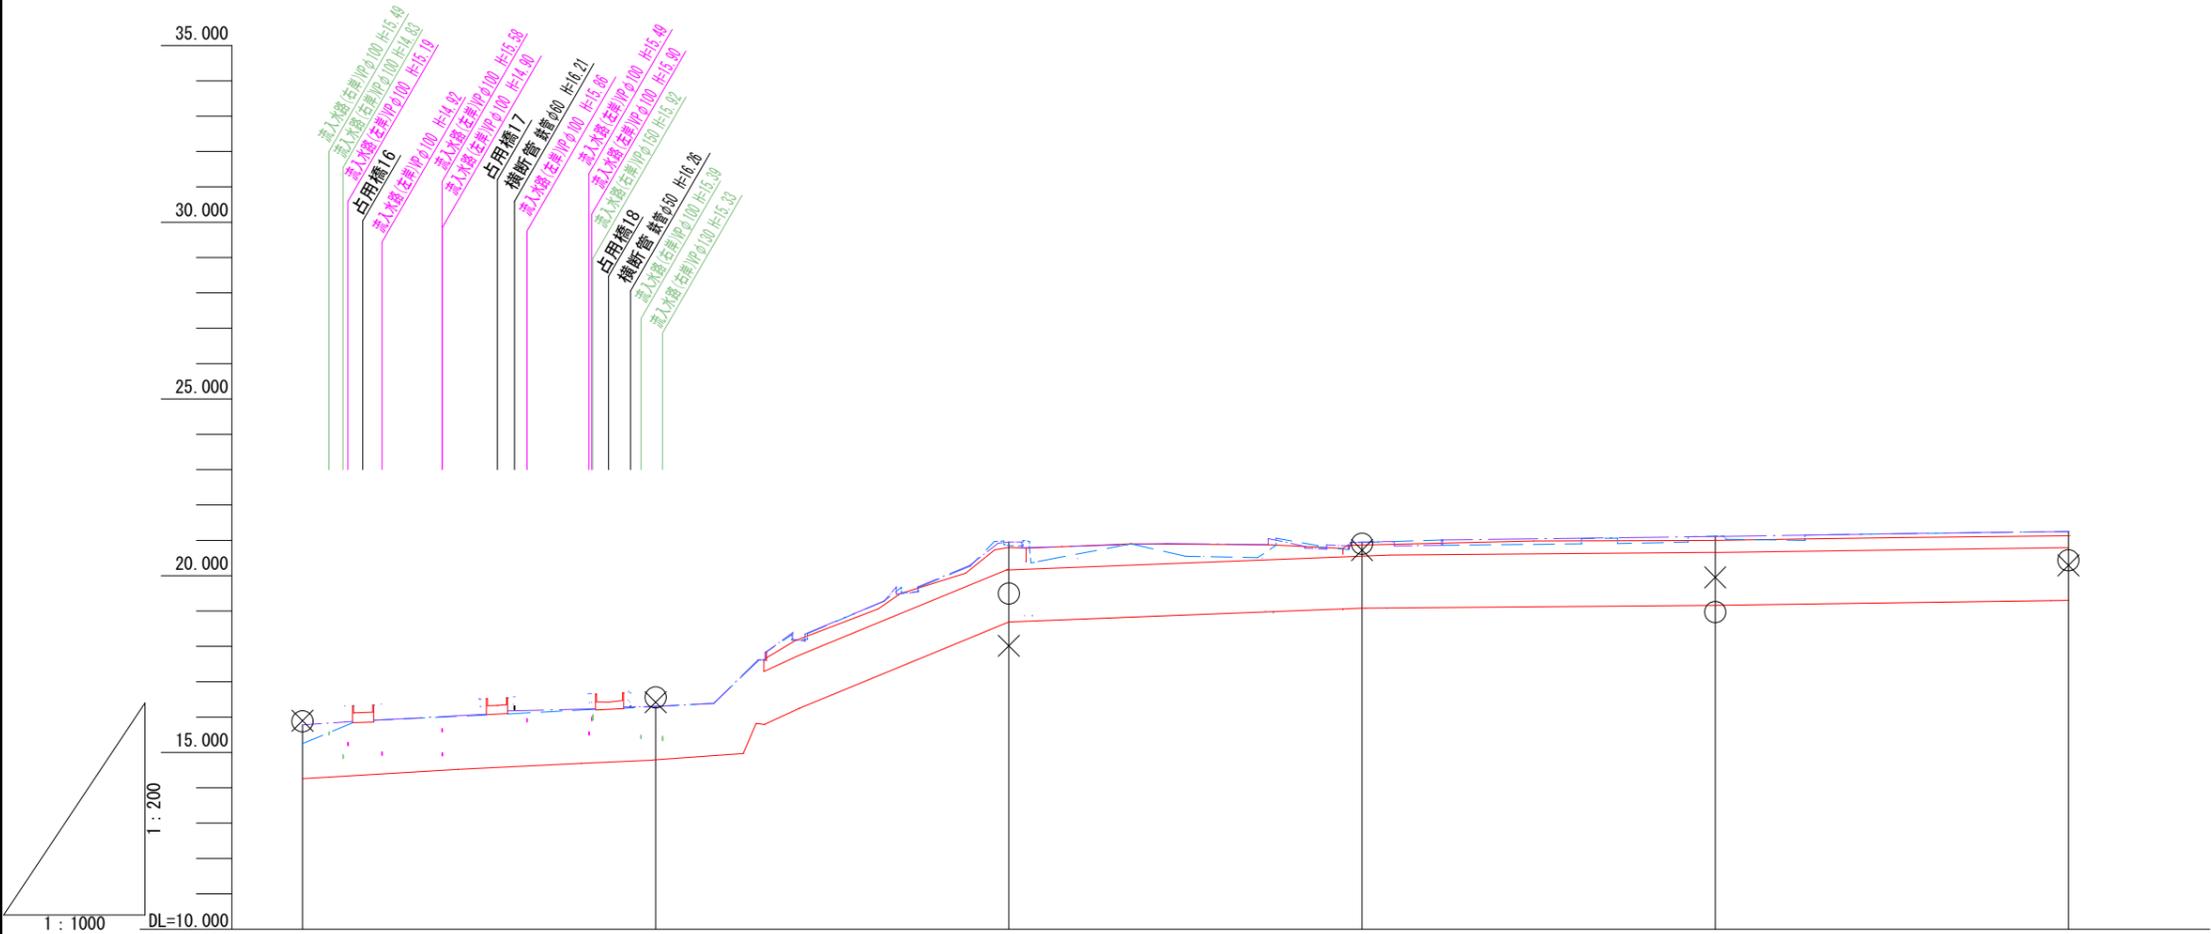


岸	堤内高	15.88	16.56	19.50	20.91	18.97	20.44
	堤防高	15.78	16.30	20.95	20.95	21.11	21.25
右	堤内高	15.90	16.42	18.02	20.72	19.95	20.29
	堤防高	15.25	16.30	20.85	20.94	21.11	21.25
左	最低河床高	14.26	14.79	18.69	19.08	19.16	19.30
	追加距離	000.000	050.000	100.000	150.000	200.000	250.000
単距離	50.000	50.000	50.000	50.000	50.000	50.000	50.000
	測 点	1k00	1k05	1k10	1k15	1k20	1k25

谷津沢川

縦断面図

河川台帳	河川名	図面名称	縮尺	水系区分	水系名	指定年月日	河川延長	流域面積	起 点	終 点
	谷津沢川	縦断面図	V=1:200 H=1:1000	準用河川	巴川	昭和50年9月22日	1.260km	1.30km ²	静岡市清水区馬走字宋舟204番の1地先の市道橋	二級河川大沢川への合流点

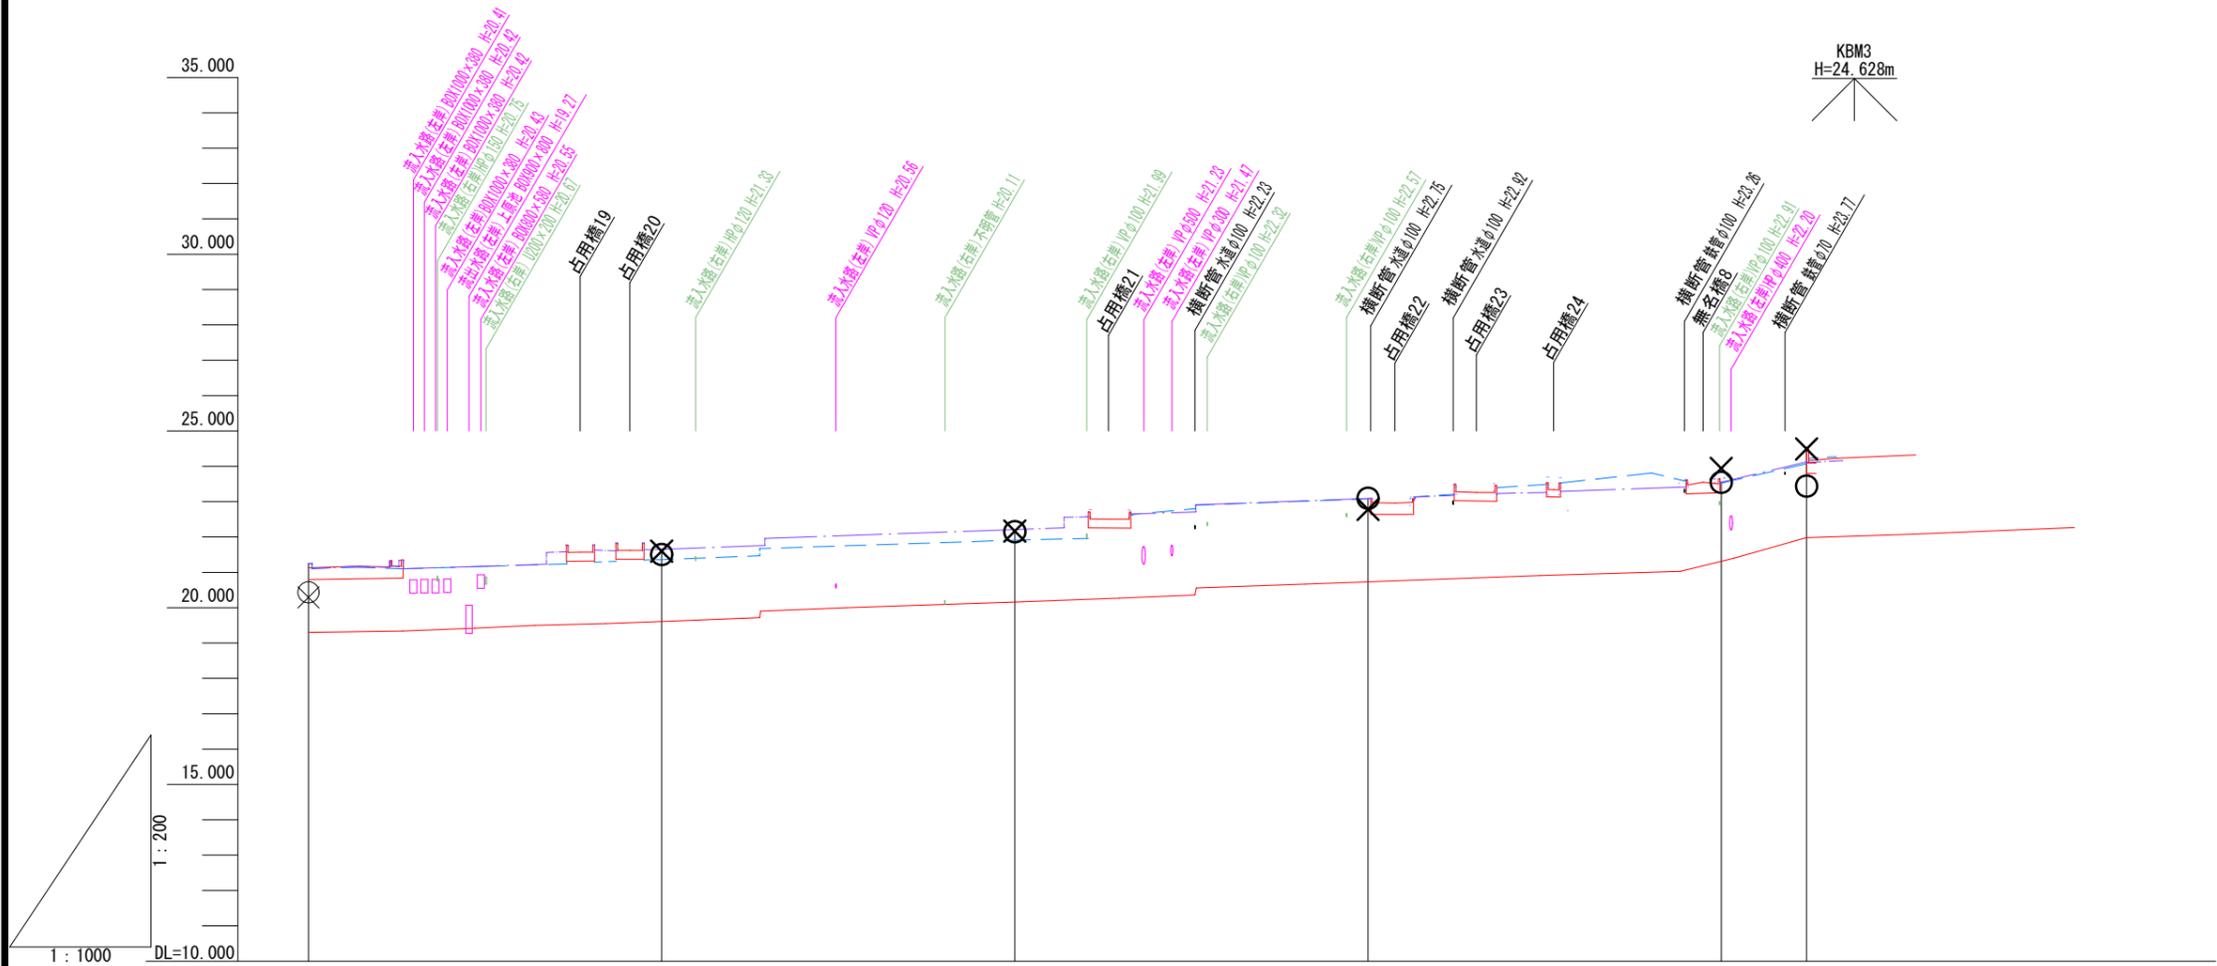


凡 例	
河床高	— (Red line)
左岸堤防高	- - - (Blue dashed line)
右岸堤防高	- - - (Purple dashed line)
左岸堤内高	⊗
右岸堤内高	○

岸	堤内高	20.44	21.51	22.15	23.10	23.55	23.44
	堤防高	21.25	21.65	22.21	23.09	23.55	24.54
右	堤内高	20.29	21.60	22.17	22.78	23.94	24.49
	堤防高	21.25	21.36	21.91	23.08	23.55	24.07
左	最低河床高	19.30	19.61	20.16	20.73	21.31	21.98
	加 追 距	1250.000	1300.000	1350.000	1400.000	1450.000	1462.083
単距離	50.000	50.000	44.606	50.000	50.000	12.083	
	測 点	1k25	1k30	1k35	1k40	1k45	EP

谷津沢川


縦断面図

河川台帳	河川名	図面名称	縮尺	水系区分	水系名	指定年月日	河川延長	流域面積	起 点	終 点
	谷津沢川	横断面図	1:200	準用河川	巴川	昭和50年9月22日	1.260km	1.30km ²	静岡市清水区馬走字宋舟204番の1地先の市道橋	二級河川大沢川への合流点

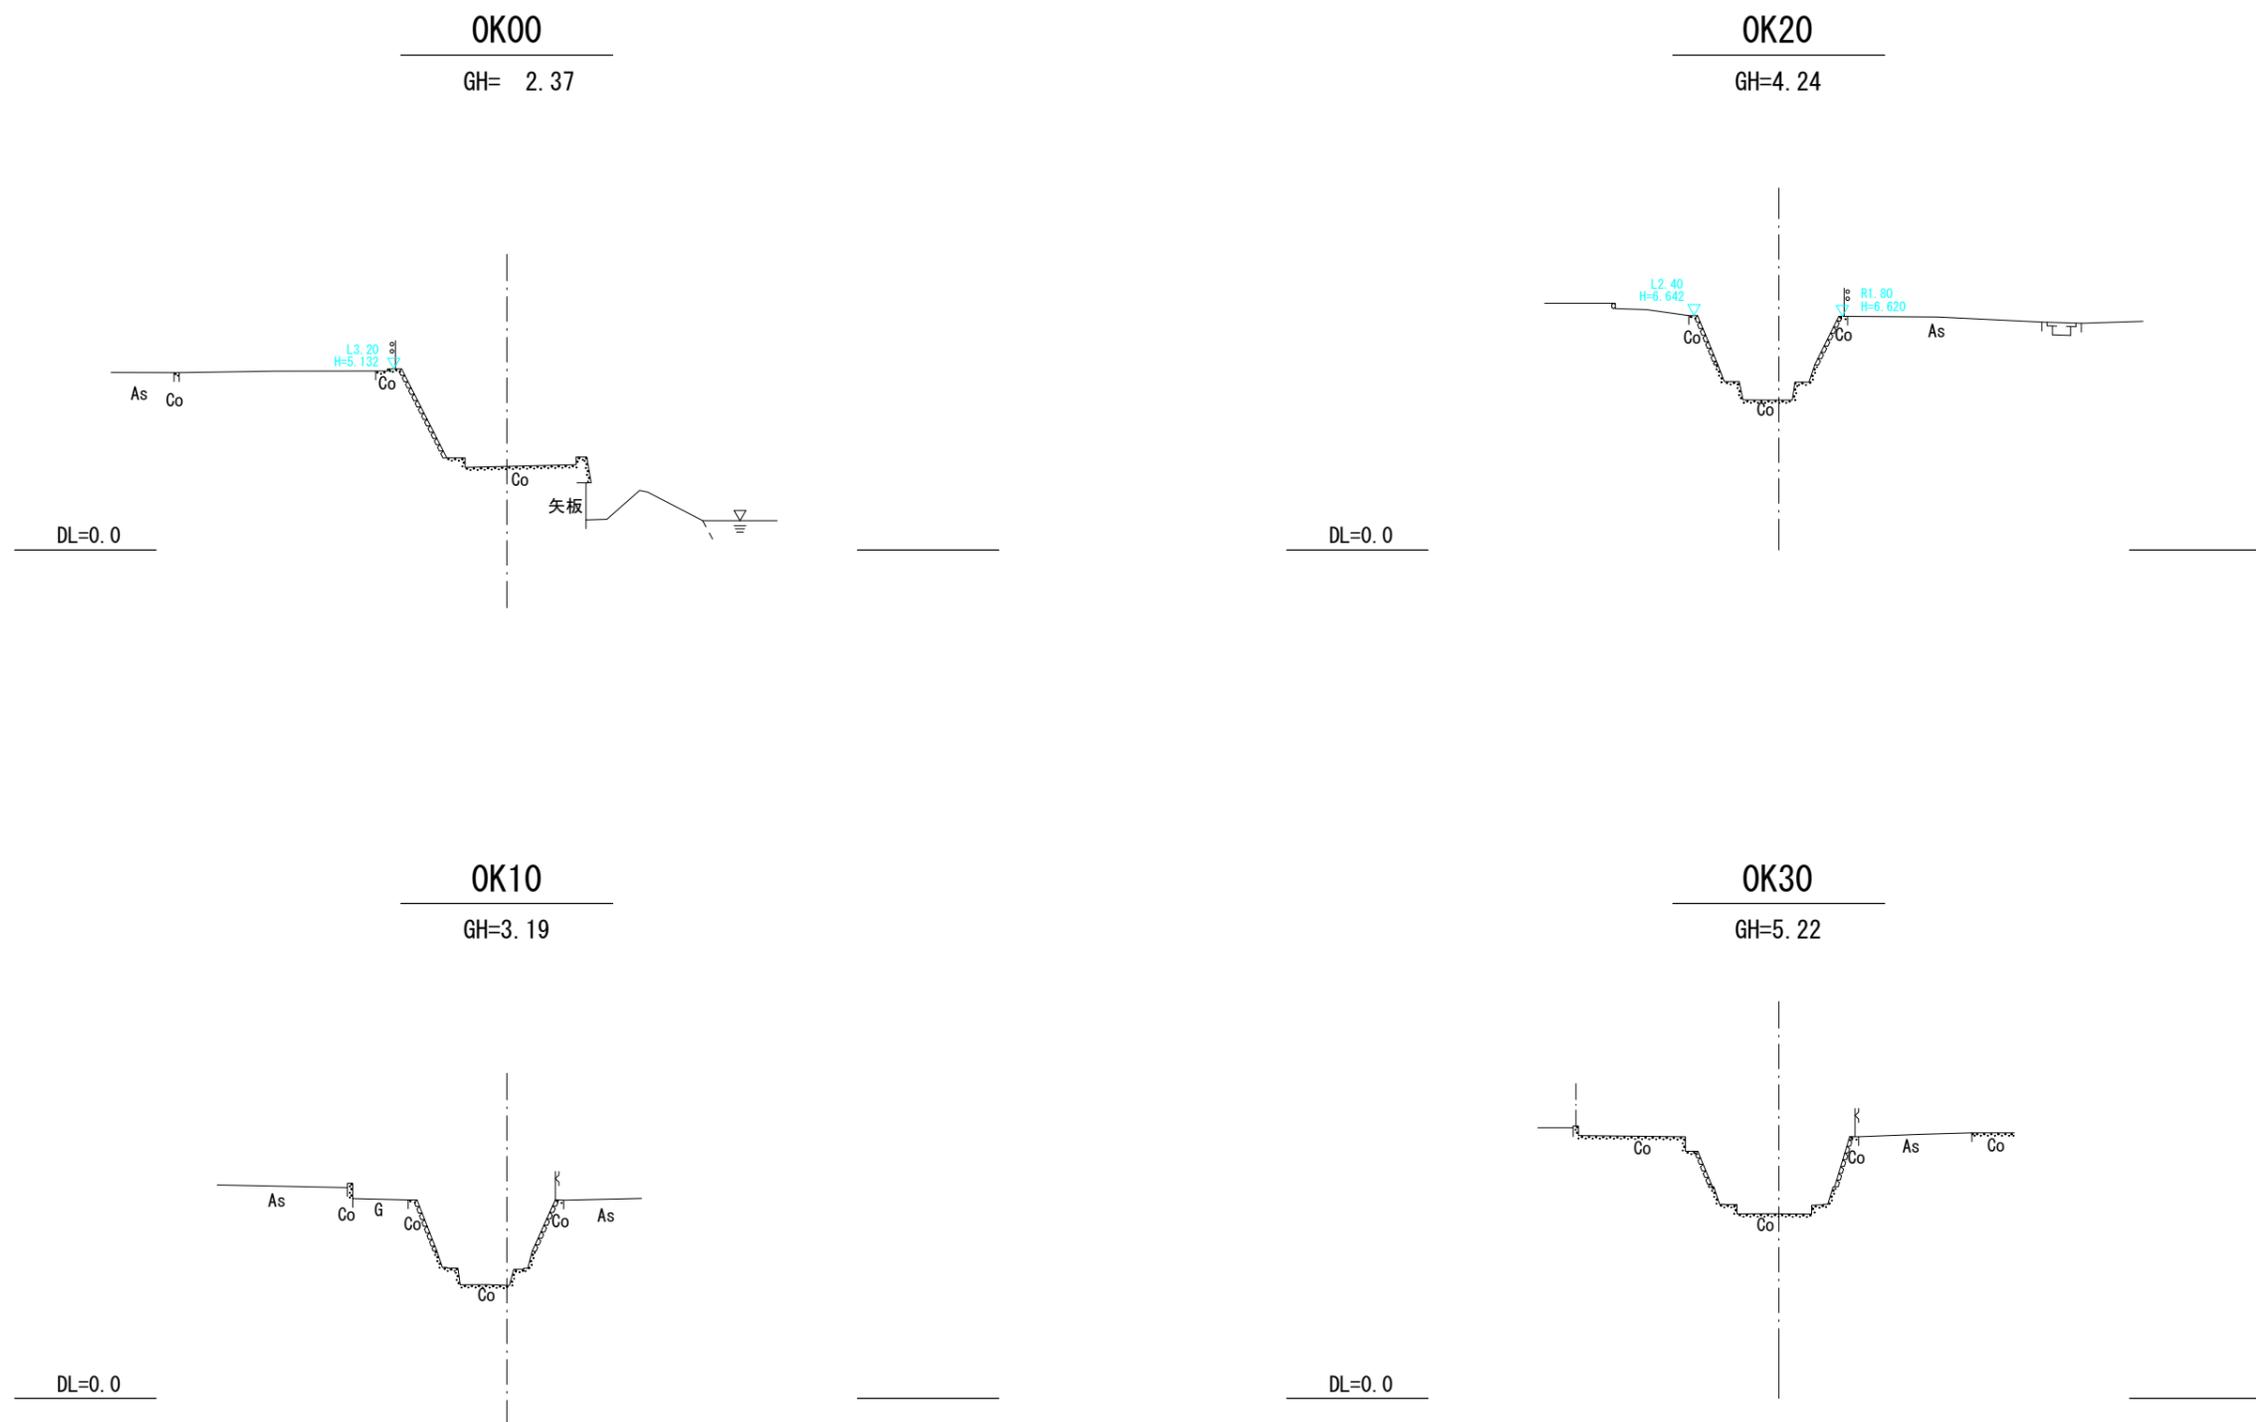


令和四年十二月調整


河川台帳	河川名	図面名称	縮尺	水系区分	水系名	指定年月日	河川延長	流域面積	起 点	終 点
	谷津沢川	横断面図	1:200	準用河川	巴川	昭和50年9月22日	1.260km	1.30km ²	静岡市清水区馬走字宋舟204番の1地先の市道橋	二級河川大沢川への合流点

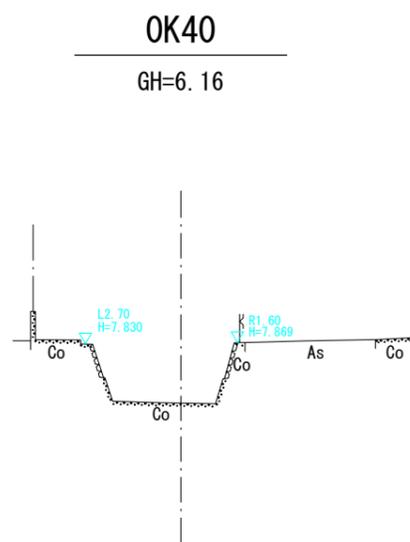


DL=0.0

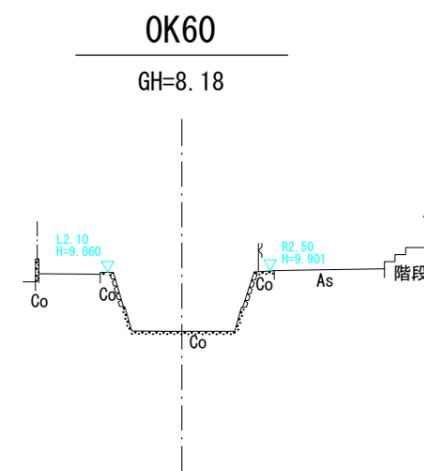

DL=0.0

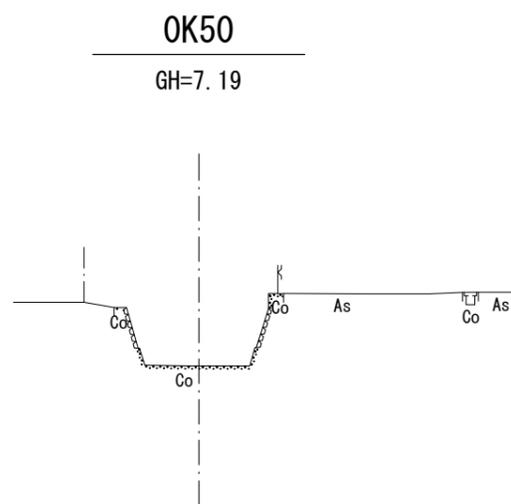

DL=0.0

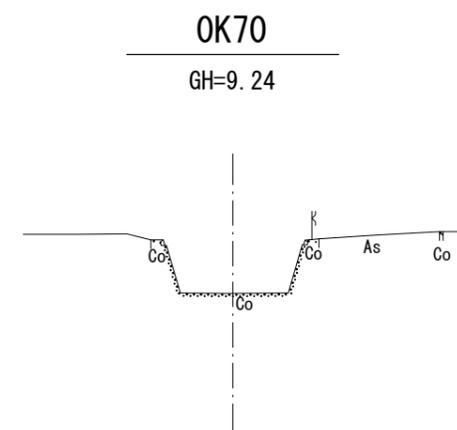


DL=0.0

河川台帳	河川名	図面名称	縮尺	水系区分	水系名	指定年月日	河川延長	流域面積	起 点	終 点
	谷津沢川	横断面図	1:200	準用河川	巴川	昭和50年9月22日	1.260km	1.30km ²	静岡市清水区馬走字宋舟204番の1地先の市道橋	二級河川大沢川への合流点

OK80


GH=10.27

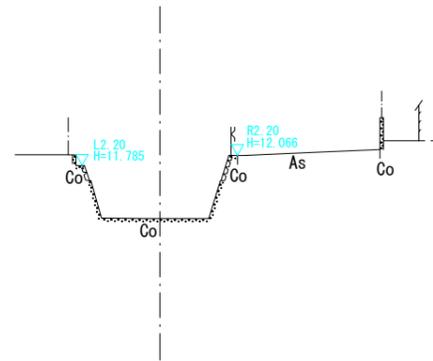

DL=5.0

1K00


GH=14.26

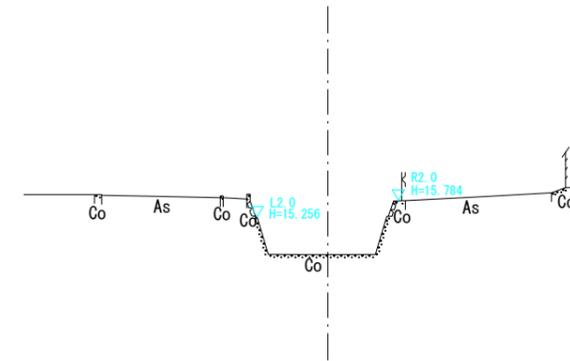

DL=10.0

OK90


GH=12.28

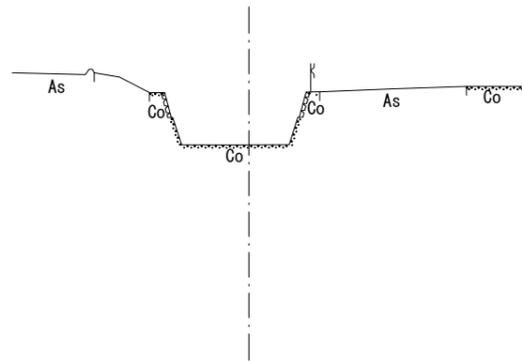

DL=5.0


1K10

GH=18.69

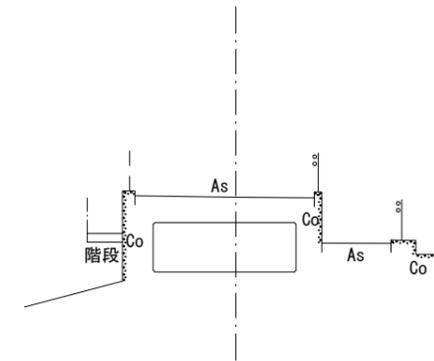


DL=15.0


河川台帳	河川名	図面名称	縮尺	水系区分	水系名	指定年月日	河川延長	流域面積	起 点	終 点
	谷津沢川	横断面図	1:200	準用河川	巴川	昭和50年9月22日	1.260km	1.30km ²	静岡市清水区馬走字宋舟204番の1地先の市道橋	二級河川大沢川への合流点

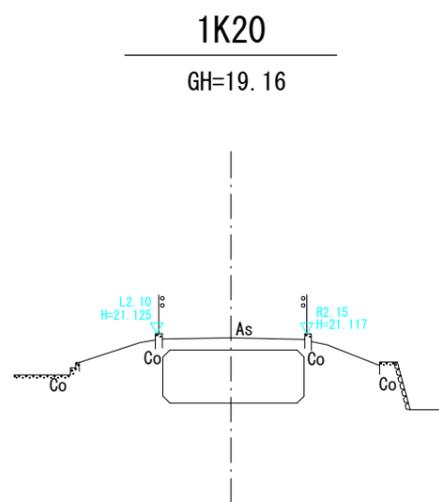


DL=15.0

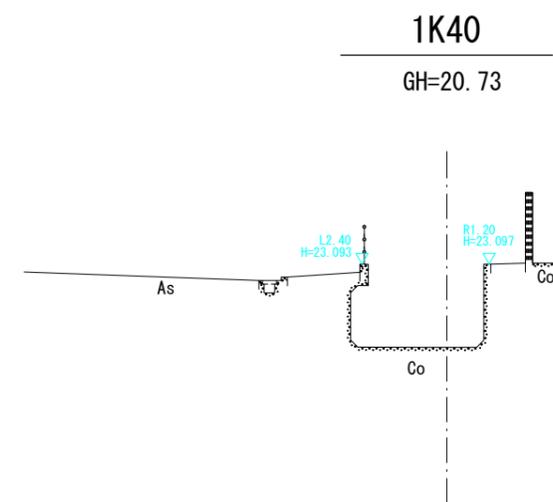

DL=15.0

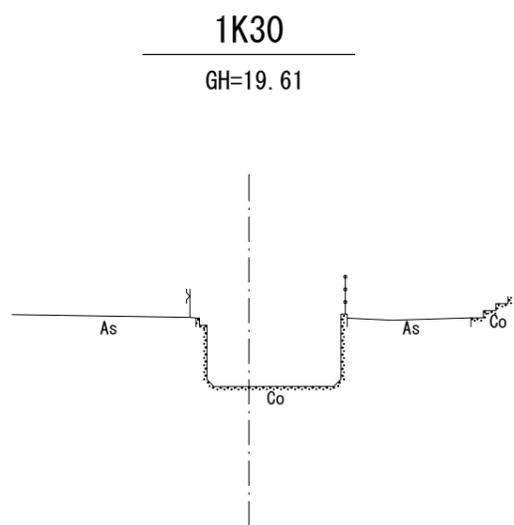

DL=15.0

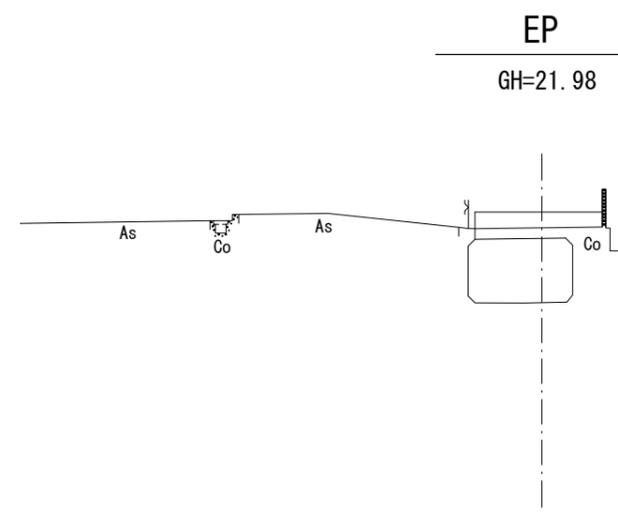

DL=15.0