

S59 衛生工事（設計図）

衛生工事持記帳簿

工事名称 (仮称)長田地域体育館(仮称)長田保健センター(仮称)長田コミュニティ防災センター 第1次工事

工 事 場 所 : 静 岡 市 録 日 574-1, 574-2

建築概要 主体構造 SR C造, RC造

二、規定： 癸 乙階建

建築面積 3,340.89 m²

二、並床面積 46,87.78 m²

一般施則 本工事は、本特記仕様書及び設計図に従い適正確実に施工するものとする。一般施工法、その他工事全般に関しては、静岡県建設部設

備工事支店仕様書(昭和54年版)、静岡県建設備工事標準図(昭和54年版)図系法令、地方条例、及び監督員の指示に

從以施工可也。

官公署に於ける届出及び検査に要する費用は、請負業者の負担にて工事完成と同時に正常に使用出来る様、遅滞なく確實に取り

行うこと。

工事区分

	造作	衛生	空調	建築	台所処理	列送	備考
排水水		○					
排水設備				○			
臭気抑制		○					
同上臭気抑制				○			
脱臭装置		○					
浄化槽マンホール		○					
合併処理					○		
雨水電気	○						
臭気検知器				○			
臭気監視装置				○			
壁面通風機				○			
オイルタンク	○						
厨上蒸気	○						
吸気ガラリ				○			
排気ガラリ				○			
レタングラリ			○				
化粧柵鏡		○					
バスユニット				○			
厨房器具類		○		○			調理台は衛生工事と不同
床・天井・扉			○				
厨上取付枠(不明)			○				
動力操作盤	○						
厨上二次側配線	○	○					
電線管(保護管)		○					
フロートスイッチ					○		
操作回路	○						


項 年 記 符

完成検査迄に係る仮設・本設の光熱水費(電気・水)は、請受人の負担とする。

使用秋葉製造業者は、本監督員と行合の上決定す。

二. 例

記号	名称	材料・備考
—	配水管	強化ポリエチレン管 (JIS B K-16, SGP-B)
→	ポンプ	Silico 100 弁直結部付 Silico 100
→	フレイグバインド	スクリュー状
+②	電機弁	スクリュー状
⊙	電磁弁	スクリュー状
—	給湯器	縦置銅製 (上型)
—	ガス	逆鉛銀鋼管 (TIS-G34X, SGP-B) 処理部分にはガス用鉛管 (PLP)
→	排水用銅管	XALACR 型
→	排水管	亜鉛鍍銀管 (TIS-G34X, SGP-B)
→	排水管	硬質強化ポリエチレン (TIS-EA7X, VP)
→	屋外排水	同上
⊗	排水金物	
⊗	床上昇降口	
D-	遮断口	60リットル装
□	汚水槽	鉄板製既集蓄付
☒	排水槽	同上
☒	雨水槽	同上
—	水栓	
■	洗台水栓	
▲	シャワー	
●	ホース継	ホースエンドコネクタ
x	消火器	亜鉛鍍銀管 (TIS-G34X, SGP-B)
→	フラッシュバルブ	スクリュー状
☐	消火栓箱	銘産整理品 (取組時に注意、150mm×2年、不燃)。腐食防止に防錆剤を塗布 (333H)
○+	ガス弁	

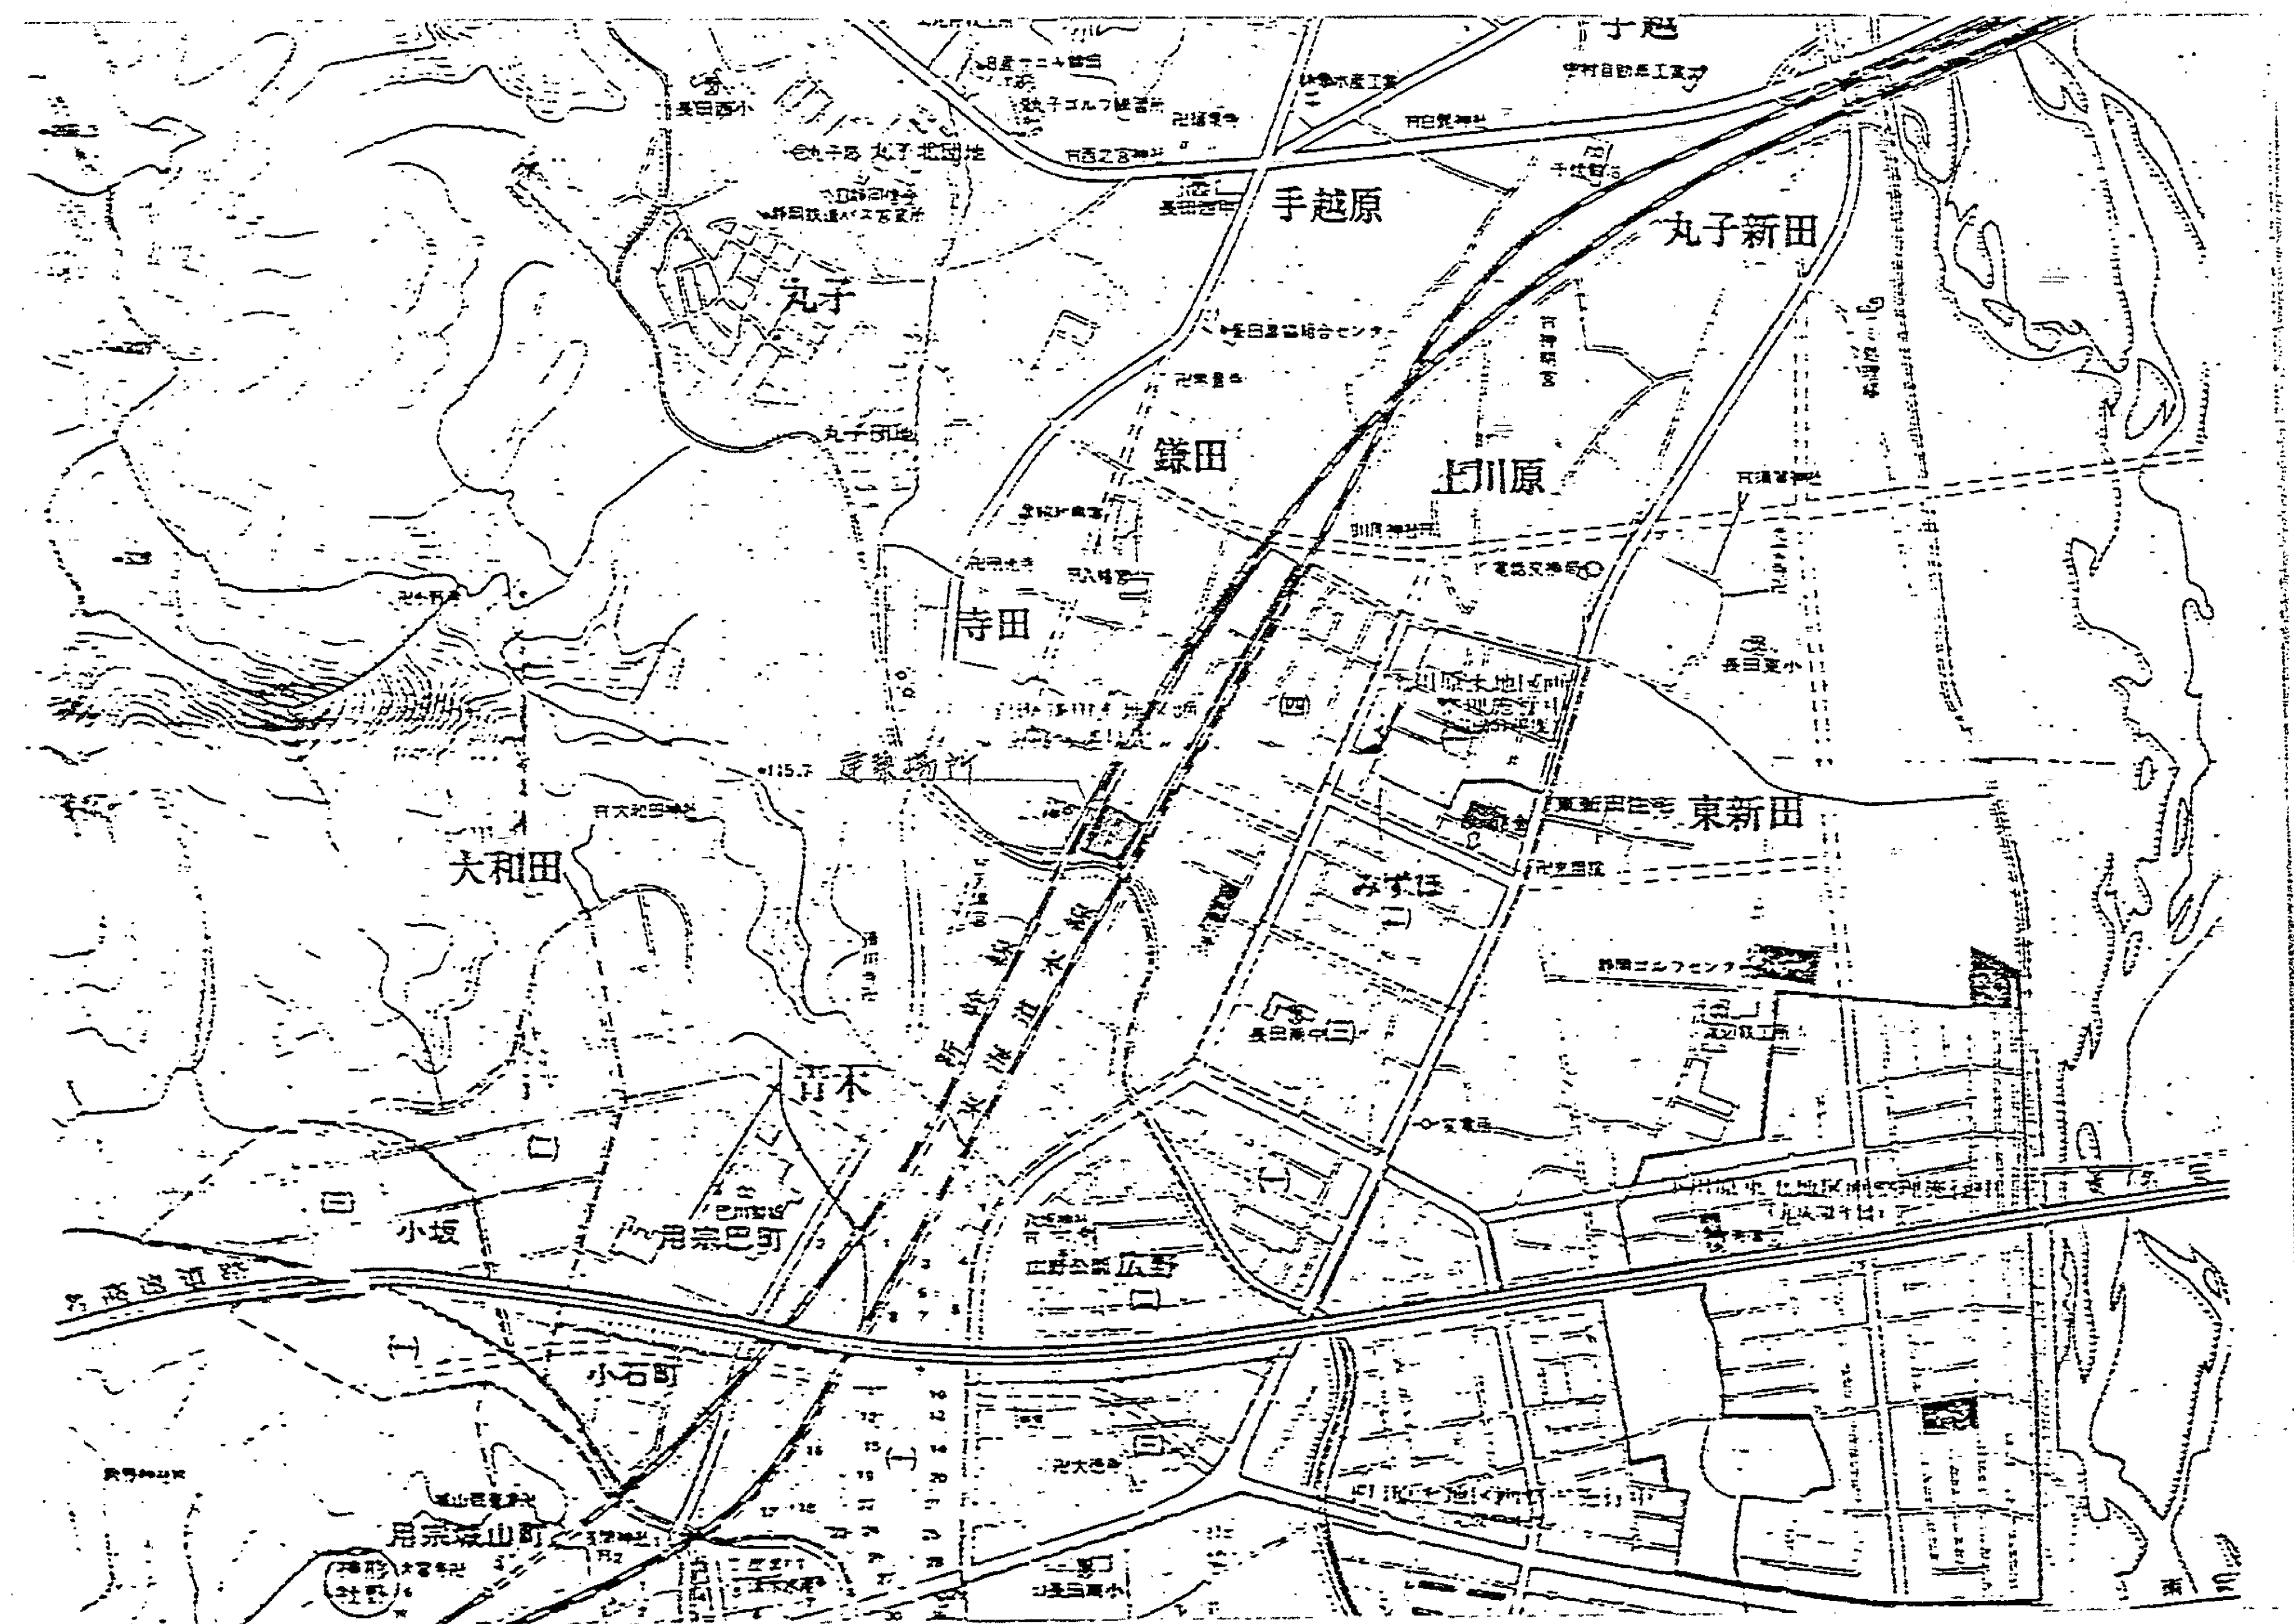



		保 健 センター																色	計	
		保 健 センター																		
		1階				2階				3階				4階						
和風大便器	C250FF、S570B		4	3			1	2			4	1			4	1				
洋風大便器	C21、S536B(特)		1	1																
"	C21OR、S210EB				1					1										
小便器	S409B、U307C×3		1				1													
"	S408B、U307C×4		1																	
"	U307C									2				2						
洗面台	L507	4			4															
"	L507US)						2	2												
"	L230		2	2						2	1			2	1					
"	L103D				1					1										
手洗器	L5B								1			1	1	1						
押入れ鏡レ	SK22A		1	1			1			1				1						
"	SK32Z								1											
系数鏡レ	SK13B									1				1						
化粧鏡	TS119A S3		2	2					1		2	1		1	1	1	2	1		
傾斜鏡	LH4B1			1						1										
化粧棚	S-3									2				2						
却用便器	C40C、S570KS									1										
洋風大便器	C21、S536B															1				
混合水栓	TK20AG	1							1											
シャワーユニット	TGM121CF		2		3															
自立水栓	T131AS13									1				1						
小公水栓	T200S13													1				1		
散水栓	T27C13、節水型散水栓					1												1		
流す力減じん	900×640												1							
ガス・クーラー					1		1						1							
調理台													1							
ふた付きシンク		1							1							1				
目隠式シンク		1														1				
シンクローラー	TEH10C		2			1														
排水パイプ洗浄機	TEH10		2			1														
充電ガンナー	TES1BR		2			1														
感知器付シンク	TEA85								2					2						
混合水栓	TK30G															1				


付属品

初月大便器	C240DF, S570B	C252BF, DT570	TB2C3Z, T5571D, T2670F8, T564H5, T537FW45, T5570EMN3Z, T2116RAY
终月大便器	C21, S236B(特)	C-4, DT-570	T5233B, T5171D3, T56MAN, TC272Z, T537W15, T5536CEM3B, T50EEAY, T2116RAY
"	C210R, S240B5	C-293, DT-511W	T270E22, T537W1C, TC272Z, T5303AY, T5116RAY
小便 器	U302C	U205SU	T61D13, T6Z-16, T44FWN
八 1 9 3 7	S 40 9 B	DT-302	A113, T248B, T5409D, T2113
"	S 40 8 B	DT-304	A114, T248B, T5409D, T2114
初月小便器	C40C, S570KF		TB2C3Z, T5570193Z, T2672F, TC40E, T2116RAY
洗面 器	L507	L-55845C	TF507MHR
"	L507 (S)	L-25845C(S)	TF507MHR
"	L230	L-2329	T205, T4A, T4P, T2126AS, T9RAY, T8CAY
"	L1030	L-364CK	T205Q, T2340CR, T6PQ, T230DAY
手 洗 盆	L5B	L-808G	T205, T4A, T22P, T2126AS, T225AY
特殊用洗盆	EK22A	S-2024	T23A220, T372N, T22Z, T122Y
"	EK32Z	S-202	T23A22G, T372N, T22Z, T122Y
普通大便器	C21, S536A		T5233B, T2121D3, T5670D8, TC272Z, T537W15, T536E2TH3B, T5303AY, T2116RAY

教 習 リ ス ト

[illegible]

調理台為函

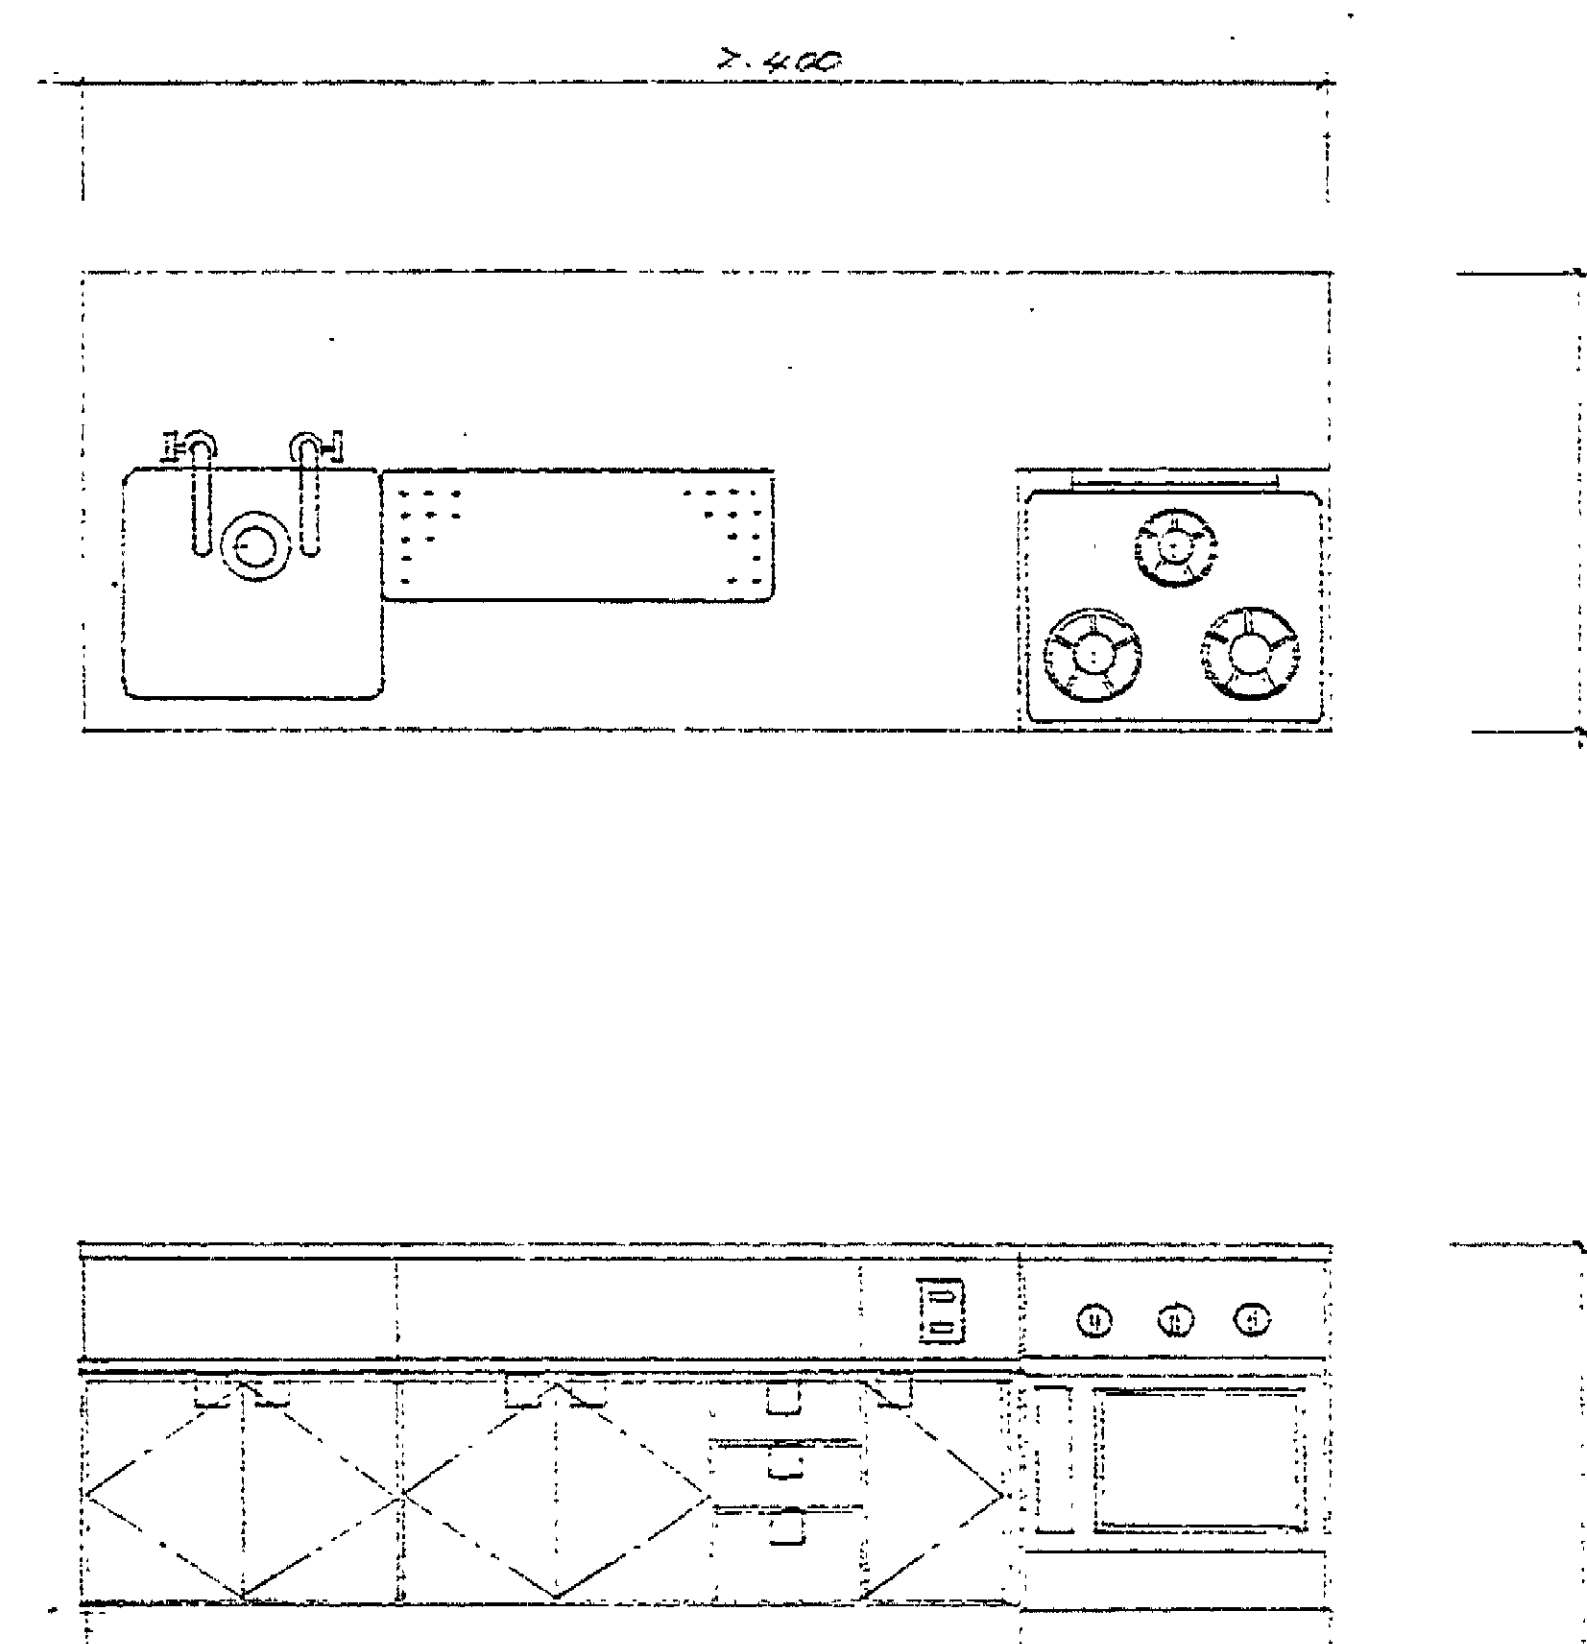


寸法	$\phi 400 \times 900$ 長さ 800mm	
全体仕上	阿能合板 (2%)、タシ化板 (1%, 533%)	
内部仕上	化粧合板 (5%)	
天板	SUS 430, $\phi = 107mm$	
付属器具	給水管 Y-135 1/3	2ヶ
	ガスレンジ	1ヶ
	ガスセト	1ヶ
	水切板	1ヶ
	排水口	2ヶ
	排水口 排水用取手	2ヶ
	排水口用取手	2ヶ


保健センター


体育館

7-2

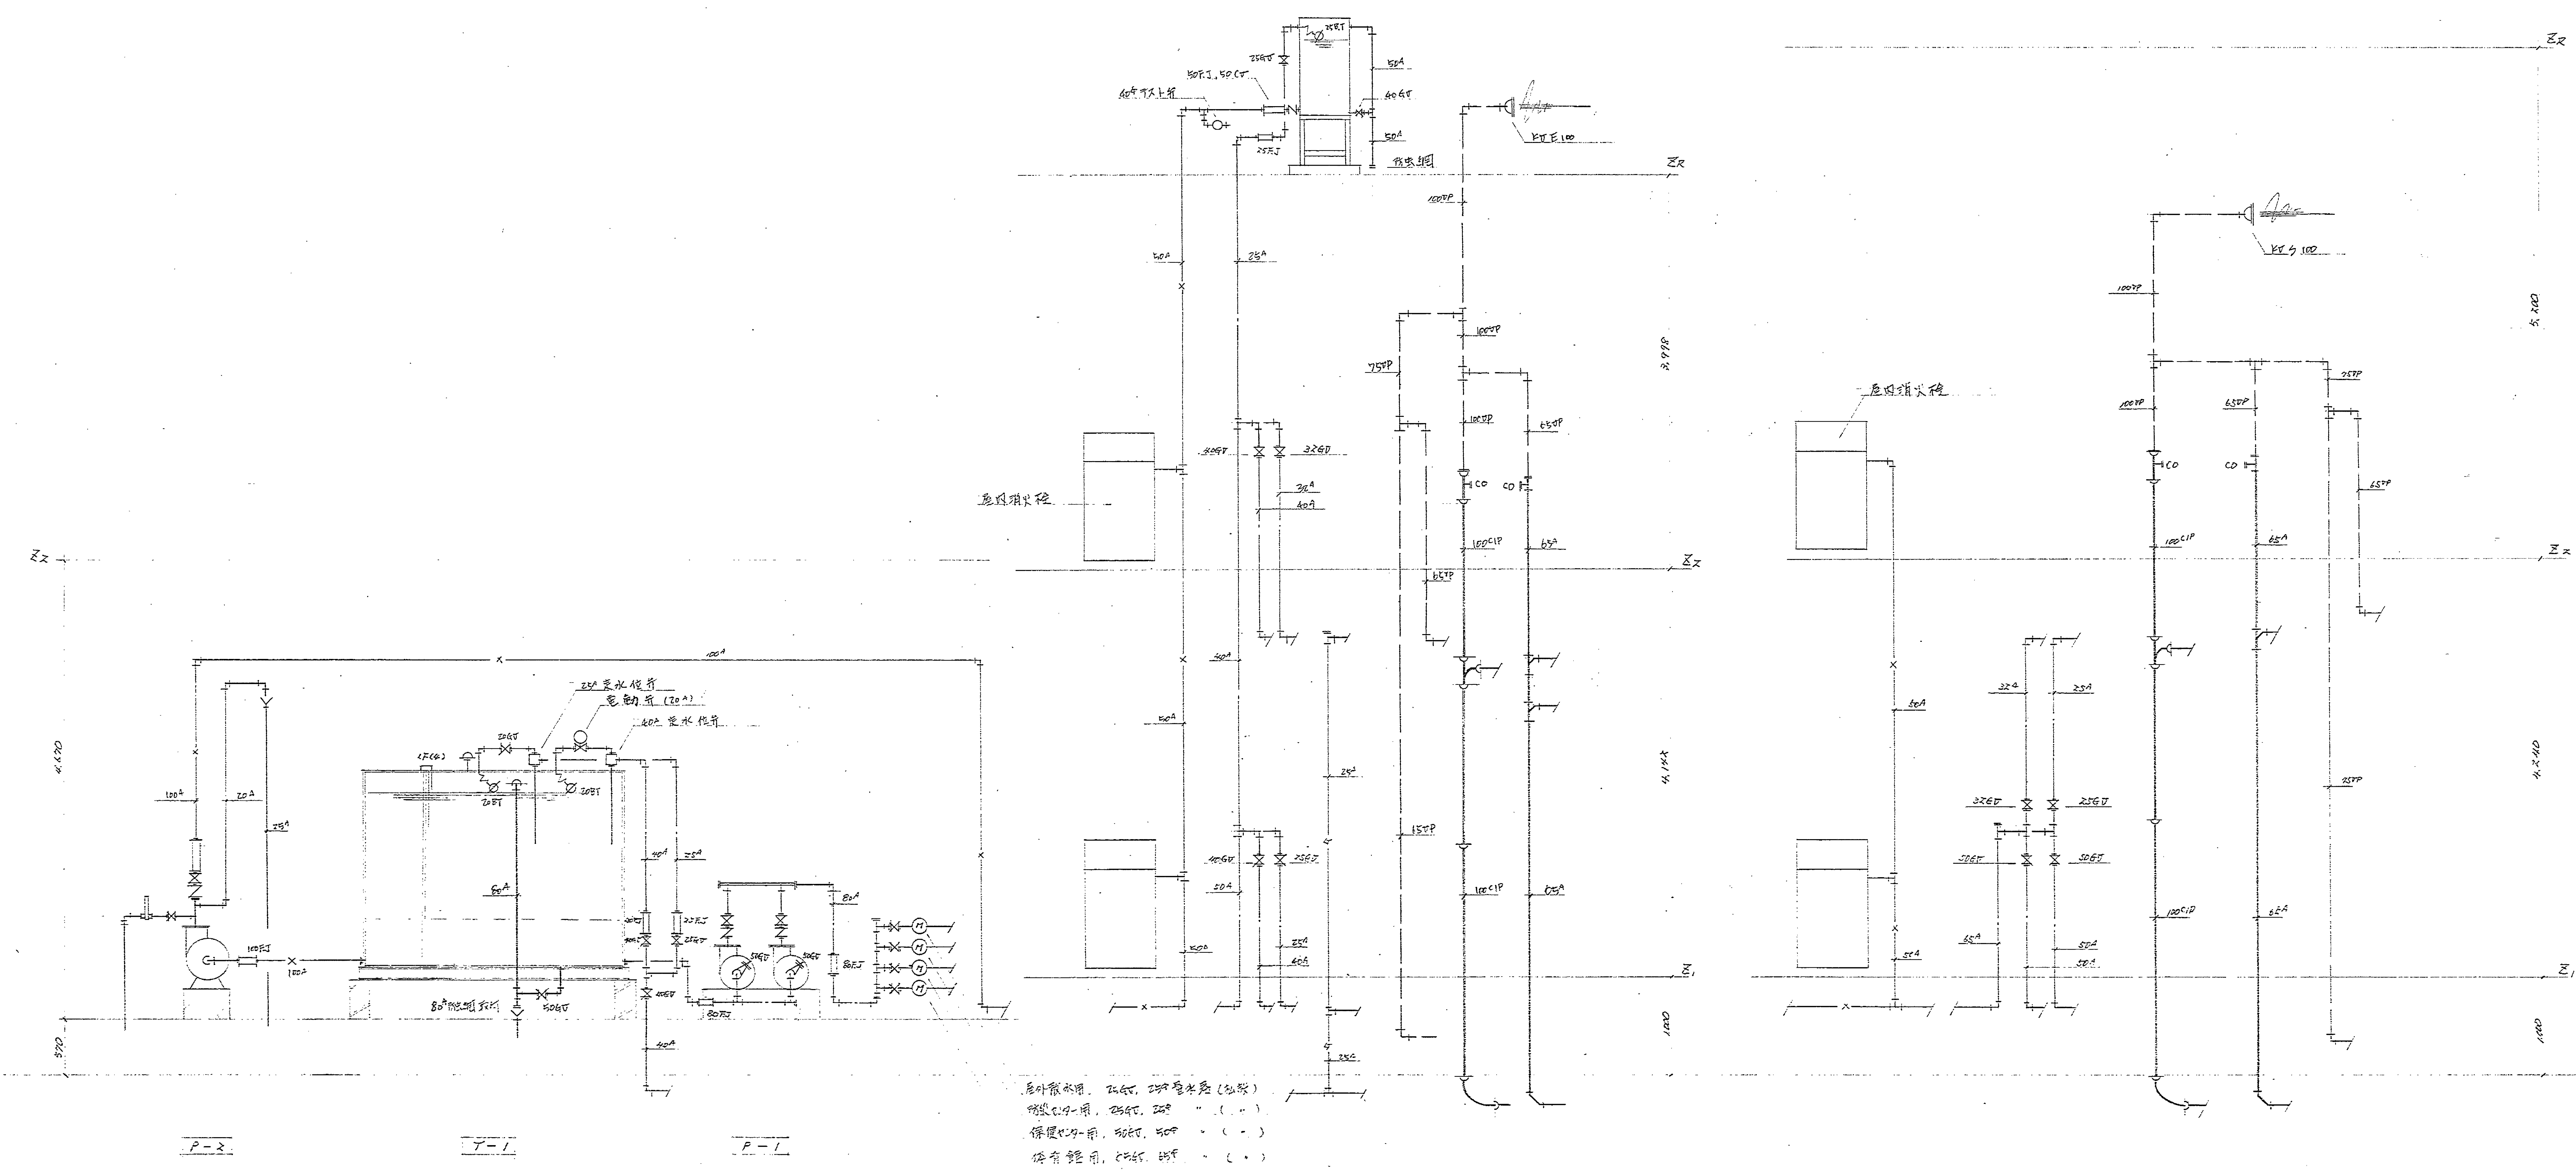


屋外排水用、200φ、200φ口径(200φ)

配管系統図 S 1:40

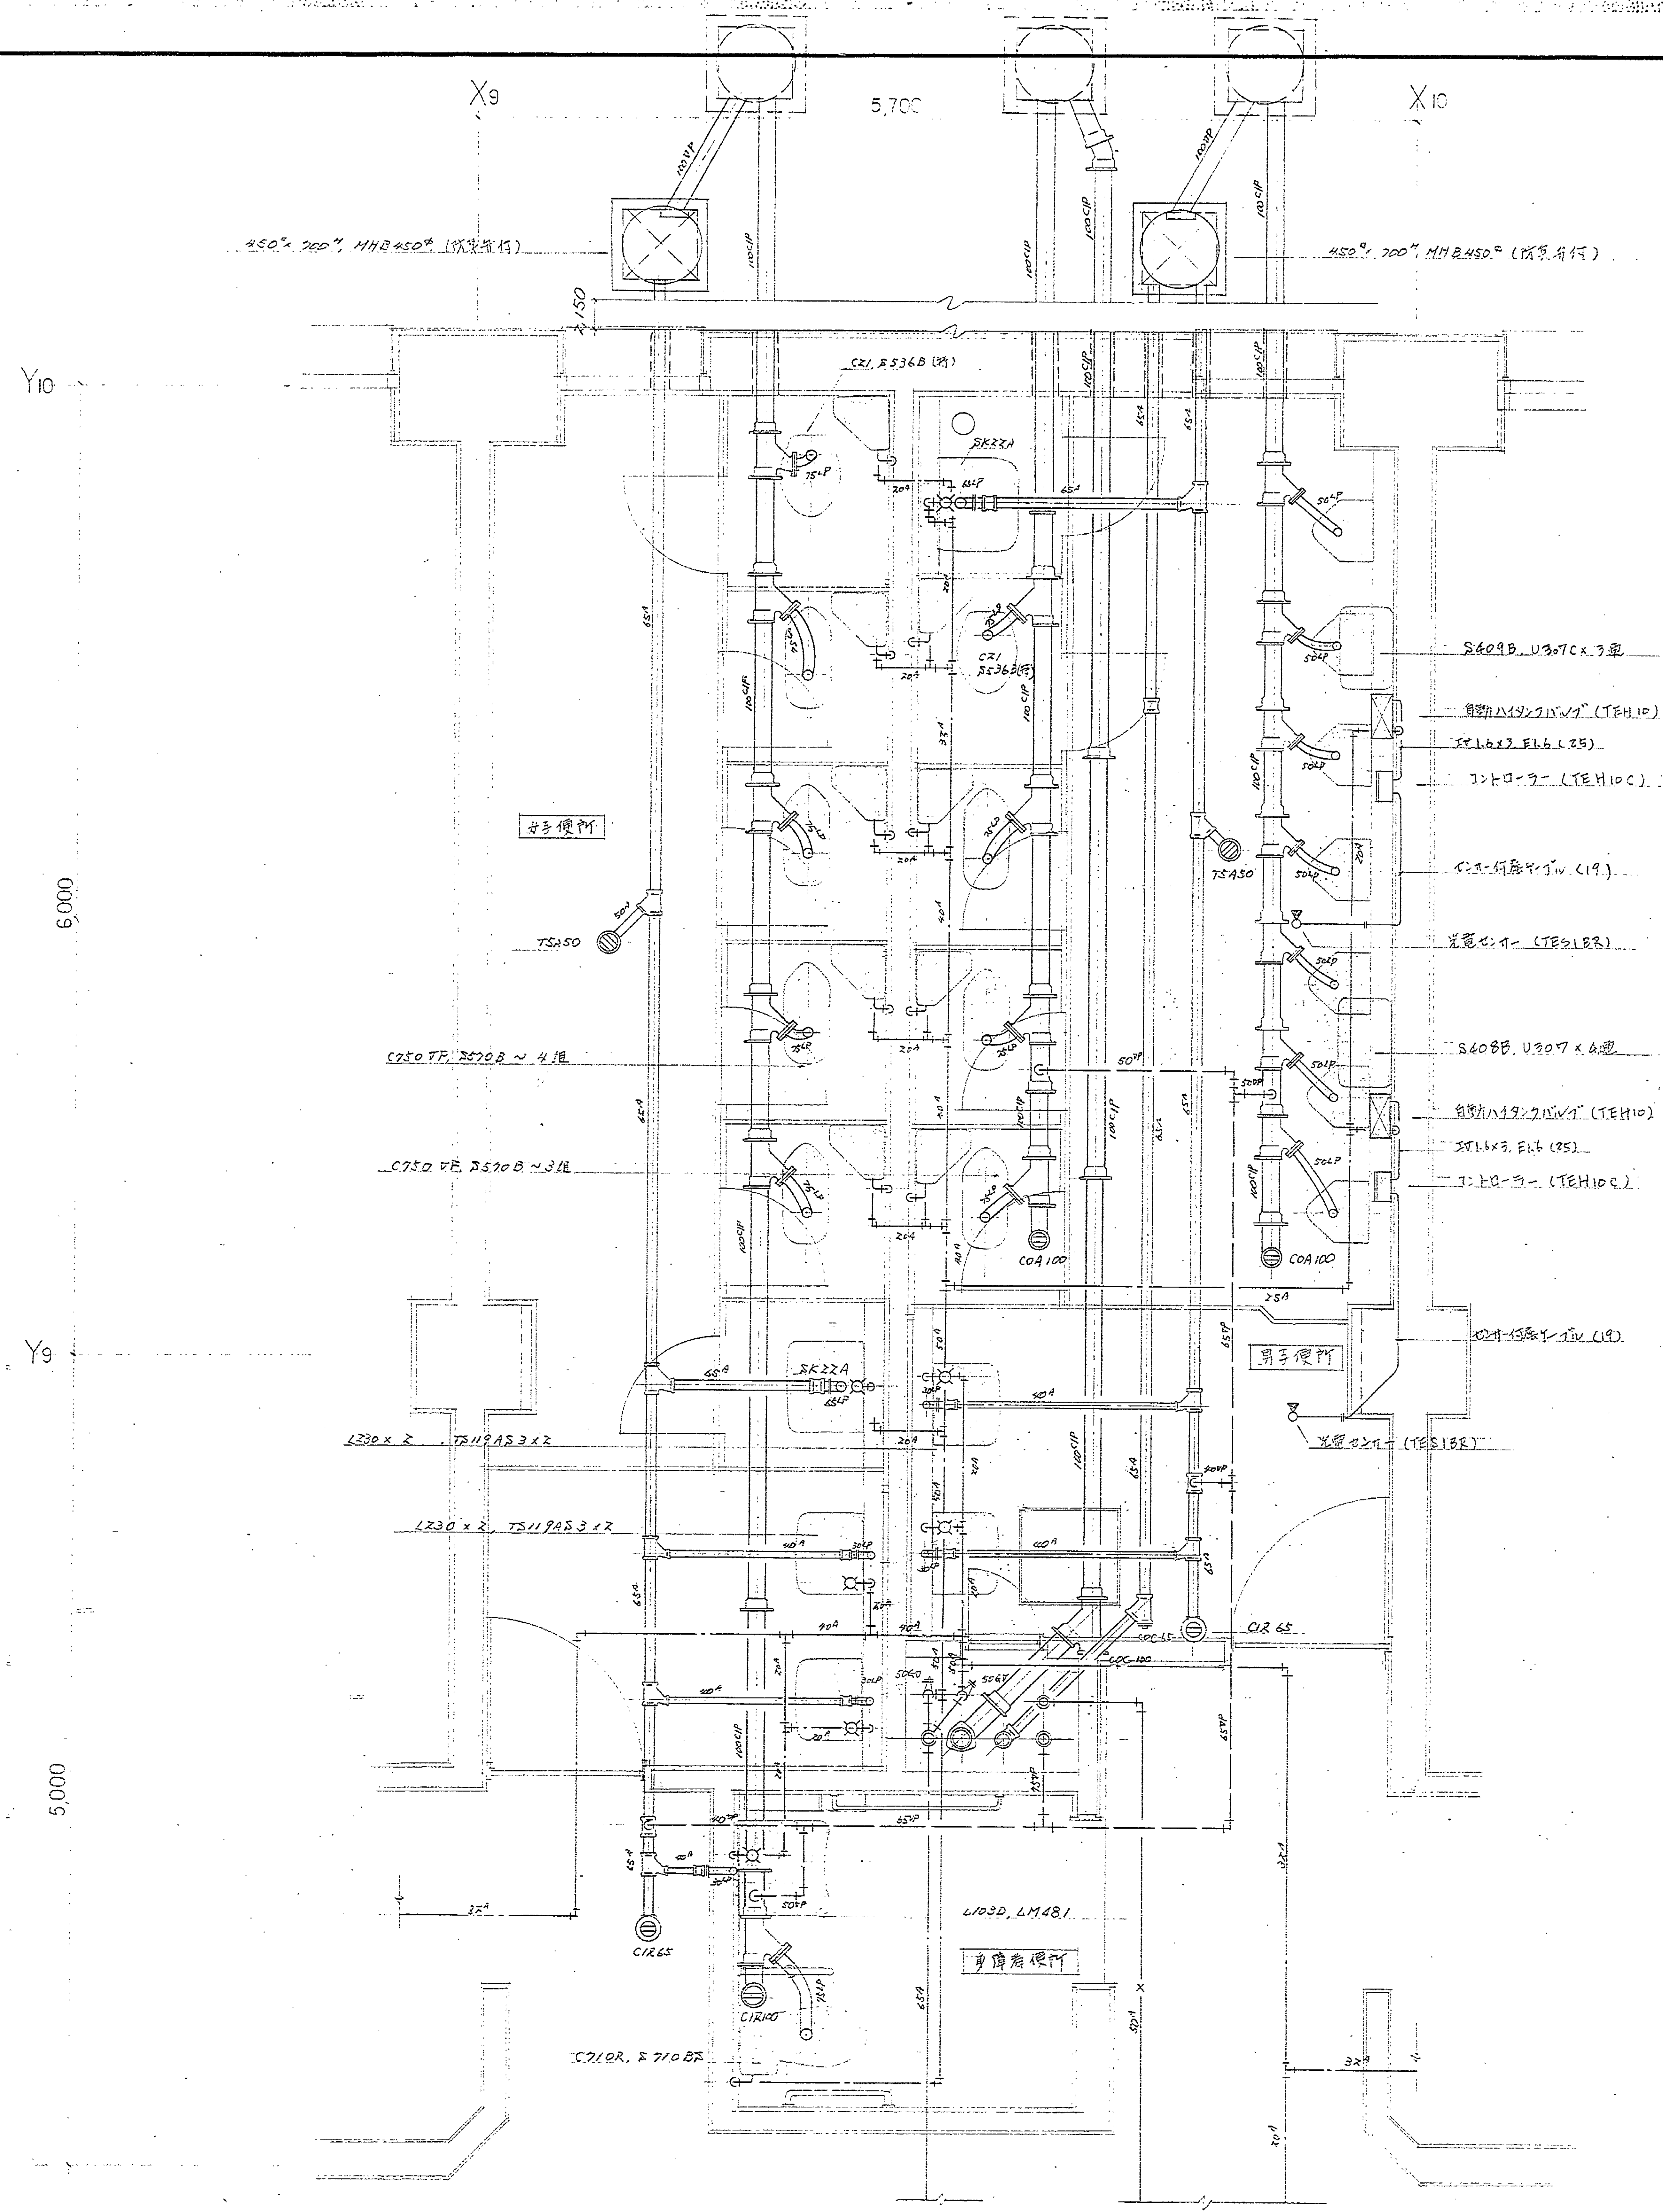


静岡県立体育館1階平面詳細図 1:30

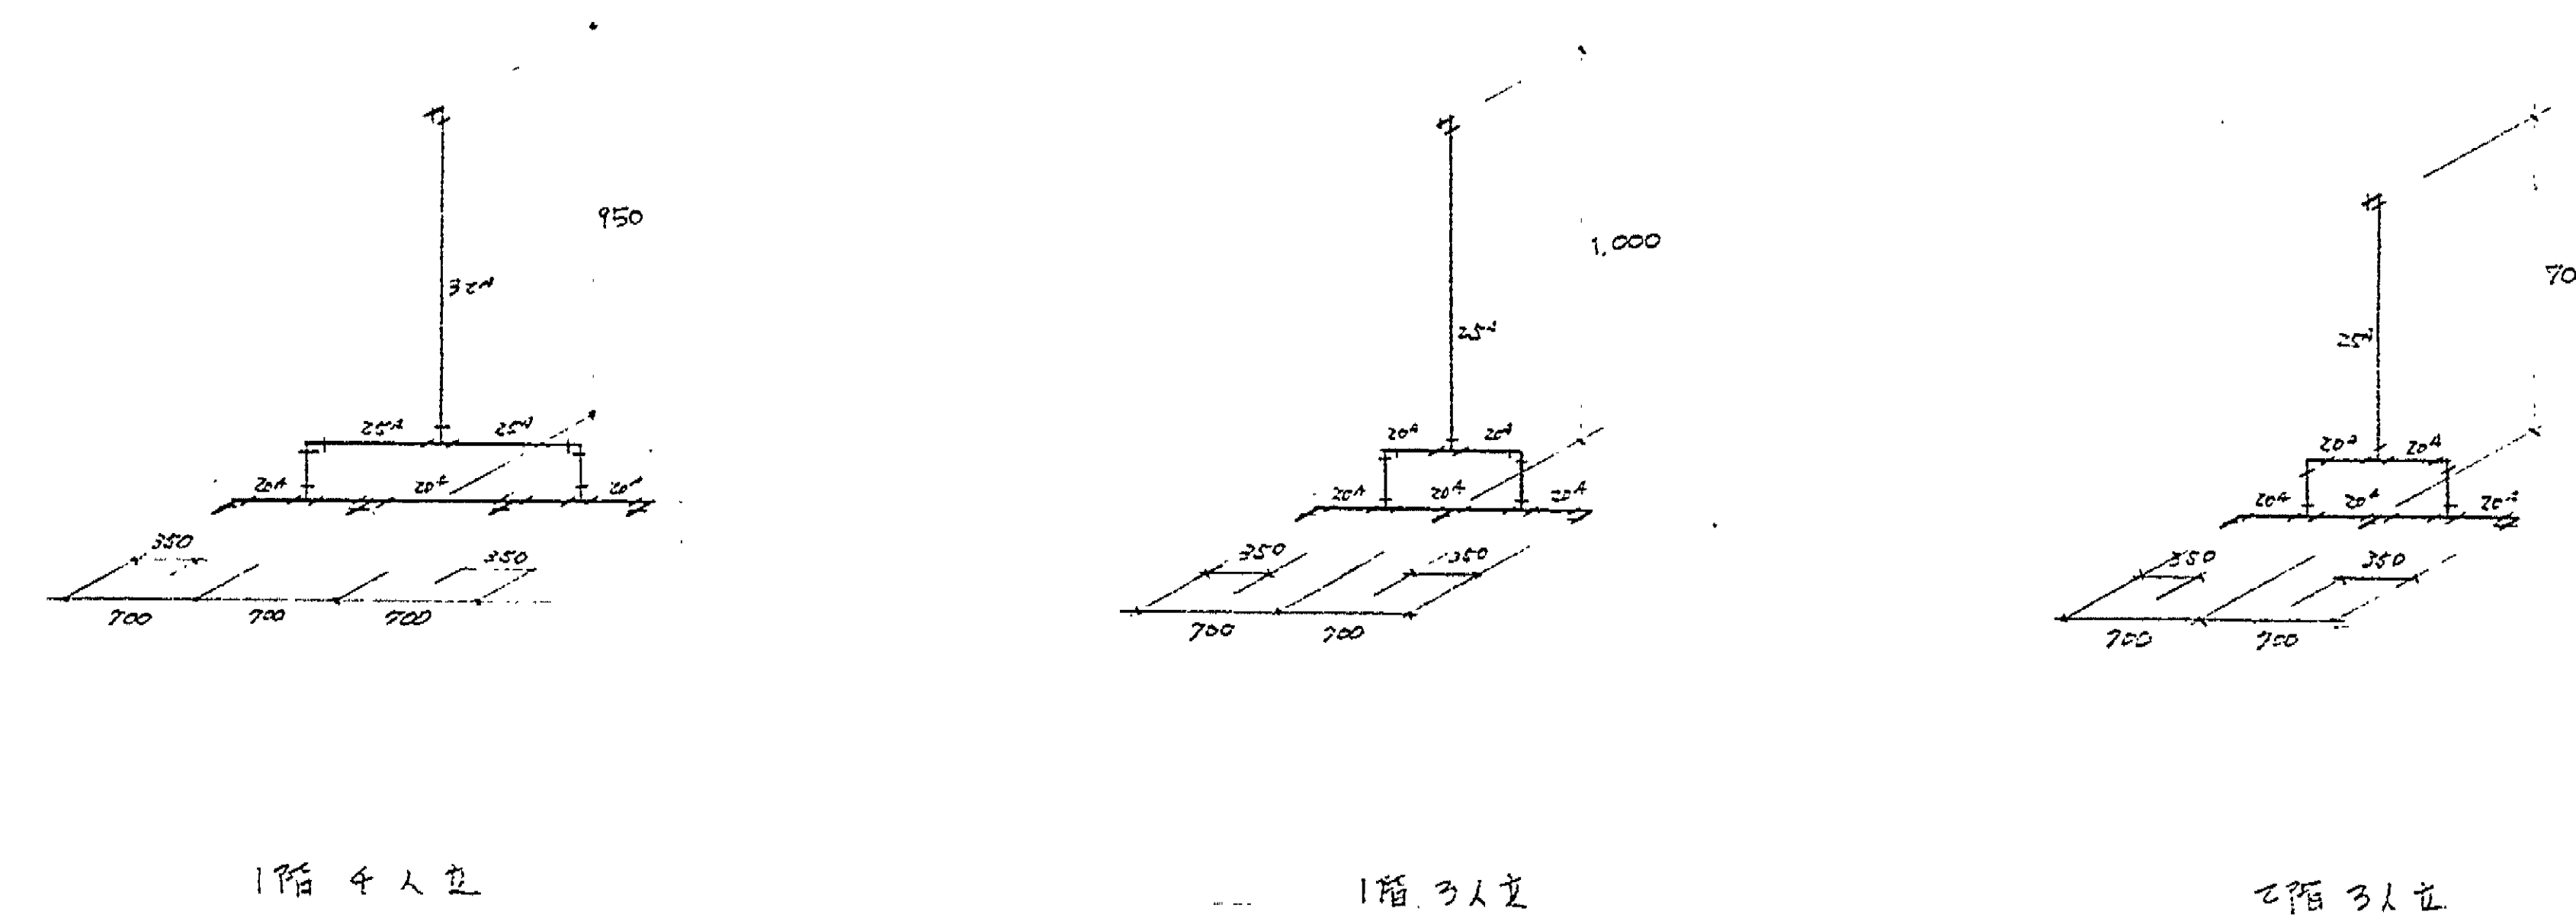


小体育館増設系統図


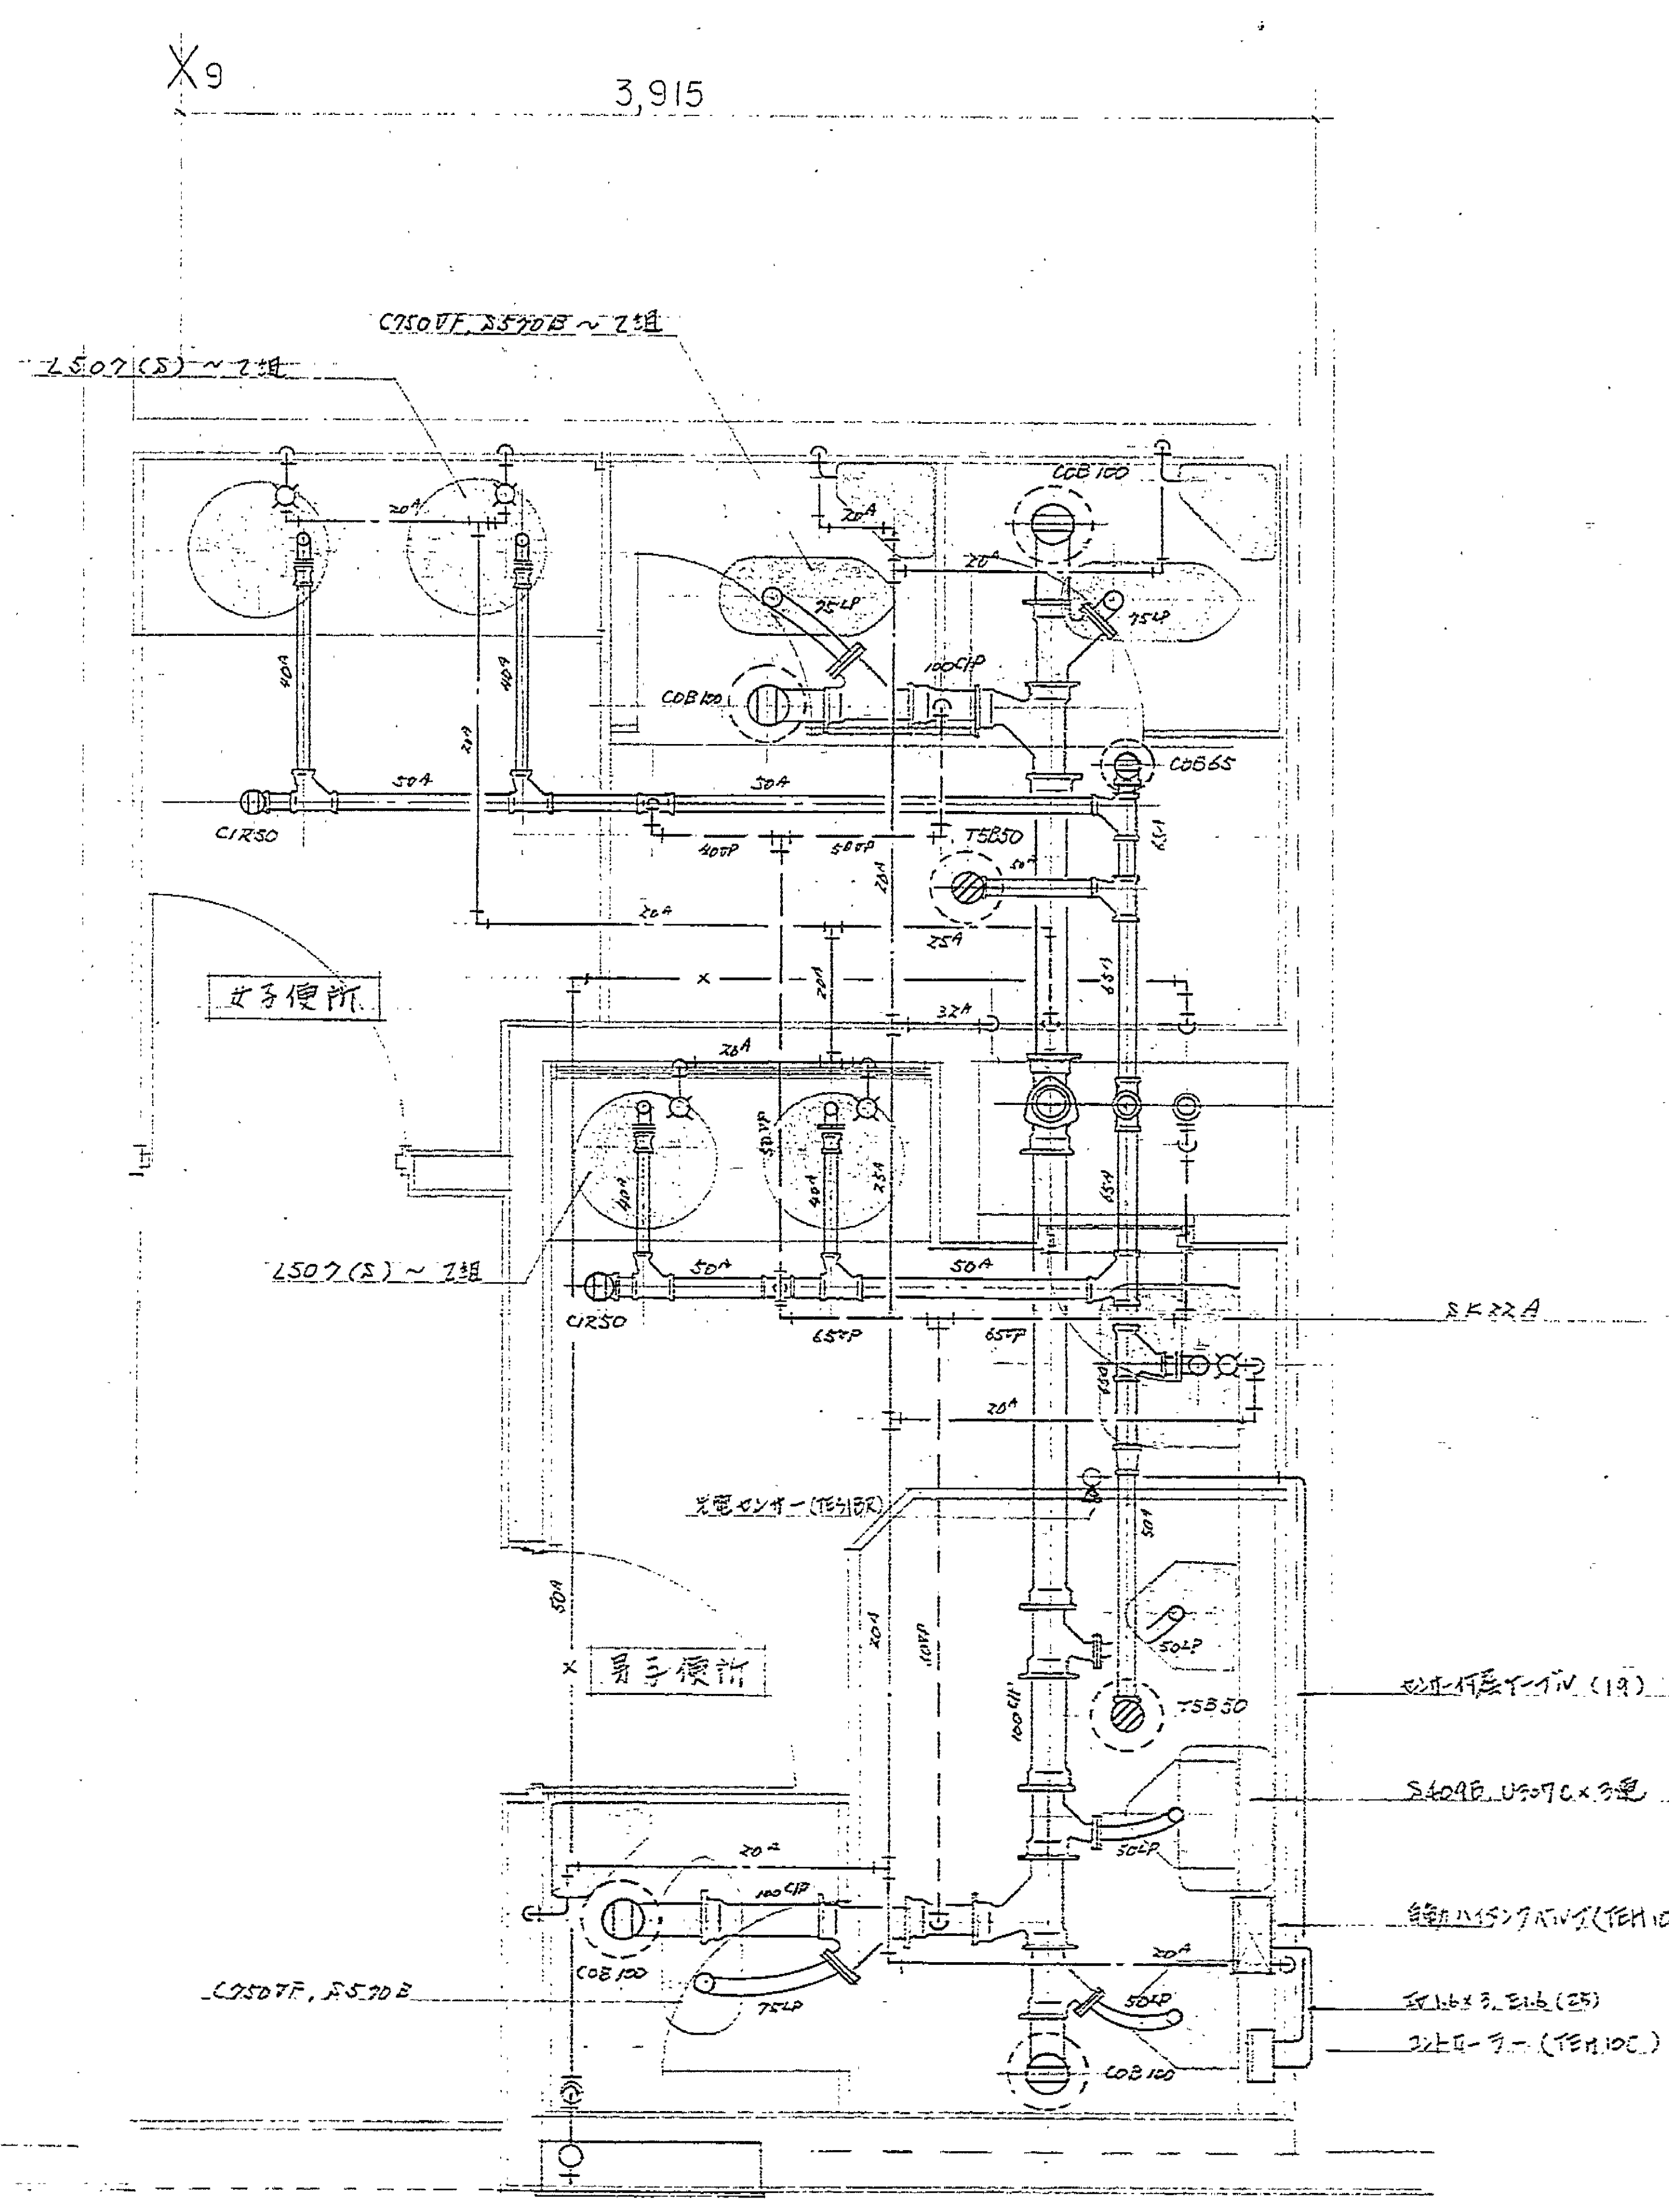


静岡県立体育館2階平面詳細図 1:30


マイクロ番号 108-5047	作品番号 39	静岡設計同人	工事名 静岡県立体育館 衛生工事 小体育館増設系統図	図面名 静岡県立体育館1階平面詳細図 小体育館増設系統図	縮尺 1:30	設計共同企業体 静岡設計同人 静岡市伝馬町10-14 TEL.0542-52-6887 担当 設計・訂正年月日 1985.3.25	静岡市建築部 設計コード番号 5-22-032 P. 6. 10

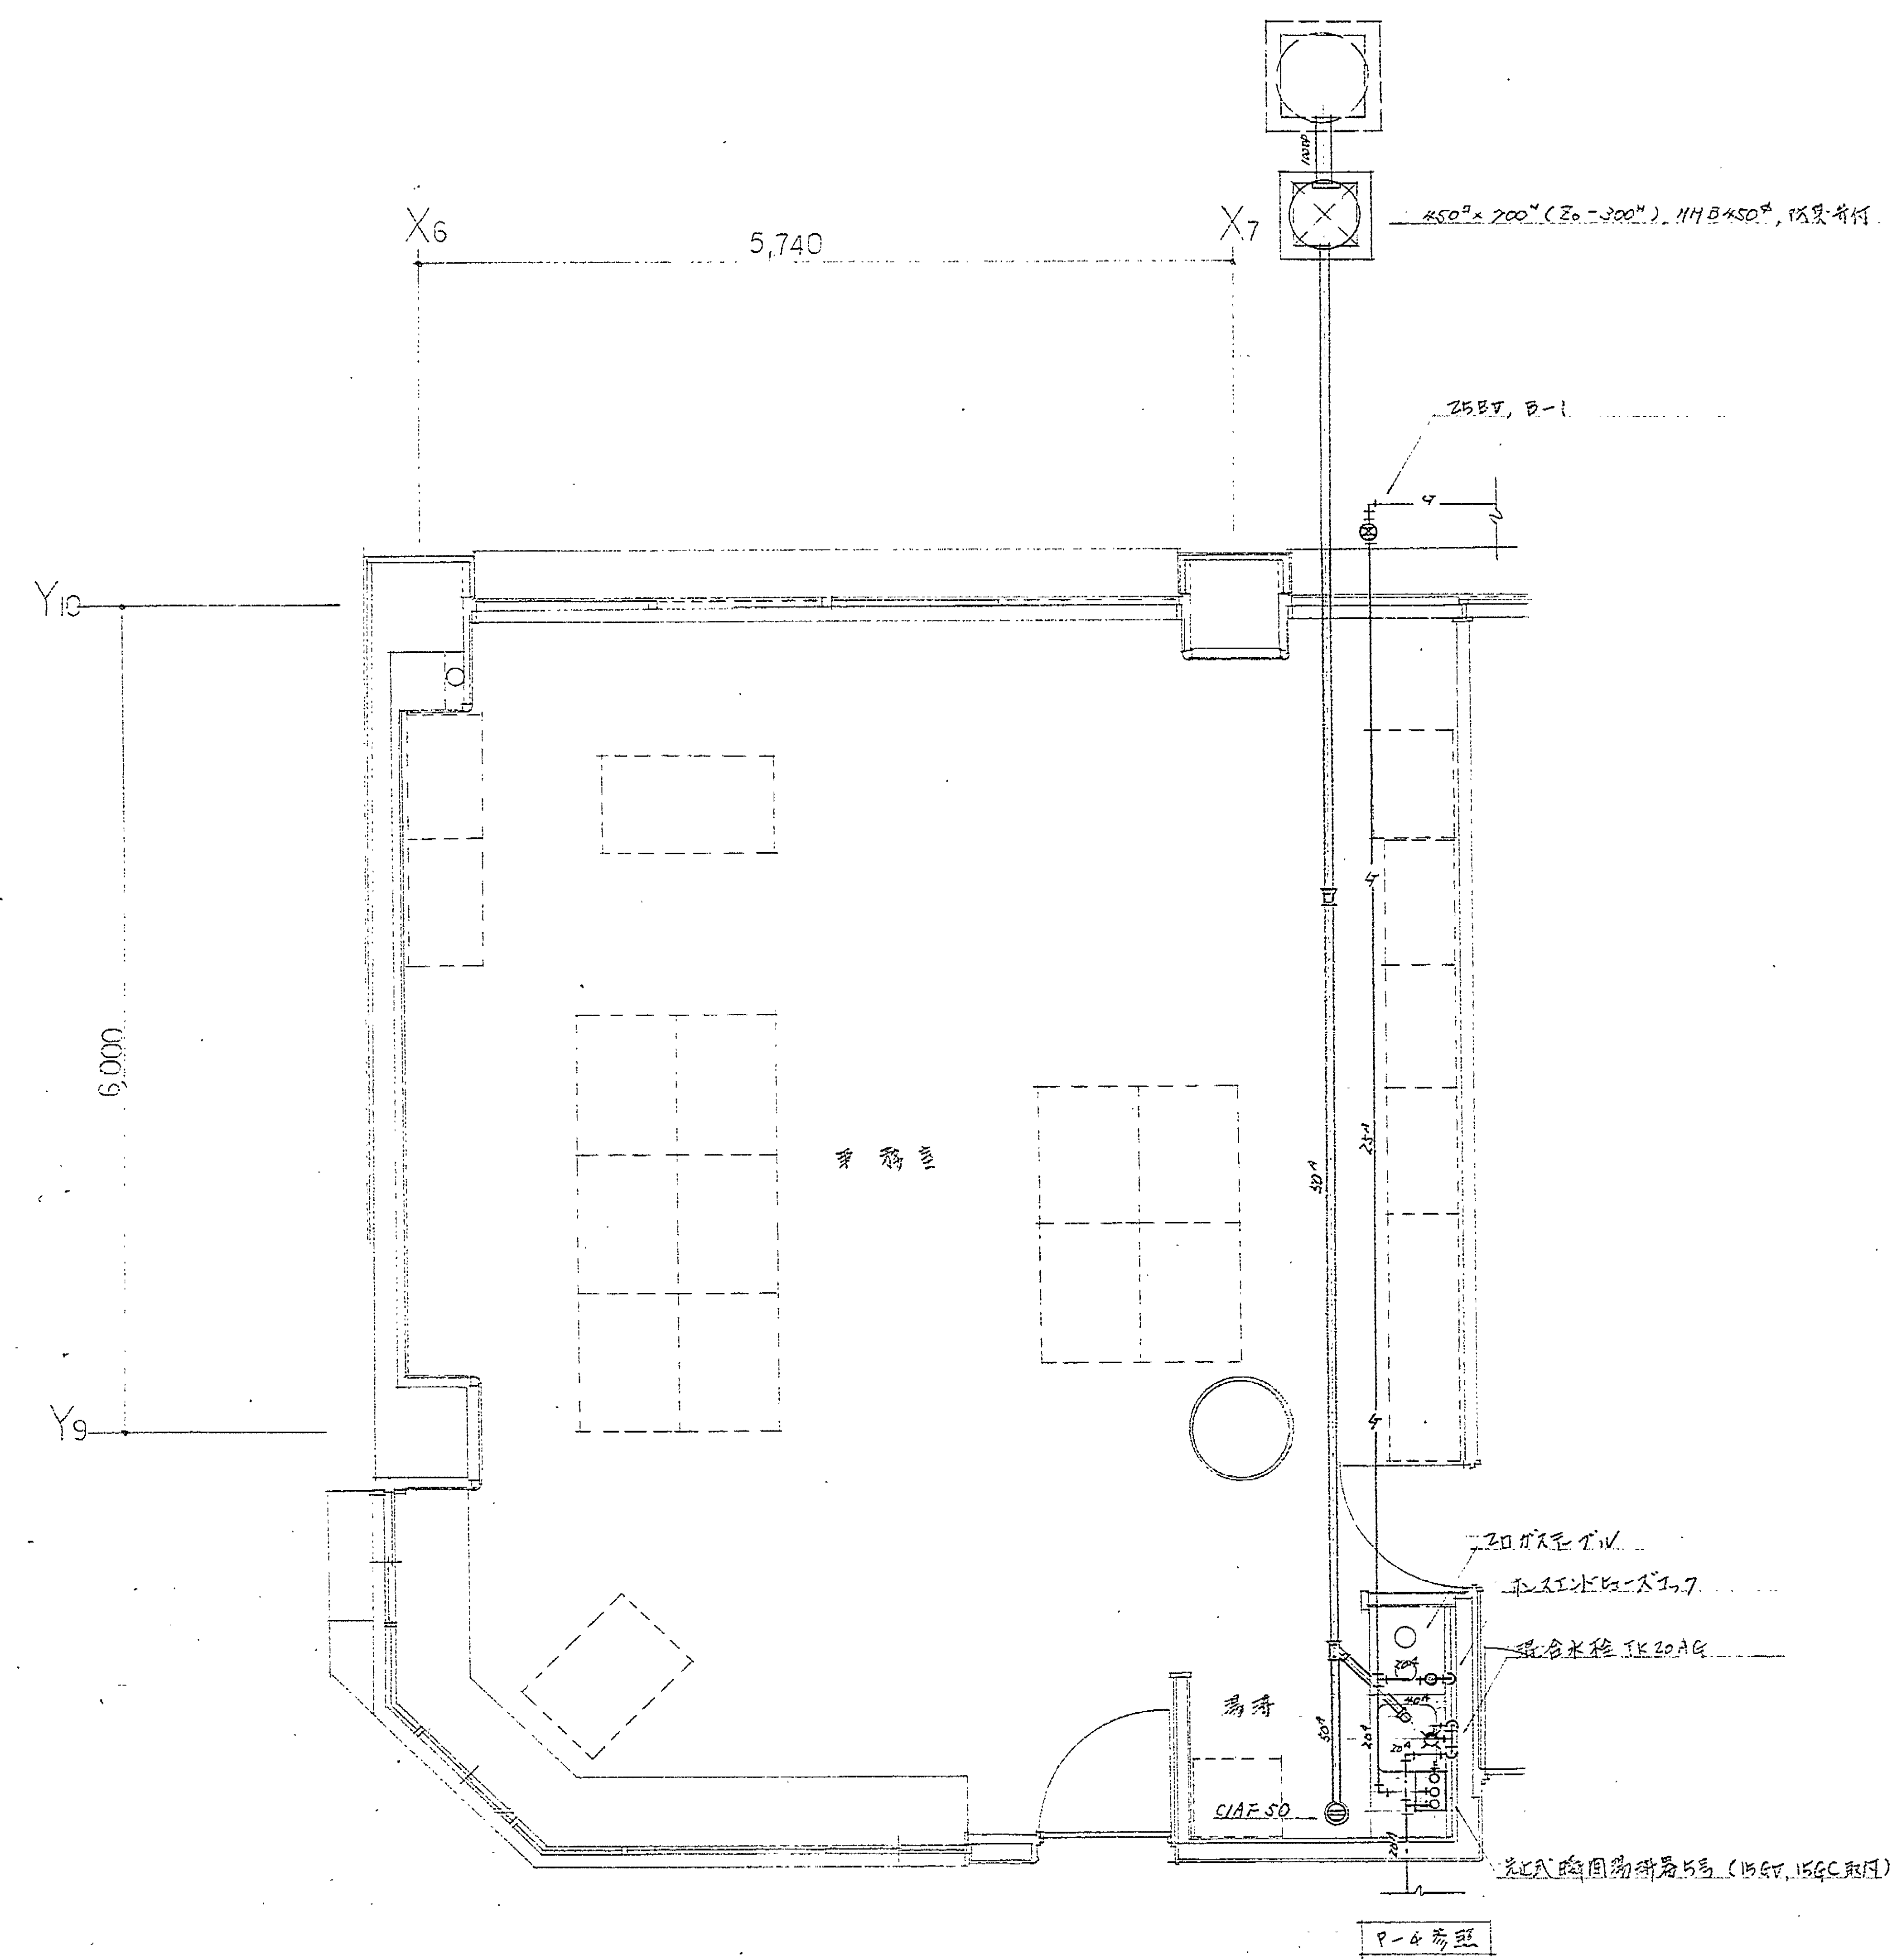



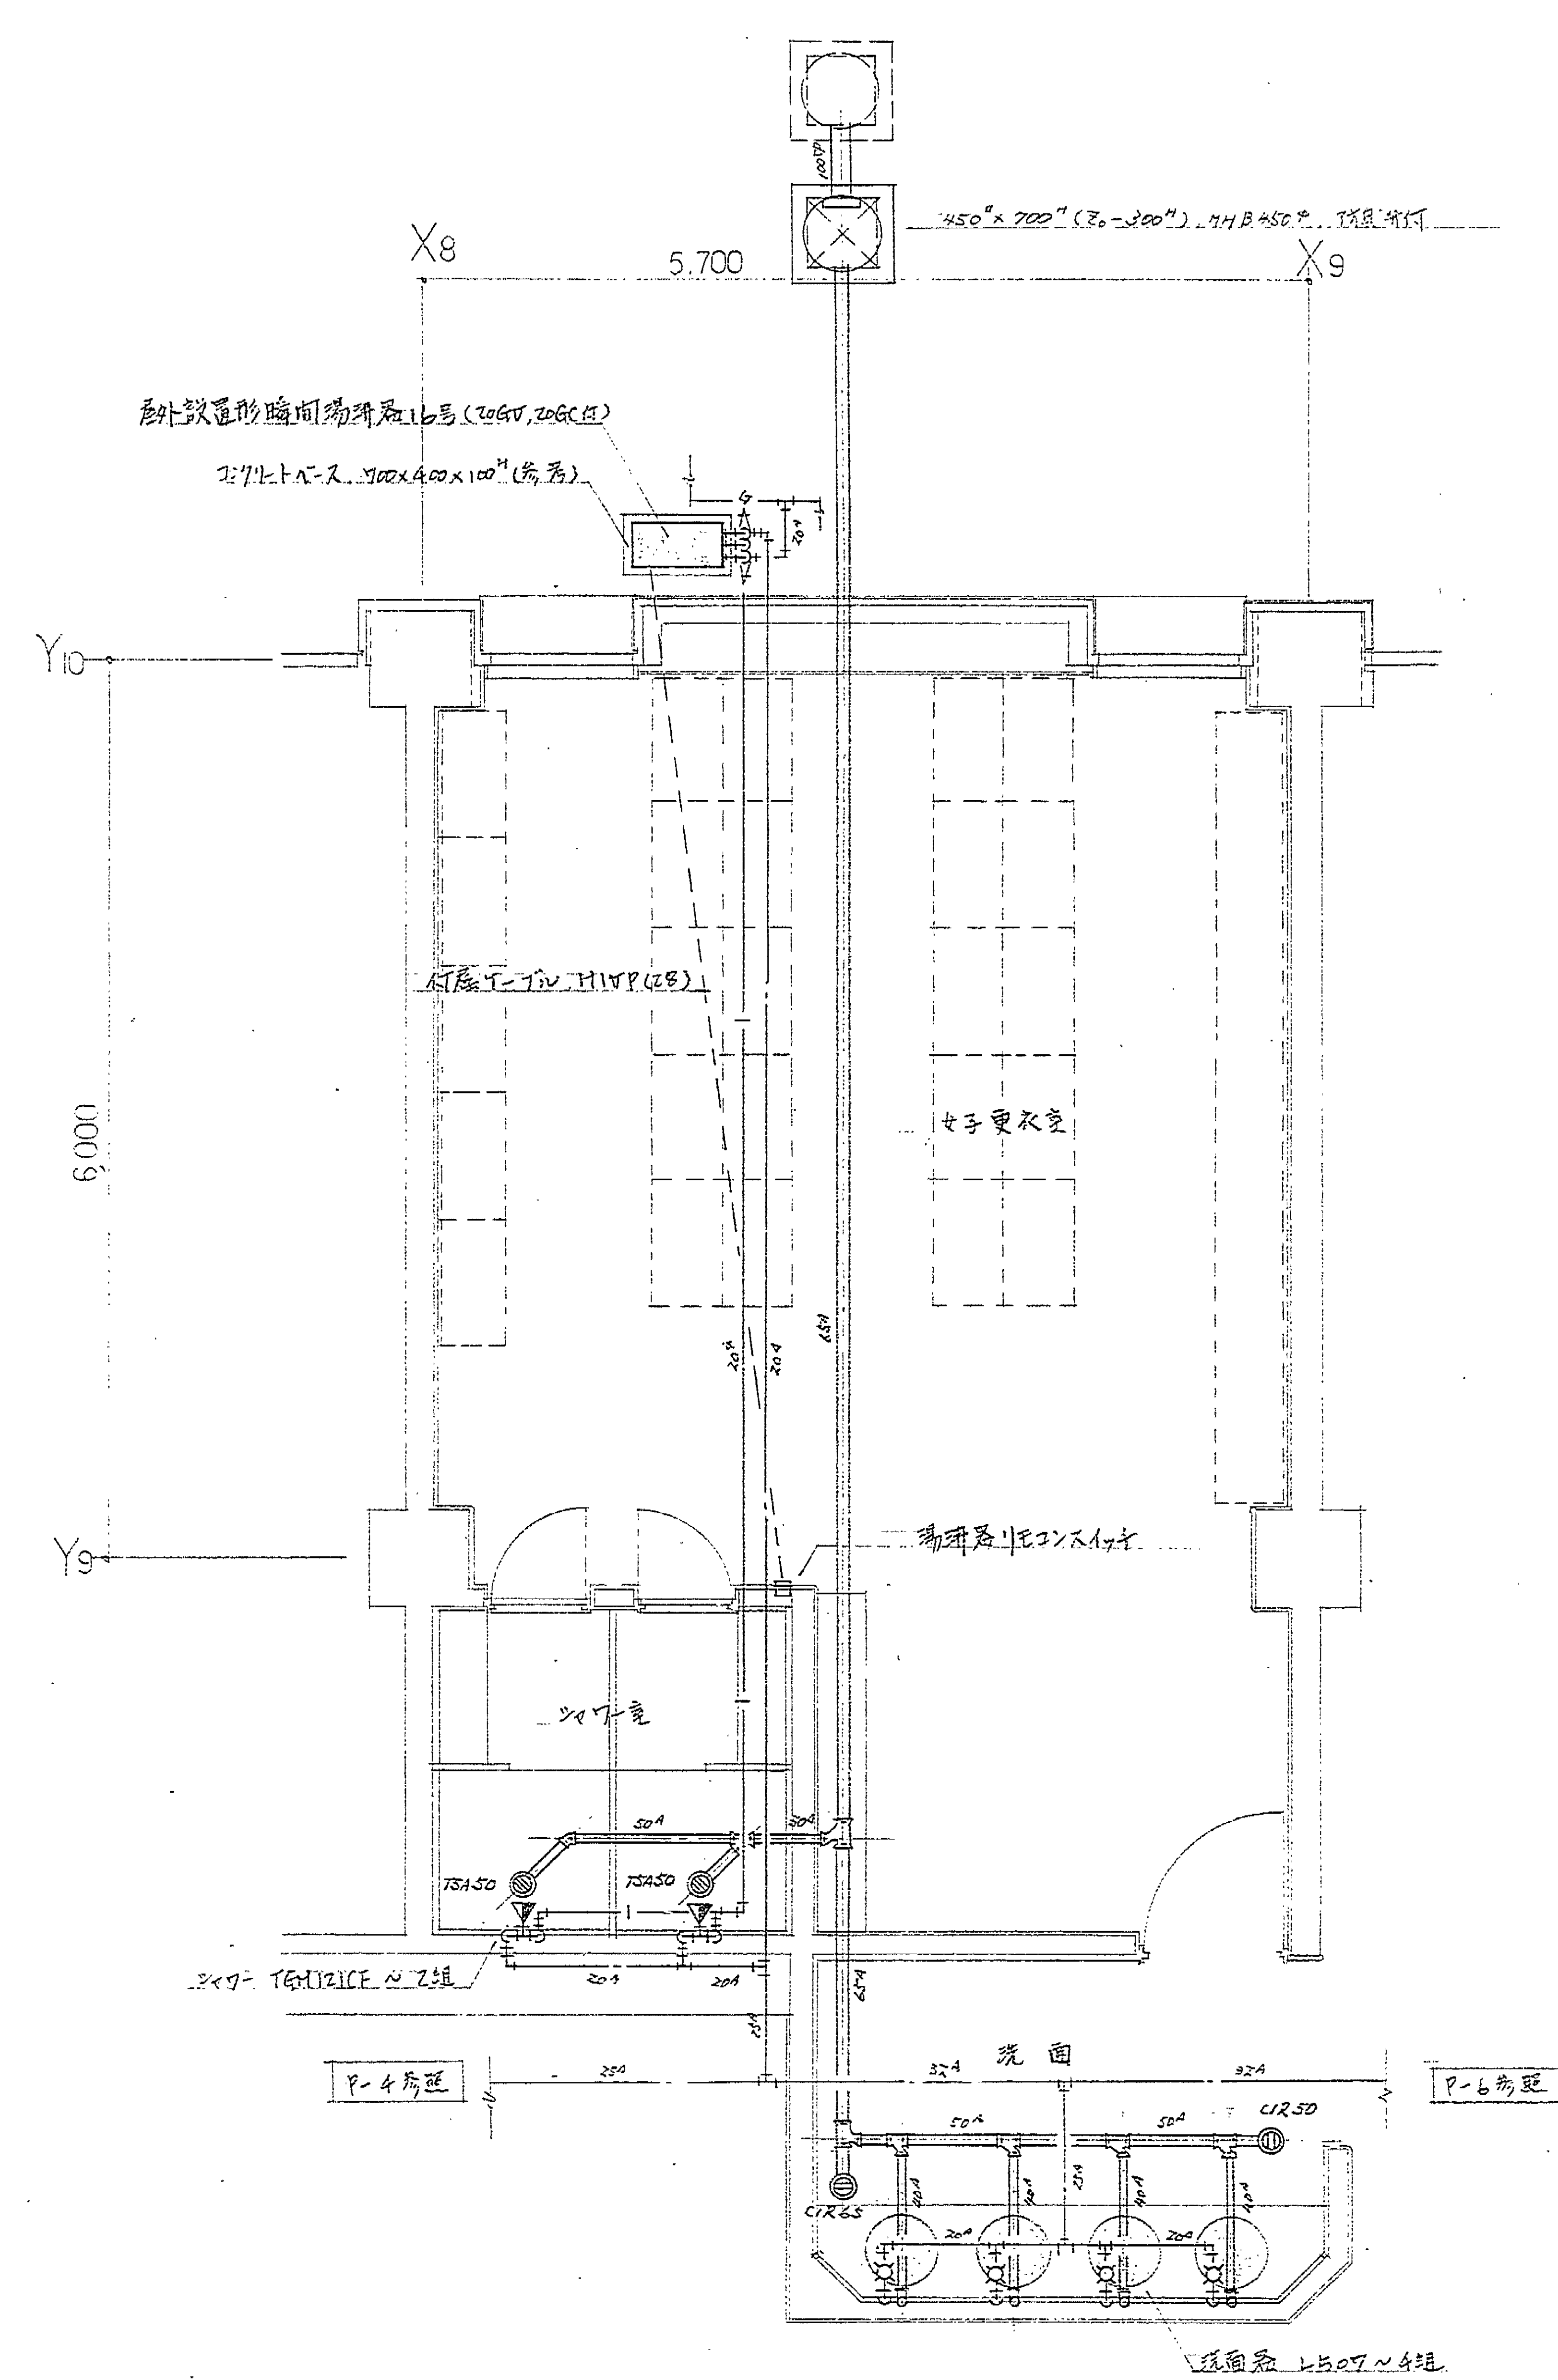


体育館 女子更衣室・シャワー・洗面 平面詳細図 1:50

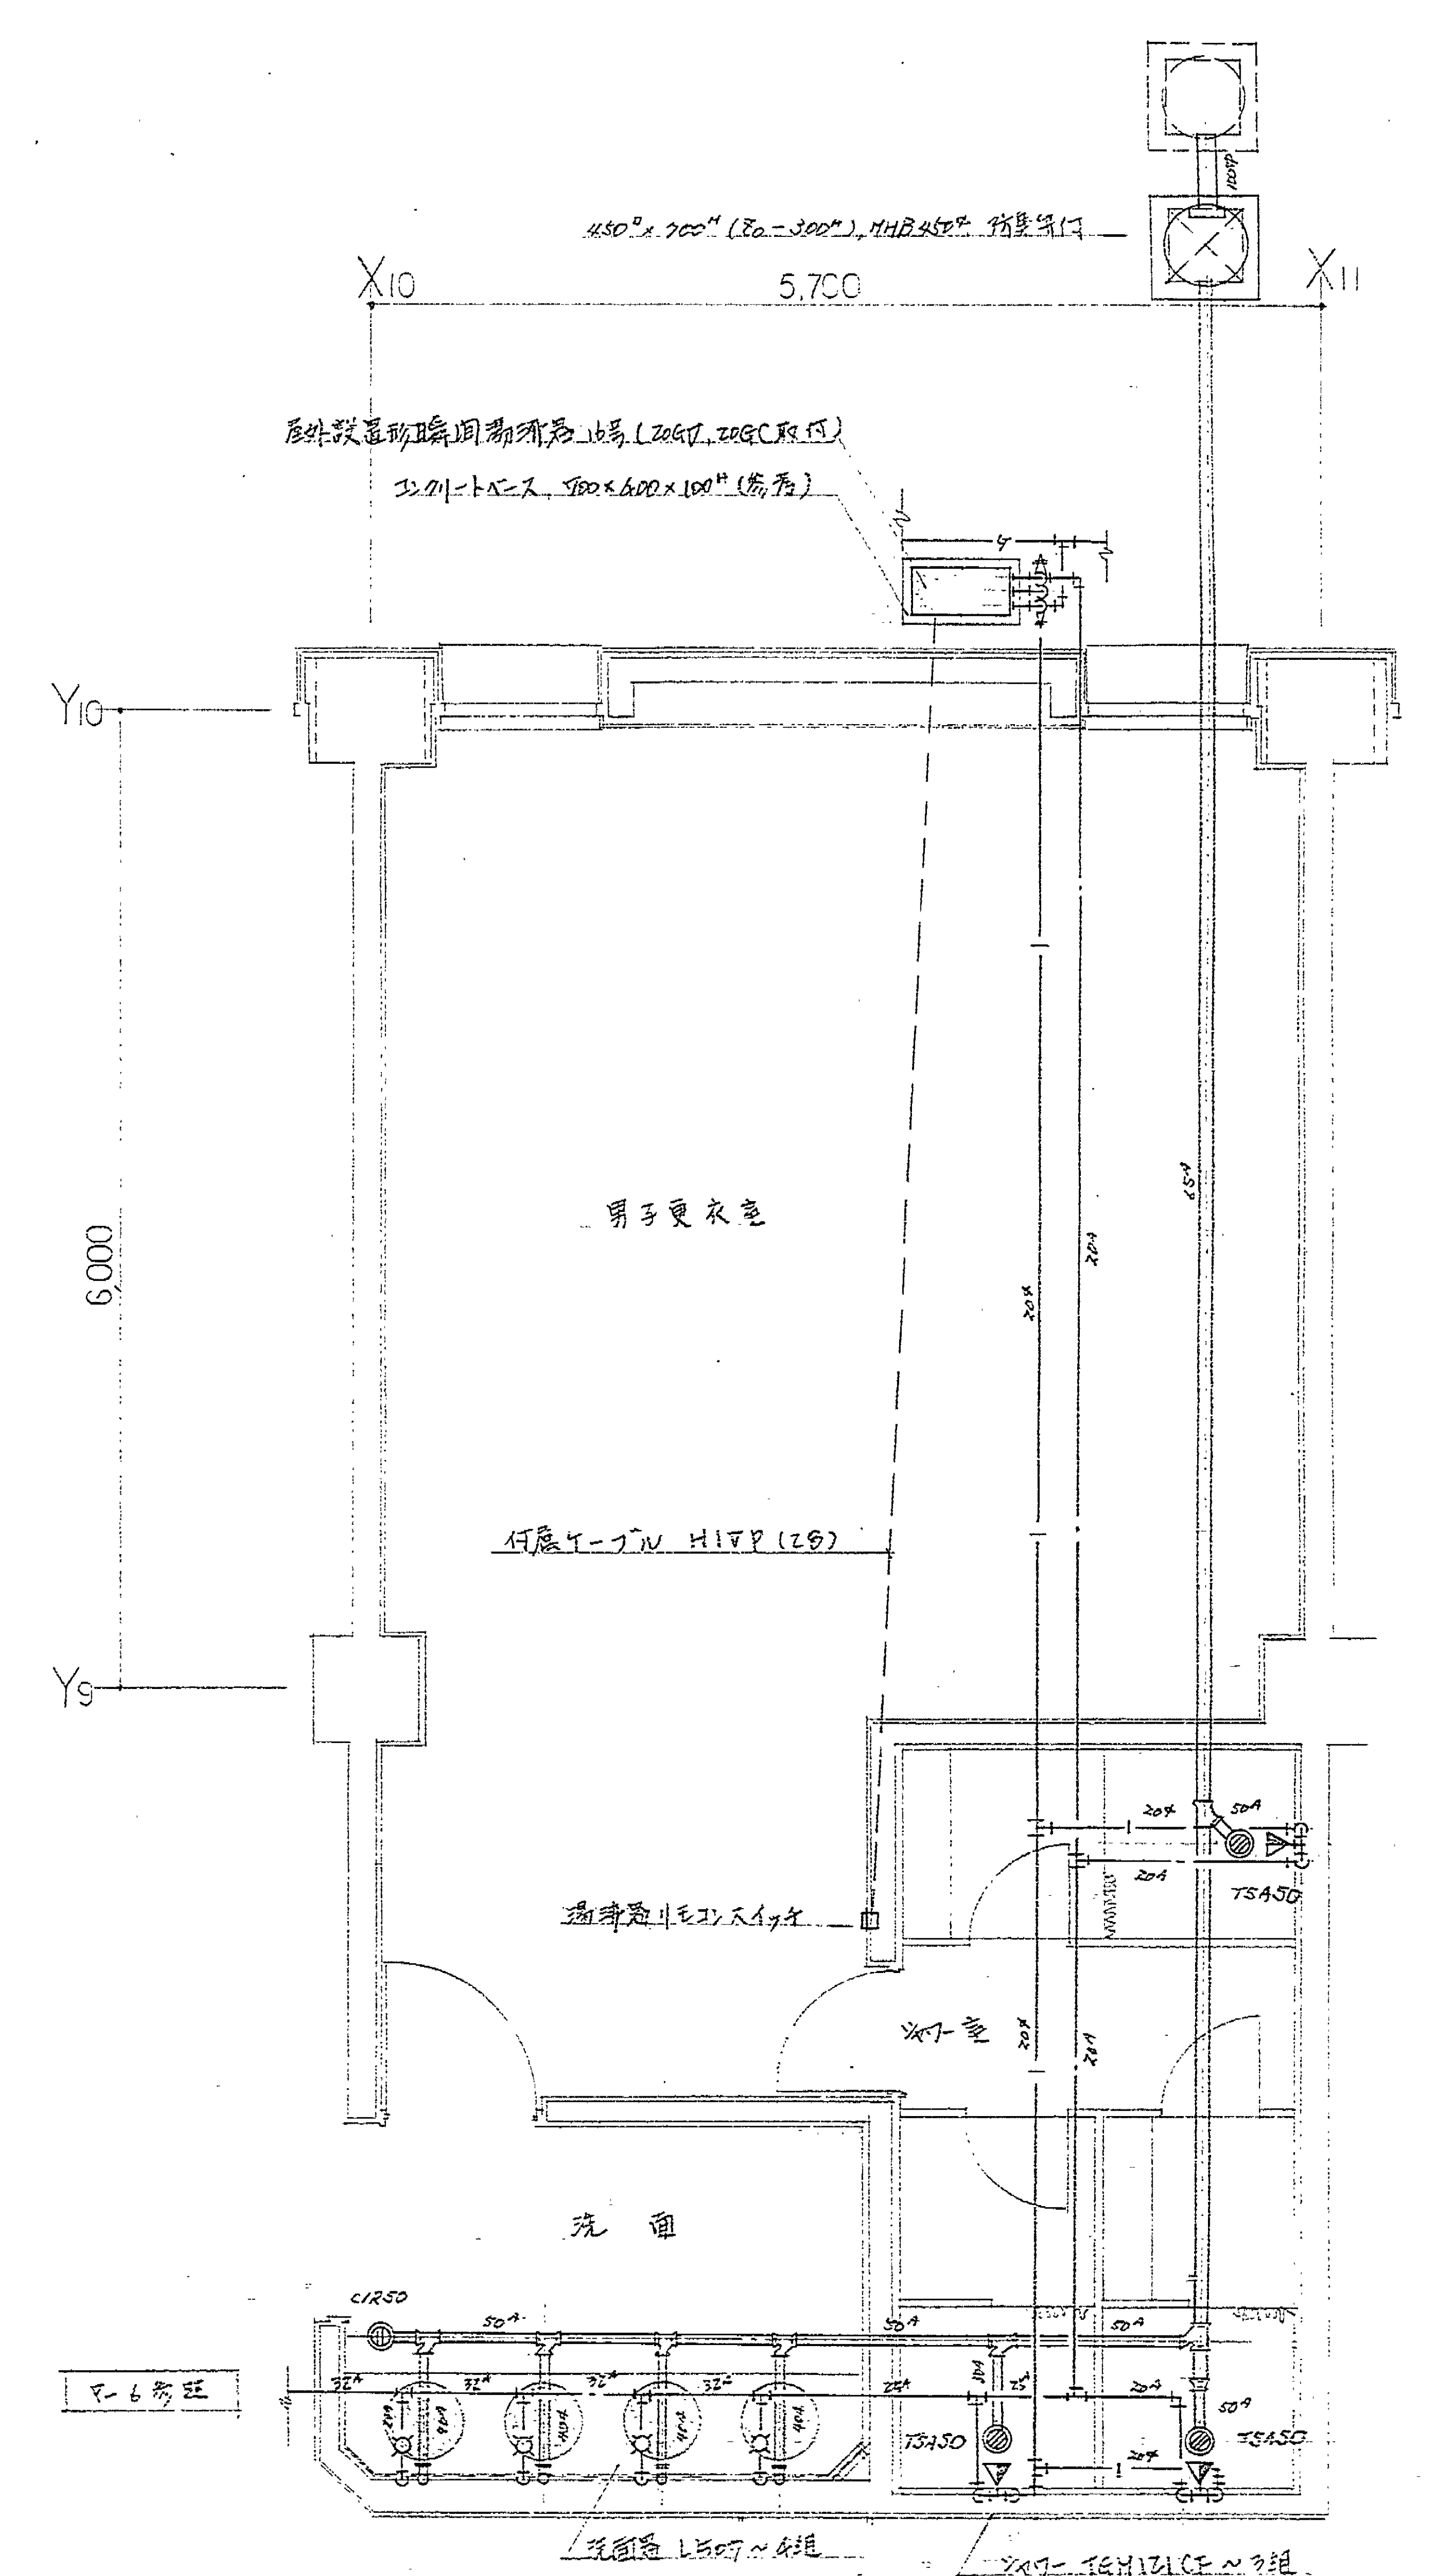


体育館 男子更衣室・シャワー・洗面 平面詳細図 1:50

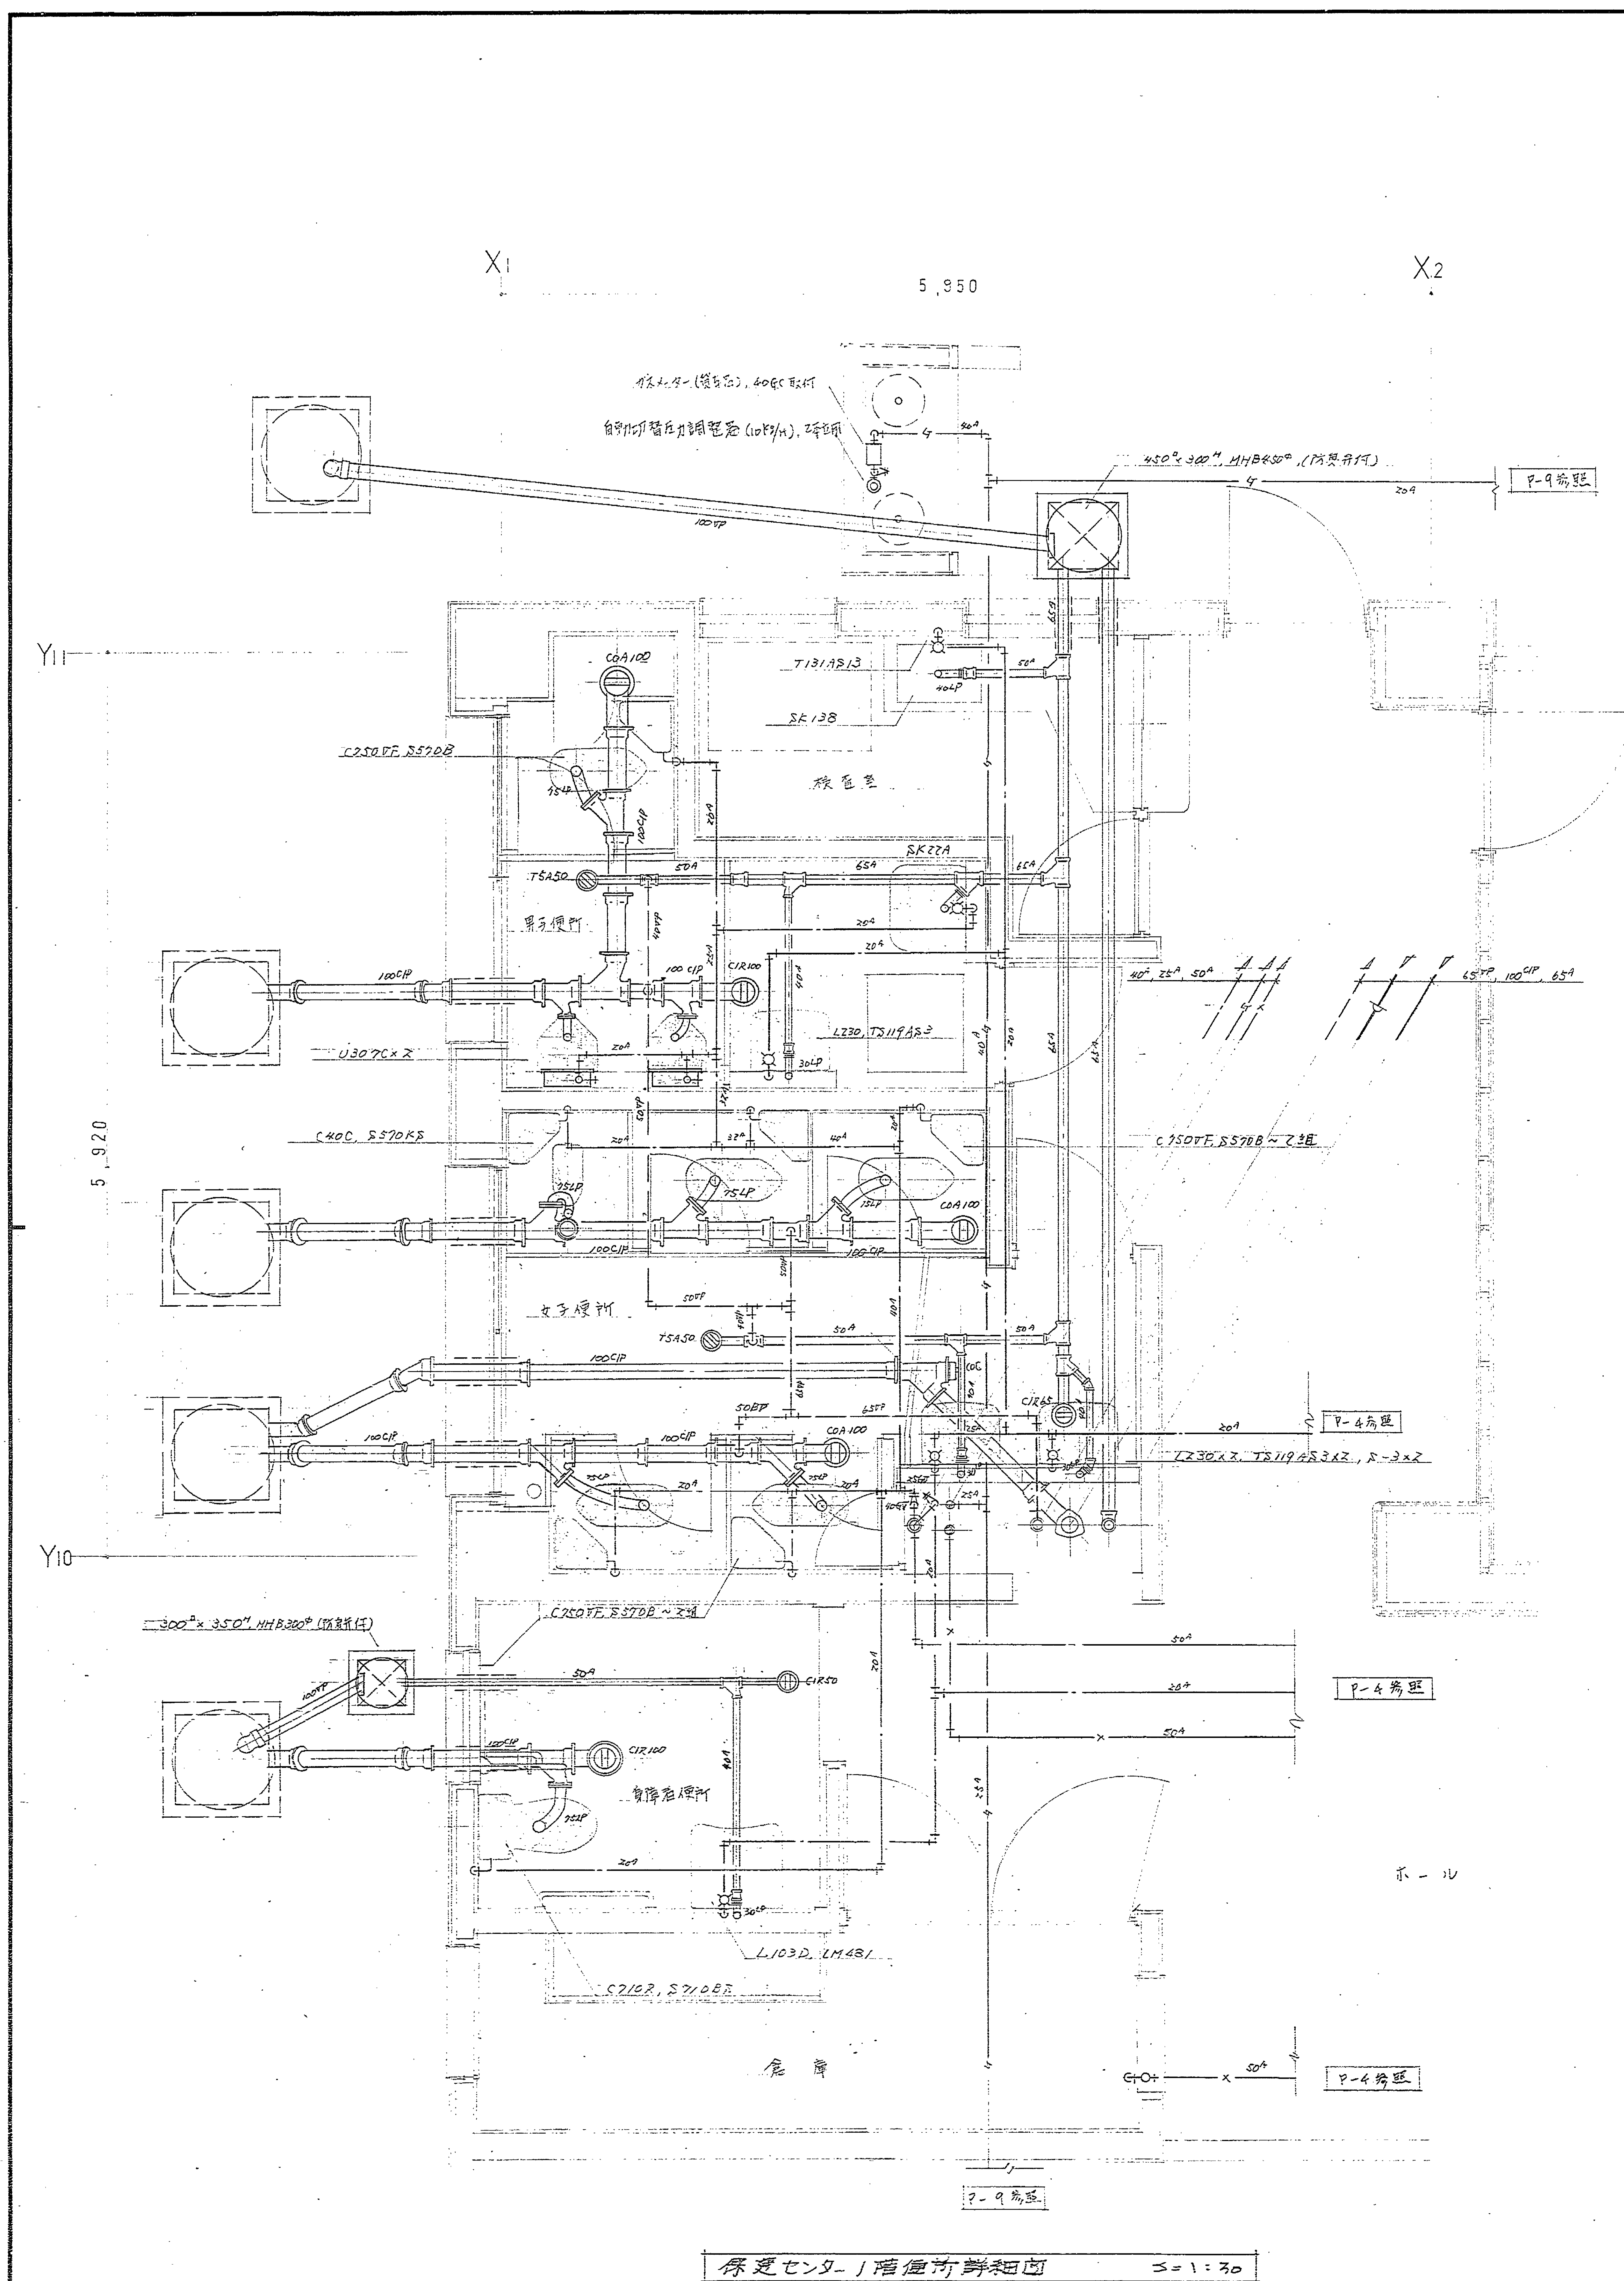



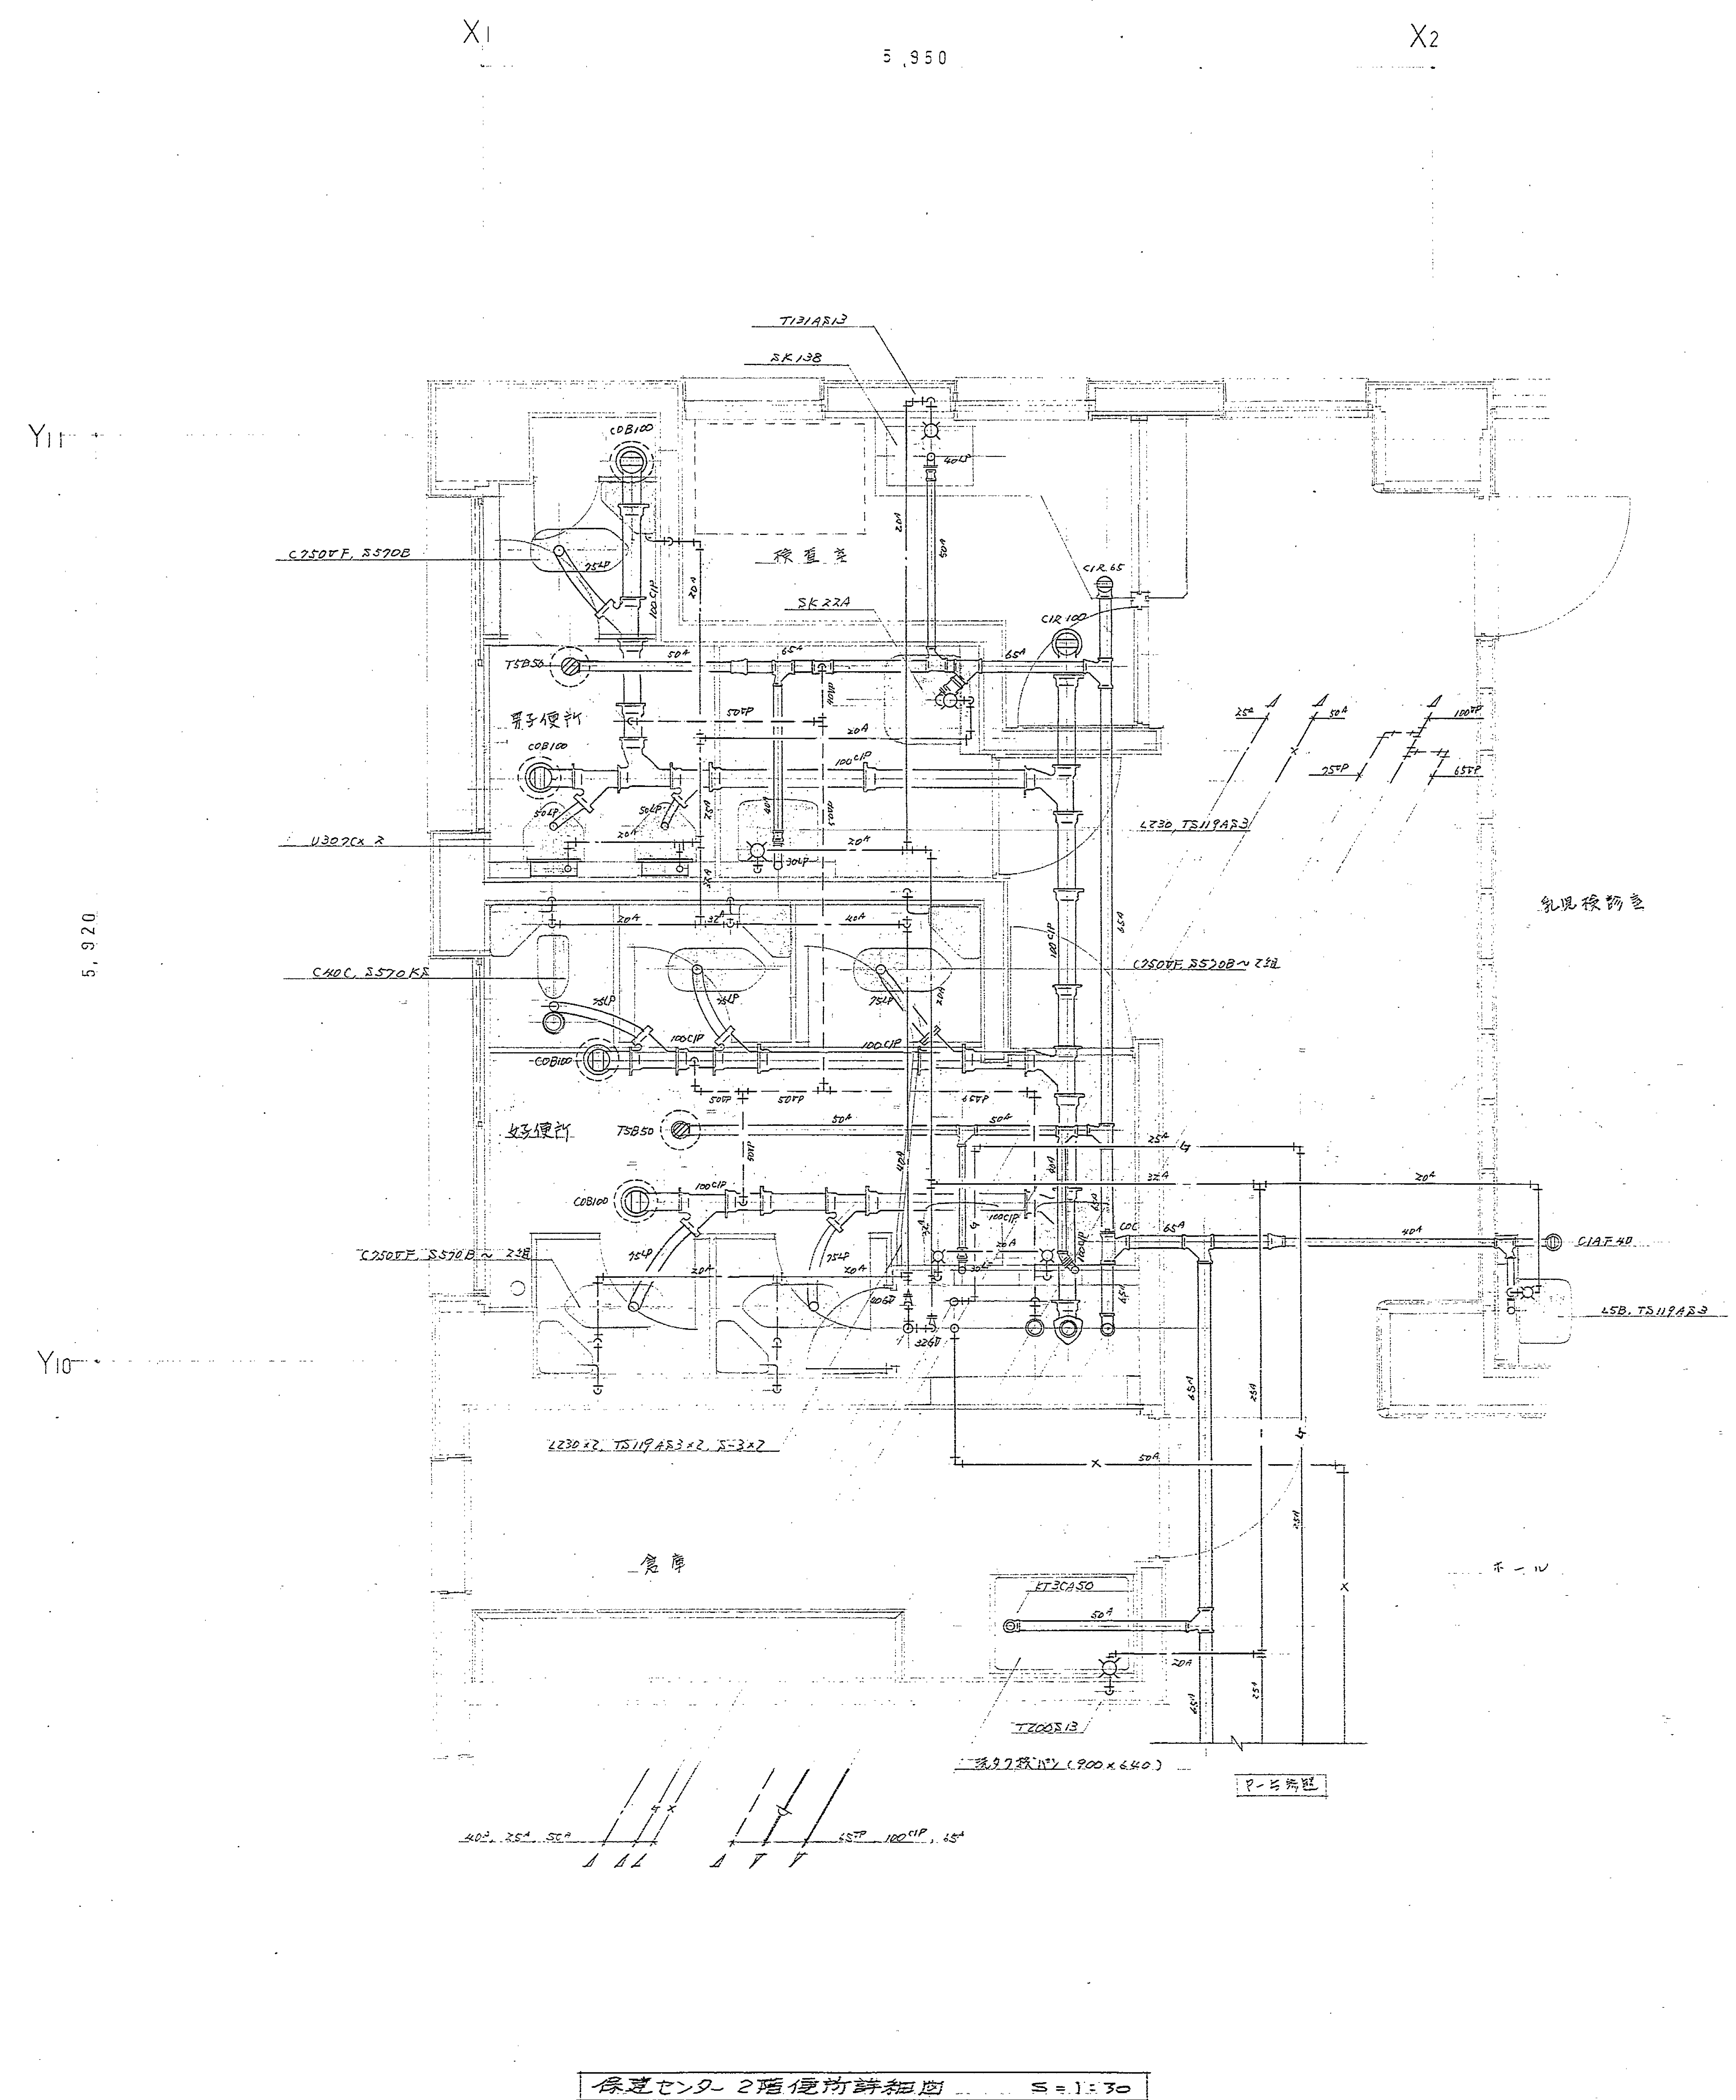



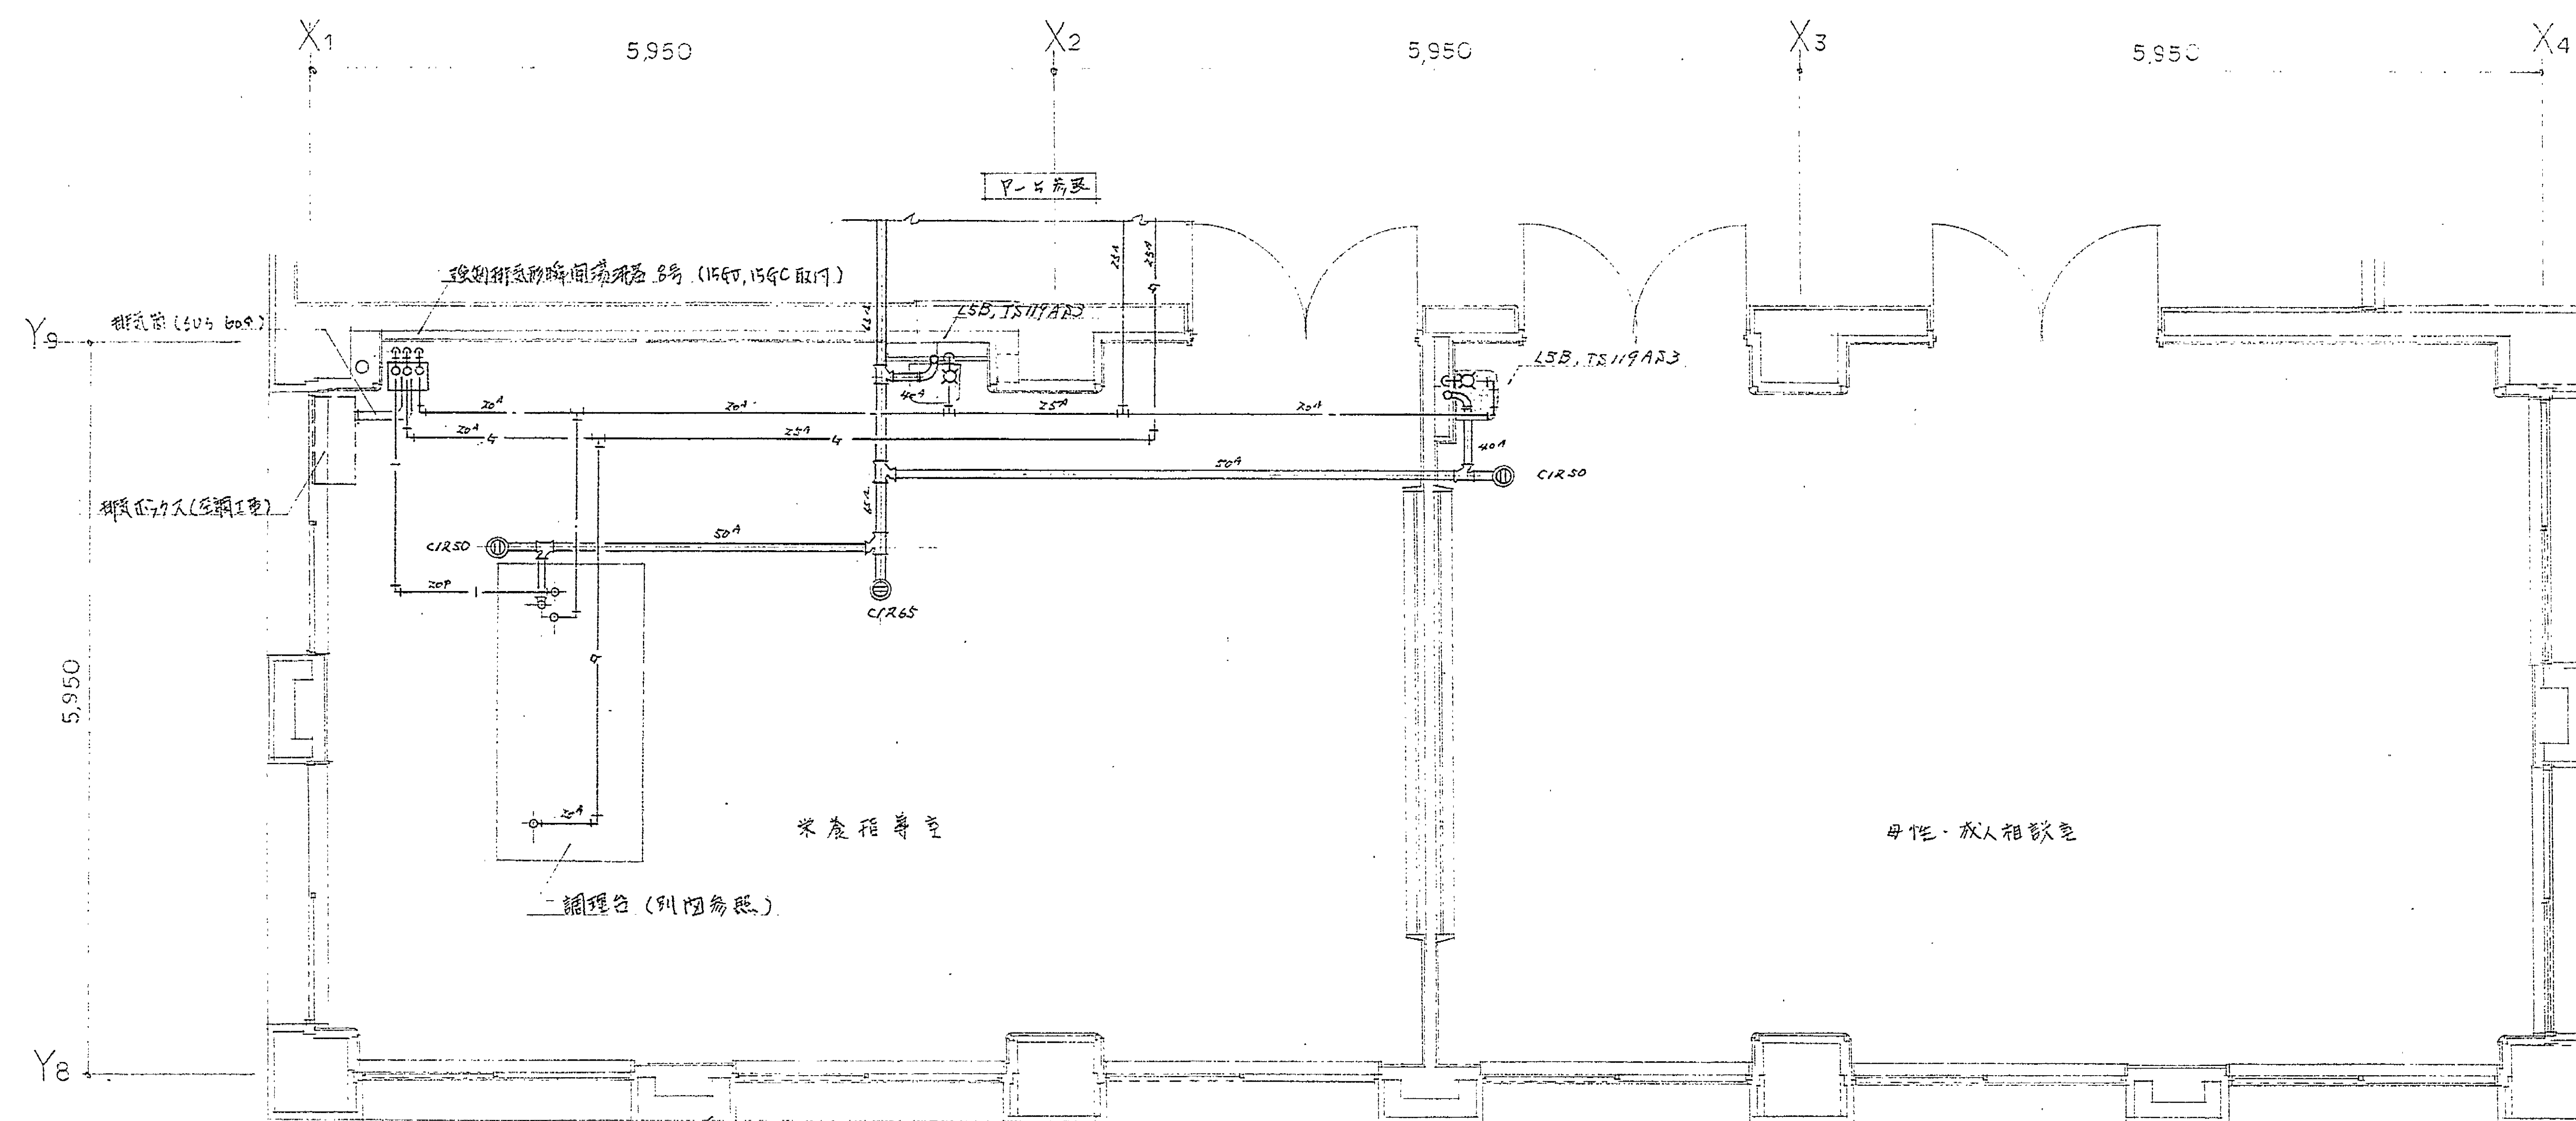

保健センター-更衣室等、女性成人相談室平面詳細図 1:50


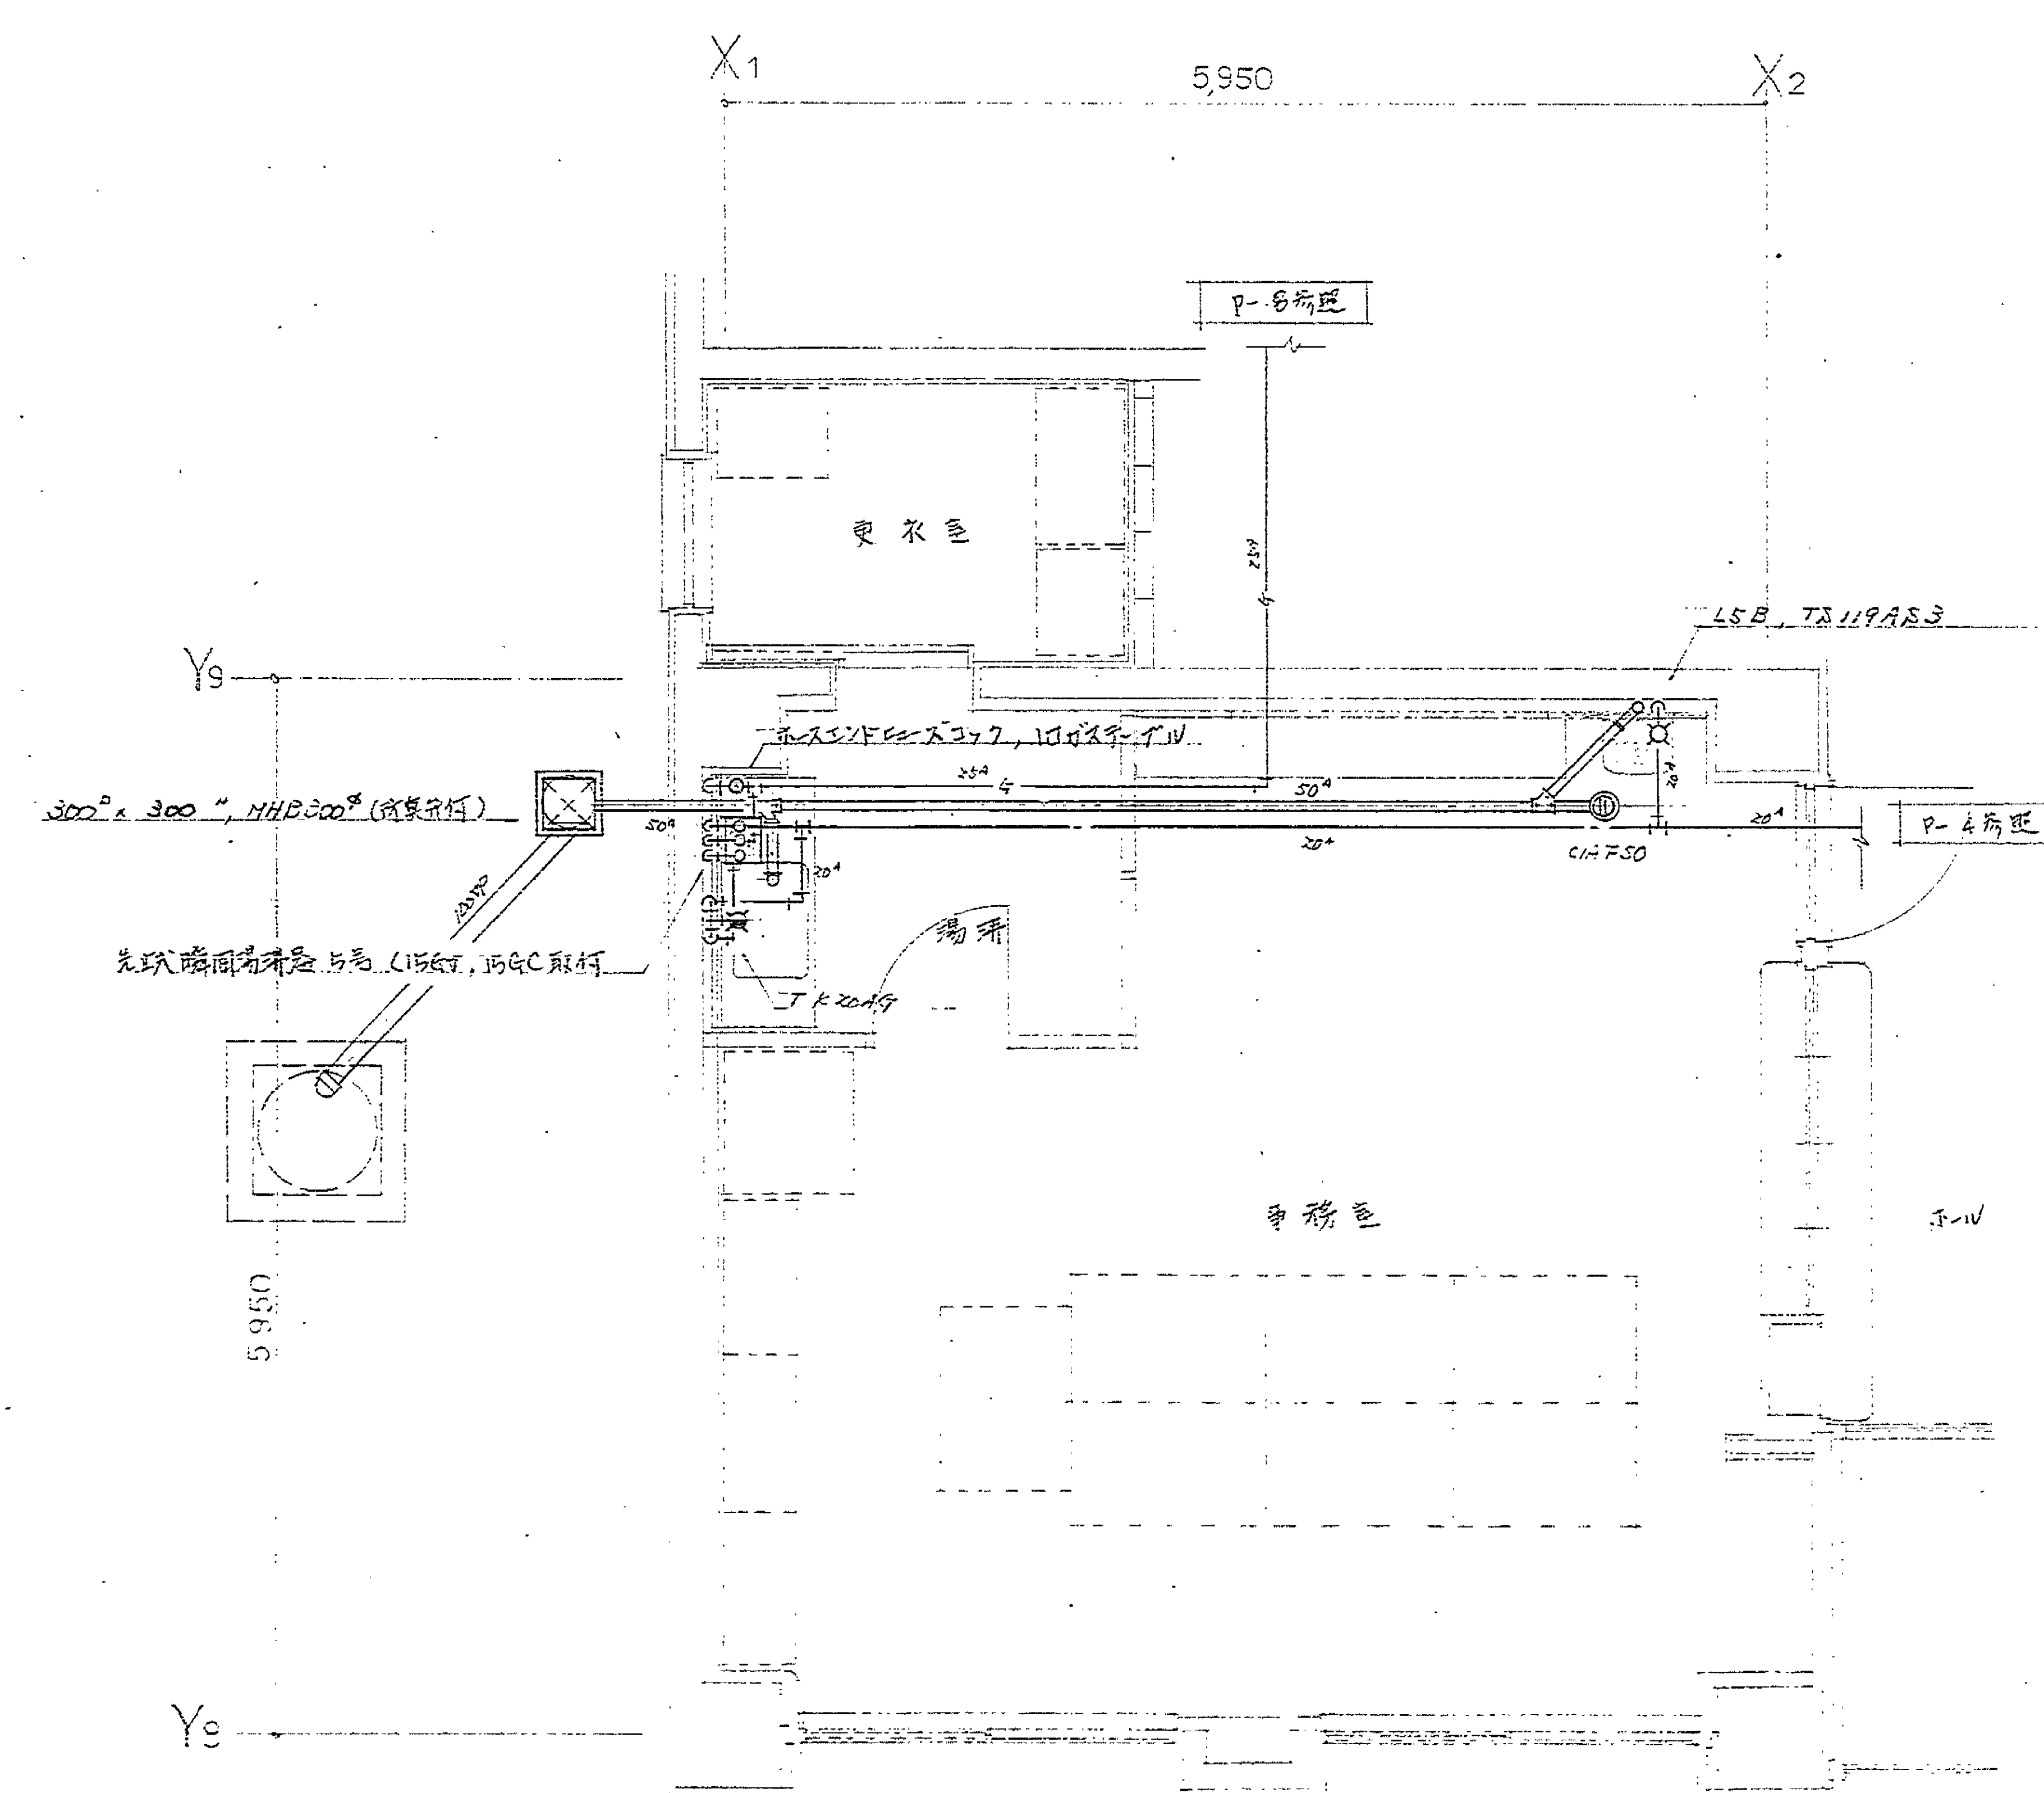


保健センター-更衣室等、男性成人相談室平面詳細図 1:50

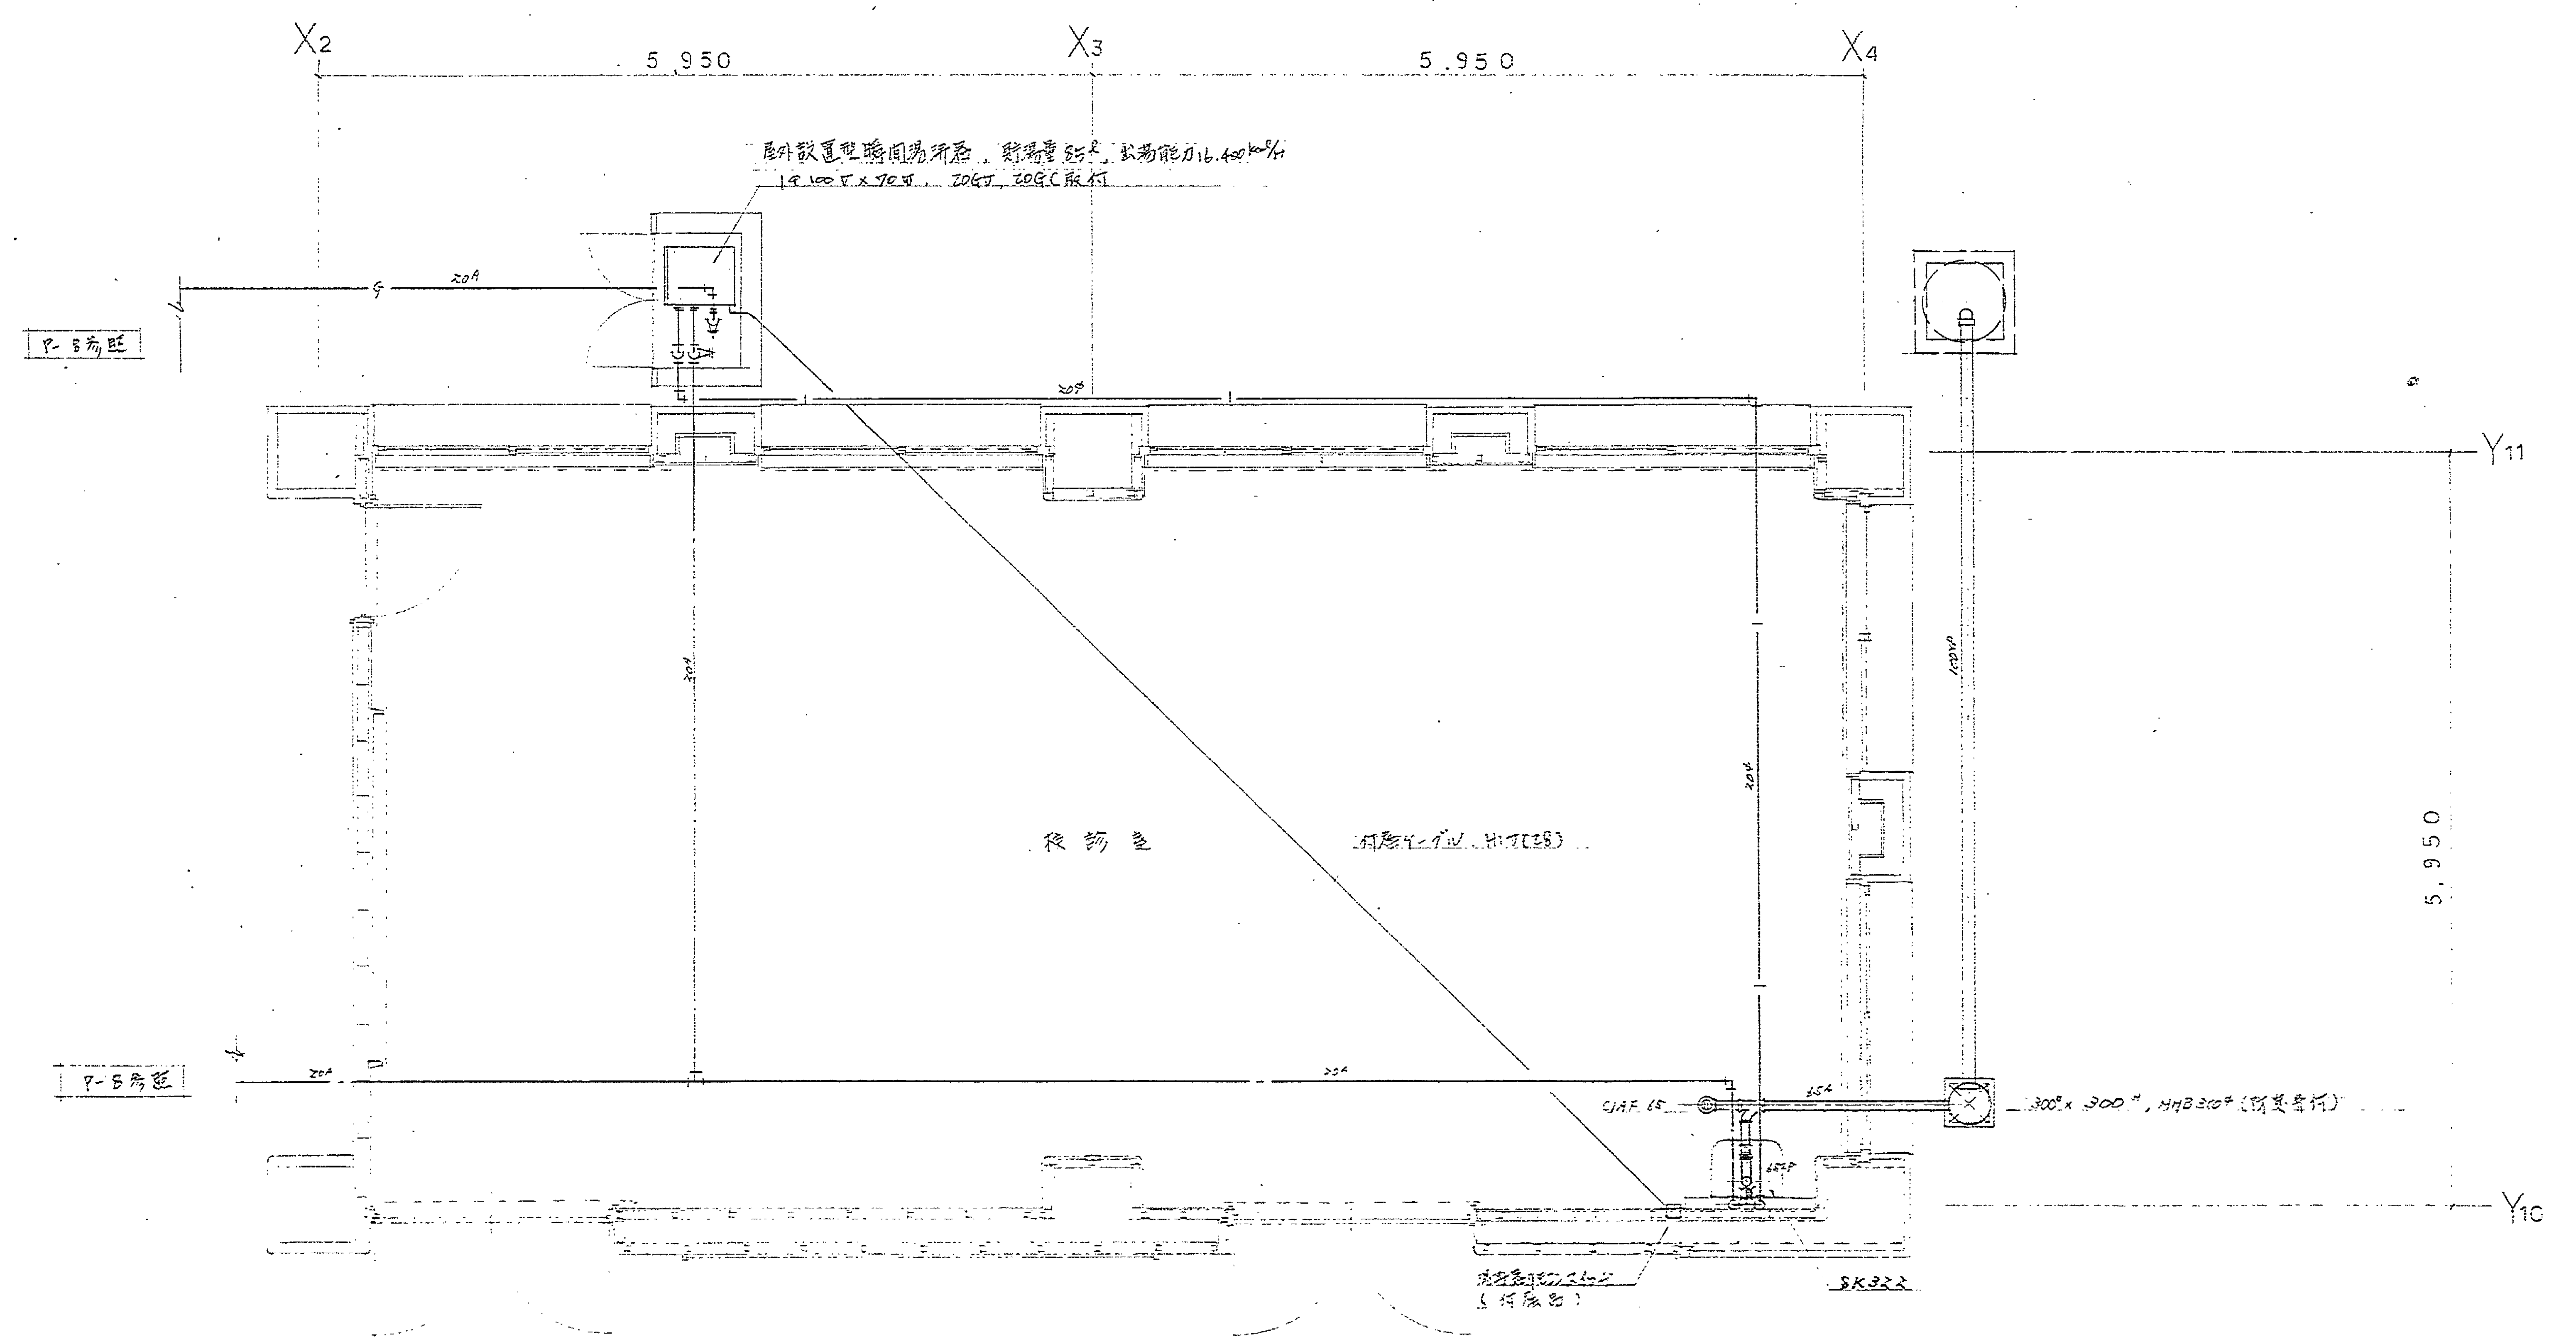


保健センター-更衣室等、男性成人相談室平面詳細図 1:50


マイクロ番号 108-5950	作品番号	静岡設計同人	工事名 (仮称) 長田地域体育館 (仮称) 長田保健センター (仮称) 長田コミュニティ防災センター	図面名 保健センター-更衣室等、女性成人相談室平面詳細図 保健センター-更衣室等、男性成人相談室平面詳細図 保健センター-更衣室等、男性成人相談室平面詳細図	縮尺 1:50 1:50 1:50	設計共同企業体 静岡設計同人 静岡市佐馬町10-14 ☎420 TEL0542-52-6887 担当 鞍智建築設計事務所 一級建築士登録 第45165号 鞍智 勝利 南 佐賀設計事務所 一級建築士登録 第24948号 佐賀 廣之 (株) ナカノ工房 一級建築士登録 第63555号 近藤 一郎	設計・訂正年月日 59.3.25 . .	静岡市建築部	9.10	P-9
--------------------	------	--------	---	---	----------------------------	---	-------------------------------	--------	------	-----

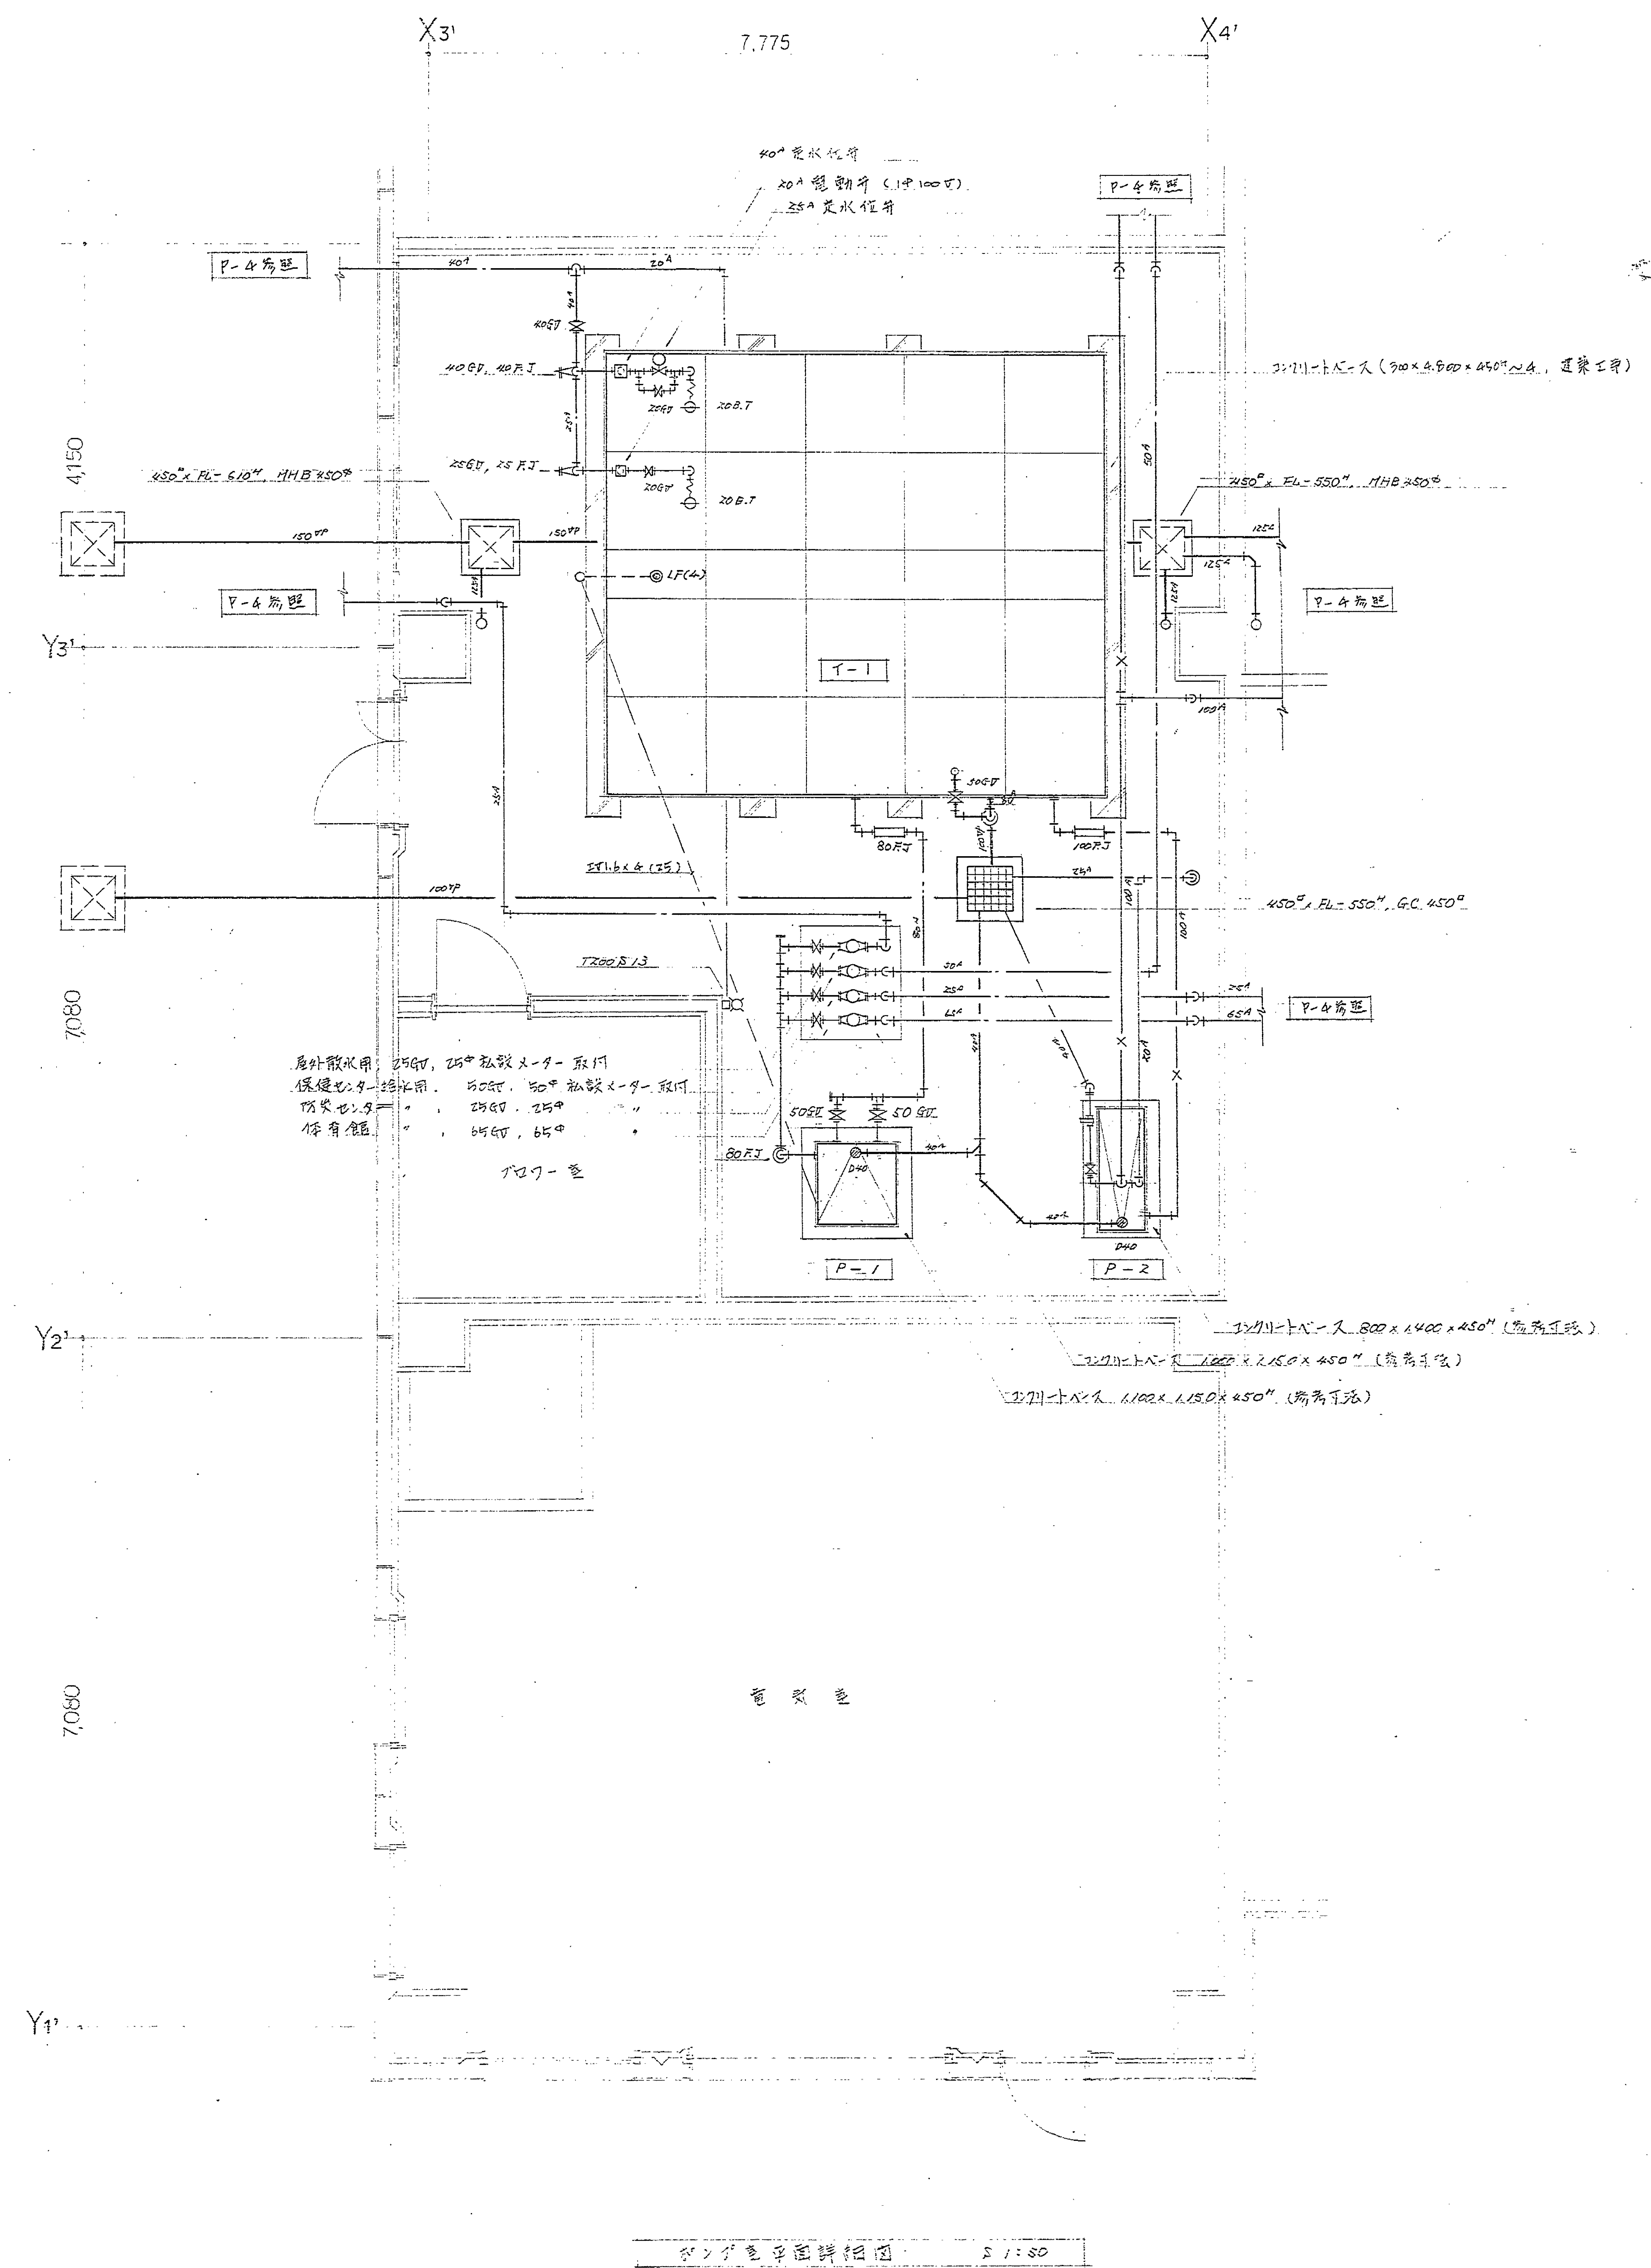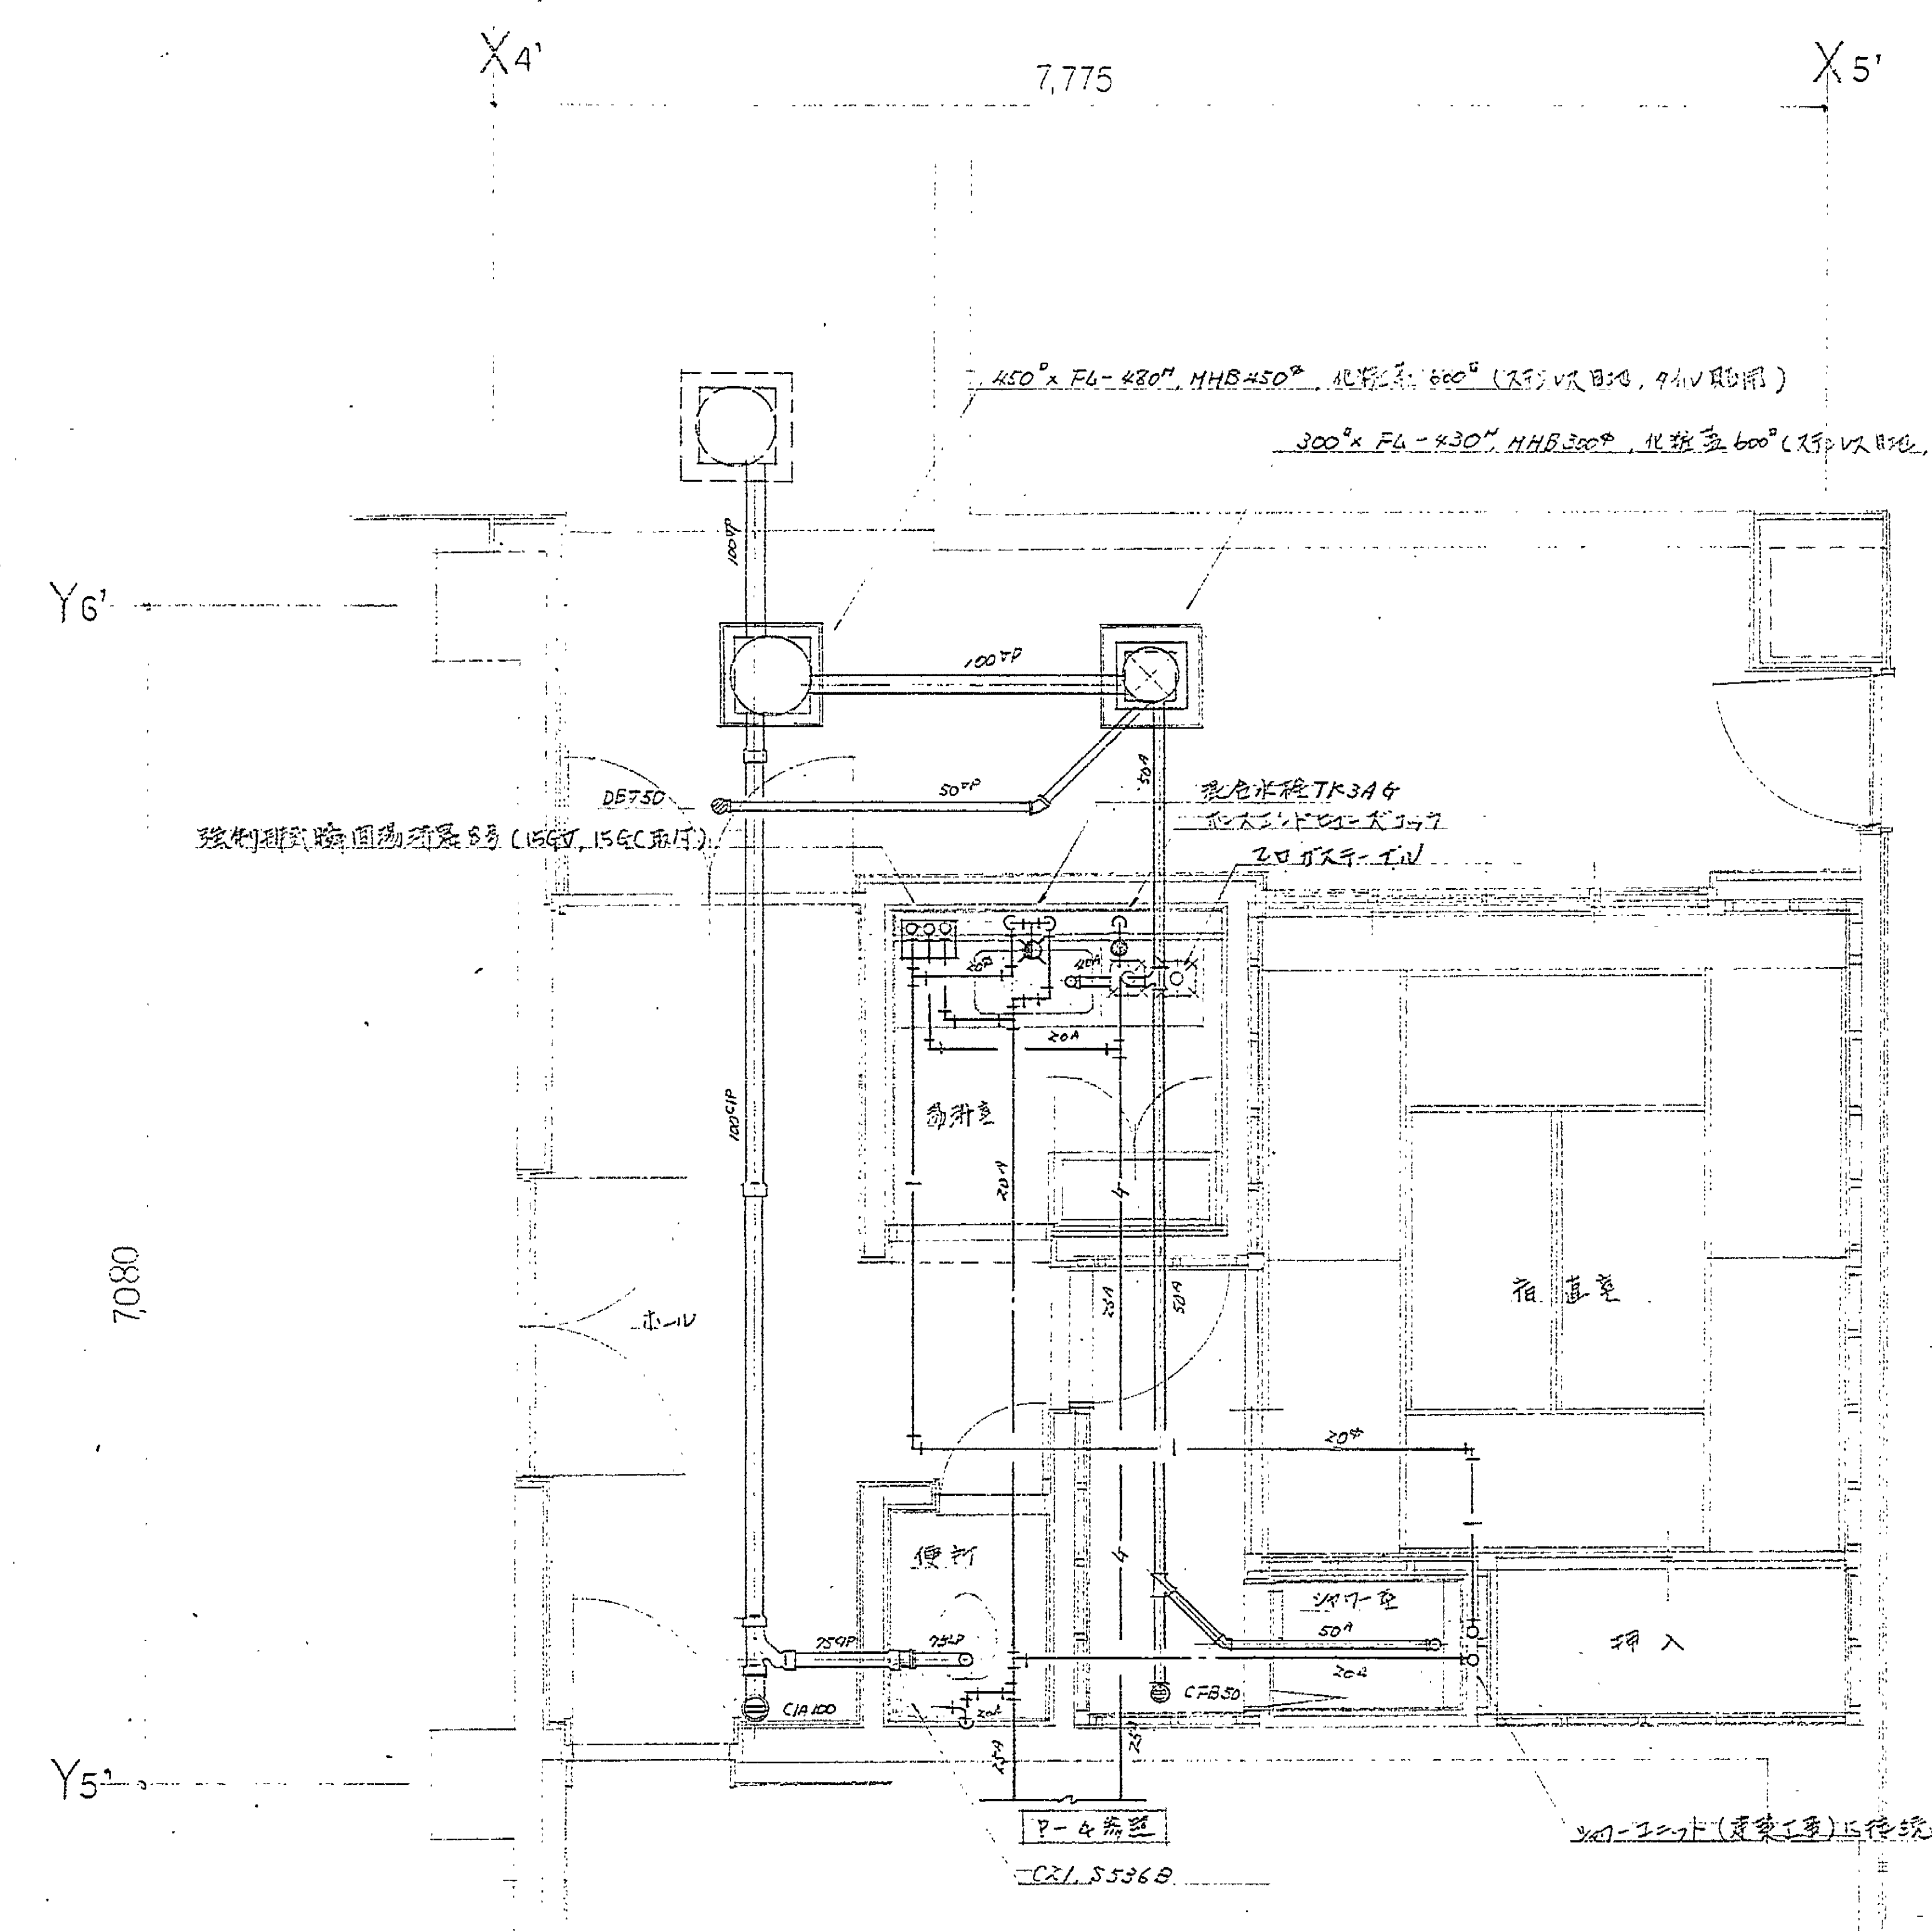

Z₂

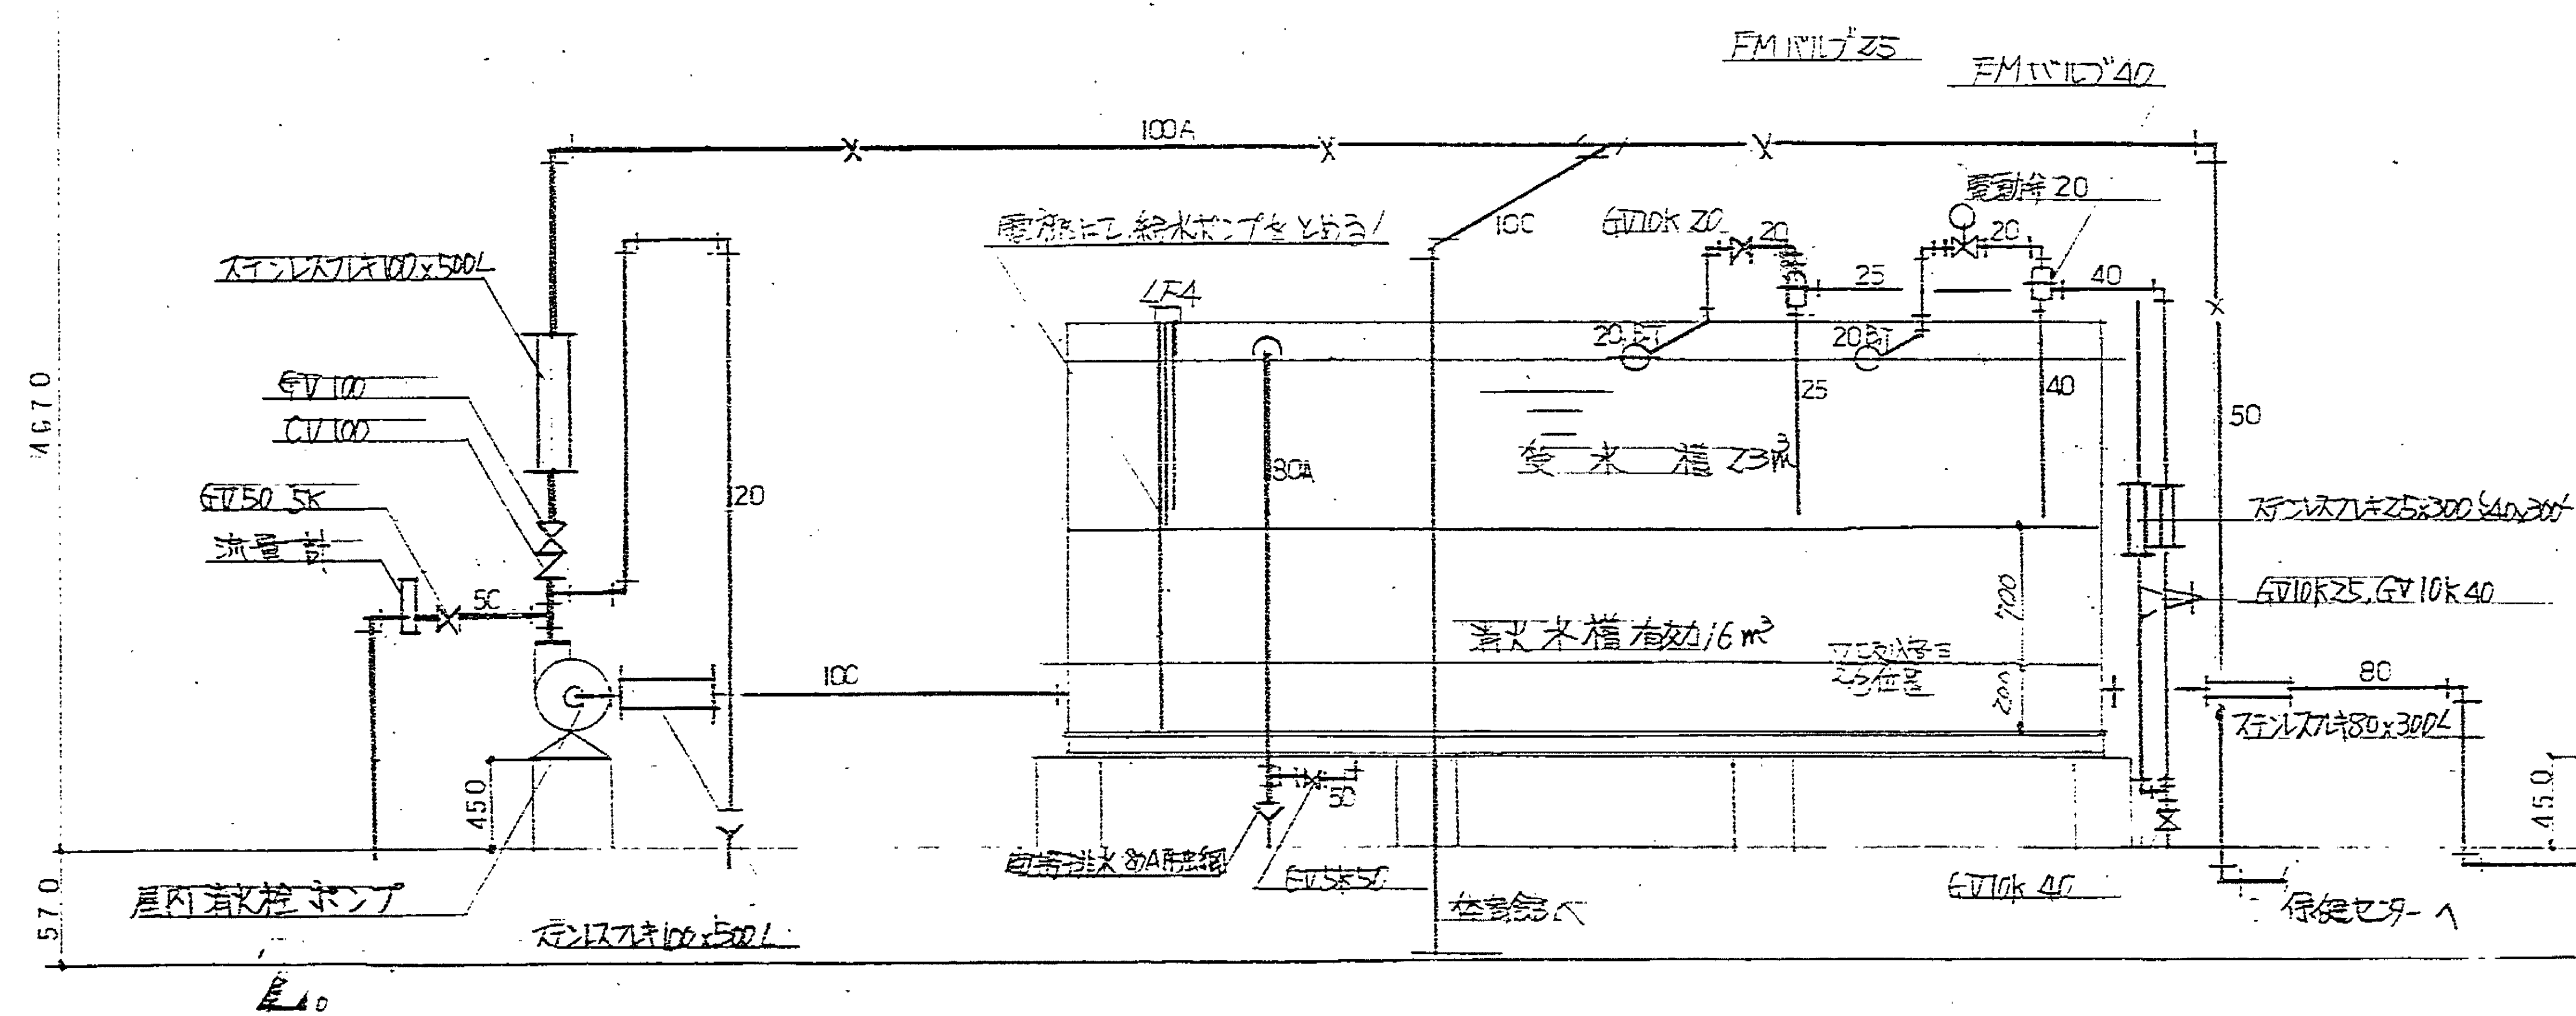


ポンプ室系統

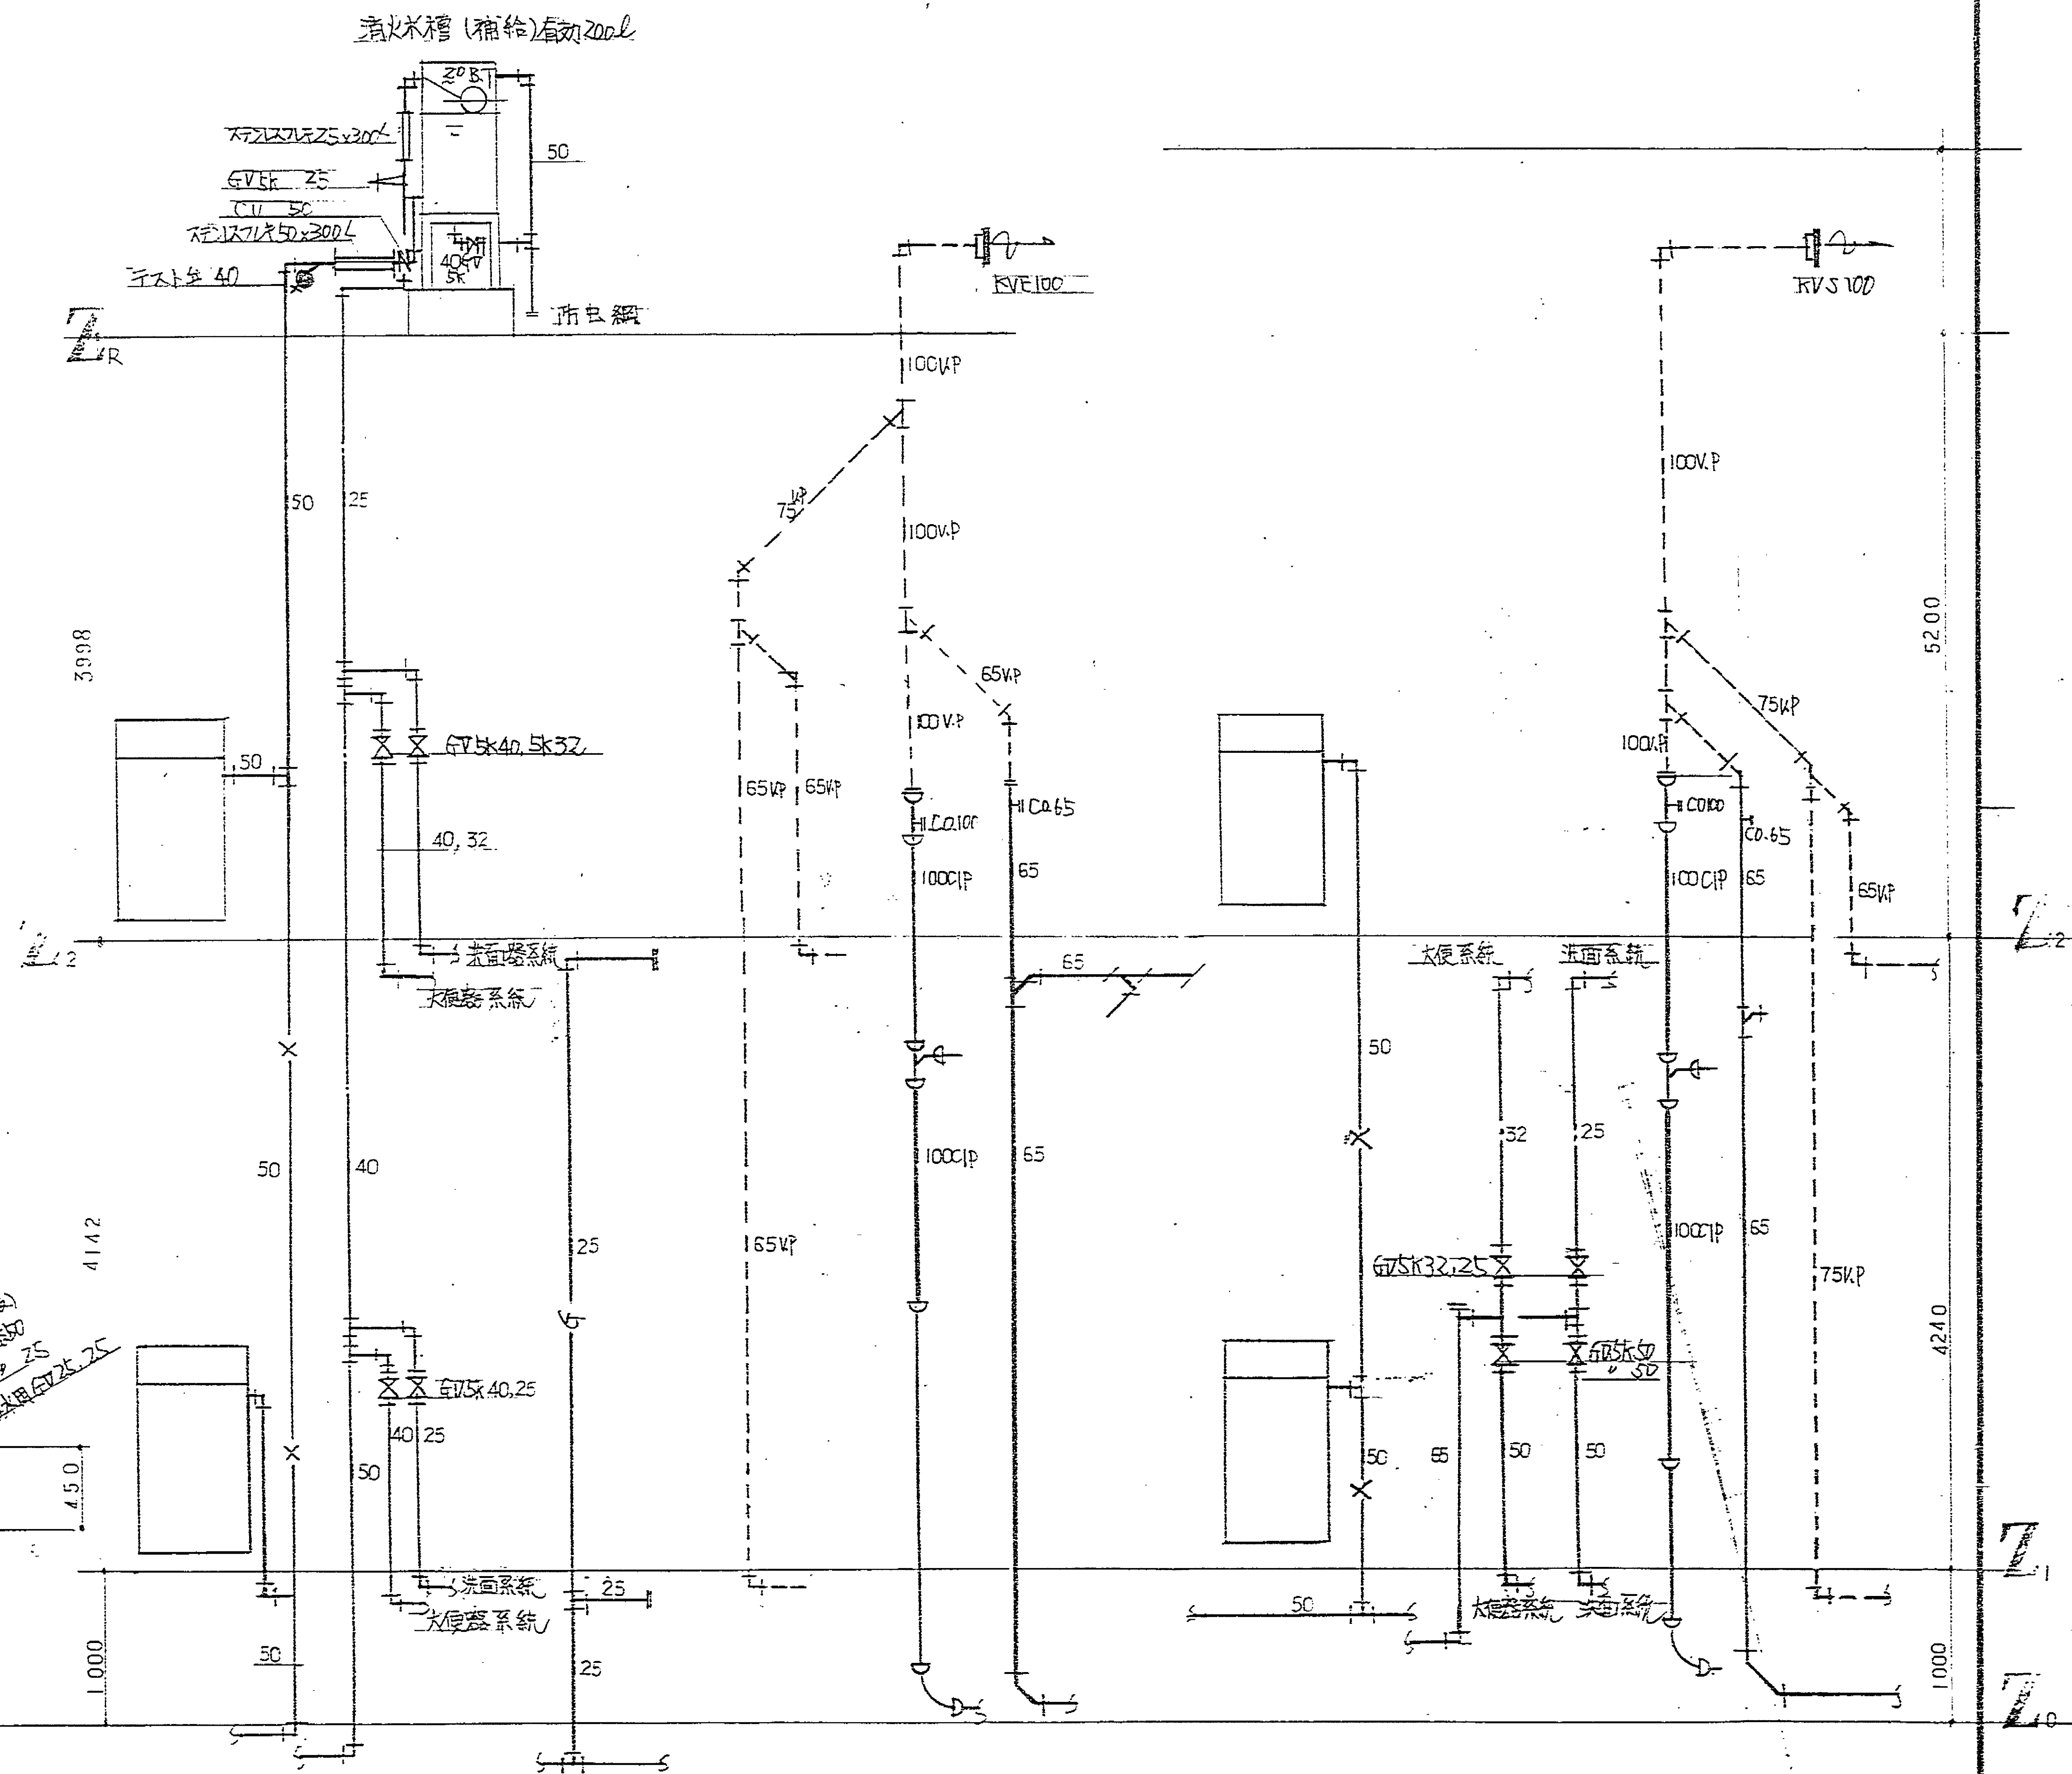


給水ポンプ系統


給水ポンプ系統

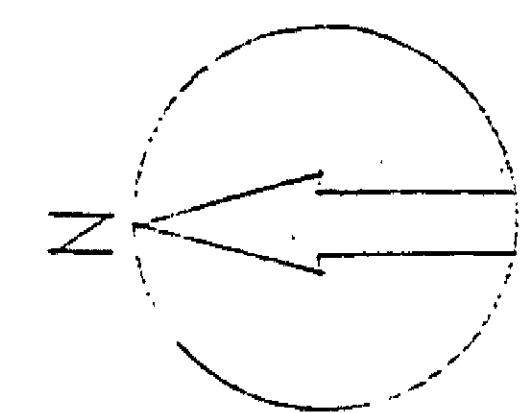

X1 X2 X3 X4 X5 X6 X7 X8 X9 X10 X11 X12
5.920 5.950 5.920 3.800 1.1100 5.740 5.700 " " 5.700 5.740

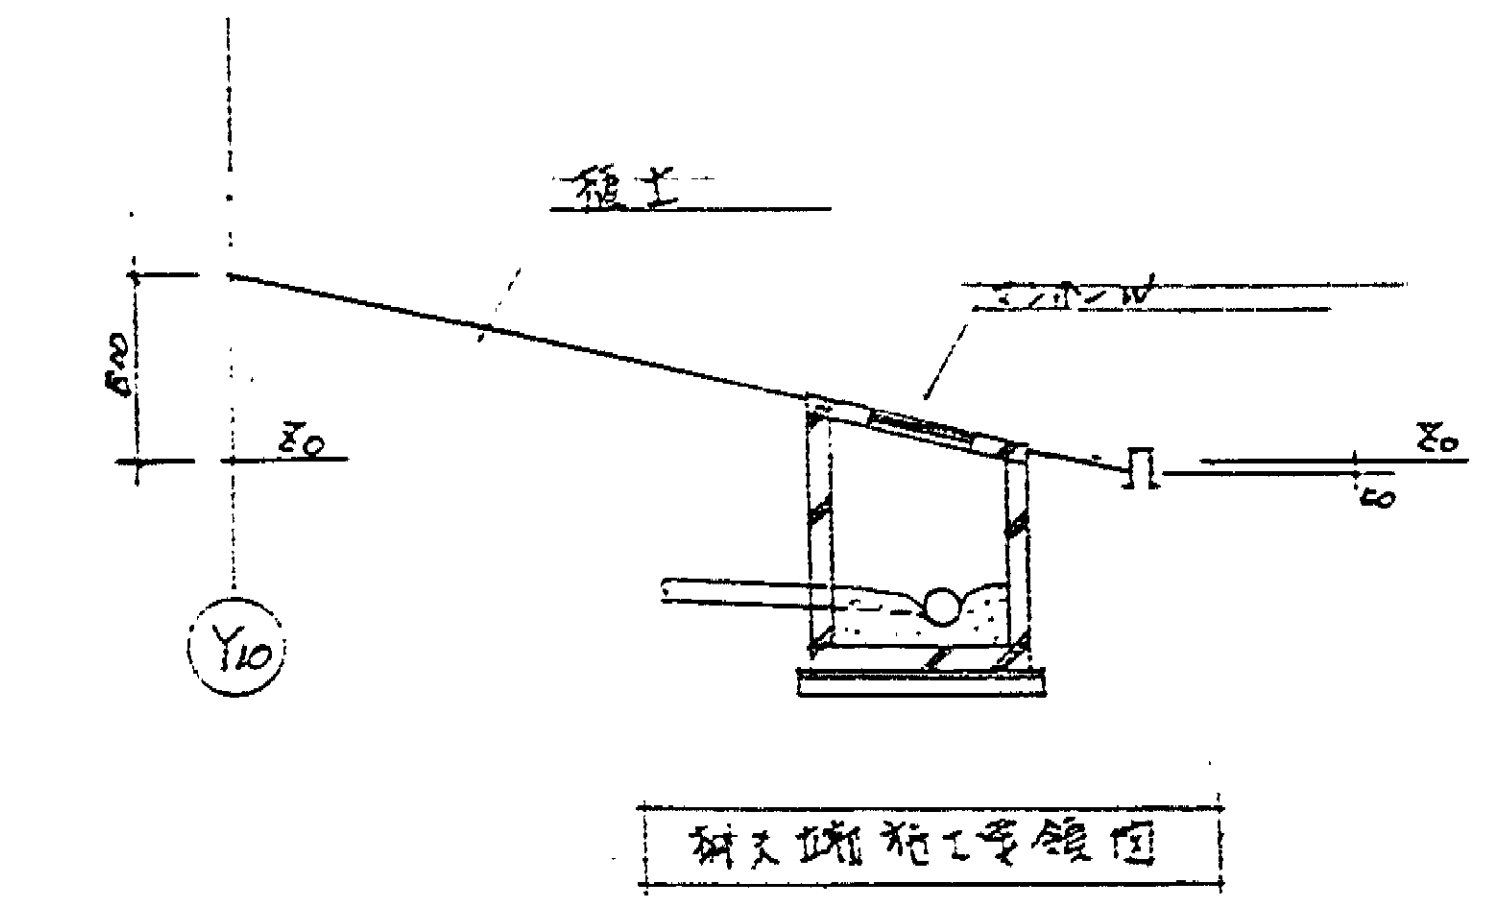

Y11
5.920
Y10
6.000
Y9
9.000
Y8
10.000
Y7
5.690
Y6
7.080
Y5
7.080
Y4
Y3
Y2
Y1

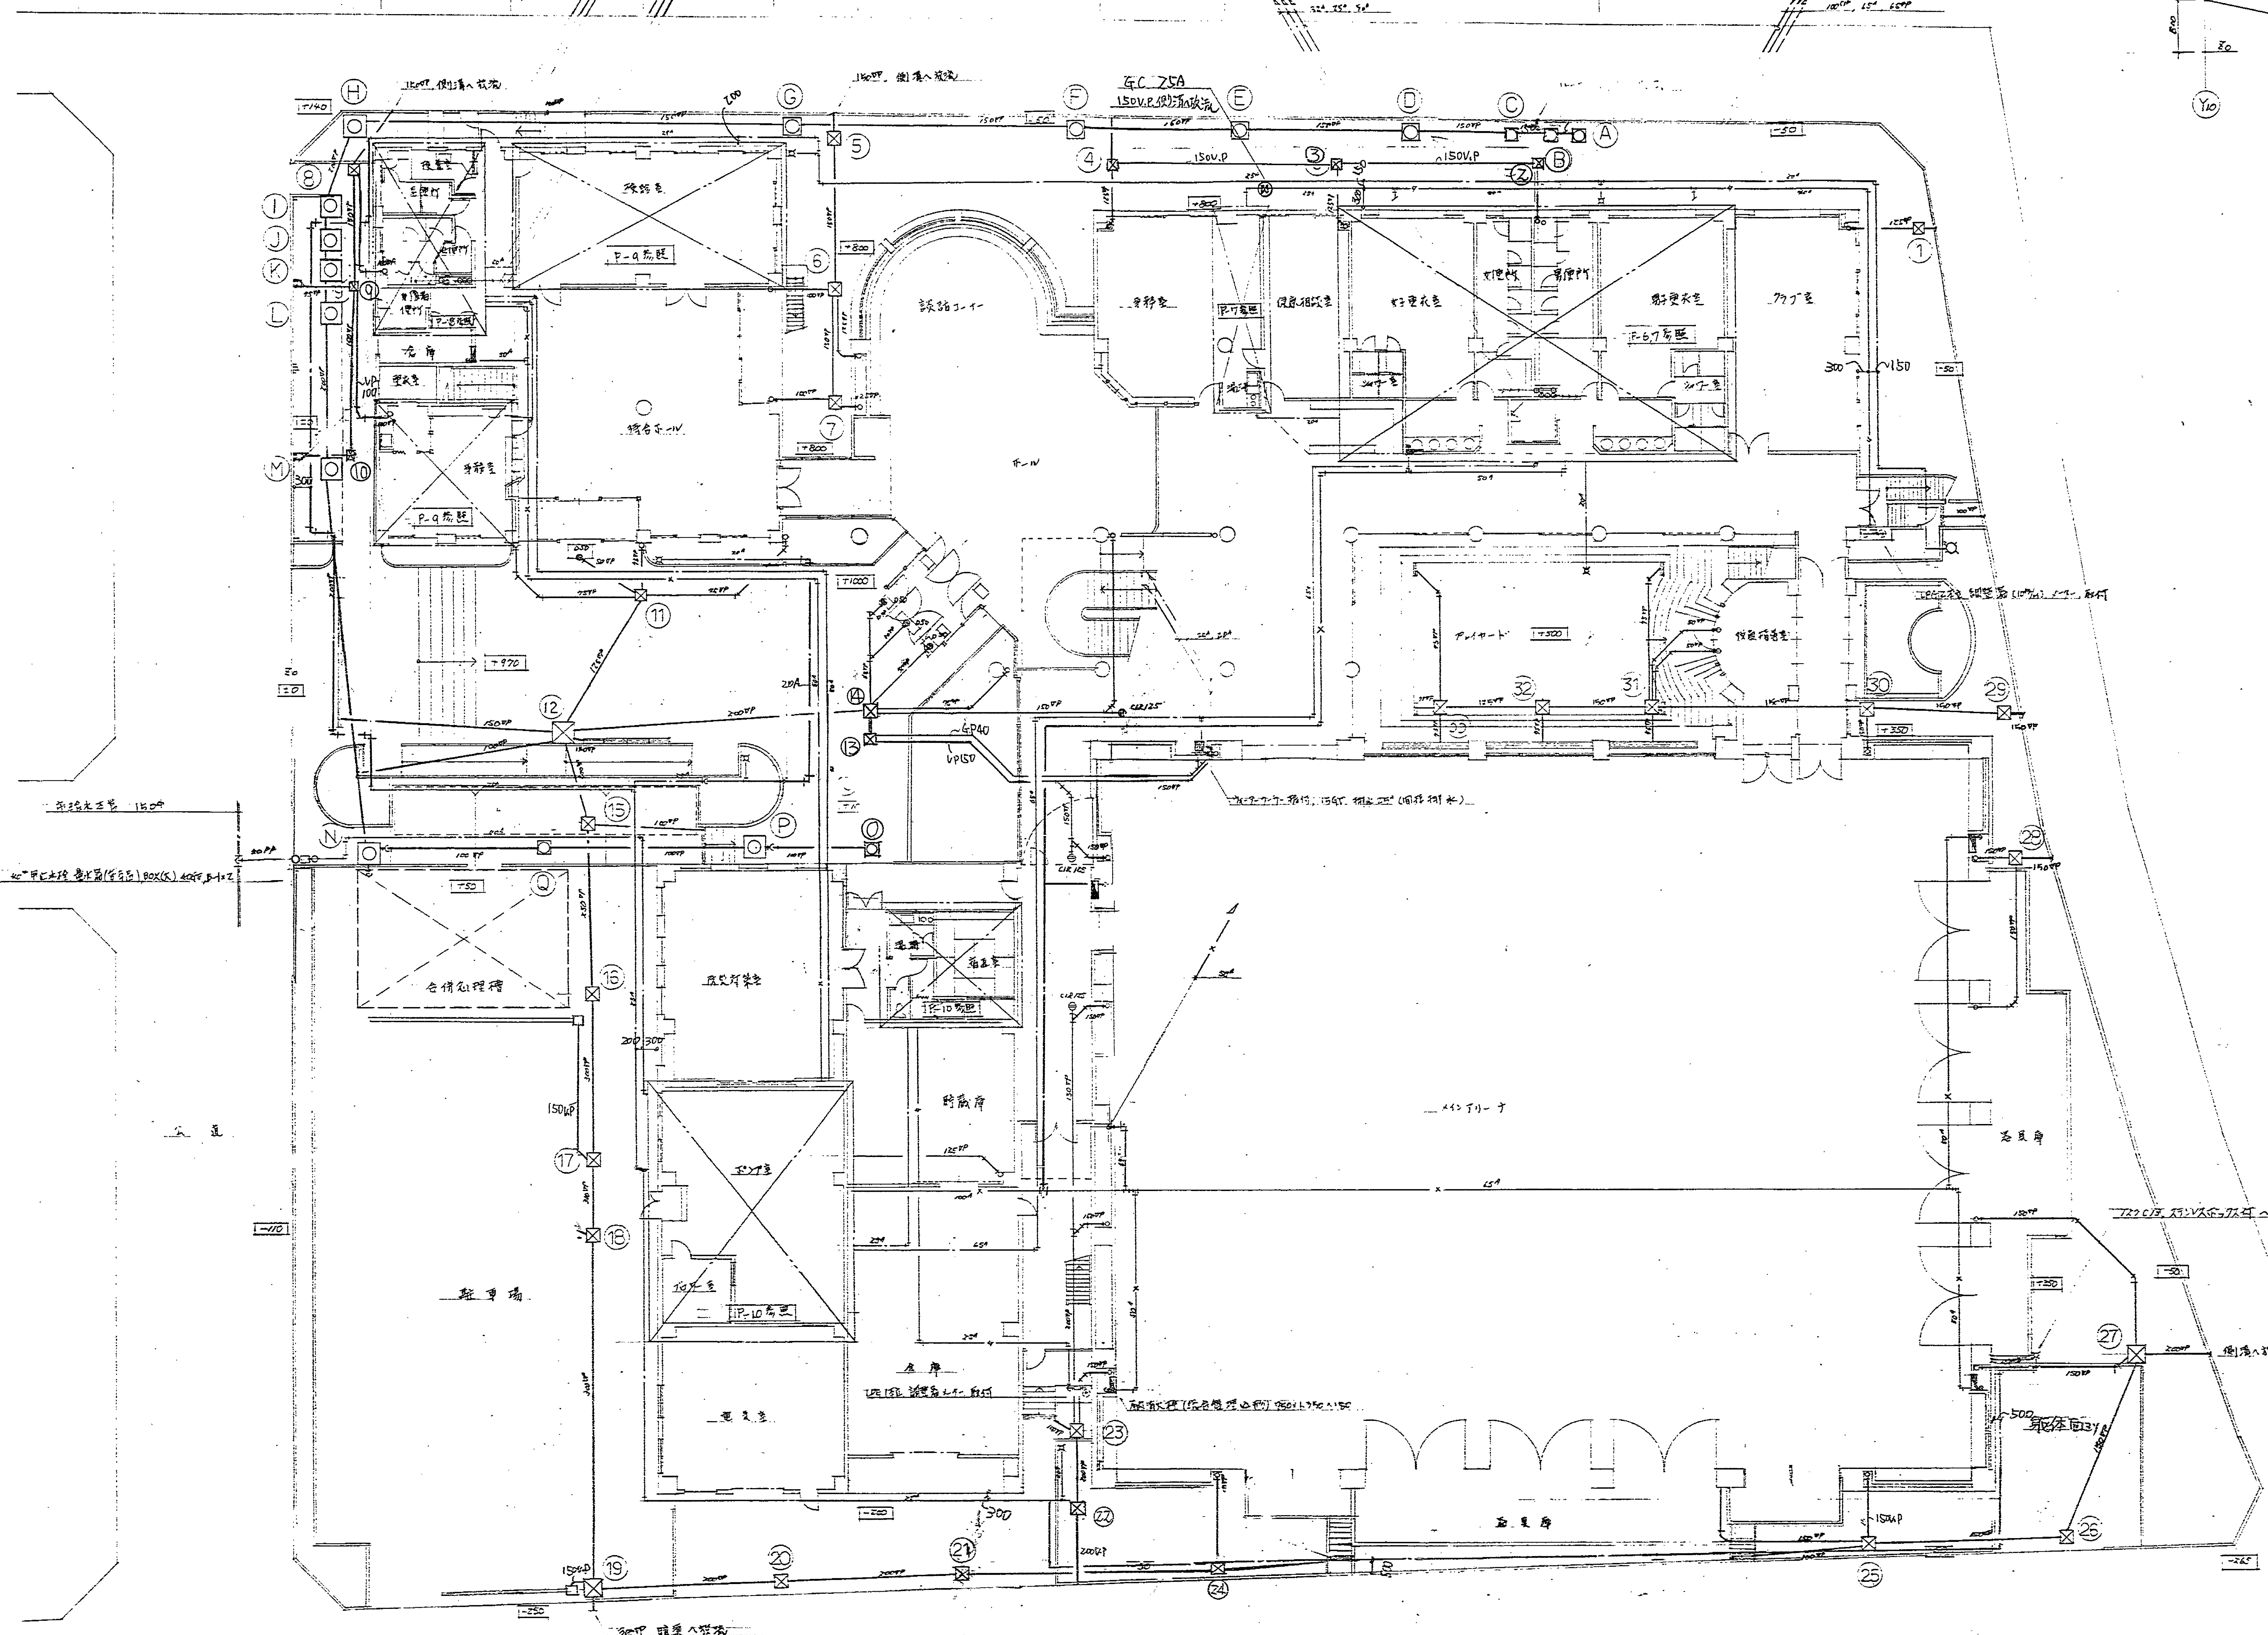


NO.	名	部	寸法	材料	備	考
A	鉄骨	柱	450 x 450	H18	450	
B	"	"	450	"	"	
C	"	"	450	"	"	
D	"	"	570	"	"	
E	"	"	600 x 670	H18	600	
F	"	"	790	"	"	
G	"	"	900	"	"	
H	"	"	1350	"	"	
I	"	"	1070	"	"	
J	"	"	1090	"	"	
K	"	"	1130	"	"	
L	"	"	1220	"	"	
M	"	"	900 x 1300	"	"	
N	"	"	1380	"	"	
O	"	"	450 x 450	H18	450	
P	"	"	900 x 1300	H18	600	
Q	"	"	450 x 900	H18	450	
1	鉄骨	柱	300 x 1080	H18	300	
2	"	"	360 x 950	H18	350	
3	"	"	450	"	"	
4	"	"	360 x 380	H18	300	
5	"	"	360 x 720	H18	350	
6	"	"	450	"	"	
7	"	"	300 x 1010	H18	300	
8	"	"	450 x 340	H18	450	
9	"	"	330	"	"	
10	"	"	220	"	"	
11	"	"	300 x 480	H18	300	
12	"	"	500 x 1500	H18	600	
13	"	"	360 x 1450	H18	350	
14	"	"	1450	"	"	
15	"	"	600 x 680	H18	450	
16	"	"	780	H18	450	
17	"	"	850	"	"	
18	"	"	810	"	"	
19	"	"	600 x 670	H18	600	
20	"	"	450 x 620	H18	450	
21	"	"	380	"	"	
22	"	"	380	H18	450	
23	"	"	790	"	"	
24	"	"	360	H18	350	
25	"	"	360 x 490	"	"	
26	"	"	450 x 280	H18	450	
27	"	"	570	H18	550	
28	"	"	630	H18	450	
29	"	"	1020	"	"	
30	"	"	1620	"	"	
31	"	"	450 x 300	H18	450	
32	"	"	300 x 270	H18	300	
33	"	"	350	"	"	

X3 X4 X5 X6 X7 X8 X9 X10 X11 X12 X13
7.775 7.775 4.225 5.715 " " 5.715


図名: 階平面図
1:200




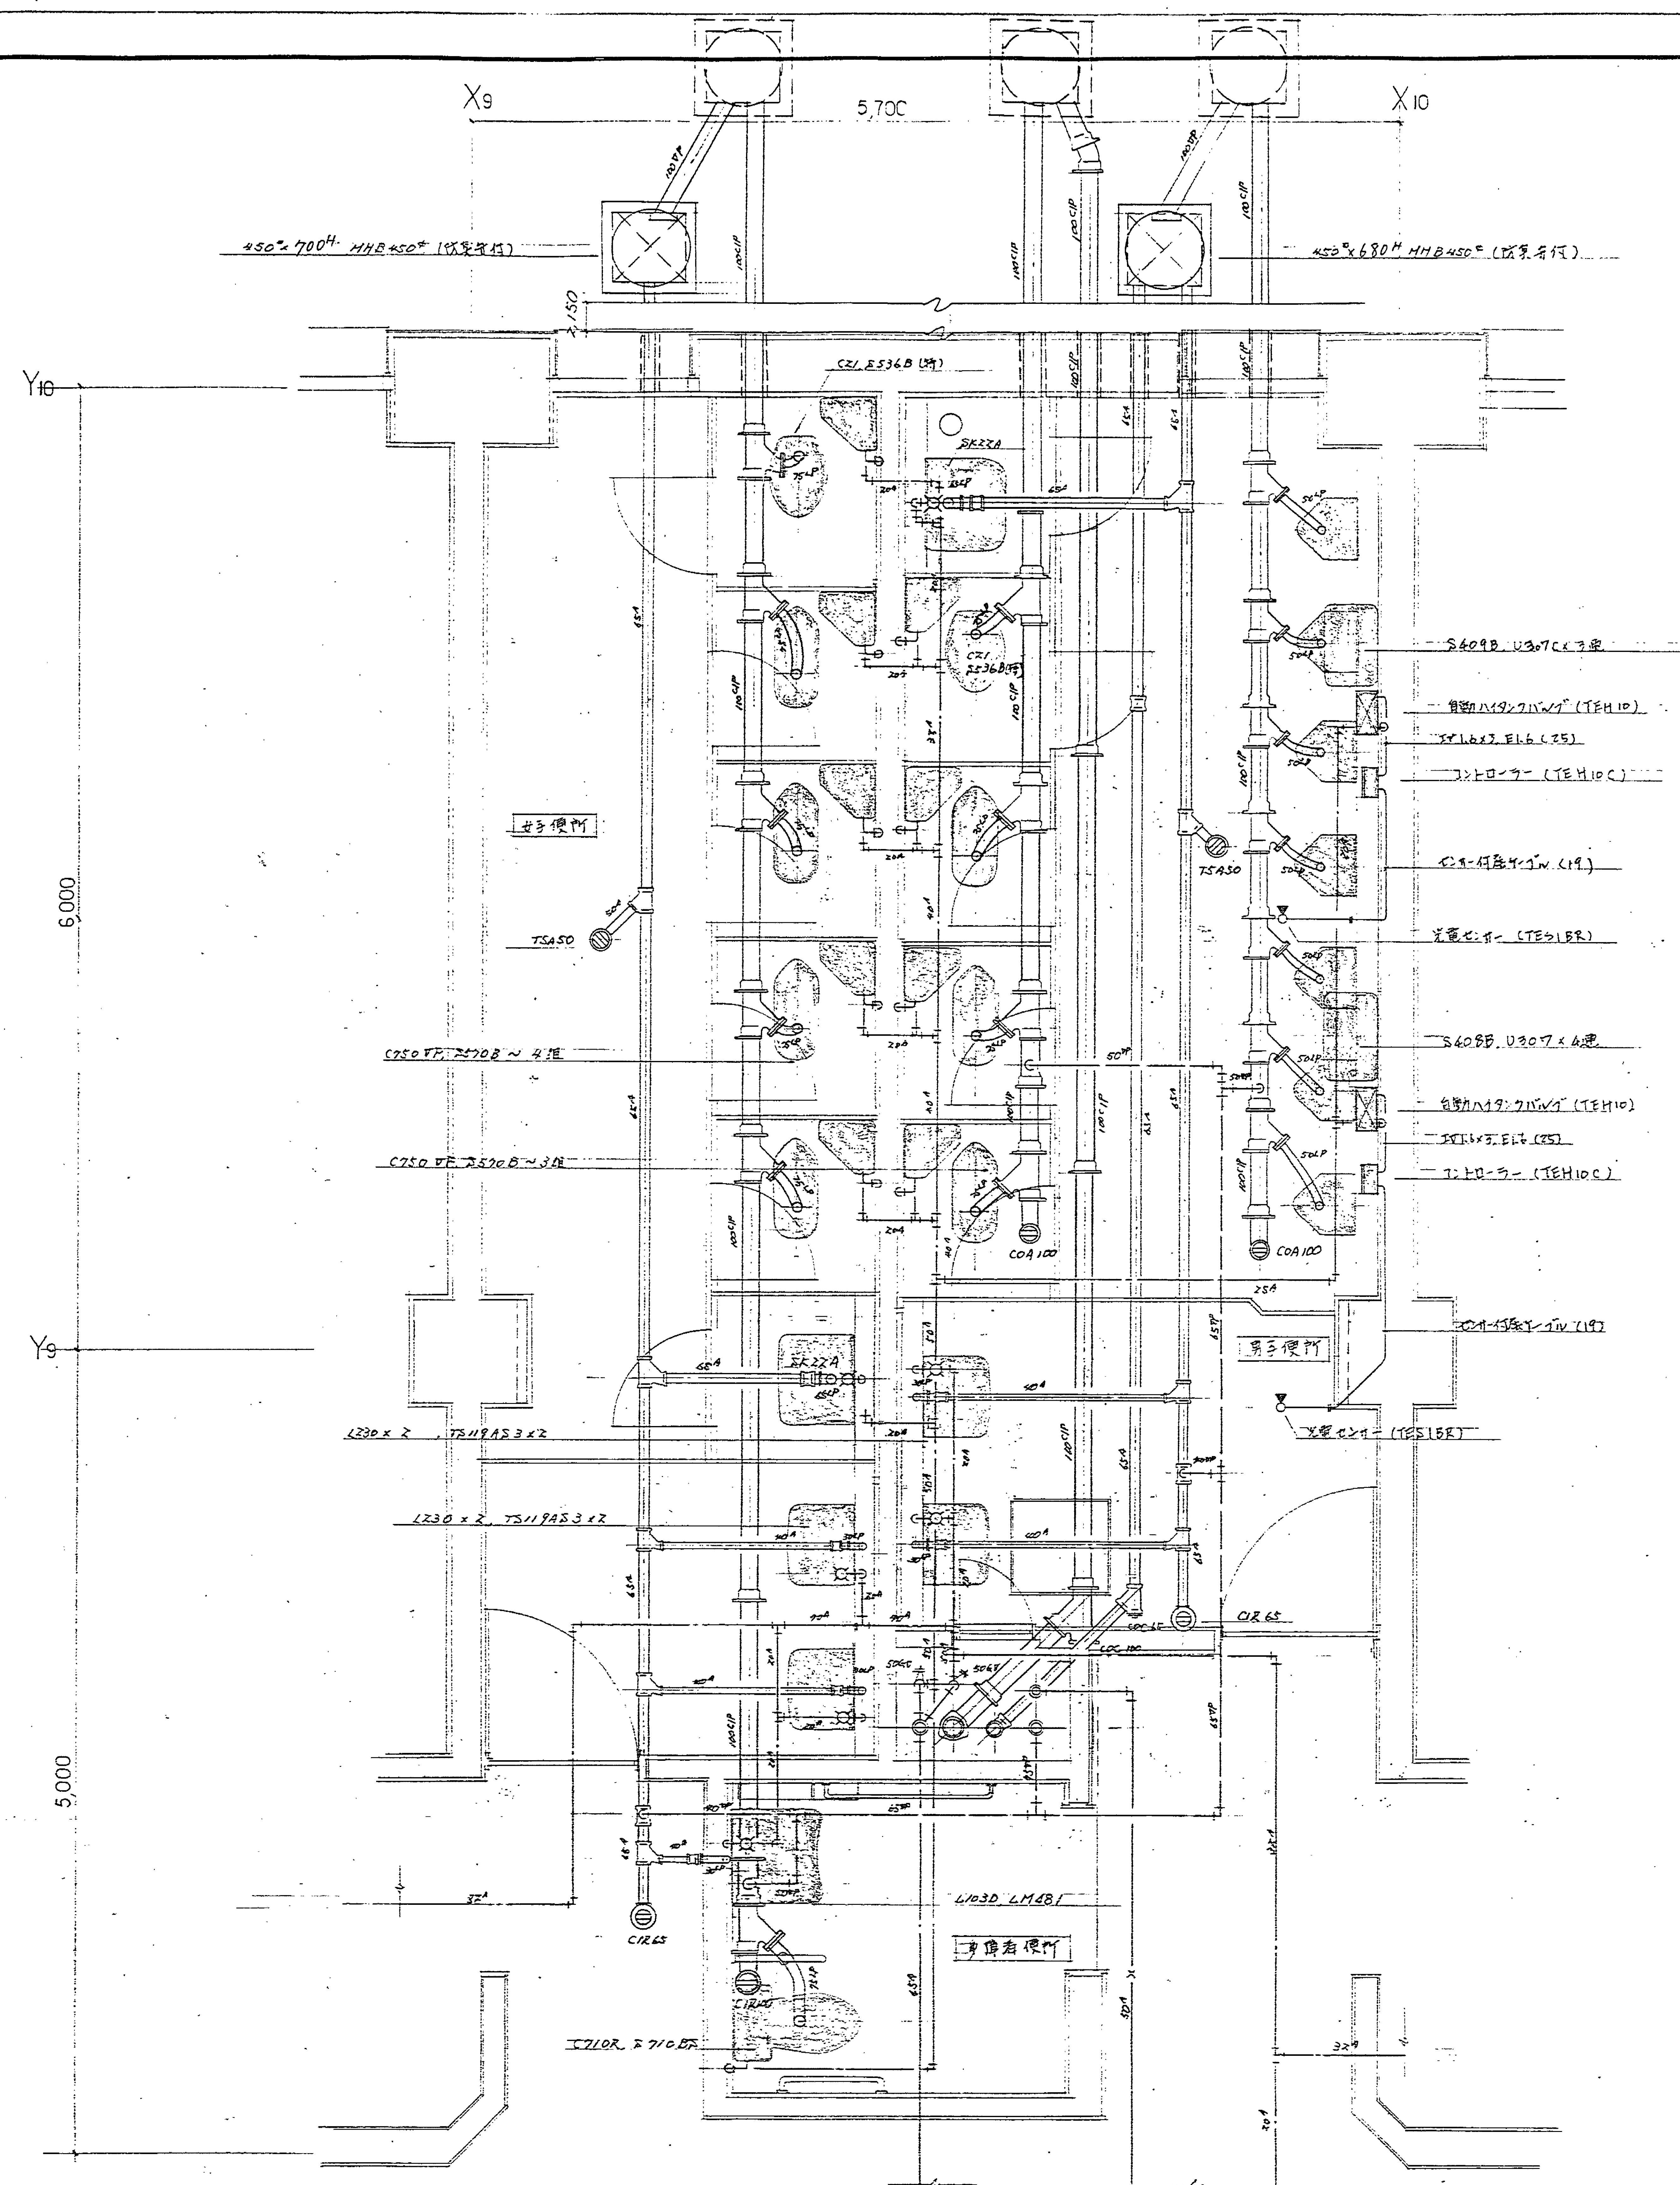



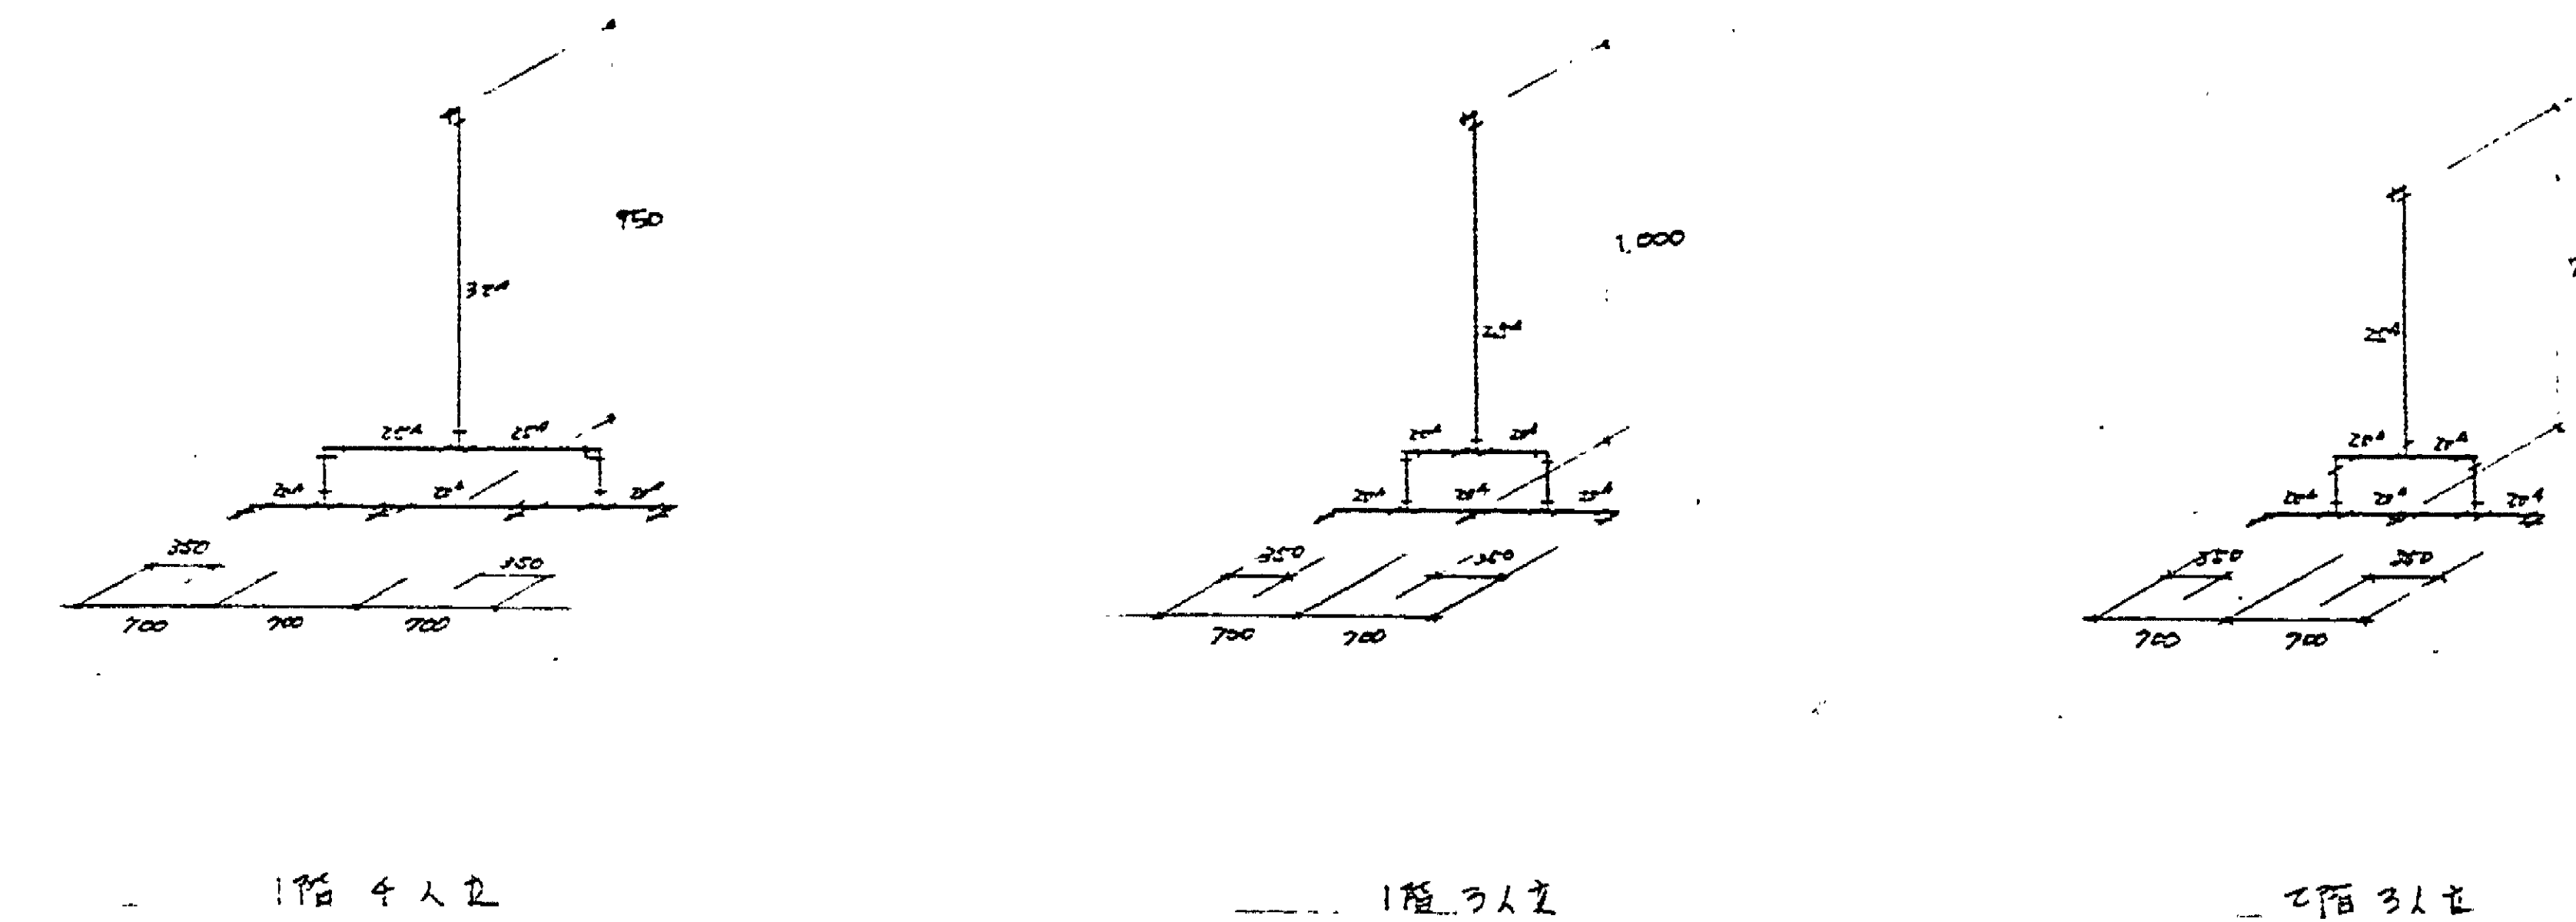



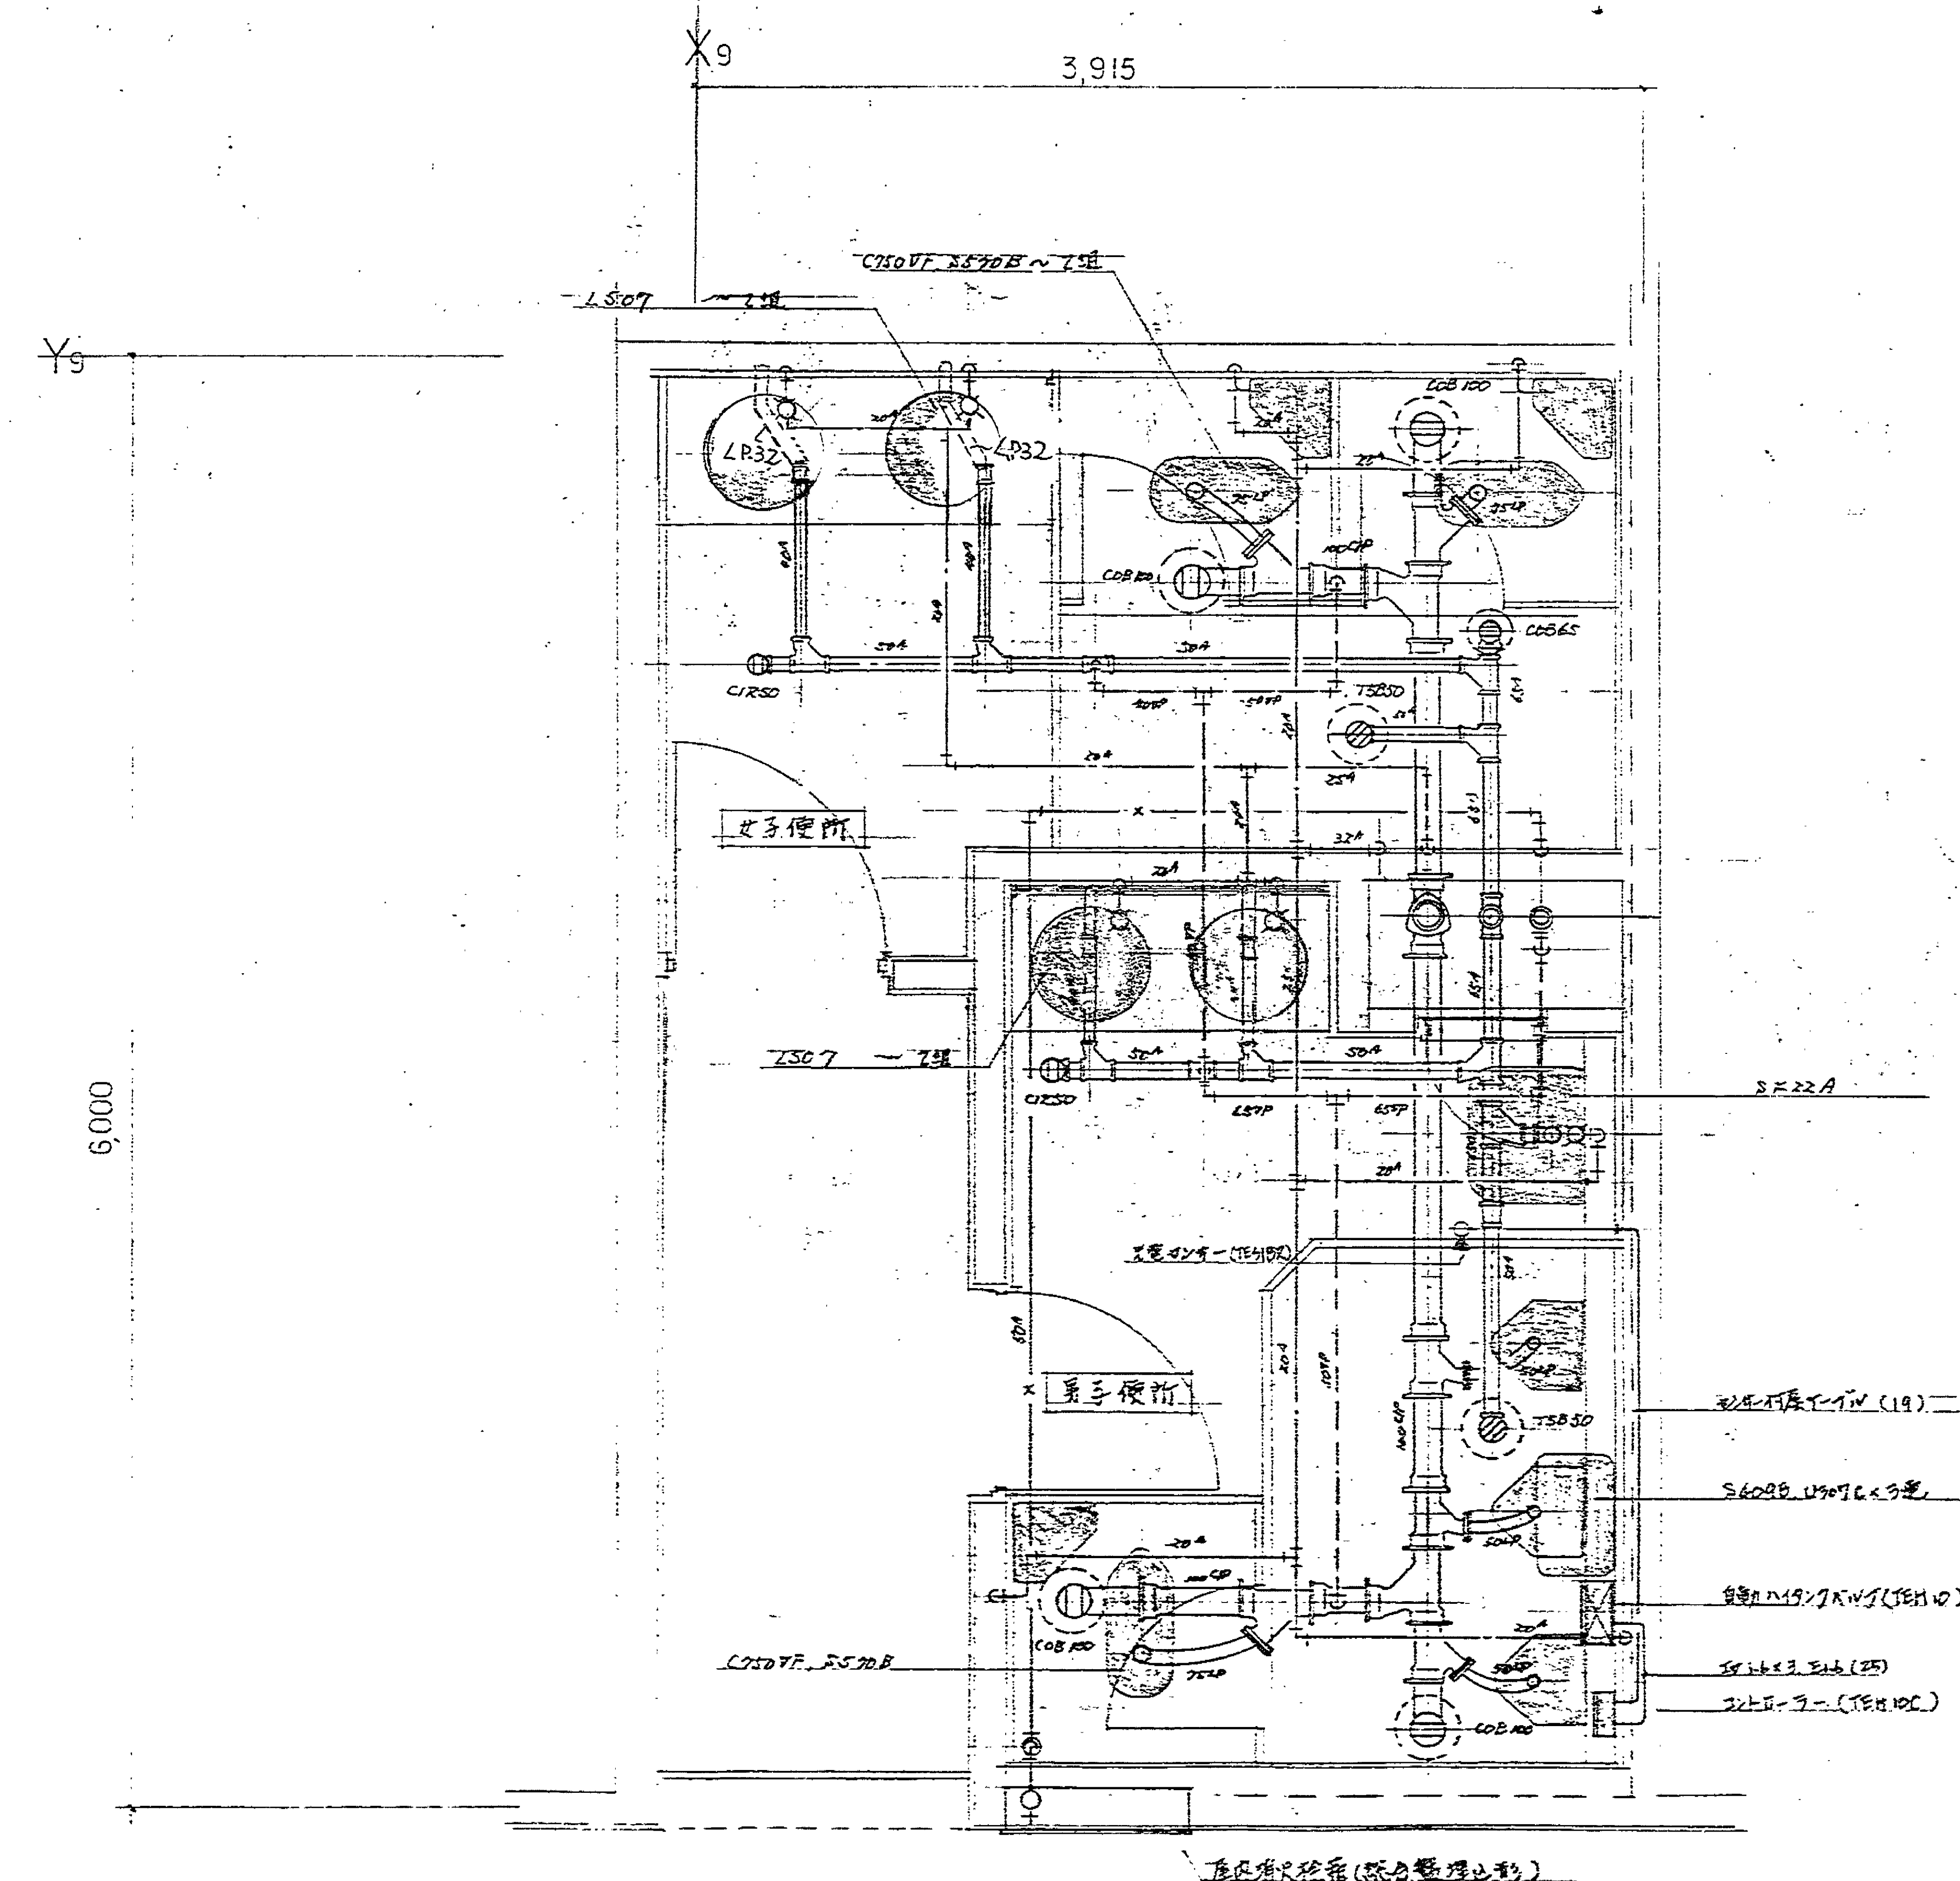



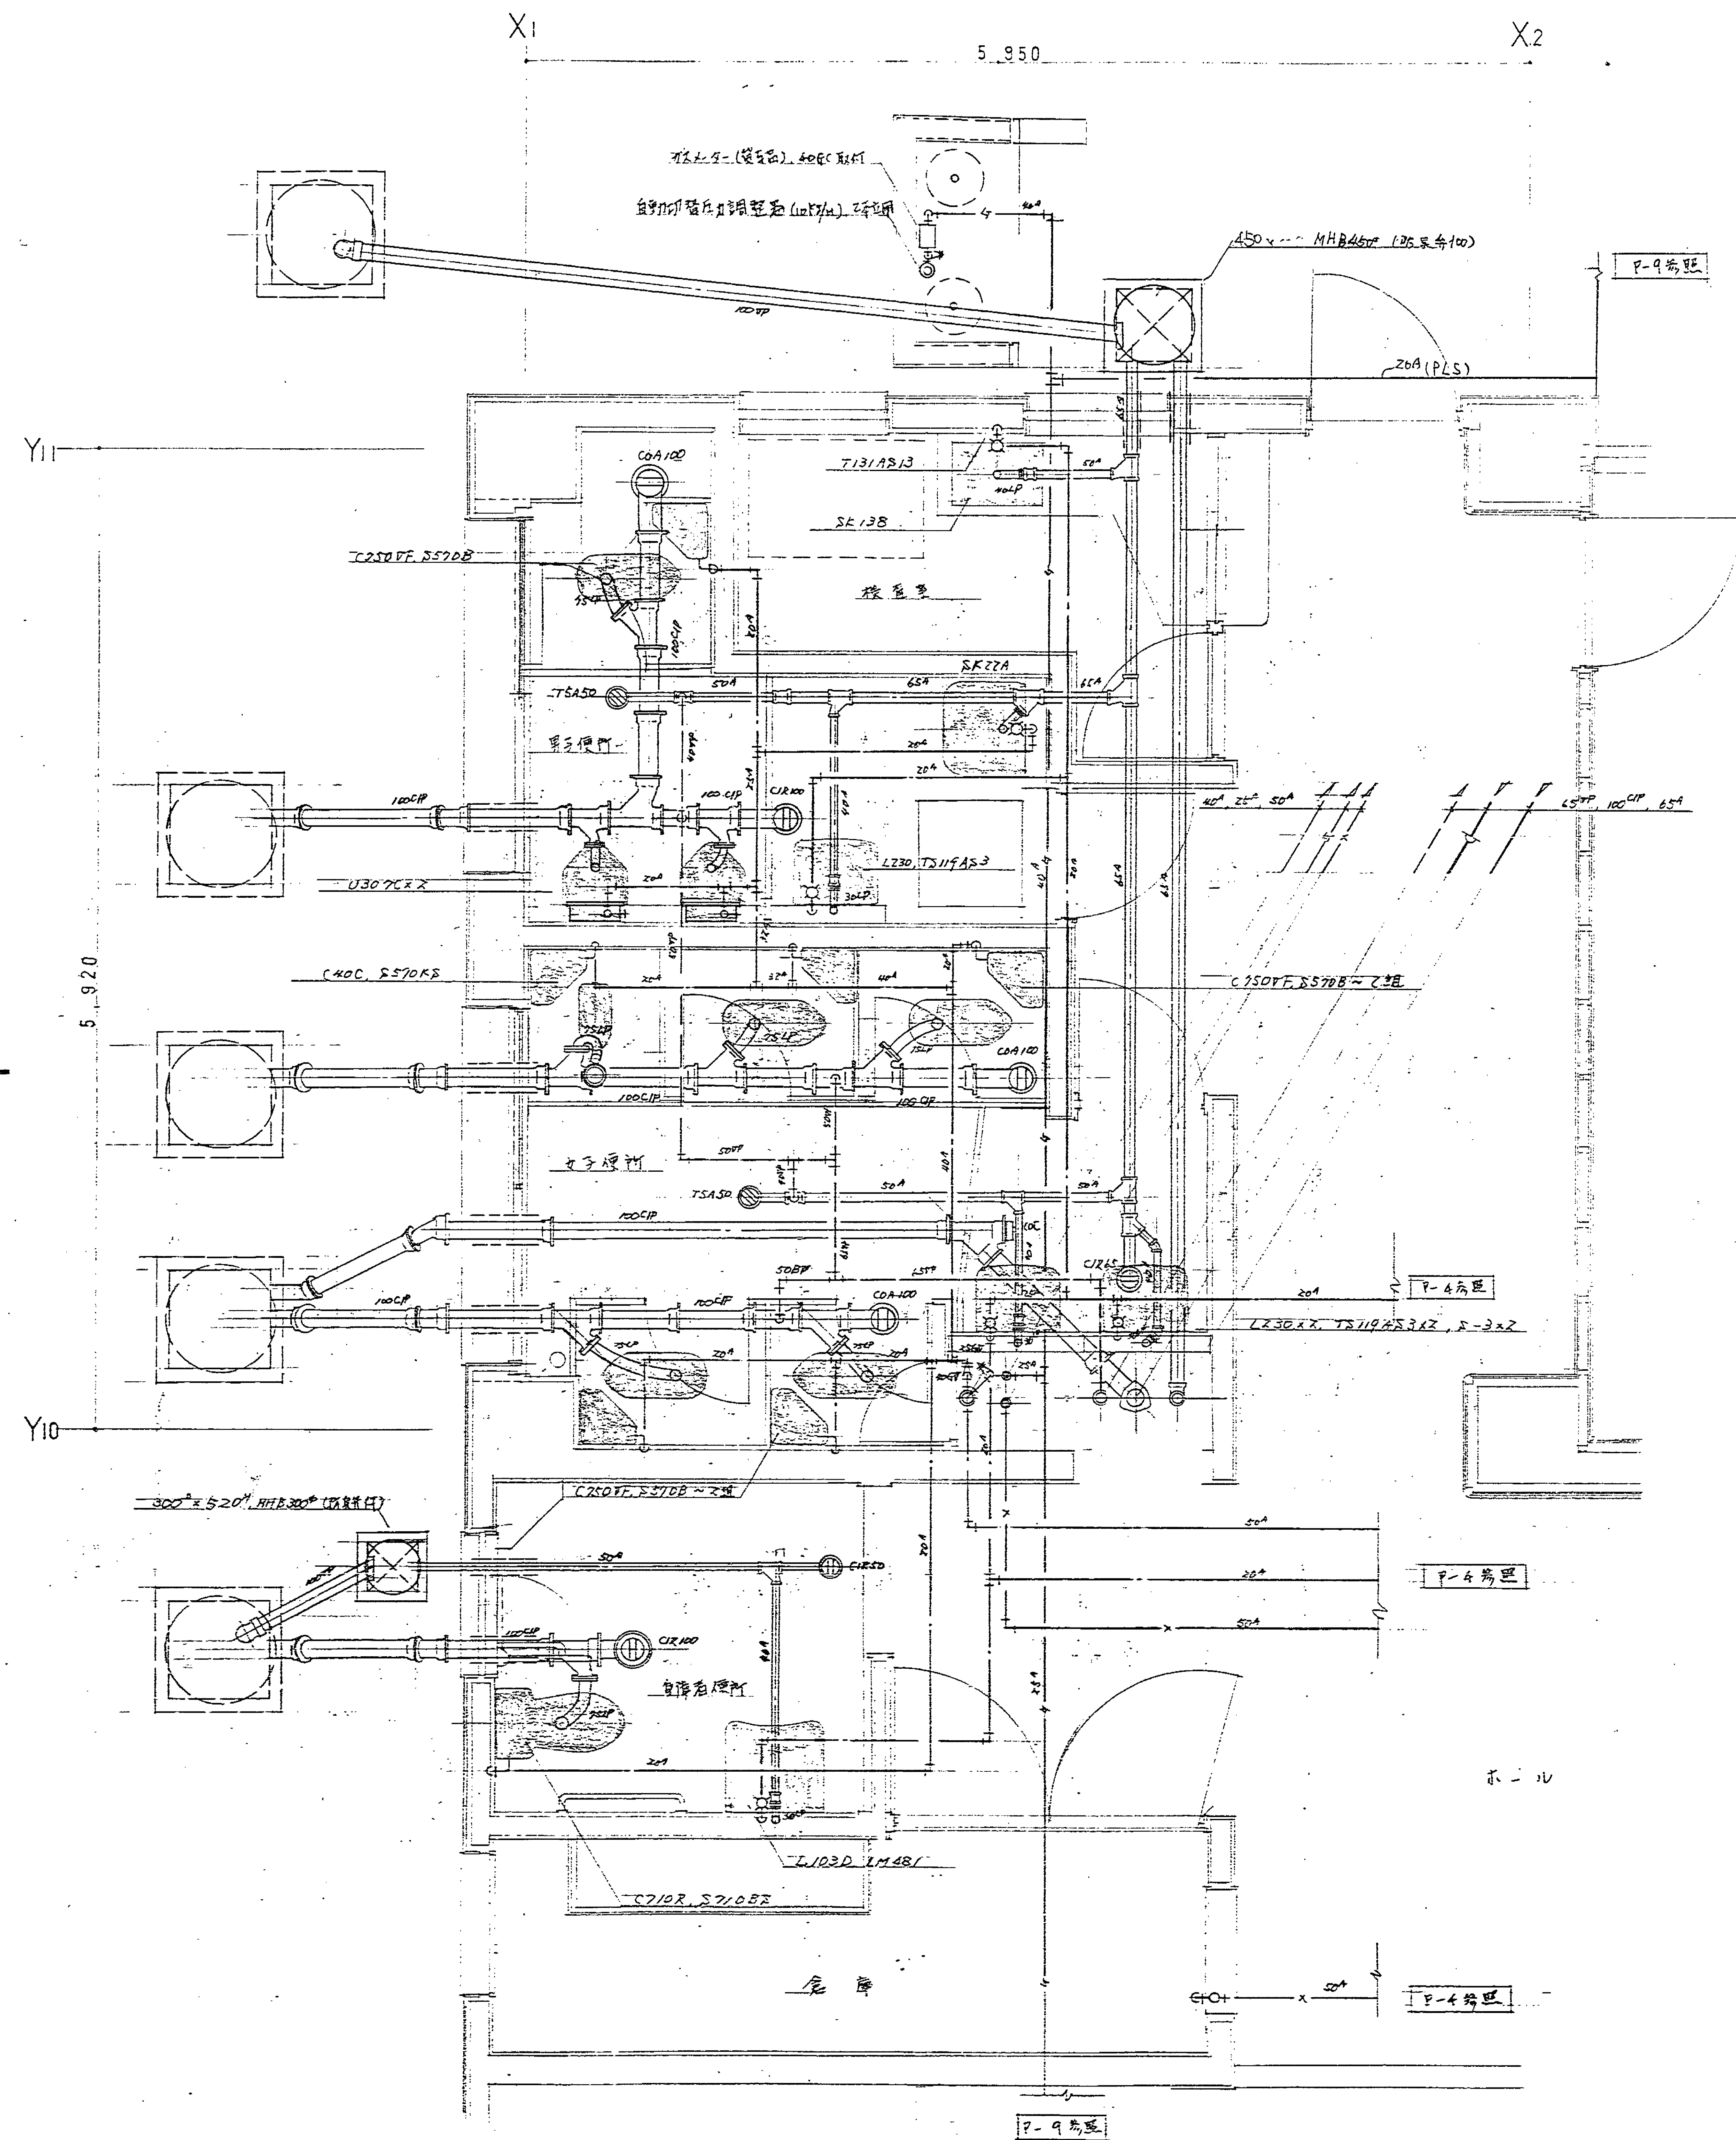


保連センター1階平面図 S=1:30

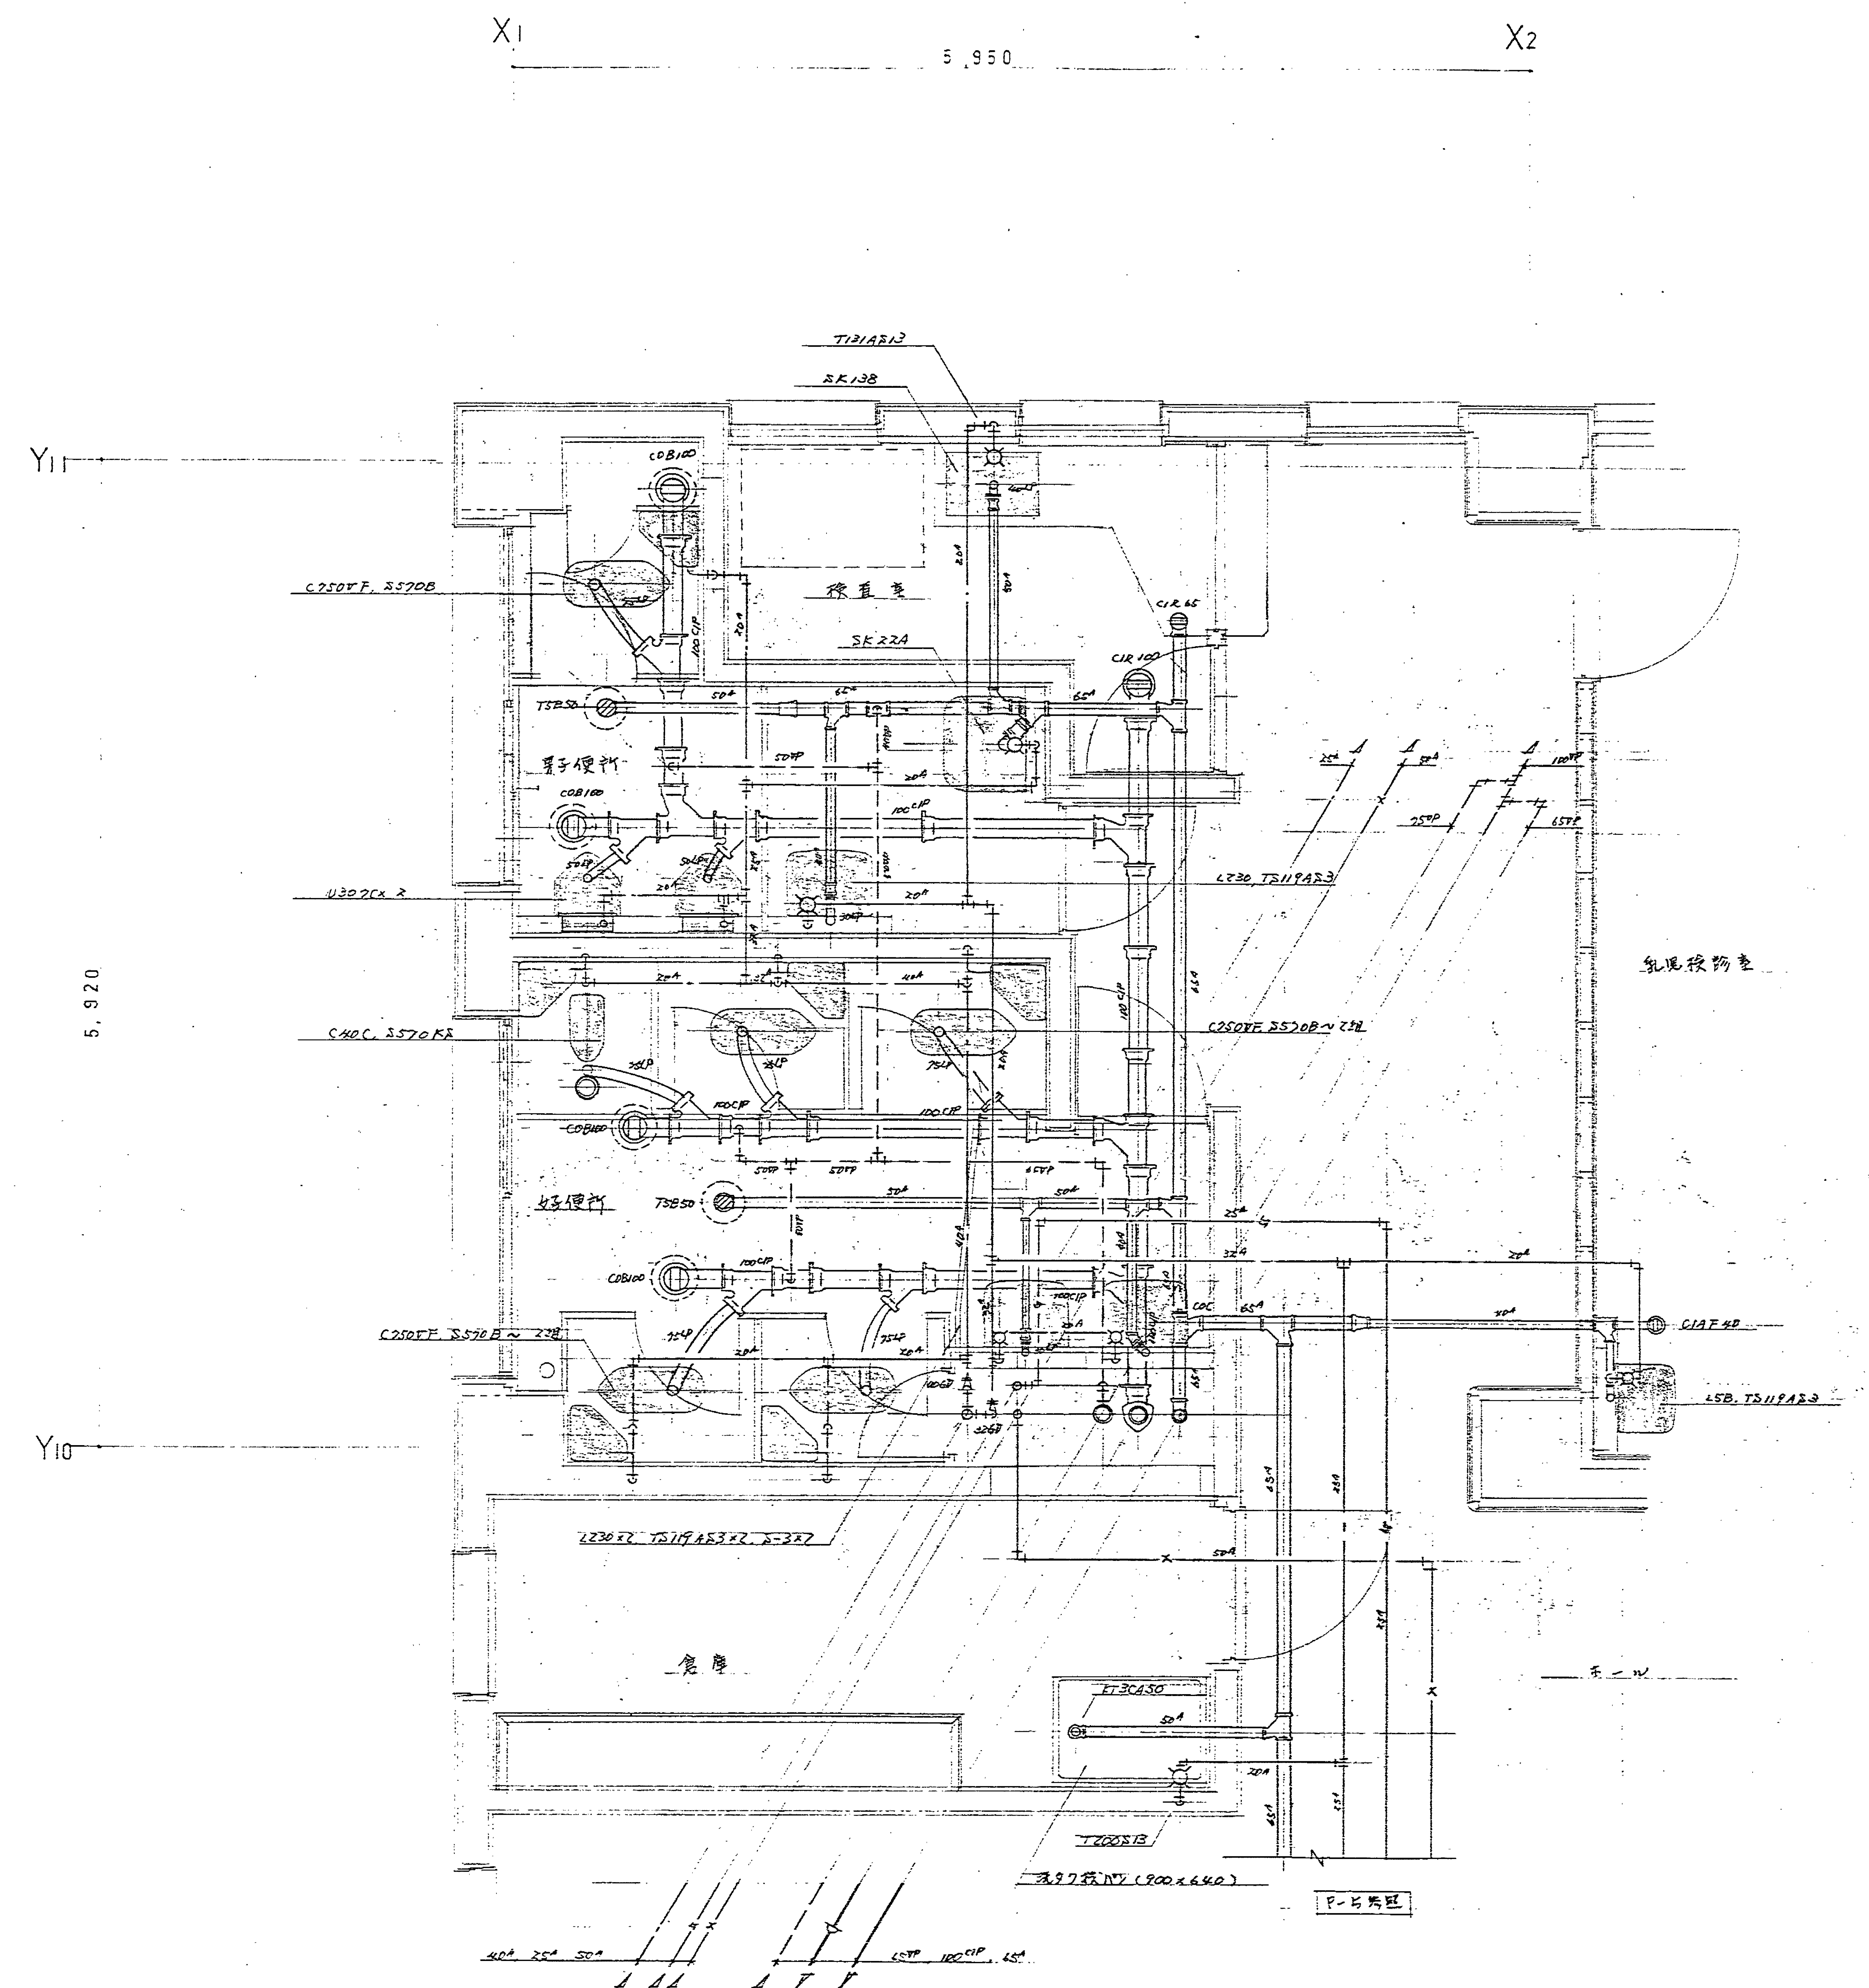


保連センター2階平面図 S=1:30

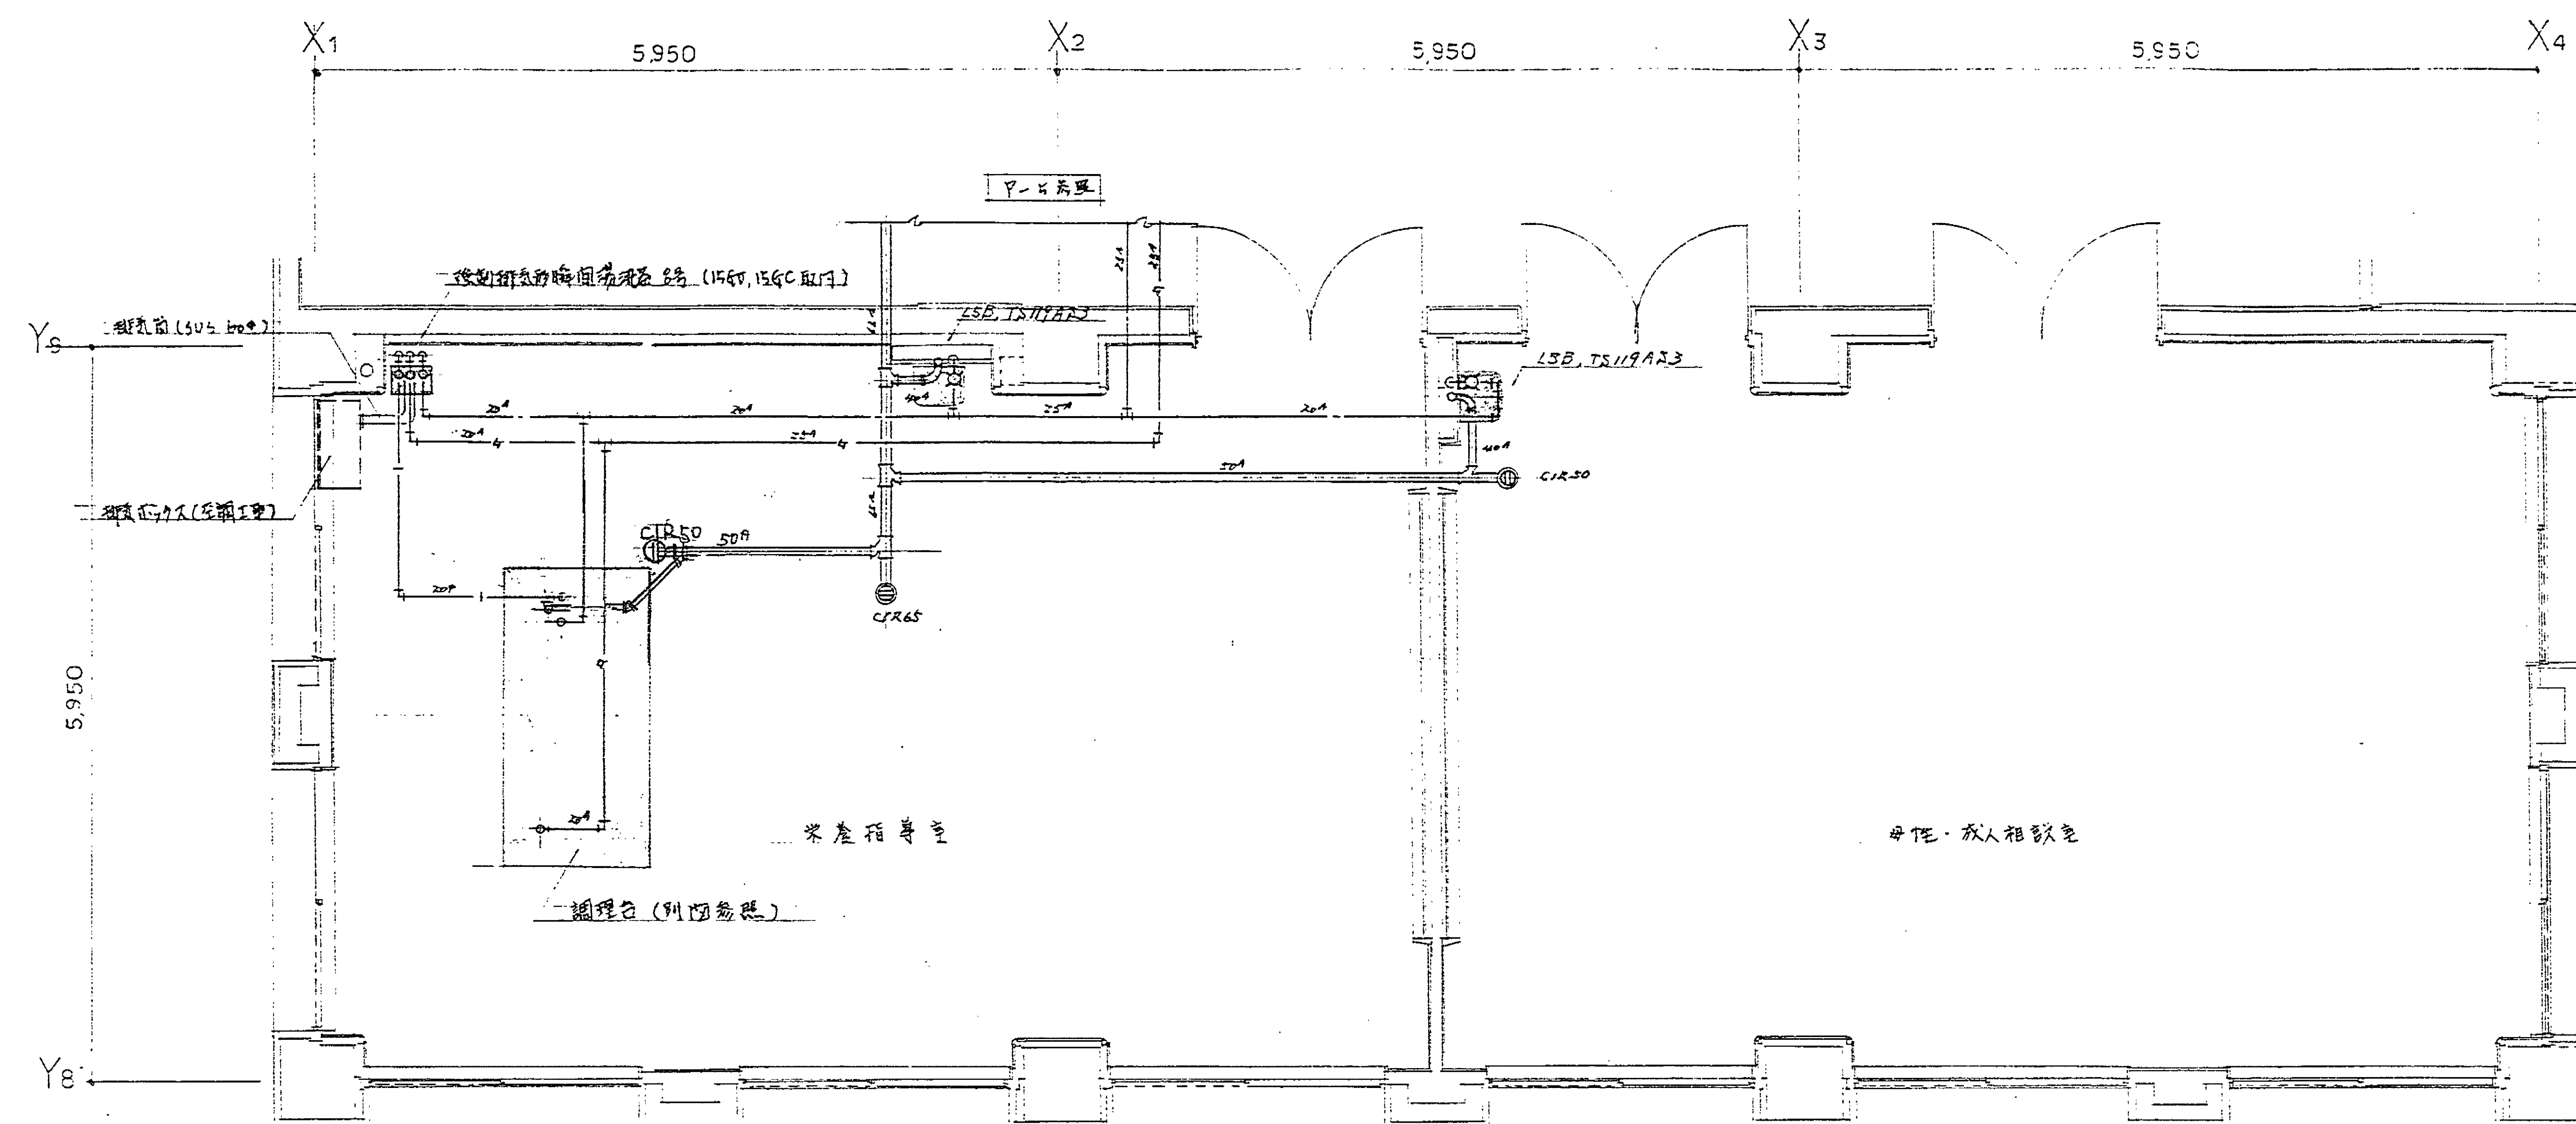


保健也。第一、營養指導至。母性成人相談室平面詳細図 S 1:50

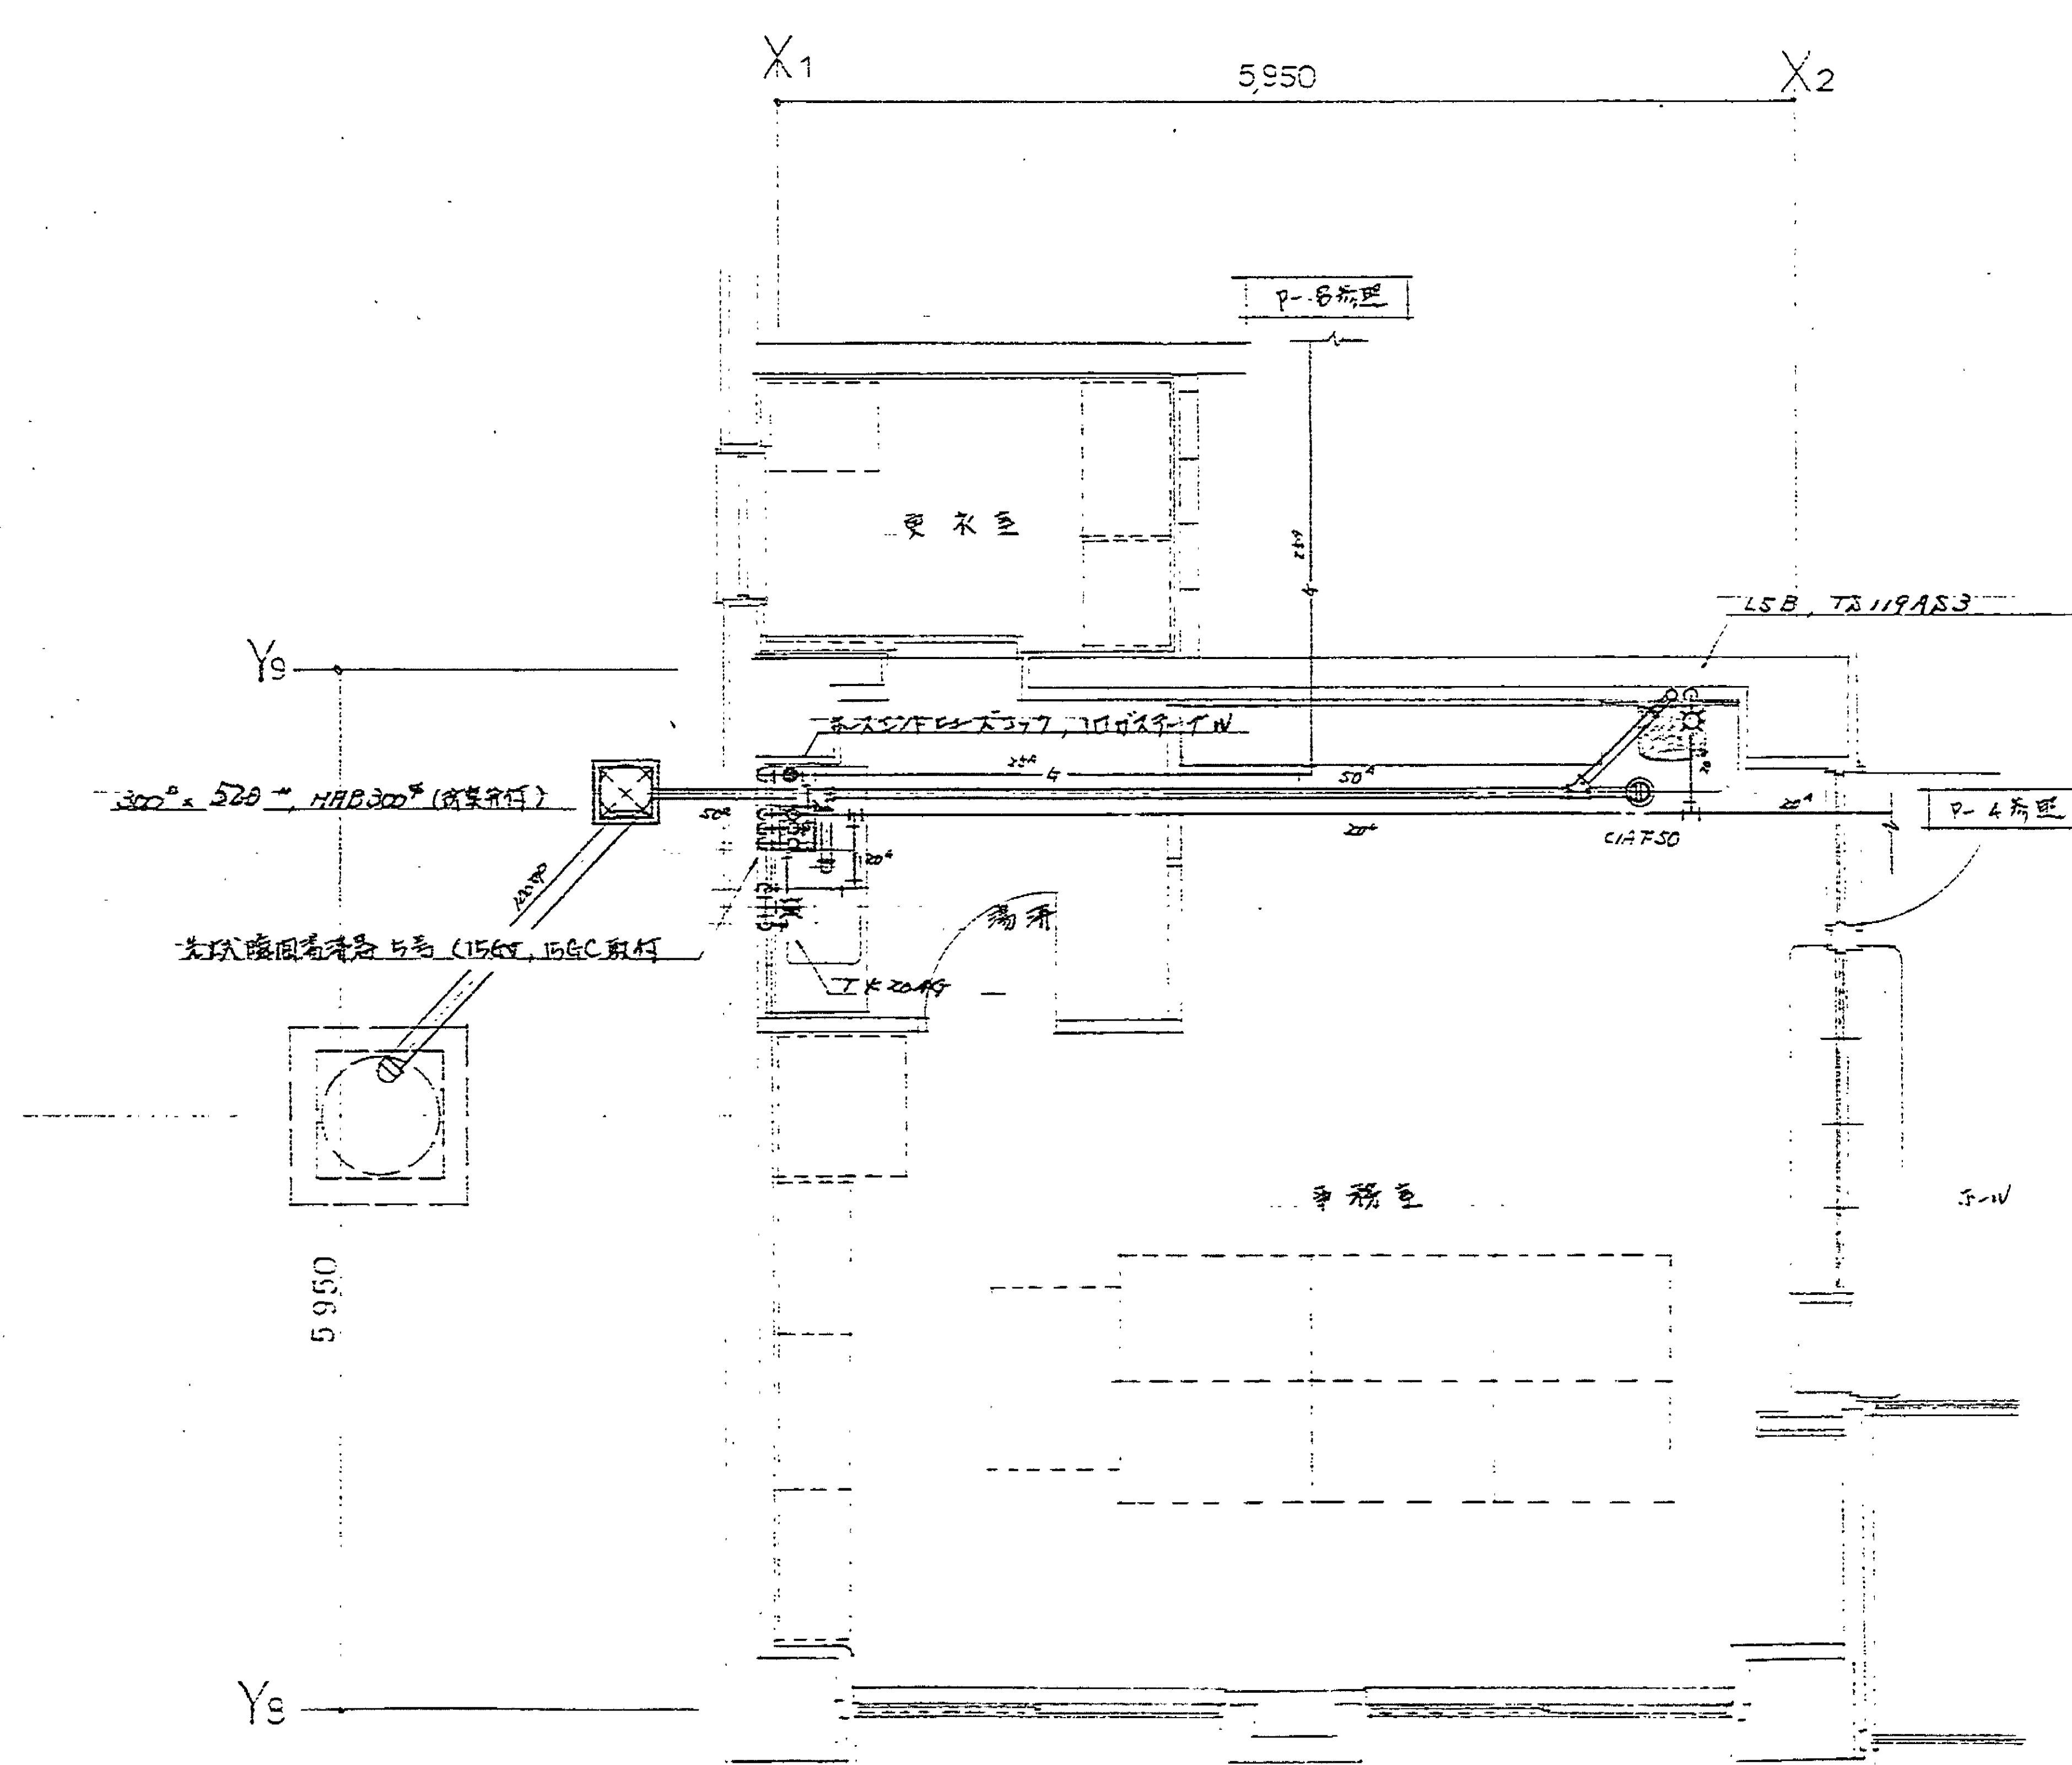



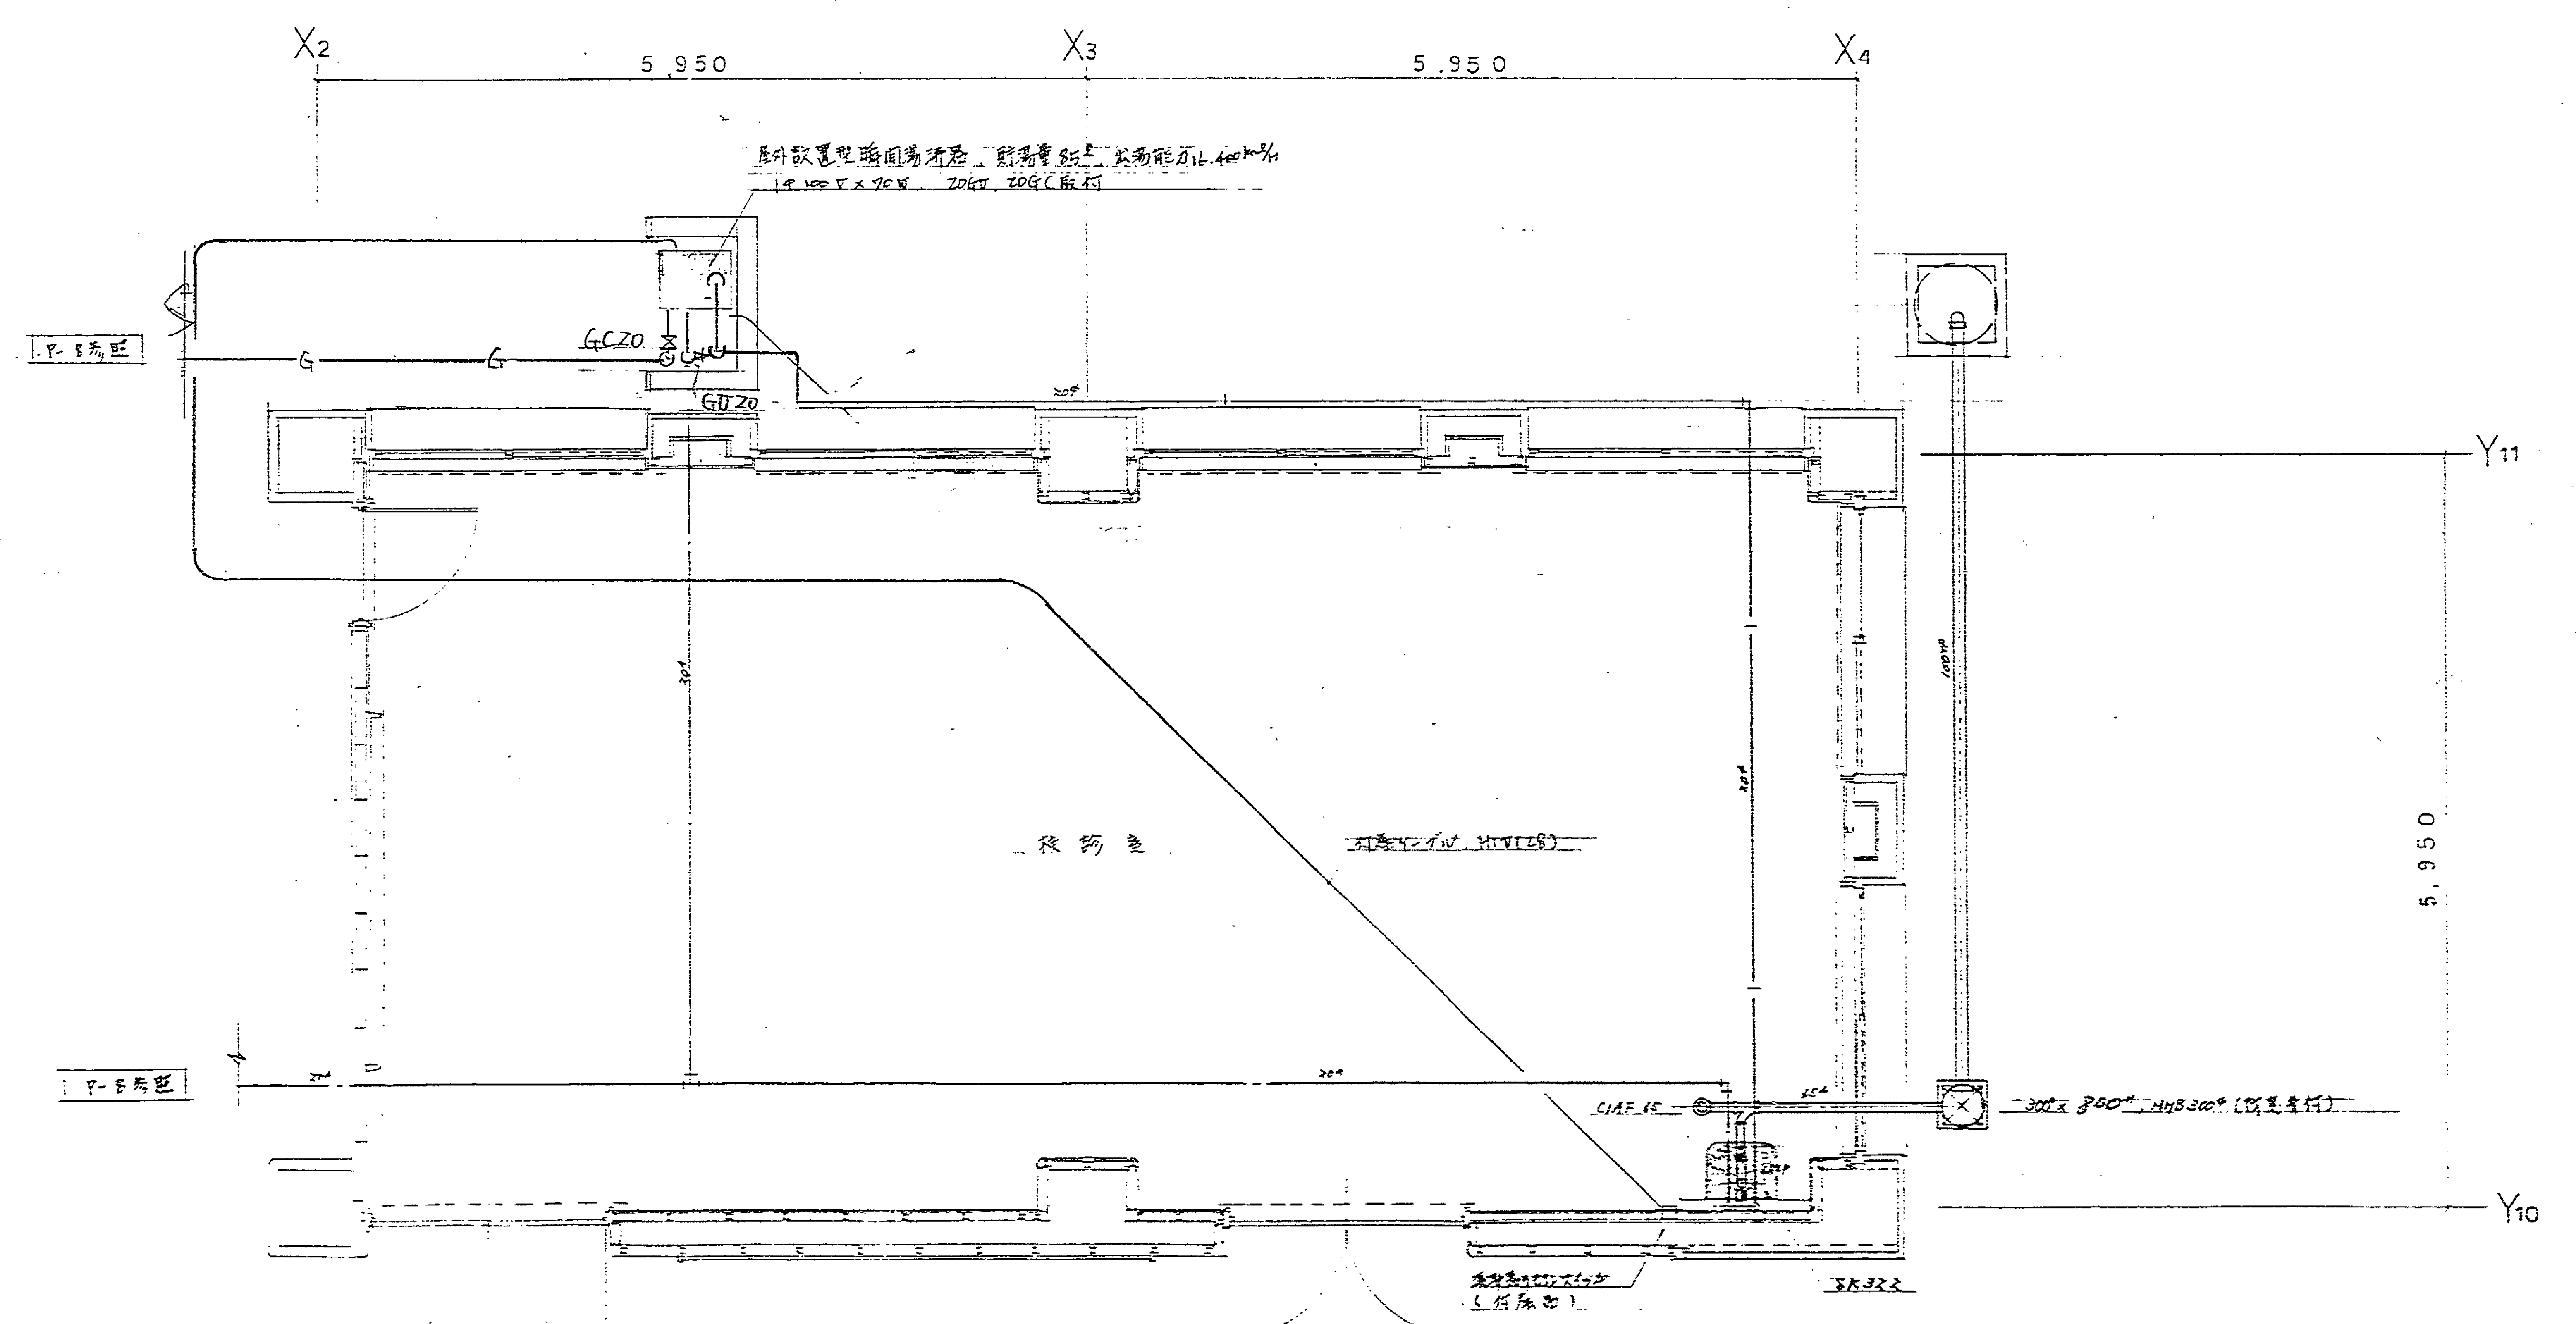


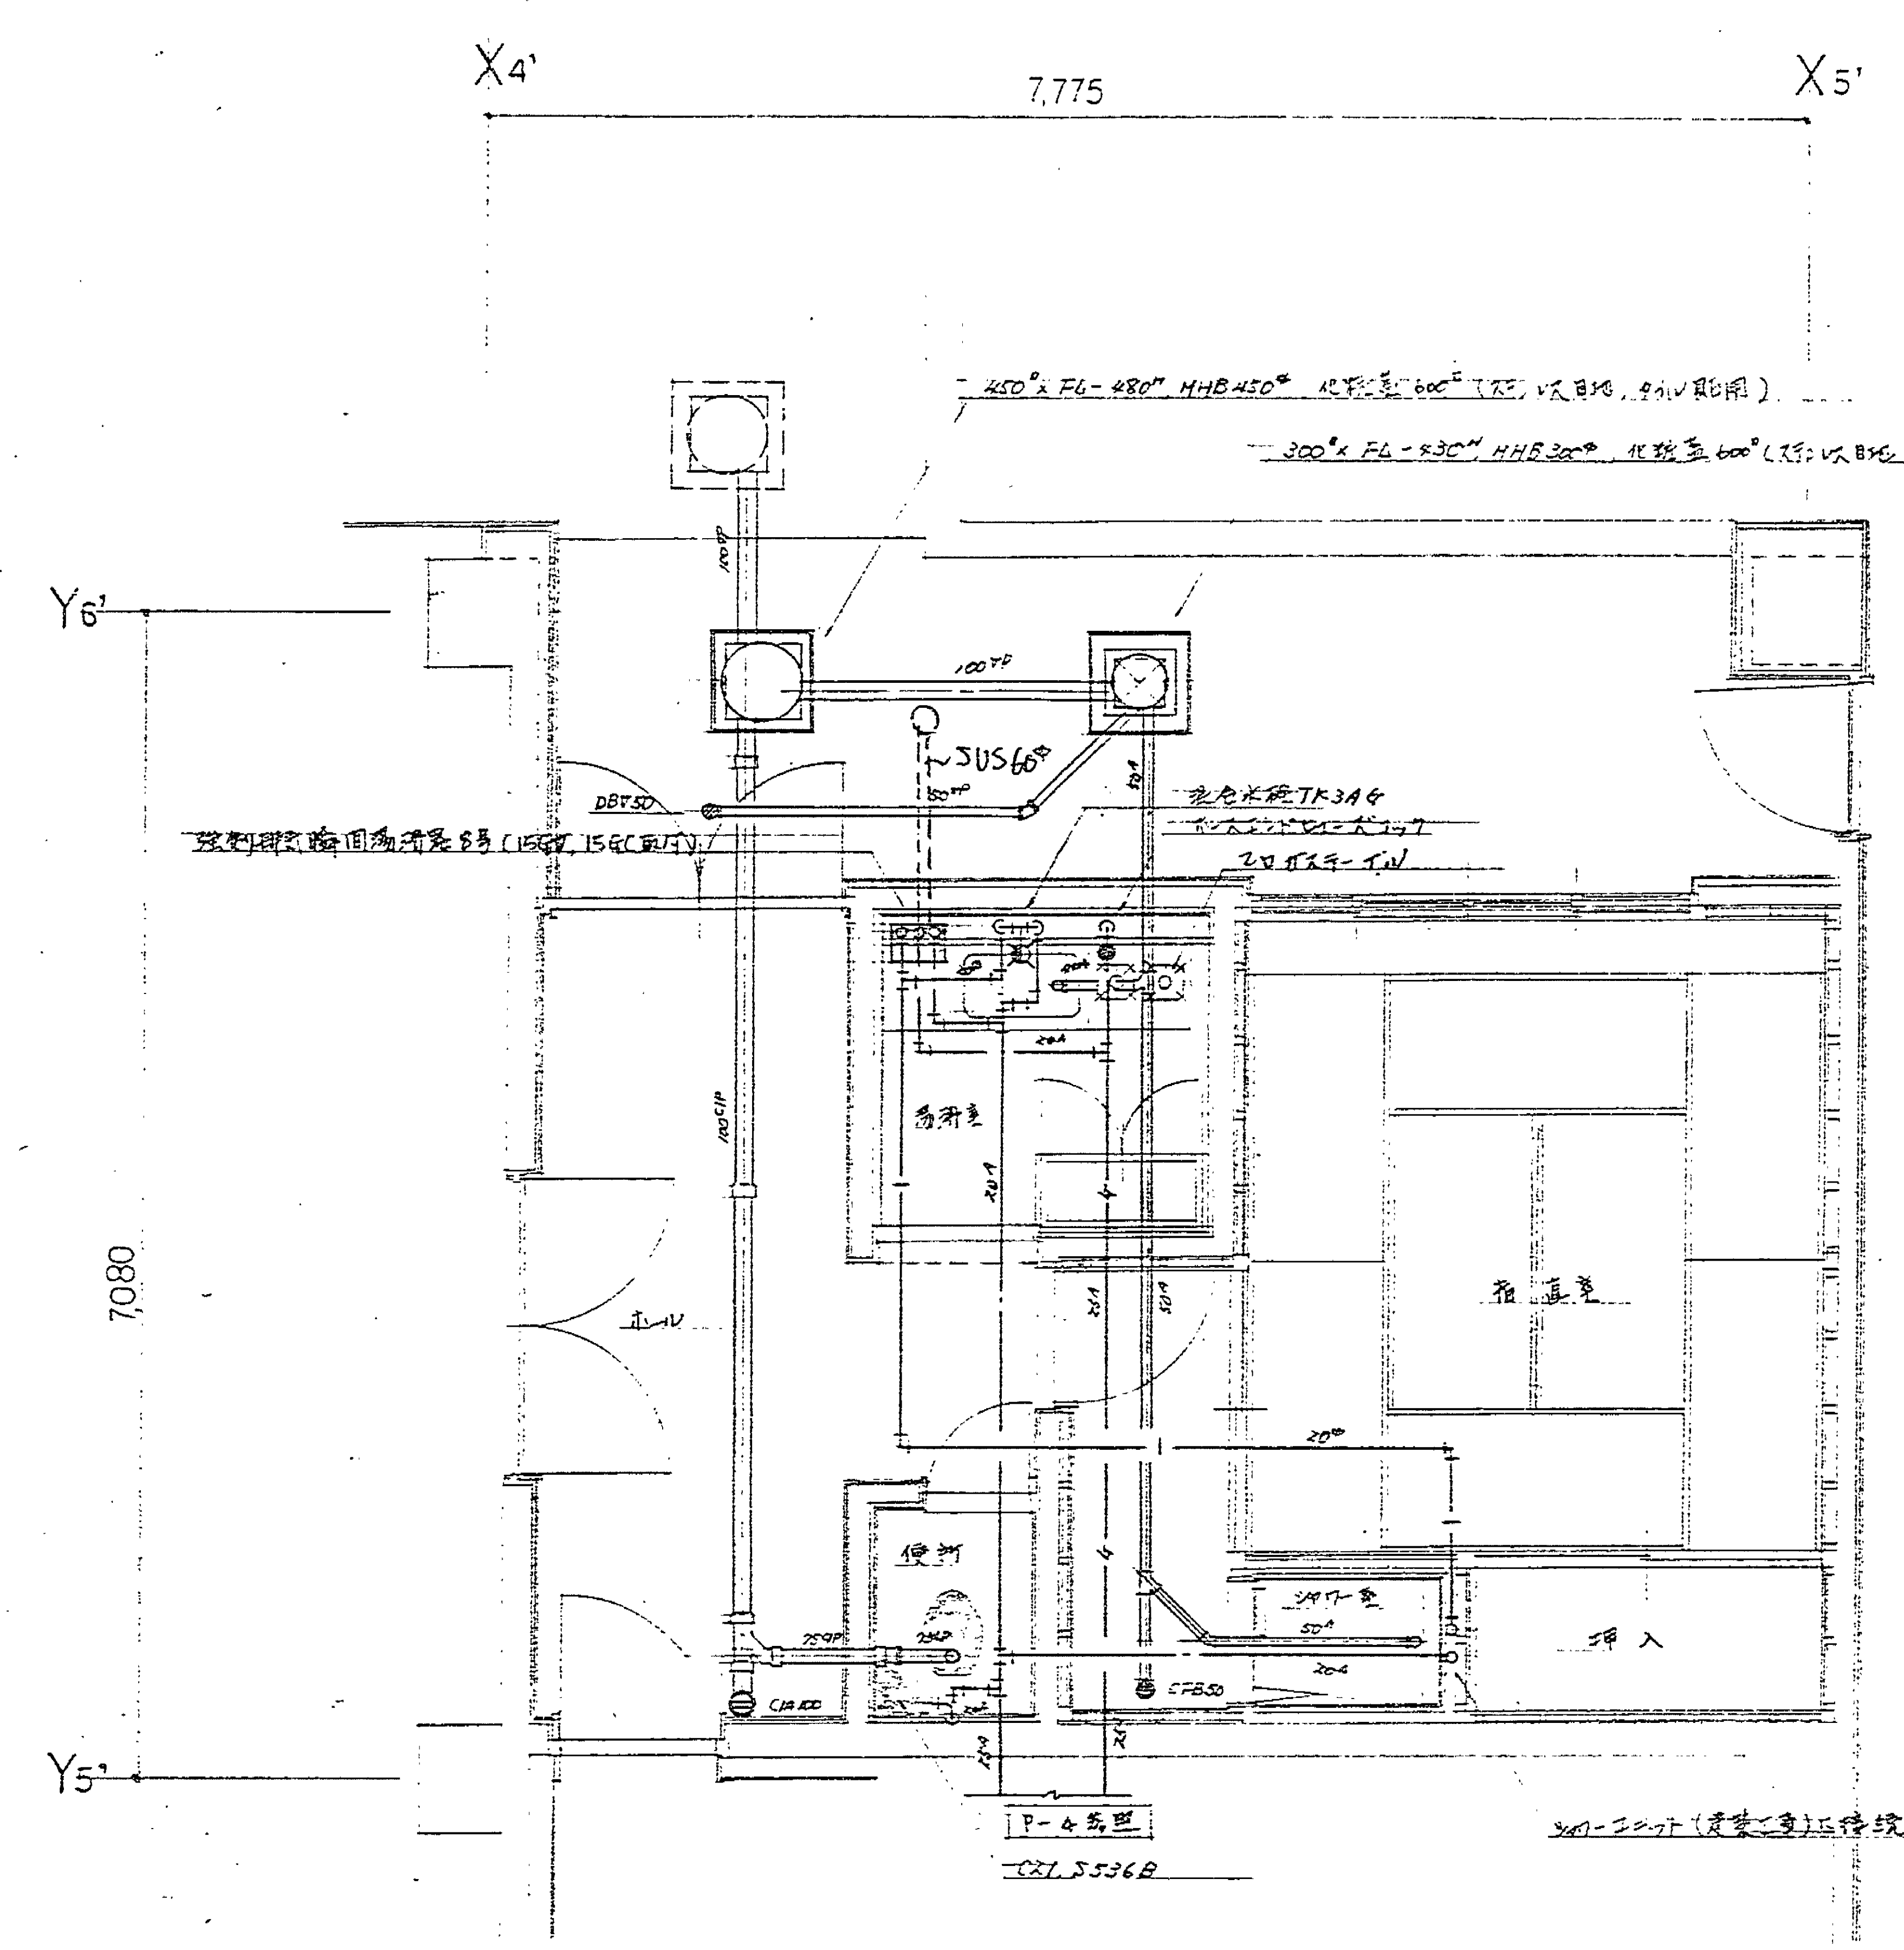

浴室平面詳細図 1:50

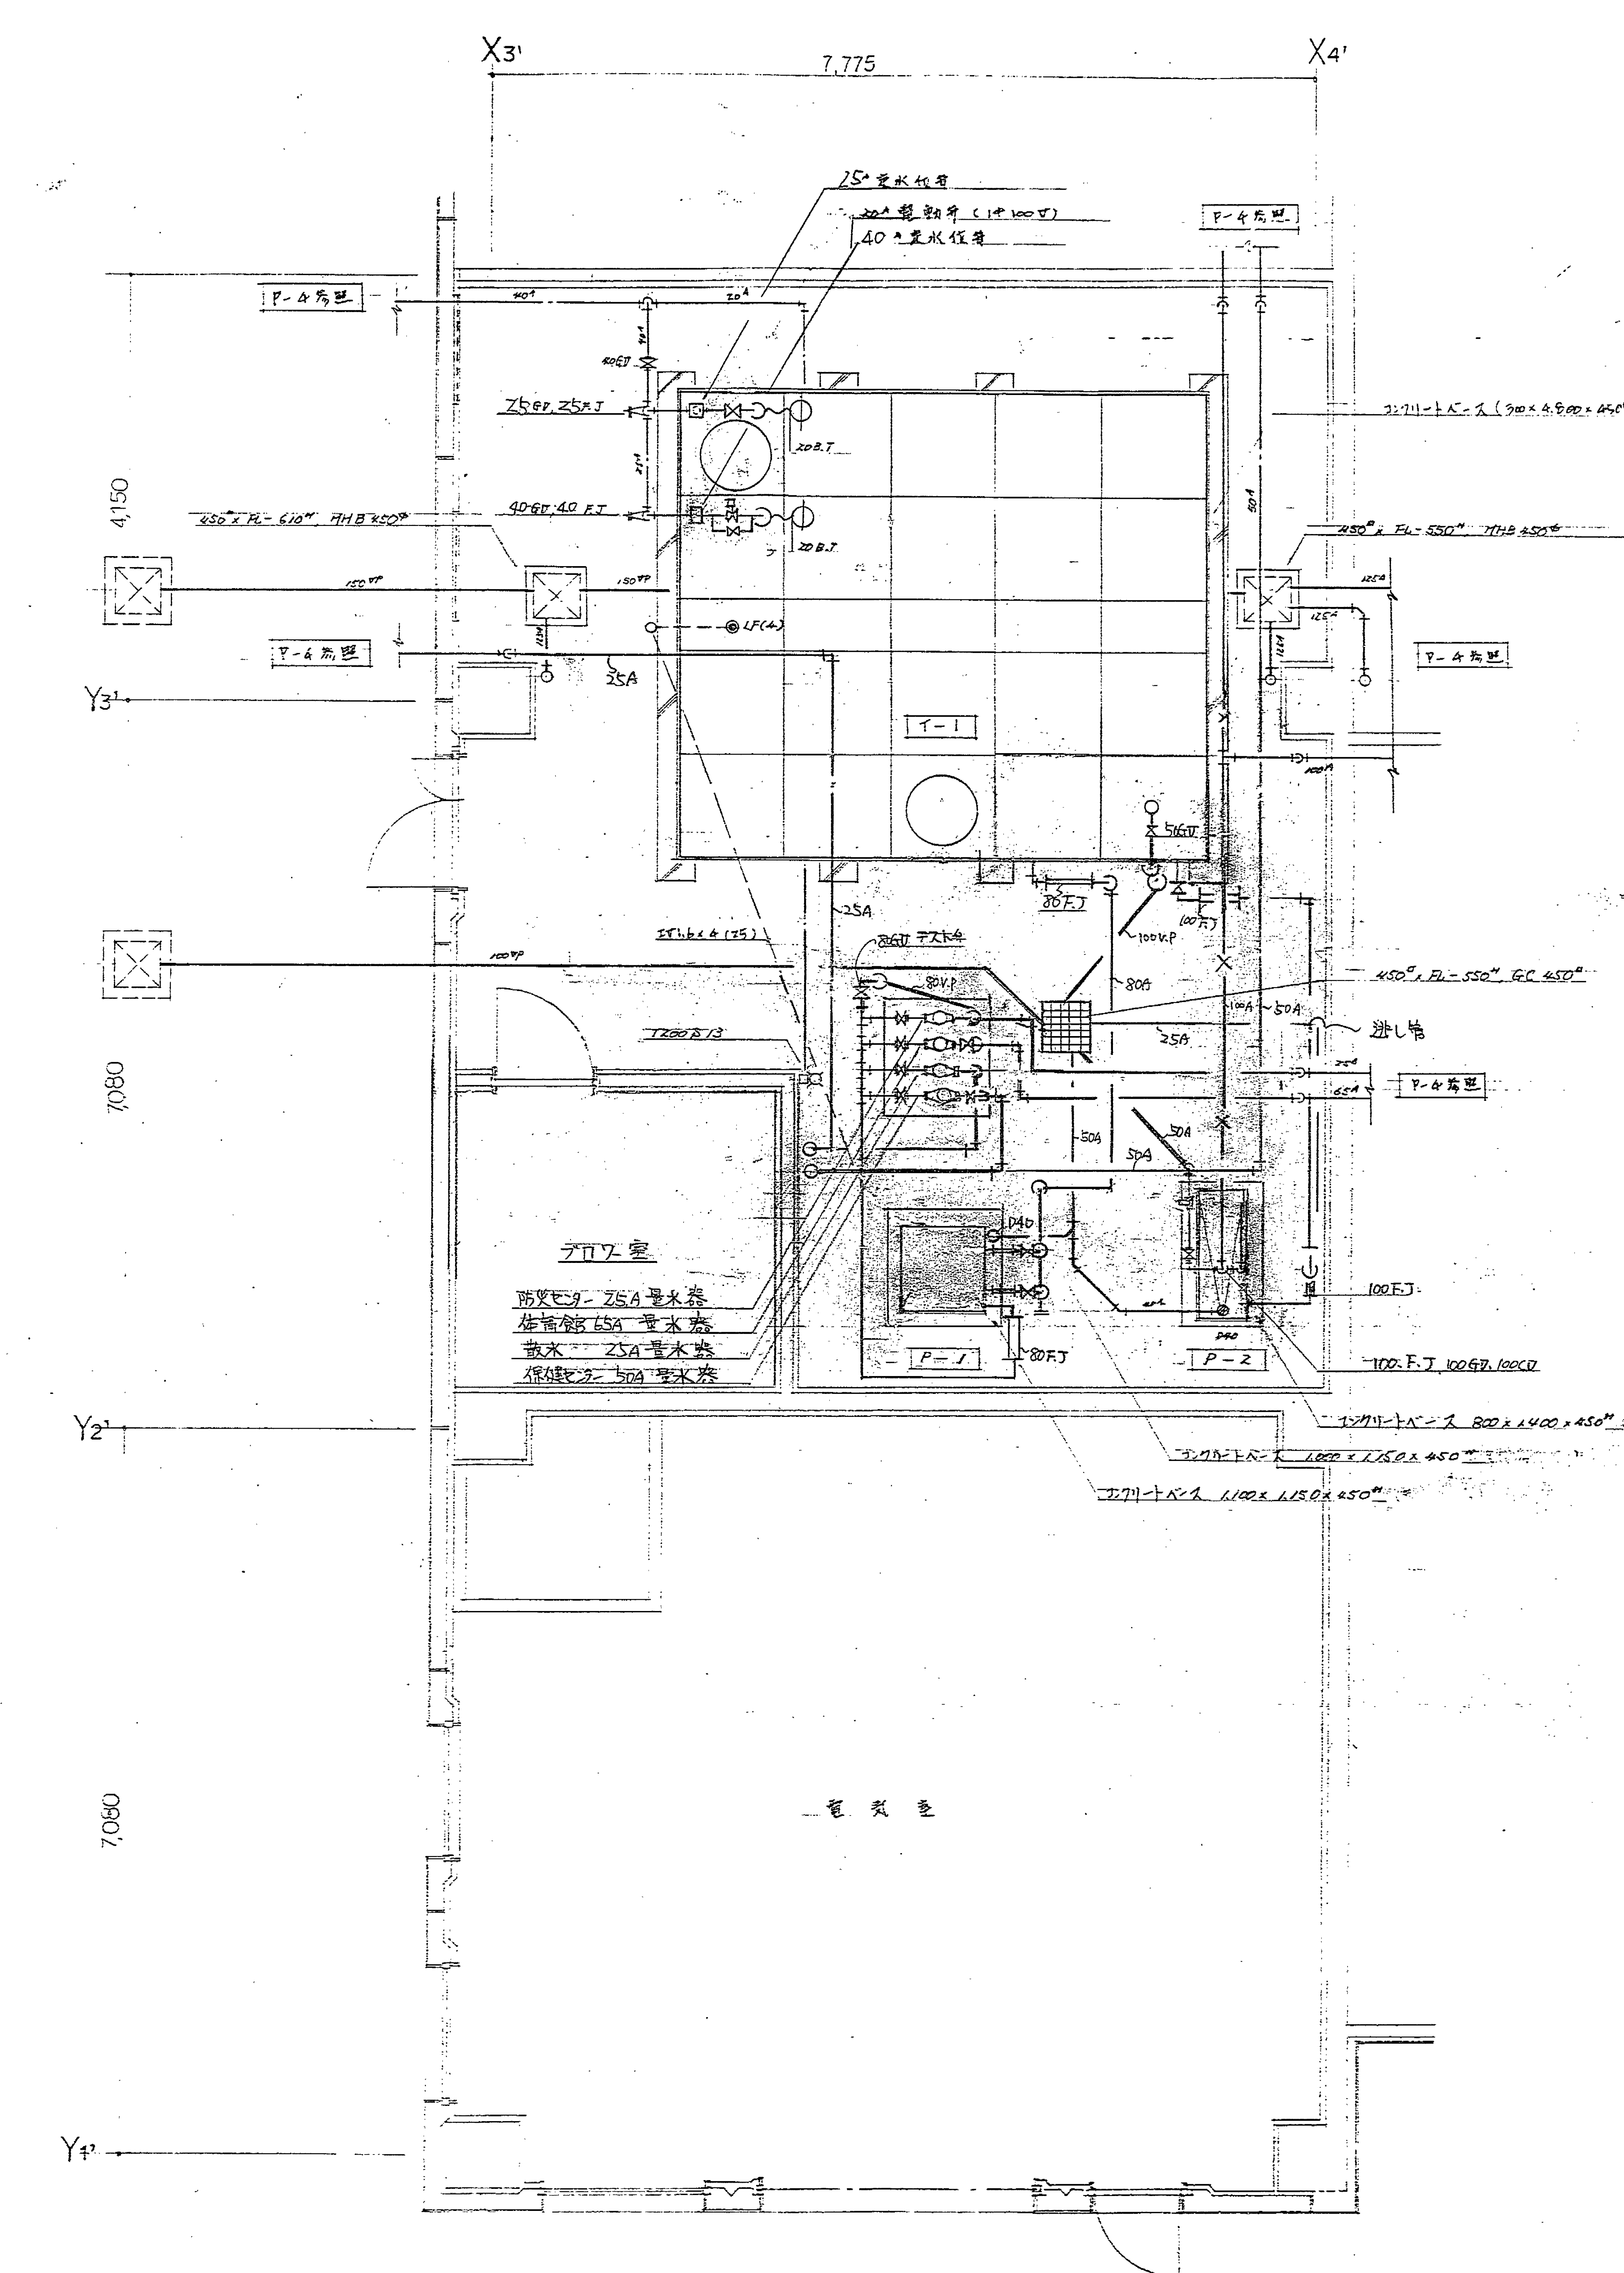


空調工事持証仕様書.


工事場所 静岡市録田574-1, 574-2.

建築概要 主体構造 SRC造, RC造

二、規 模... 之 階 段

建築面積 3,340.89 m²

二、庭坪面積 4,687.78 m²

一般 総則 本工事は、本特記仕様書及び設計図に従い、確實に取行うものとする。施工法、その他全般に同じ。詳細図発行の有様。

設備工事支通任様書: 電気設備工事支通任様書に準じ、又 厚葉屋等法、零 市条例、消防法に基 づく施工等、

言公番に於ける届出、検査は、競賣者の負担にて工事を成と同時に本設備が正常に使用出来る様、清掃を行く。


工 率 区 分


	電 灯	衛 生	整 頓	主 体	餅 理 列 達	衛 考
床 ガ 水		○				
厨 水 上 礎				○		
居 水 礎		○				
厨 上 基 礎				○		
床 基 礎			○			
床 基 マホール		○				
天井間口補強			○			
金 骨 列 理					○	
厨 上 電 気	○					
突 機 口				○		
梁 貫 通 補 強				○		
管 貫 通 補 強				○		
オイルタンク	○					
厨 上 基 礎	○					
吸 気 ガラリ				○		
排 気 ガラリ				○		
レタンガラリ			○			
化粧棚 鏡						
バスユニット				○		
浴 槽						
戸 目 金						
厨 房 基 礎		○		○		
換 気 扇			○			
加工取付枠(次期大)			○			
削 刀 換 作 鏡	○					
厨 上 ニ 次 側 配 線			○			
意 換 機 (換 気 機)		○				
加工スリット(交換機)					○	
換 作 回 路	○					

特記事項 完成検査及び耐用仮設・本設の光熱水費(電気・水)は、請受人の負担とする。

使用機器製造業者は、本市監督員と打合せの上決定する。

例

記号	名称	材料備考
—ス—	尖林配吊	既設鋼骨
—〇—	ドレン管	電鍍銀鋼管 (1/2" - 63x4.2, JGP-W)
☒ —	サリダクト	電鍍銀鉄板
☒ —	レダシダクト	同上
—	取込口	アルミ製指定色タタシ現付仕上
目—	取込口	同上
—*	換気ダクト	スリットダクト
●	リモコン受信機	


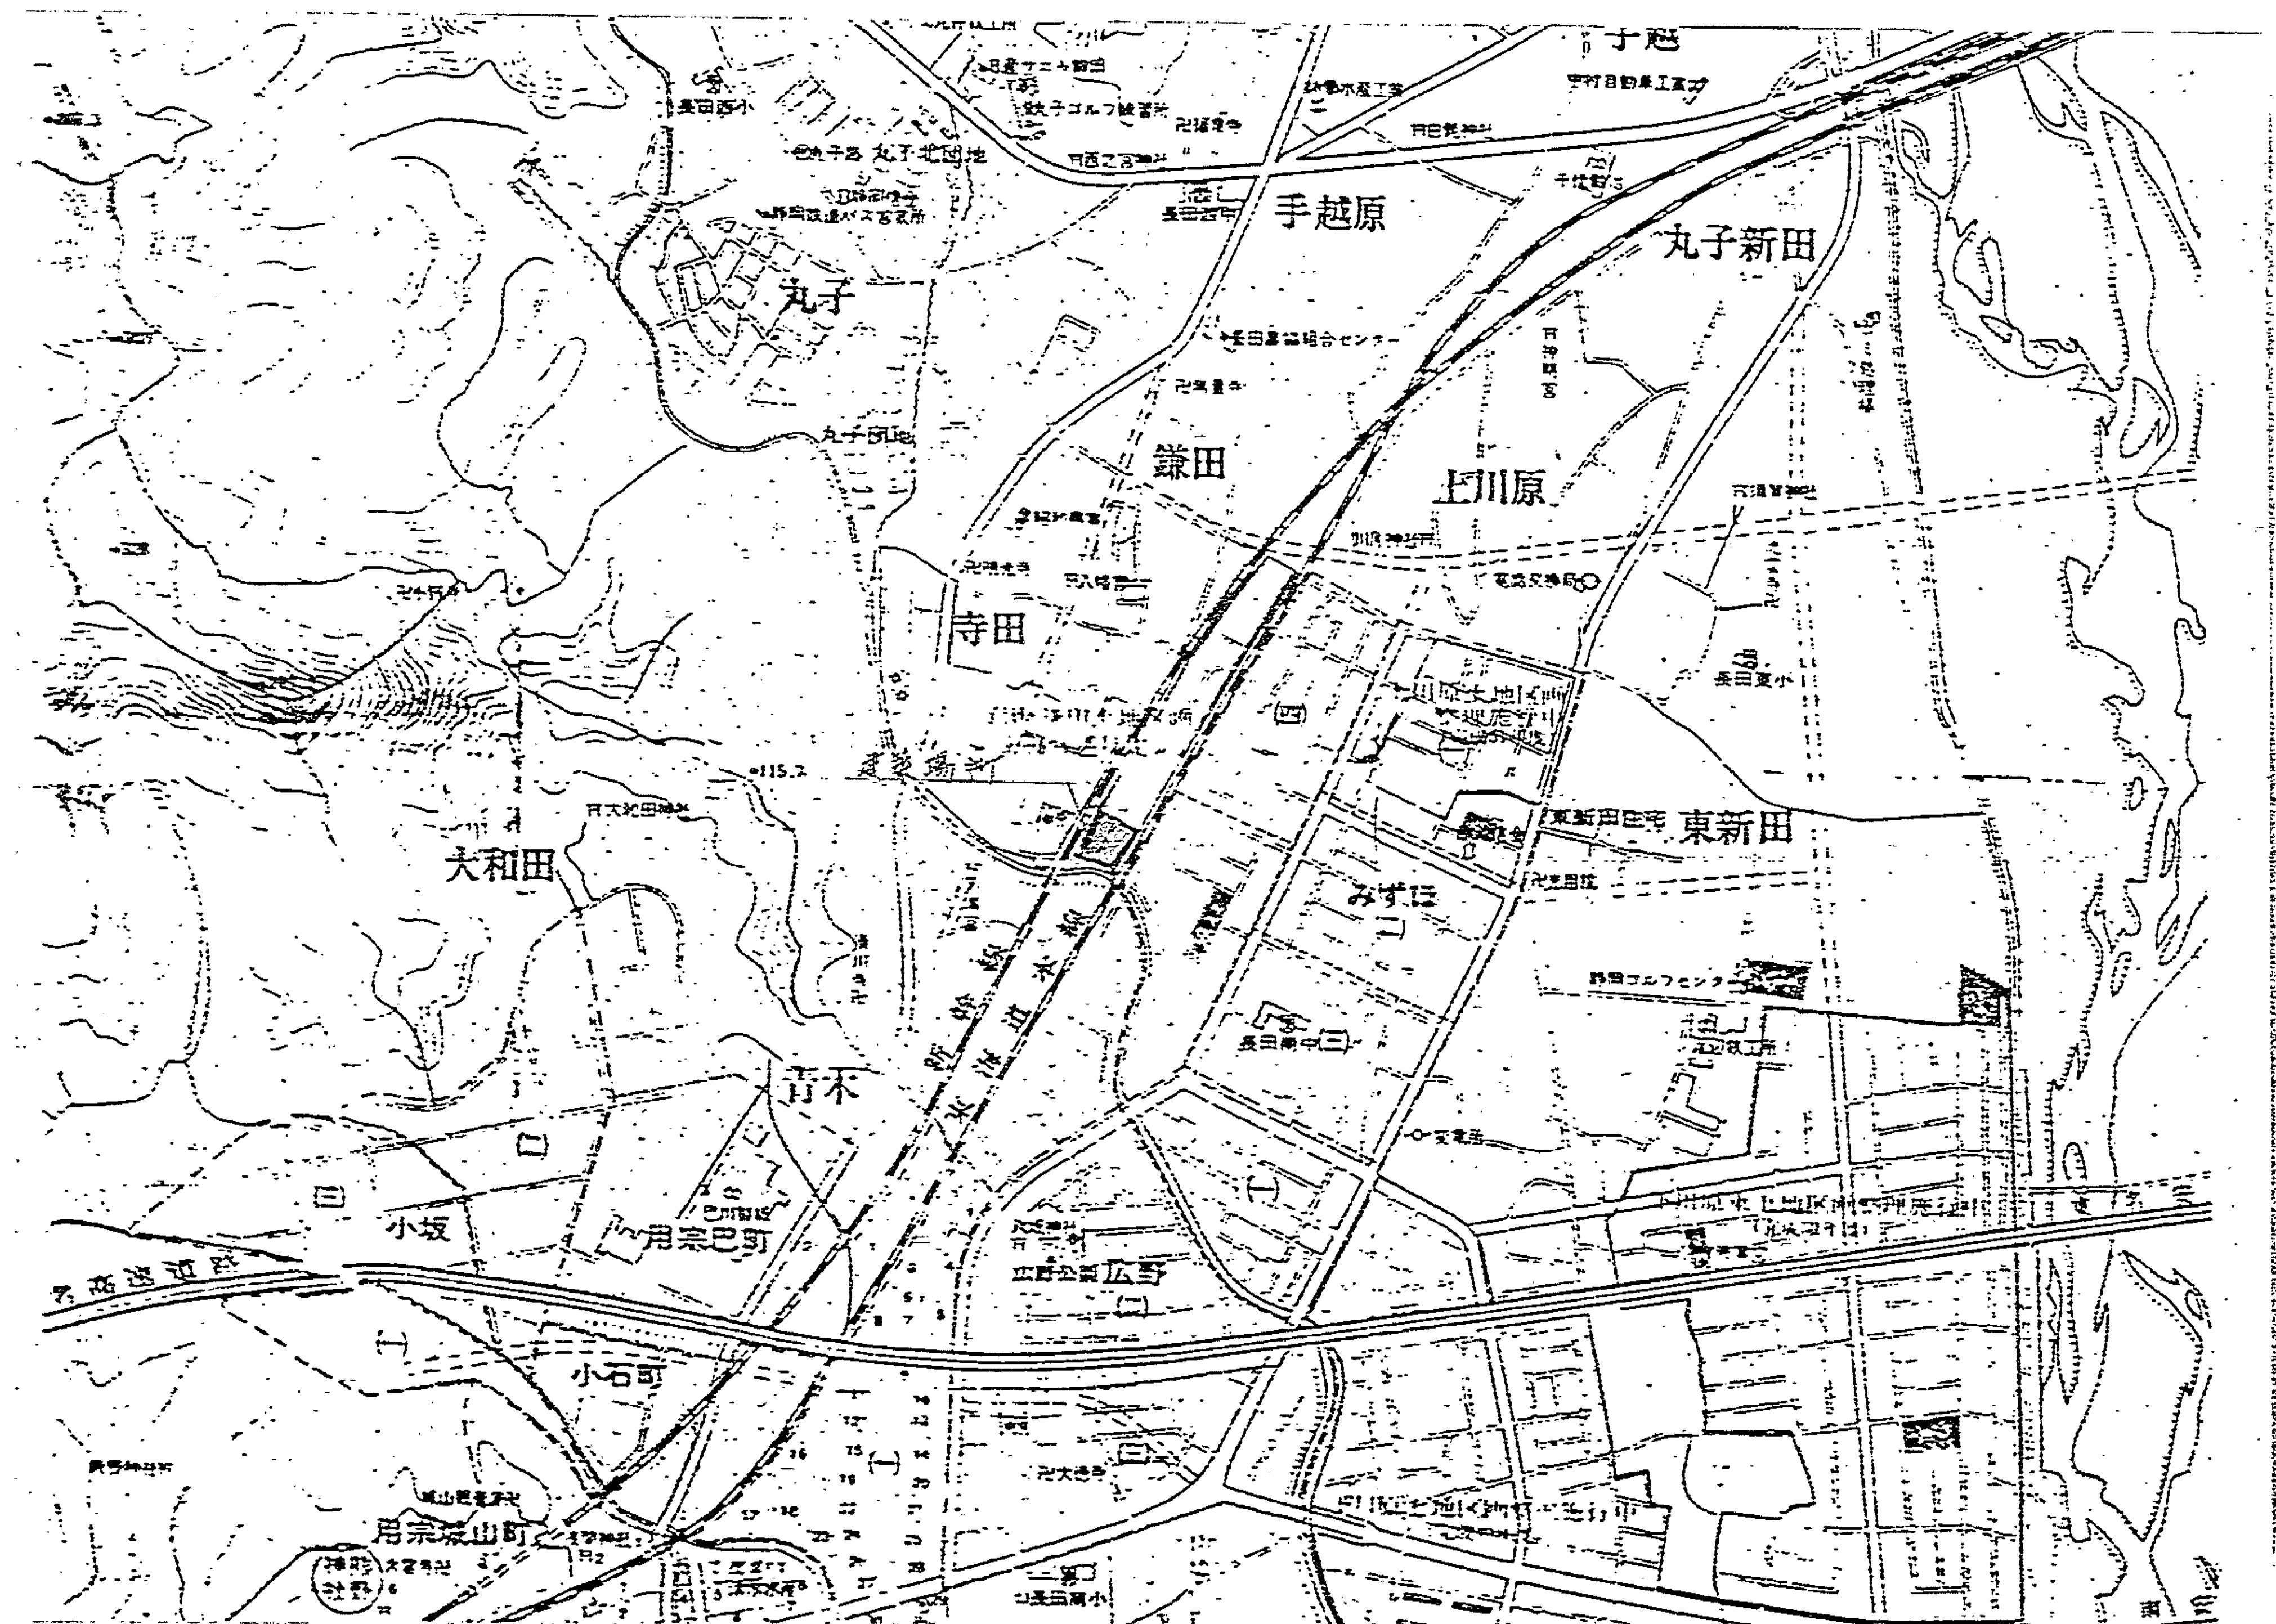


圖內系

マイクロ番号	作品番号	工 事 名	図 面 名	縮 尺	設計共同企業体 静岡設計同人 静岡市浜馬町10-14(〒420 TEL.0542-52-6887)	担 当	設計・訂正年月日	
マイクロ 57年		(仮称) 長田地域体育館	新調工事特記仕様書		駿智建築設計事務所 一級建築士登録 第45165号 新智勝利		59.6.8	
108-5060		(仮称) 長田保健センター 空調工事	凡 例		㈱佐賀設計事務所 一級建築士登録 第24948号 佐賀寛之		.	
		(仮称) 長田コミュニティ防災センター	基本図		㈱ナカノ工房 一級建築士登録 第65555号 近藤一彰		.	

商	号
---	---


番号	作品番号	静岡設計同人	工事名	図面名	縮尺	設計共同企業体 静岡設計同人 静岡市伝馬町10-14番20 TEL.0542-52-6887	担当	設計・訂正年月日
08-5061		(仮称) 長田地域体育館 (仮称) 長田保健センター (仮称) 長田コミュニティ防災センター	救急リスト 空調工事			駿智建築設計事務所 一級建築士登録 第45165号 新野 勝利 (株) 佐賀設計事務所 一級建築士登録 第24948号 佐賀 真之 (株) ナカノ工房 一級建築士登録 第59555号 近藤 一郎		静岡市建築部 AC

 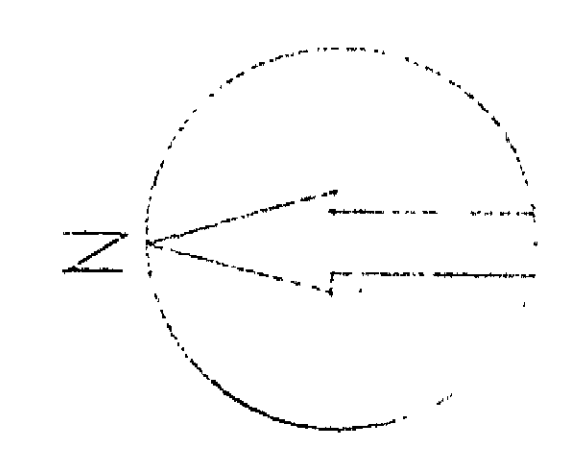

マイクログラフ	作品番号	静岡設計同人	工事名	図面名	縮尺	設計共同企業体 静岡設計同人 静岡市佐馬町10-14 420 TEL.0542-52-6887	担当	設計・訂正年月日	静岡市建設局	AC-3
108-5062			(仮称) 長田地域体育館	1階平面図	1/200	静岡建築設計事務所 一級建築士登録 第45165号 静岡勝利		59.3.25		
			(仮称) 長田保健センター	空調工事		南佐賀設計事務所 一級建築士登録 第24948号 佐賀慶之				
			(仮称) 長田コミュニティ防災センター			株式会社ナカノ工房 一級建築士登録 第69555号 近藤一郎				

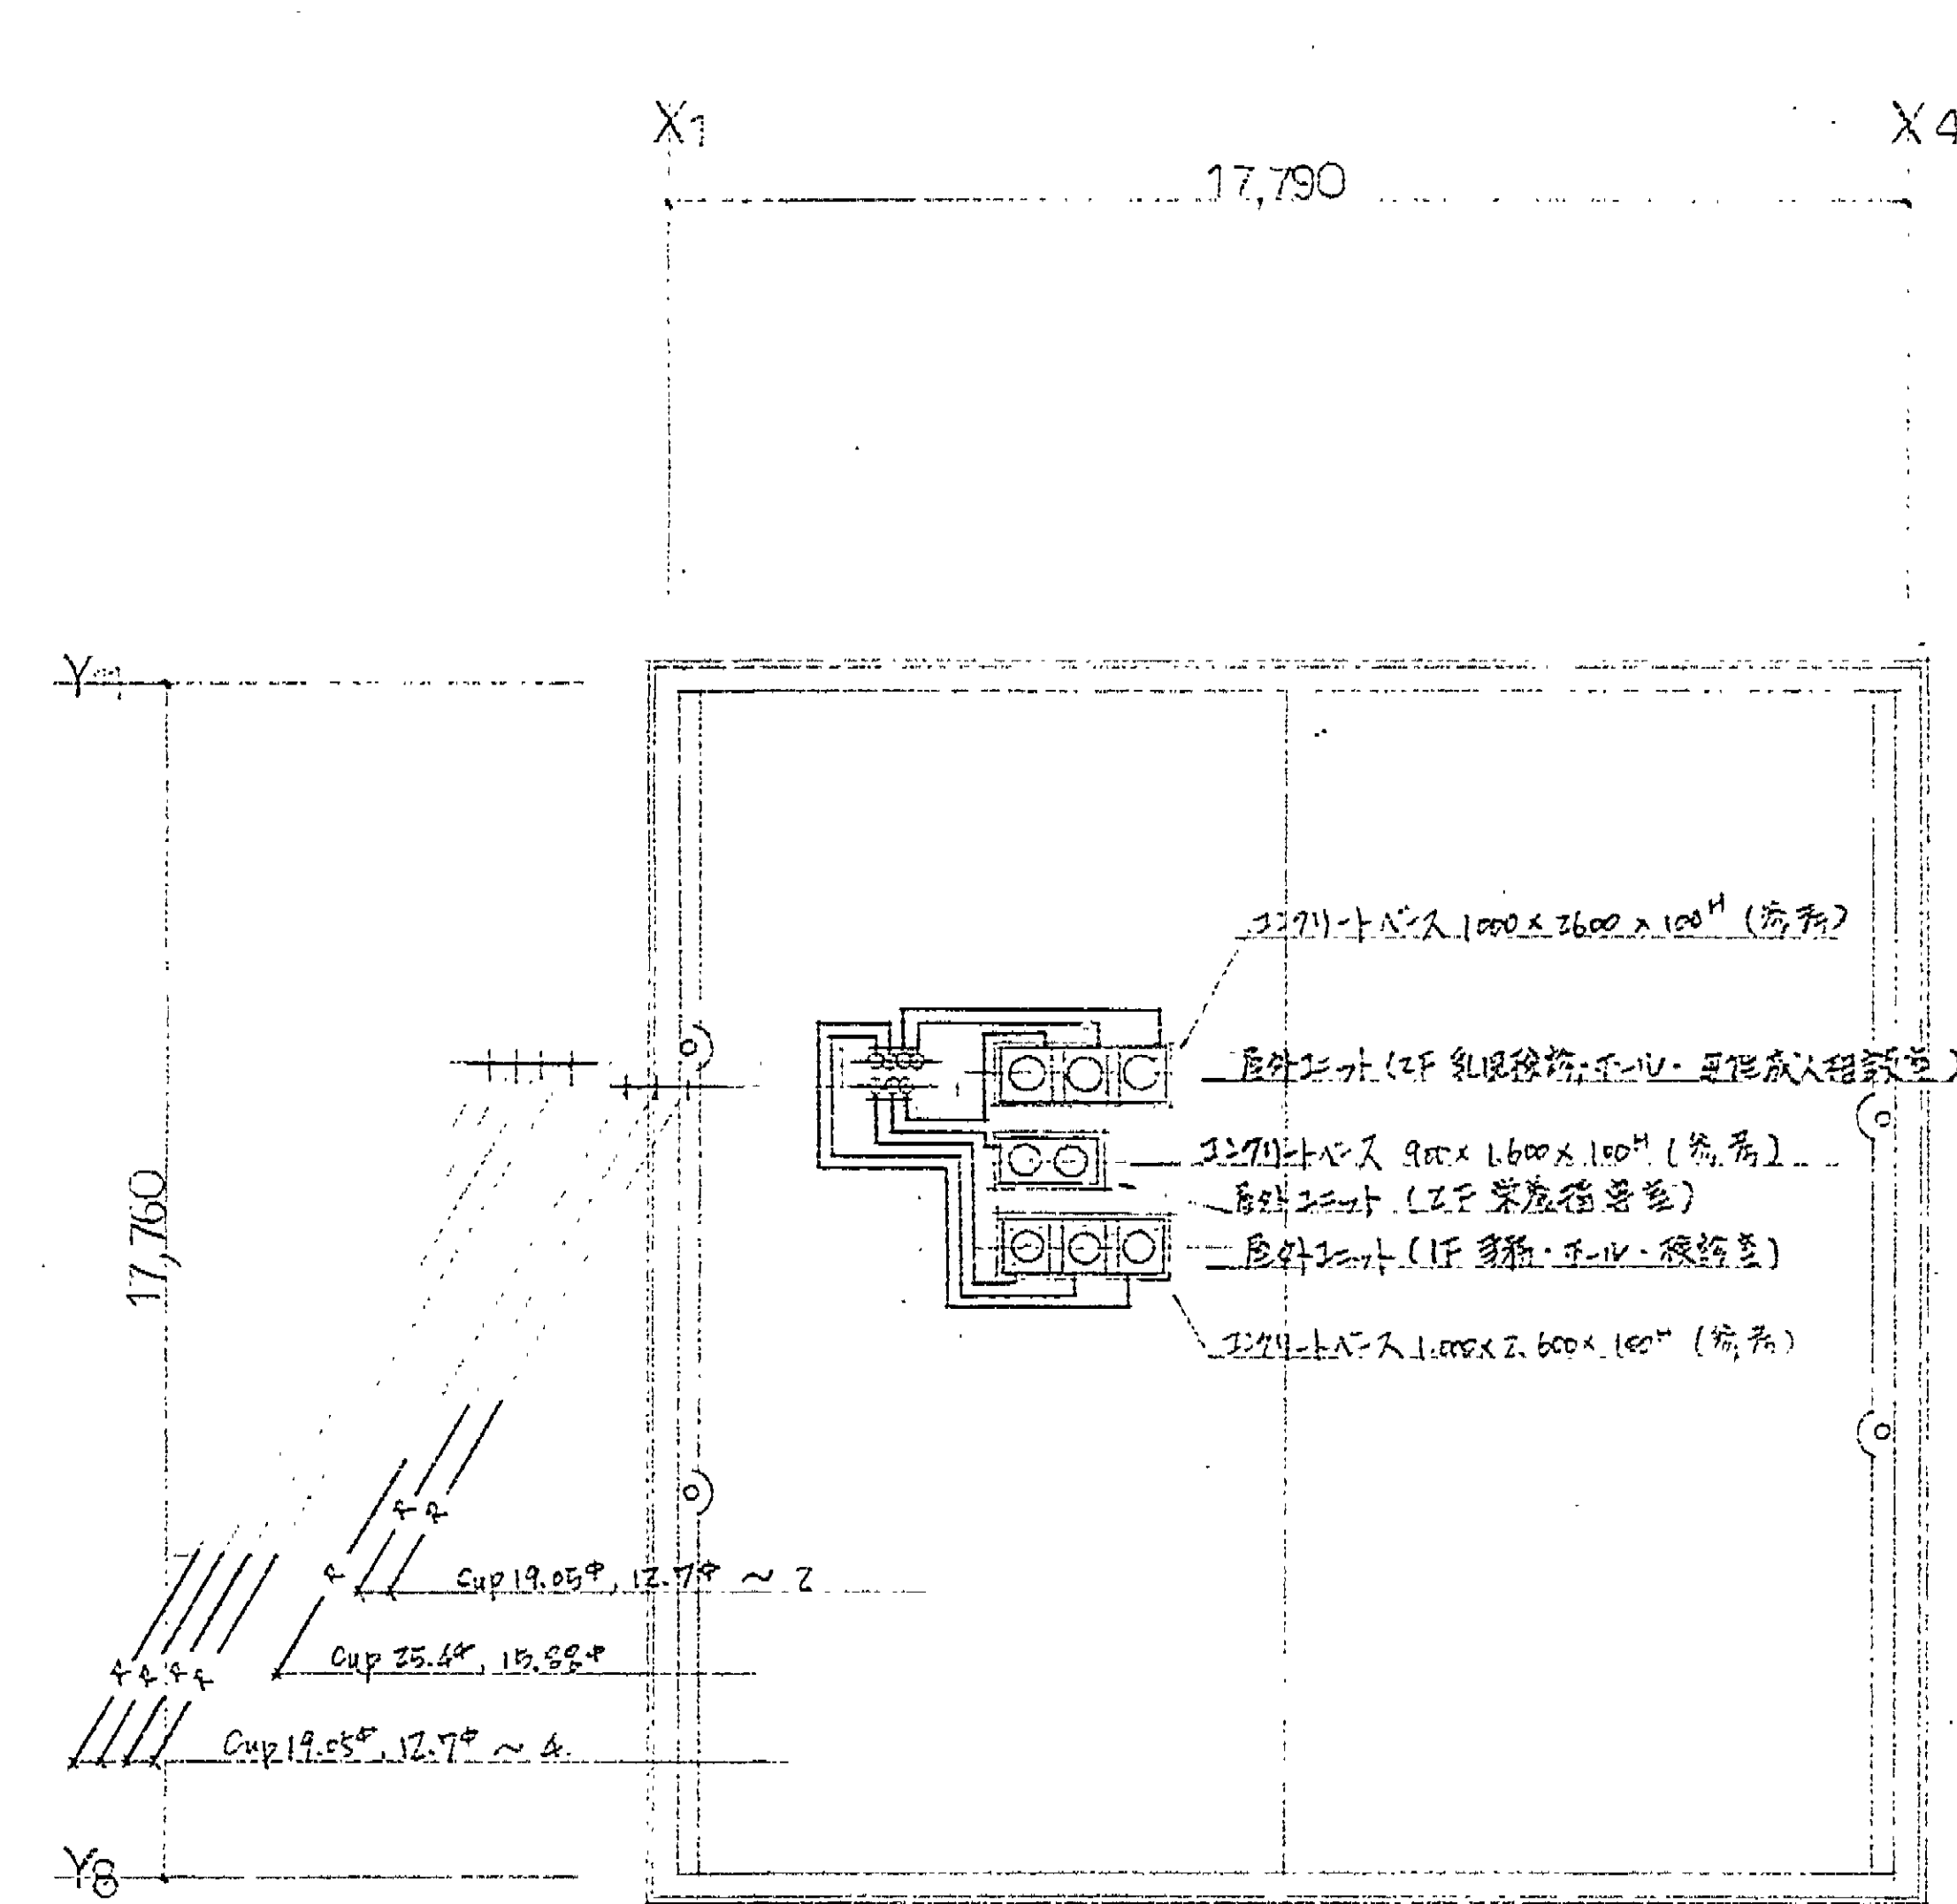

保健センター系統図 5/1:200


吸出口



品名	規格	数量	単位	備	計

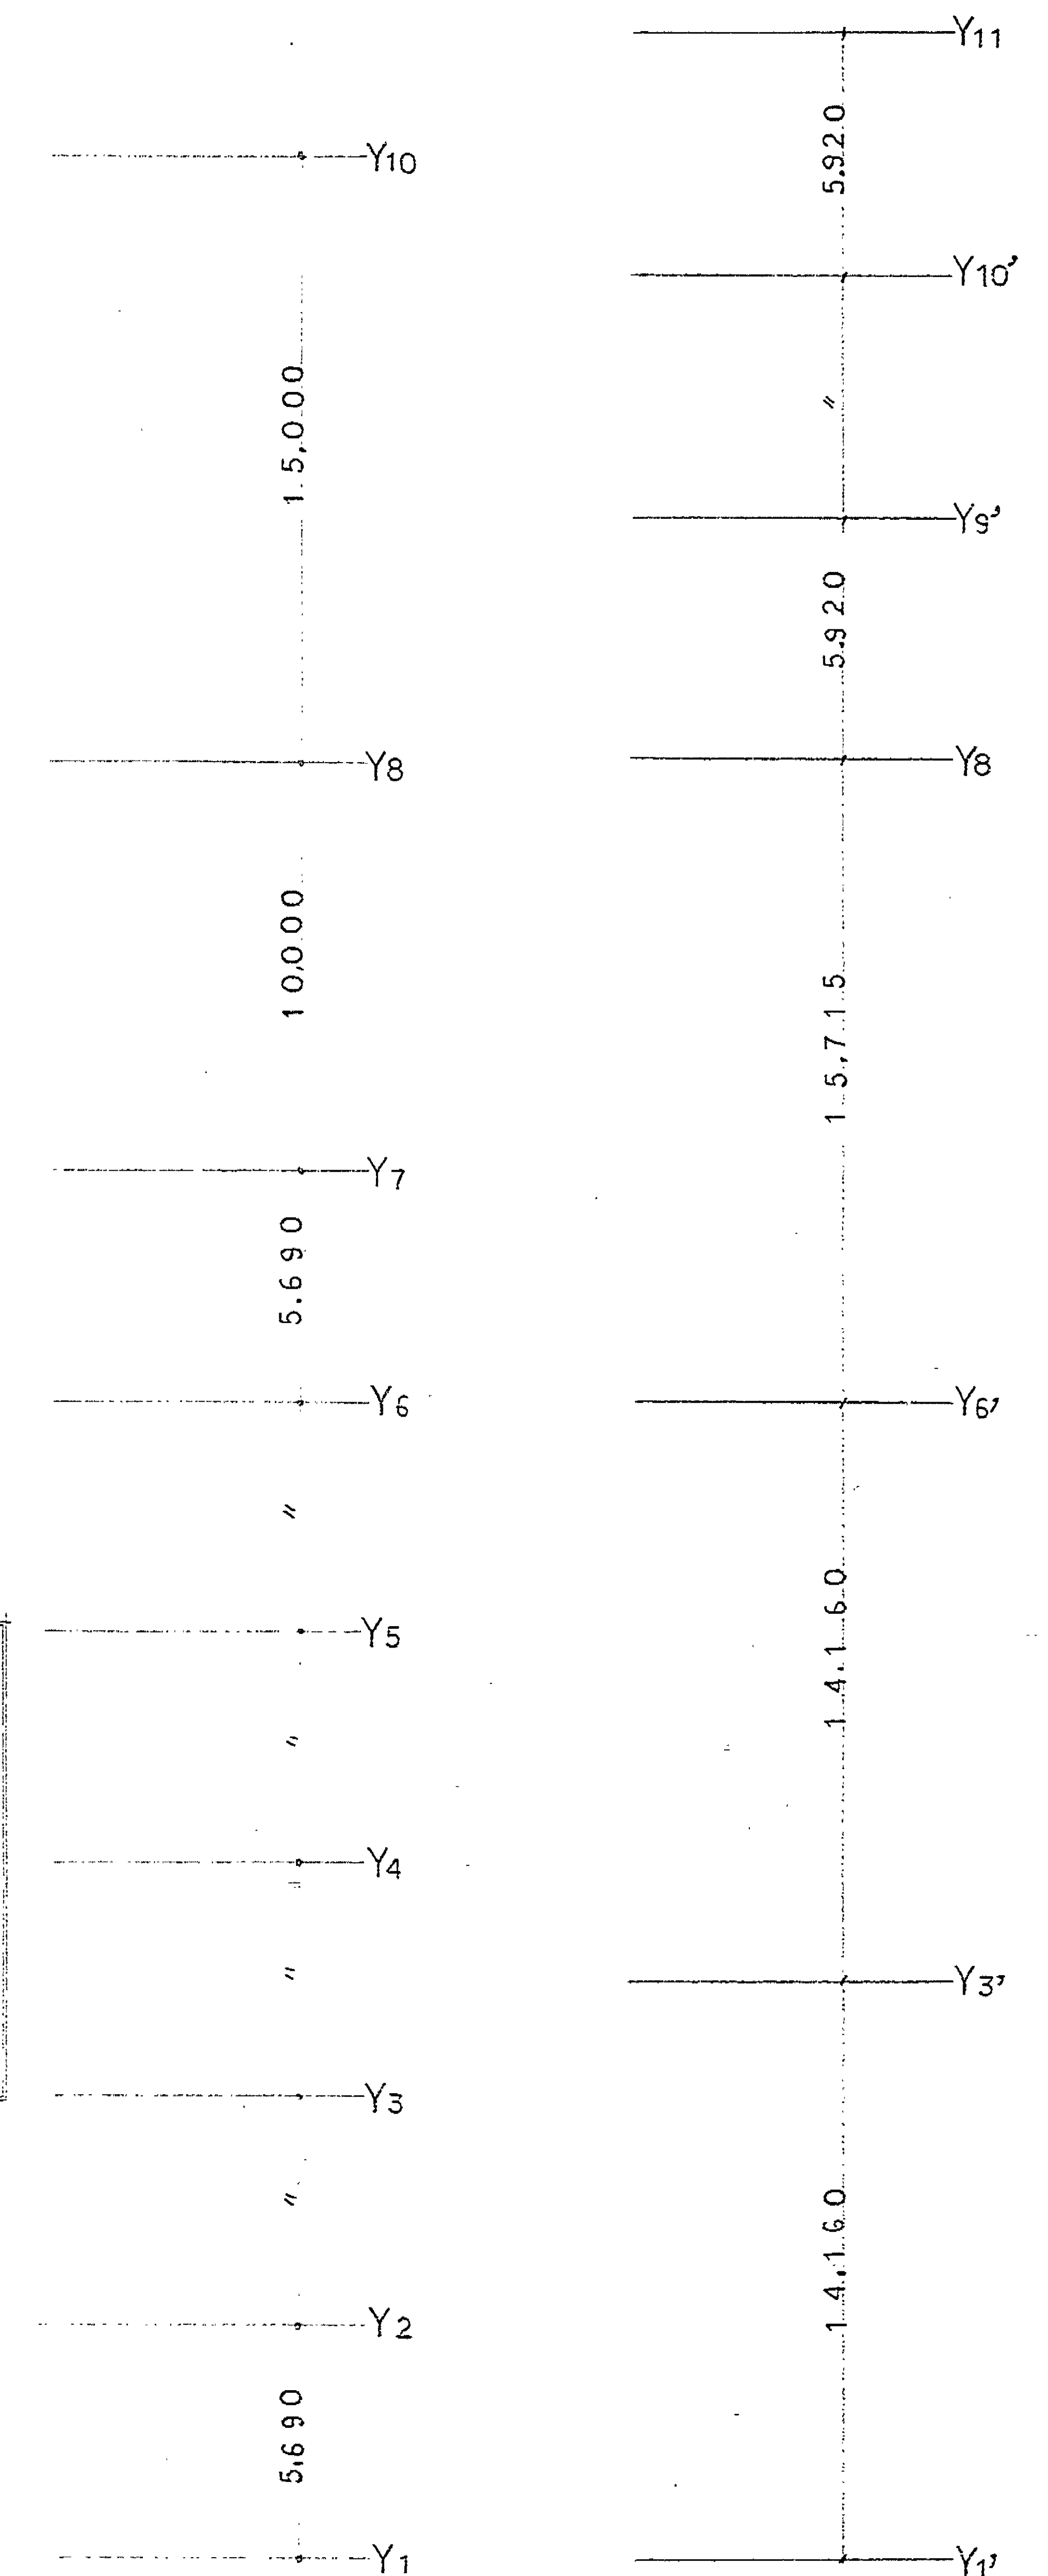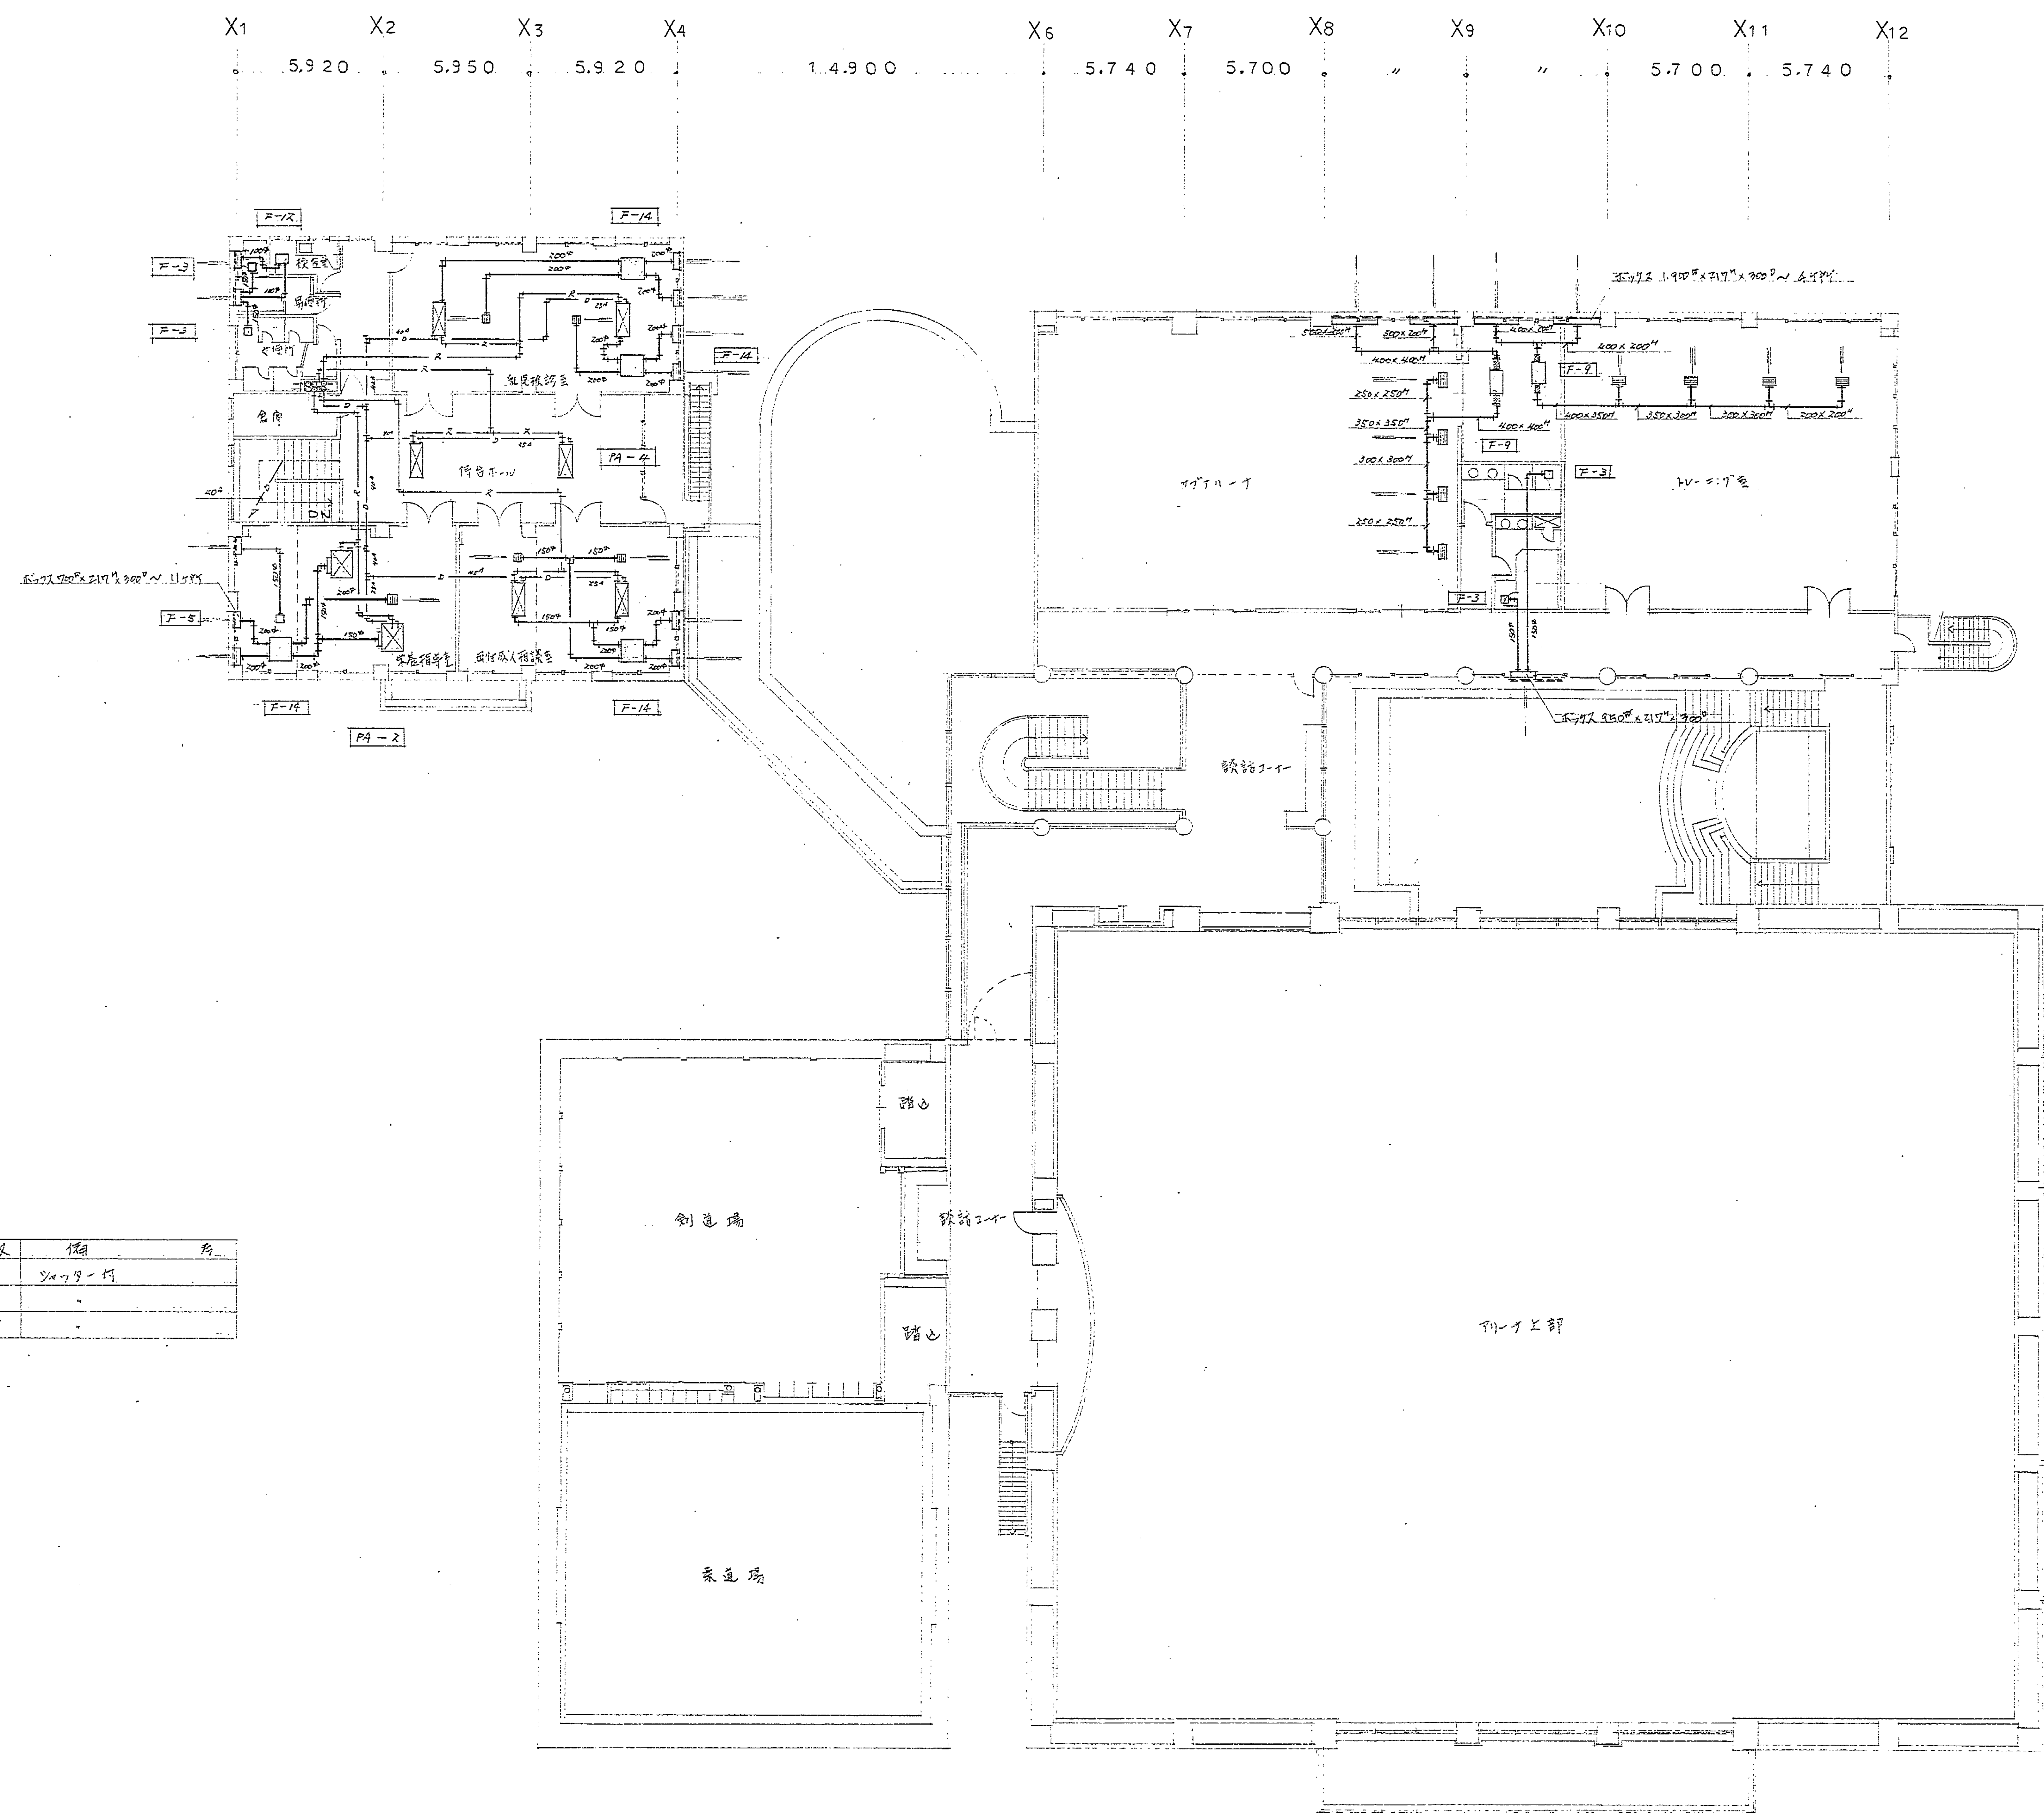

吸出口


品名	規格	数量	単位	備	計

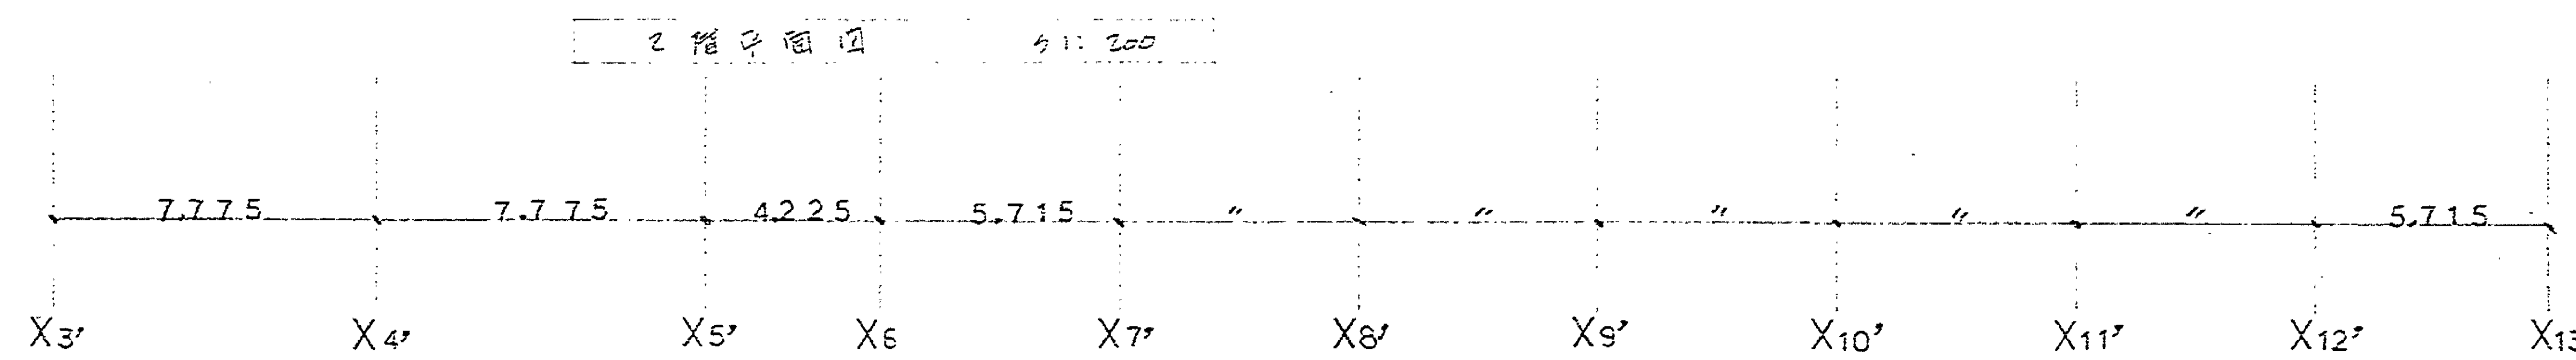

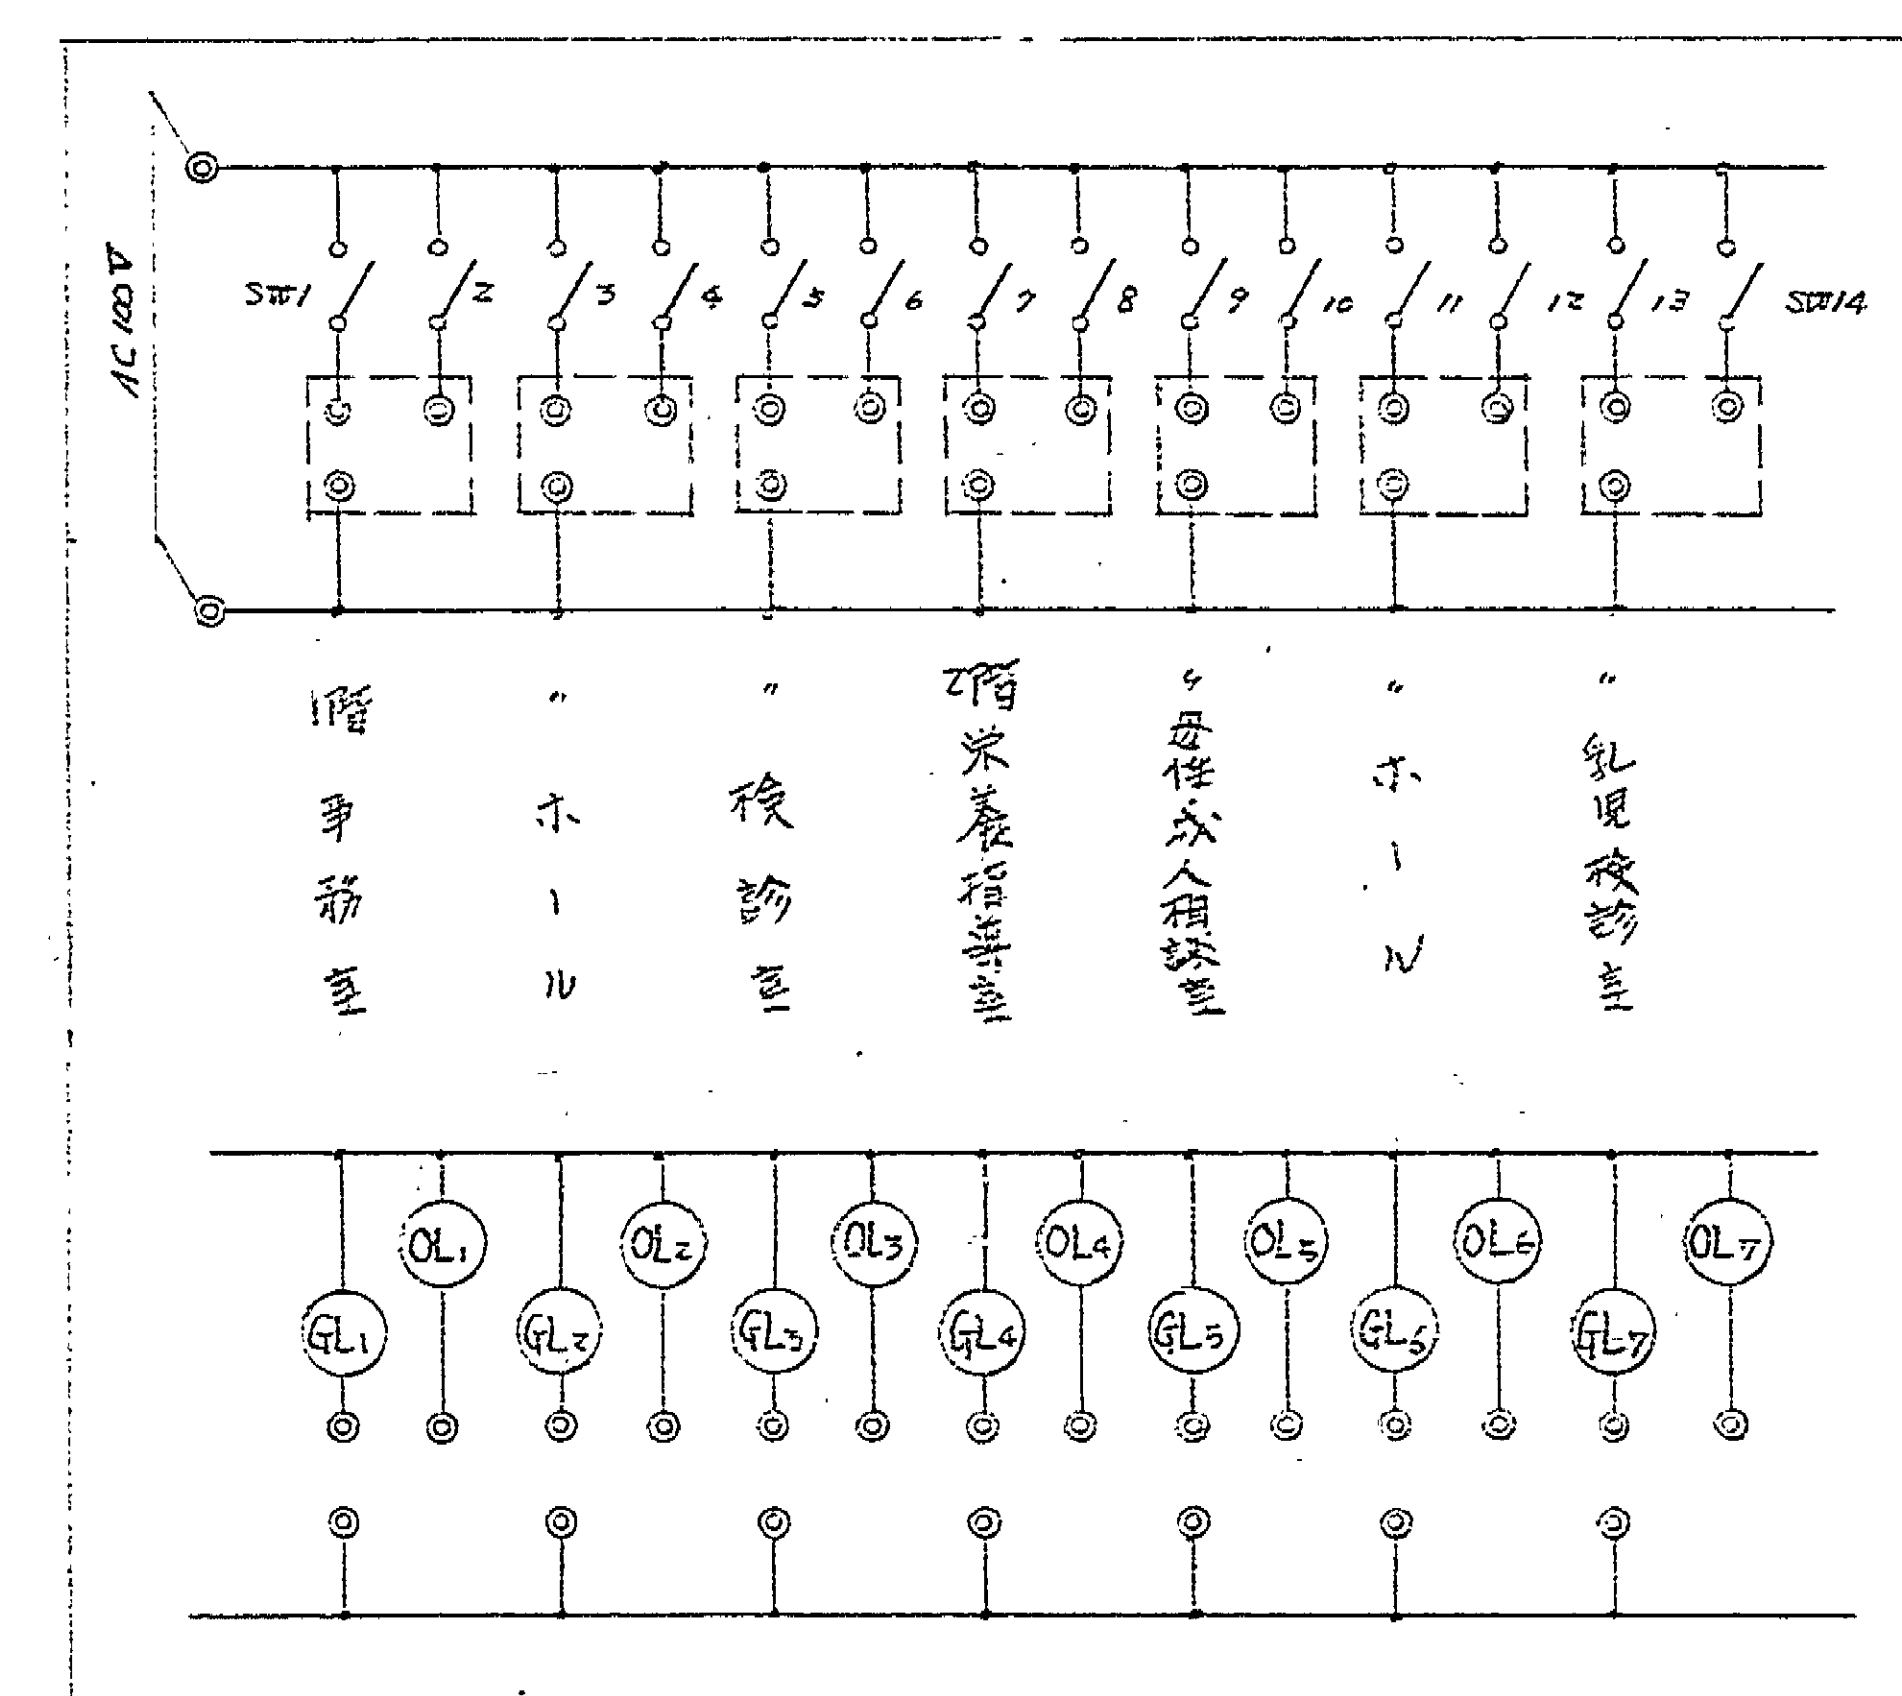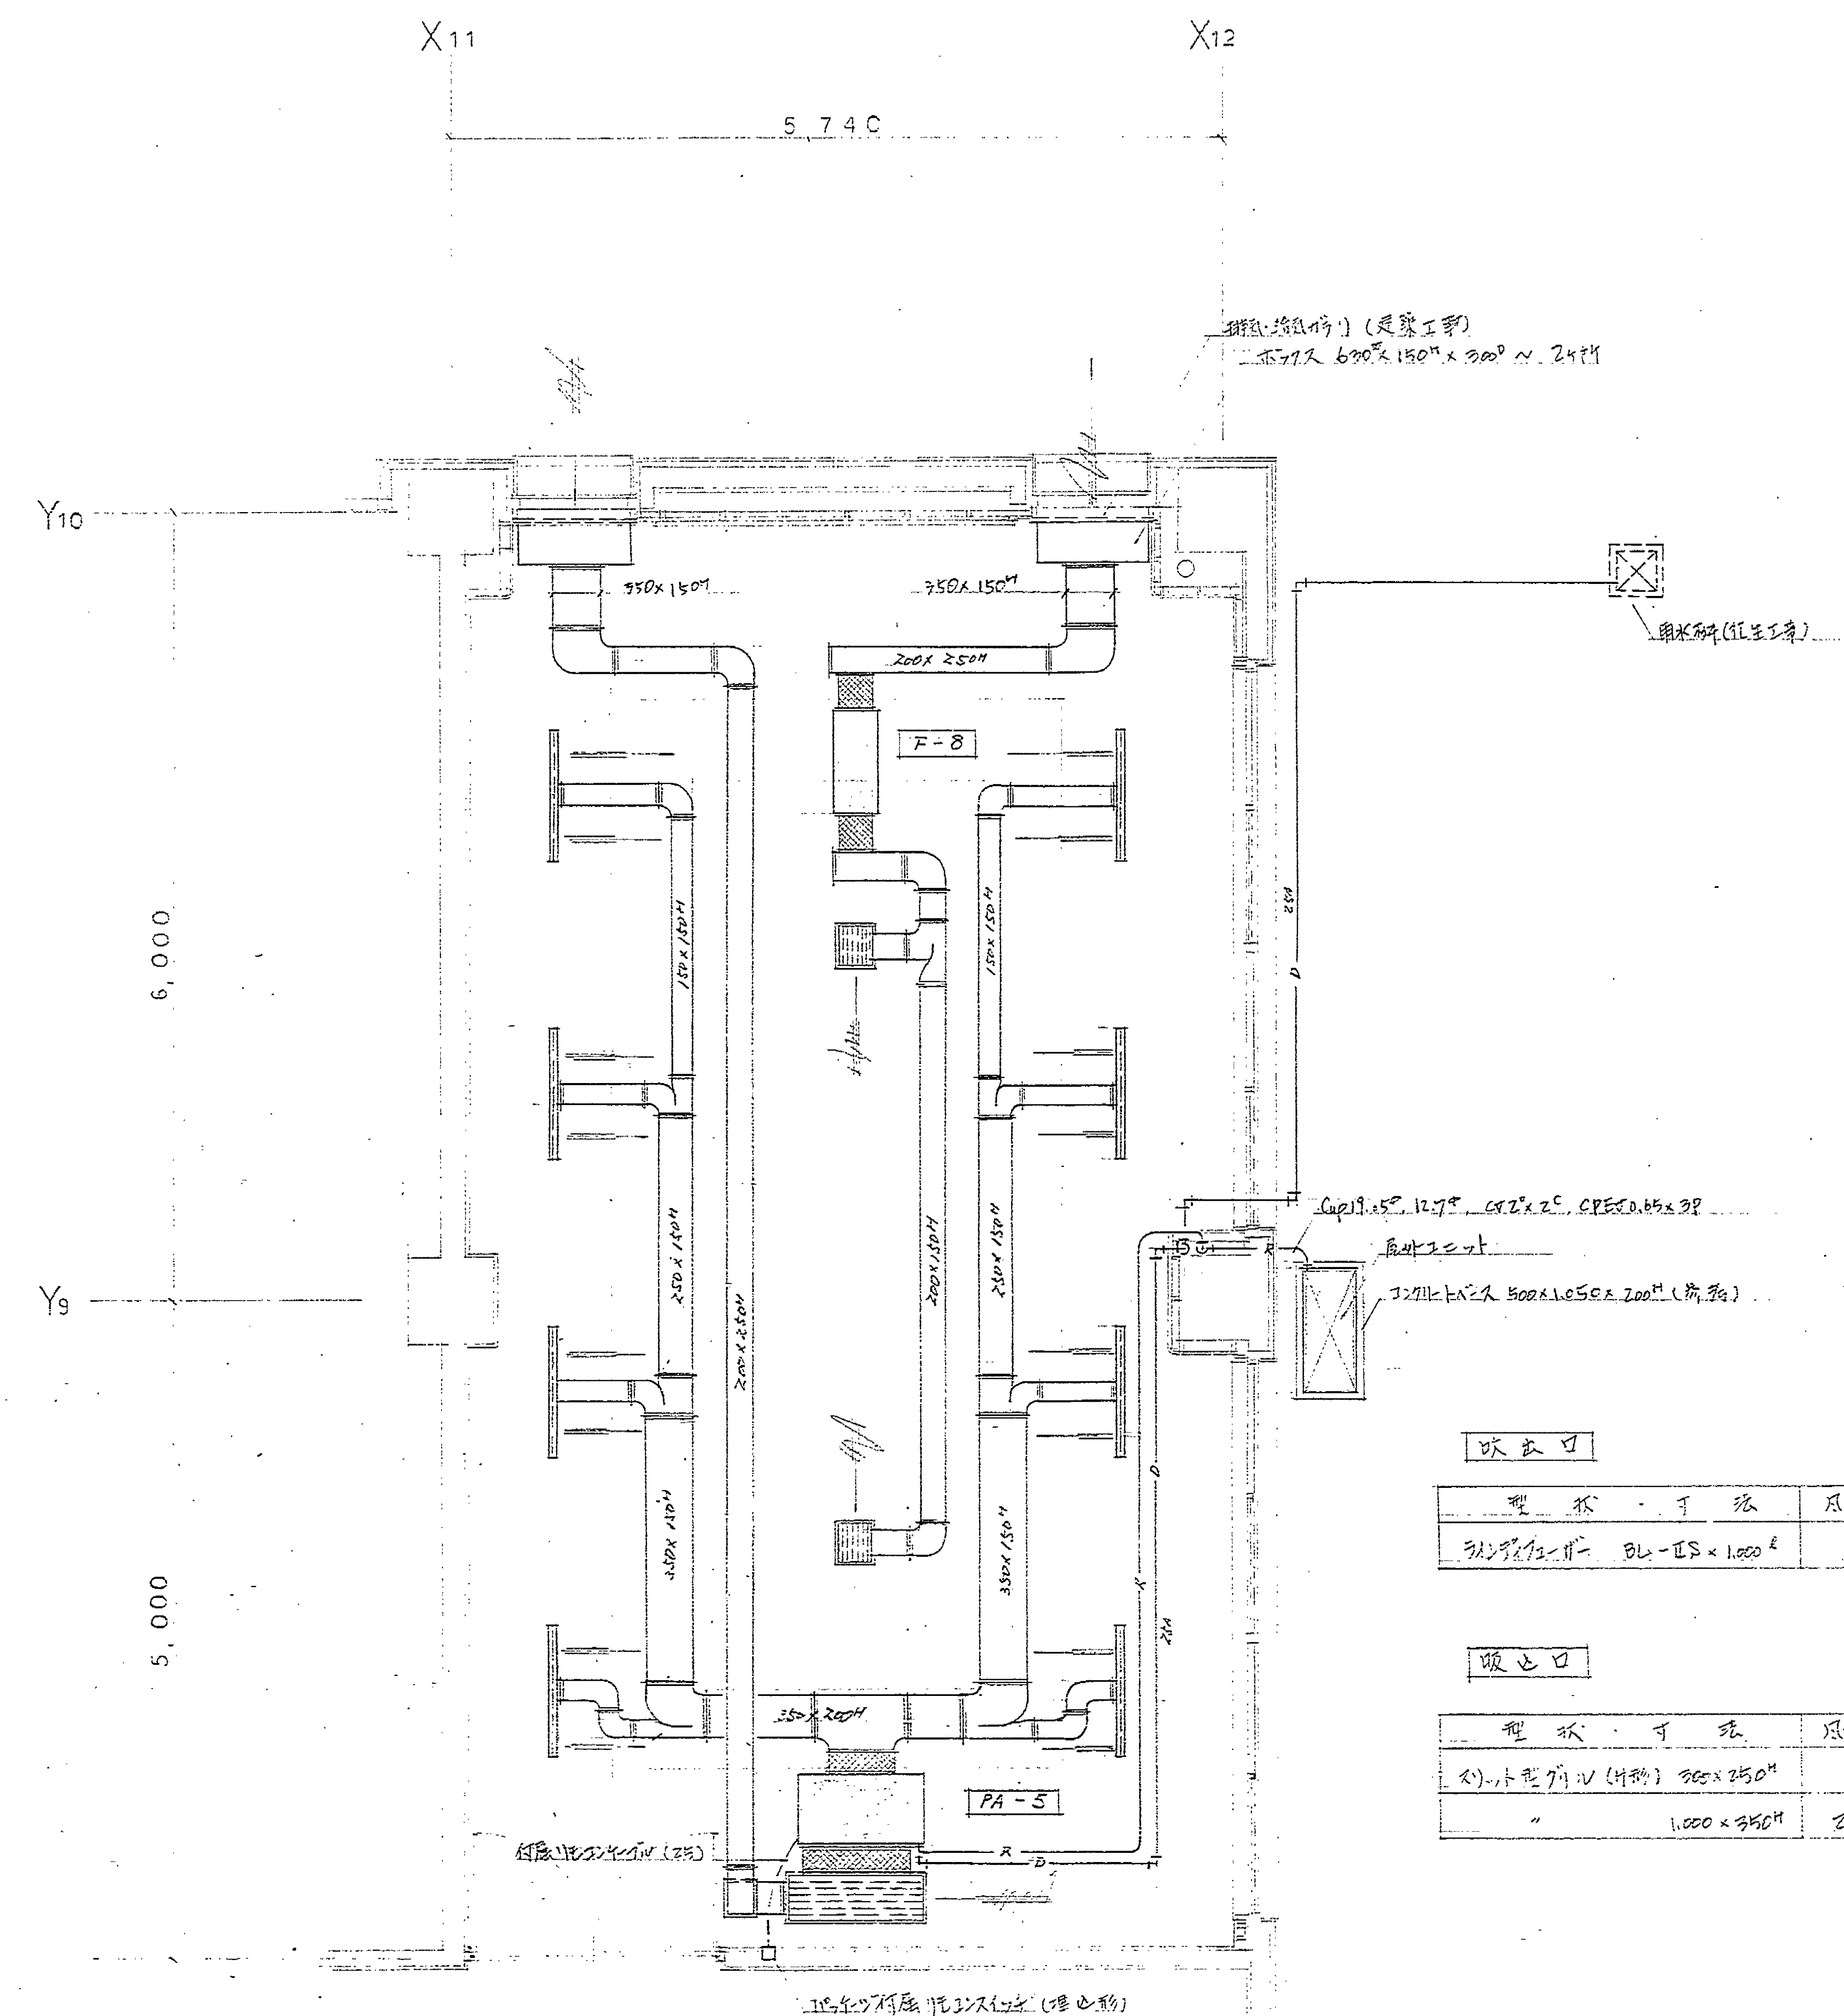

通気操作盤

SW1, 3, 5, 7, 9, 11, 13 : 高圧用20V-0FFスイッチ
 SW2, 4, 6, 8, 10, 12, 14 : 高圧(ON)/低圧(OFF)切替スイッチ
 SL1 ~ 7 : 警報表示ランプ
 OL1 ~ 7 : 異常表示ランプ

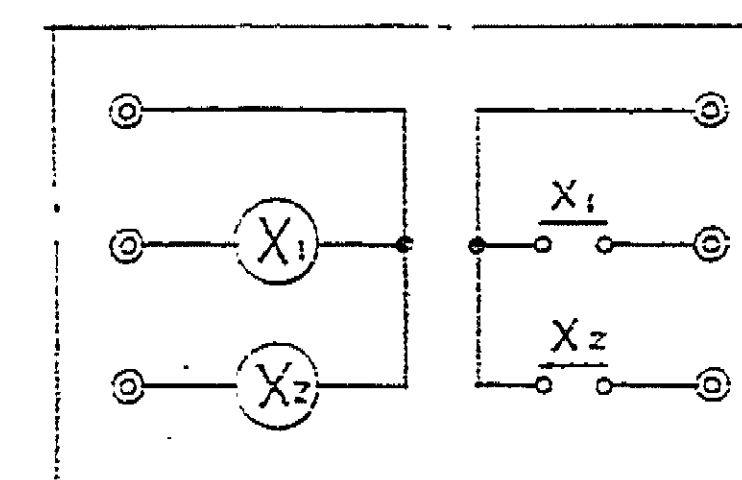


エレベーター


凡例



保健センター平面図 (1/200)

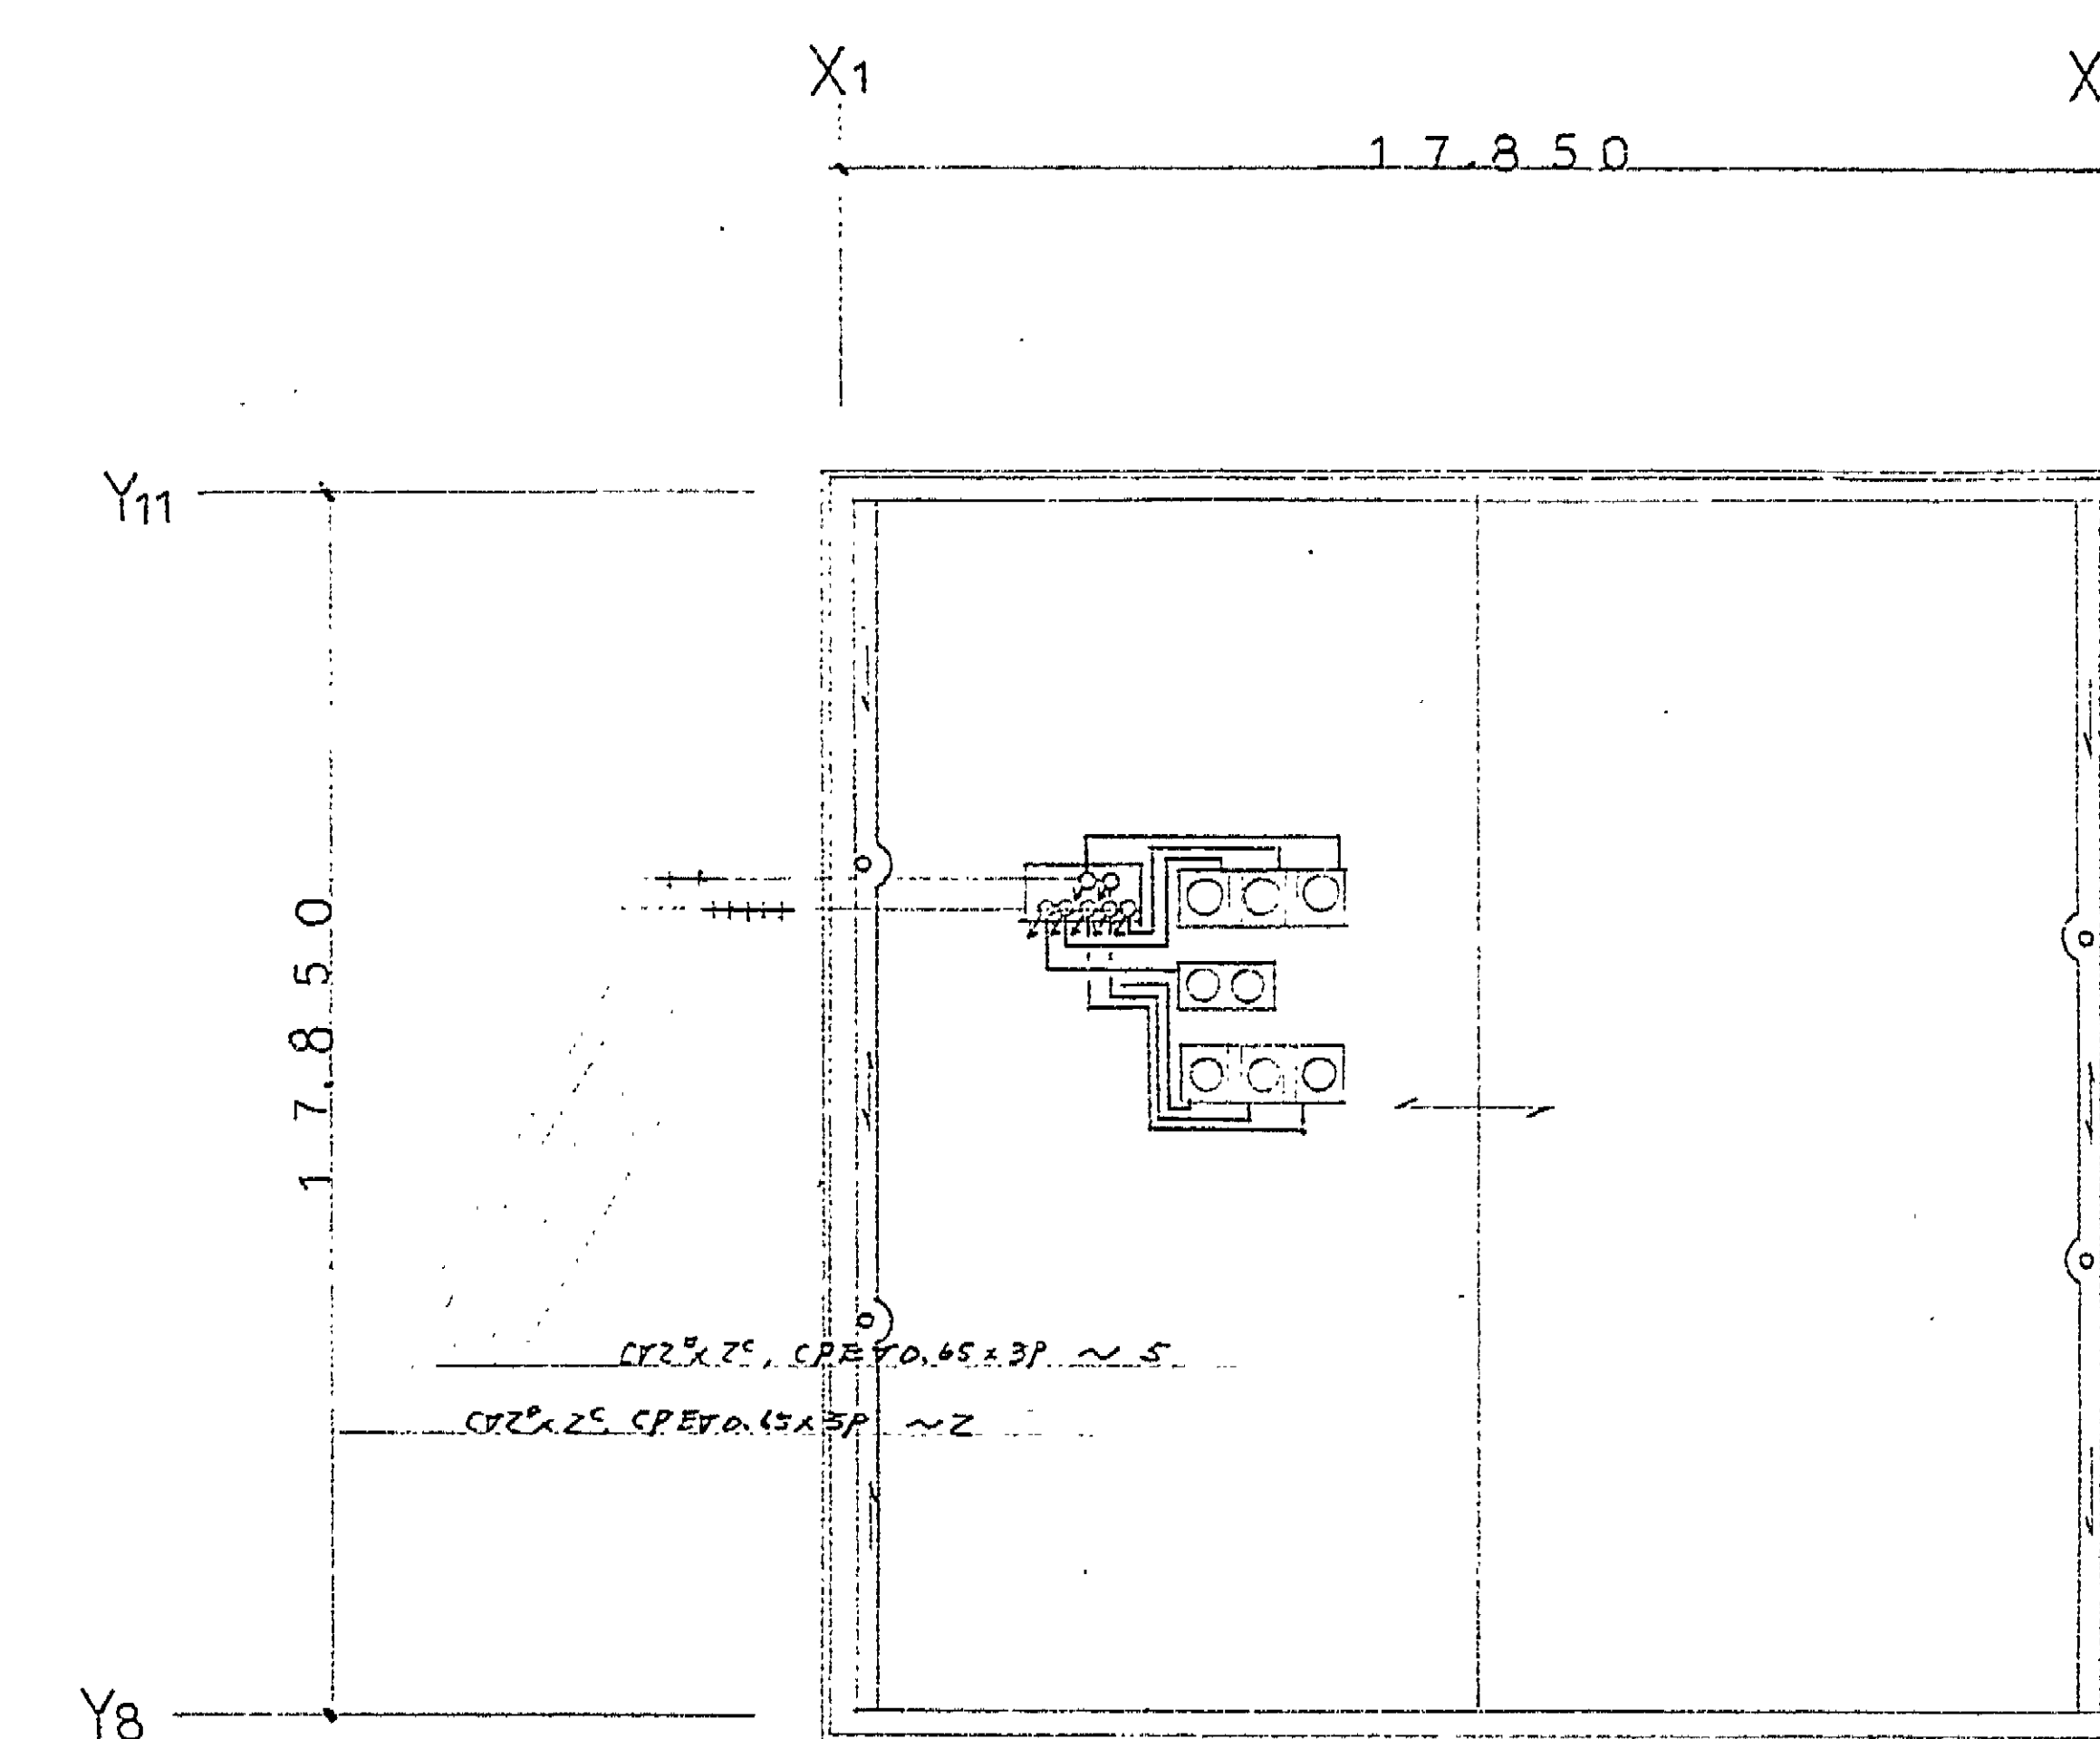


保健センター平面図 (1/200)

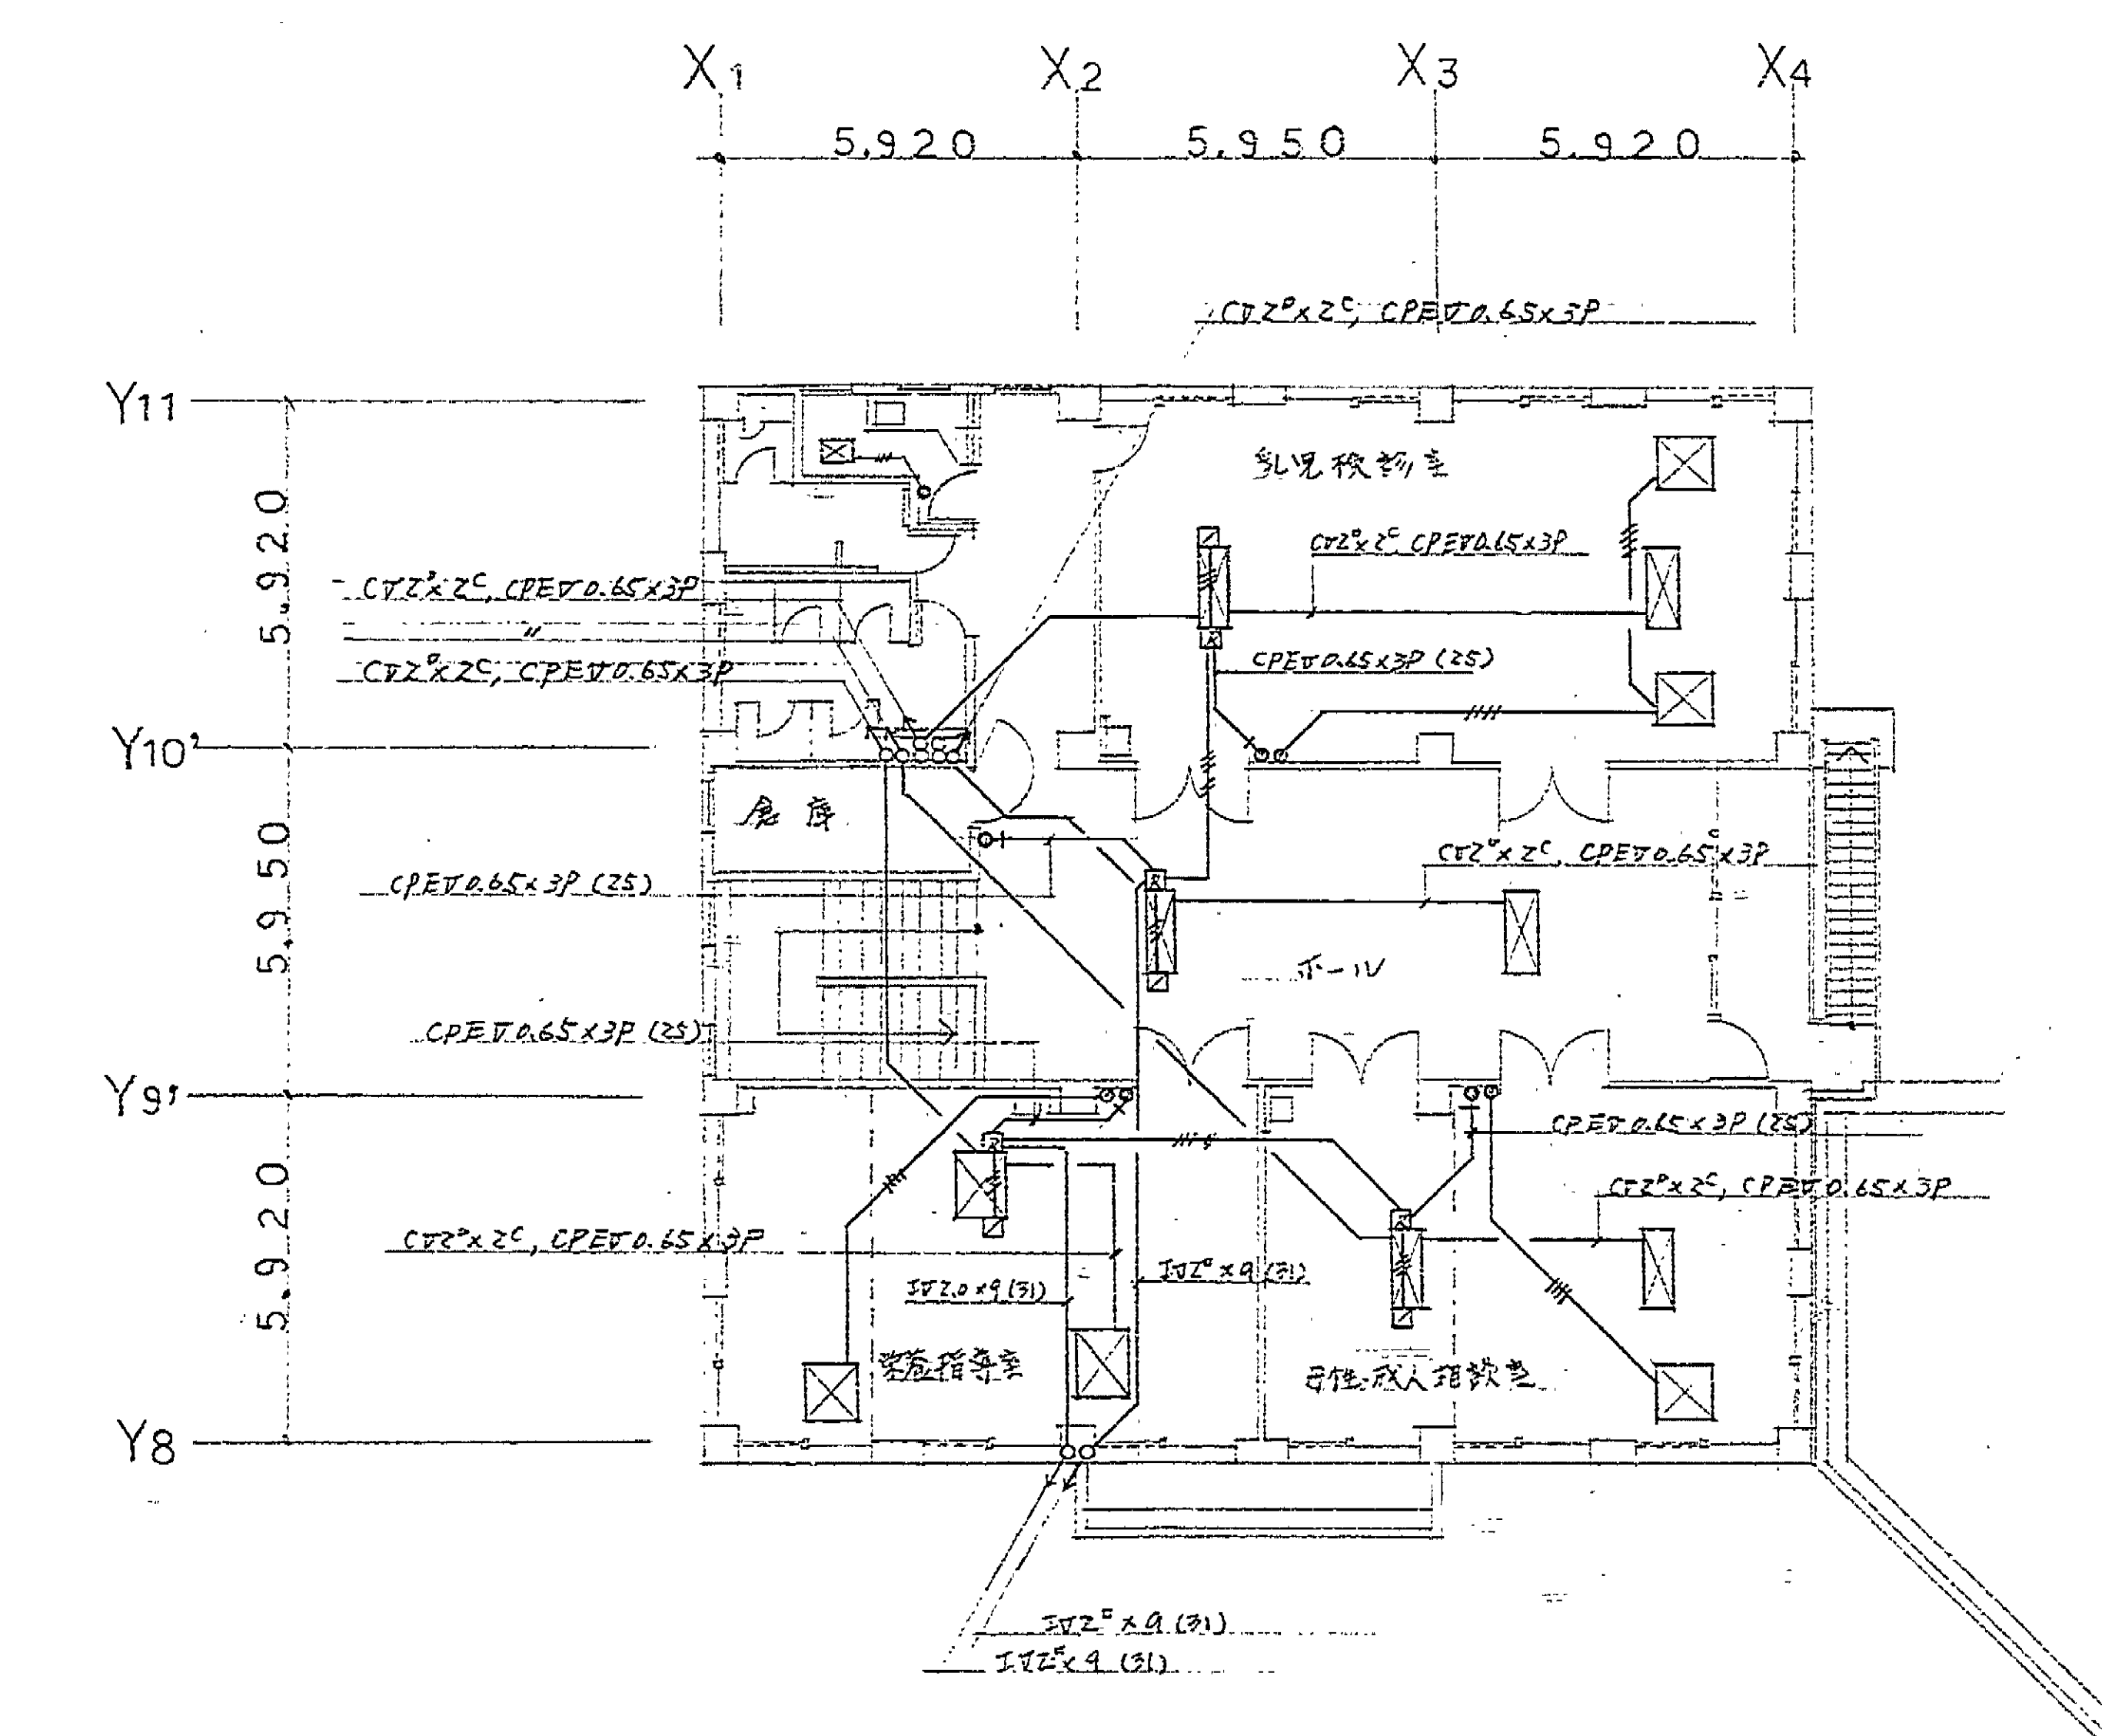

保健センター平面図 (1/200)

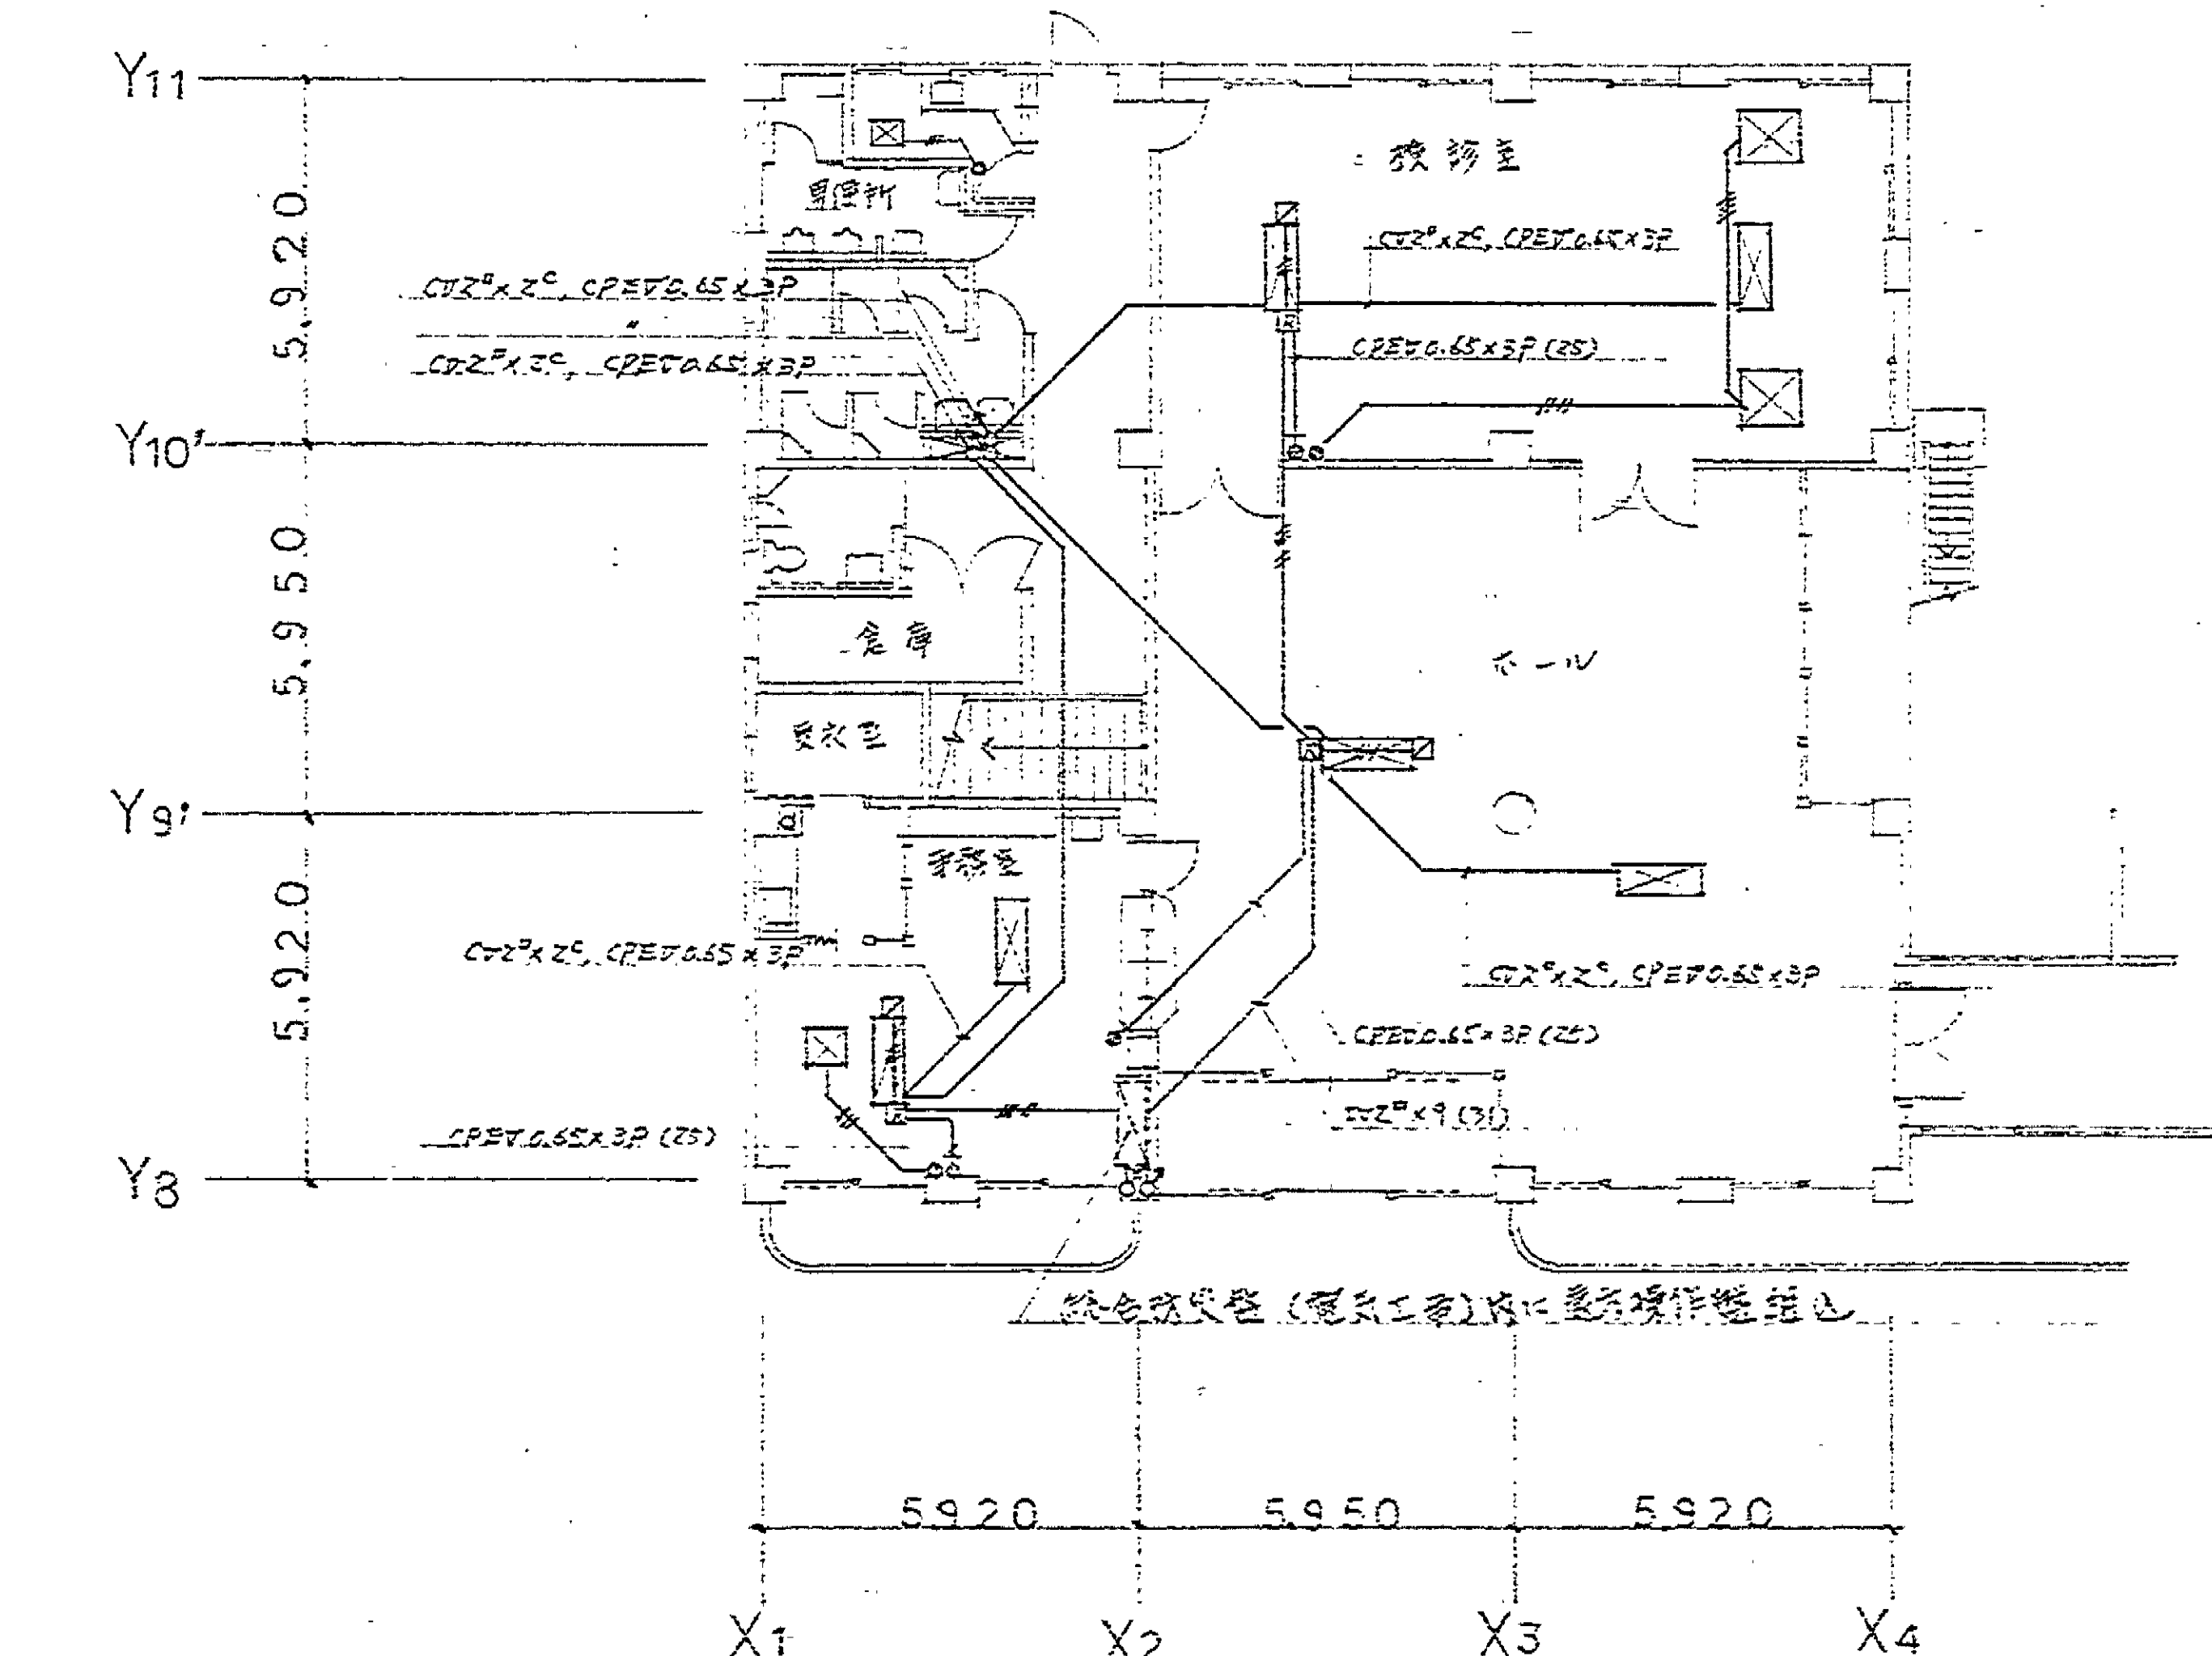

保健センター平面図 (1/200)

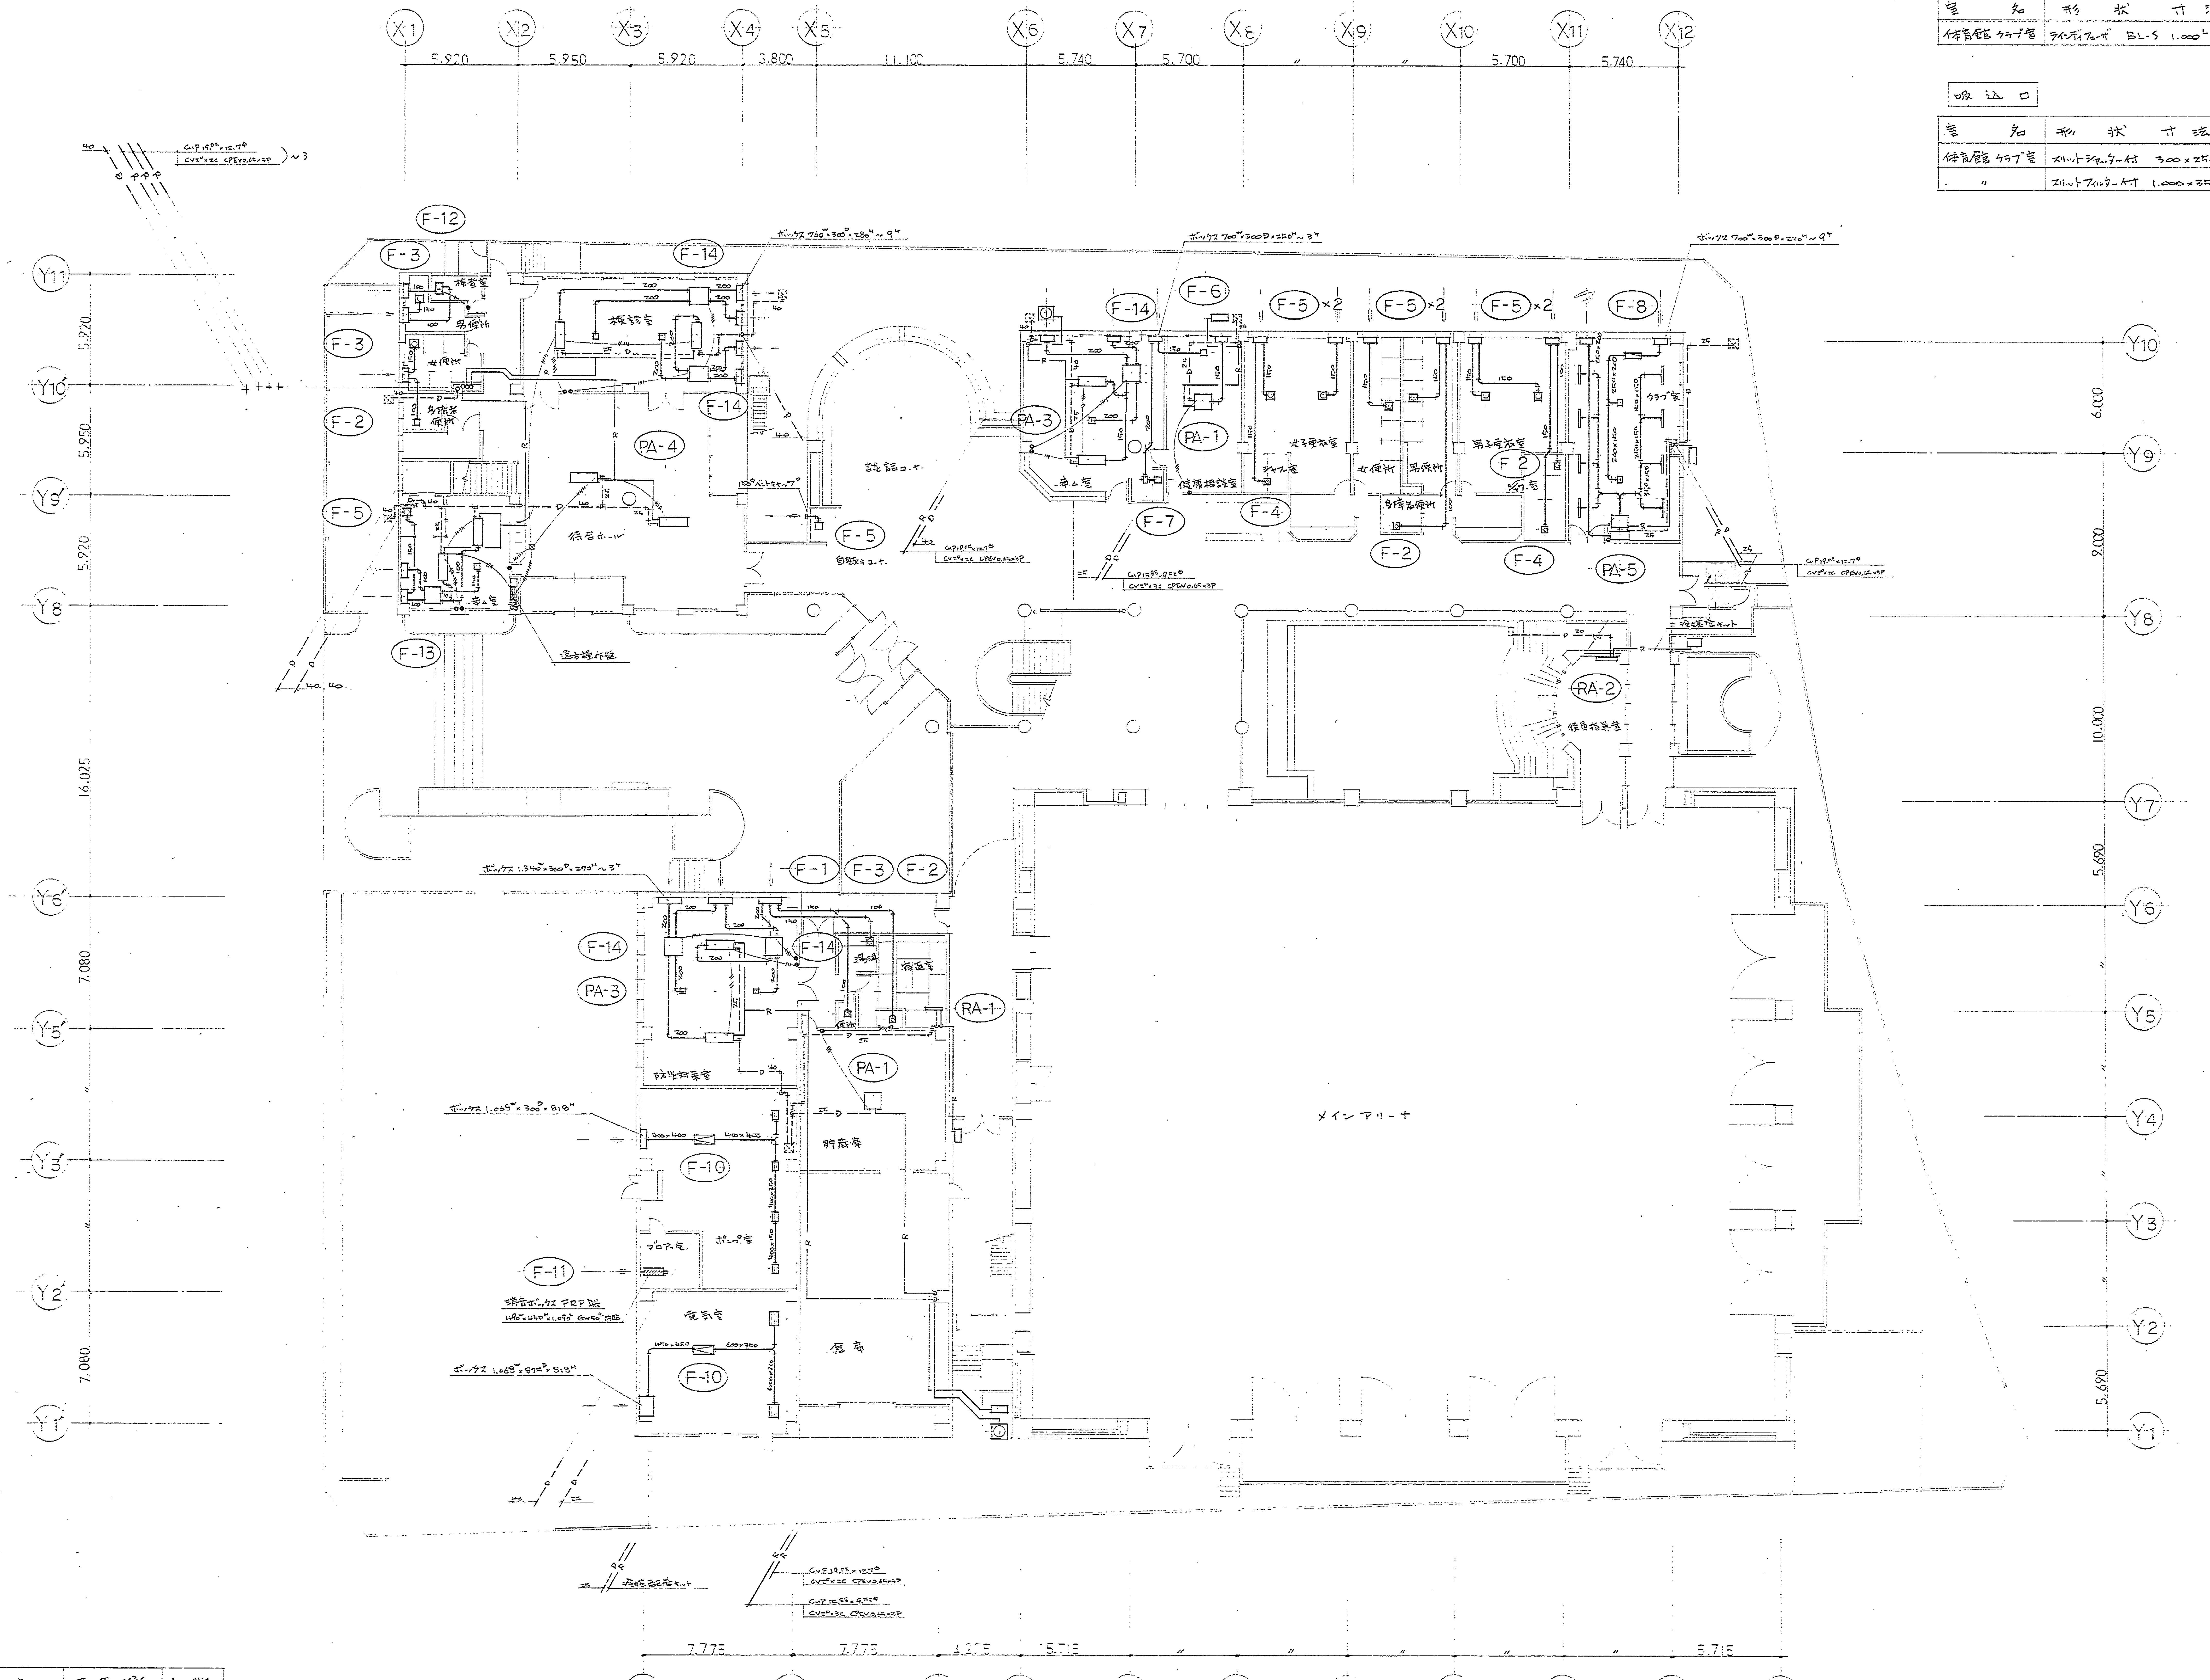


品名	形状寸法	風量%	台数
体育館用空調機	3000×3000 BL-5	1.000	2



1 階平面図 S=1:200

工事名	昭和59年度 飯塚長田地域体育館 飯塚長田保健センター 空調工事			AC-2-3
図名	1 階平面図	竣工図	1:200	
菱備空調株式会社			60年10月31日	

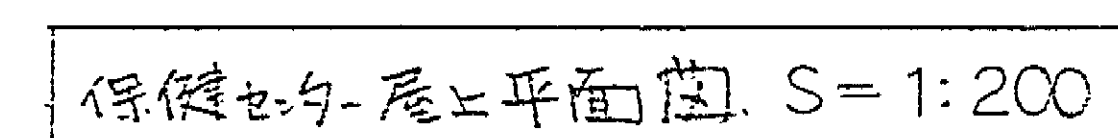


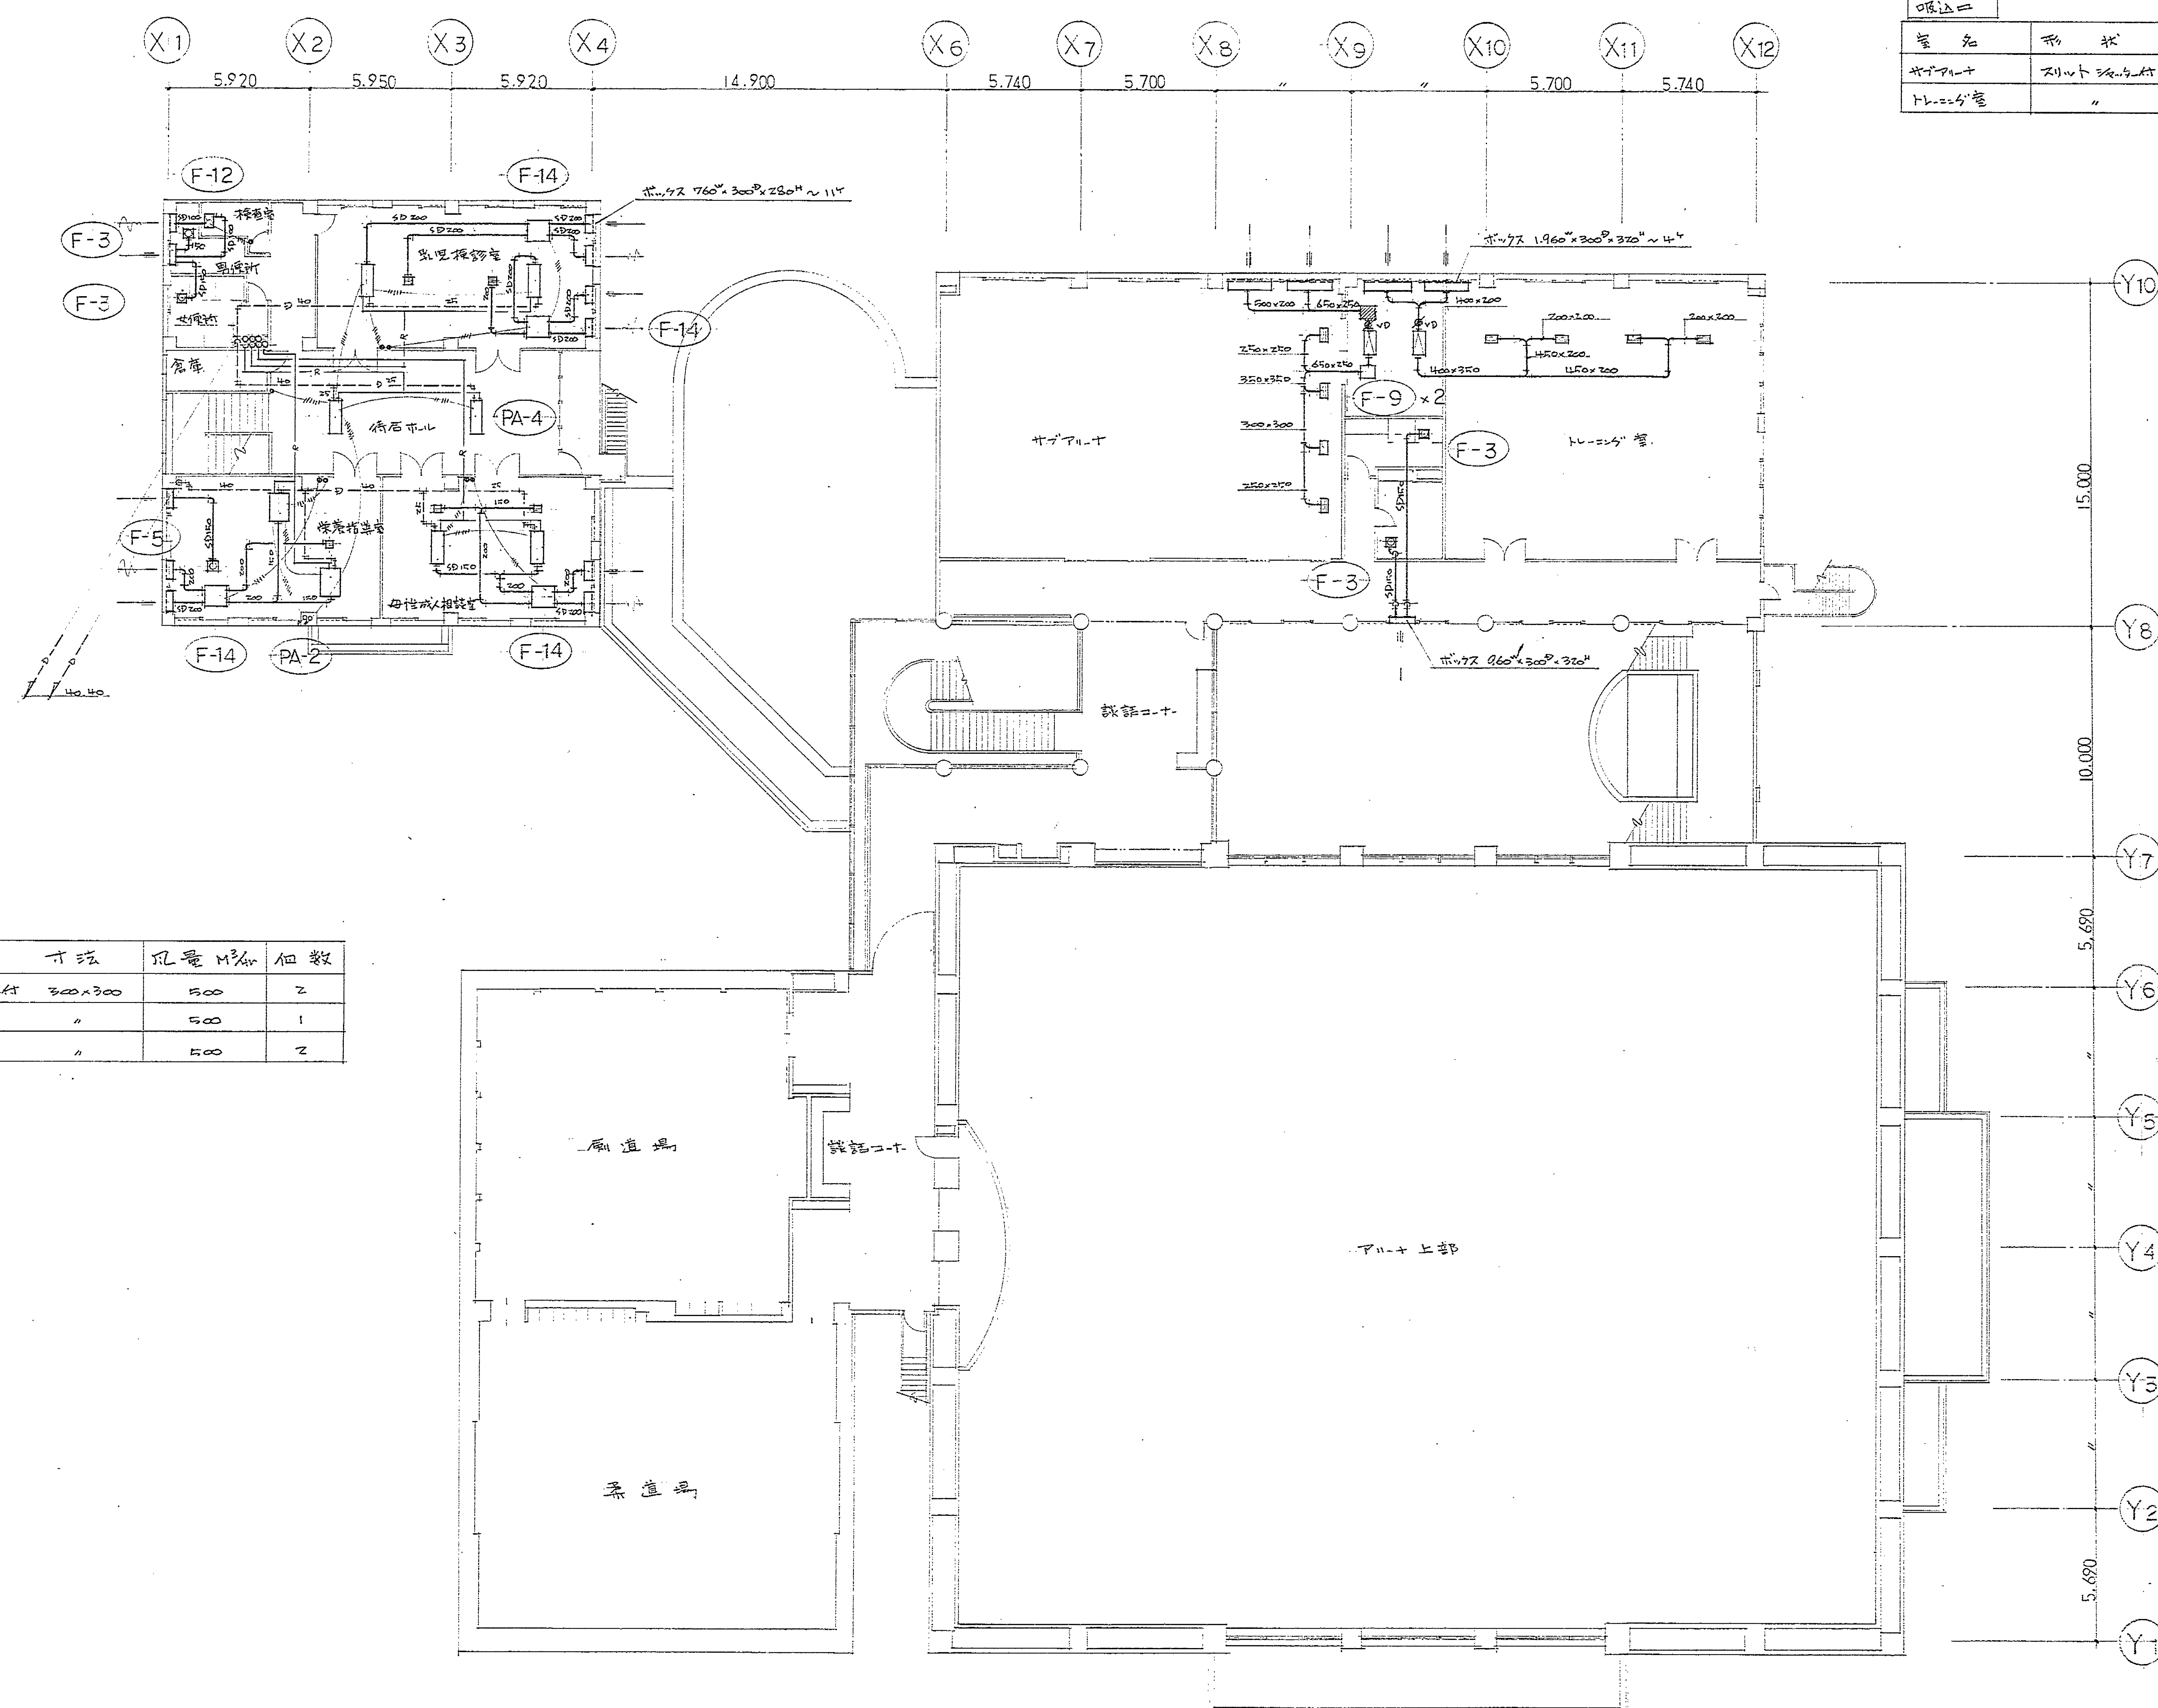

2 階平面図 S=1:200


工事名	昭和59年度 昭和農田施設体育館 昭和農田保健センター 昭和農田コミュニティ防災センター		図	AC-3-3
図名	2 階平面図	竣工	図	1:200
製備空調株式会社			製	60年10月31日

合併処理施設工事特記仕様

工事名称 仮称 長田地域体育館 仮称 長田保健センター 仮称 長田コミュニティ防災センター 合併処理施設工事

工事場所 静岡県静岡市清水区 574-1, 574-2

設備概要 処理対象人口 298人、日平均排水量 34m³/日、放熱水量 800 30ppm、分散脱脂バグ方式

一般条件 本工事は、本特記仕様書及び設計図に準じ、標準仕様に施工するものとする。施工方法は、静岡県土木部・都市住宅部発行の「

建築工事・機械設備工事共通仕様書」を準拠とする。

本工事に於て、第2巻に対する品名・検査・仕様・数量の変更は、図面による。

管類使用区分 汚水管 塩化ビニルライニング鋼管 (JWWA K-116, SGP-7B)

破損塩化ビニル管 (JIS-K6741, TP)


須光管 塩化ビニルライニング鋼管 (JWWA K-116, SGP-7B)

管敷管 亜鉛鍍銀鋼管 (JIS-G3442, SGP-W)

建築工事 鋼管 (槽内) ターボポンプ同梱


(槽外) OP乙同梱

特記事項 完成後直ちに用いる仮設・本設の放熱水(電気・水)は、請負人の負担とする。
使用設備製造業者は、本特記仕様書と相合の上で決定する。

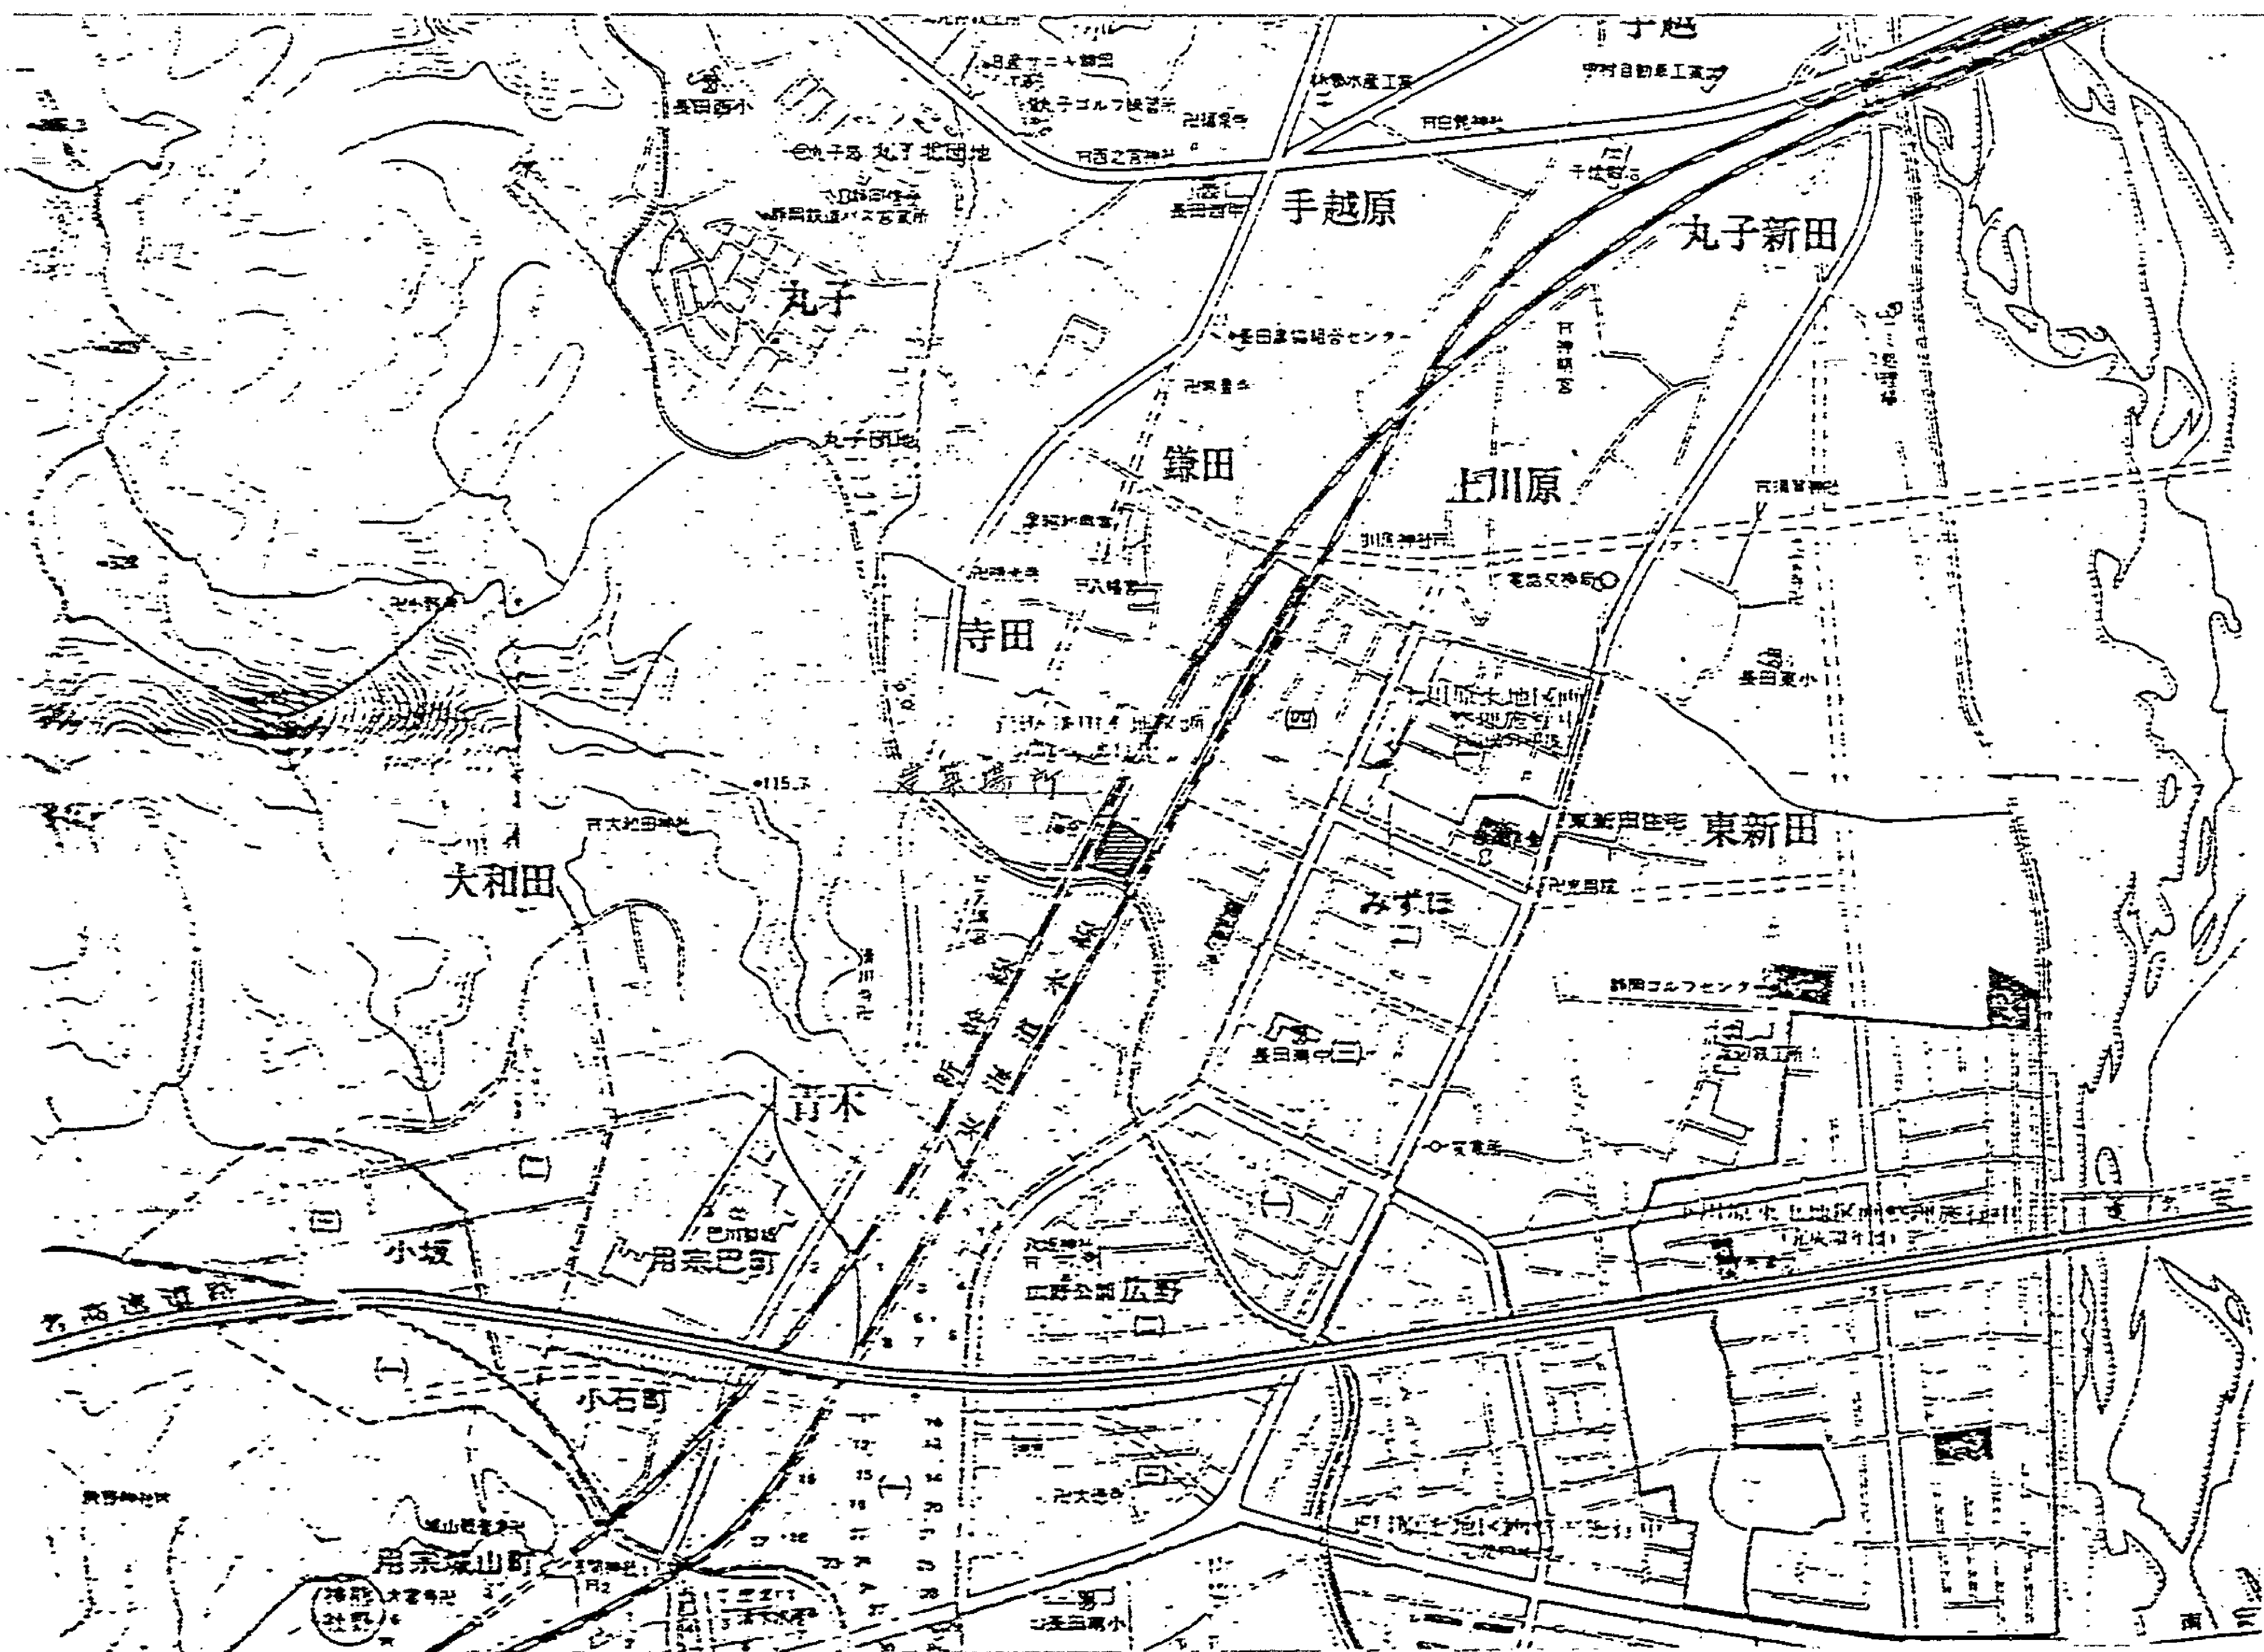

案内図

フローシート

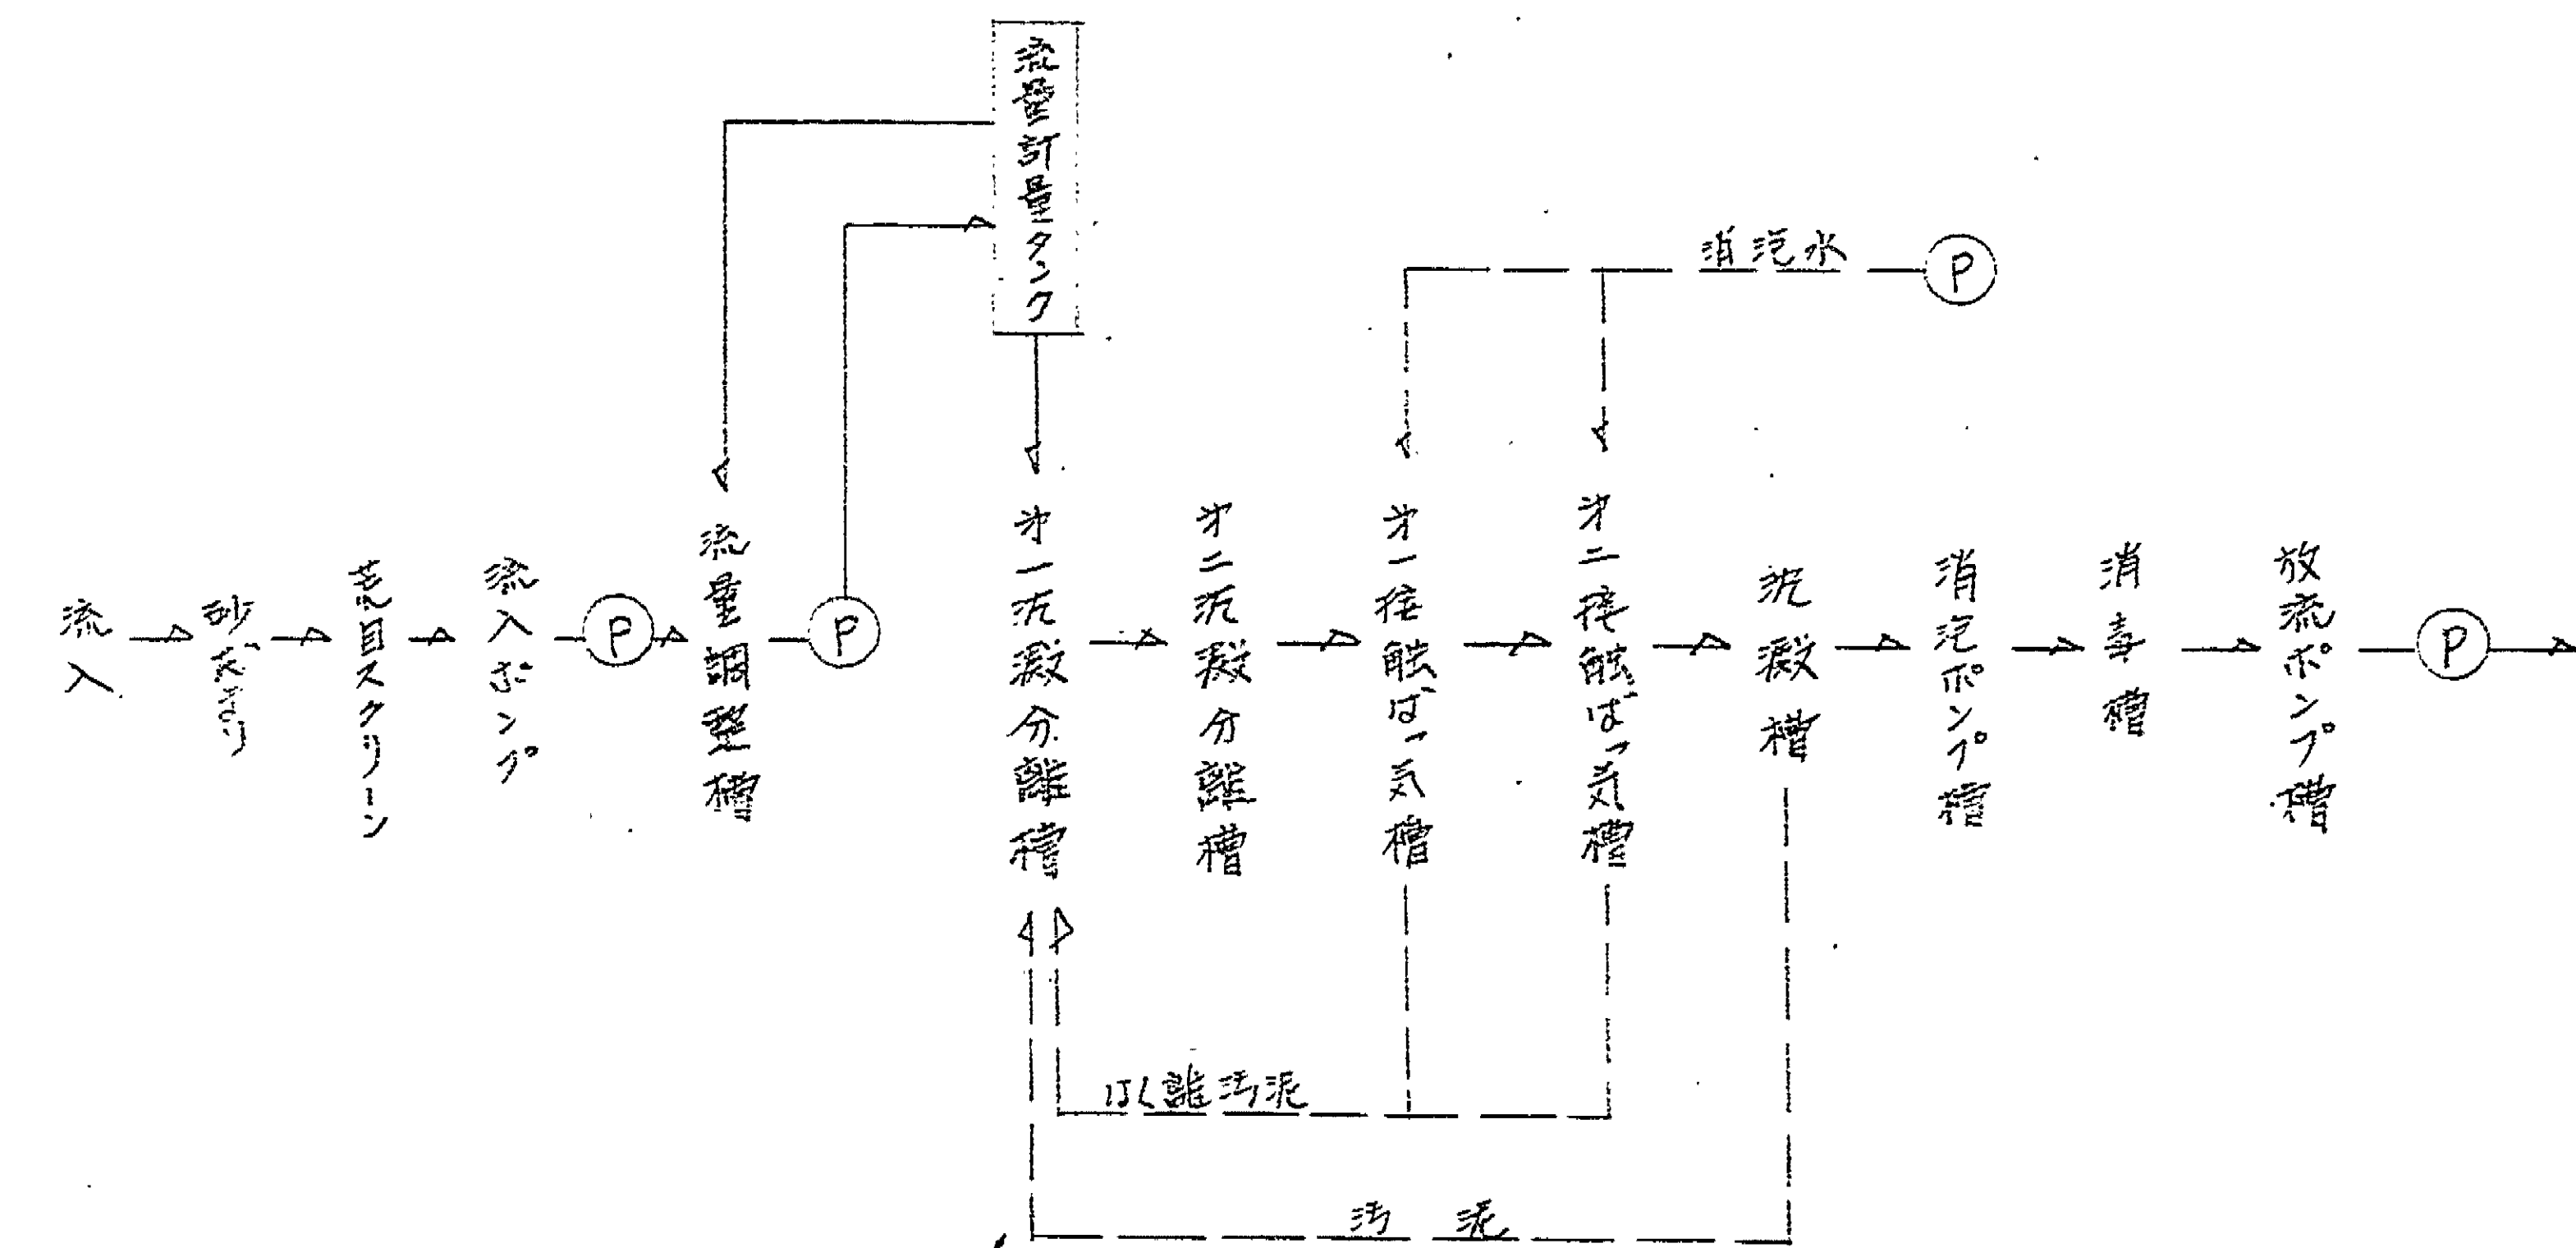



主要器具表

名称	仕様	数量	備考
脱脂バグポンプ	100V型, 5.5kW, 50Hz	2	自動交直・逆流防止(912-717)
調整槽ポンプ	100V型, 5.5kW, 50Hz	1	
流入ポンプ	汚物水中型(吐出圧)40m, 5.5kW	2	自動交直・逆流防止・逆流防止
流量調整ポンプ	汚物水中型	2	
消泥ポンプ	汚水水中型 40m, 5.5kW	1	
放熱ポンプ		2	自動交直・逆流防止・逆流防止



主要材料表

名称	仕様	数量	名称	仕様	数量

 


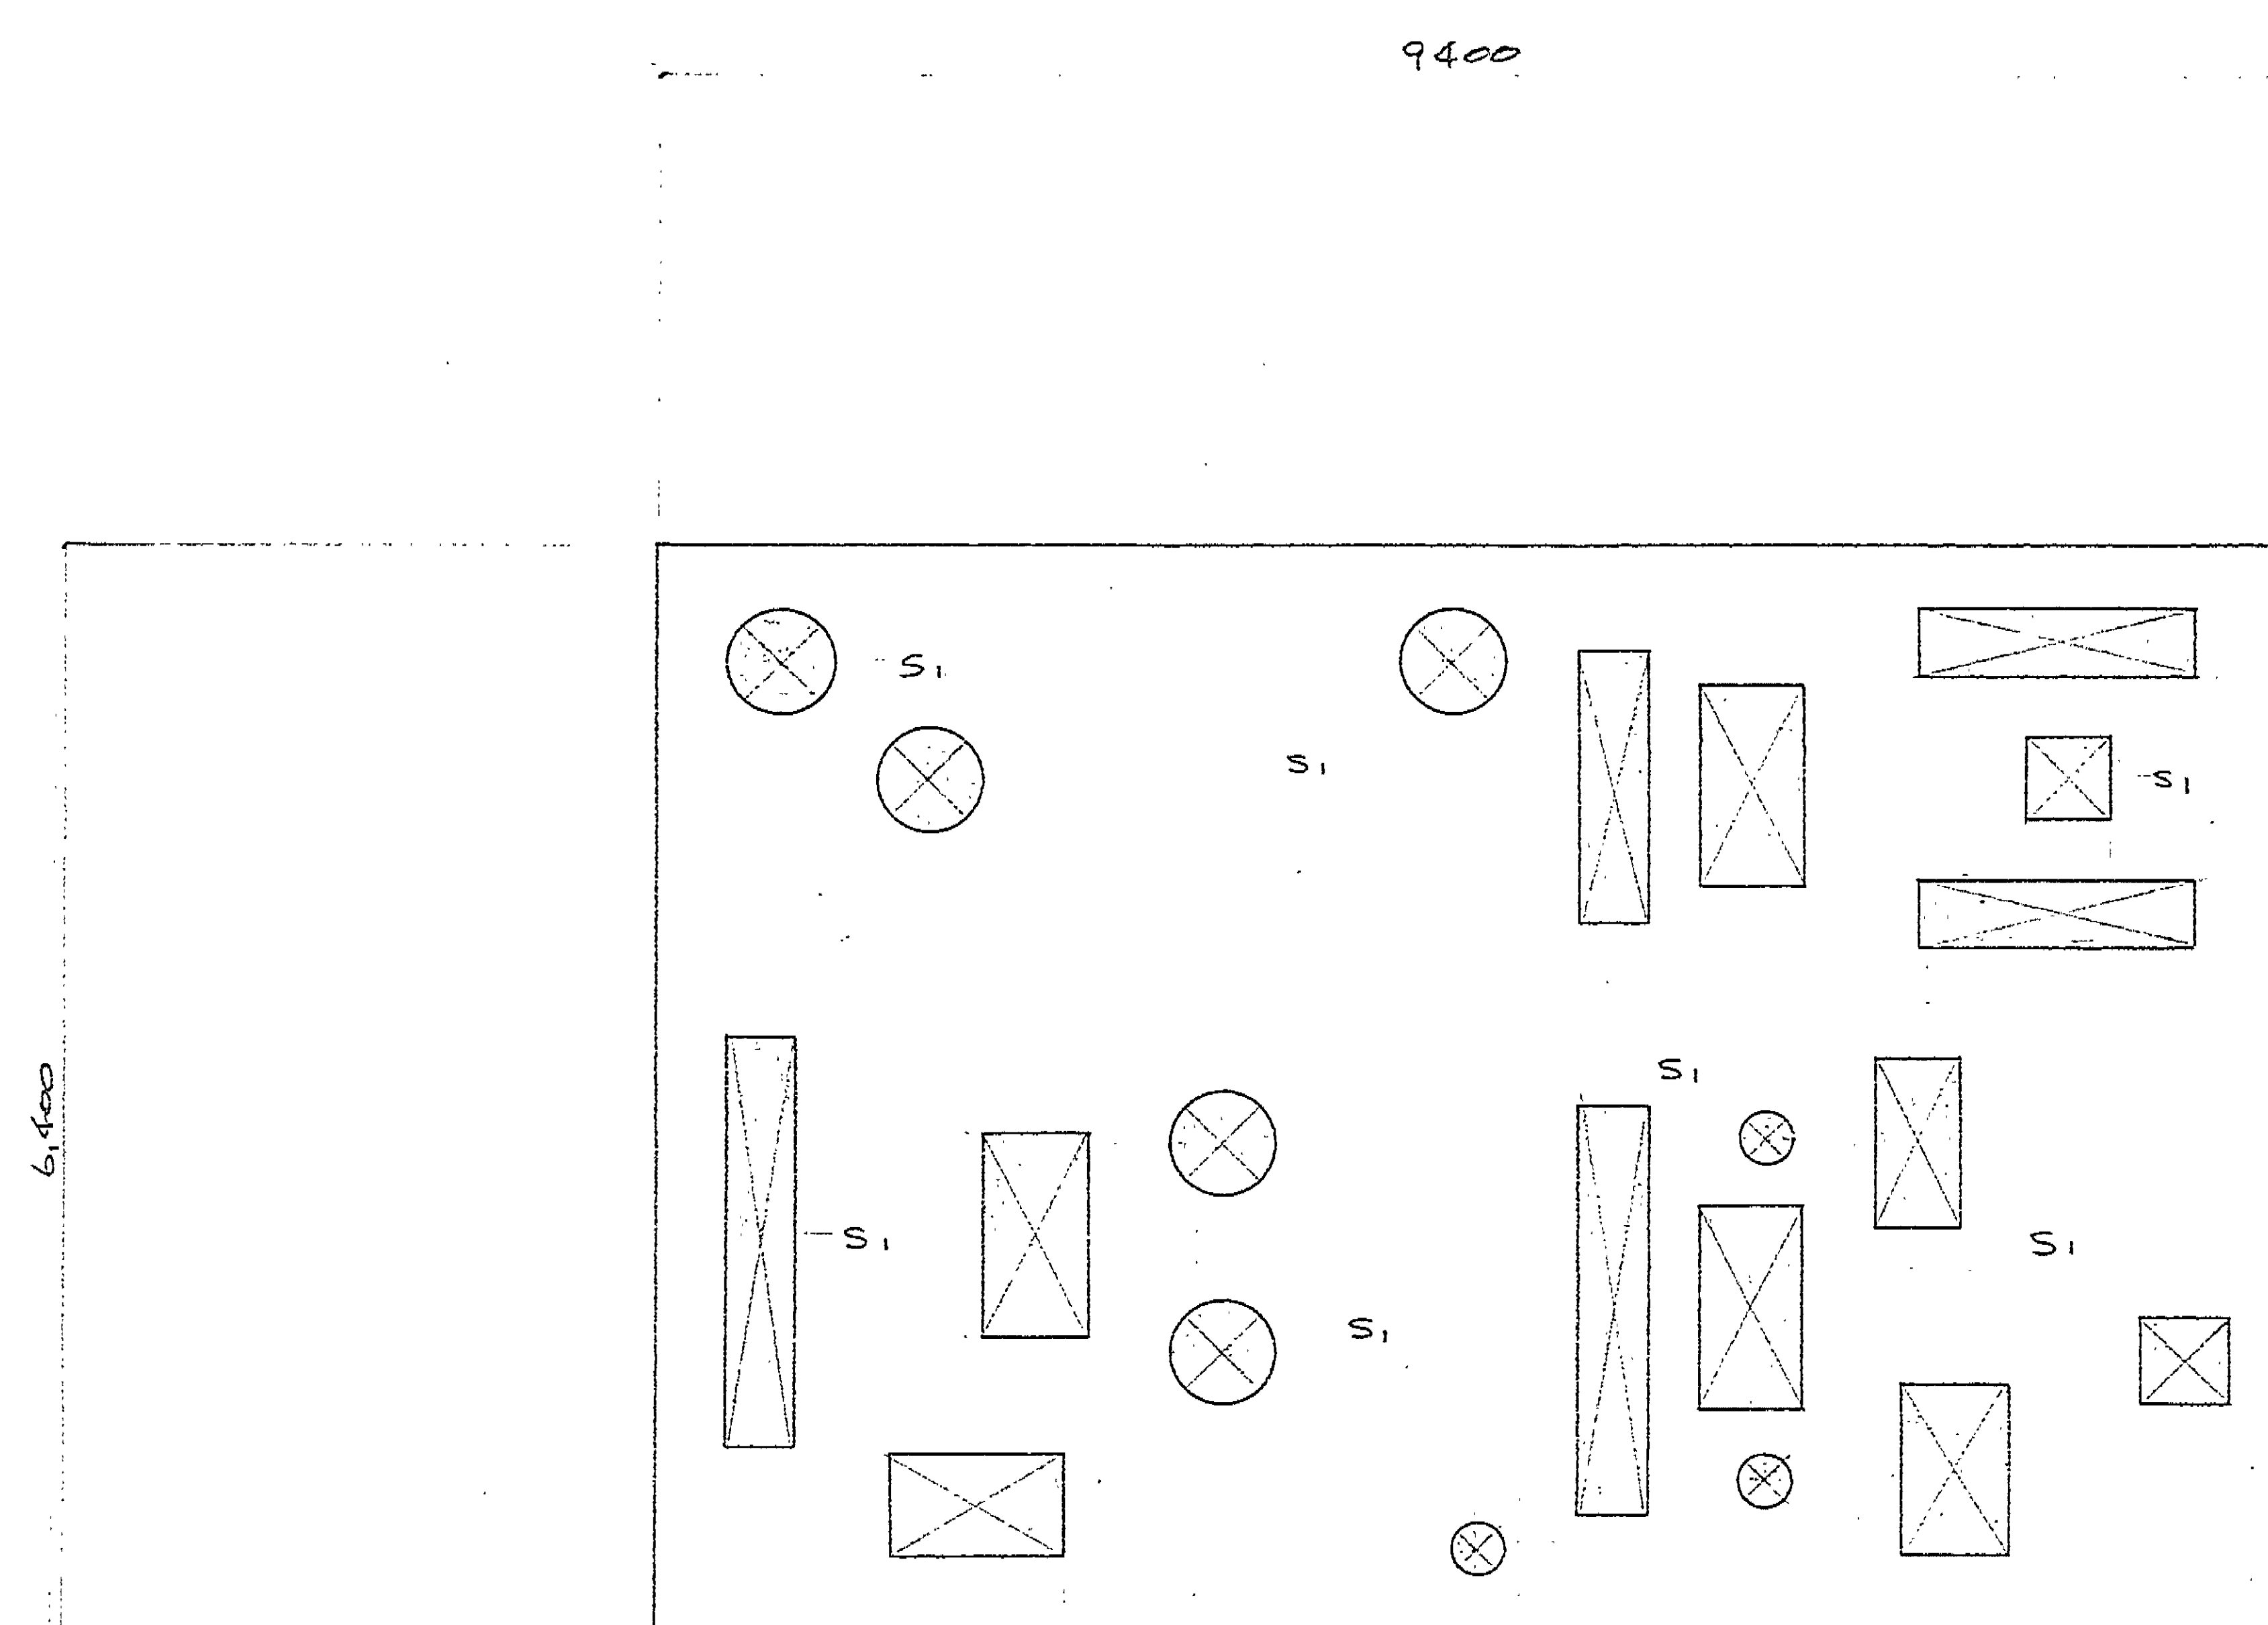

平面図

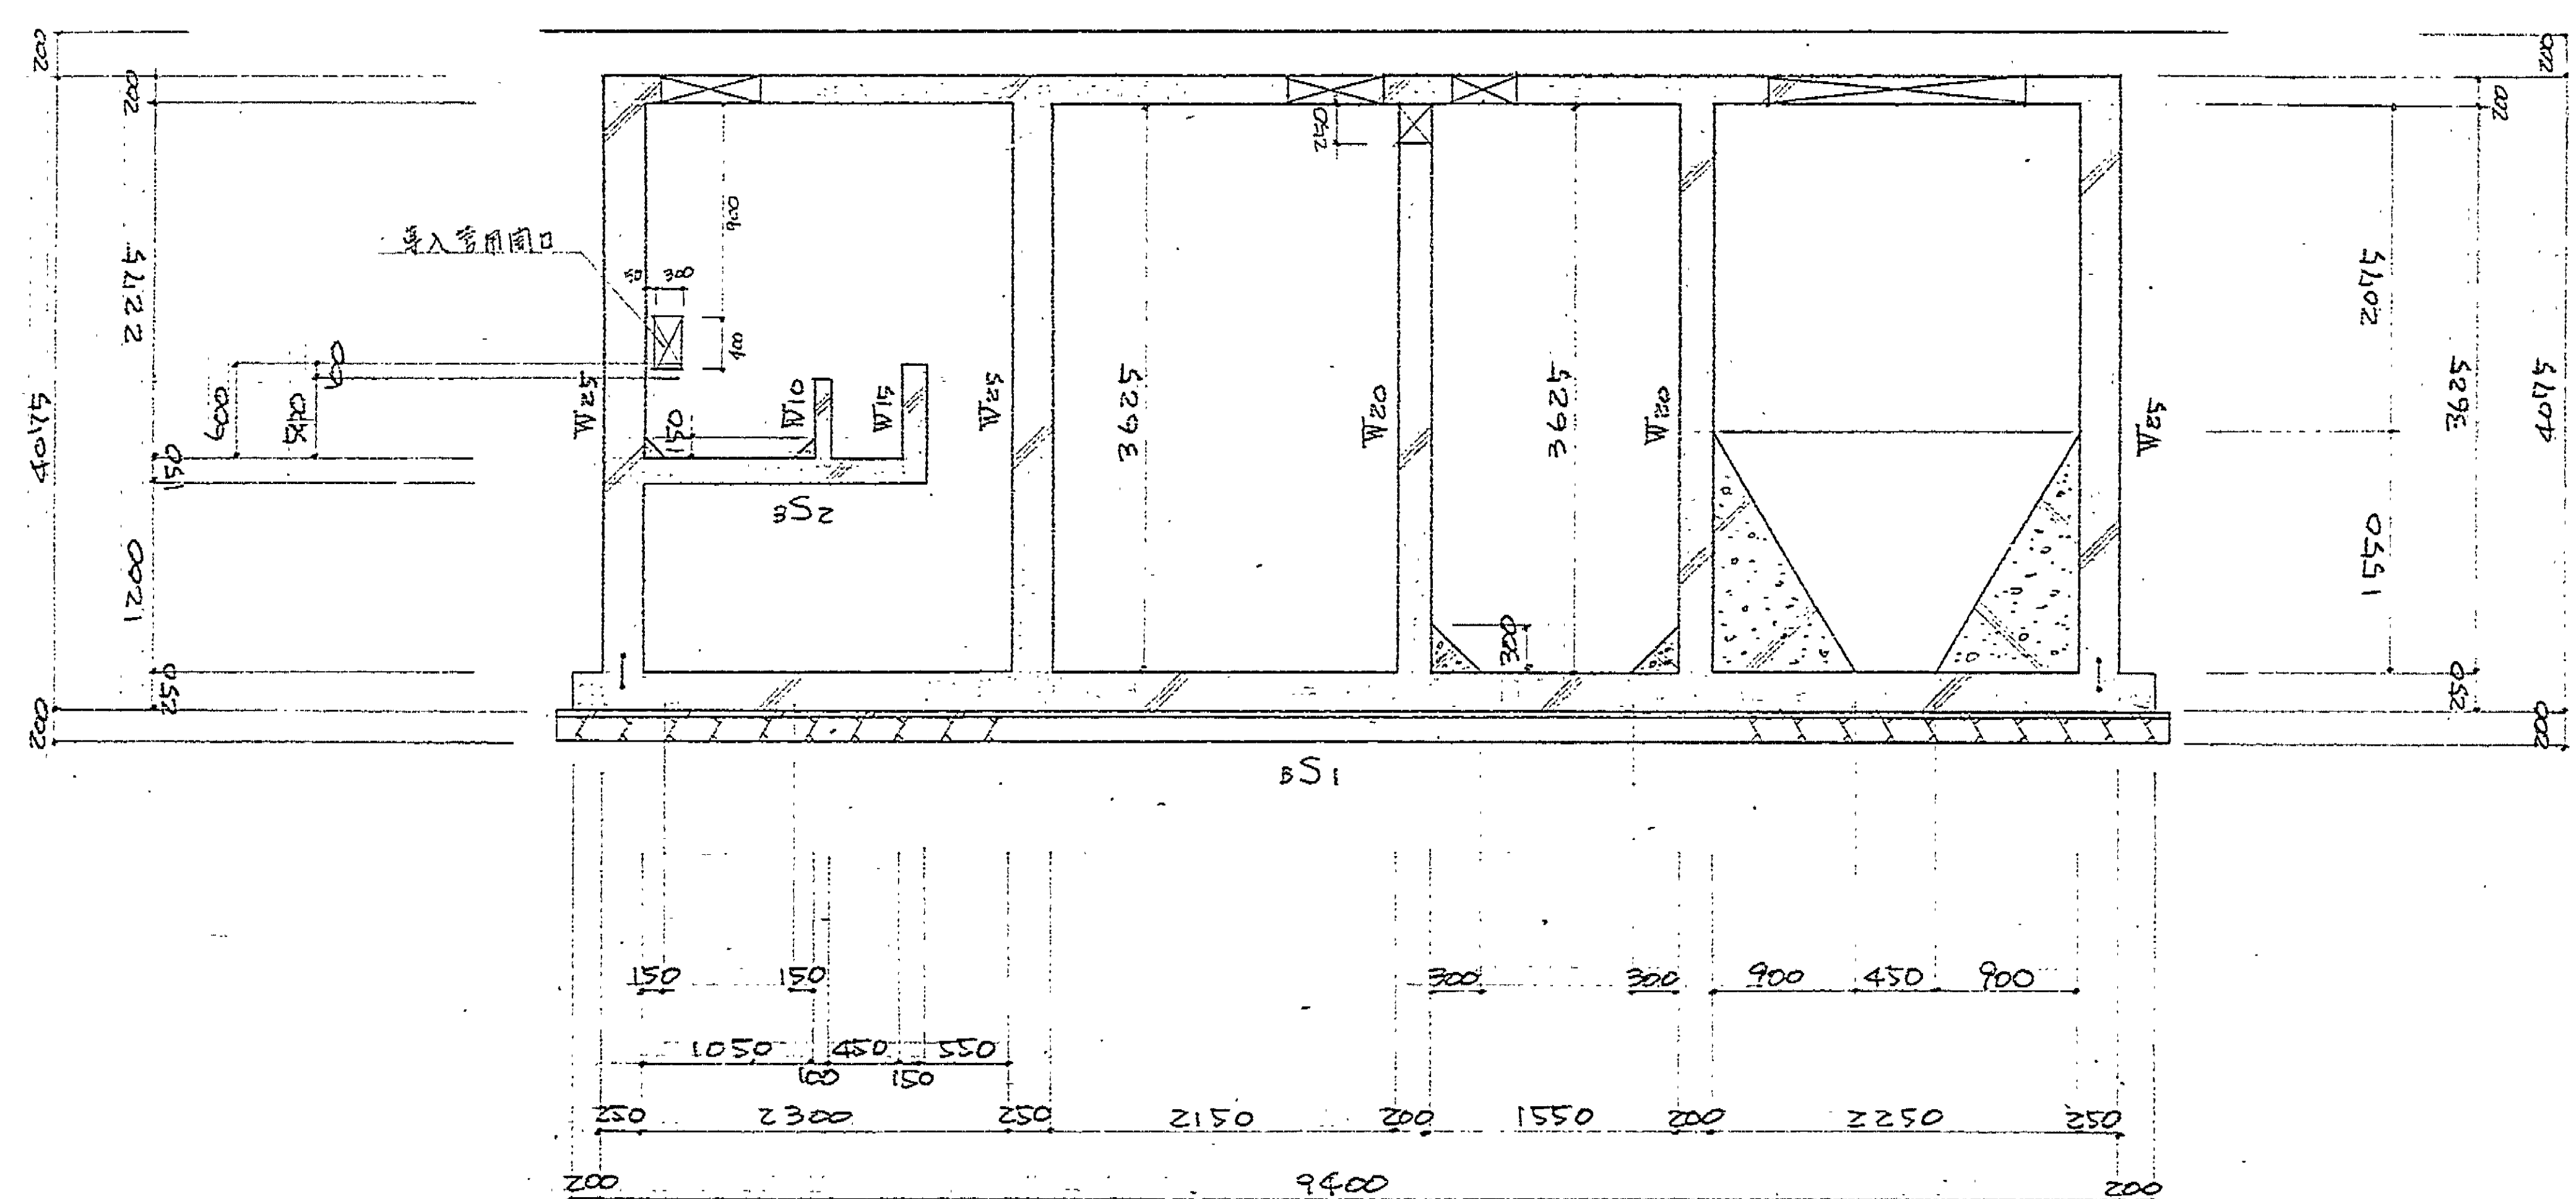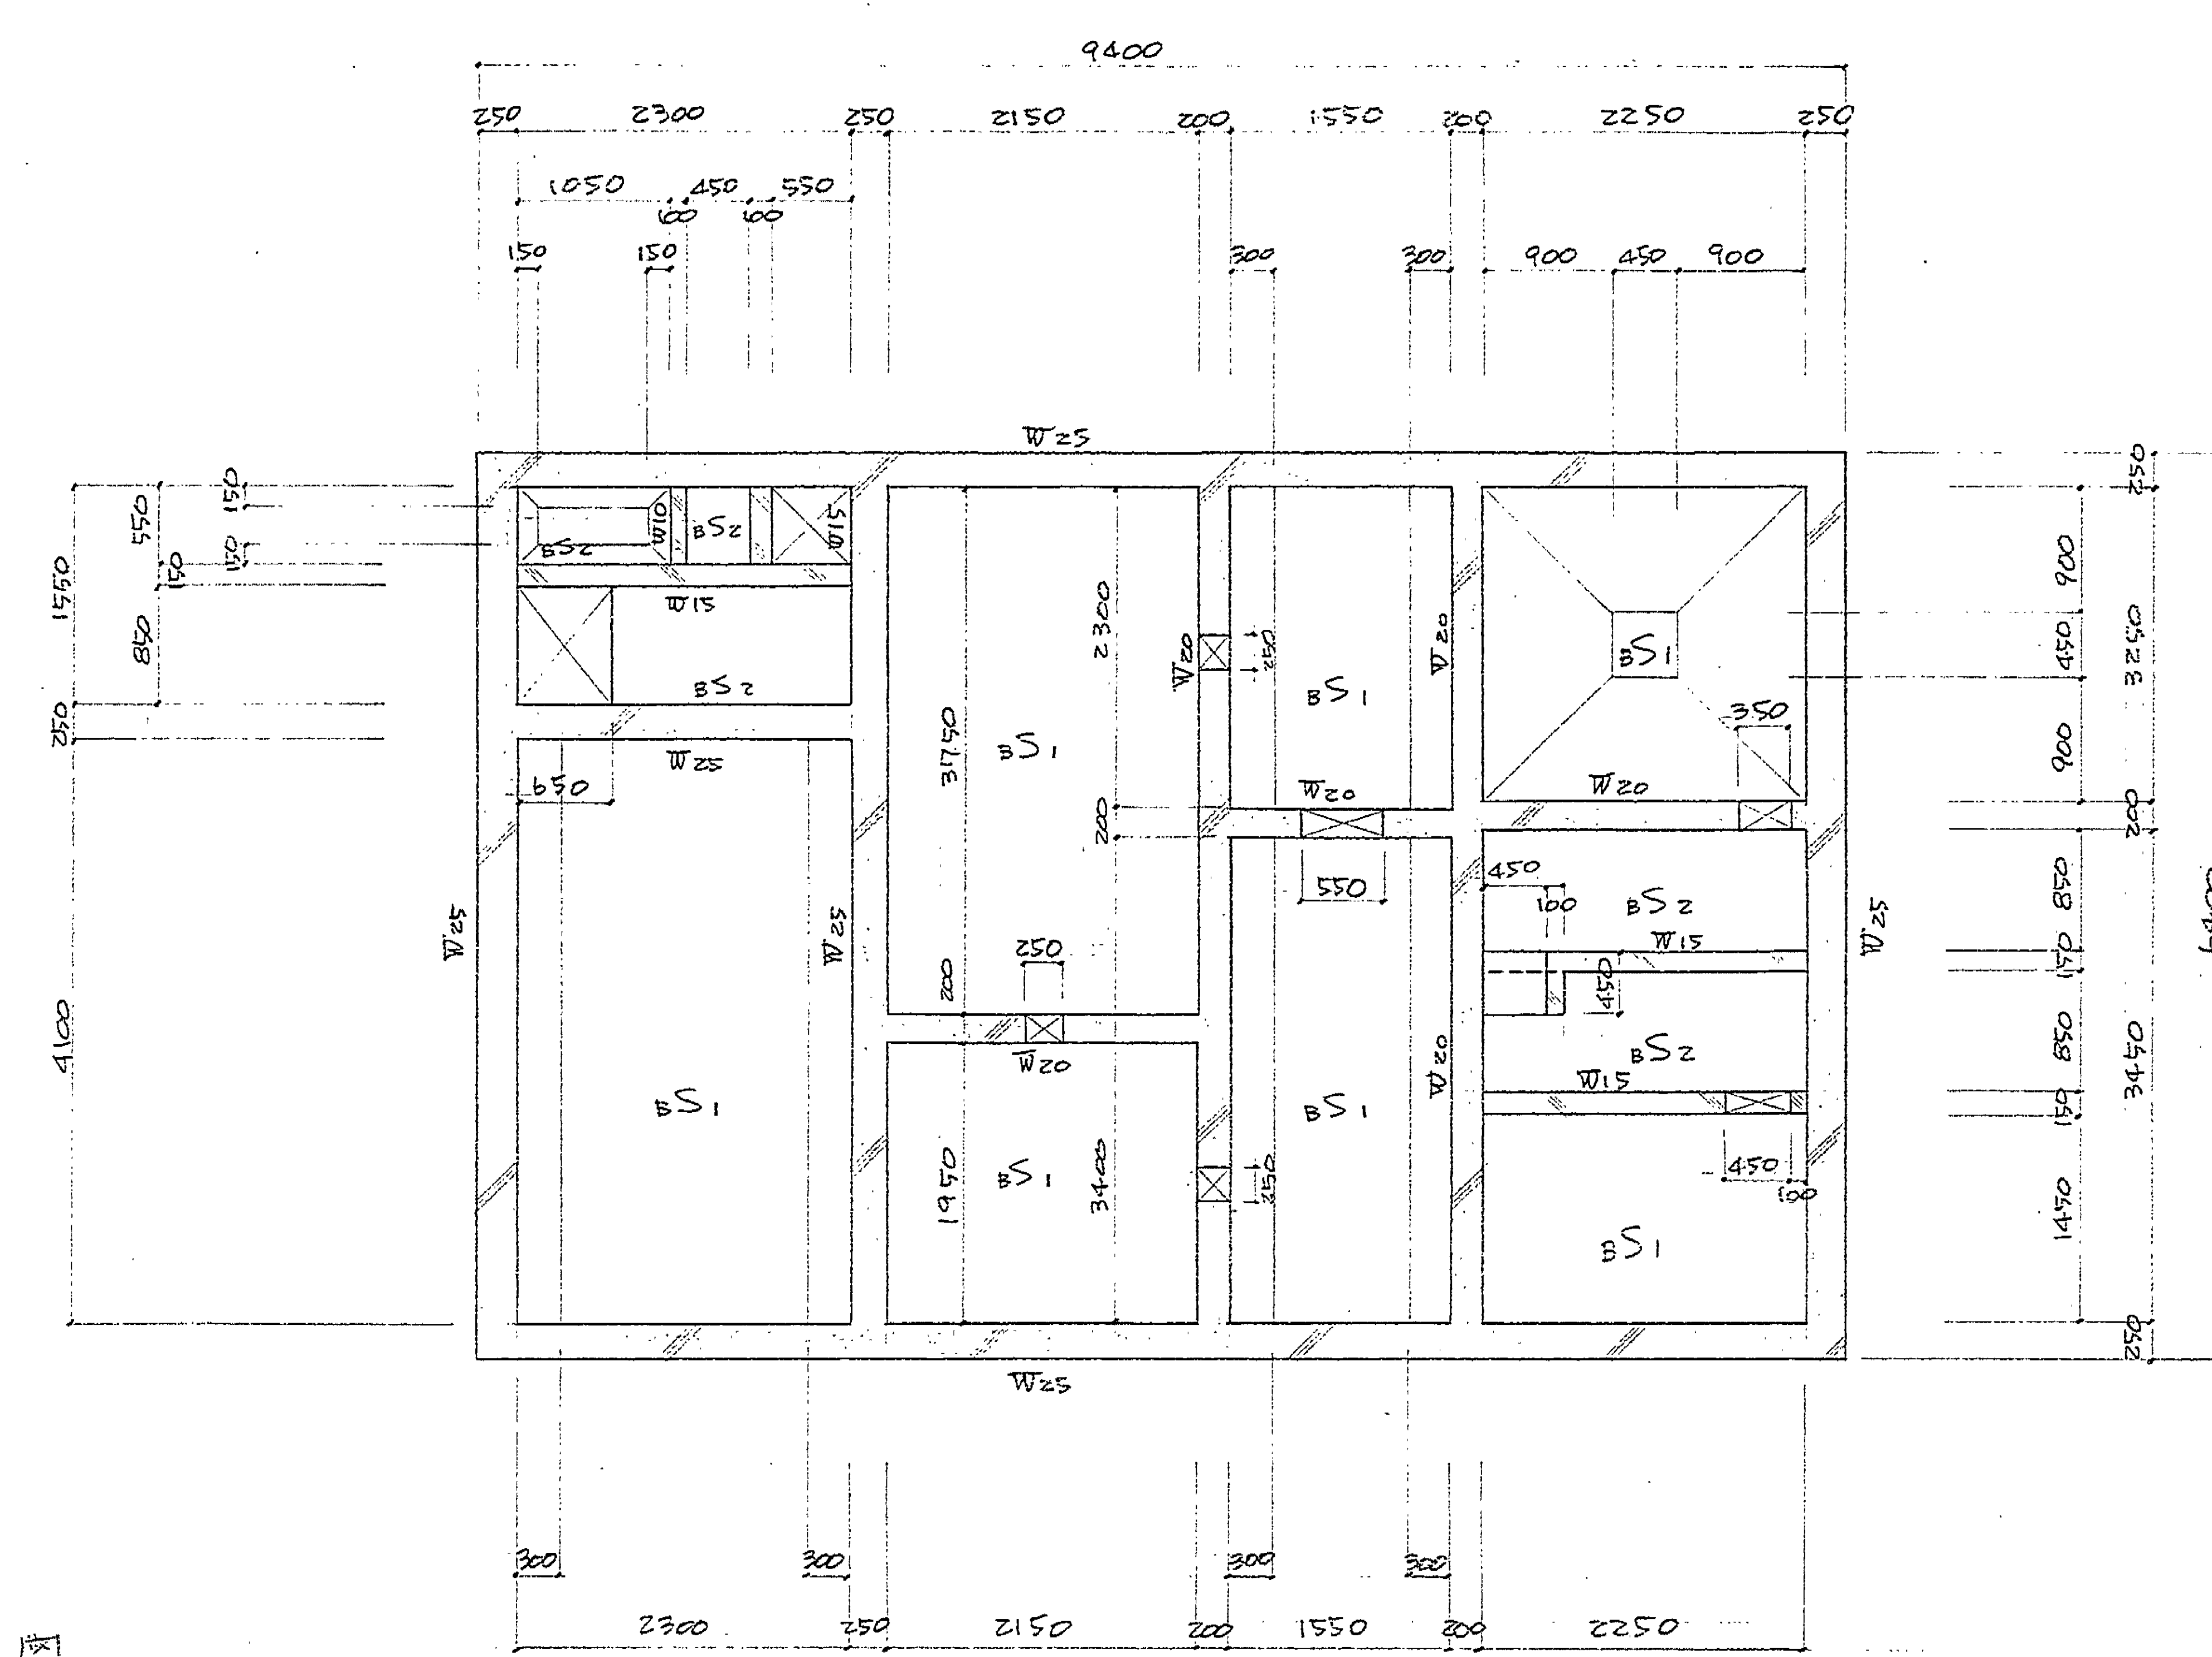


断面図

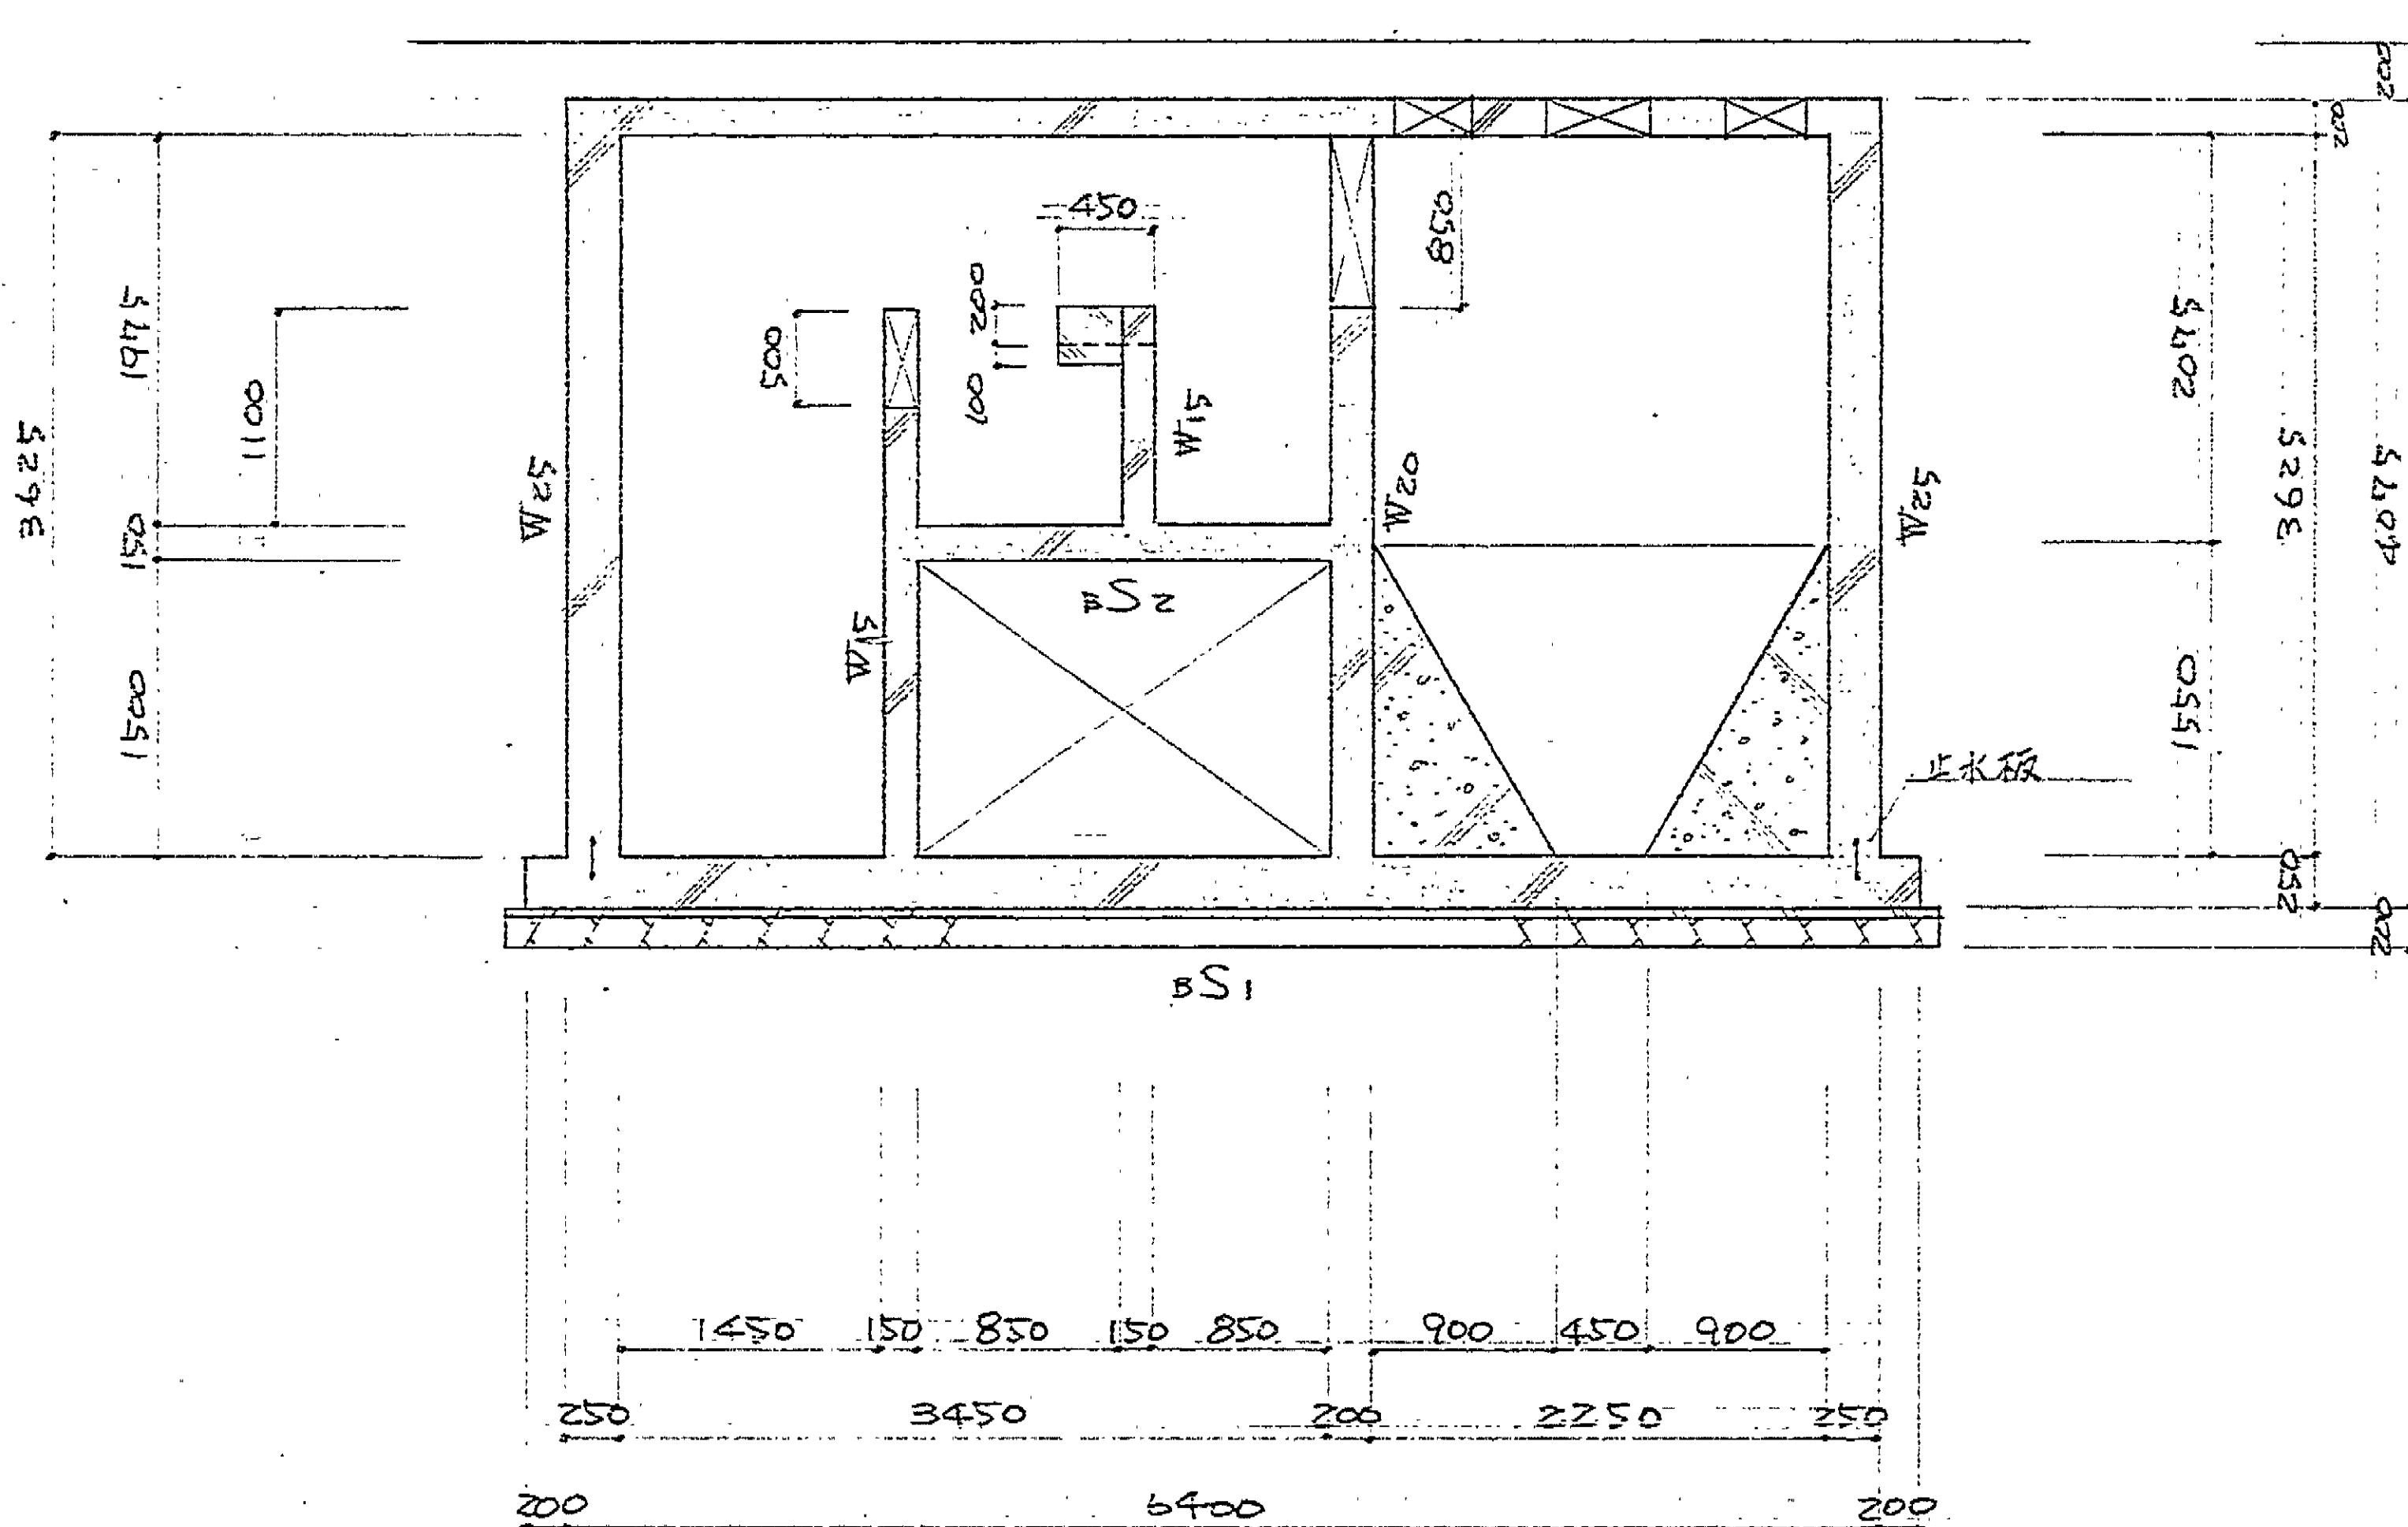


壁断面リスト				
	W25	W20	W15	W10
形状				
上筋	内外筋式 D13-@200	内外筋式 D10-@200	D10-@200	D10-@200
下筋	内外筋式 D13-@200	内外筋式 D10-@200	D10-@200	D10-@200
中止筋	D10-@1000	D10-@1000		

	長辺方向	短辺方向
	BS1	
形状		
上筋	長辺筋・短辺筋式 D13-@200	
下筋	長辺筋・短辺筋式 D13-@200	
中止筋	D10-@1000	
	BS2	
形状		
上筋	長辺筋・短辺筋式 D13-@200	
下筋	長辺筋・短辺筋式 D13-@200	
中止筋	D10-@1000	

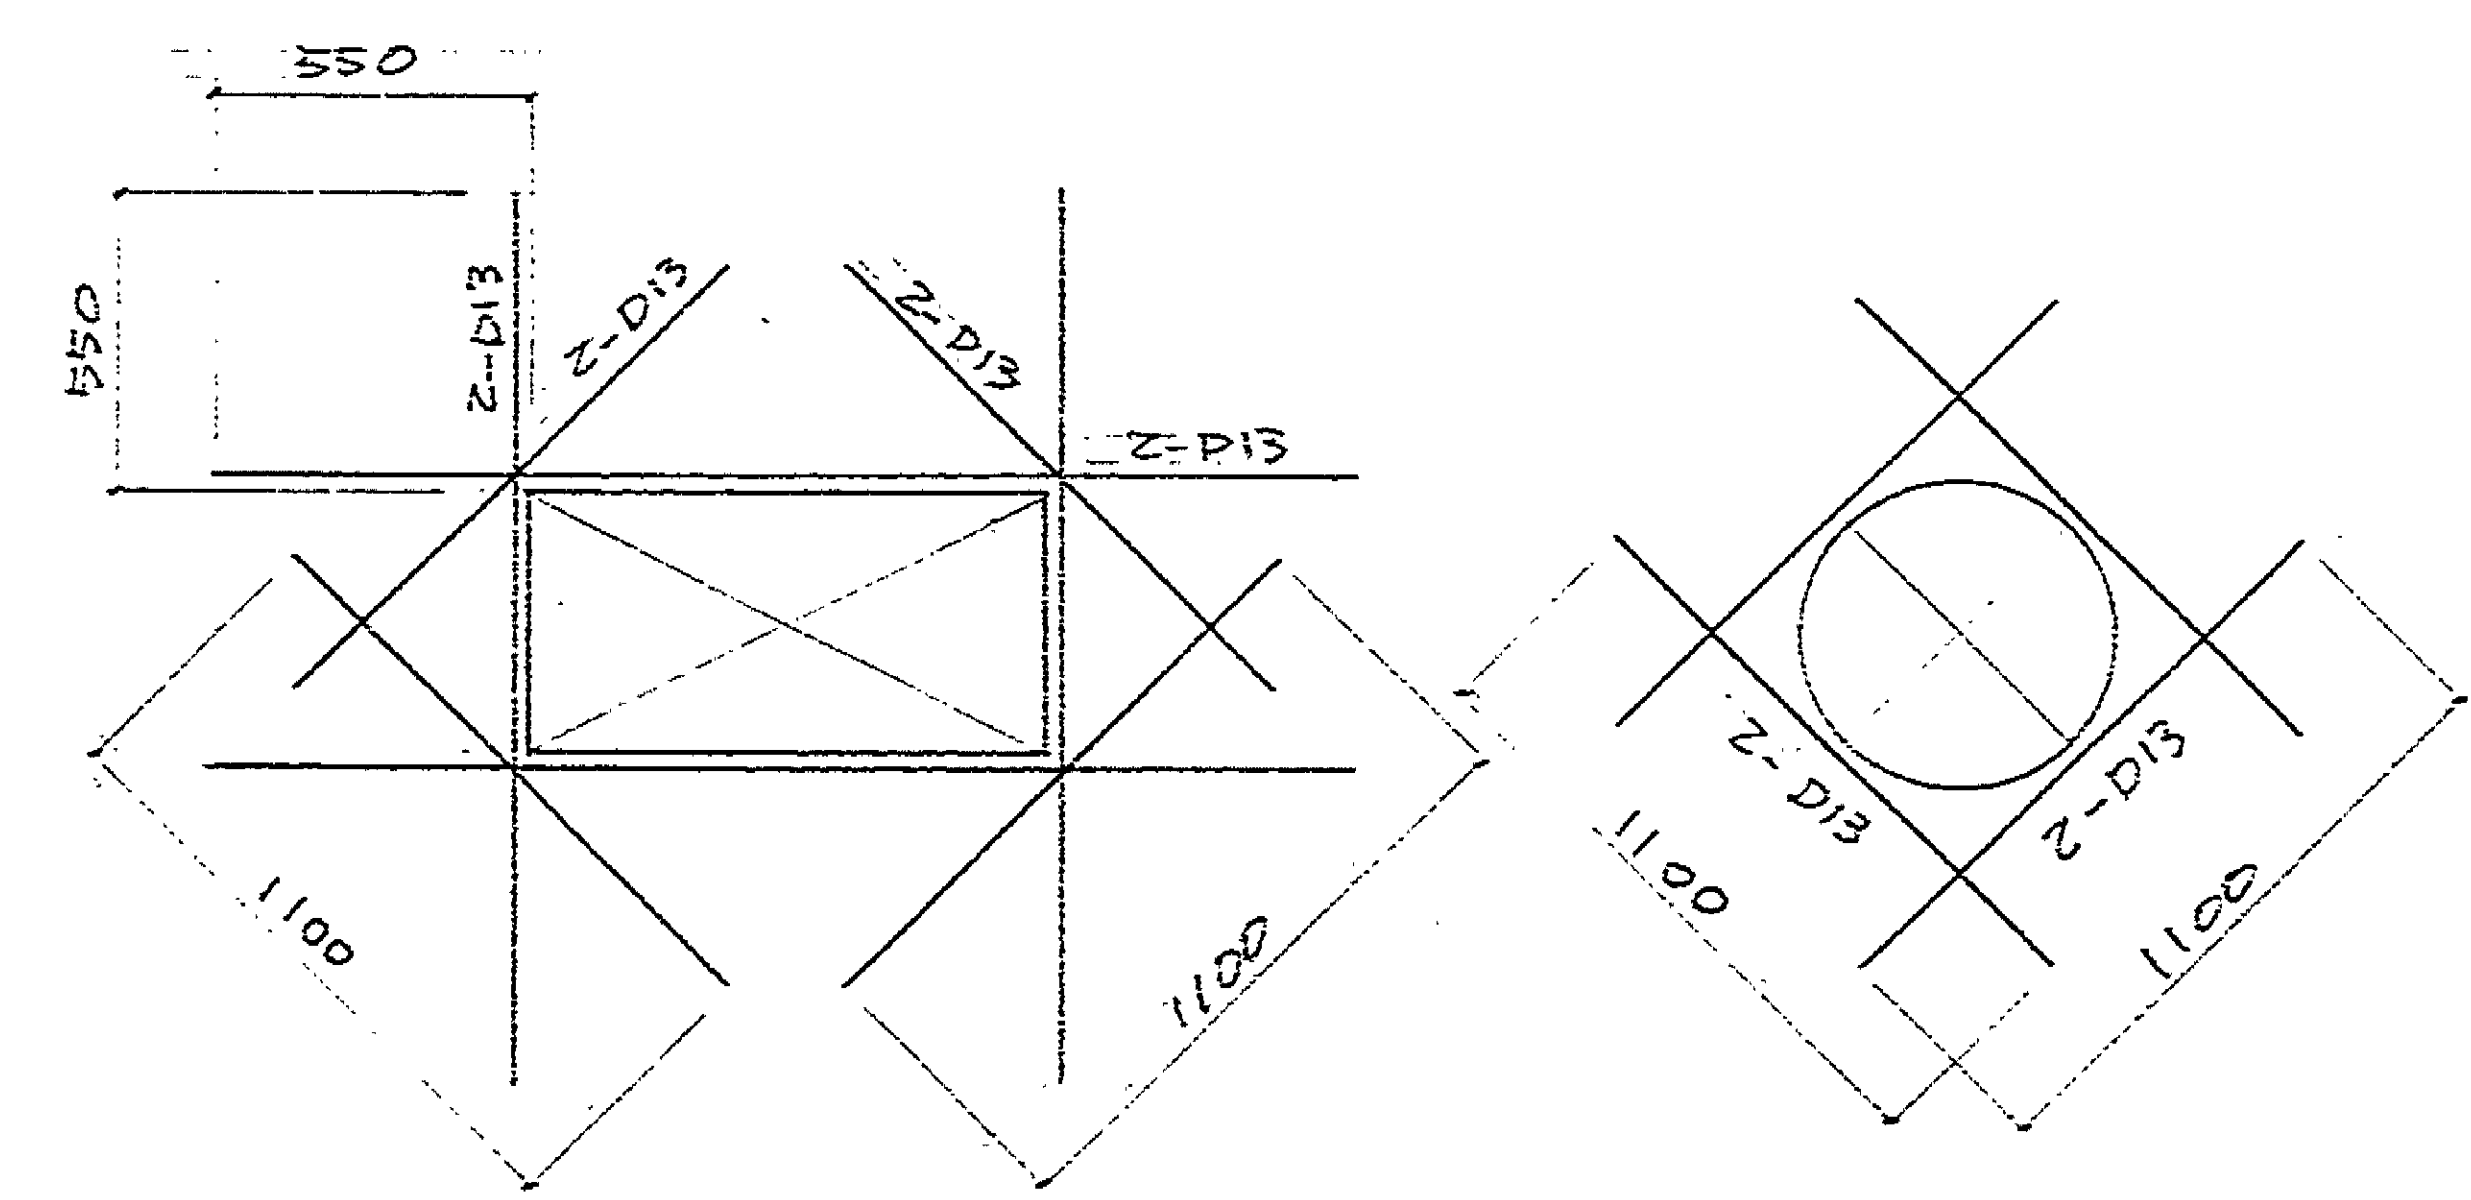


開口部補強筋図

* 開口部補強筋は全てD13-ダブル筋。

 


マイクロ番号 108-5071	作品番号 59年度	静岡設計同人	工事名 (仮称) 浜田地域体育館 (仮称) 浜田保健センター (仮称) 長田コミュニティ防災センター	図面名 合資会社静岡建設センター 合資会社静岡建設センター 合資会社静岡建設センター	総尺 21:50	設計共同企業体 静岡設計同人 静岡市佐馬町10-14 420 TEL.0542-52-6887 設計共同企業体 静岡設計同人 静岡市佐馬町10-14 420 TEL.0542-52-6887 設計共同企業体 静岡設計同人 静岡市佐馬町10-14 420 TEL.0542-52-6887	担当 設計・訂正年月日 2005.10.25	静岡市建築部 設計コード番号 2005.10.25
--------------------	--------------	--------	---	---	-------------	---	------------------------------	---------------------------------

 


完成図


品番	符号	名	称	材 質	個 数	重 量	起 事
所要数		図面番号		図面文法			
承認		工事名称		長田地域体育館、保健セカ			
審査		図面名称		2重スライ開口部、合符処理機			
設計				躯体平面図			
製図		1/30		図面番号			
尺度		1/30		CP - 1			
号	日本インカ株式会社			図面番号		組番	

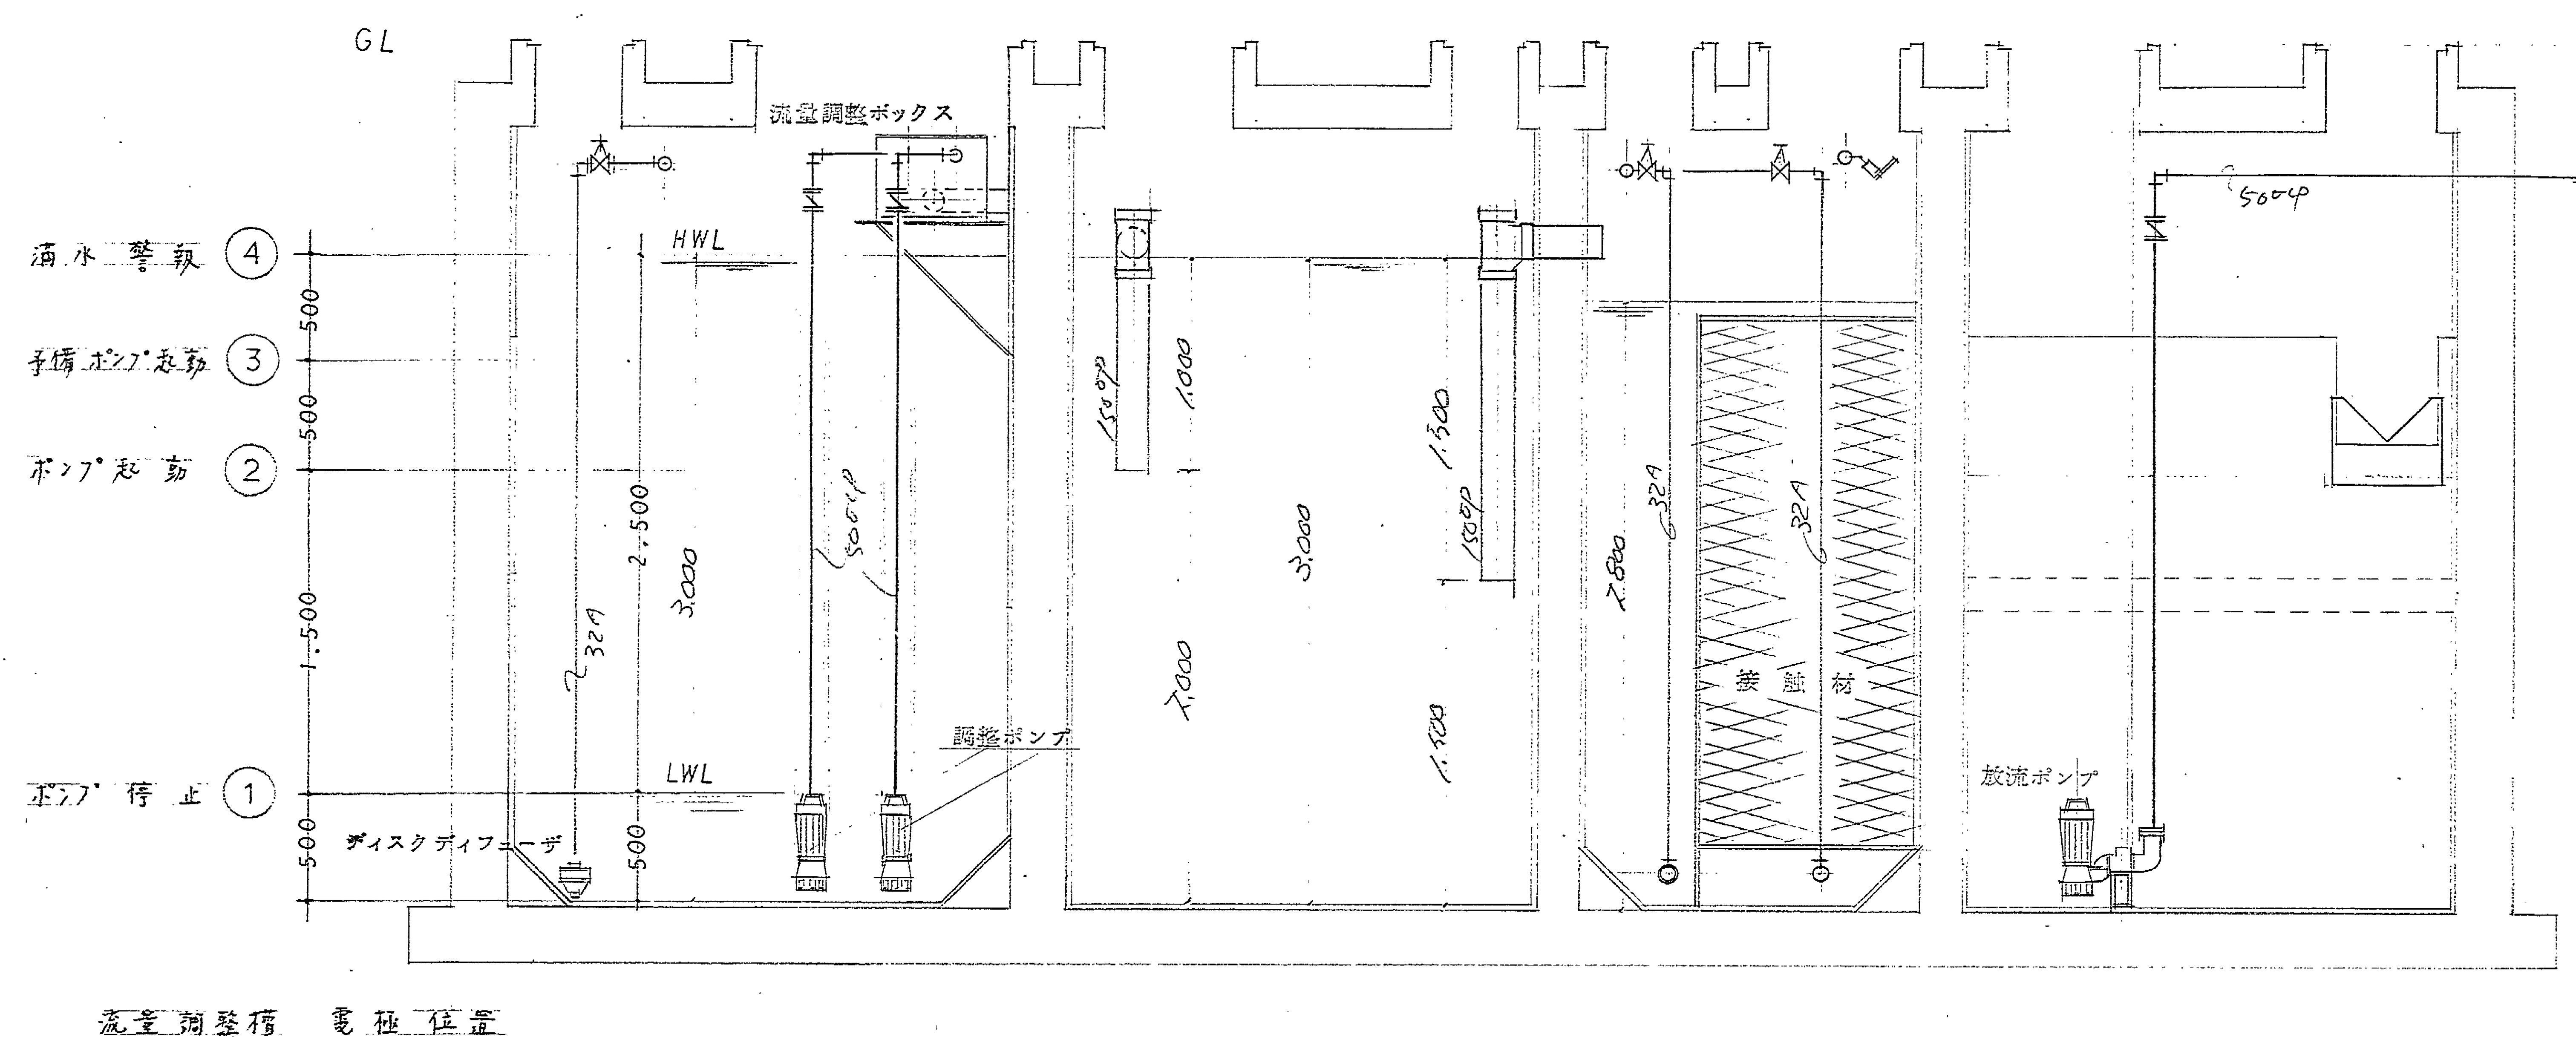

四 断 图

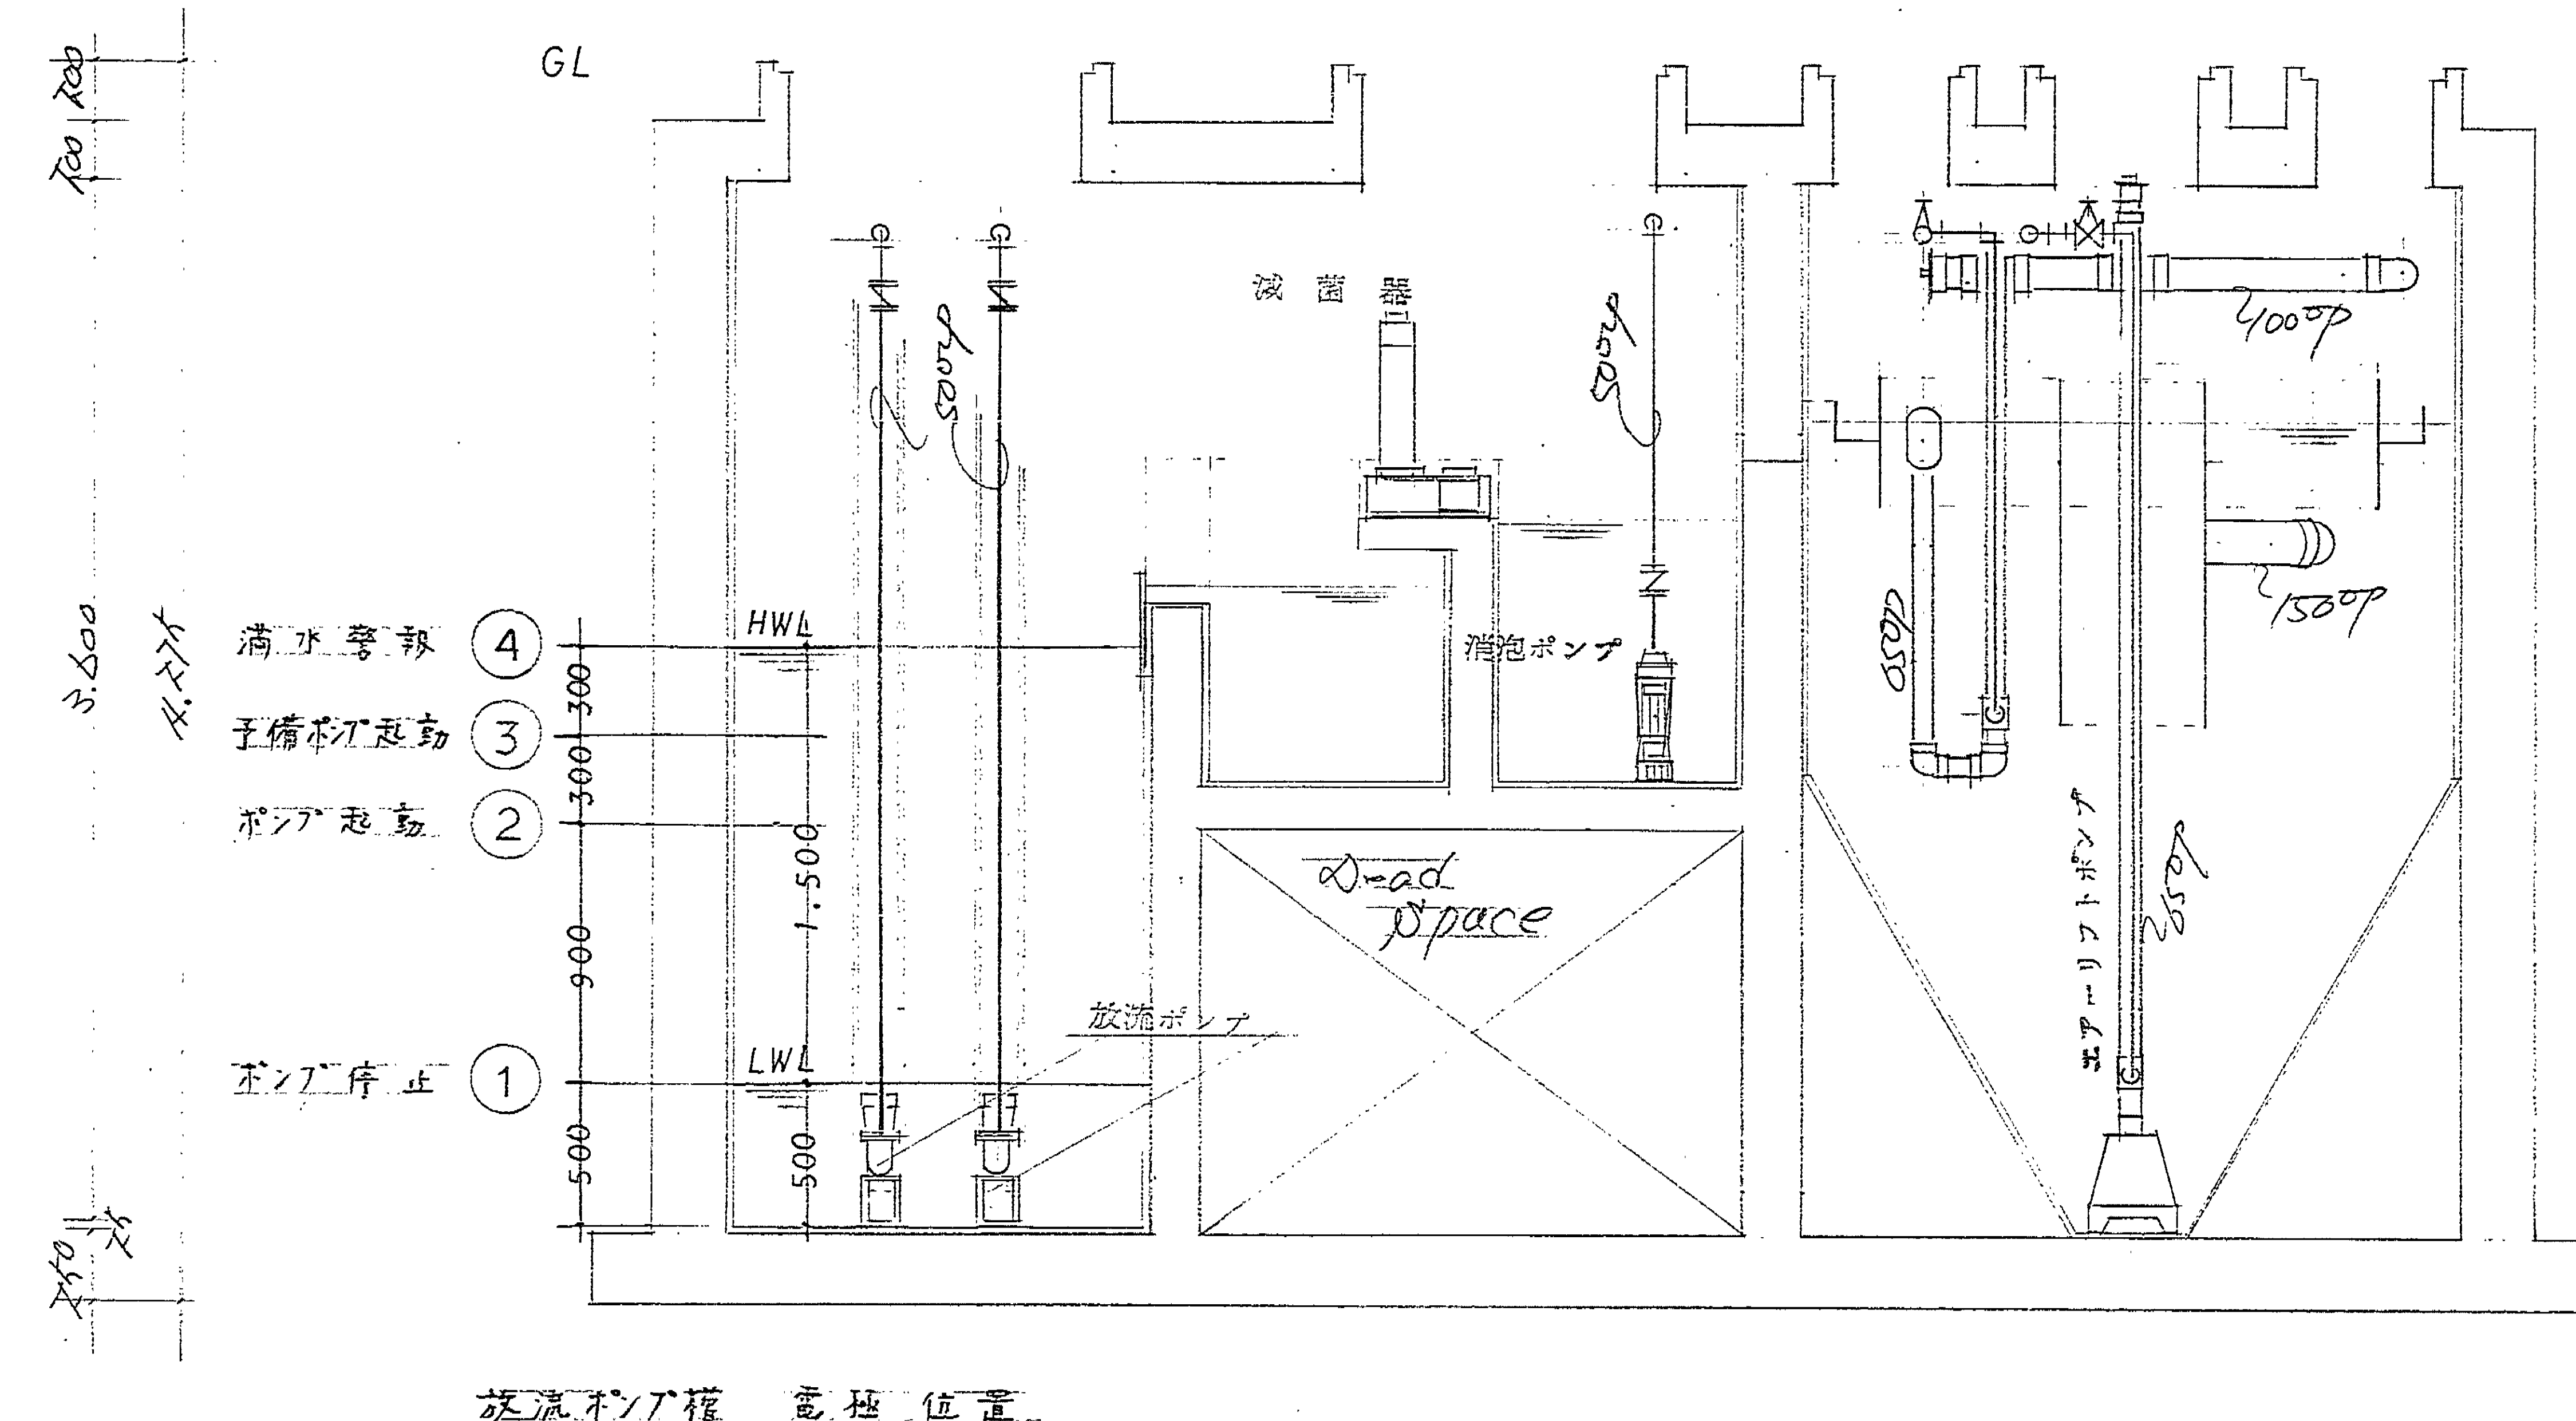


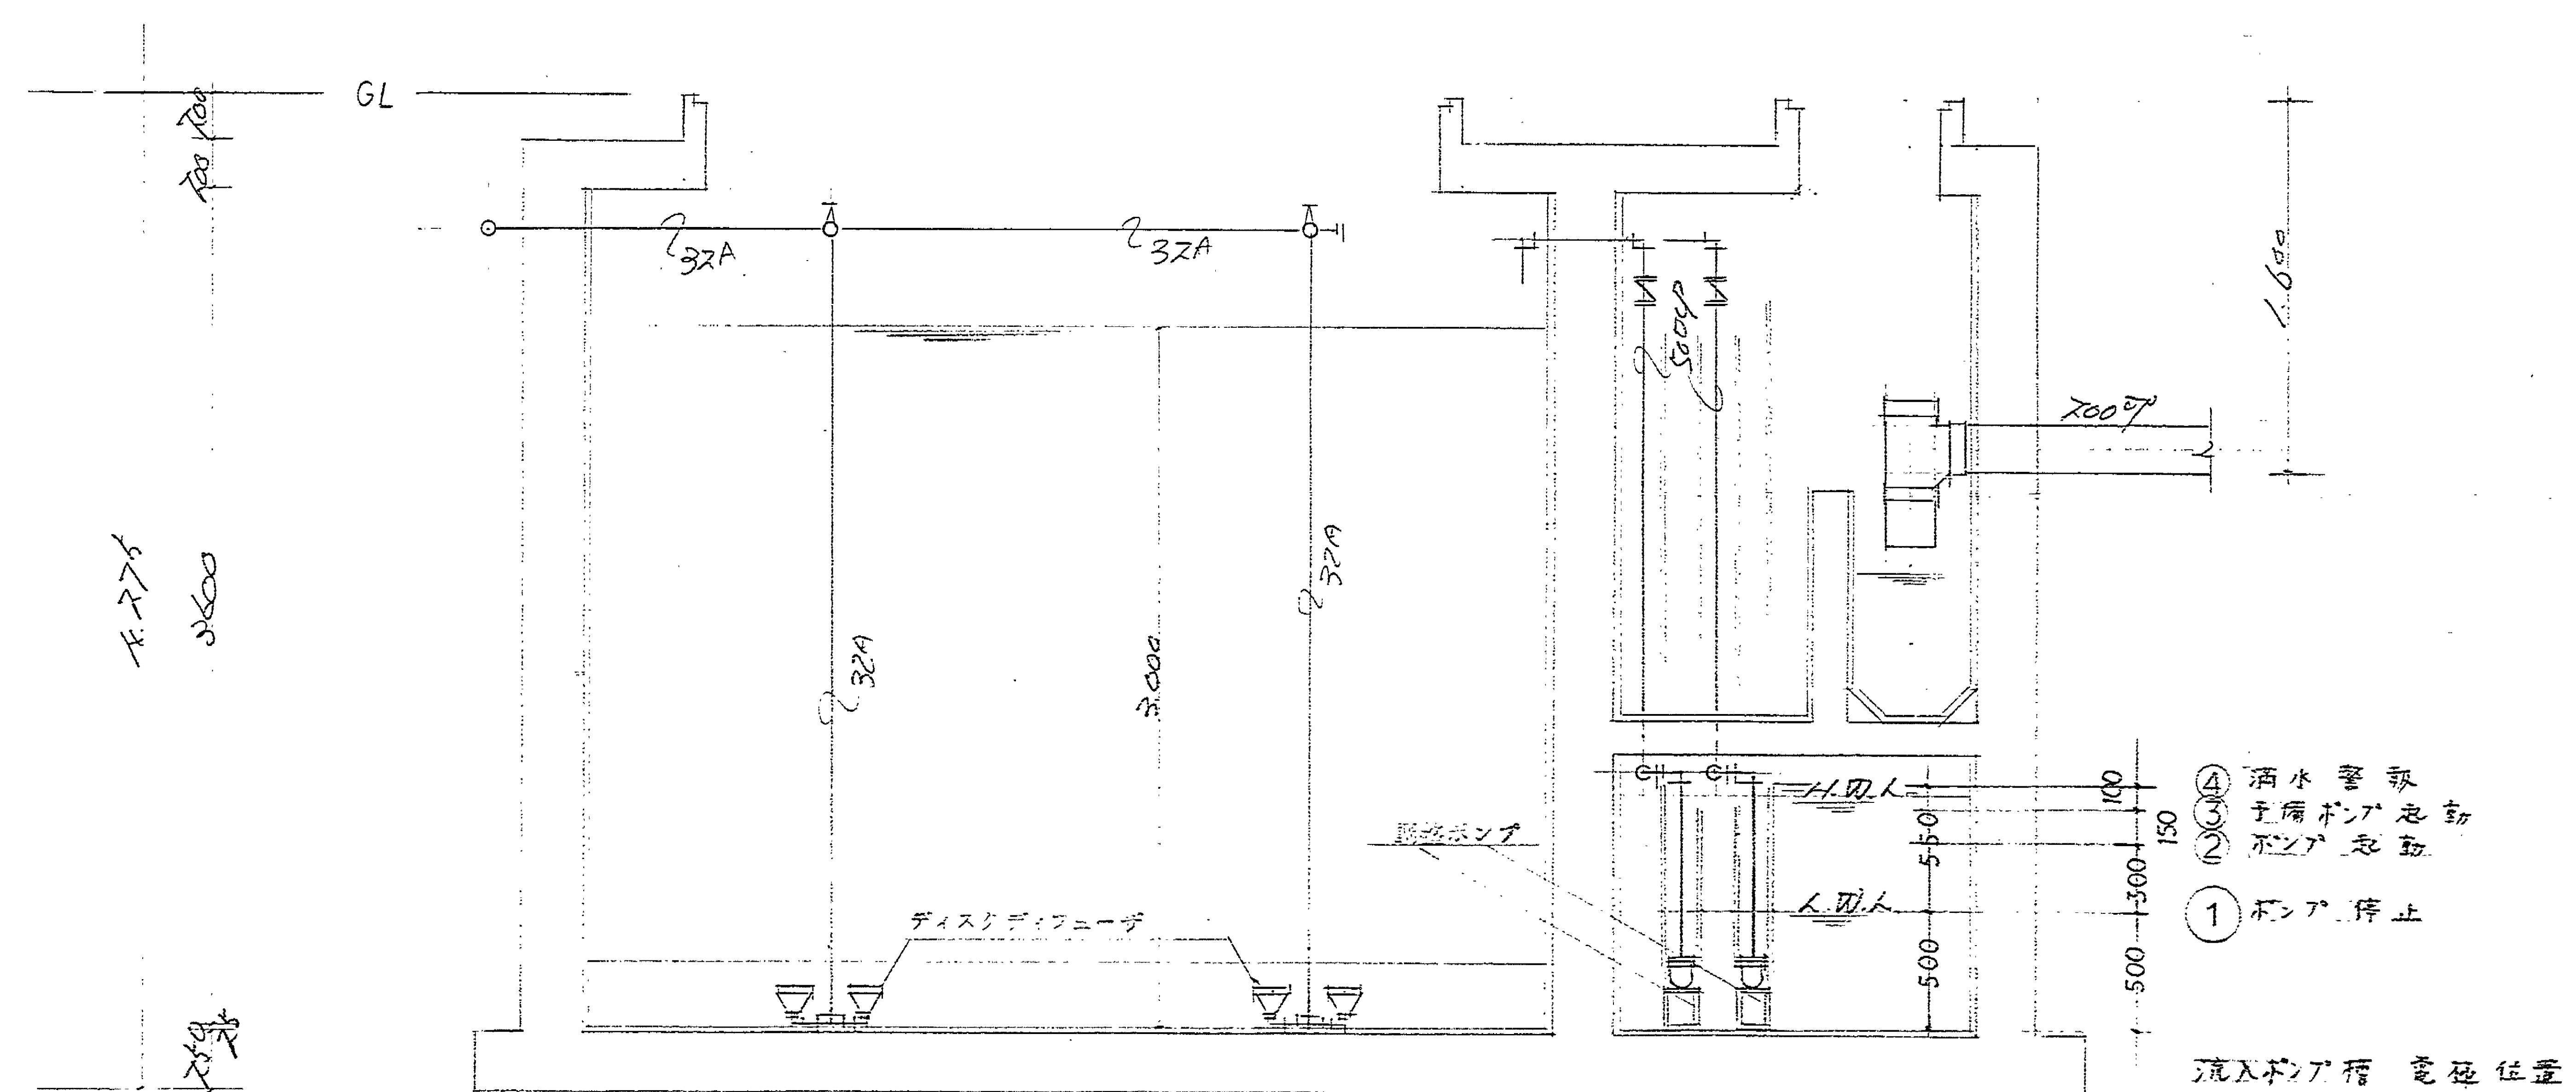



品番	符号	名	材 質	張 数	重 量	記 事
所製数		製造番号				御出先宛
設計						
製図			原価改価新築図			
尺度	1/30					

日本インカ株式会社 図面番号 CP-6 組巻